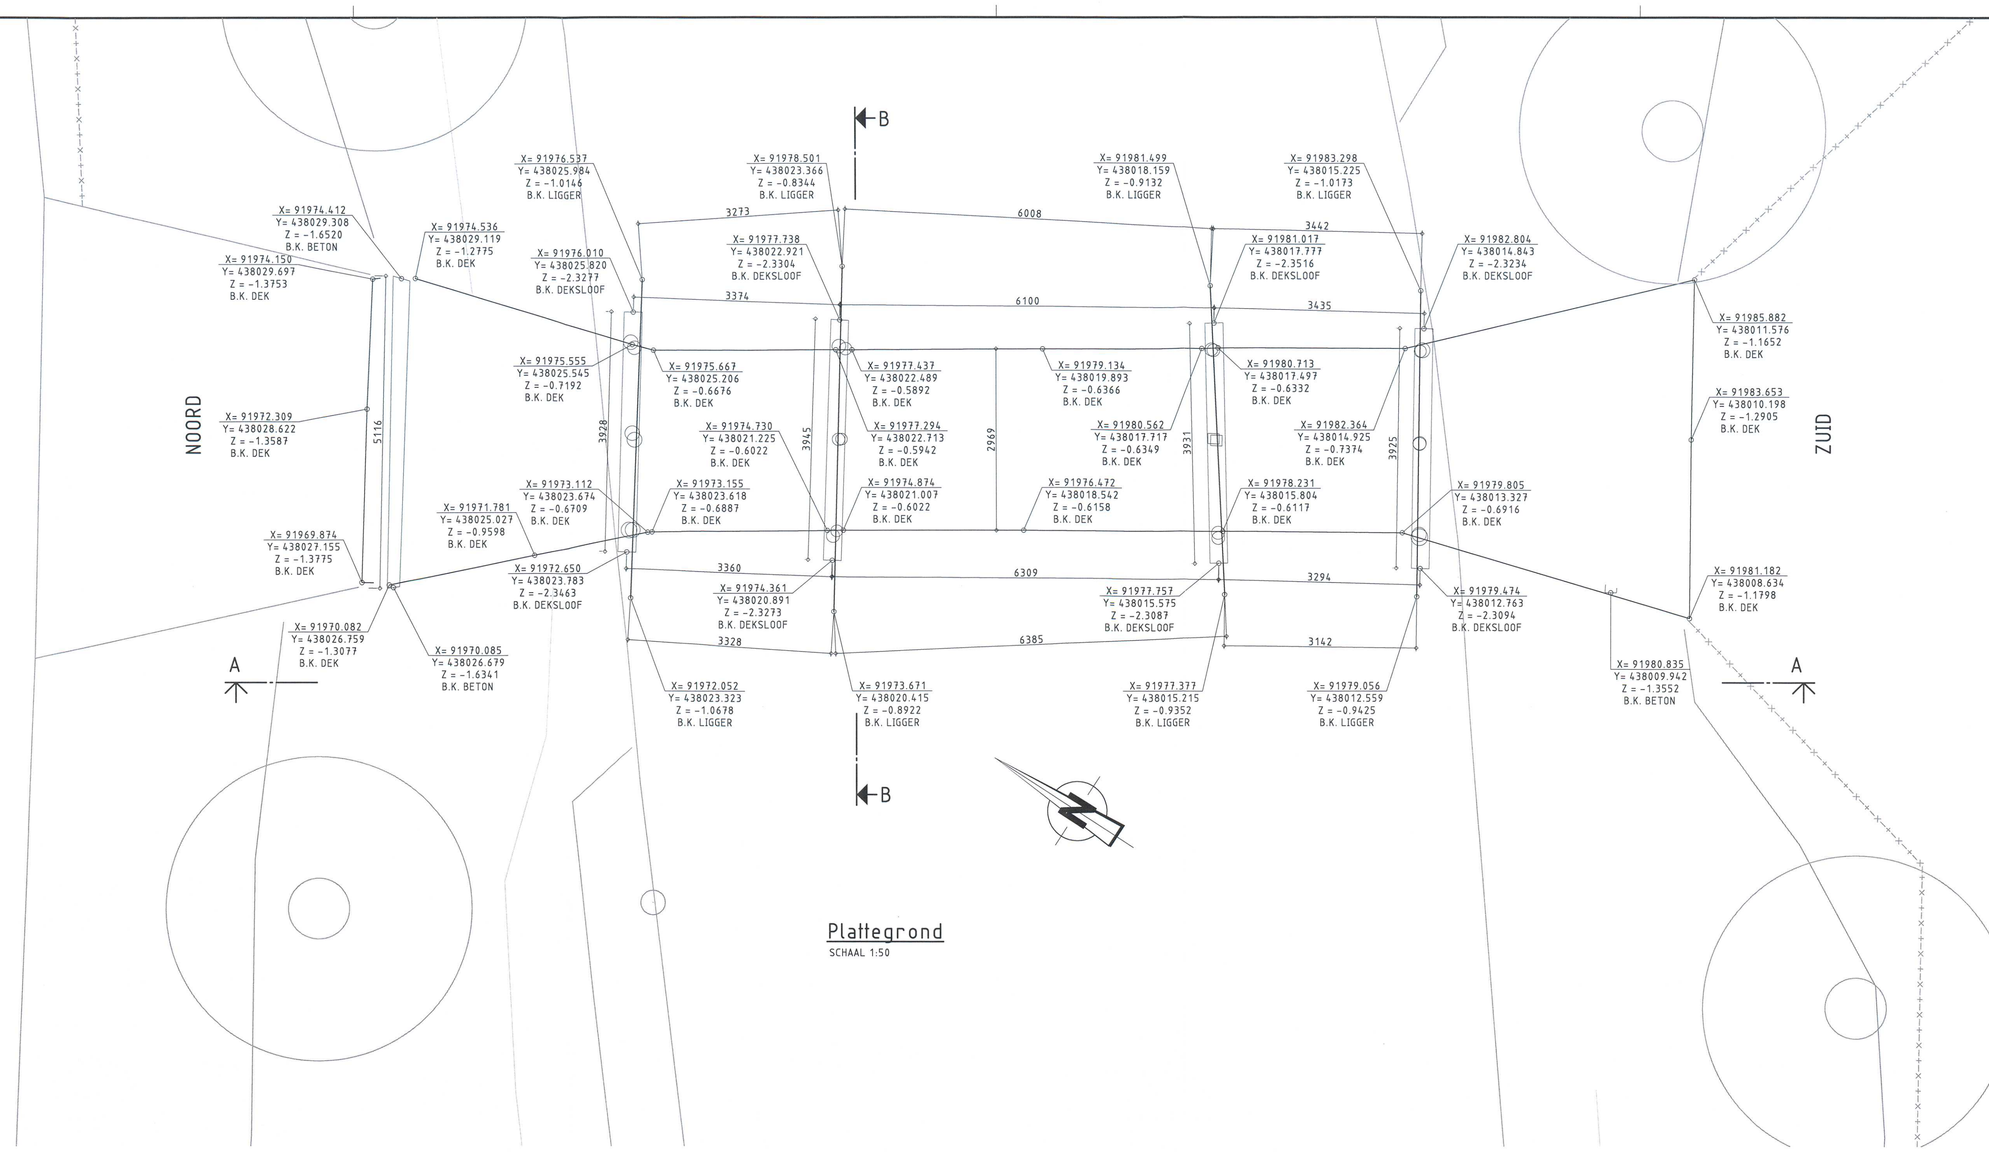

Plattegrond
SCHAAL 1:50

Overzicht
SCHAAL 1:500

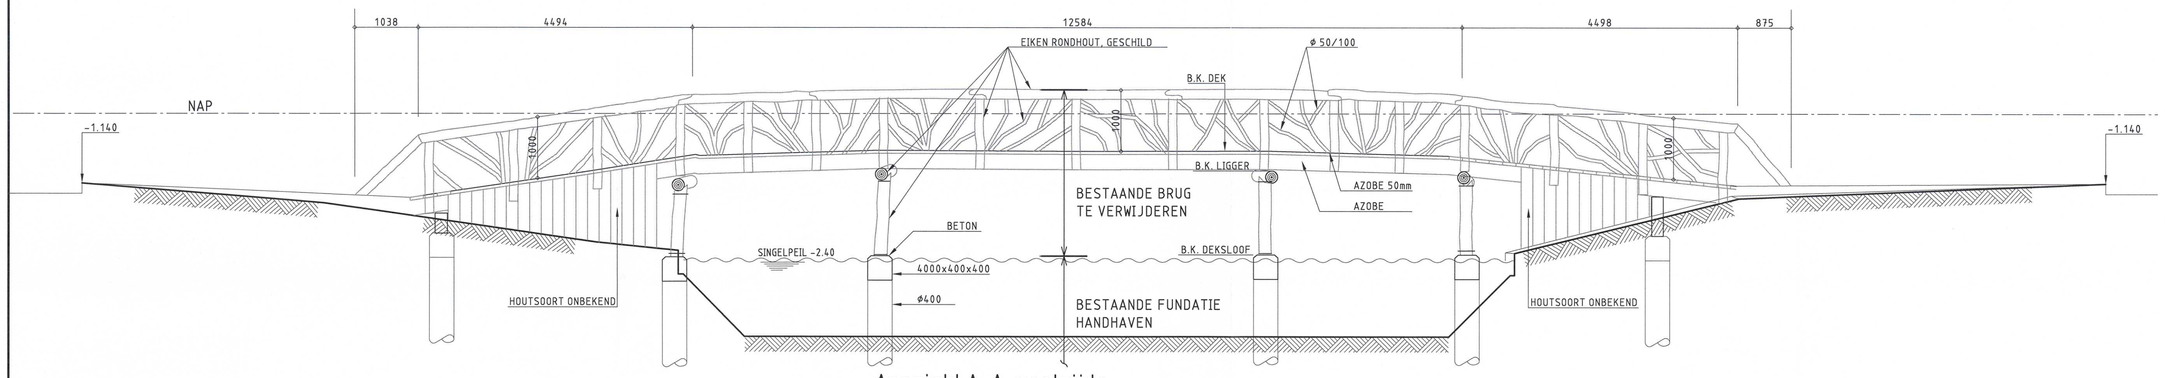

Aanzicht A-A westzijde
SCHAAL 1:50

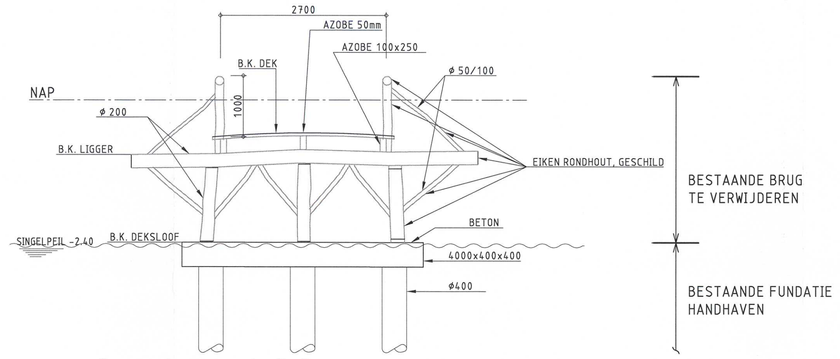

Dwarsdoorsnede B-B
SCHAAL 1:50

Aanzicht westzijde (ontwerp 1982)

SITUATIE

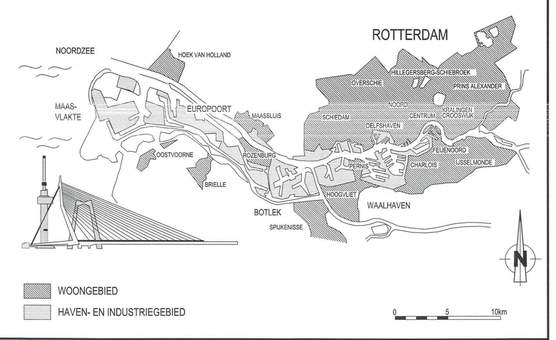

VERSIE

f			
e			
d			
c			
b			
a	Definitieve bestektekening	H. Meijer	09-12-2013
Versie	Omschrijving	Tekenaar	Datum

Bestandsnaam : B-KB-BT-002 2013-11-18.DWG | Projectcode : | Verwijzing :

Gemeente Rotterdam
Ingenieursbureau

Galvanistraat 15
Postbus 6633
3002 AP ROTTERDAM
Telefoon : 010 489 ....
Telefax : 010 489 ....

Kerkbrug

Takkenbrug

Bestaande brug volgens ontwerp 1982
plattegrond en doorsneden
Sloopwerk
Bestektekening

Betonbouw

Behoort bij : 10000002941 | Nummer : 1-008-14
Geografische code :
Format : A0 | Blad : van
Schaal : 1:50 | bladen

Getekend : H. Meijer
Gecontroleerd : H.J. de Waard, W. Schutte | Paraaf/Datum
Goedgekeurd : A.C. Boersma | Paraaf/Datum

Tekeningnr. : B - KB - BT - 002 | a
Wijkprojectcode — Soort — Volgnr. | Ver.

K:\BO\WIKC_PROJECTEN\RANDSTAD\RAILINFRA\RIE BOENDER\KERKBRUG