


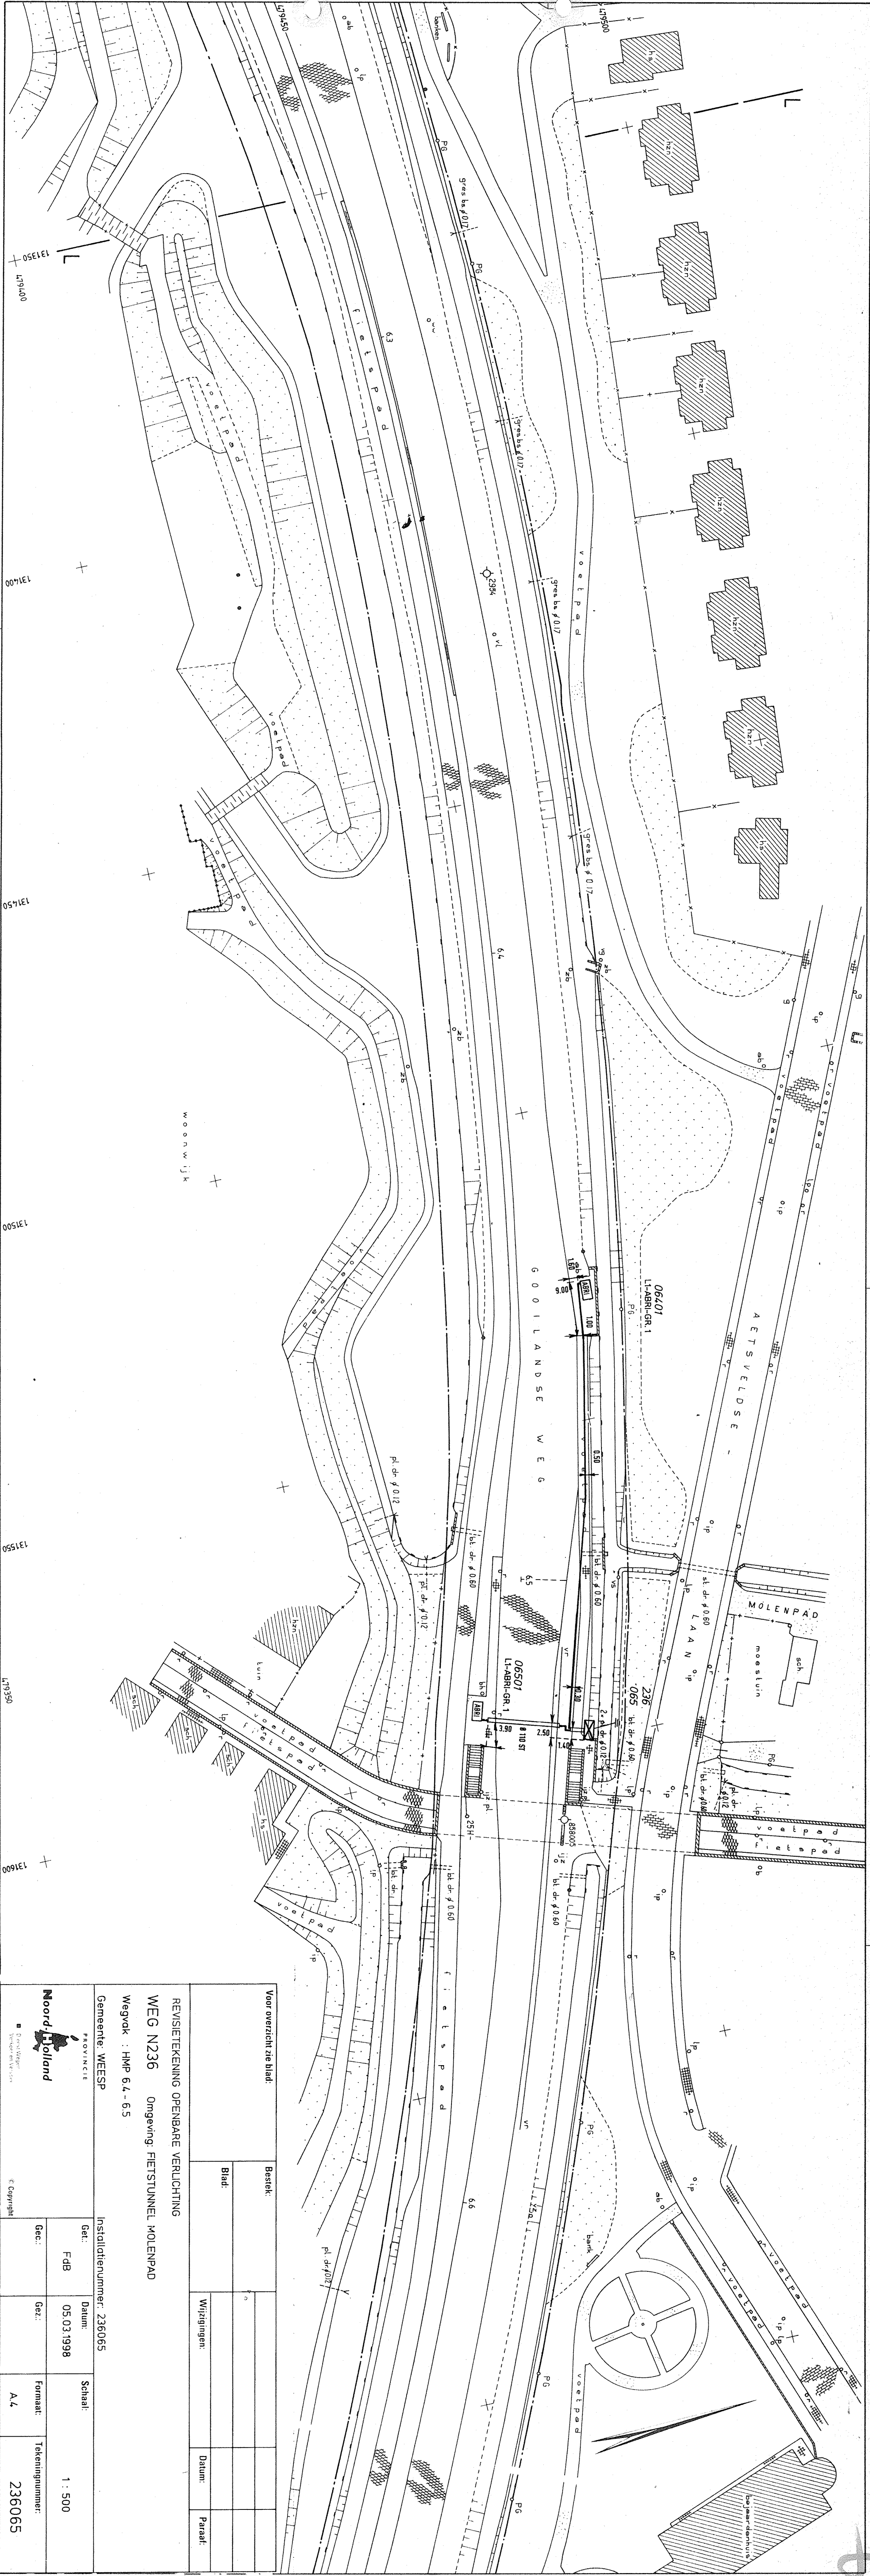

Voor overzicht zie blad:

Bestek:	Blad:	Wijzigingen:	Datum:	Paraaf:

REVISIE TEKENING OPENBARE VERLICHTING
WEG N236 Omgeving: FIETSTUNNEL MOLENPAD
Wegvak : HMP 6.4 - 6.5
Gemeente: WEESP Installatienummer: 236065

PROVINCIE Noord-Holland	Datum: 05.03.1998		Schaal: 1 : 500	
	FDB		Formaat: A4	
Gec.:		Gec.:		Tekeningnummer: 236065