


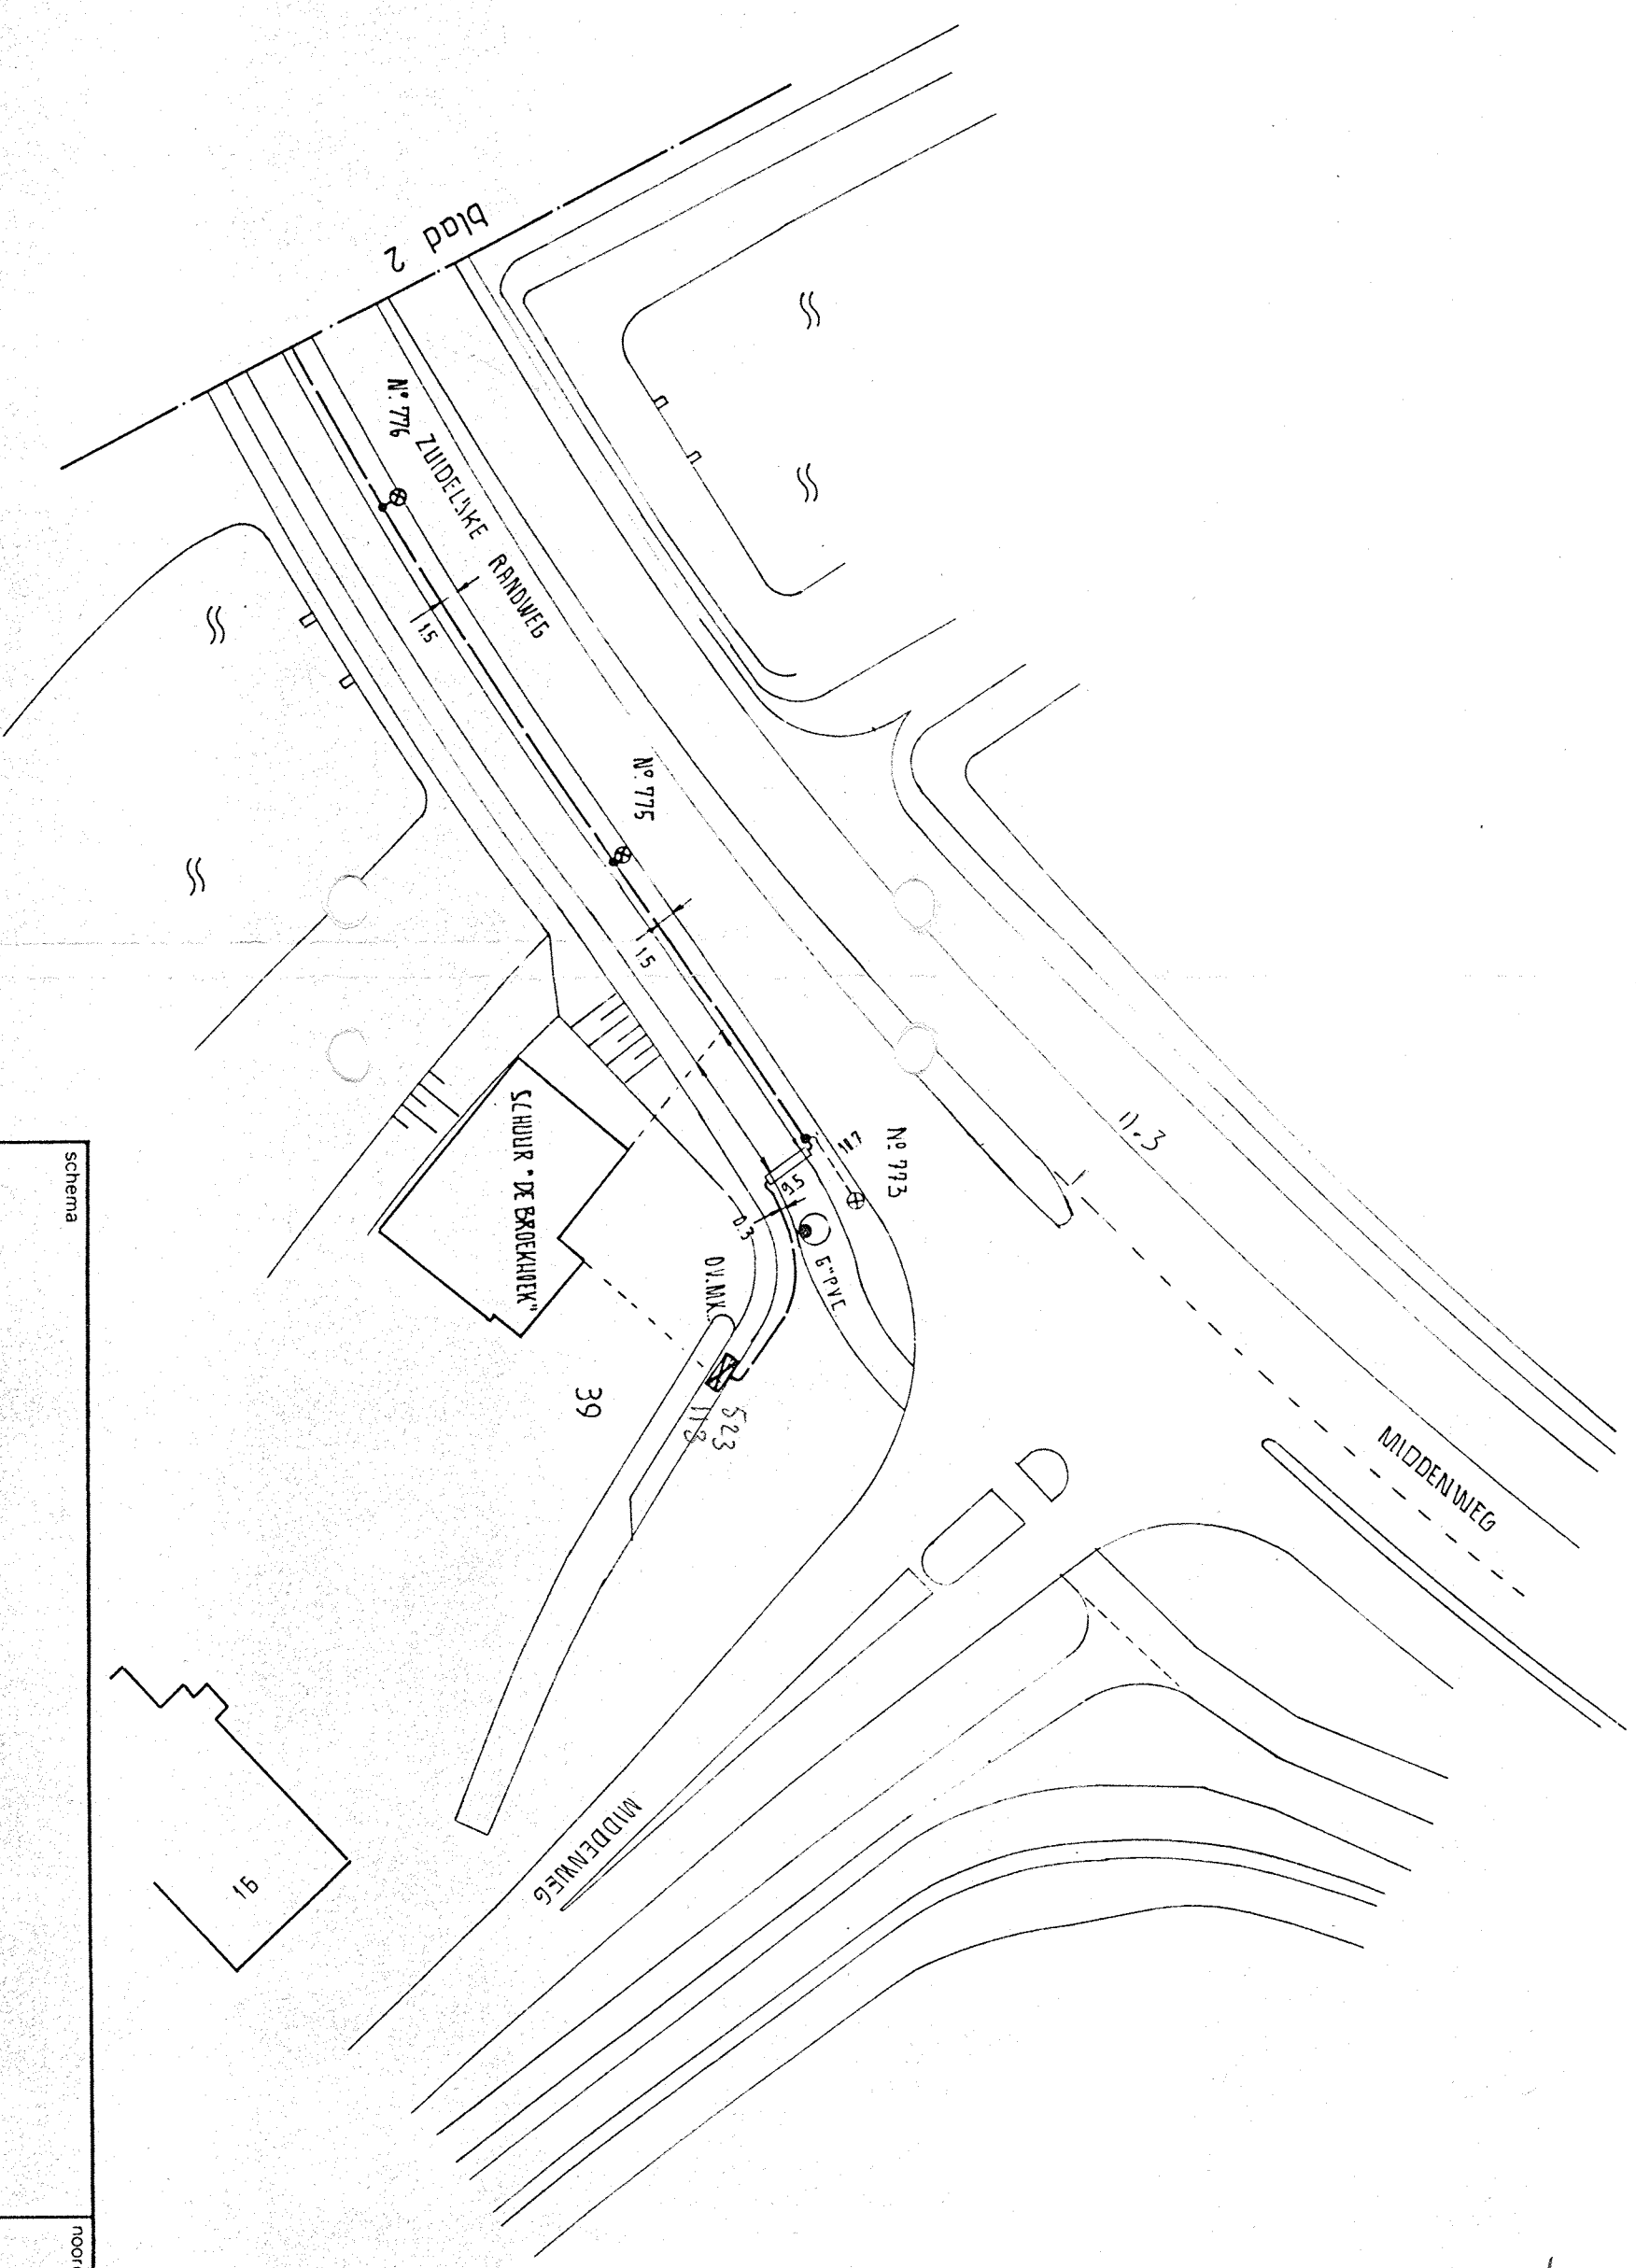

schema

Nº 785		naam		daum	PEN-TD	uitgave	l.s. net	tek. nr.	48.710/138	groep	138
aann.		BH		7.11.84	schaal 1:500					3 bladen blad 1	
gecont.											
gezien						form. 3 1/2 Z					

