


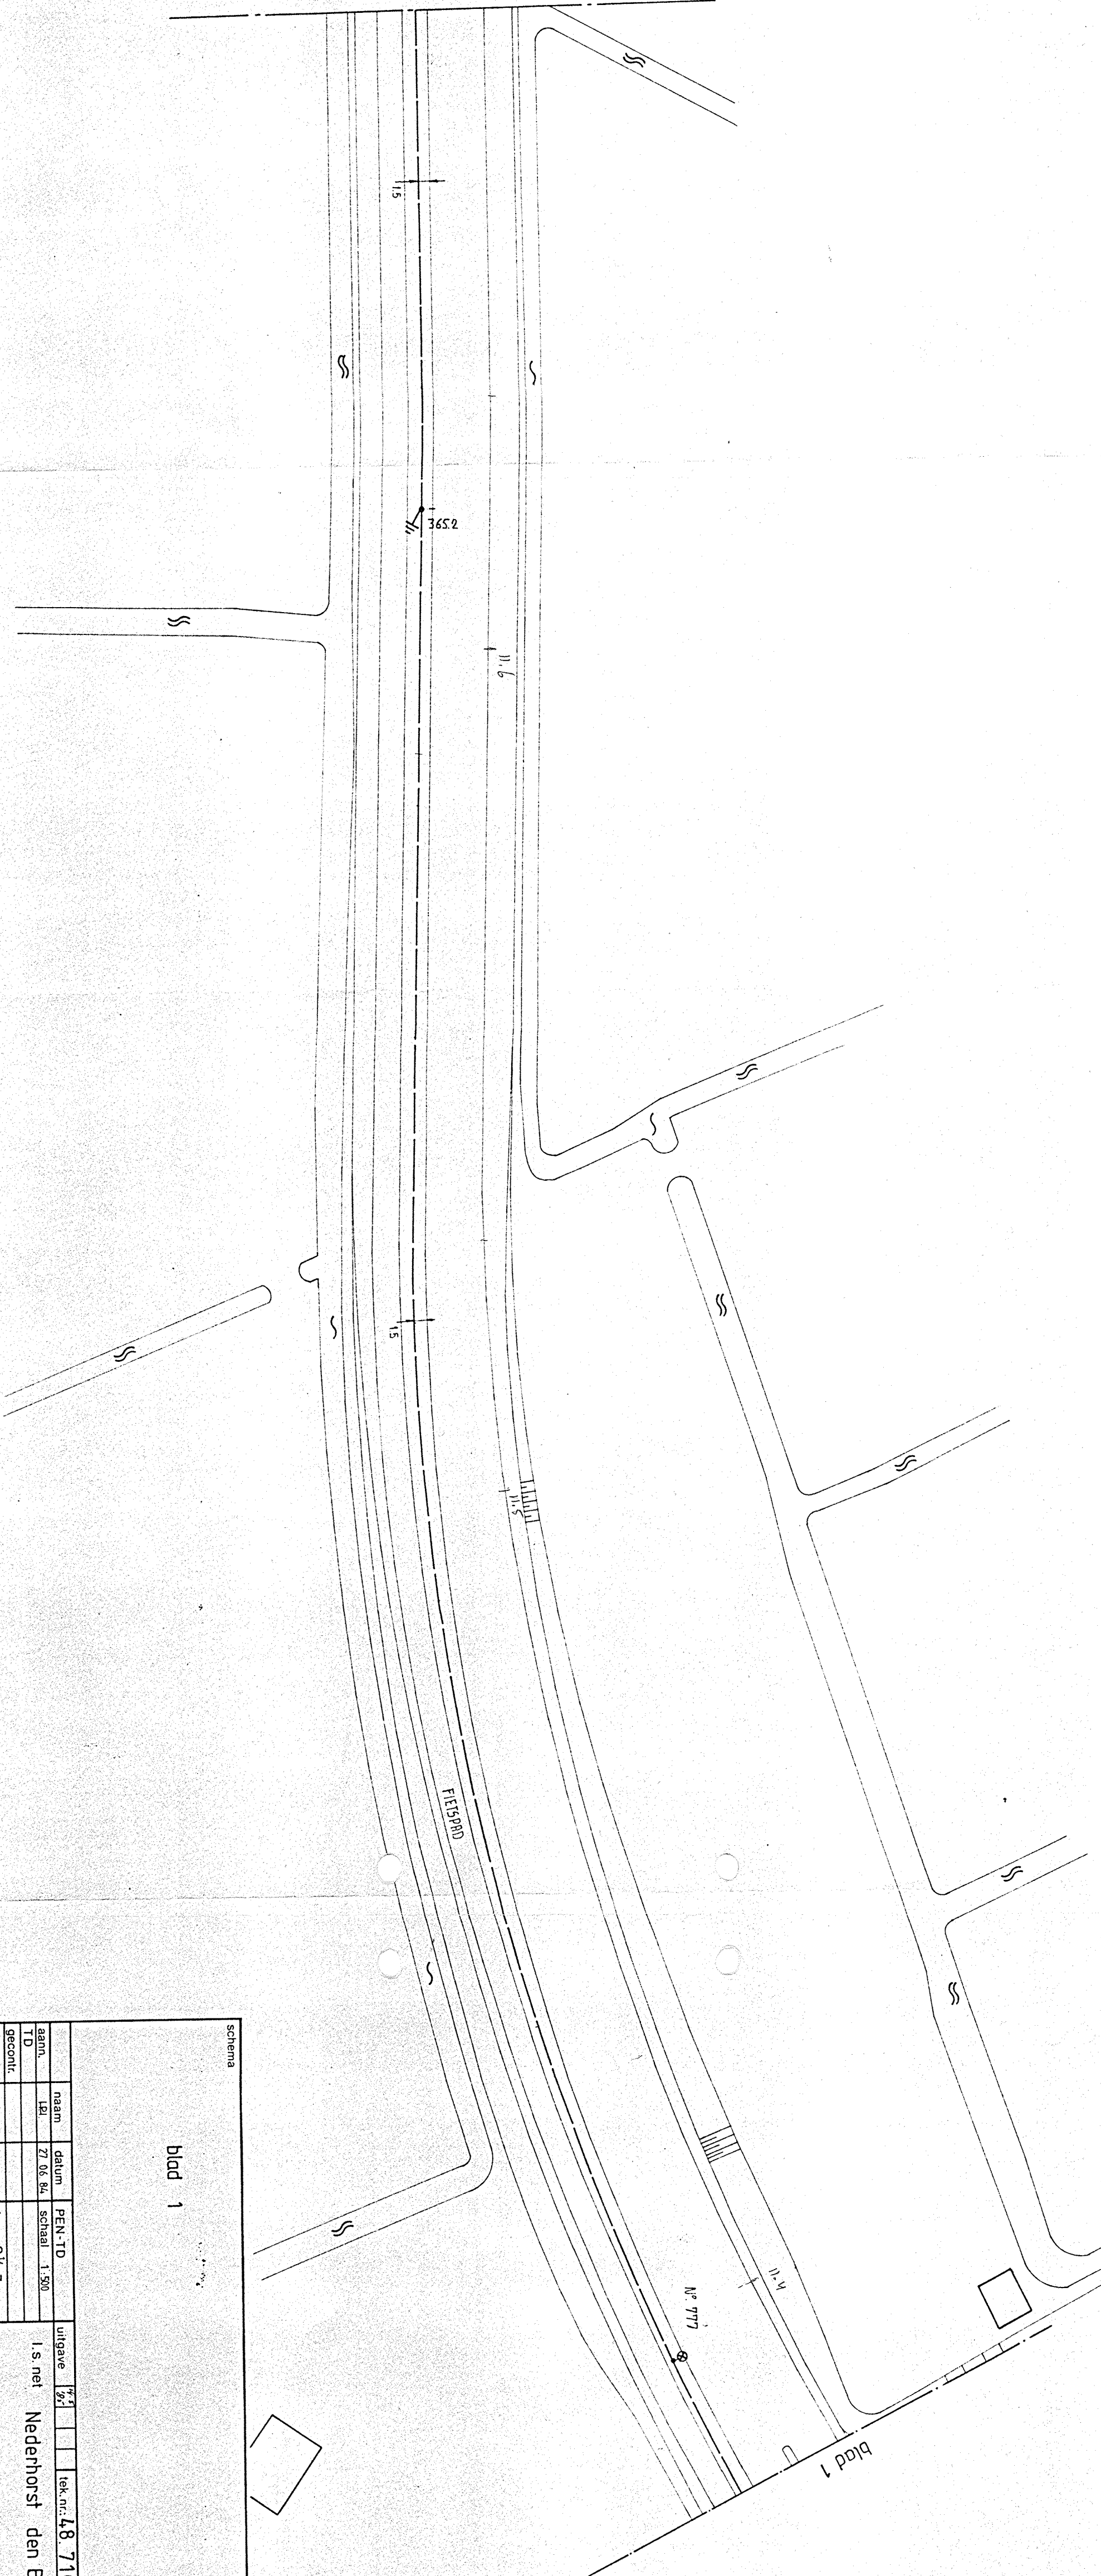

schema

blad 1

blad 1

naam	datum	PEN-ID	uitgave	tek.nr.	48	710/138	3	bladen	blad 2
aann.	1971	27 06 84	schaal	1:500					
TD									
gecont.									
gezien									

I.s. net

Nederhorst den Berg

groep

138

noordpijl

