


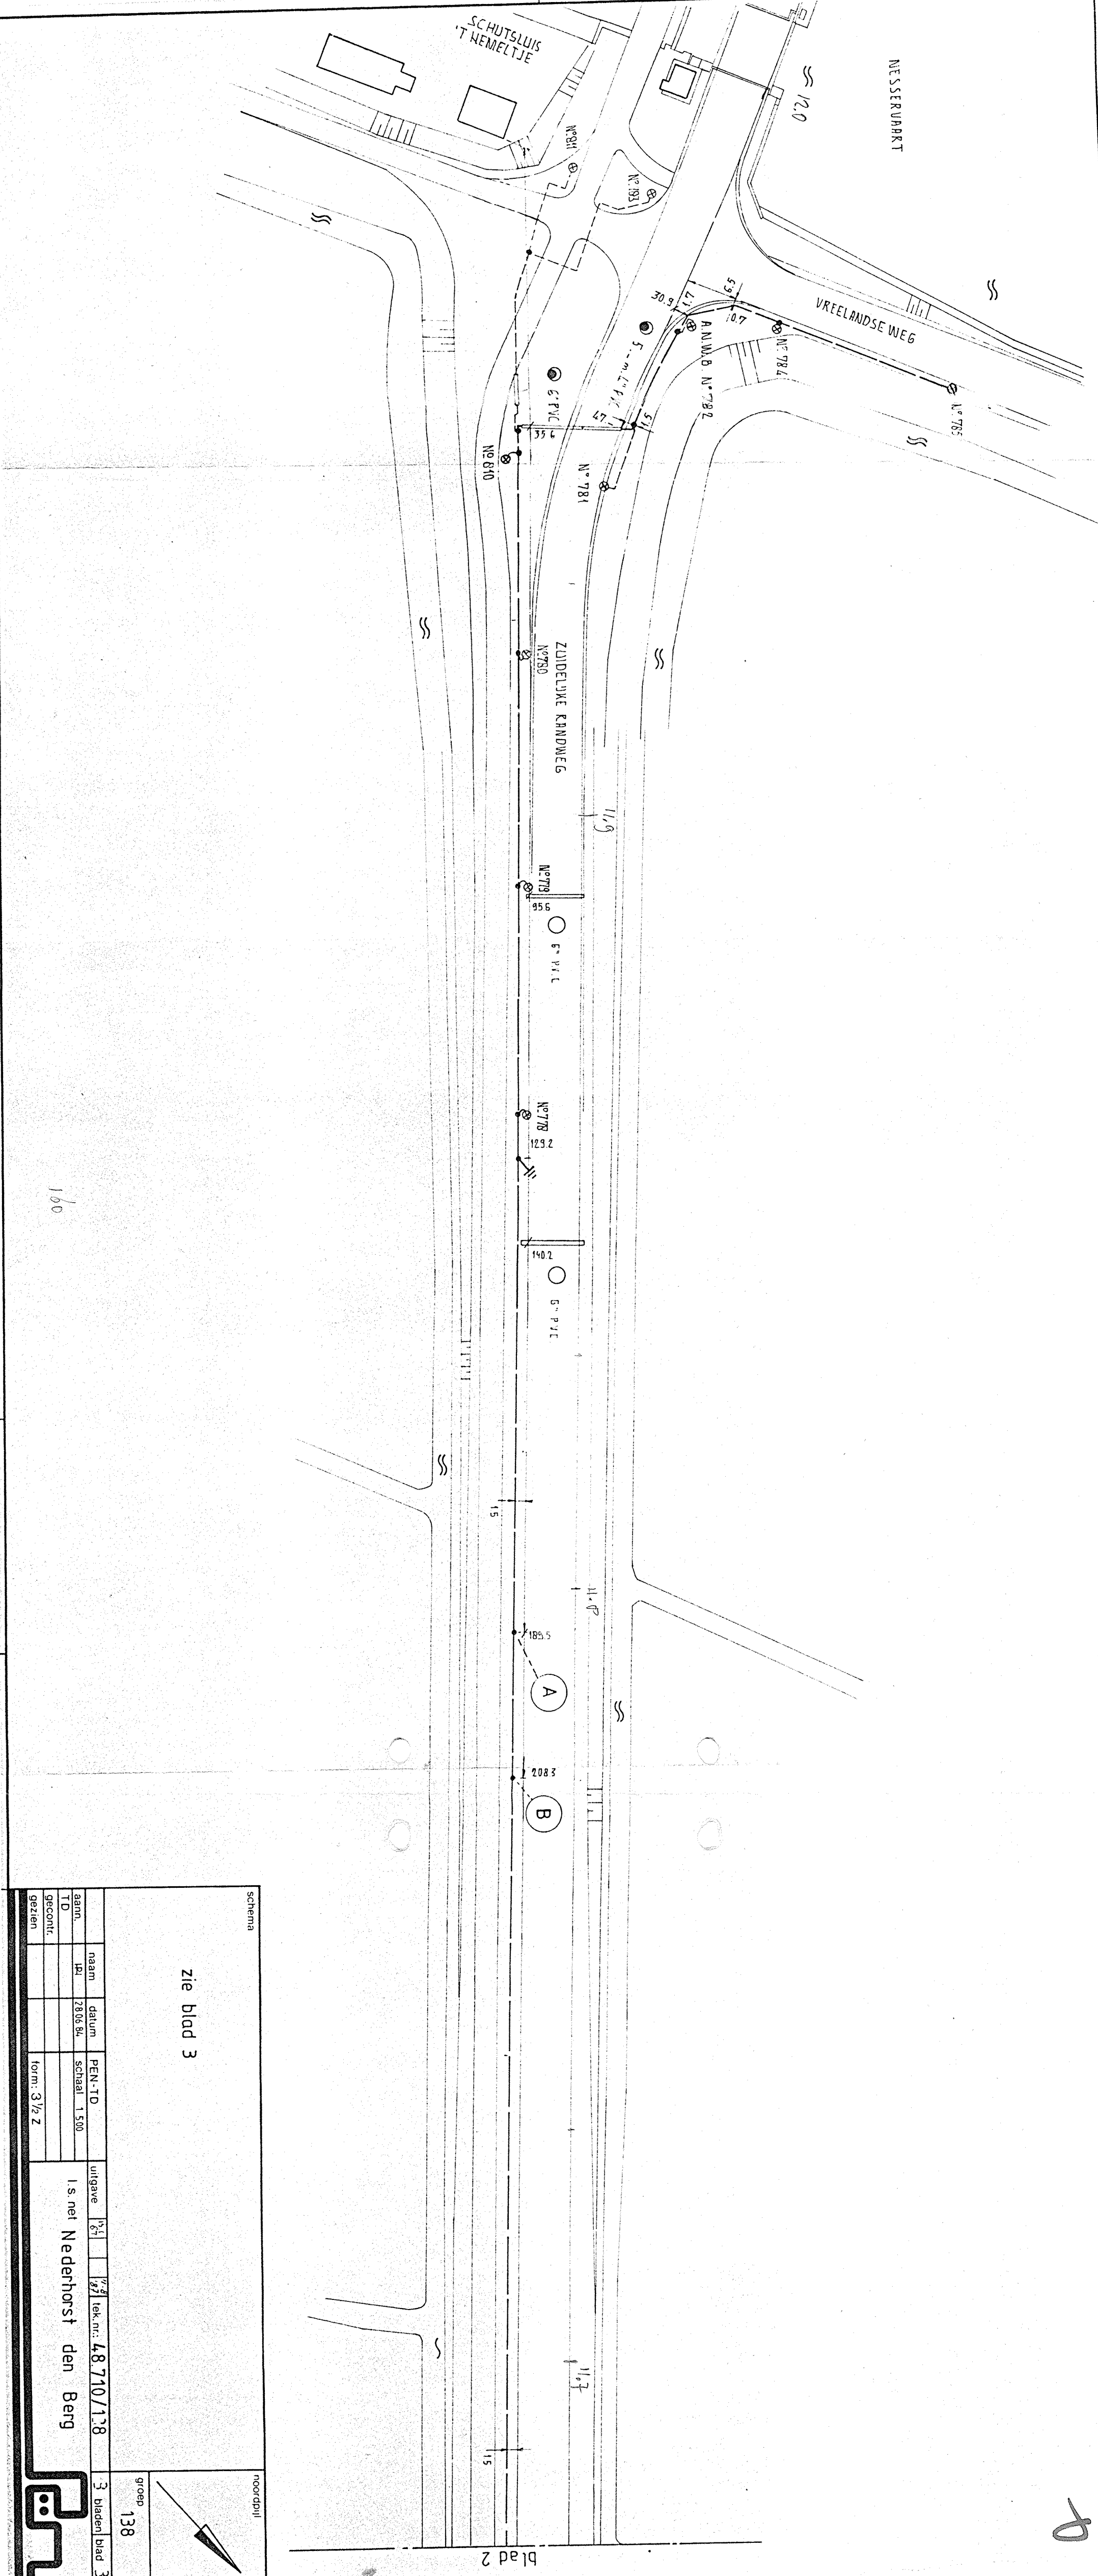

blad 2

Schema

zie blad 3

groep
138

naam	datum	PEN-TD	uitgave	1 st	2 ^{de}	tek.nr.	48.710/138	3 bladen	blad 3
aam.	1941	2806 84	schaal	1:500					
TD									
gecont.									
gezien									

I.s. net Nederhorst den Berg

