


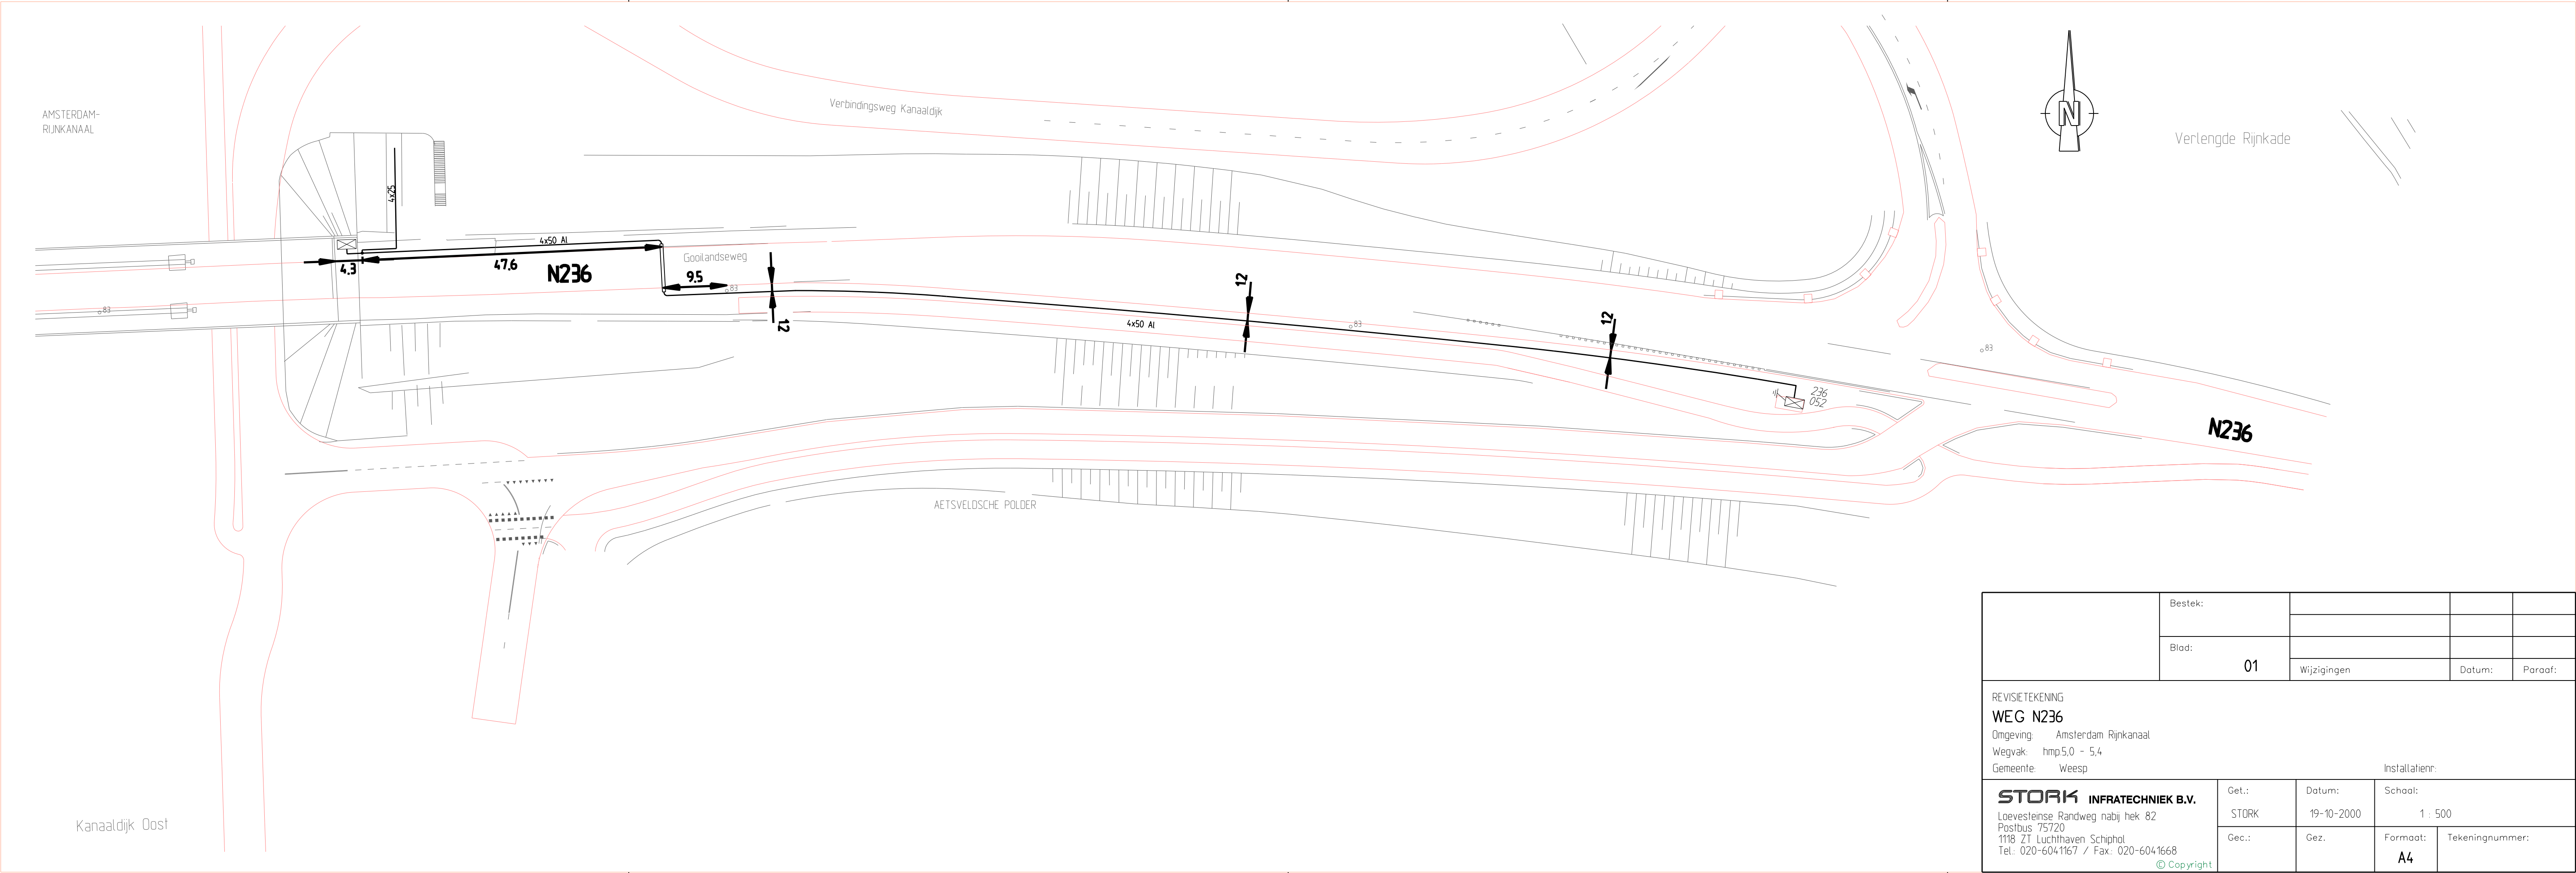

	Bestek:			
	Blod:			
	01	Wijzigingen	Datum:	Paraaf:
REVISIETEKENING WEG N236 Omgeving: Amsterdam Rijnkanaal Wegvak: hmp5,0 - 5,4 Gemeente: Weesp				
Installatiern:				
STORK INFRATECHNIEK B.V. Loevesteinse Randweg nabij hek 82 Postbus 75720 1118 ZT Luchthaven Schiphol Tel.: 020-6041167 / Fax.: 020-6041668 © Copyright	Get.: STORK	Datum: 19-10-2000	School: 1 : 500	
	Gec.:	Gez.	Formaat: A4	Tekeningnummer: