


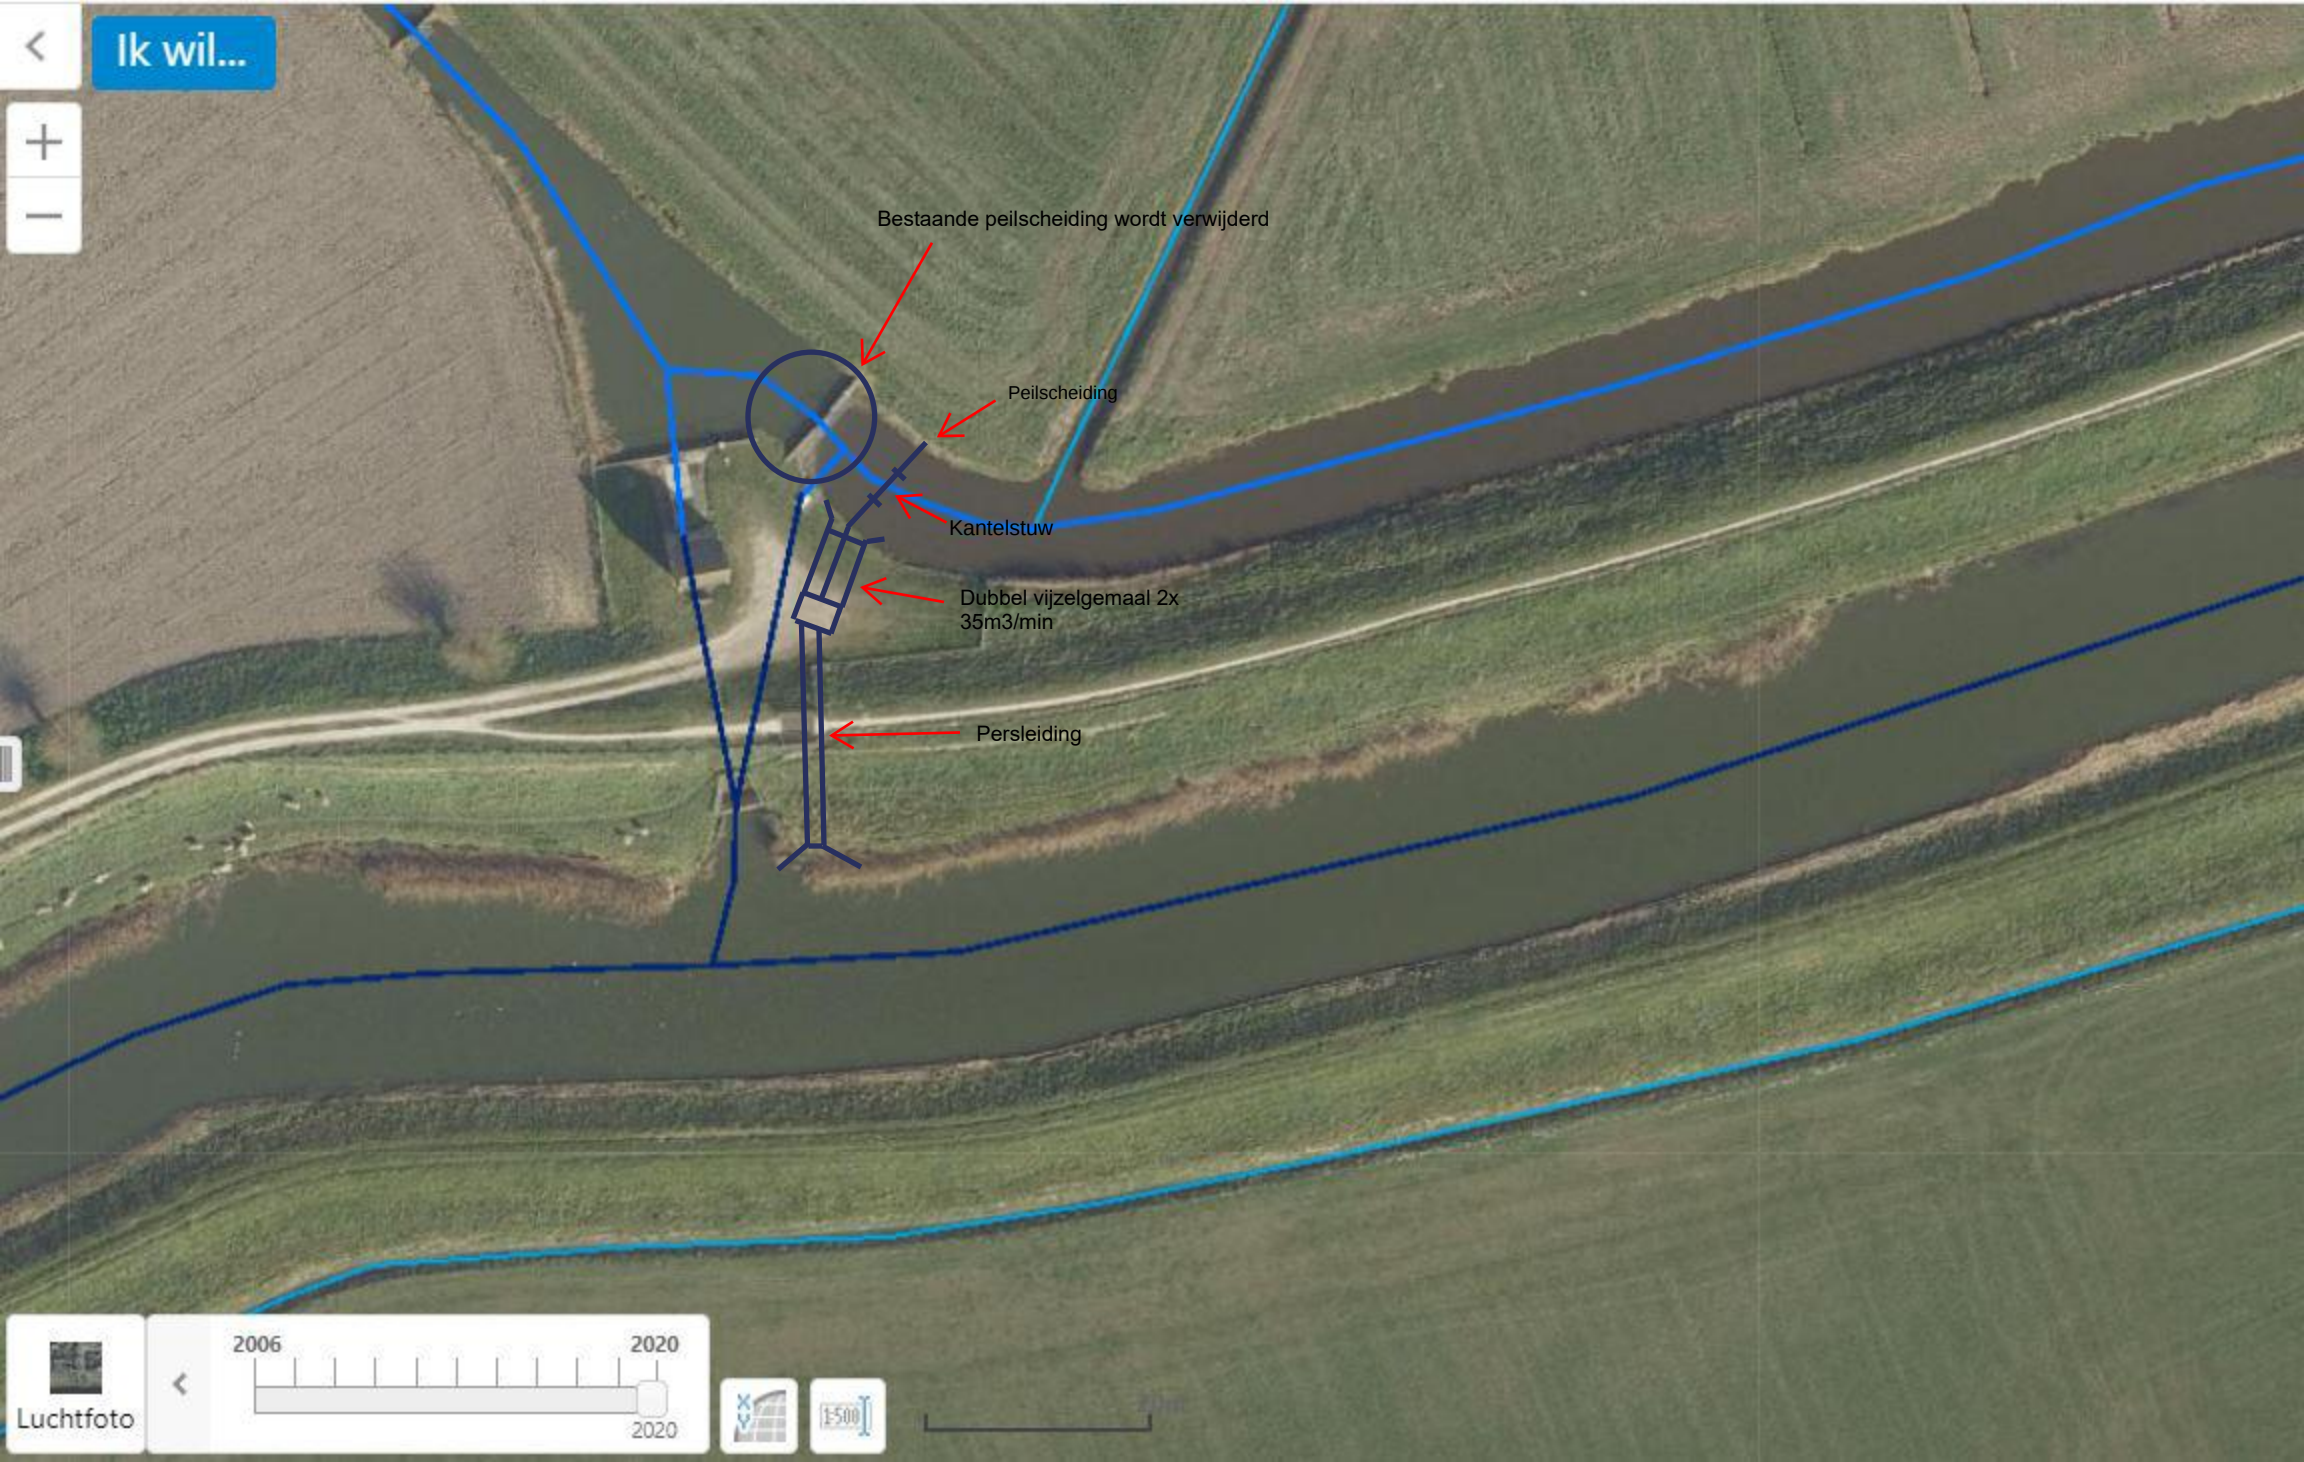

Ik wil...

Bestaande peilscheiding wordt verwijderd

Peilscheiding

Kantelstuw

Dubbel vijzelgemaal 2x 35m3/min

Persleiding



Luchtfoto

2006

2020

2020

