


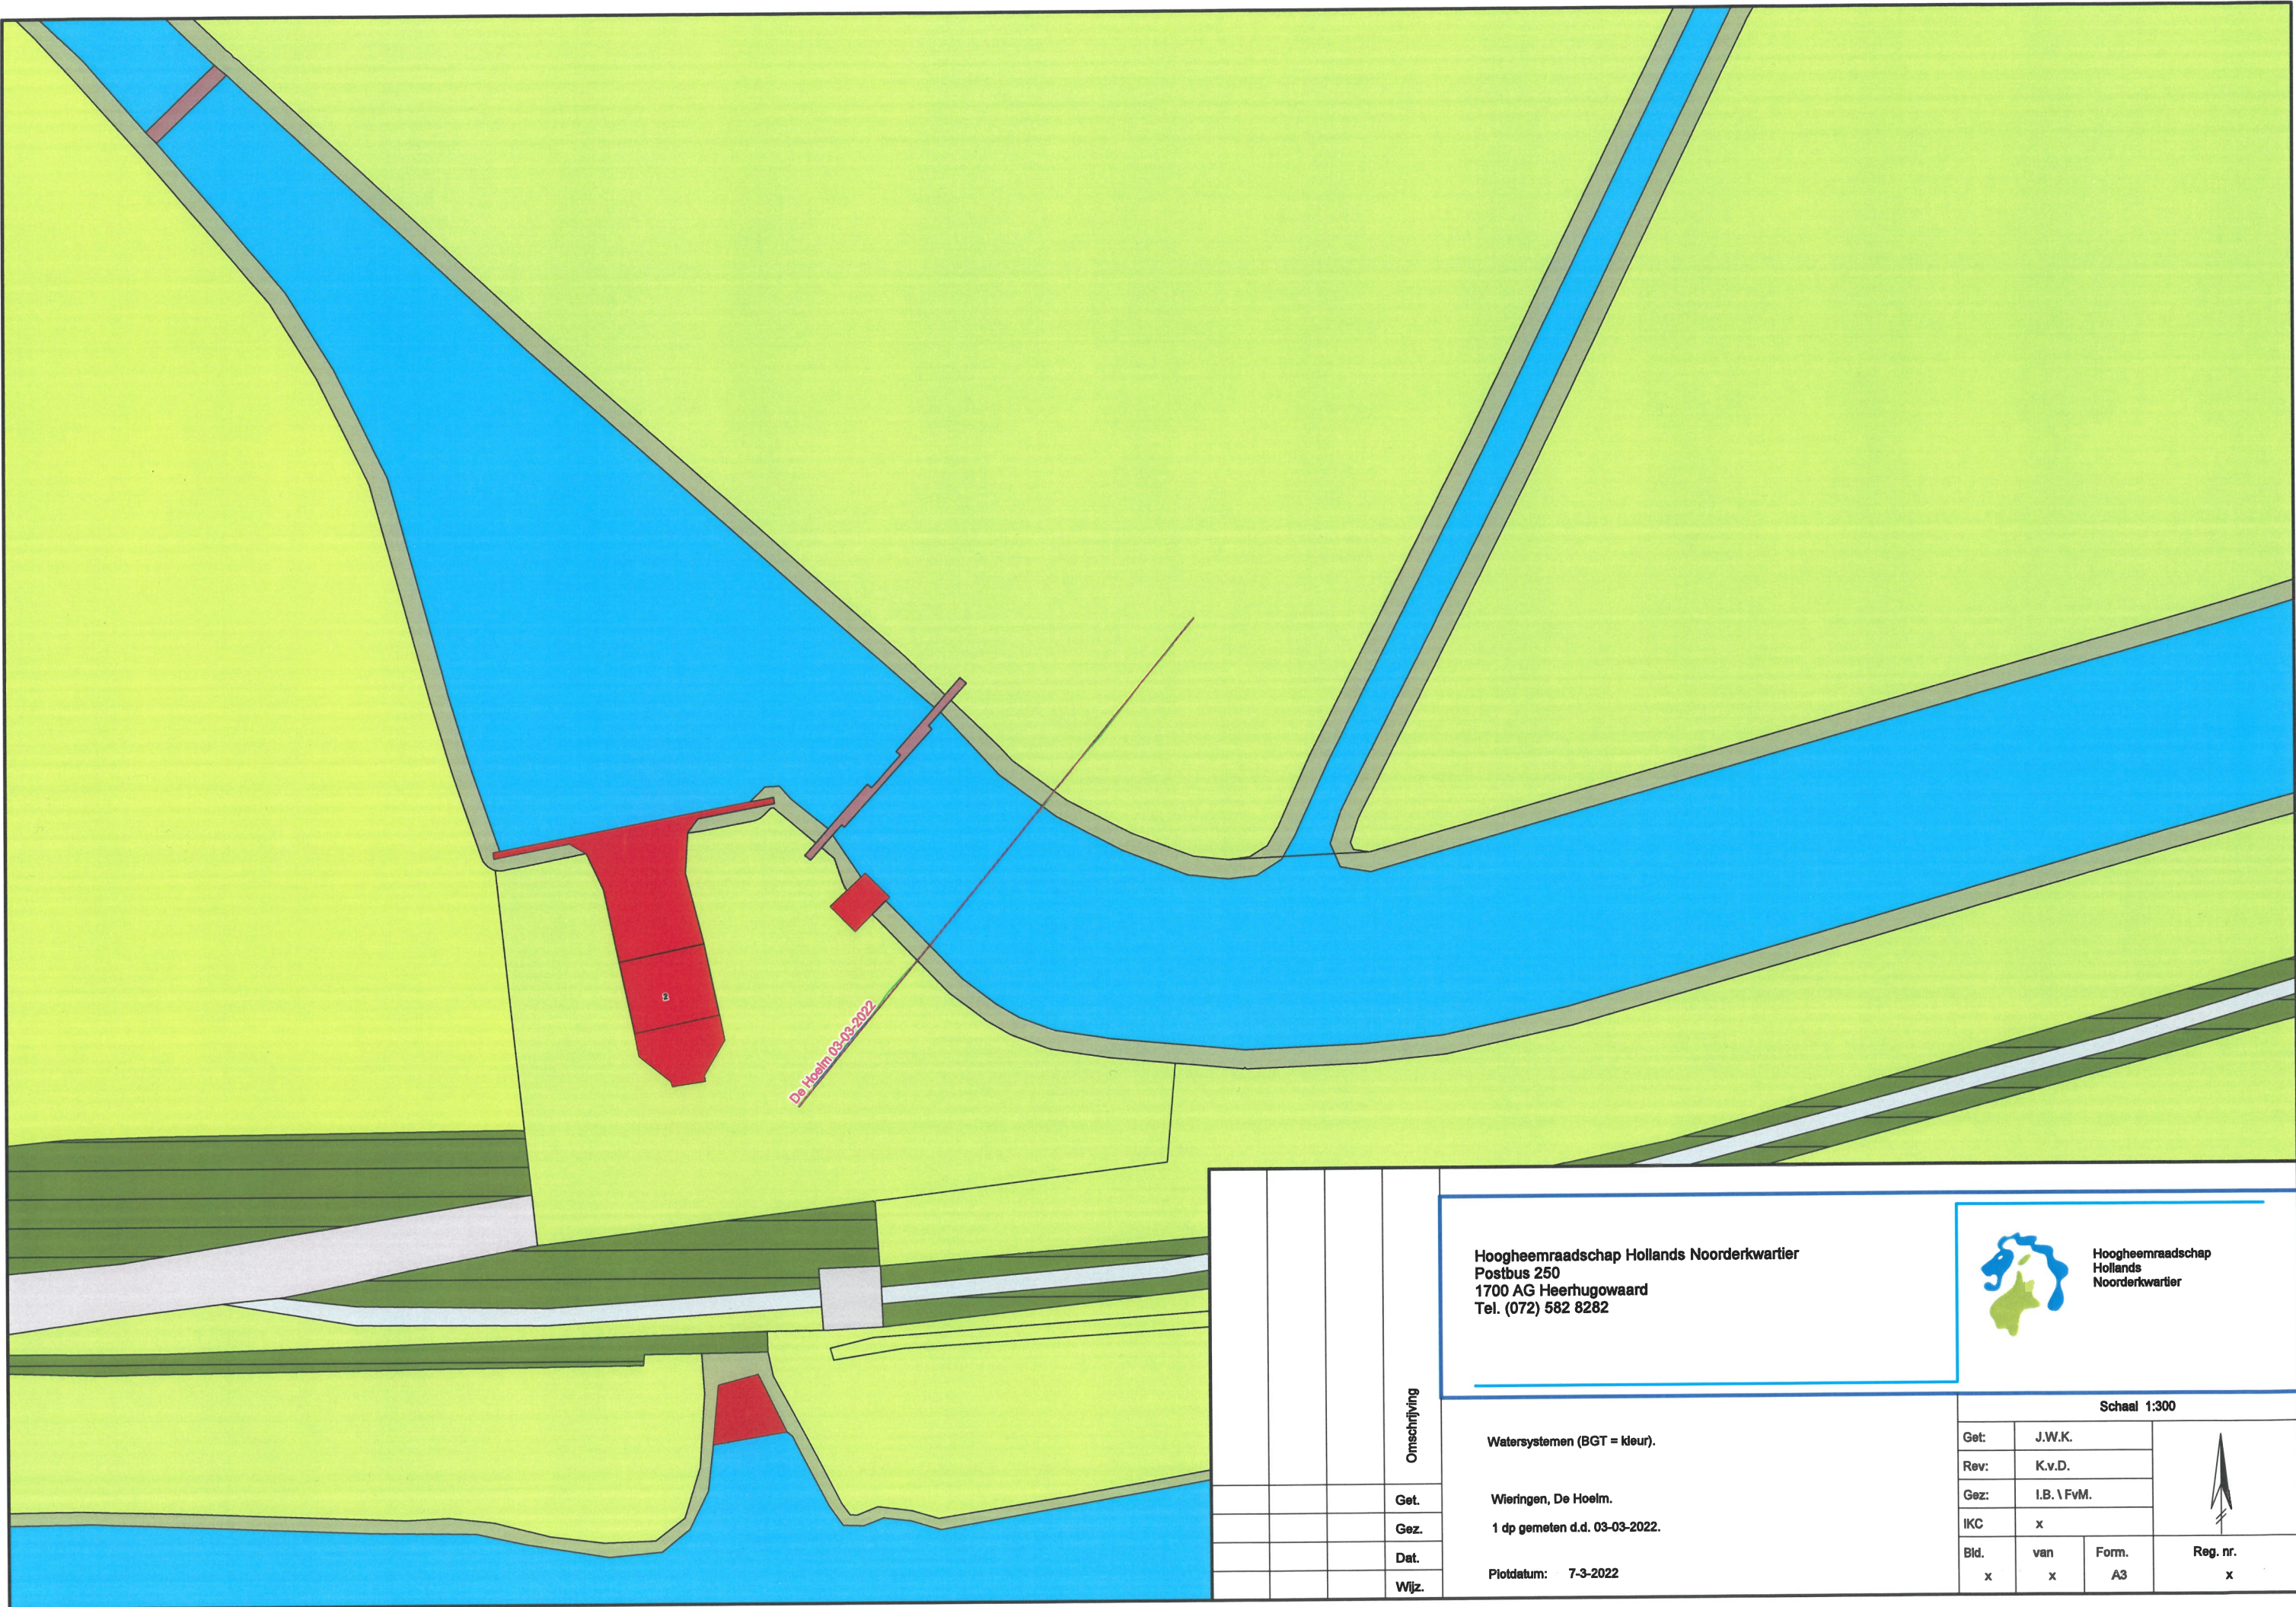

Omschrijving	Get.	Hoogheemraadschap Hollands Noorderkwartier Postbus 250 1700 AG Heerhugowaard Tel. (072) 582 8282			 Hoogheemraadschap Hollands Noorderkwartier			
	Gez.							
	Dat.							
	Wijz.							
Watersystemen (BGT = kleur).					Schaal 1:300			
Wieringen, De Hoelm.					Get:	J.W.K.		
1 dp gemeten d.d. 03-03-2022.					Rev:	K.v.D.		
Plotdatum: 7-3-2022					Gez:	I.B. \ FvM.		
					IKC:	x		
					Bld.	van	Form.	Reg. nr.
					x	x	A3	x