

**Asbestinventarisatie locatie 44D02,
Gebouw J, Kasteelplein 10 D,
4811XC Breda**



44D02 J AIR 07092021 R007-1266404-066BJC-V01-lhl-NL

10 september 2021

Verantwoording

Titel	Asbestinventarisatie locatie 44D02, gebouw J, Kasteelplein 10 D, 4811XC Breda
Opdrachtgever	Rijksvastgoedbedrijf
Projectleider	Erik Menkema
Auteur(s)	Berto Collet
Technisch verantwoordelijke	Rachid van der Meer (DIA-code: 51E-120920-411683)
Inspecteur	Patrick van der Sluis (DIA-code: 51E-260219-411519) en Peter Hendriks (DIA-code: 04E-241120-140635)
Projectnummer	1266404-066
Aantal pagina's	16 (exclusief bijlagen)
Datum	10 september 2021
Handtekening	

Colofon

TAUW Deventer

TAUW bv
Handelskade 37
Postbus 133
7400 AC Deventer
Telefoon +31 57 06 99 91 1
Email: asbestinventarisatie@tauw.nl

TAUW Amsterdam

TAUW bv
Zekeringstraat 43 g
Postbus 20748
1001 NS Amsterdam
Telefoon +31 20 60 63 22 2
Email: asbestinventarisatie@tauw.nl

Dit document is gegenereerd uit Probis Asbest 2014 en vervaardigd uit het scriptbestand RVB (complex) versie 3.3 d.d. 1 januari 2020 en is eigendom van de opdrachtgever en mag door hem worden gebruikt voor het doel waarvoor het is vervaardigd met inachtneming van de rechten die voortvloeien uit de wetgeving op het gebied van het intellectuele eigendom.

De auteursrechten van dit document blijven berusten bij TAUW. Kwaliteit en verbetering van product en proces hebben bij TAUW hoge prioriteit. TAUW hanteert daartoe een managementsysteem dat is gecertificeerd dan wel geaccrediteerd volgens:

- NEN-EN-ISO 9001

- Certificatieschema voor de Procefcertificaten Asbestinventarisatie en Asbestverwijdering dat is vastgesteld door de Stichting Ascort als bedoeld in artikel 1.5a, onderdeel c, van het Arbeidsomstandighedenbesluit

Inhoud

Verantwoording en colofon.....	2
Titelpagina	4
Revisietabel	5
Samenvatting en advies	5

1	Inleiding, samenvatting, advies en conclusie(s).....	5
1.1	Inleiding.....	5
1.2	Samenvatting en advies.....	5
1.3	Conclusie(s)	8
2	Opzet en uitvoering onderzoek	8
2.1	Algemeen.....	8
2.2	Vooronderzoek.....	8
2.3	Inspectie.....	8
2.4	Monsterneming en analyse.....	9
2.5	Indeling in risicoklassen bij sloop.....	9
2.6	Volledigheid van het onderzoek.....	10
2.7	Aantreffen niet-gerapporteerd asbest	10
3	Resultaten onderzoek.....	10
3.1	Resultaten vooronderzoek	10
3.2	Resultaten visuele inspectie en monsteranalyse	10

Bijlagen:

- 1 Verslag vooronderzoek
- 2 Beknopte bouwkundige beschrijving
- 3 Situatieschets
- 4 Checklist object gerelateerde zaken
- 5 Verklaringen gebruikte afkortingen, symbolen en termen
- 6 Analysecertificaten
- 7 SMA-rt slooprisicoklassebeoordeling

Titelpagina

Inventarisatiebedrijf			
TAUW bv BU Meten, Inspectie & Advies	Handelskade 37 Postbus 133 7400 AC Deventer Telefoon +31 57 06 99 91 1	asbestinventarisatie@tauw.nl	SCA certificaatnummer 07- D070090.01
Project rapportnummer: Technisch verantwoordelijke:	44D02 J AIR 07092021 R007- 1266404-066BJC-V01-lhl-NL Rachid van der Meer (DIA-code: 51E-120920-411683)	Inventariseerder(s) SCA code DIA ('s)	Patrick van der Sluis (DIA-code: 51E-260219-411519) en Peter Hendriks (DIA-code: 04E-241120- 140635)
Datum:	10 september 2021	Datum inventarisatie:	12 en 25 augustus 2021
Opdrachtgever			
Naam:	Rijksvastgoedbedrijf		
Adres:	Postbus 16169		
Plaats:	2500BD Den Haag		
Contactpersoon:	De heer R. Beckers		
Omschrijving van het bouwwerk, de bouwkundige eenheid, constructie of object			
Omschrijving:	Object 44D02 Gebouw J		
Adres:	Kasteelplein 10 D		
Postcode:	4811 XC		
Plaats:	Breda		
Reikwijdte onderzoek			
☒ Gehele bouwwerk of object ☐ Gedeelte van bouwwerk of object ☐ Bouwwerk of object en het gebied rondom het bouwwerk of object ☐ Uitsluitend het gebied rondom het bouwwerk of object			
Onderzoeksmethoden			
☒ Inventarisatie conform Certificatieschema voor de Procescertificaten Asbestinventarisatie en Asbestverwijdering ☒ Materiaalmonster conform NEN 5896 (PLM) ☐ Kleefstofmonster conform NEN 5896 (PLM) ☐ Kleefstofmonster conform NEN 2991 (SEM) ☐ Luchtmonster conform NEN 2991 (SEM) ☐ Toplaaginspectie maaiveld (buiten, indicatief)			
Risicobeoordeling			
☒ Risicobeoordeling ten behoeve van sloop en verbouw (SMA-rt) ☐ Risicobeoordeling in gebruiksfase (NEN 2991:2015)			
Dit rapport is geschikt voor (zie paragraaf 1.2 Samenvatting en advies)			
☐ Niet geschikt voor asbestverwijdering, risicobeoordeling noodzakelijk ☒ Voor uitsluitend het verwijderen van het in dit rapport genoemde asbesthoudende materiaal, en voor het aansluiten van het warmtenet op het bestaande cv-leidingwerk ☐ Voor renovatie zonder de bouwkundige integriteit aan te tasten ☐ Voor volledige renovatie of totaalsloop			

Revisietabel

Rapportversie + revisie nr.	Omschrijving revisie	Datum vorige versie
Versie V02, revisie nr. 1		Niet van toepassing
Versie V03, revisie nr. 2		Niet van toepassing
Versie V04, revisie nr. 3		Niet van toepassing
Versie V05, revisie nr. 4		Niet van toepassing

Geldigheidsduur van de rapportage

Het rapport is geldig tot 3 jaar na uitbrengen van het basisdocument, versie V01. Alleen als de gehele reikwijdte van het onderzoek in een later stadium opnieuw is geïnspecteerd dan wordt ook de geldigheid van het rapport verlengd tot 3 jaar na de laatste inspectiedatum van de gehele reikwijdte.

1 Inleiding, samenvatting, advies en conclusie(s)

1.1 Inleiding

In opdracht van Rijksvastgoedbedrijf heeft TAUW bv een asbestinventarisatie uitgevoerd naar de aanwezigheid van asbesthoudende materialen op de locatie 44D02, in gebouw J gelegen aan Kasteelplein 10 D te Breda.

1.2 Samenvatting en advies

De opdracht betreft een inventarisatie van direct waarneembare asbesthoudende materialen (zonder destructieve handelingen).

Aanleiding van het onderzoek is de voorgenomen renovatie in verband met het aansluiten aan het warmtenet van het bouwwerk.

Het doel van het asbestinventarisatieonderzoek is het volledig in kaart brengen, identificeren en kwantificeren van alle waarneembaar asbest, asbesthoudende producten, het met asbest verontreinigd materiaal en/of de met asbest verontreinigde constructieonderdelen die aanwezig zijn binnen de reikwijdte van het onderzoek.

Reikwijdte onderzoek

De reikwijdte van het onderzoek betreft alle direct bereikbare delen van het gehele gebouw.

Asbesthoudende materialen

Bij de asbestinventarisatie zijn asbesthoudende materialen aangetroffen welke in onderstaande tabel zijn opgesomd.

Tabel 1.1 Asbesthoudende materialen

Bron-code	Monstercode	Locatie/bronnaam	Analyseresultaat	Hecht-gebonden	Hoeveelheid	Risico-klasse
B01	MM001	Geheel gebouw, Radiatoren	30 - 60 % Chrysotiel	Nee	78 stuk(s)	1 Binnen-sanering
B05	MM005	Zolder, Afsluiters noordvleugel	30 - 60 % Chrysotiel	Nee	3 x 2 stuk(s)	1 Binnen-sanering

Uitgesloten en/of beperkende zaken op het onderzoek

In onderstaande tabel zijn de uitgesloten en/of beperkende zaken bij het asbestonderzoek opgesomd welke binnen de reikwijdte van het onderzoek vallen.

Tabel 1.2 Uitgesloten en/of beperkende zaken op het onderzoek

V-nr.	Omschrijving	Reden	Voorbeeld(en) van mogelijk aanwezige asbesthoudende materialen
1.	Onder vloerbedekking	Er moet destructief gewerkt worden om de locatie te kunnen beoordelen.	Diverse toepassingen
2.	Boven vaste plafonds	Er moet destructief gewerkt worden om de locatie te kunnen beoordelen.	Op basis van de huidige informatie zijn er echter geen verdenkingen op aanwezigheid van (verborgen) asbesthoudende toepassingen.
3.	Achter brandwerende beplating CV-ruimte	Er moet destructief gewerkt worden om de locatie te kunnen beoordelen.	Plaatmateriaal
4.	Kruipruimte geïnspecteerd vanuit het toegangsluik	Veiligheidshalve niet betreden door aanwezige huisraad.	Op basis van de huidige informatie zijn er echter geen verdenkingen op aanwezigheid van (verborgen) asbesthoudende toepassingen.
5.	Schacht naast lift	Er moet destructief gewerkt worden om de locatie te kunnen beoordelen	Op basis van de huidige informatie zijn er echter geen verdenkingen op aanwezigheid van (verborgen) asbesthoudende toepassingen.

Het bouwwerk was tijdens de inspectie nog in gebruik. Door de aanwezigheid van inventaris en overige afgeschermden delen beperkt dit het zichtveld op aanwezigheid van asbesthoudende materialen. Dit kan de kans op aantreffen van niet-gerapporteerd asbest vergroten.

Geschiktheid van het onderzoek

Rapport is geschikt voor het aansluiten van het warmtenet op het bestaande cv-leidingwerk, tenzij men hierbij in aanraking komt met één van de beperkingen zoals genoemd in tabel 1.2. Tevens is het rapport geschikt om de in dit rapport genoemde asbesthoudende materialen te saneren.

Opgemerkt dient te worden dat als er werkzaamheden worden uitgevoerd die niet binnen de aangegeven renovatiewerkzaamheden of buiten het onderzoeksgebied vallen, er een aanvullend onderzoek noodzakelijk is.

Aanvullend onderzoek

Tijdens de inspectie zijn geen (uitgebreide) sloop of breekwerkzaamheden verricht. Voorafgaand aan renovatie- en/of sloopwerkzaamheden op locaties zoals aangegeven in de lijst met uitsluitingen en/of beperkingen, dient een aanvullend onderzoek te worden uitgevoerd naar (verborgen) asbesthoudende materialen. Het bevoegd gezag verplicht de melder tot een aanvullende asbestinventarisatie onderzoek juist voor renovatie en/of sloopwerkzaamheden van de genoemde locaties.

Asbestblootstellingsrisico's voor gebruikers

Van de aangetroffen asbesttoepassingen worden geen directe asbestblootstellingsrisico's verwacht.

Op basis hiervan wordt geadviseerd:

- Het asbesthoudend materiaal voor sloop of renovatie nabij de asbesthoudende toepassing, te laten saneren
- Tot aan de sanering de asbesthoudende materialen te voorzien van een 'bevat asbest' aanduiding
- Betrokkenen te informeren
- Indien de sanering niet op zeer korte termijn wordt gestart (circa < 3 maanden), wordt geadviseerd een asbestbeheersplan op te stellen op basis van de norm NEN 2991: 2015 'Lucht- Bepaling van de asbestconcentraties in de binnenlucht en risicobeoordeling in en rondom bouwwerken, constructies of objecten waarbij asbesthoudende materialen zijn verwerkt'.

Verwijdering

De asbesthoudende toepassingen dienen conform de SMA-rt, zoals opgenomen in de bijlage van dit rapport, voor aanvang van de sloop en/of renovatie te worden verwijderd.

Wij adviseren om alle asbestverwijderingswerkzaamheden uit te laten voeren door een gecertificeerd asbestverwijderingsbedrijf met een geldig procescertificaat.

Het Rijksvastgoedbedrijf verlangt en verplicht daartoe, in aanvulling op werkveldspecifieke certificatieschema voor de procescertificaten asbestinventarisaties en asbestverwijdering, dat asbesthoudende elementen in Risicoklasse 1 ook door een gecertificeerd asbestverwijderingsbedrijf worden verwijderd, en worden vrijgegeven door een geaccrediteerd laboratorium, conform NEN 2990.

Beheersplan

In alle situaties waarin asbesthoudende materialen en/of asbestverdachte locaties in een gebouw of constructie aanwezig blijven, behoren er door de eigenaar van het bouwwerk of de constructie beheersmaatregelen te worden genomen. Hierbij dienen maatregelen zodanig te worden beschreven die tot het moment van sloop behoren te garanderen dat het bouwwerk of de constructie asbestveilig te gebruiken is. De opzet van de beheersmaatregelen hangt sterk af van de complexiteit van de situatie. Hiervoor adviseren wij het asbestbeheersplan op te stellen op basis van de norm NEN 2991: 2015 'Lucht- Bepaling van de asbestconcentraties in de binnenlucht en risicobeoordeling in en rondom bouwwerken, constructies of objecten waarbij asbesthoudende materialen zijn verwerkt'. Totdat het asbest is verwijderd dient het asbestbeheersplan bij werkzaamheden te worden geraadpleegd.

Informeren betrokkenen

Omdat het verboden is asbesthoudend materiaal te bewerken, dient te worden vermeden dat in het asbesthoudend materiaal wordt gezaagd, geboord, of dat het materiaal op een andere wijze wordt bewerkt.

In dit kader verdient het aanbeveling de gebruikers, het onderhoudspersoneel en de brandweer te informeren over de (mogelijke) aanwezigheid van asbesthoudende materialen.

1.3 Conclusie(s)

Bij de asbestinventarisatie zijn asbesthoudende materialen aangetroffen welke in de tabel in paragraaf 1.2 'Samenvatting en advies' zijn opgesomd. Van de aangetroffen asbesttoepassingen worden geen directe asbestblootstellingsrisico's verwacht.

Het rapport is geschikt voor de voorgenomen werkzaamheden zoals hiervoor aangegeven, tenzij men hierbij in aanraking komt met één van de beperkingen zoals genoemd in tabel 1.2, dan is aanvullend onderzoek wel noodzakelijk. Het rapport is tevens geschikt voor het saneren van de in dit rapport aangetroffen asbesthoudende materialen en voor het doen van een sloopmelding.

2 Opzet en uitvoering onderzoek

2.1 Algemeen

De uitvoering van het onderzoek heeft plaatsgevonden volgens het Certificatieschema voor de Procecertificaten Asbestinventarisatie en Asbestverwijdering dat is vastgesteld door de Stichting Ascet als bedoeld in artikel 1.5a, onderdeel c, van het Arbeidsomstandighedenbesluit, onder het SCA-procecertificaatnummer 07-D070090.01 van TAUW bv.

Een verklaring van de gebruikte afkortingen, symbolen en termen zijn opgenomen in bijlage 5.

2.2 Vooronderzoek

In bijlage 1 is een verslag van het vooronderzoek opgenomen, een verplichting vanuit de wet- en regelgeving. In bijlage 2 is een beknopte bouwkundige beschrijving gegeven.

2.3 Inspectie

Tijdens de inventarisatie heeft een visuele inspectie, waar noodzakelijk aangevuld met monsterneming, plaats gevonden in het te onderzoeken bouwwerk. Eventueel aanwezige inventaris valt buiten het onderzoek. Indien ruimten of onderdelen in het te onderzoeken bouwwerk zijn die tijdens de inspectie niet geïnspecteerd konden worden, dan worden deze vermeld in paragraaf 1.2 'Samenvatting en advies' in tabel 'Uitgesloten en/of beperkende zaken op het onderzoek'.

Tijdens de inspectie heeft geen destructief onderzoek plaatsgevonden.

In bijlage 4 is een checklist van de object gerelateerde zaken ten bate van de asbestinventarisatie opgenomen.

2.4 Monsterneming en analyse

Materiaalmonsters

Om vast te kunnen stellen of asbestverdachte materialen asbesthoudend zijn, worden deze bemonsterd. De monsternamen vindt plaats op een plek waar visueel en technisch de minste schade zal ontstaan en wordt uitgevoerd volgens de geldende veiligheidsvoorschriften. De materiaal monsters worden geanalyseerd op de aanwezigheid van asbest (type en percentage) door middel van stereo- en polarisatiemicroscopie conform NEN 5896 door een voor deze analyse door de Raad voor Accreditatie geaccrediteerd laboratorium.

Asbestverdachte bronnen worden gecodeerd met 'B'. De materialen die zijn bemonsterd, worden gecodeerd met 'MM'. Het analysesresultaat is opgenomen in bijlage 6.

Een overzicht van de monsters is opgenomen in onderstaande tabel.

Tabel 2.1 Overzicht genomen monsters

Broncode	Monstercode	Asbestverdacht materiaal	Locatie/bronnaam
B01	MM001	Pakking	Geheel gebouw, Radiatoren
B02	MM002	Pakking	Zolder en 2e verdieping, Afsluiter cv-leiding
B03	MM003	Plaat	2e verdieping, Toegangsluiken zolder
B04	MM004, MM006 en MM007	Stopverf	Buitengevel, Draairamen
B05	MM005	Flenspakking	Zolder, Afsluiters noordvleugel

Indien tijdens de inspectie verwarmingsinstallaties van het bouwwerk worden aangetroffen, worden deze beoordeeld op aanwezigheid van asbesthoudende toepassingen op basis van literatuur (Intechnum, Handboek Asbest, 2000). Voor het mede beoordelen van de asbesthoudende componenten in de energiesector wordt de online databank bronnenboek.nl geraadpleegd.

2.5 Indeling in risicoklassen bij sloop

Bij het aantreffen van asbesttoepassingen en/of verontreinigingen wordt conform wet- en regelgeving de risicoklasse ten behoeve van de sloop vastgesteld. De indeling in risicoklassen bij verwijdering van asbesthoudende materialen is uitgevoerd met behulp van SMA-rt (Stoffen Manager Asbest), een digitaal instrument dat via www.asbestinfo.nl beschikbaar is. Hierbij wordt een voorstel voor de sloopmethode beschreven. In de SMA-rt uitdraai zijn voorzorgsmaatregelen beschreven om bij bewerking aan of verwijdering van asbesthoudend materiaal blootstelling aan en/of verspreiding van asbest te voorkomen. De SMA-rt risicobeoordelingen zijn in bijlage 7 opgenomen.

2.6 Volledigheid van het onderzoek

Bij elke inventarisatie die TAUW uitvoert wordt zeer systematisch te werk gegaan.

Ondanks alle kwaliteitszorg, waaronder een continue aandacht op het proces en de inzet van ervaren en gekwalificeerde onderzoekers, is het in de praktijk mogelijk dat om verschillende redenen asbesthoudende of verdachte materialen niet worden waargenomen. Hierbij kan gedacht worden aan fundering, riolering, ingemetselde of afgetimmerde platen en luchtkanalen. Daarnaast is het ook mogelijk dat achter asbesthoudende materialen extra asbest wordt aangetroffen.

TAUW aanvaardt geen aansprakelijkheid voor niet waargenomen asbesthoudende materialen tenzij sprake is van grove schuld bijvoorbeeld door opzet, een en ander conform de leveringsvoorwaarden van TAUW. Op al onze werkzaamheden zijn de algemene voorwaarden van TAUW van toepassing.

2.7 Aantreffen niet-gerapporteerd asbest

Bij vermoeden van aantreffen van niet-gerapporteerd asbestverdacht materiaal, waar werkzaamheden zijn gepland, dient men het werk te staken en de opdrachtgever en het asbestinventarisatiebedrijf dat het asbestinventarisatierapport voor de projectlocatie heeft opgesteld, te informeren. Het asbestverwijderingsbedrijf voert geen werkzaamheden aan het verdachte materiaal uit totdat het asbestinventarisatierapport is bijgewerkt en het werkplan hierop is aangepast.

Indien sprake is van niet-gerapporteerd asbesthoudend materiaal, meldt het asbestverwijderingsbedrijf dit zo snel mogelijk:

- a. Schriftelijk aan de certificerende instelling die het procescertificaat heeft verstrekt aan het asbestinventarisatiebedrijf dat de oorspronkelijke asbestinventarisatie heeft uitgevoerd; en
- b. schriftelijk aan het bevoegd gezag, bedoeld in artikel 1.26, achtste lid, van het Bouwbesluit 2012.

3 Resultaten onderzoek

3.1 Resultaten vooronderzoek

In bijlage 1 is een verslag van het vooronderzoek opgenomen, een verplichting vanuit de wet- en regelgeving.


3.2 Resultaten visuele inspectie en monsteranalyse

Asbesthoudende materialen

In de onderstaande tabellen zijn de onderzoeksresultaten van de asbesthoudende materialen met de bijbehorende relevante informatie opgenomen. In bijlage 3 zijn de overzichtsschetsen opgenomen met de daarop aangegeven de locaties van de genomen monsters.

Tabel 3.1 Asbesthoudende materiaal bron

Broncode	B01
Bron	Radiatoren
Monstercode	MM001
Materiaal/toepassing	Pakking
Locatie	Geheel gebouw
Analyseresultaten	30 - 60 % Chrysotiel
Certificaatnummer	2108-1007
Hechtgebonden	Nee
Wijze van bevestiging	Geklemd
Bereikbaarheid	Goed bereikbaar
Verweerdheid	Niet verweerd
Conditie materiaal	Niet beschadigd
Slooprisicoklasse (zie bijlage)	1
Binnen/Buiten sanering	Binnensanering
Globale afmetingen of aantallen (betreft geschatte hoeveelheden)	78 stuk(s)
Opmerkingen/bijzonderheden	Tussen de zes en acht pakkingen per radiator. 39 stuks op begane grond en ook op de 1 ^e verdieping. Aangehouden wordt dat bij alle raamkozijnen een radiator aanwezig is.
Methode van sloop of demontage	Asbesthoudend materiaal wordt geheel omsloten zonder het asbesthoudend materiaal te beroeren
Verwijderingsvoorwaarde	Direct verpakken, zie betreffende SMA-rt
Risicobeoordeling voor gebruikers van het gebouw/ object en advies	In de aangetroffen vorm en staat geen directe blootstellings- en of verspreidingsrisico verwacht mits de toepassing niet wordt bewerkt. Saneren bij einde gebruik of sloop. Zie advies in de samenvatting.

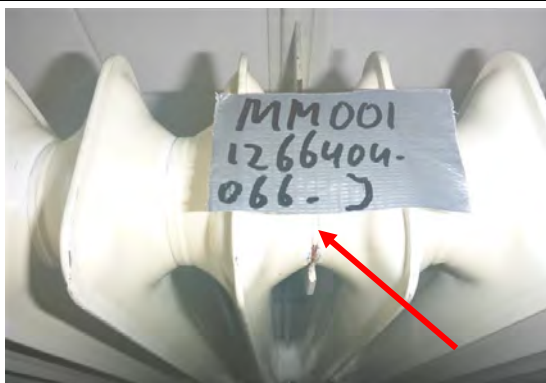

Tabel 3.2 Asbesthoudende materiaal bron

Broncode	B05
Bron	Afsluiters noordvleugel
Monstercode	MM005
Materiaal/toepassing	Flenspakking
Locatie	Zolder
Analyseresultaten	30 - 60 % Chrysotiel
Certificaatnummer	2108-1007
Hechtgebonden	Nee
Wijze van bevestiging	Geklemd
Bereikbaarheid	Goed bereikbaar
Verweerdheid	Niet verweerd
Conditie materiaal	Niet beschadigd
Slooprisicoklasse (zie bijlage)	1
Binnen/Buiten sanering	Binnensanering
Globale afmetingen of aantallen (betreft geschatte hoeveelheden)	3 x 2 stuk(s)
Opmerkingen/bijzonderheden	Deze zijn alleen bij een vleugel op de zolderverdieping aangetroffen, bij de overige vleugels zijn deze pakkingen niet-asbesthoudend.
Methode van sloop of demontage	Asbesthoudend materiaal wordt geheel omsloten zonder het asbesthoudend materiaal te beroeren of Verwijdering door middel van het BatterySpray protocol
Verwijderingsvoorwaarde	Direct verpakken, zie betreffende SMA-rt
Risicobeoordeling voor gebruikers van het gebouw/ object en advies	In de aangetroffen vorm en staat geen directe blootstellings- en of verspreidingsrisico verwacht mits de toepassing niet wordt bewerkt. Saneren bij einde gebruik of sloop. Zie advies in de samenvatting.
Broncode	B05





Bemonsterd niet-asbesthoudend materiaal

In de onderstaande tabellen zijn de onderzoeksresultaten van asbestverdachte materialen opgenomen die na analyse niet-asbesthoudend bleken te zijn met de bijbehorende relevante informatie. In bijlage 3 zijn de overzichtsschetsen opgenomen met de daarop aangegeven de locaties van de genomen monsters.

Tabel 3.3 Bemonsterde niet-asbesthoudend materiaal

Broncode	B02
Bron	Afsluiter cv-leiding
Monstercode	MM002
Materiaal/toepassing	Pakking
Locatie	Zolder en 2 ^e verdieping
Certificaatnummer	2108-1007
Opmerkingen/bijzonderheden	Het betreft hier pakkingen op de zolders en in de cv-ruimte



Tabel 3.4 Bemonsterde niet-asbesthoudend materiaal

Broncode	B03
Bron	Toegangsluiken zolder
Monstercode	MM003
Materiaal/toepassing	Plaat
Locatie	2 ^e verdieping
Certificaatnummer	2108-1007




Tabel 3.5 Bemonsterde niet-asbesthoudend materiaal

Broncode	B04
Bron	Draairamen
Monstercode	MM004, MM006 en MM007
Materiaal/toepassing	Stopverf
Locatie	Buitengevel
Certificaatnummer	2108-1007



Tabel 3.6 Niet-asbesthoudende installatie

Broncode	B06
Bron	Cv-ketels
Merk	Remeha
Type	Gas 3D-HR
Bouwjaar:	1992
Locatie	2 ^e verdieping
Opmerkingen/bijzonderheden	Van Remeha is bekend dat in dit type ketel geen asbest is toegepast.
Globale afmetingen of aantallen (betreft geschatte hoeveelheden)	2 stuk(s)

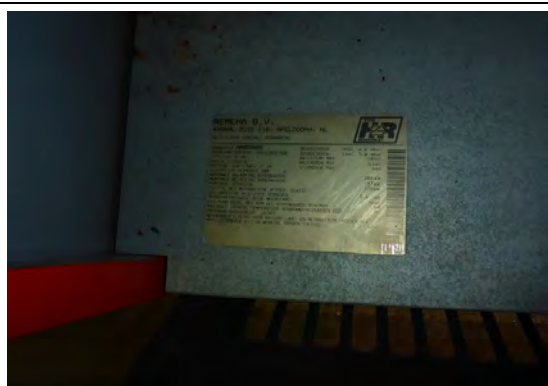

Technische installaties

De eventueel aanwezige verwarmingsinstallaties van het bouwwerk die binnen de reikwijdte van het onderzoek vallen zijn als niet asbestverdacht beoordeeld op basis van de geraadpleegde literatuur. In Nederland is na 1993 het gebruik van asbesthoudende materialen verboden waardoor mag worden aangenomen dat in de beoordeelde verwarmingsinstallaties van Nederlandse makelaardij van na 1993 geen asbesthoudende onderdelen aanwezig zijn.

1

Bijlage

Verslag vooronderzoek

Verslag vooronderzoek

Ten behoeve van het vooronderzoek zijn de bestekken, bestektekeningen en bouwkundige gegevens opgevraagd bij de opdrachtgever en/of nagevraagd bij het gemeentelijk bouwarchief. Indien beschikbaar, is tevens een technische medewerker geïnterviewd welke ter plaatse bekend is met de bouwkundige situatie.

Resultaat van het vooronderzoek

Tijdens het vooronderzoek zijn alle beschikbare bronnen geraadpleegd. Het vooronderzoek voldoet hiermee aan de huidige wet- en regelgeving.

In de onderstaande tabel zijn de resultaten van het vooronderzoek opgenomen.

Bron	Informatie
Documenten opdrachtgever	Uit de aangeleverde documenten komt naar voren dat er asbestverdachte materialen zijn toegepast in het object. Verder blijkt er aan de hand van tekeningen dat er brandhaspels en brandwerende deuren zijn toegepast in het object. Deze kunnen mogelijk asbesthoudende materialen bevatten.

Op de locatie is eerder onderzoek uitgevoerd. De gegevens zijn in onderstaande tabel gepresenteerd.

Datum	Kenmerk	Opsteller	Toelichting
11-2-1999	81.1027 Beschrijving/conclusie Project 1027 Object 44D02 Gebouw J	AV Nederland	Uit de inventarisatie zijn de volgende gegevens naar voren gekomen: - Lokaal 225 Cv-ketel niet asbesthoudend - Lokaal 225 Pakkingen asbestverdacht

Voor zover bekend zijn er op de locatie geen asbestsaneringen uitgevoerd.

Conclusie van het vooronderzoek

Op basis van de resultaten van het vooronderzoek bestaan er aanwijzingen voor de aanwezigheid van asbesthoudende toepassingen in het onderzochte object.

Op basis van huidige informatie wordt aanvullend deskresearch niet noodzakelijk geacht.

2

Bijlage

Beknopte bouwkundige beschrijving


Bouwkundige beschrijving van het bouwwerk	
Omschrijving bouwwerk	Gebouw J
Bouwjaar	1534
Bouwlagen	5
In gebruik	Ja
Dak type	Zadeldak
Dak materiaal	Dakleien
Dakconstructie	Hout, metaal
Muren: aard van het materiaal	Steenachtig materiaal
Begane grond vloer	Beton
Verdieping vloer(en)	Beton
Verlaagd plafond/materiaal lagen	Gipsplaten
Materiaal kozijnen	Hout
Tussenwanden materiaal	Gemetseld
Lengte/breedte bouwwerk of bruto vloeropp.	3.740 m ²
Kruipruimte: materiaal bodem kruipruimte	Beton
Verbouwingen: zijn er verbouwingen geweest	1993



3

Bijlage


Situatieschets

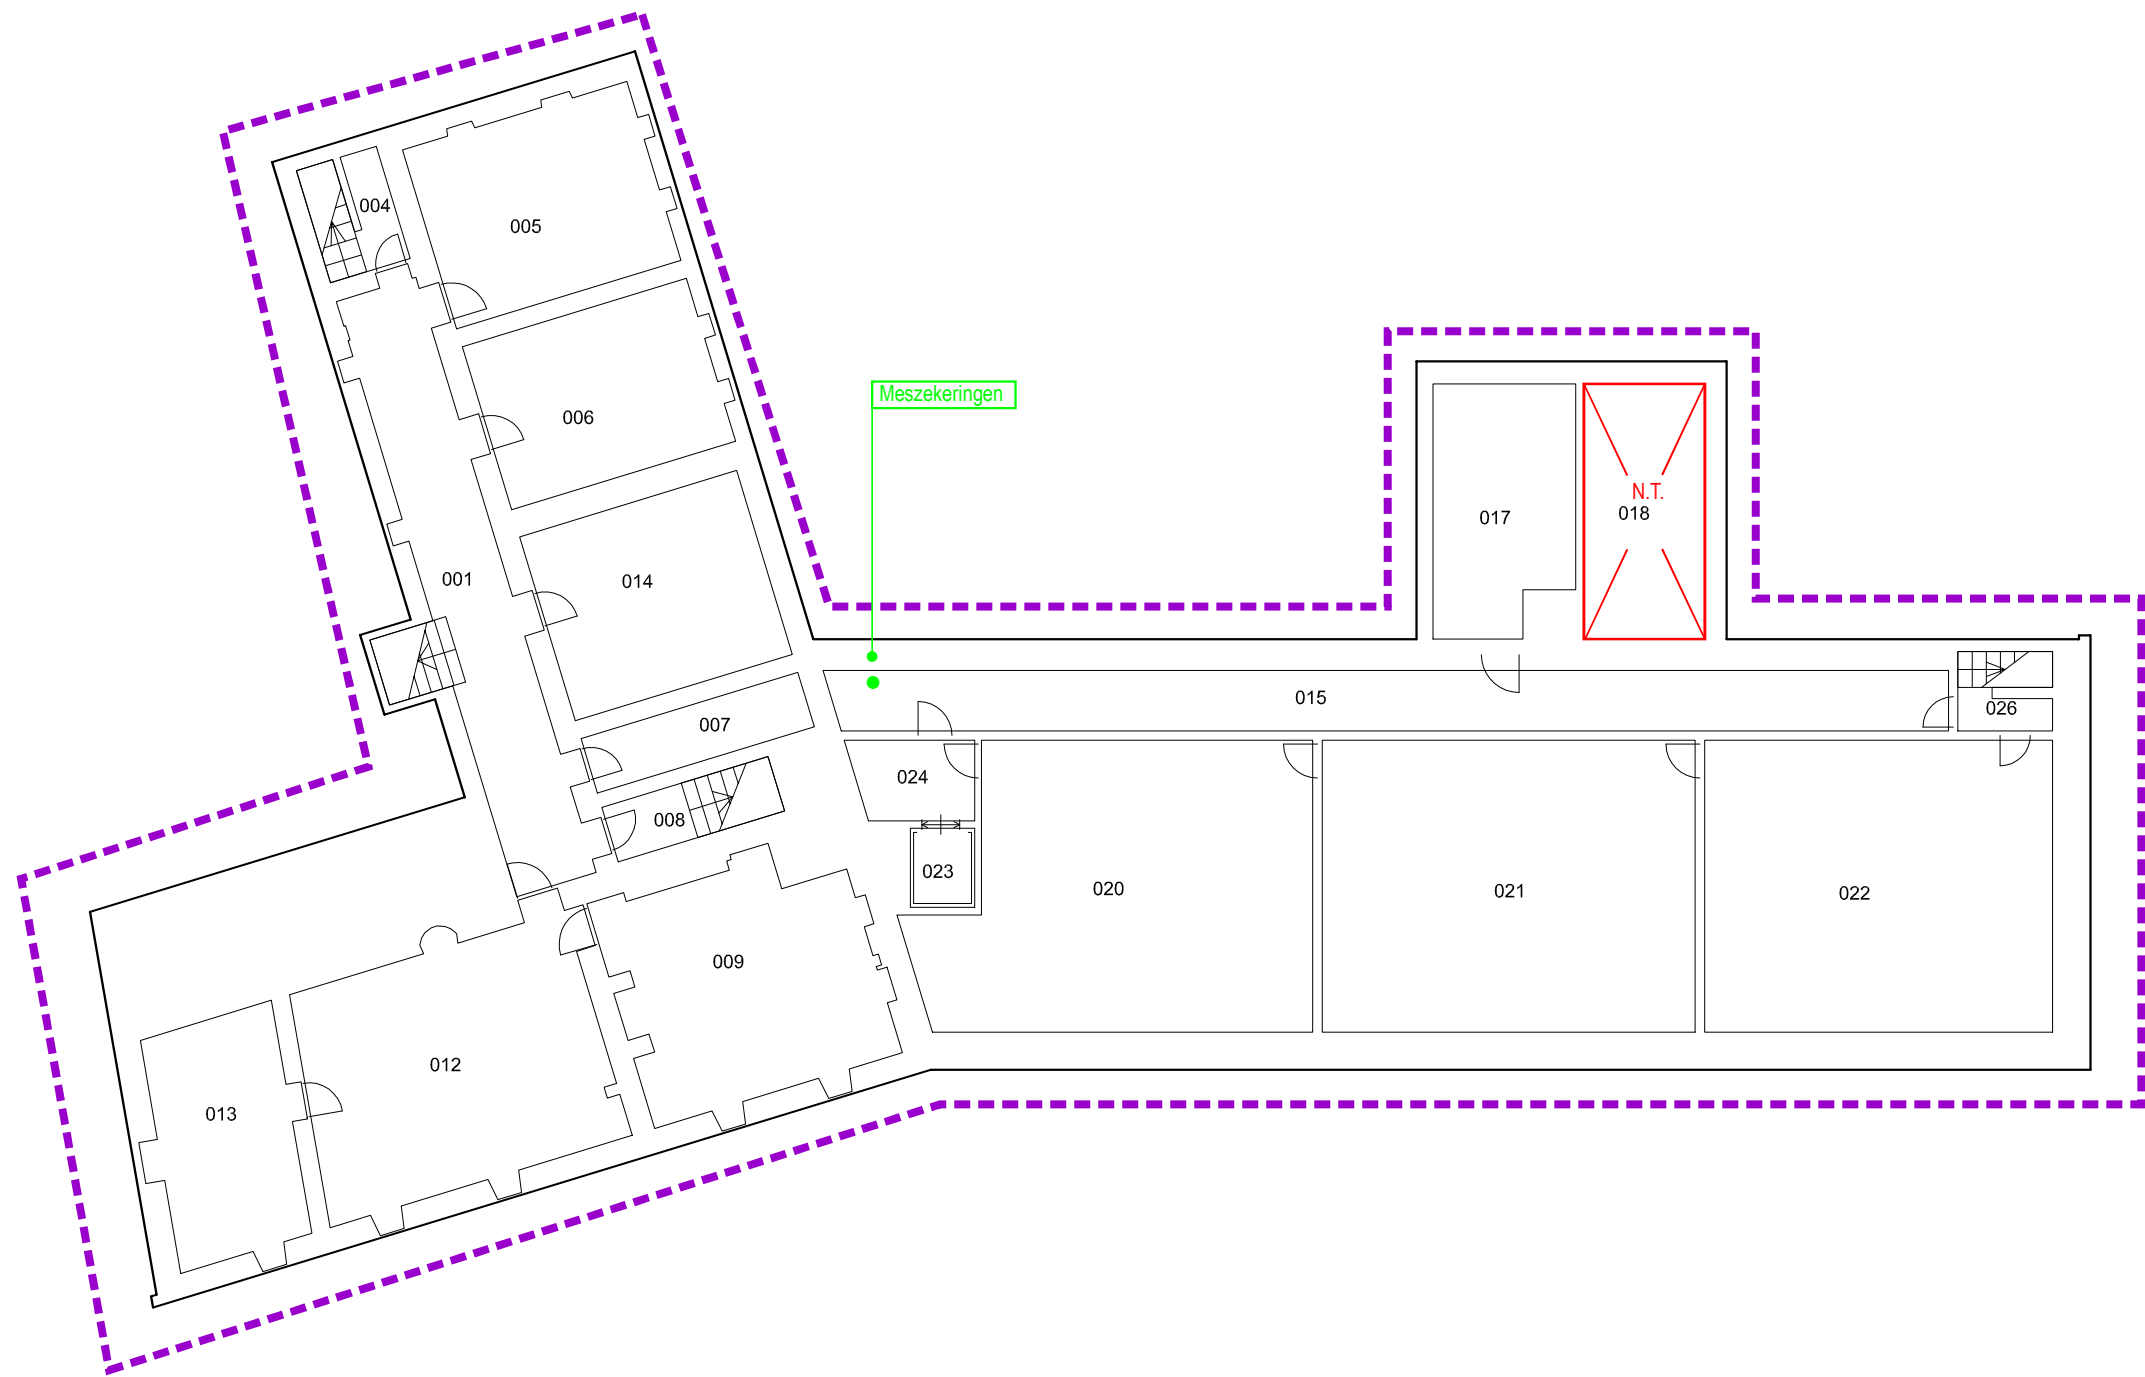


Legenda

- Onderzoeksgebied
- [Bxx] [MMXXX] [Beschrijving] Bron is asbesthoudend
- [Bxx] [Beschrijving] Bron is asbesthoudend
- [Bxx] [KMXXX] [Beschrijving] Kleefmonster is abesthoudend
- [Bxx] [LMXXX] [Beschrijving] Luchtmonster is boven toegestane concentratieniveau
- [Bxx] [MMXXX] [Beschrijving] Bron is niet asbesthoudend
- [Bxx] [Beschrijving] Bron is niet asbesthoudend
- [Bxx] [KMXXX] [Beschrijving] Kleefmonster is niet abesthoudend
- [Bxx] [LMXXX] [Beschrijving] Luchtmonster is beneden toegestane concentratieniveau

- [?] [Vxx] [Beschrijving] Bron is asbestverdacht, niet geïnventariseerd i.v.m onbereikbaarheid
- [N.T.] Niet toegankelijk
- [Red Hatched] Oppervlak aanduiding asbesthoudende bron
- [Green Hatched] Oppervlak aanduiding niet asbesthoudende bron
- [Blue Hatched] Oppervlak aanduiding verdachte bron
- [Grey Hatched] Niet geïnspecteerd

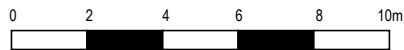

			Rijksvastgoedbedrijf		Formaat	A3	Schaal	1:200		
					Getekend	PHN	Datum	02-09-2021		
			Omschrijving en adres van het werk		Onderwerp		Bouwdeel	–	OR nr.	44D02-J
			Gebouw J Kasteelplein 10 D, 4811 XC Breda				Bouwlaag	K01	Projectnr.	1266404-066
			Adviseur / Architect / Constructeur		Opdrachtgever		Discipl.	Fase	Bladnummer	Subcode
			TAUW bv Postbus 133 / 7400 AC Deventer Telefoon (0570) 69 99 11		Directie beheer Postbus 20952 2500 EZ Den haag		–	–	Asb-1	–
Gewijzigd										

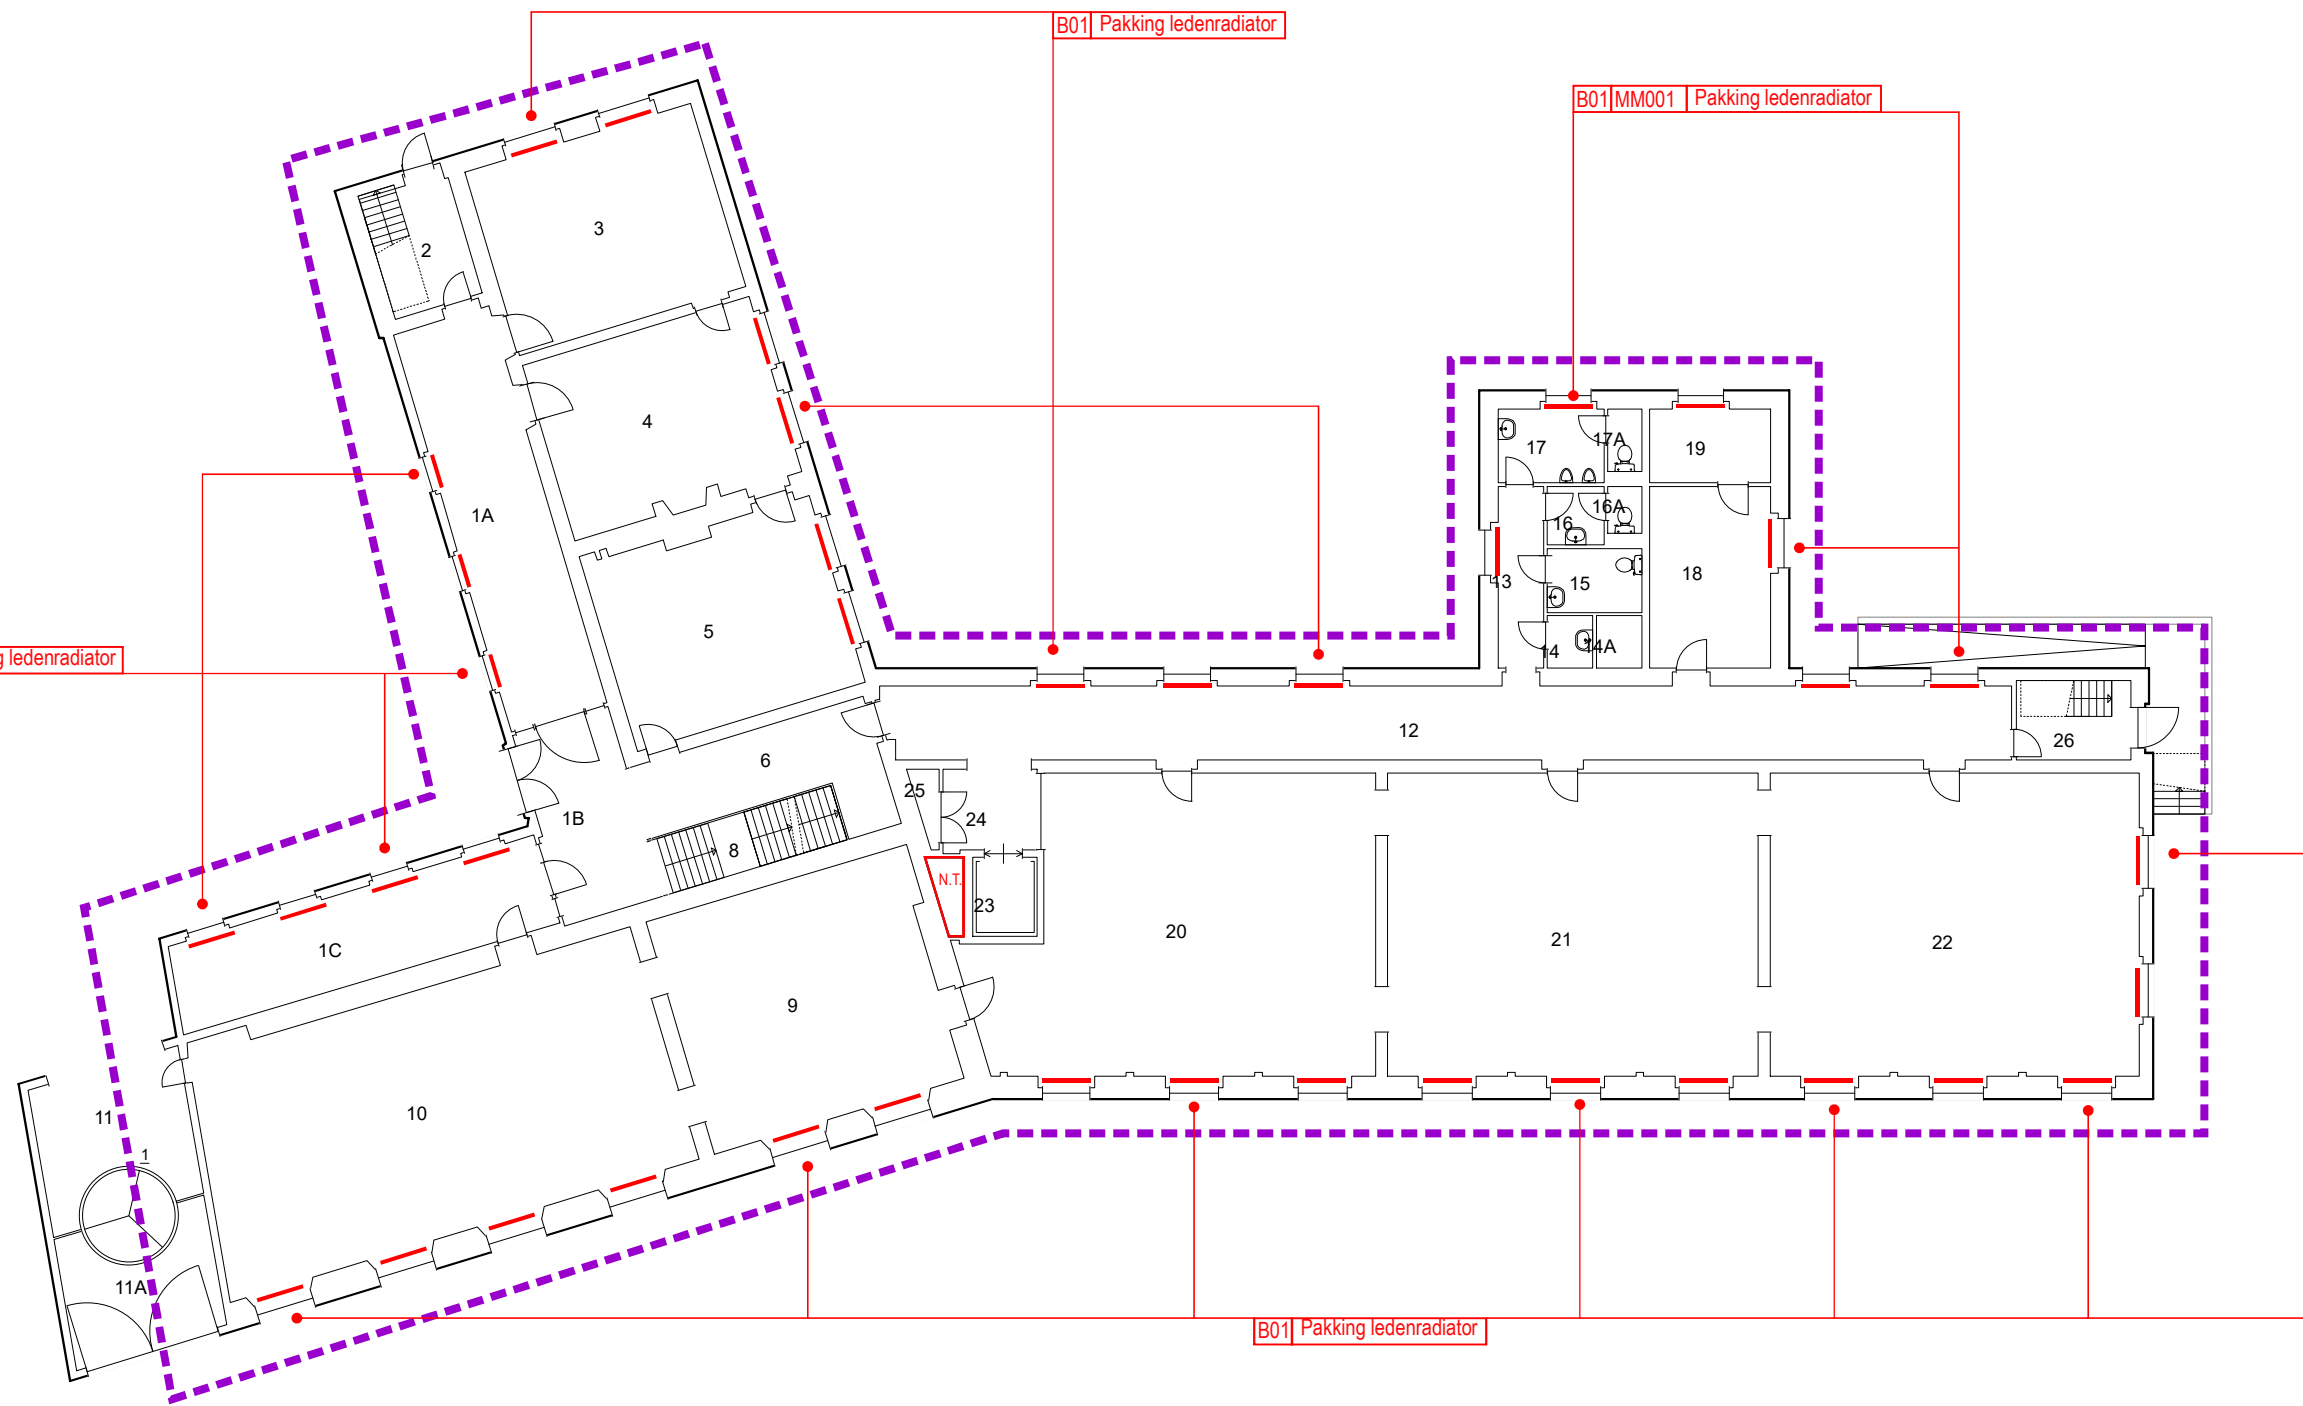


Legenda


- Onderzoeksgebied
- Bxx|MMXXX Beschrijving Bron is asbesthoudend
- Bxx Beschrijving Bron is asbesthoudend
- Bxx|KMXXX Beschrijving Kleefmonster is abesthoudend
- Bxx|LMXXX Beschrijving Luchtmonster is boven toegestane concentratieniveau
- Bxx|MMXXX Beschrijving Bron is niet asbesthoudend
- Bxx Beschrijving Bron is niet asbesthoudend
- Bxx|KMXXX Beschrijving Kleefmonster is niet abesthoudend
- Bxx|LMXXX Beschrijving Luchtmonster is beneden toegestane concentratieniveau

- ?|Vxx Beschrijving Bron is asbestverdacht, niet geïnventariseerd i.v.m onbereikbaarheid
- N.T. Niet toegankelijk
- Oppervlak aanduiding asbesthoudende bron
- Oppervlak aanduiding niet asbesthoudende bron
- Oppervlak aanduiding verdachte bron
- Niet geïnspecteerd



Rijksvastgoedbedrijf Omschrijving en adres van het werk Gebouw J Kasteelplein 10 D, 4811 XC Breda Adviseur / Architect / Constructeur TAUW bv Postbus 133 / 7400 AC Deventer Telefoon (0570) 69 99 11		Onderwerp Asbestinventarisatie Begane grond Opdrachtgever Directie beheer Postbus 20952 2500 EZ Den haag		Formaat	A3	Schaal	1:200
				Getekend	PHN	Datum	02-09-2021
				Bouwdeel	—	OR nr.	44D02-J
				Bouwlaag	01	Projectnr.	1266404-066
Gewijzigd		Discipl.	Fase	Bladnummer	Subcode		
		—	—	Asb-2	—		

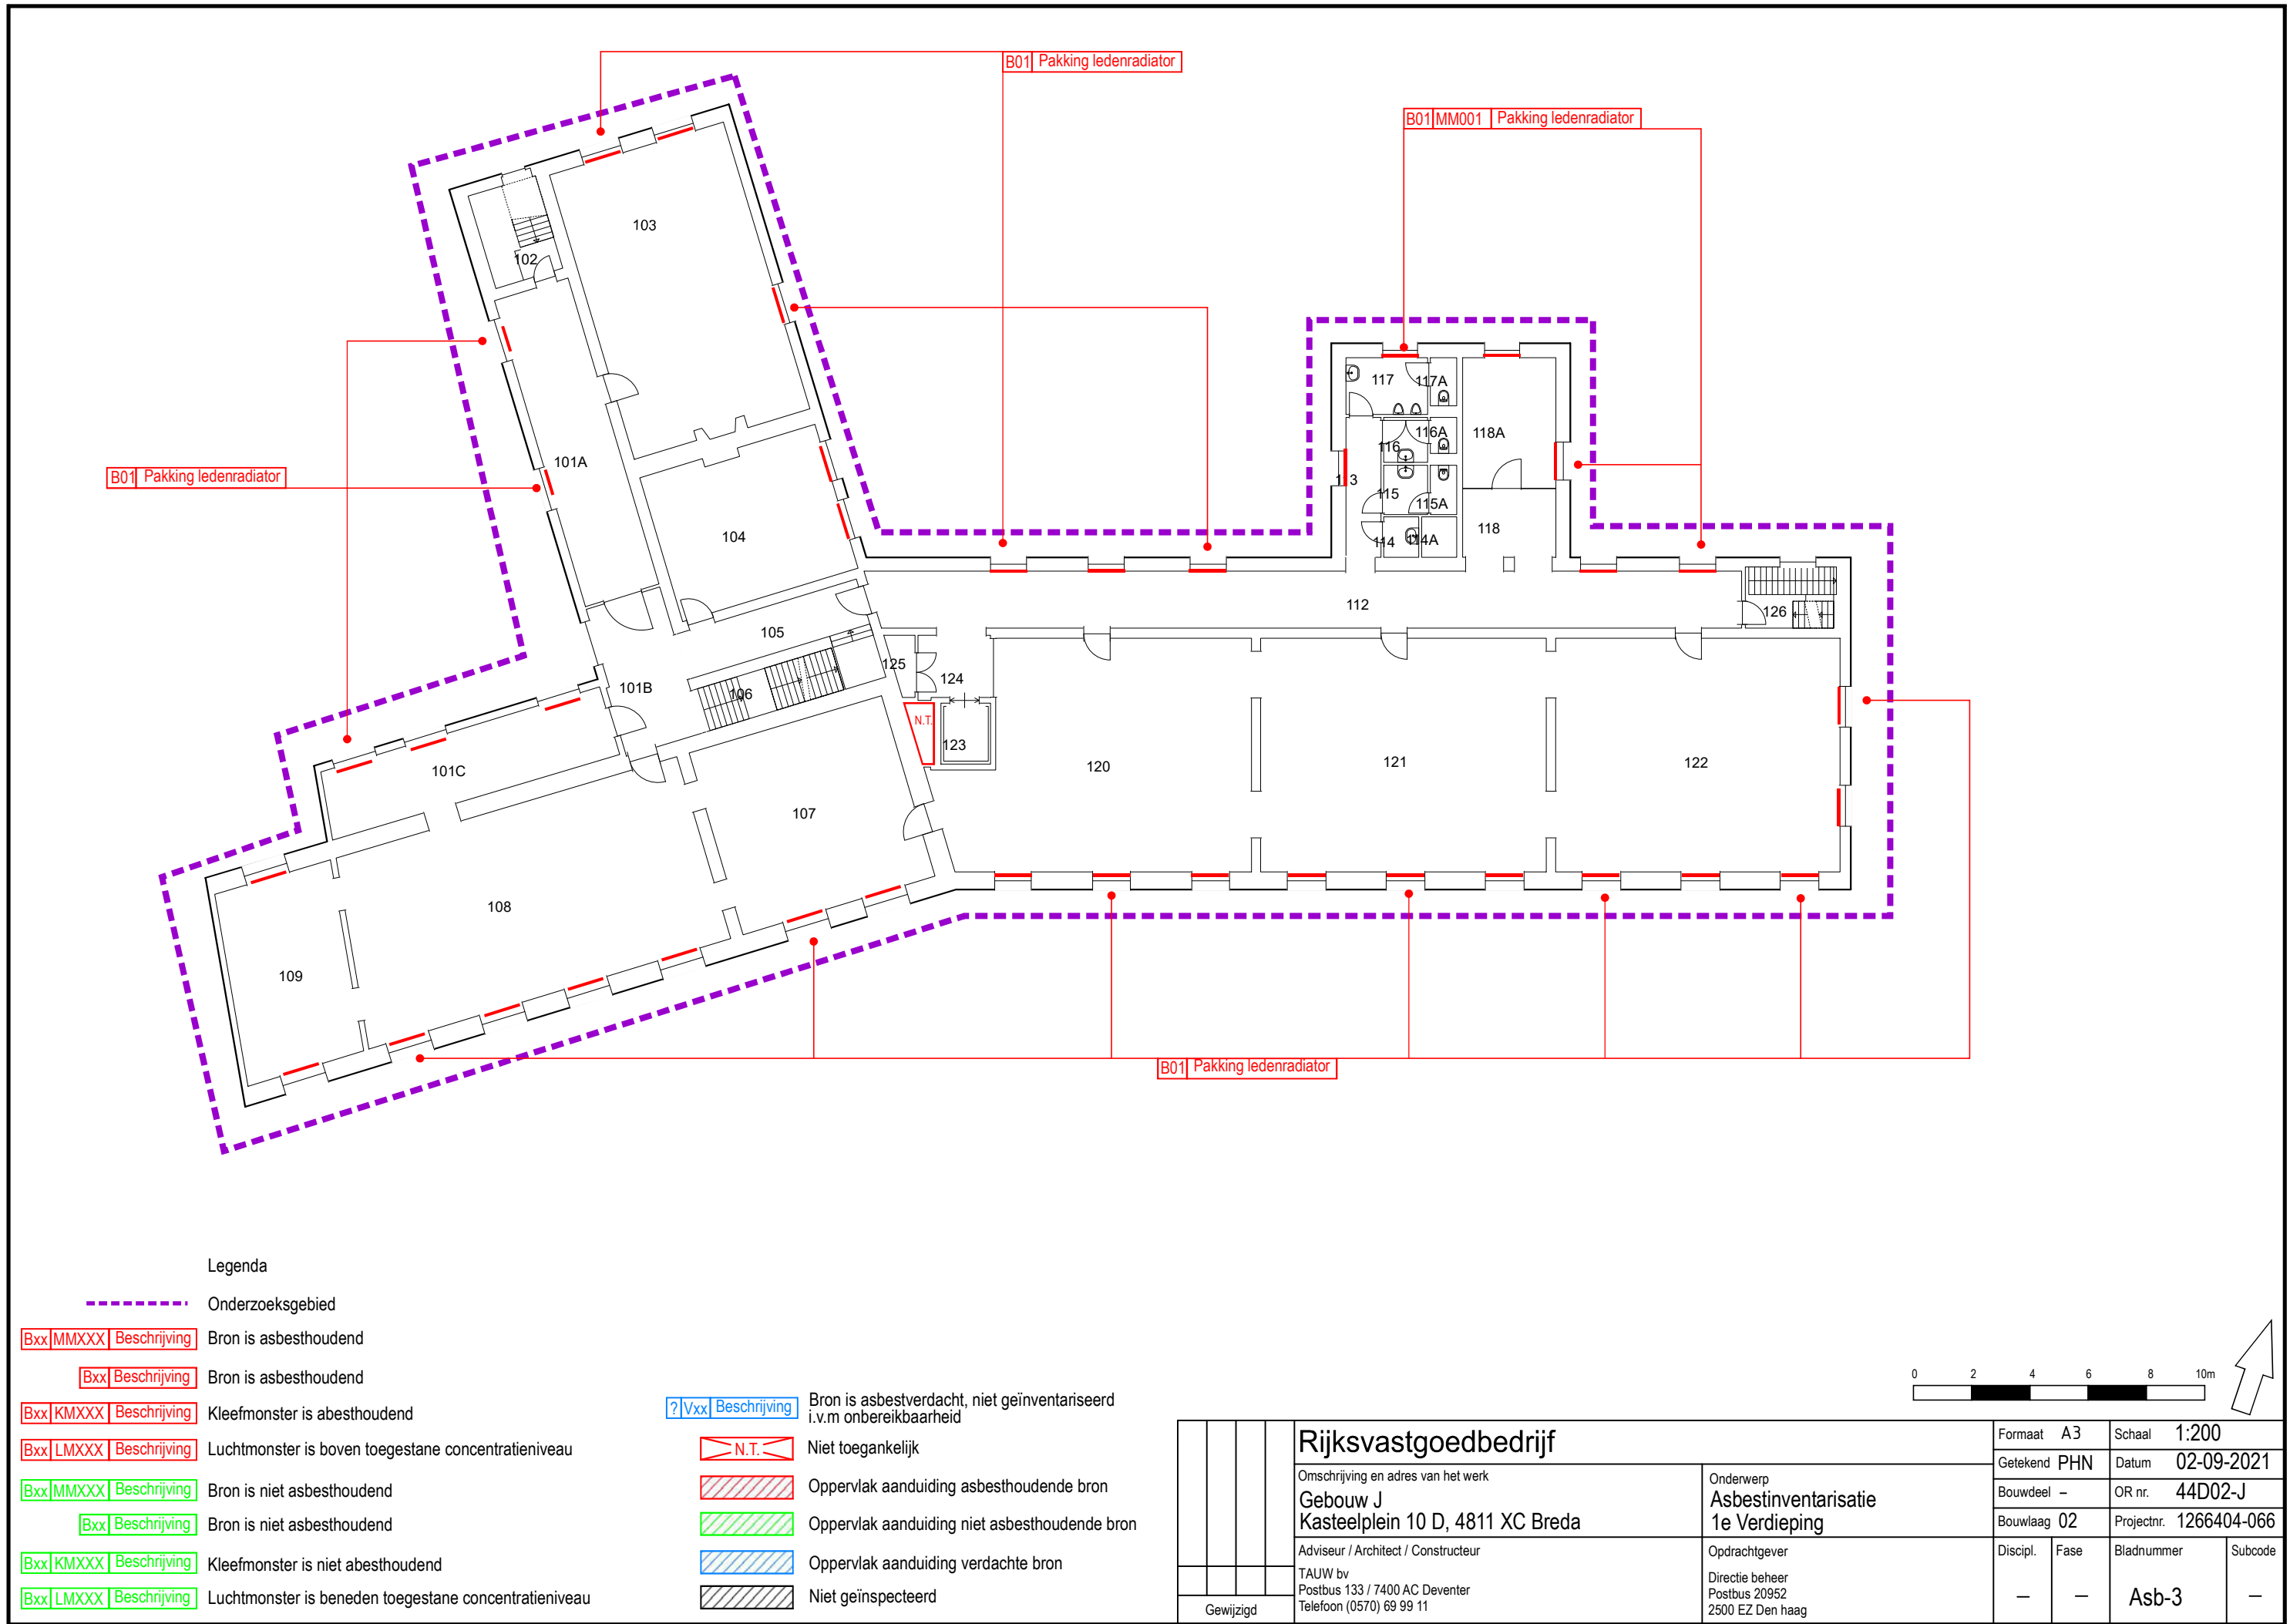


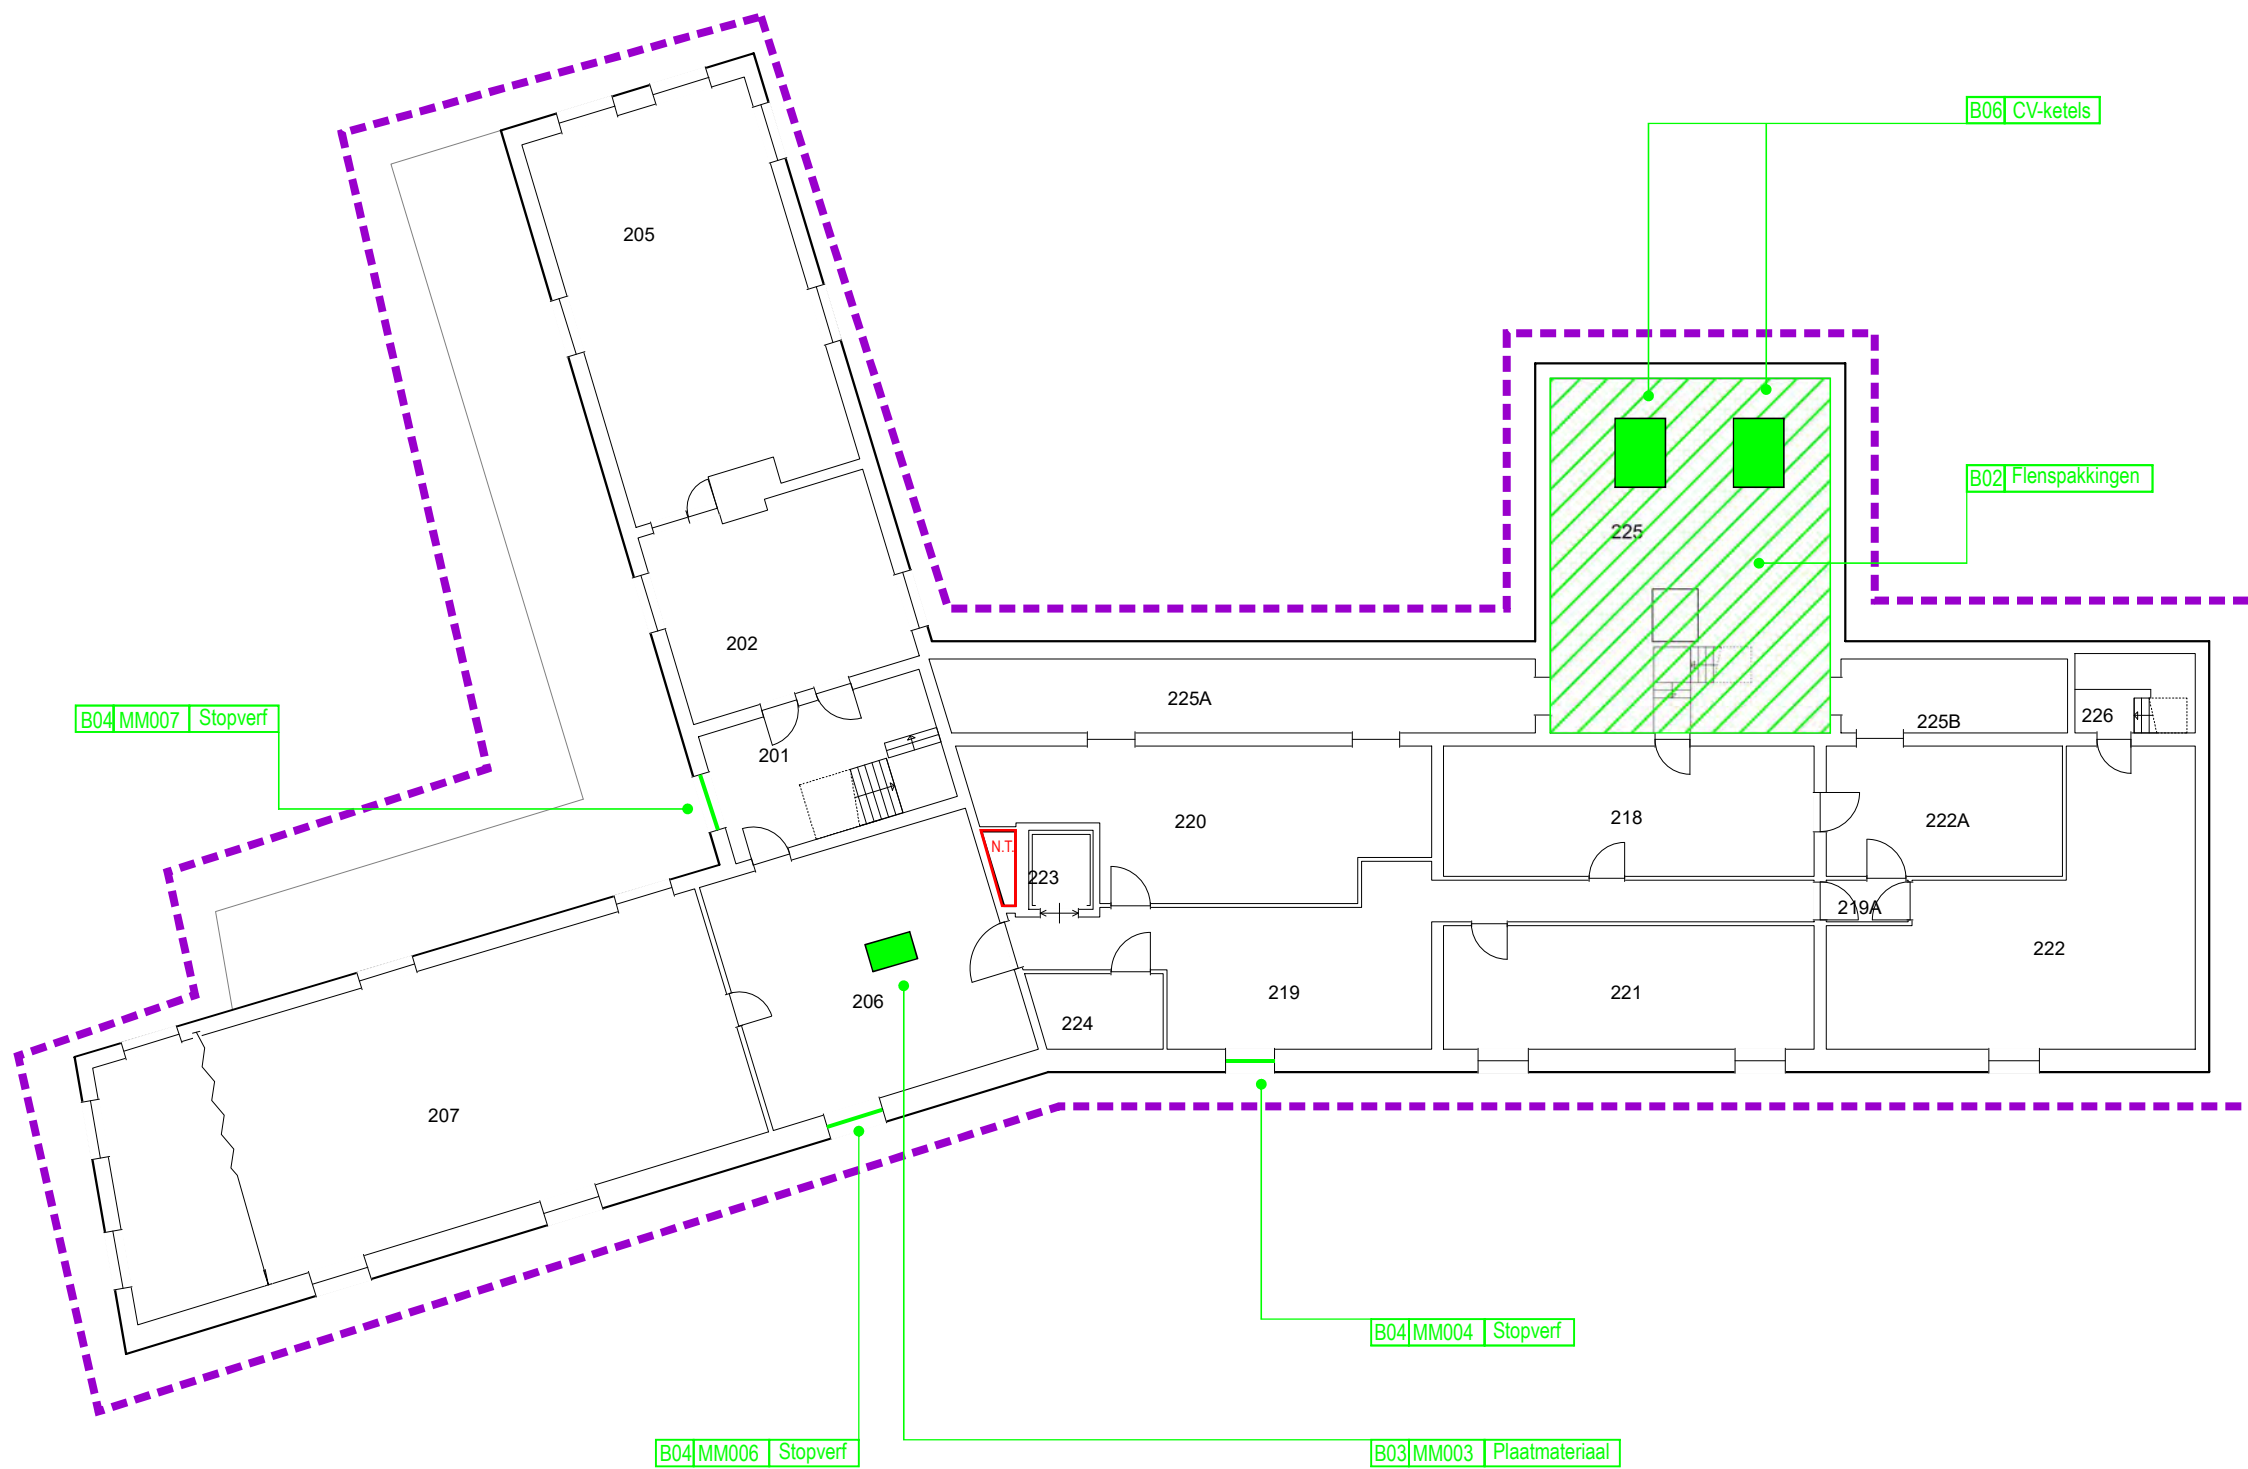


Legenda

- Onderzoeksgebied
- Bxx|MMXXX|Beschrijving** Bron is asbesthoudend
- Bxx|Beschrijving** Bron is asbesthoudend
- Bxx|KMXXX|Beschrijving** Kleefmonster is abesthoudend
- Bxx|LMXXX|Beschrijving** Luchtmonster is boven toegestane concentratieniveau
- Bxx|MMXXX|Beschrijving** Bron is niet asbesthoudend
- Bxx|Beschrijving** Bron is niet asbesthoudend
- Bxx|KMXXX|Beschrijving** Kleefmonster is niet abesthoudend
- Bxx|LMXXX|Beschrijving** Luchtmonster is beneden toegestane concentratieniveau

- ?|Vxx|Beschrijving** Bron is asbestverdacht, niet geïnventariseerd i.v.m onbereikbaarheid
- N.T.** Niet toegankelijk
- Oppevlak aanduiding asbesthoudende bron**
- Oppevlak aanduiding niet asbesthoudende bron**
- Oppevlak aanduiding verdachte bron**
- Niet geïnspecteerd**

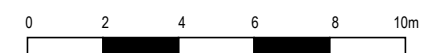


			Rijksvastgoedbedrijf			Formaat A3		Schaal 1:200				
						Getekend PHN		Datum 02-09-2021				
			Omschrijving en adres van het werk Gebouw J Kasteelplein 10 D, 4811 XC Breda			Onderwerp Asbestinventarisatie 2e verdieping			Bouwdeel –		OR nr. 44D02-J	
									Bouwlaag 03		Projectnr. 1266404-066	
Adviseur / Architect / Constructeur TAUW bv Postbus 133 / 7400 AC Deventer Telefoon (0570) 69 99 11			Opdrachtgever Directie beheer Postbus 20952 2500 EZ Den haag			Discipl.	Fase	Bladnummer		Subcode		
						—	—	Asb-4		—		
Gewijzigd												

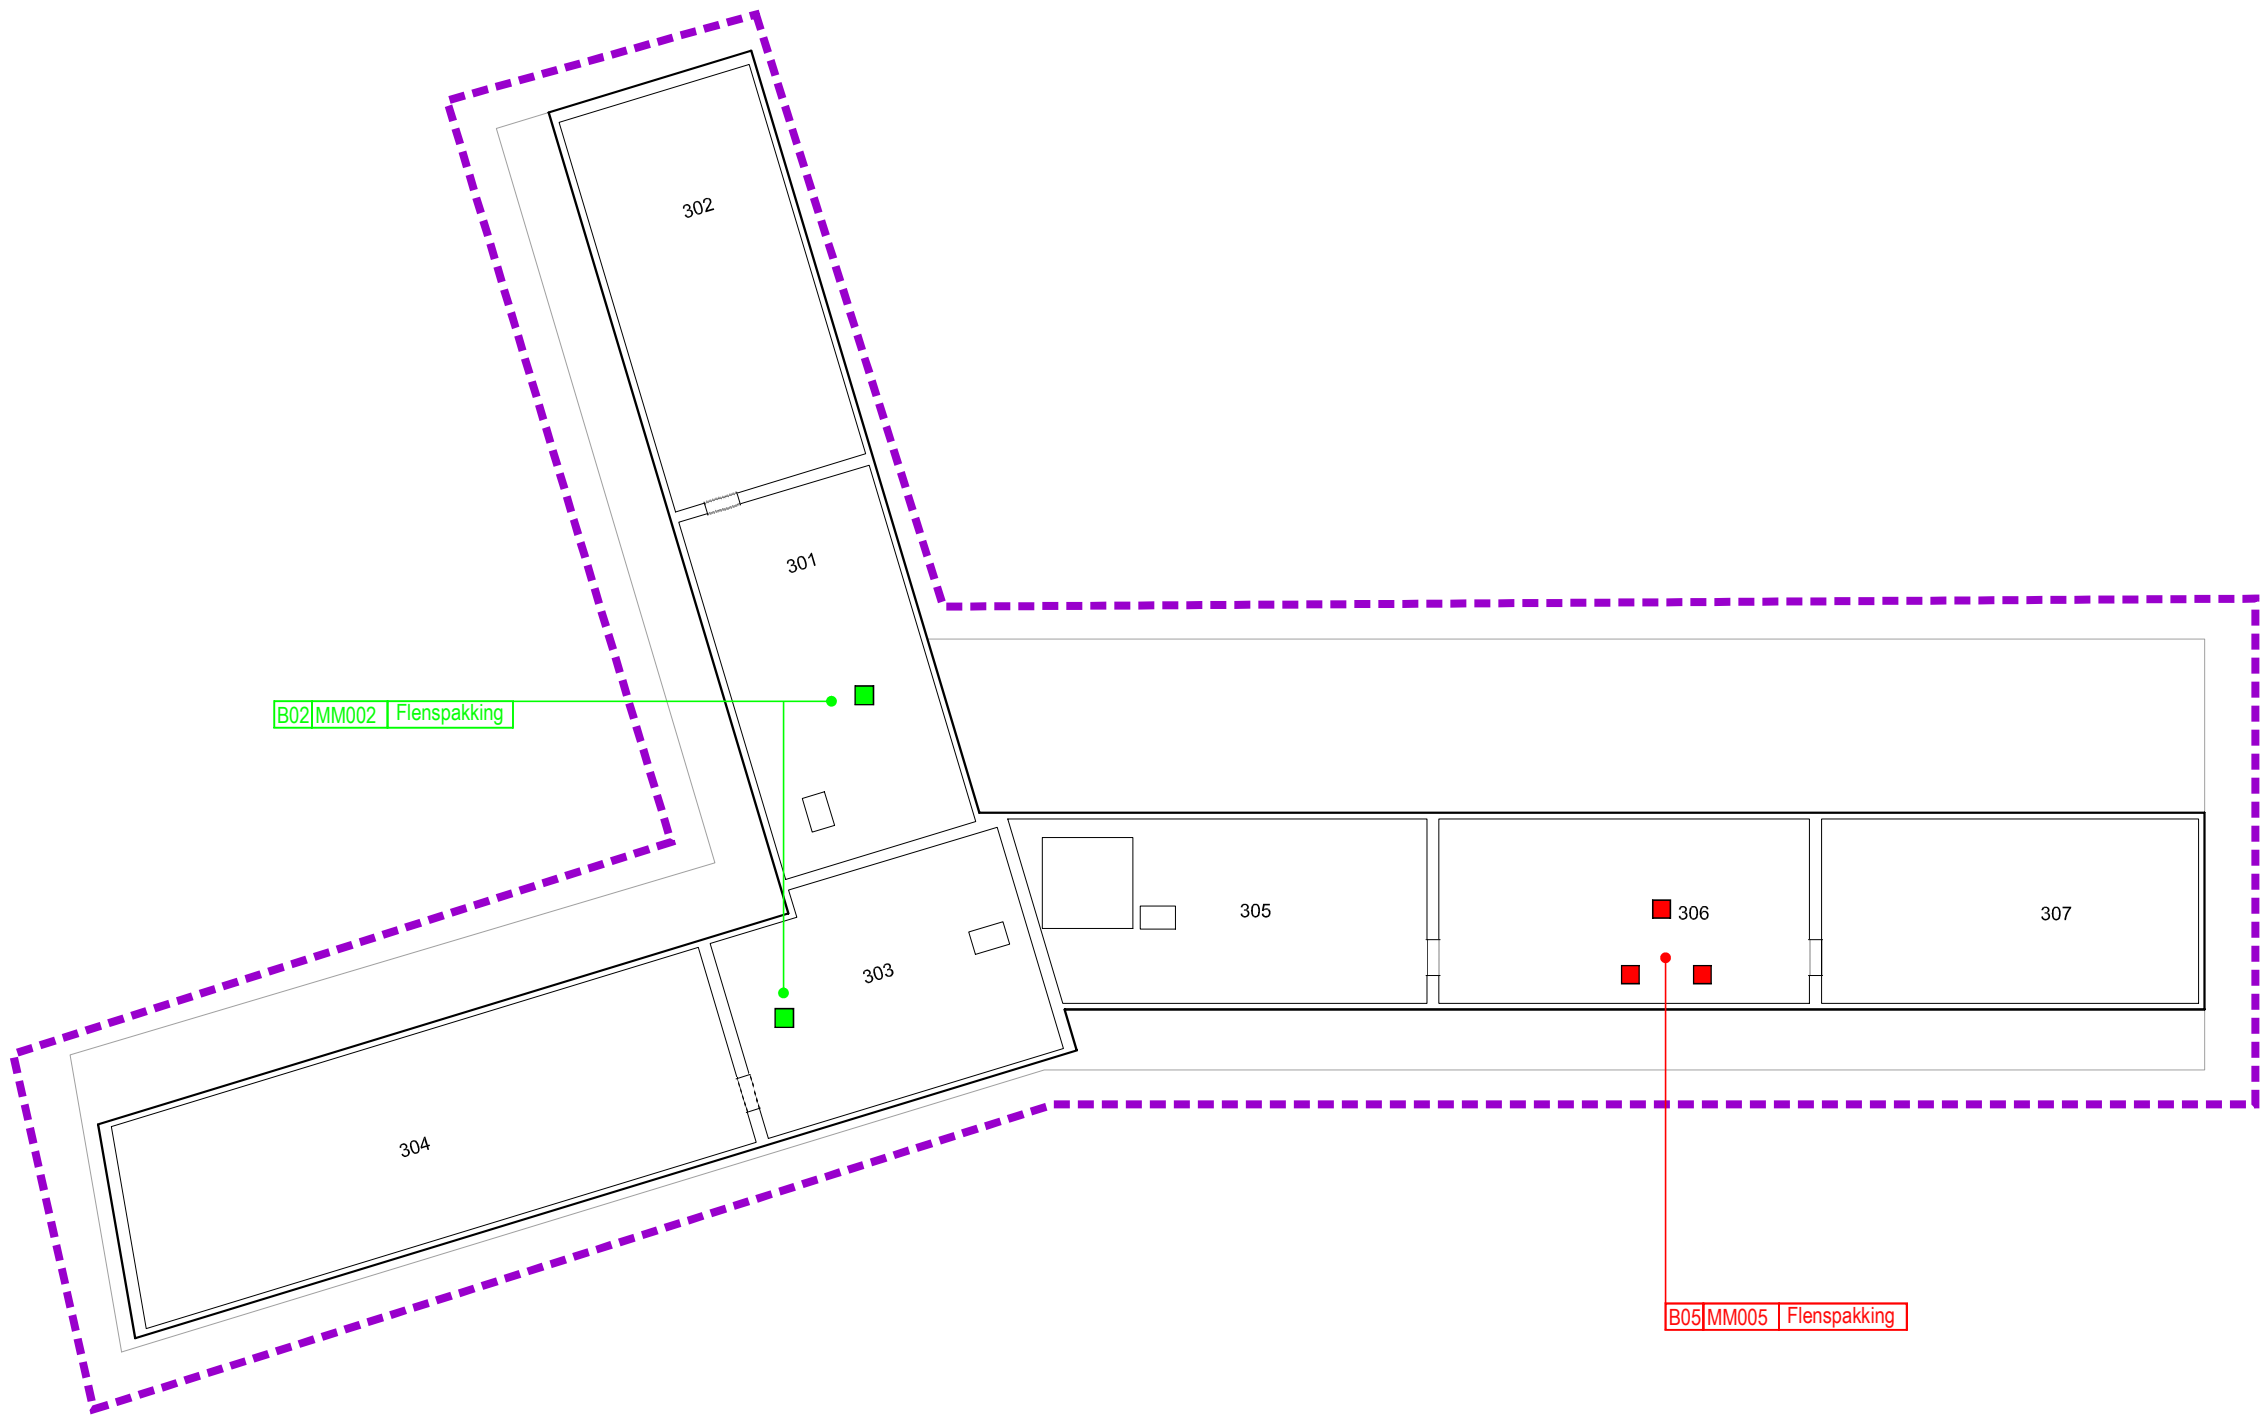

Legenda

- Onderzoeksgebied
- Bxx|MMXXX | Beschrijving Bron is asbesthoudend
- Bxx | Beschrijving Bron is asbesthoudend
- Bxx|KMXXX | Beschrijving Kleefmonster is abesthoudend
- Bxx|LMXXX | Beschrijving Luchtmonster is boven toegestane concentratieniveau
- Bxx|MMXXX | Beschrijving Bron is niet asbesthoudend
- Bxx | Beschrijving Bron is niet asbesthoudend
- Bxx|KMXXX | Beschrijving Kleefmonster is niet abesthoudend
- Bxx|LMXXX | Beschrijving Luchtmonster is beneden toegestane concentratieniveau

- ?|Vxx| Beschrijving Bron is asbestverdacht, niet geïnventariseerd i.v.m onbereikbaarheid
- > N.T. < Niet toegankelijk
- Oppervlak aanduiding asbesthoudende bron
- Oppervlak aanduiding niet asbesthoudende bron
- Oppervlak aanduiding verdachte bron
- Niet geïnspecteerd

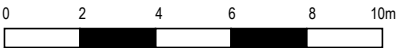

			Rijksvastgoedbedrijf		Formaat	A3	Schaal	1:200		
			Omschrijving en adres van het werk Gebouw J Kasteelplein 10 D, 4811 XC Breda		Onderwerp Asbestinventarisatie Zolder/vliering		Getekend	PHN	Datum	02-09-2021
							Bouwdeel	—	OR nr.	44D02-J
					Bouwlaag	04	Projectnr.	1266404-066		
			Adviseur / Architect / Constructeur		Opdrachtgever		Discipl.	Fase	Bladnummer	Subcode
			TAUW bv Postbus 133 / 7400 AC Deventer Telefoon (0570) 69 99 11		Directie beheer Postbus 20952 2500 EZ Den haag		—	—	Asb-5	—
Gewijzigd										

De kleuren op de schets hebben de volgende betekenis:

- De locatie van de asbesthoudende materialen zijn (indien van toepassing) rood gemarkeerd
- Van niet asbesthoudende toepassingen is de monsternamelocatie (indien van toepassing) groen gemarkeerd
- De locaties met mogelijk verborgen asbesttoepassingen zijn met oranje aangegeven
- De niet toegankelijke ruimten zijn met blauw aangegeven
- Het onderzoeksgebied is met paars omlijnd

Ondanks de grote zorgvuldigheid waarmee TAUW deze tekening heeft samengesteld, kunnen aan de maatvoeringen op deze tekening geen rechten worden ontleend.

Maatvoeringen dienen in het werk gecontroleerd te worden.

4

Bijlage

Checklist object gerelateerde zaken

Checklist object gerelateerde zaken t.b.v. asbestinventarisaties			
	Aanwezig	Ruimte	Bijzonderheden
<i>Installaties</i>			
Werktuigbouwkundige installaties	Ja	-	Niet asbestverdacht
Ventilatiekanalen	Ja	-	Niet asbestverdacht
Water	Ja	-	Niet asbestverdacht
Riolering	Ja	-	Niet asbestverdacht
Elektrische installaties	-	-	-
Verticaal transport (bv lift)	Nee	-	Niet asbestverdacht
Overig	Nee	-	n.v.t.
<i>Wanden, schachten en holle ruimten</i>			
Spouwmuren	Nee	-	Niet asbestverdacht
Schachten	Nee	-	Niet asbestverdacht
Holle ruimten	Nee	-	Niet asbestverdacht
Kit/stopverf/verf	Ja	-	Niet asbestverdacht
Overig	Nee	-	n.v.t.
<i>Brandwerende constructies</i>			
Brandcompartimenten	-	-	-
Brandwerende bekleding draagconstructies	Nee	-	Niet asbestverdacht
Brandwerende constructies naar aanliggende ruimten	Nee	-	Niet asbestverdacht
Kit/stopverf/verf	Nee	-	Niet asbestverdacht
Overig	Nee	-	Niet asbestverdacht
<i>Afwerking en decoraties</i>			
Stucwerk	Nee	-	Niet asbestverdacht
Vloerbedekking	Ja	-	Niet asbestverdacht
Natuursteenvervangers	Nee	-	Niet asbestverdacht
Alle imitatiesteenachtige materialen	Nee	-	Niet asbestverdacht
Scheidingswanden e.d.	Ja	-	Niet asbestverdacht
Kit/stopverf/verf	Nee	-	Niet asbestverdacht
Overig	Nee	-	Niet asbestverdacht
<i>Waterkerende constructies</i>			
Golfplaten	Nee	-	n.v.t.
Baanvormige dakbedekking	Nee	-	Niet asbestverdacht
Gevelbekleding	Nee	-	Niet asbestverdacht
Waterkerende lagen in buitenwanden en daken	Ja	-	Niet asbestverdacht
Natuursteenvervangers (muurafdekking)	Nee	-	Niet asbestverdacht
Kit/stopverf/verf	Ja	-	Asbestverdacht
Overig	Nee	-	n.v.t.
<i>Tijdens de bouw toegepaste asbesthoudende producten</i>			
Verloren bekisting in betonconstructies	Nee	-	Niet asbestverdacht
Stelplaatjes	Nee	-	Niet asbestverdacht
Overig	Nee	-	n.v.t.

<i>Historische gegevens</i>			
Locaties waar eerder asbest is verwijderd	Nee	-	n.v.t
Overig	Nee	-	n.v.t
<i>Overige gegevens</i>			
Overig	Nee	-	n.v.t

5

Bijlage

Verklaringen gebruikte afkortingen, symbolen en termen

Afkortingen	
MM	Materiaal monster
VM	Kleefmonster geanalyseerd conform NEN 5896
KM	Kleefmonster geanalyseerd conform NEN 2991 / NEN- ISO 16000-27
LM	Luchtmonster geanalyseerd conform ISO14966
Symbolen	
	Onderzoeksgebied
	aanduiding asbestbron
	aanduiding geen asbestbron
	Bron is asbesthoudend – monsternummer – beschrijving bron
	Bron is asbesthoudend en refereert naar de bron, waarvan het monster genomen is
	Kleefmonster (VM) is asbesthoudend – monsternummer – beschrijving locatie
	Kleefmonster (KM) is asbesthoudend – monsternummer – beschrijving locatie
	Luchtmonster hoger dan toegestane concentratieniveau – monsternummer – beschrijving locatie
	Bron is niet asbesthoudend
	Bron is niet asbesthoudend en refereert naar de bron, waarvan het monster genomen is
	Kleefmonster is niet asbesthoudend
	Luchtmonster beneden toegestane concentratieniveau
	Bron is asbestverdacht, niet geïnventariseerd i.v.m. onbereikbaarheid
	Niet toegankelijke ruimte
	Oppervlak aanduiding asbesthoudende bron
	Oppervlak aanduiding niet asbesthoudende bron
	Oppervlak aanduiding asbestverdachte bron
	Niet geïnspecteerd (valt buiten de opdracht)
	Bron is asbesthoudend op basis van de gegevens van de fabrikant
	Bron is niet asbesthoudend op basis van de gegevens van de fabrikant

Vervolg lijst met gebruikte afkortingen, symbolen en termen

Asbesttermen	
Asbestbron	Bron of onderdeel dat asbest bevat.
Asbesthoudend	Materiaal dat asbest bevat.
Asbestvrij	Er zijn nooit asbesthoudende materialen in betreffend pand gebruikt; dit geldt in ieder geval voor objecten waarvan de bouw na 1-7-1993 is aangevangen. (RVB houdt als peildatum na 1 januari 1994 aan).
Asbestschoon	Asbestschoon is een object wanneer alle in of aan het object aanwezige asbest is verwijderd, uitgezonderd het asbest waarvan de verwijdering om technische redenen een inspanning vereist die onevenredig is aan het risico dat het betreffende asbestschade zal toebrengen aan de gezondheid van personen. Bijvoorbeeld asbestbronnen in de fundering, spouw of kolom van een object. Deze bronnen zijn volledig afgeschermd en niet te bereiken zonder dat de integriteit van het object wordt aangetast.
Asbestveilig	Asbestveilig is een object waarin alleen asbest aanwezig is met de risicocategorieën 2 en 3 volgens BRL5052 en welke geen direct gevaar zijn voor de gezondheid van personen.
Monstername	Op een deskundige wijze steekproeven nemen van een materiaal, stof en de lucht, zodat een representatief beeld ontstaat van de eigenschappen van het materiaal, stof of de lucht.
Direct verpakken	De asbesthoudende bron wordt ter plaatse dubbel verpakt en afgevoerd.

Overige in het rapport gebruikte afkortingen

Kenmerk rapport: #....# AIR 01012020 R001-1234567-001XXX-V01-yyy-NL

Betekent:

- Eerste deel RVB kenmerk: 000000G01 AIR 01012020 (alleen met spaties, zonder streepjes)
 - o #....#:
 - o AIR:
 - o 01012020:
- Tweede deel TAUW kenmerk: R001-1234567-001XXX-V01-yyy-NL (wel met streepjes)
 - o R001:
 - o 1234567:
 - o 001:
 - o XXX:
 - o V01:
 - o yyy:
 - o NL:

6

Bijlage

Analysecertificaten

Analysecertificaat



Datum rapportage 16-08-2021

Rapportnummer: 2108-1007_01

Ordernummer RPS 2108-1007
Ordernummer opdrachtgever 1266404-066-J
Opdrachtgever Tauw B.V.
 Postbus 133
 7400 AC Deventer
Datum order 12-08-2021
Datum analyse 16-08-2021
Monstergegevens afkomstig van Opdrachtgever
Start datum monsternamen 12-08-2021
Adres monsternamen Kasteelplein 10 D J, 4811XC Breda Breda
Aantal monsters 7

RPS analyse bv

 E asbest@rps.nl
 W www.rps.nl

Breda

 Minervum 7002
 Postbus 3440
 4800 DK Breda

T 088 99 04 720

Zwolle

 Ampèrestraat 35
 Postbus 40172
 8004 DD Zwolle

T 088 99 04 755

De analyse is uitgevoerd door RPS analyse: vestiging Zwolle

Analysemethode: Asbest onderzoek m.b.v. stereo- en polarisatiemicroscopie conform NEN 5896

Monster nr. RPS	Monstergegevens opdrachtgever	Soort materiaal	Soort asbest+massa % bij benadering	Hecht-gebondenheid	Opmerking
21-118784	MM001 Radiatoren	Pakking	Chrysotiel 30 - 60 %	Slecht	-
21-118785	MM002 Afsluiter cv-leiding	Pakking	Niet aantoonbaar	n.v.t.	-
21-118786	MM003 Toegangsluiken zolder	Plaat	Niet aantoonbaar	n.v.t.	-
21-118787	MM004 Draairamen	Stopverf	Niet aantoonbaar	n.v.t.	-
21-118788	MM005 Afsluiters noordvleugel	Pakking	Chrysotiel 30 - 60 %	Slecht	-
21-118789	MM006 Draairamen	Stopverf	Niet aantoonbaar	n.v.t.	-
21-118790	MM007 Draairamen	Stopverf	Niet aantoonbaar	n.v.t.	-

Toelichting:

Indien asbest niet aantoonbaar is, dient rapportagegrens < 0,1 % aangenomen te worden. De resultaten hebben uitsluitend betrekking op het aangeboden monster zoals ontvangen. Alleen aan het originele complete analyse certificaat kunnen rechten worden ontleend.

Rein Stolte

Laborant



7

Bijlage

SMA-rt slooprisicoklassebeoordeling

SMART Risicoclassificatie

Aangemaakt op 01 september 2021 om 15h29 (1984732)

Tauw bv

SCA-code: 07 D070090.01



Deze risicoclassificatie maakt onverbrekelijk onderdeel uit van het asbestinventarisatierapport [07 D070090.01-1266404-066-J].

Identificatie

Adres	Kasteelplein 10 D J, 4811XC Breda, Breda
Projectcode	1266404-066-J
Projectnaam	Kasteelplein 10 D J, 4811XC Breda Breda
Broncode	B01
Bronnaam	Radiatoren

Feiten

Productspecificatie	Pakking
Hechtgebondenheid	Niet-hechtgebonden
Hoeveelheid asbest	78 stuks
Percentage Chrysotiel	30 - 60 %
Percentage Amfibool asbest	< 0.1 % (niet aantoonbaar)
Analysecertificaatnummer	2108-1007

Situatie

Bevestiging	Geklemd
Binnen / buiten	Binnen
Beschadiging	Niet
Verweerdheid	Niet

Extra vragen

Vraag:	Het betreft een gecontroleerde verwijdering zonder beschadiging en/of breuk van het asbesthoudende materiaal.
Antwoord:	Ja
Vraag:	De toepassing (materiaal, object, constructie, installatie) wordt als geheel verwijderd waarbij geen bewerkingen aan het asbesthoudende materiaal nodig zijn.
Antwoord:	Ja
Vraag:	Het omsluiten van het asbesthoudend materiaal leidt niet tot emissie van asbestvezels.
Antwoord:	Ja

Verwijdering

Handeling	Asbesthoudend materiaal wordt geheel omsloten zonder het asbesthoudend materiaal te beroeren
-----------	--

Risicoclassificatie

Risicoklasse	1
Gebruikte versie classificatiemodel	SMART 2.4 12042021 (ingangsdatum 12-04-2021)

Werkplanelementen

Risicoklasse 1

Het werkgebied dient afgezet/gemarkeerd te worden.

Het bedrijf dat de asbestverwijderingswerkzaamheden uitvoert, dient de best bestaande technieken toe te passen. Er dienen bronmaatregelen genomen te worden om vezelemissie te voorkomen. De te nemen bronmaatregelen en te gebruiken persoonlijke beschermingsmiddelen dienen vastgelegd te zijn in een Risico Inventarisatie Evaluatie (RI&E).

Er dient een visuele inspectie conform NEN2990 hoofdstuk 'Visuele Inspectie' te worden uitgevoerd van het gehele werkgebied.

SMART Risicoclassificatie

Aangemaakt op 02 september 2021 om 07h55 (1984989)

Tauw bv

SCA-code: 07 D070090.01



Deze risicoclassificatie maakt onverbrekelijk onderdeel uit van het asbestinventarisatierapport [07 D070090.01-1266404-066-J].

Identificatie

Adres	Kasteelplein 10 D J, 4811XC Breda, Breda
Projectcode	1266404-066-J
Projectnaam	Kasteelplein 10 D J, 4811XC Breda Breda
Bronnaam	Afslu ters noordvleugel

Feiten

Productspecificatie	Flenspakking
Hechtgebondenheid	Niet-hechtgebonden
Hoeveelheid asbest	6 stuks
Percentage Chrysotiel	30 - 60 %
Percentage Amfibool asbest	< 0.1 % (niet aantoonbaar)
Analysecertificaatnummer	2108-1007

Situatie

Bevestiging	Gedemd
Binnen / buiten	Binnen
Beschadiging	Niet
Verweerdheid	Niet

Extra vragen

Vraag:	Het betreft een gecontroleerde verwijdering zonder beschadiging en/of breuk van het asbesthoudende materiaal.
Antwoord:	Ja
Vraag:	De toepassing (materiaal, object, constructie, installatie) wordt als geheel verwijderd waarbij geen bewerkingen aan het asbesthoudende materiaal nodig zijn.
Antwoord:	Ja
Vraag:	Het omsluiten van het asbesthoudende materiaal leidt niet tot emissie van asbestvezels.
Antwoord:	Ja

Verwijdering

Handeling	Asbesthoudend materiaal wordt geheel omsloten zonder het asbesthoudend materiaal te berouwen
-----------	--

Risicoclassificatie

Risicoklasse	1
Gebruikte versie classificatiemodel	SMART 2.4 12042021 (Ingangsdatum 12-04-2021)

Werkplanelementen

Risicoklasse 1

Het werkgebied dient afgezet/gemarkeerd te worden.

Het bedrijf dat de asbestverwijderingswerkzaamheden uitvoert, dient de best bestaande technieken toe te passen. Er dienen bronmaatregelen genomen te worden om vezelmissie te voorkomen. De te nemen bronmaatregelen en te gebruiken persoonlijke beschermingsmiddelen dienen vastgelegd te zijn in een Risico Inventarisatie Evaluatie (RI&E).

Er dient een visuele inspectie conform NEN2990 hoofdstuk 'Visuele Inspectie' te worden uitgevoerd van het gehele werkgebied.

SMART Risicoclassificatie

Aangemaakt op 02 september 2021 om 07h55 (1984990)

Tauw bv

SCA-code: 07 D070090.01



Deze risicoclassificatie maakt onverbrekelijk onderdeel uit van het asbestinventarisatierapport [07 D070090.01-1266404-066-J].

Identificatie

Adres	Kasteelplein 10 D J, 4811XC Breda, Breda
Projectcode	1266404-066-J
Projectnaam	Kasteelplein 10 D J, 4811XC Breda Breda
Broncode	B05-Verwijdering door middel van het BatterySpray protocol (02-09-2021 07: 54:53)
Bronnaam	Afsluiters noordvleugel

Feiten

Productspecificatie	Flenspakking
Hechtgebondenheid	Niet-hechtgebonden
Hoeveelheid asbest	6 stuks
Percentage Chrysotiel	30 - 60 %
Percentage Amfibool asbest	< 0.1 % (niet aantoonbaar)
Analysecertificaatnummer	2108-1007

Situatie

Bevestiging	Gedemd
Binnen / buiten	Binnen
Beschadiging	Niet
Verweerdheid	Niet

Verwijdering

Handeling	Verwijdering door middel van het BatterySpray protocol
-----------	--

Risicoclassificatie

Risicoklasse	1
Gebruikte versie classificatiemodel	SMART 2.4 12042021 (ingangsdatum 12-04-2021)

Werkplanelementen

Protocol BatterySpray besluit cie 547 d.d. 5 februari 2020

Werkmethode voor het verwijderen van chrysotielhoudende plaatpakkingen (zonder amfibool asbest) toegepast in flenzen.

Training en borging

Gebruikers van de materialen en producten van BatterySpray, moeten aantoonbaar door BatterySpray getraind zijn. De training moet, afhankelijk van het aantal werkuren, minimaal 1 keer per 2 jaar herhaald worden. Indien een medewerker meer dan 400 uren per jaar werkzaamheden uitvoert met de materialen en producten van BatterySpray, volstaat een training van minimaal 1 keer per 3 jaar.

Toetsingsprotocol

Om de te gebruiken werkmethode verder te borgen, schrijft BatterySpray een toetsingsprotocol voor. Dit protocol dient voorafgaand en na afronden van de werkzaamheden aantoonbaar gecontroleerd te worden.

Toepassing

De werkmethode van BatterySpray kan in binnen- en buitensituaties gebruikt worden. Een containment is hierbij niet noodzakelijk.

Er zijn situaties waar de werking van de werkmethode niet gegarandeerd is, omdat deze situaties niet bemeten zijn. In volgende situaties kan de werkmethode niet worden gebruikt:

- Leidingdelen, flensen of afsluiters met een temperatuur hoger dan 75°C waarbij de kans bestaat op verdamping van de BS Wetting Agent.
- Leidingdelen, flensen of afsluiters met een temperatuur lager dan 0°C waarbij de kans bestaat op directe bevrozing van de BS Wetting Agent.
- Buitensituaties waarbij duidelijk sprake is van verwaaing van de BS Wetting Agent en het niet mogelijk is om de BS Multi-Tool dusdanig af te stellen dat niet het gehele pakkingsvlak benaderd kan worden.

(vervolg blz 2)

Werkmethode Batteryspray

Algemeen

De werkmethode dient uitgevoerd te worden door minimaal twee personen. Zo wordt georgd dat het handstool op de juiste wijze gebruikt wordt bij het losmaken van twee delen. Voorafgaan aan de werkzaamheden wordt het werkgebied afgezet. Als de juiste benutting niet kan worden toegepast of wanneer zich een storing voordoet, worden de werkzaamheden direct gestopt.

Vorbereiding

1. Controleer bij aanvang van de sanering of alle benodigdheden aanwezig en compleet zijn:
 - o Batteryspray PRO, incl. slangen, koppelingen, handpistool en nozzles
 - o BS Wetting Agent,
 - o BS Multi Tools,
 - o Scotch-Brite en/ of schraper
 - o Lekbak
 - o Absorptiedoeken
 - o Opvangvoorziening
 - o Gereedschappen, schoon en de juiste maten
2. Controleer of leidngden of flenzen heet zijn waardoor de BS Wetting Agent zou kunnen verdampen
3. Plaats de lekbak onder de te saneren flenzen. Houd met de keuze voor de afmeting en het plaatsen van de lekbak rekening met overspray. Alle vloeistof moet worden opgevangen;
4. Plaats absorptiedoeken om overtollig vocht op te vangen;
5. Sluit de lekbak aan op een opvangvoorziening;
6. Indien er sprake is van een EX-zone, plaats de Batteryspray PRO buiten de EX-zone;
7. Sluit de losse filter aan op de persaansluiting van de Batteryspray. Let hierop de stromingsrichting;
8. Sluit de afgaande perssling aan op het filter;
9. Bepaal aan de hand van de afmetingen van de fles hoeveel BS Multi-Tools geolaaist moeten worden;
10. Plaats de BS Multi-Tool op de juiste posities en stel de spuitkoppen af;
11. Plaats de juiste spuitkoppen in de BS Multi-Tool;
12. Sluit het handpistool aan op de extra aansluiting van de BS Multi-Tool;
13. Sluit de perssling van de Batteryspray aan op de BS Multi-Tool;
14. Zorg voor schone en passende sleutels en/ of overige gereedschappen;
15. Vul met behulp van een trechter en trechterfilter de Batteryspray met BS Wetting Agent;
16. Zet de Batteryspray aan via de sleutelschakelaar;
17. Controleer voorafgaand aan de werkzaamheden alle connecties op eventuele lekkages;
18. Test de spuitkoppen op de BS Multi-Tool op het correcte spuitbeeld;
19. Controleer het handpistool op het correcte spuitbeeld;
20. Controleer op de opvangvoorziening juist geolaaist is.

Indien alle stappen van het startplan succesvol zijn doorlopen, kan gestart worden met de saneringswerkzaamheden. Bij de saneringswerkzaamheden moet de onderstaande werkmethode gevolgd worden.

Uitvoering

1. Start met het benatten van de complete flens door middel van het handpistool;
2. Zet de BS Multi-Tool aan en gedurende de benutting van de flens kunnen de bouten worden gedemonteerd. Sleutel te allen tijde van je af;
3. Wanneer er voorspanning op een flens staat en tijdens de werkzaamheden blijkt dat de flens zich wil gaan scheiden, start met het extra benatten van de binnenzijde met het handpistool;
4. Wanneer de bouten zijn verwijderd en de flensen kunnen worden gescheiden, beide pakkingsvlakken voortdurend blijven benatten met het handpistool;
5. Zorg dat de pakkingsvlakken boven de lektoak zijn;
6. Stel de BS Multi-Tool zo af dat voortdurend sprake is van benutting tijdens het wegschrappen van de pakkingen, gebruik het handpistool als ondersteuning om de flensdelen continue te benatten;
7. Gebruik voor het wegschrappen van de pakking een schraper Scotch Brite (diamantschraper);
8. Gebruik tijdens het verwijderen en schrappen van de pakkingen het handpistool om het oppervlak van het afdichtingsvlak schoon te spoelen;
9. Flens schoonmaken met nat gemaakt Scotch Brite en tijdens deze werkzaamheden constant blijven benatten;
10. Verpak de vrijkomende asbesthoudende materialen, waaronder de absorptiedoeken, in niet-luchtdoorlatend materiaal voorzien van een label met de tekst "voorzichtig, bevat asbest";
11. Laat de opgevangen BS Wetting Agent verwerken als asbestverdacht water of filtreer het water met een filter met een filterdoorraat van ten hoogste 5 micron en laat het water aflopen op een daarvoor bestemde locatie. Verpak de opvangvoorziening en het filter in niet-luchtdoorlatend materiaal voorzien van een label met de tekst "voorzichtig bevat asbest";
12. Afronden werkzaamheden:
 - a. Controleer of alle gebruikte arbeidsmiddelen schoon zijn. Als deze niet schoon zijn, verpak deze zoals beschreven onder 10;
 - b. Controleer of het werkgebied droog en stofvrij is;
 - c. Geef het gebied vrij en verwijder de afzetting.