



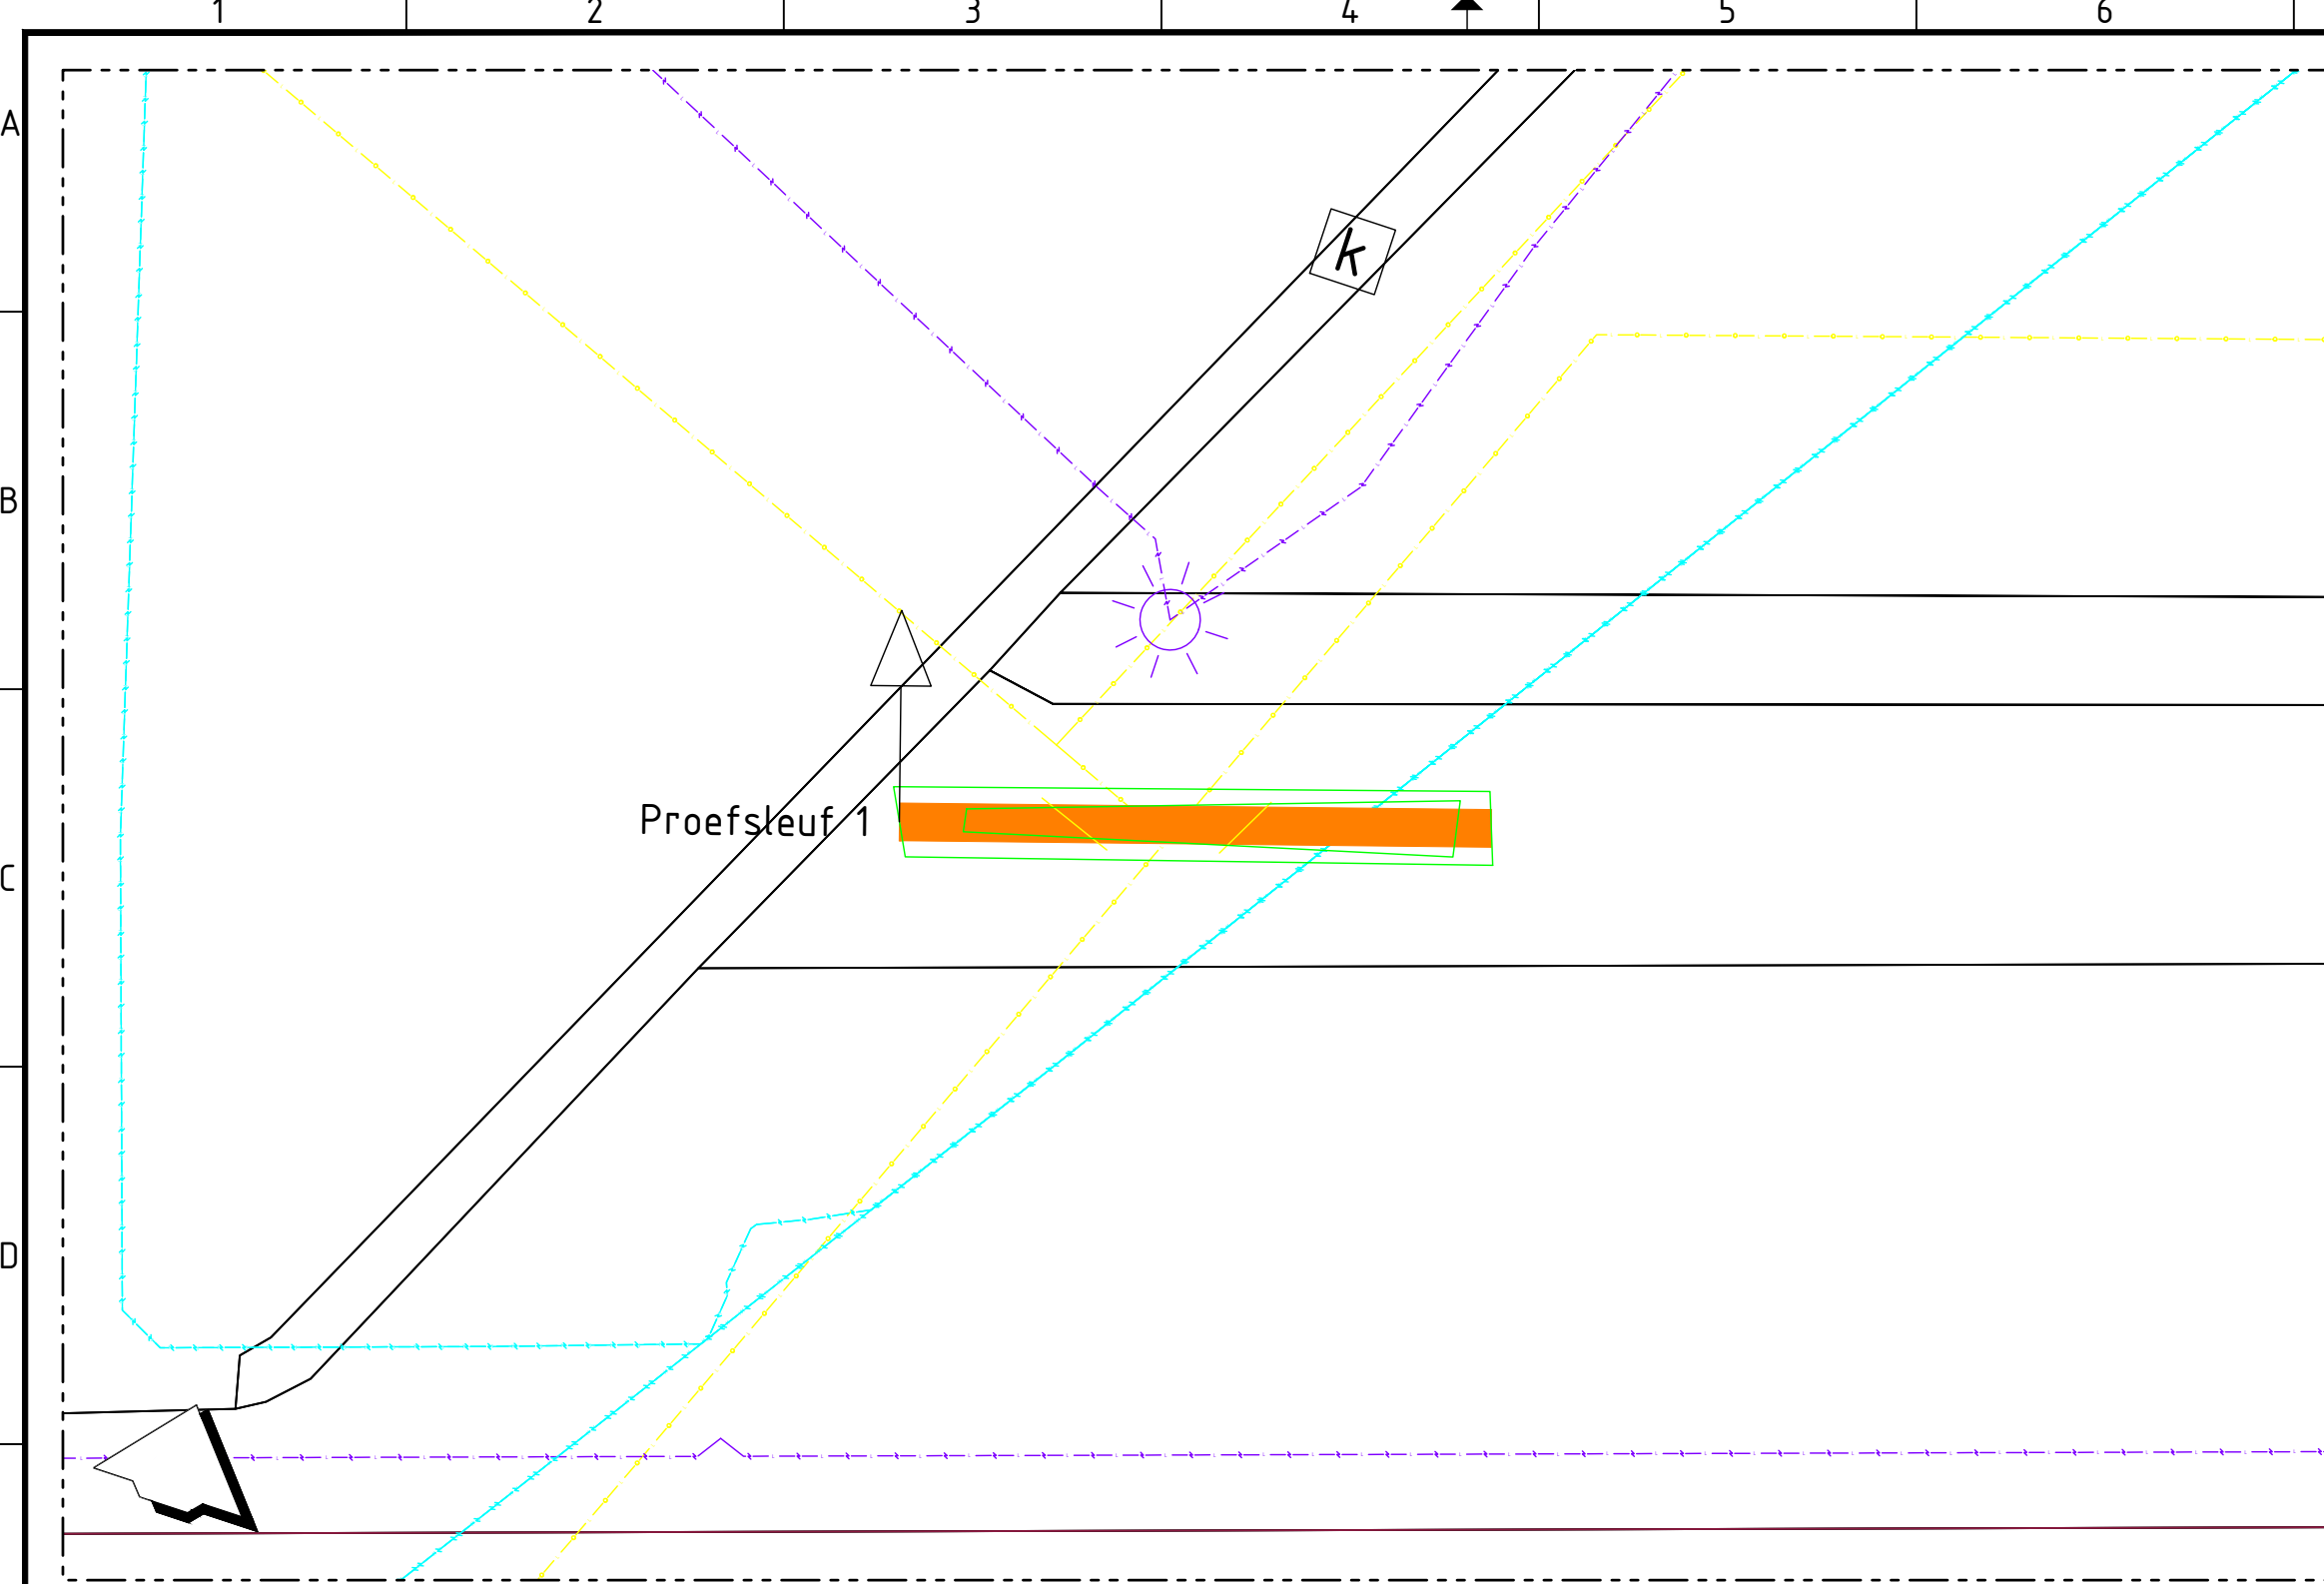

Bovenaanzicht proefsleuf
Schaal 1:50

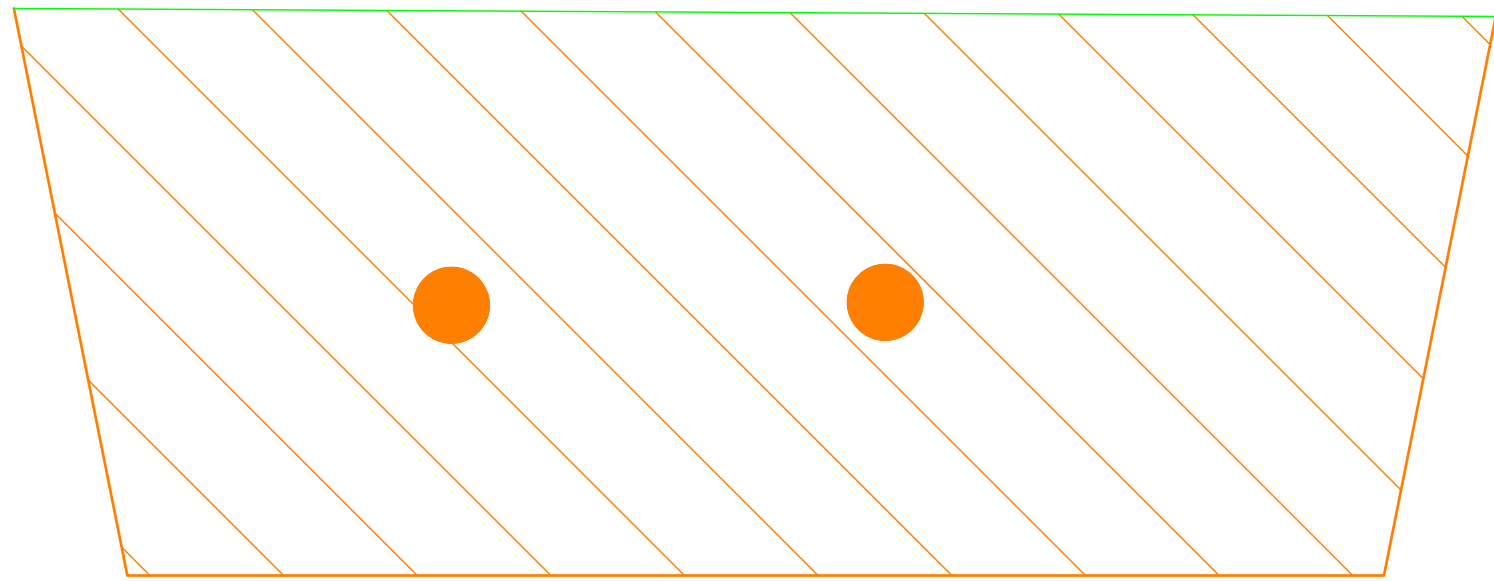

NAP+0.00		Nulpunt		Gas		Gas	
Afstand t.o.v. nulpunt	0.00	0.43	1.16	2.30	3.69	3.92	
Hoogte t.o.v. NAP	2.54	1.62	1.95	1.86	1.40	2.52	
Diepte t.o.v. nulpunt	0.00	-0.92	-0.69	-0.68	-1.14	-0.02	
Afstand t.o.v. nulpunt (KLIC)			1.66	1.88	3.00		


Proefsleuf 1
Schaal 1:20

Verklaring

- Vrijerval riool
- Drukriool
- Water
- Warmtenet
- Gas lage druk
- Data
- Laagspanning
- Middenspanning
- Overig

Proefsleuf 1						
Thema	Opmerking	Afstand	Diepte	Materiaal	Diam.	Kleur
Gas		1.16 m	-0.69 m	PVC	200 mm	NB
Gas		2.30 m	-0.68 m	PVC	200 mm	NB

KLIC melding 210101994_1 (07-10-2021)						
Thema	Netbeheer	Afstand	Type	Materiaal	Diam.	Status
Gas lage druk	RVB/Defensie	1.66 m	Olle-, gas- of chemicalienpijpleiding	PVC	160 mm	Bestaand
Gas lage druk	RVB/Defensie	1.86 m	Olle-, gas- of chemicalienpijpleiding	PVC	200 mm	Bestaand
Middenspanning	Eneix Netbeheer B.V.	3.00 m	Elektrischekabel	0 V	- mm	Bestaand
Middenspanning	Eneix Netbeheer B.V.	3.00 m	Elektrischekabel	10000 V	- mm	Bestaand
Middenspanning	Eneix Netbeheer B.V.	3.00 m	Elektrischekabel	10000 V	- mm	Bestaand
Middenspanning	Eneix Netbeheer B.V.	3.00 m	Elektrischekabel	10000 V	- mm	Bestaand
Middenspanning	Fuura	3.00 m	Elektrischekabel	10000 V	- mm	Bestaand
Middenspanning	Eneix Netbeheer B.V.	3.00 m	Kabelbed		- mm	Bestaand

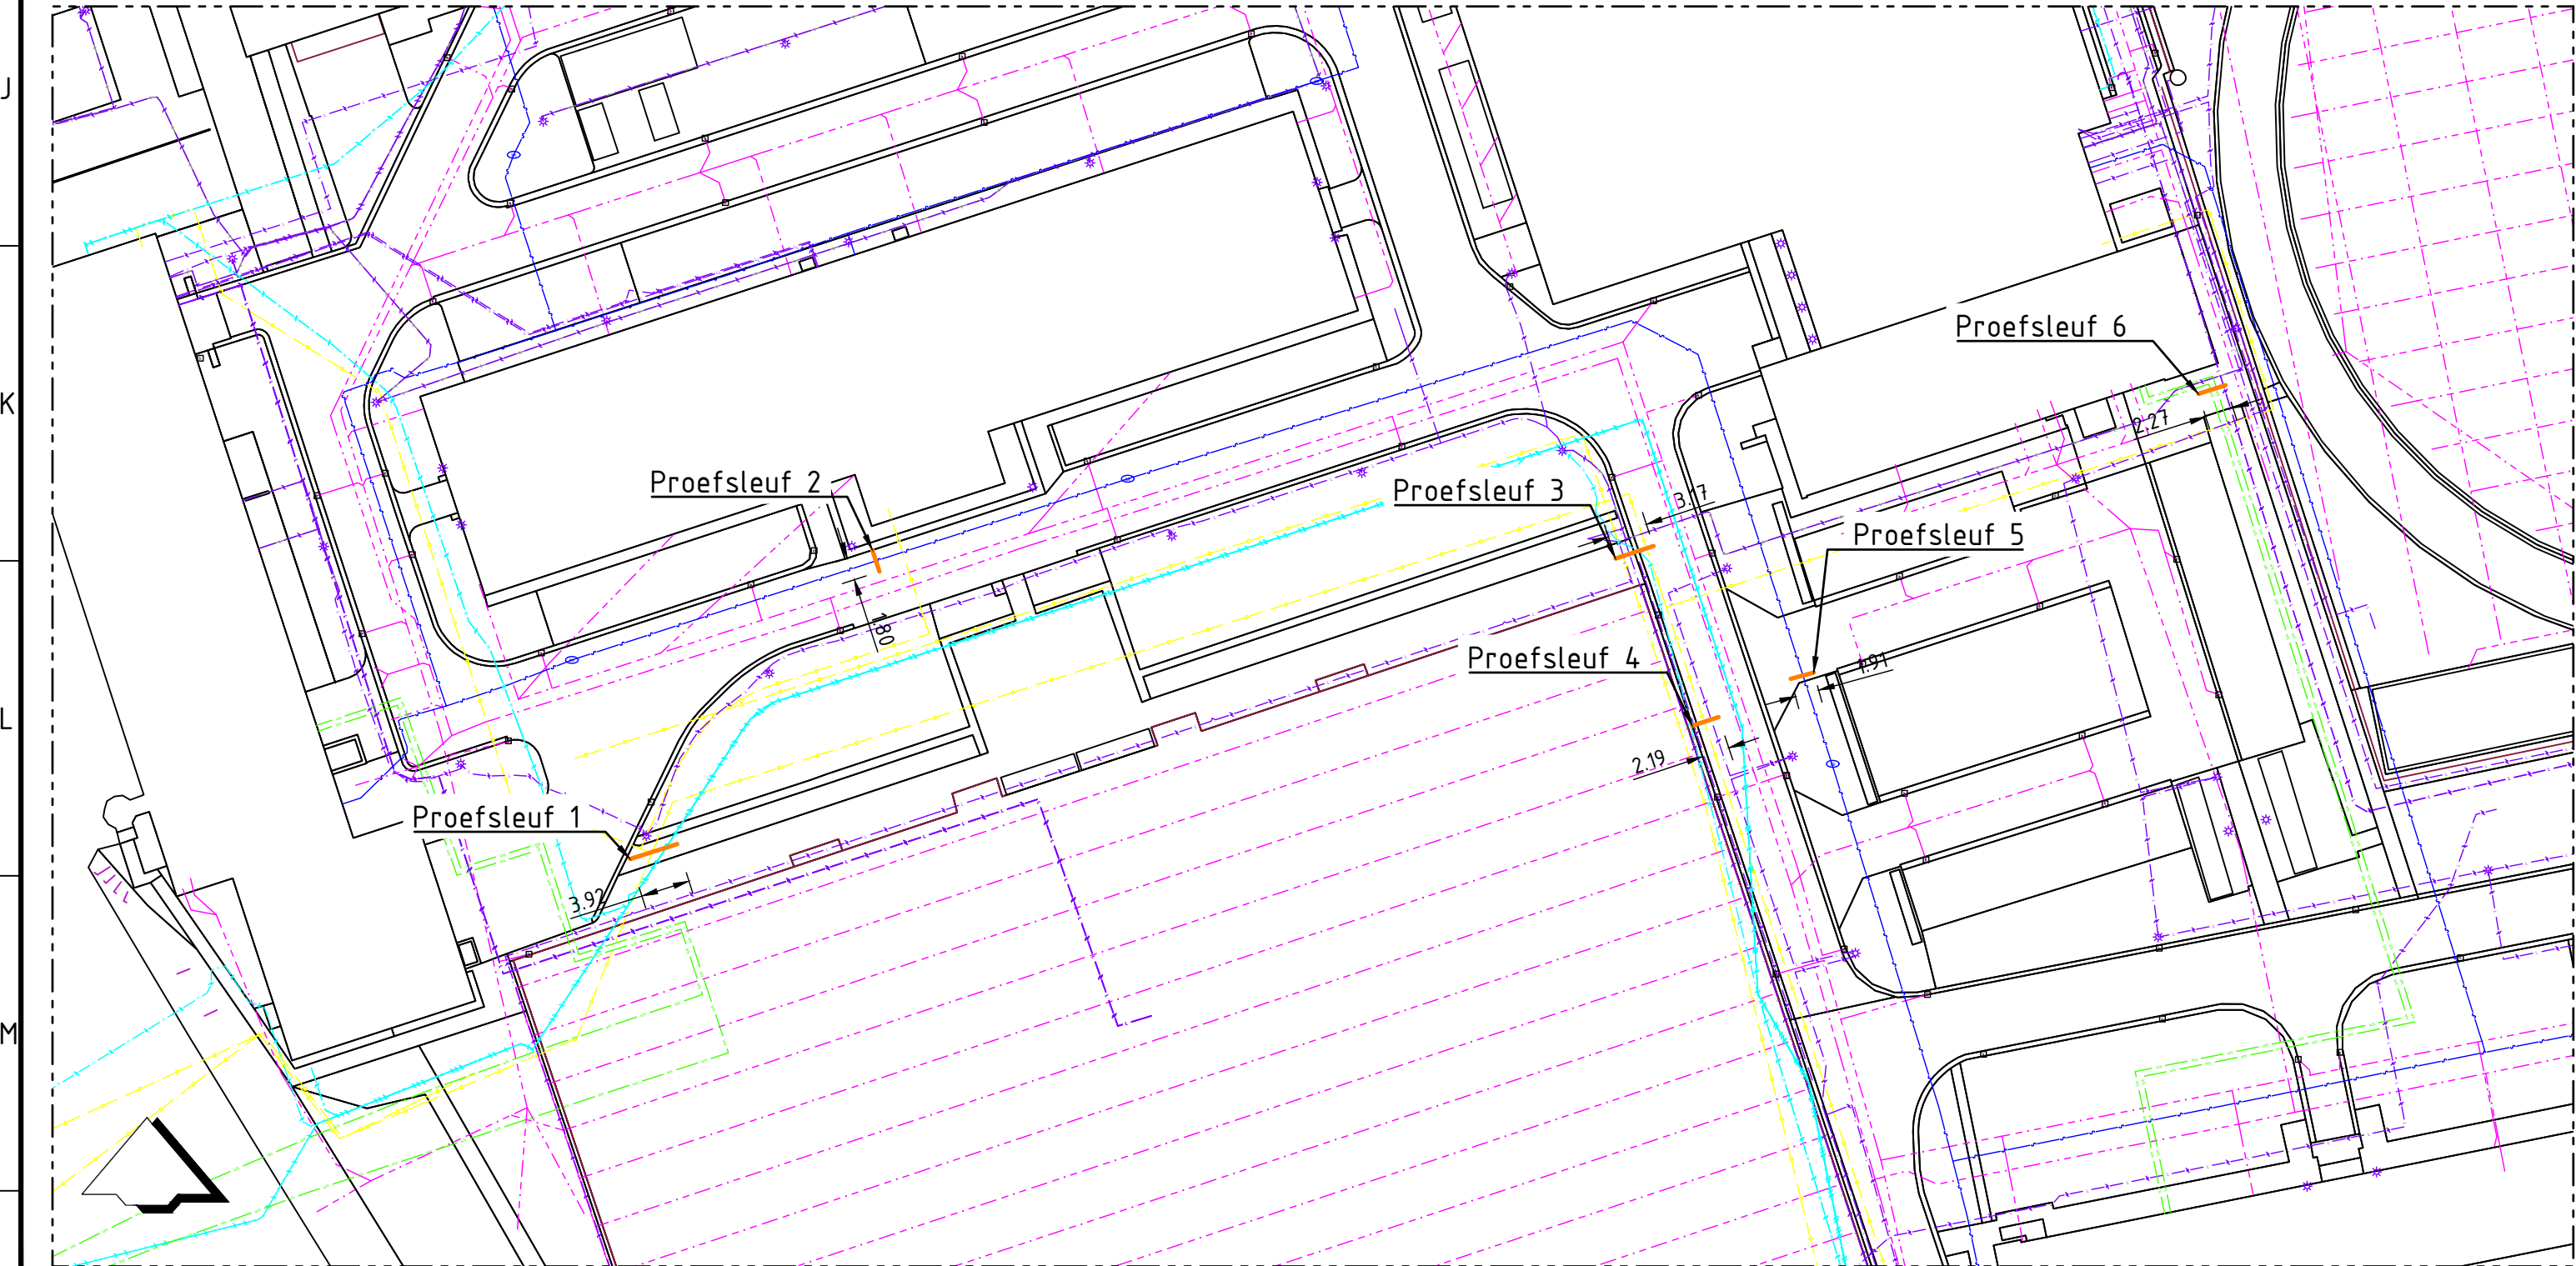

Overzicht proefsleuf
Schaal 1:500



Waarschuwing

De ligging van de kabels en leidingen is slechts schematische aangegeven en behoeft niet volledig te zijn. Bij de uitvoering van werken gelden alleen de door de kabel- en leidingbeheerders verstrekte tekeningen.

Verklaring

Maten in meters, tenzij anders vermeld.
Materiaalmaten in mm, tenzij anders vermeld.
Peilmaten in meters t.o.v. NAP, tenzij anders vermeld.
Diameters in mm, tenzij anders vermeld.

Projectnummer G210017	Tekeningnummer 8001	Versie A	Status DEFINITIEF	Vrijgegeven REI	Documentnummer G210017-8001-1
Schaal 1:50	Fase Revisie	Opdrachtgever Rijksvastgoedbedrijf			
Bladformaat A1	Blad in bladen 1 / 1				
Getekend JSi	Geveegd JSi	Project Proefsleuven KMA te Breda			
GRONDRADAR B.V. De Sloven 41-C 1206 AZ Zuthren 0073-743039 info@grondradar.nl www.grondradar.nl		Omschrijving Resultaten proefsleuf 1 Situatie, profiel en tabel			