



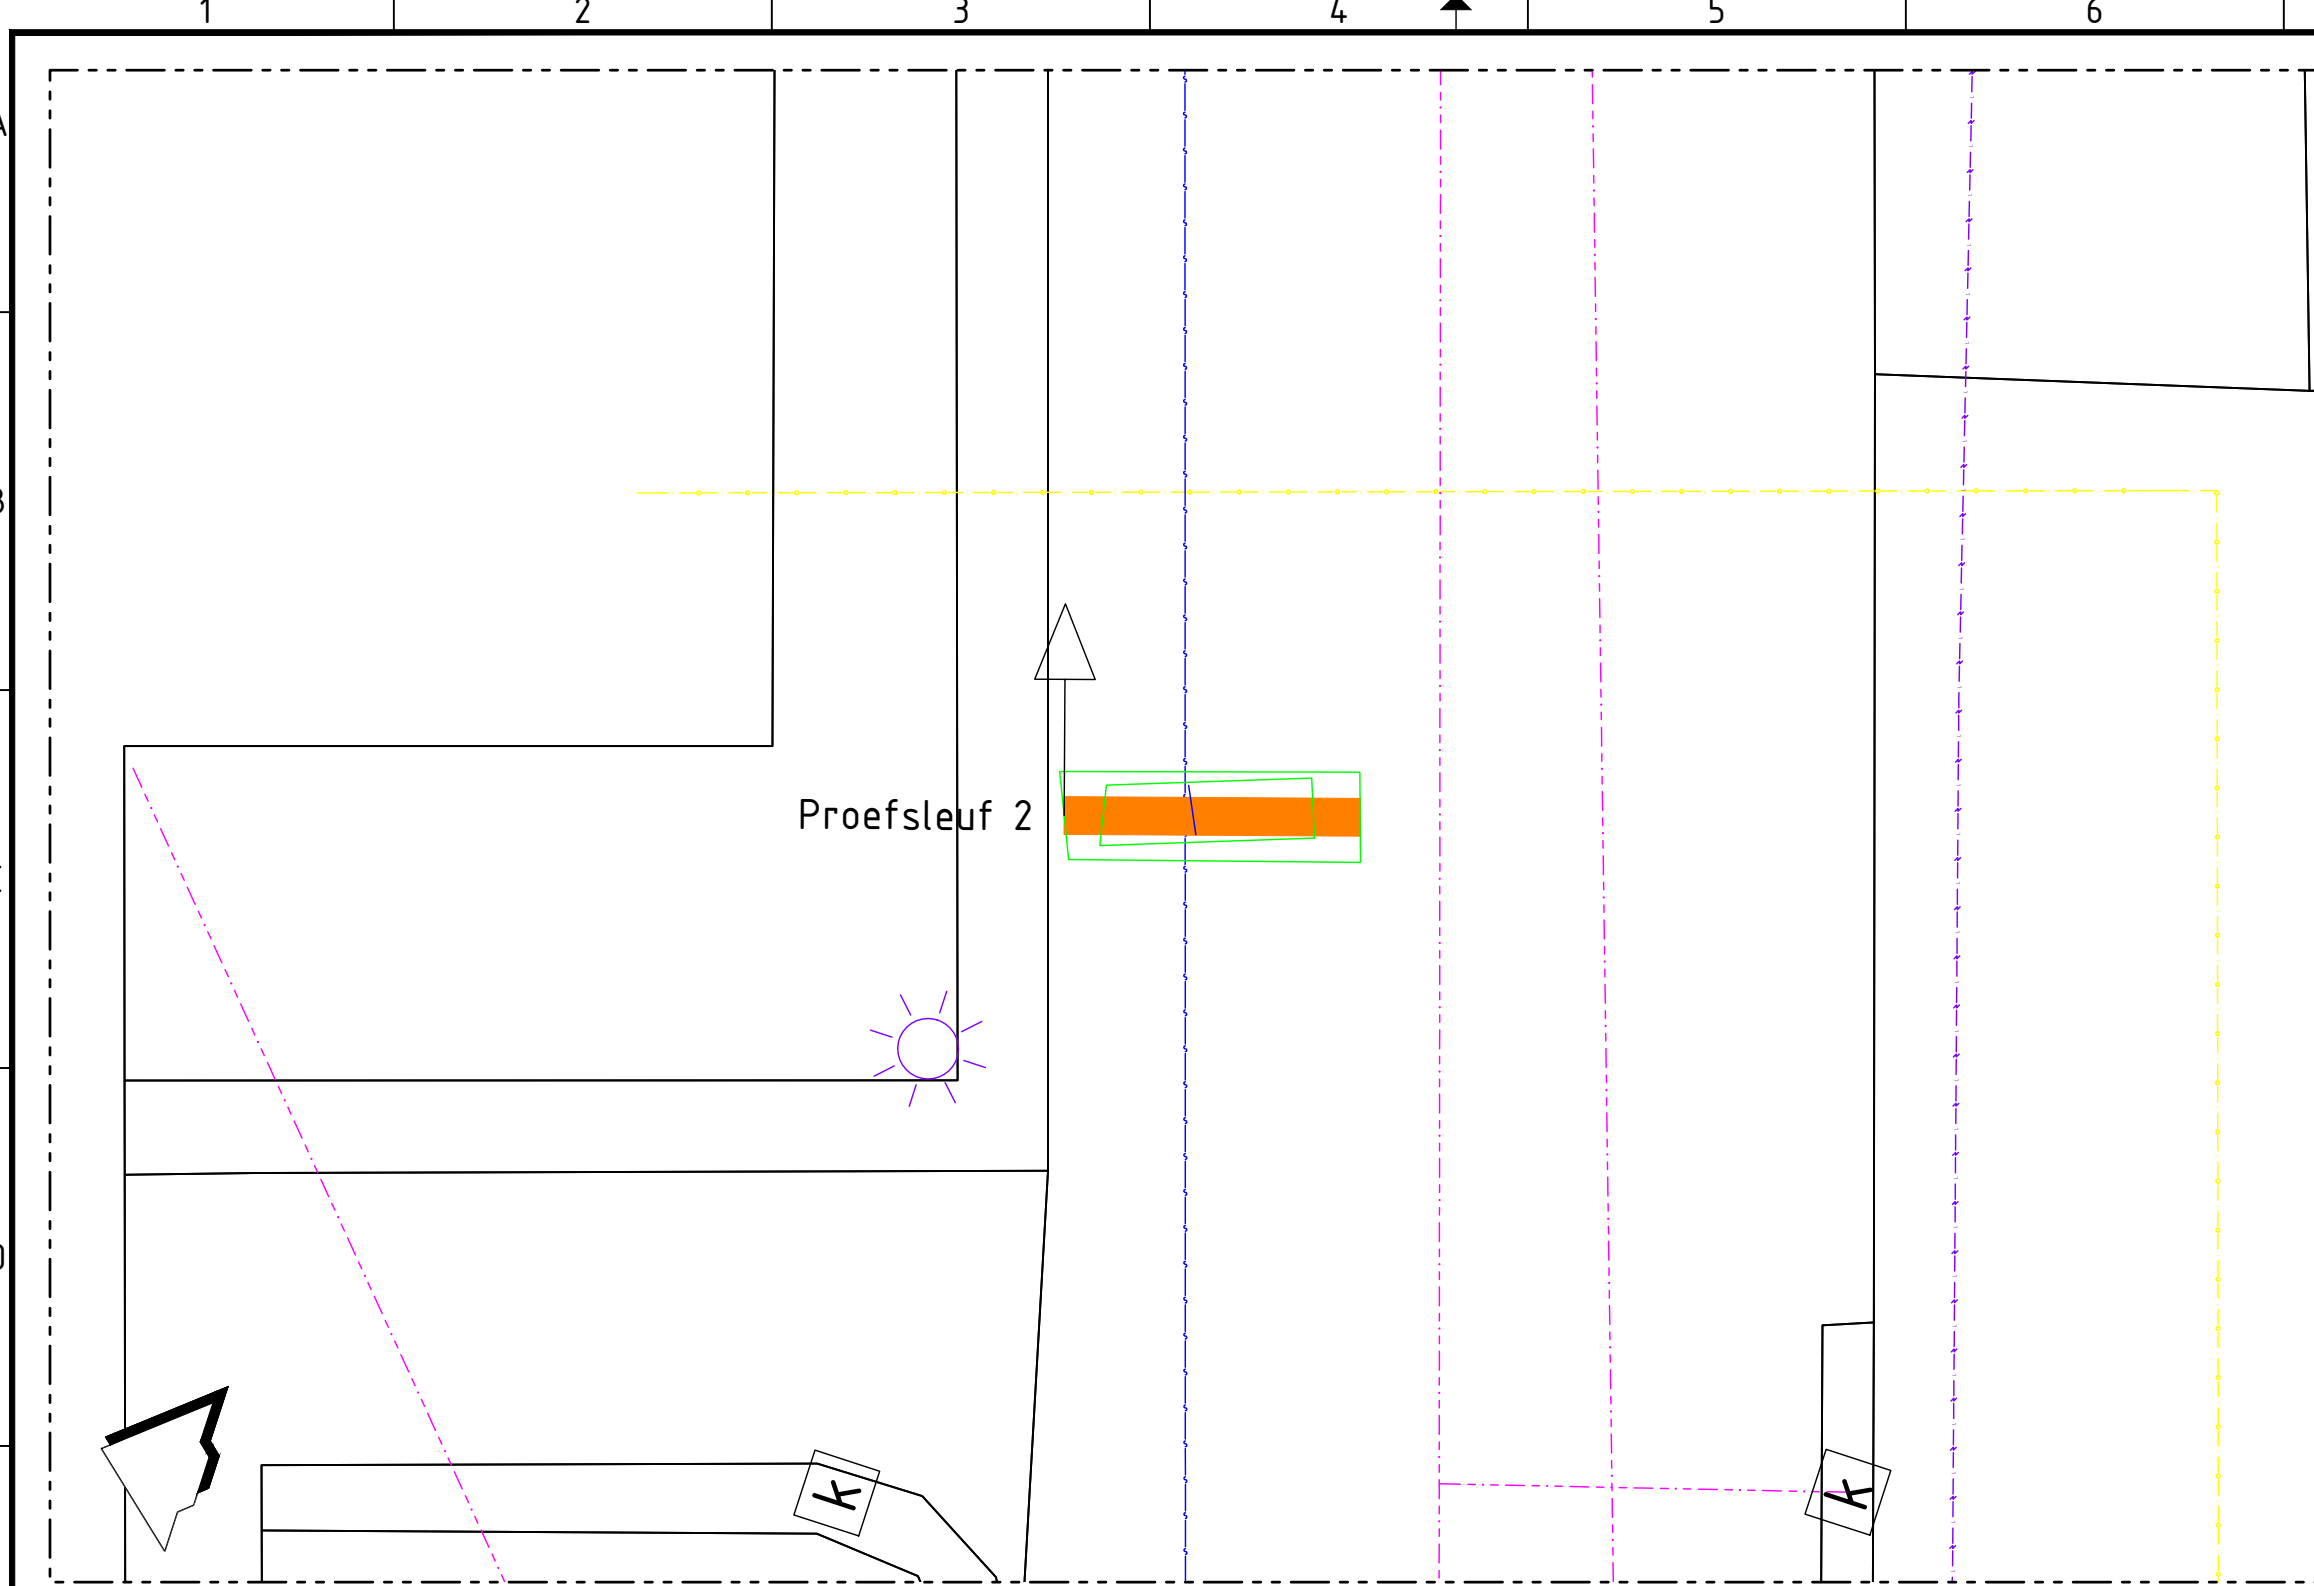

Bovenaanzicht proefsleuf
Schaal 1:50

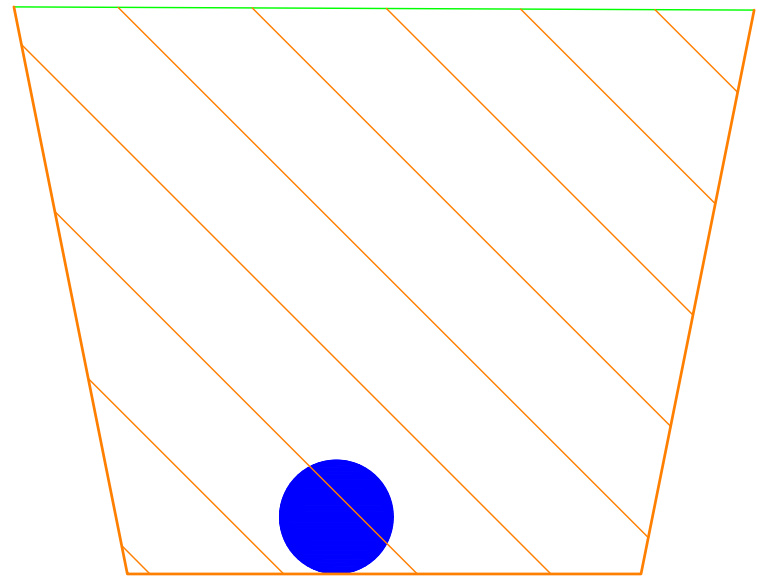

NAP+0.00			
Afstand t.o.v. nulpunt	0.00	0.85	1.96
Hoogte t.o.v. NAP	2.67	1.47	2.66
Diepte t.o.v. nulpunt	0.00	-1.20	-0.01
Afstand t.o.v. nulpunt (KLIC)		0.89	


Proefsleuf 2
Schaal 1:20

Verklaring

- Vrijverval riool
- Drukriool
- Water
- Warmtenet
- Gas lage druk
- Data
- Laagspanning
- Middenspanning
- Overig

Proefsleuf 2						
Thema	Opmerking	Afstand	Diepte	Materiaal	Diam.	Kleur
Water		0.85 m	-1.20 m	Asbestcement	170 mm	NB

KLIC melding 210101994_1 (07-10-2021)						
Thema	Netbeheer	Afstand	Type	Materiaal	Diam.	Status
Water	RVB/Defensie	0.80 m	Waterleiding	Asbestcement	170 mm	Bestaand

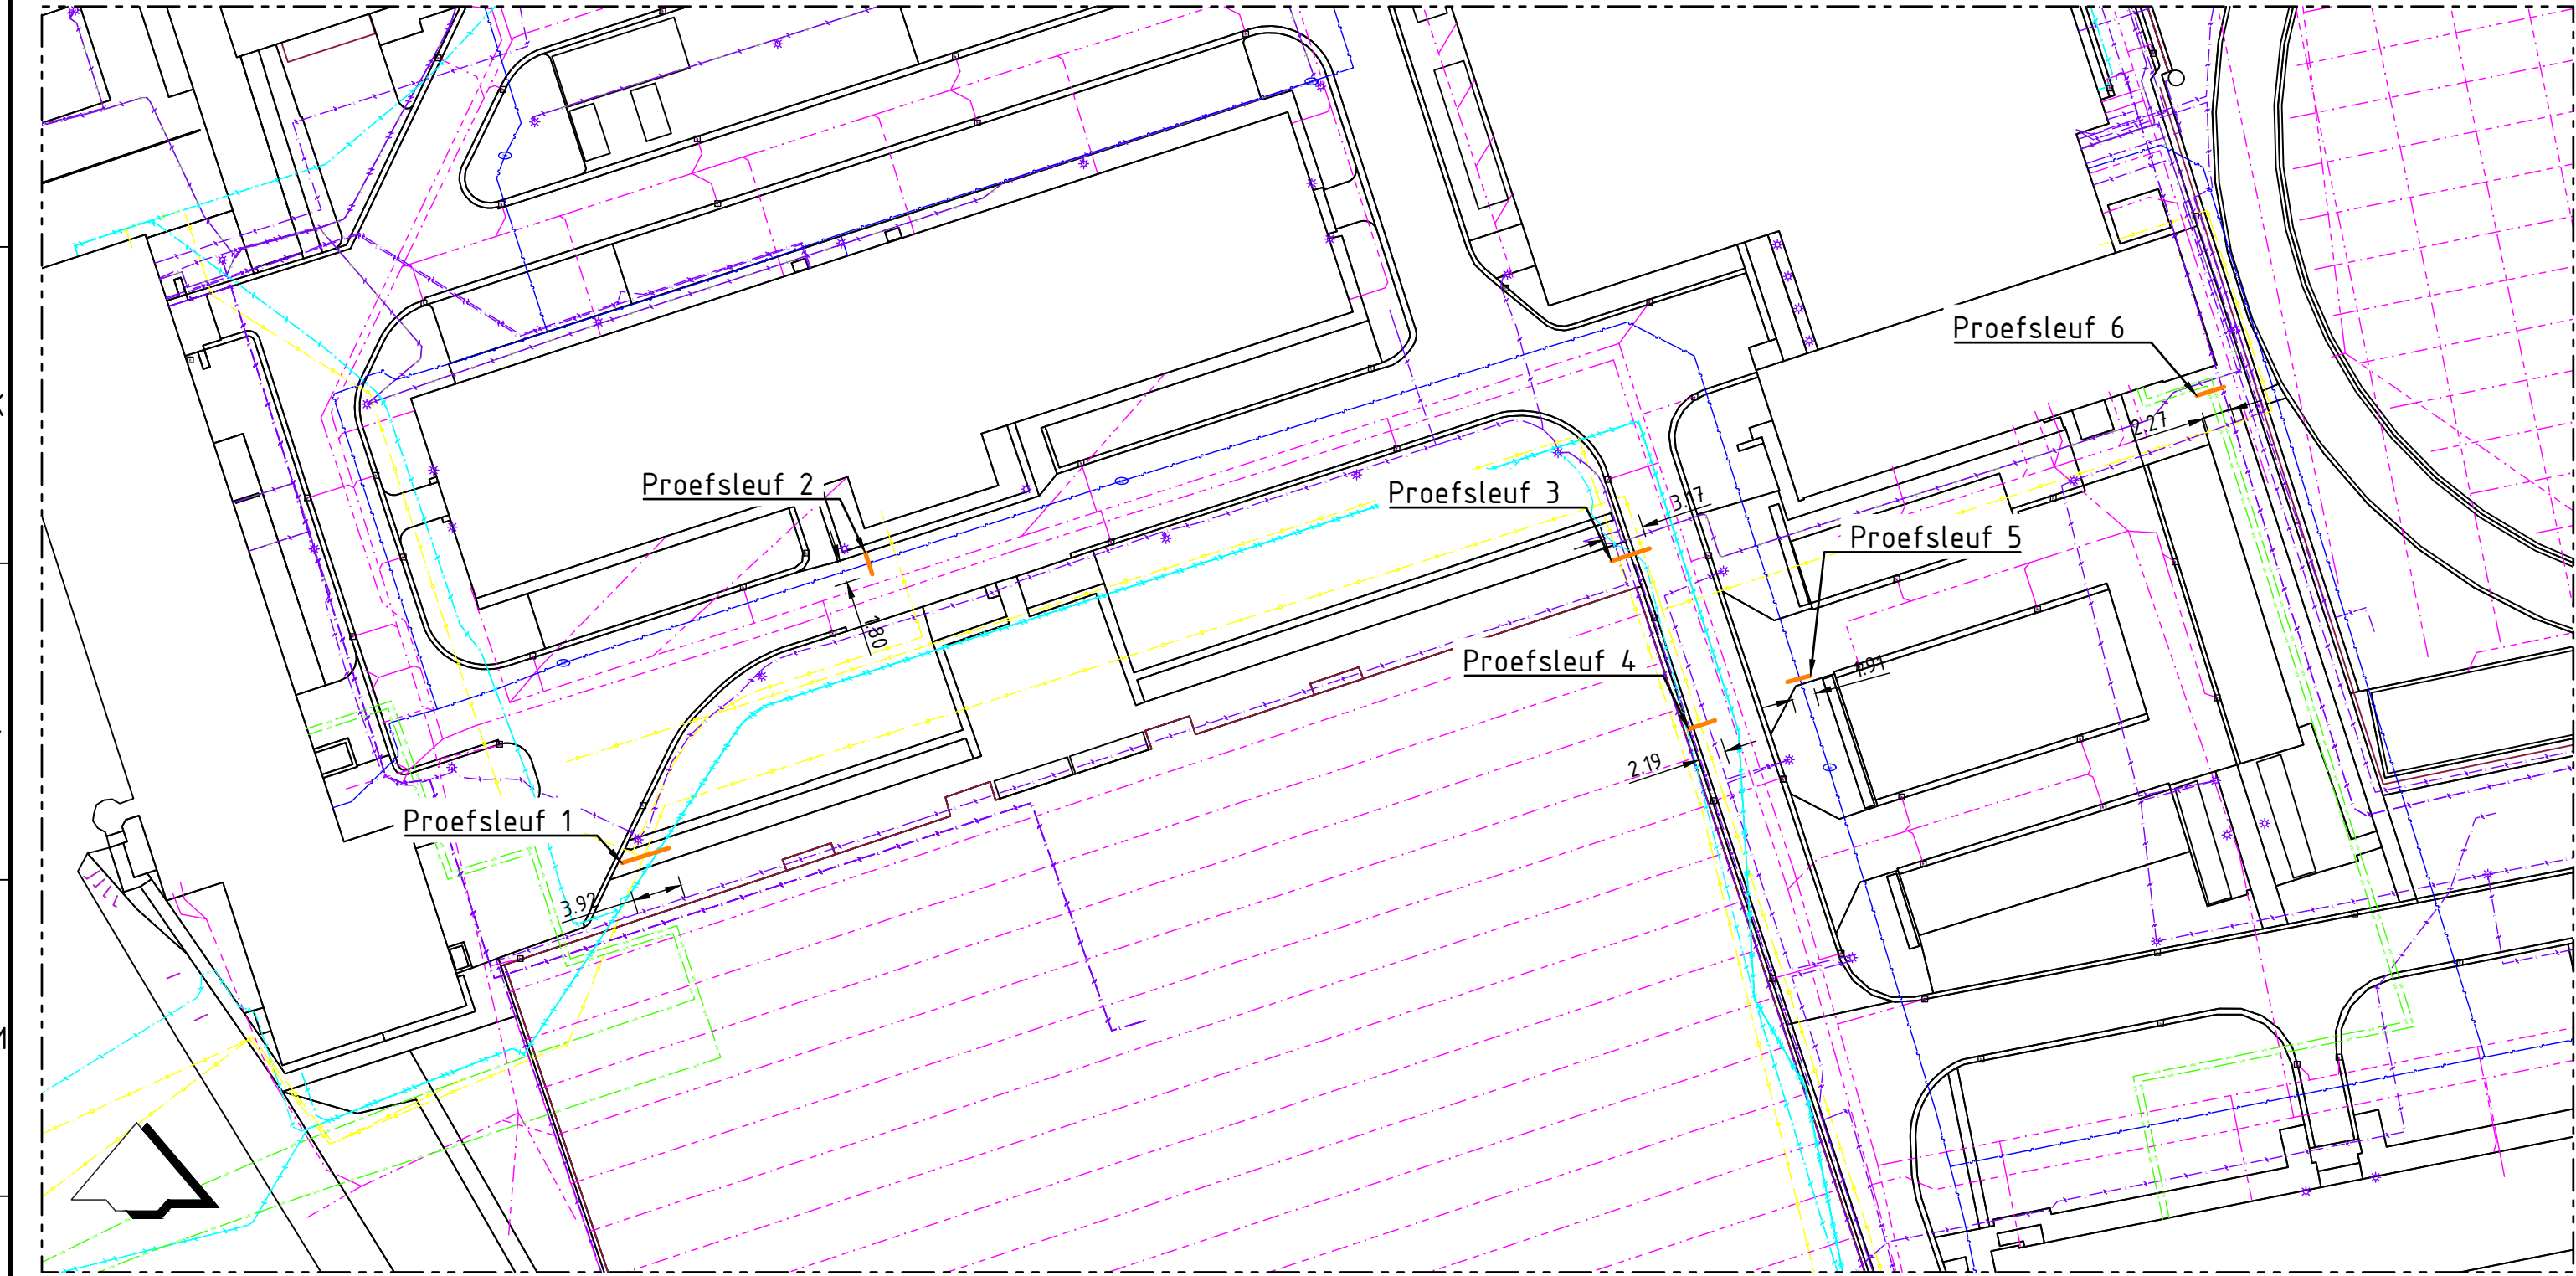

Overzicht proefsleuf
Schaal 1:500



Waarschuwing

De ligging van de kabels en leidingen is slechts schematische aangegeven en behoeft niet volledig te zijn. Bij de uitvoering van werken gelden alleen de door de kabel- en leidingbeheerders verstrekte tekeningen.

Verklaring

Maten in meters, tenzij anders vermeld.
Materiaalmaten in mm, tenzij anders vermeld.
Peilmaten in meters t.o.v. NAP, tenzij anders vermeld.
Diameters in mm, tenzij anders vermeld.

Projectnummer	Tekeningnummer	Versie	Status	Vrijgegeven	Documentnummer	
G210017	8001	A	DEFINITIEF	REI	18-10-2021	G210017-8002-1
Schaal	Fase	Opdrachtgever				
1:50	Revisie	Rijksvastgoedbedrijf				
Bladformaat	Blad in bladen					
A1	1 / 1					
Getekend	Gegeijpjd	Project				
JSi		Proefsleuven KMA te Breda				
		Omschrijving				
De Sloven 41-C 1206 AZ Zuthen 0073-743039 info@grondradar.nl www.grondradar.nl		Resultaten proefsleuf 2				
		Situatie, profiel en tabel				