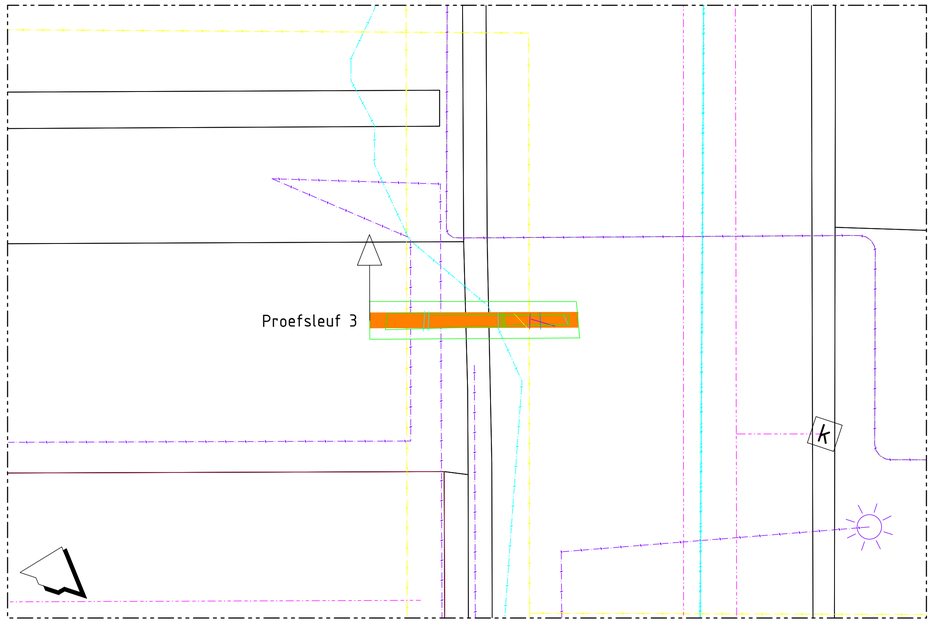

Bovenaanzicht proefsleuf

Schaal 1:50

0 0.5 1.0 1.5 2.0m

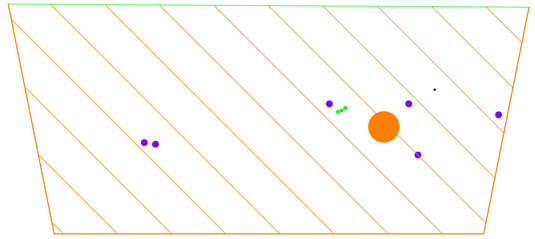

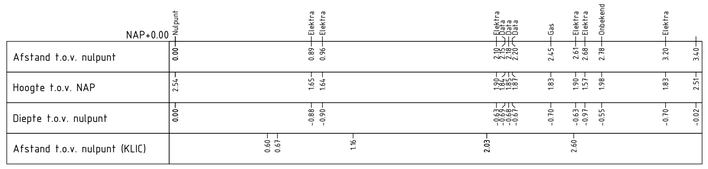

Proefsleuf 3

Schaal 1:20

0 0.2 0.4 0.6 0.8m

Verklaring

- Vrijverval riool
- Drukriool
- Water
- Warmtenet
- Gas lage druk
- Data
- Laagspanning
- Middenspanning
- Overig

Proefsleuf 3						
Thema	Opmerking	Afstand	Diepte	Materiaal	Diam.	Kleur
Elektra		0.89 m	-0.88 m	PVC	55 mm	Rood
Elektra		0.96 m	-0.90 m	PVC	55 mm	Rood
Elektra		2.10 m	-0.63 m	PVC	55 mm	Rood
Data		2.15 m	-0.69 m	NB	25 mm	Groen
Data		2.18 m	-0.68 m	NB	25 mm	Groen
Data		2.20 m	-0.67 m	NB	25 mm	Groen
Gas		2.45 m	-0.70 m	PVC	200 mm	Geel
Elektra		2.61 m	-0.63 m	NB	35 mm	Rood
Elektra		2.68 m	-0.97 m	NB	35 mm	Rood
Riool		2.78 m	-0.55 m	PVC	160 mm	Grijs
Elektra		3.20 m	-0.70 m	NB	55 mm	Rood

KLIC melding 210101994_1 (07-10-2021)						
Thema	Netbeheer	Afstand	Type	Materiaal	Diam.	Status
Gas lage druk	RVB/Defensie	0.60 m	Olie-, gas- of chemicaliënpijpleiding	PVC	110 mm	Bestaand
Laagspanning	RVB/Defensie	0.67 m	Elektriciteitskabel	380 V	- mm	Bestaand
Laagspanning	RVB/Defensie	1.16 m	Elektriciteitskabel	380 V	- mm	Bestaand
Middenspanning	Enexis Netbeheer B.V.	2.03 m	Elektriciteitskabel	10000 V	- mm	Bestaand
Middenspanning	Enexis Netbeheer B.V.	2.03 m	Kabelbed		- mm	Bestaand
Gas lage druk	RVB/Defensie	2.60 m	Olie-, gas- of chemicaliënpijpleiding	PVC	200 mm	Bestaand

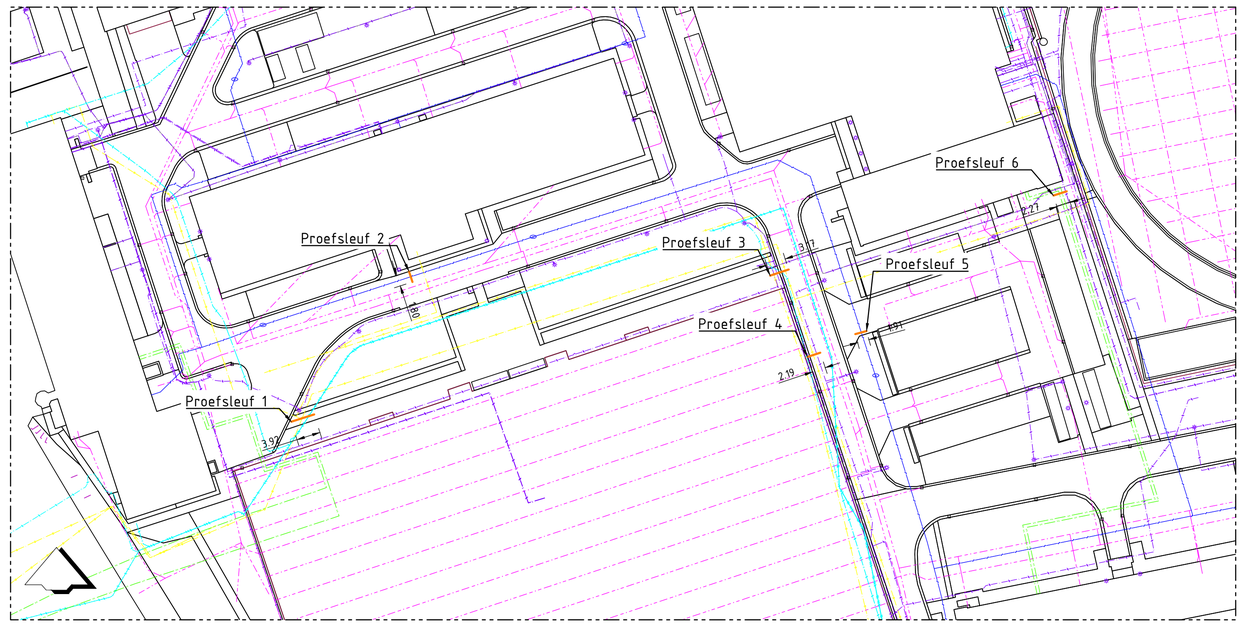

Overzicht proefsleuf

Schaal 1:500

0 15 30 45 60m

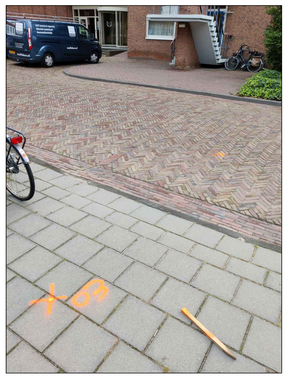

Waarschuwing

De ligging van de kabels en leidingen is slechts schematische aangegeven en behoeft niet volledig te zijn.
Bij de uitvoering van werken gelden alleen de door de kabel- en leidingbeheerders verstrekte tekeningen.

Verklaring

Maten in meters, tenzij anders vermeld.
Materiaalmaten in mm, tenzij anders vermeld.
Peilmaten in meters t.o.v. NAP, tenzij anders vermeld
Diameters in mm, tenzij anders vermeld.

Projectnummer	Tekeningnummer	Versie	Status	Vrijgegeven		Documentnummer
G210017	8003	A	DEFINITIEF	REi	18-10-2021	G210017-8003-1

Schaal	Fase
1:50	Revisie

Bladformaat	Blad in bladen
A1	1 / 1

Getekend	Gewijzigd
JSi	

Opdrachtgever: Rijksvastgoedbedrijf

Project: Proefsleuven KMA te Breda

Omschrijving: Resultaten proefsleuf 3
Situatie, profiel en tabel

GRONDRADAR B.V.
De Stoven 41-C | 7206 AZ Zutphen | 0575 - 74 30 89 | info@grondradar.nl | www.grondradar.nl