
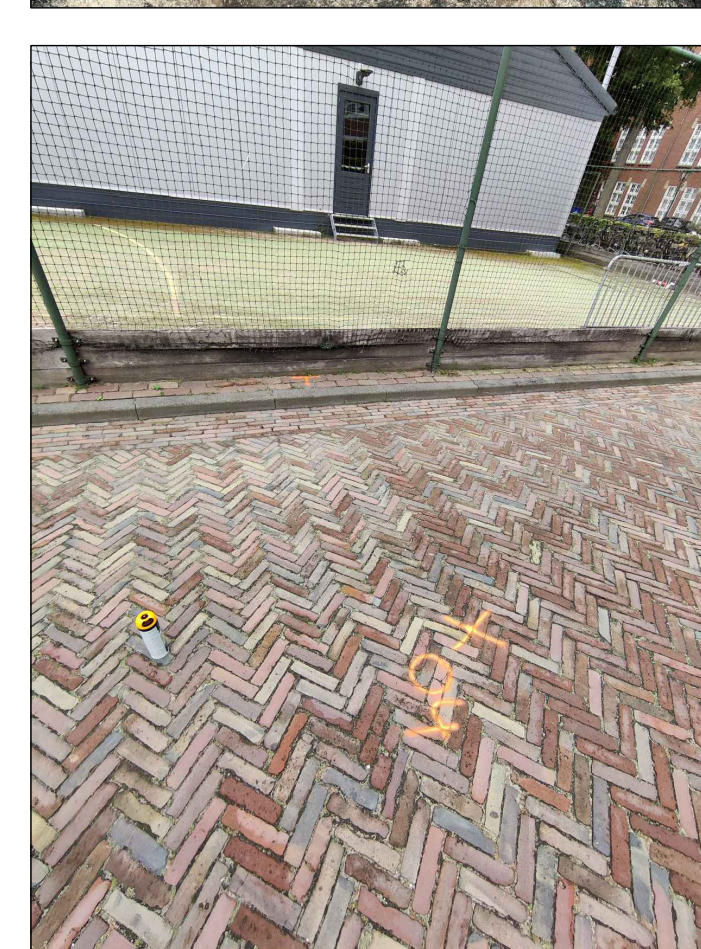
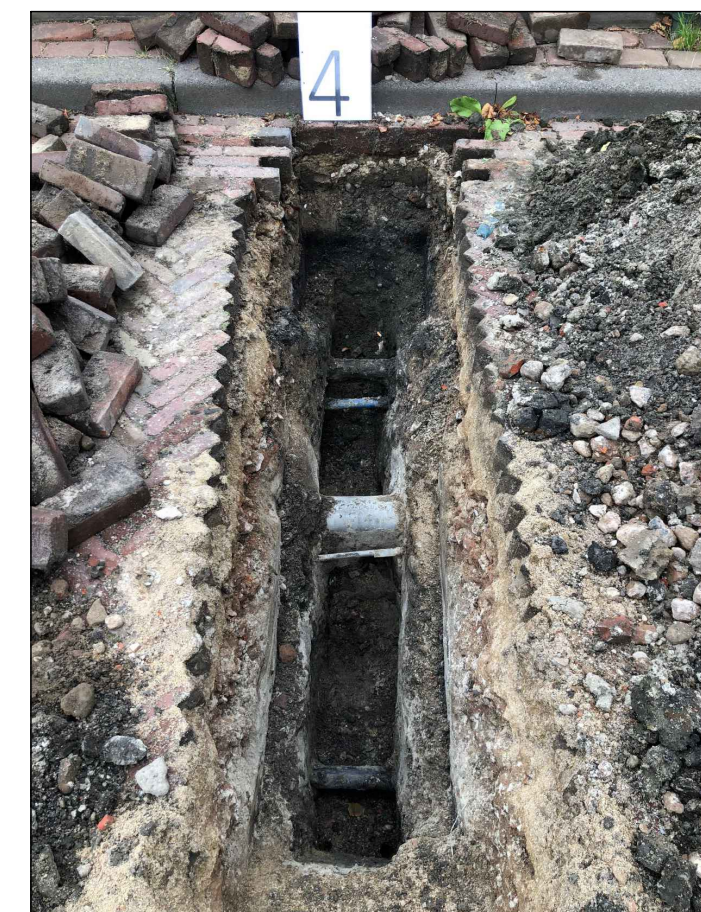
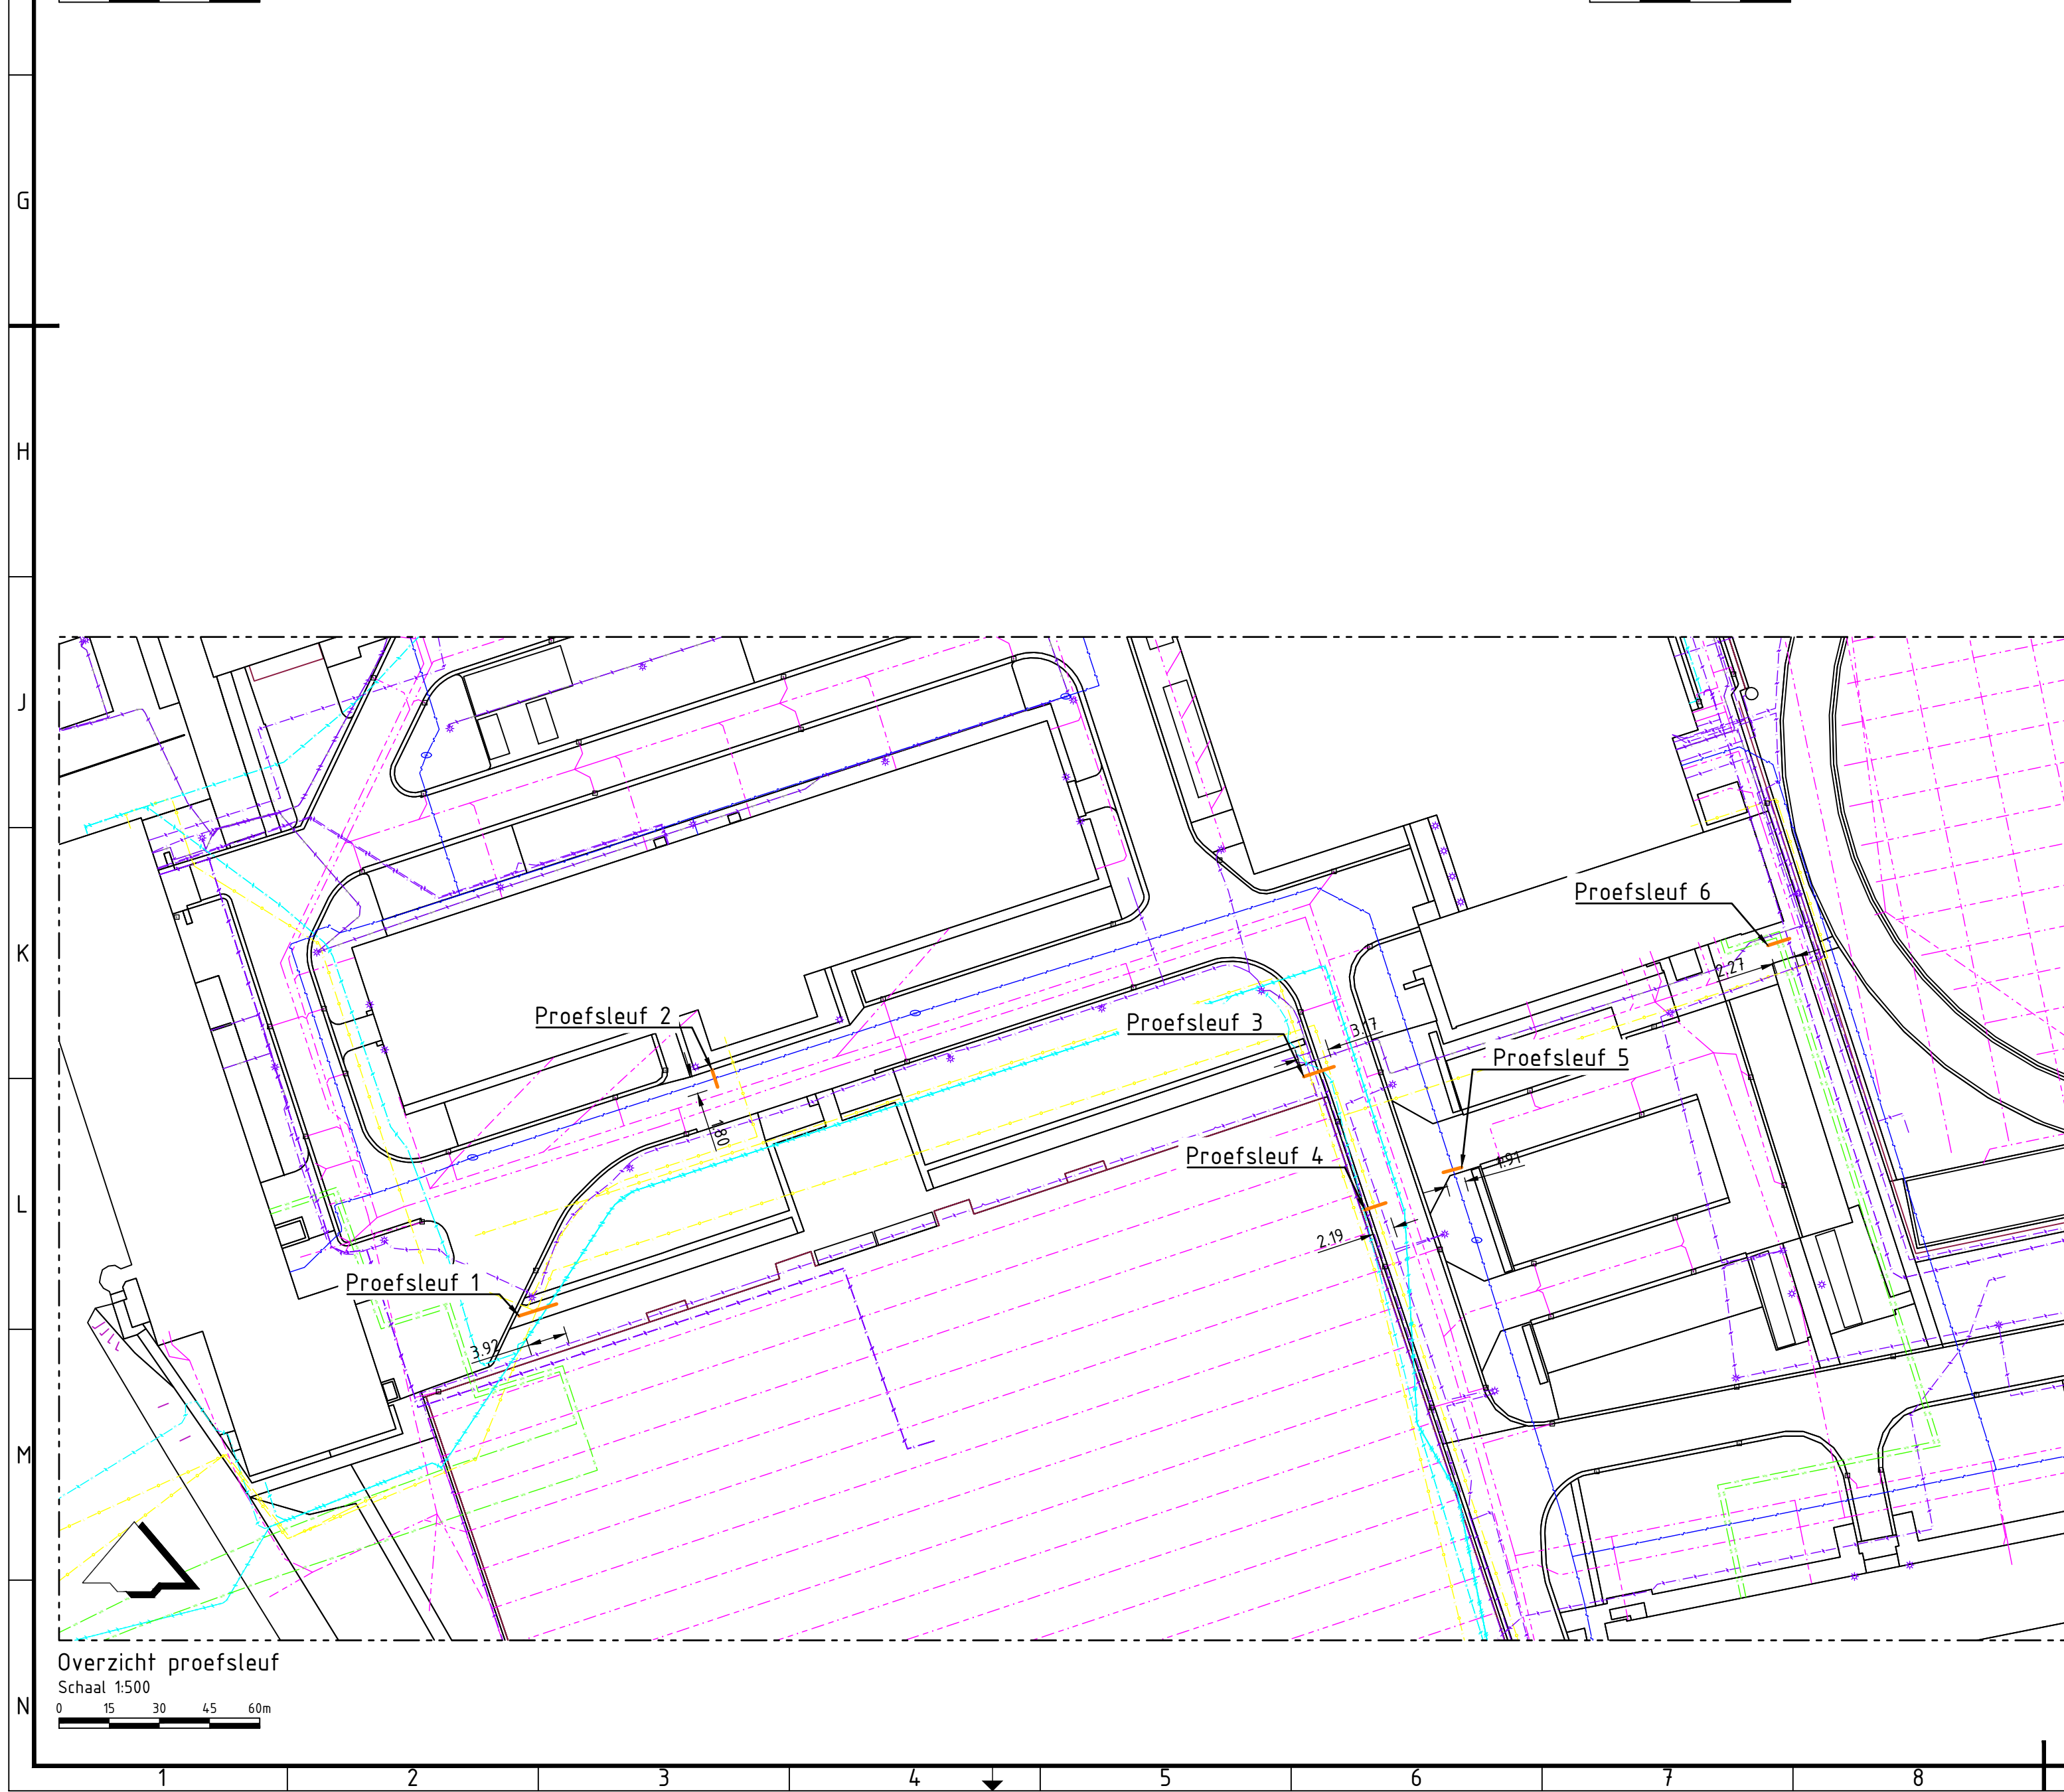
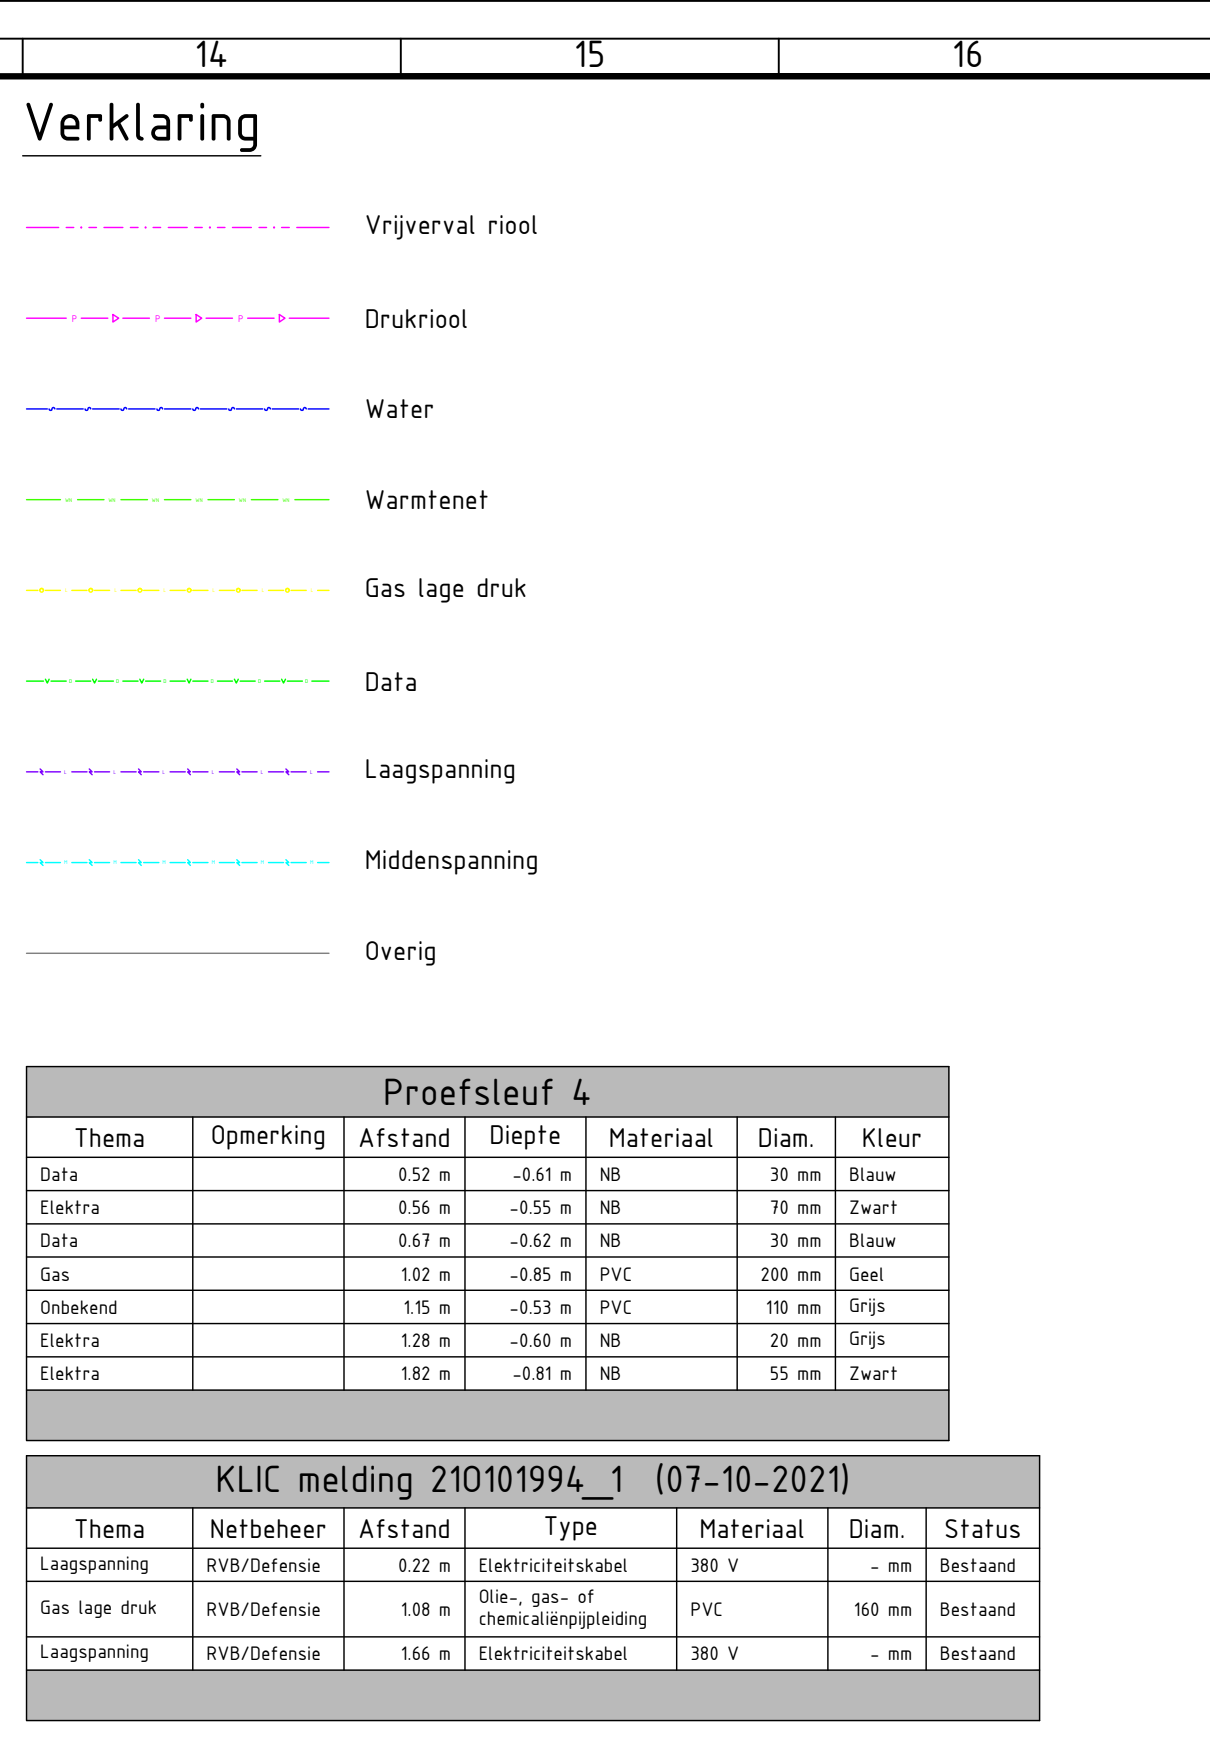


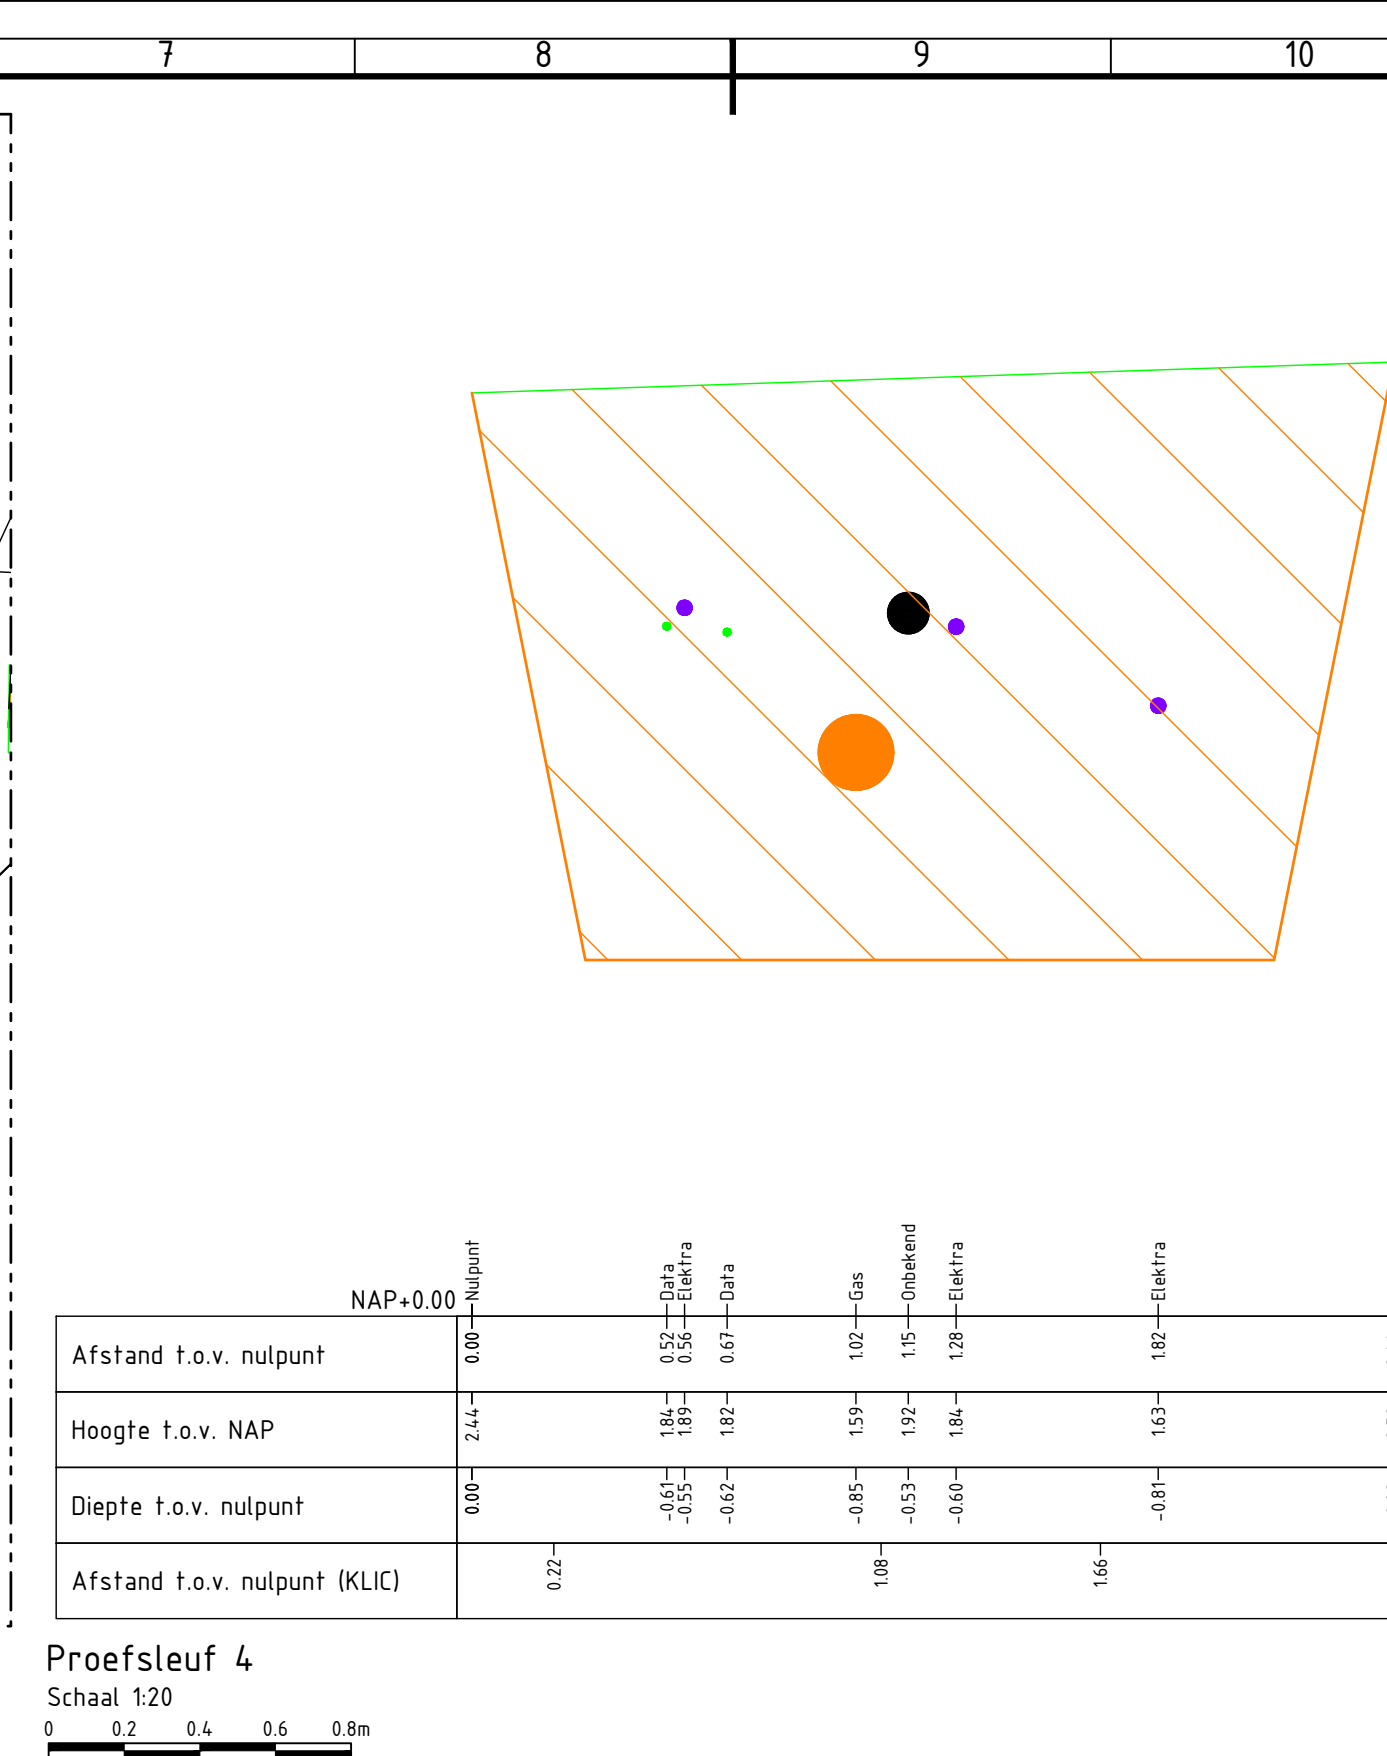

Waarschuwing

De ligging van de kabels en leidingen is slechts schematische aangegeven en behoeft niet volledig te zijn.

Bij de uitvoering van werken gelden alleen de door de kabel- en leidingbeheerders verstrekte tekeningen.

Verklaring

Maten in meters, tenzij anders vermeld.
Materiaalmaten in mm, tenzij anders vermeld.
Peilmaten in meters t.o.v. NAP, tenzij anders vermeld

Diameters in mm, tenzij anders vermeld.

Projectnummer	Tekeningnummer	Versie	Status	Vrijgegeven	Documentnummer
G210017	8004	A	DEFINITIEF	REI 18-10-2021	G210017-8004-
Schaal 1:50	Fase Revisie	Opdrachtgever Rijksvastgoedbedrijf			
Bladformaat A1	Blad in bladen 1 / 1				
Getekend JSi	Gewijzigd	Project Proefsleuven KMA te Breda			
 GROND RADAR B.V. De Steen 41-C 7206 AZ Zuydam 0575 - 74 30 89 info@grondradar.nl www.grondradar.nl		Omschrijving Resultaten proefsleuf 4 Situatie, profiel en tabel			
14		15		16	