



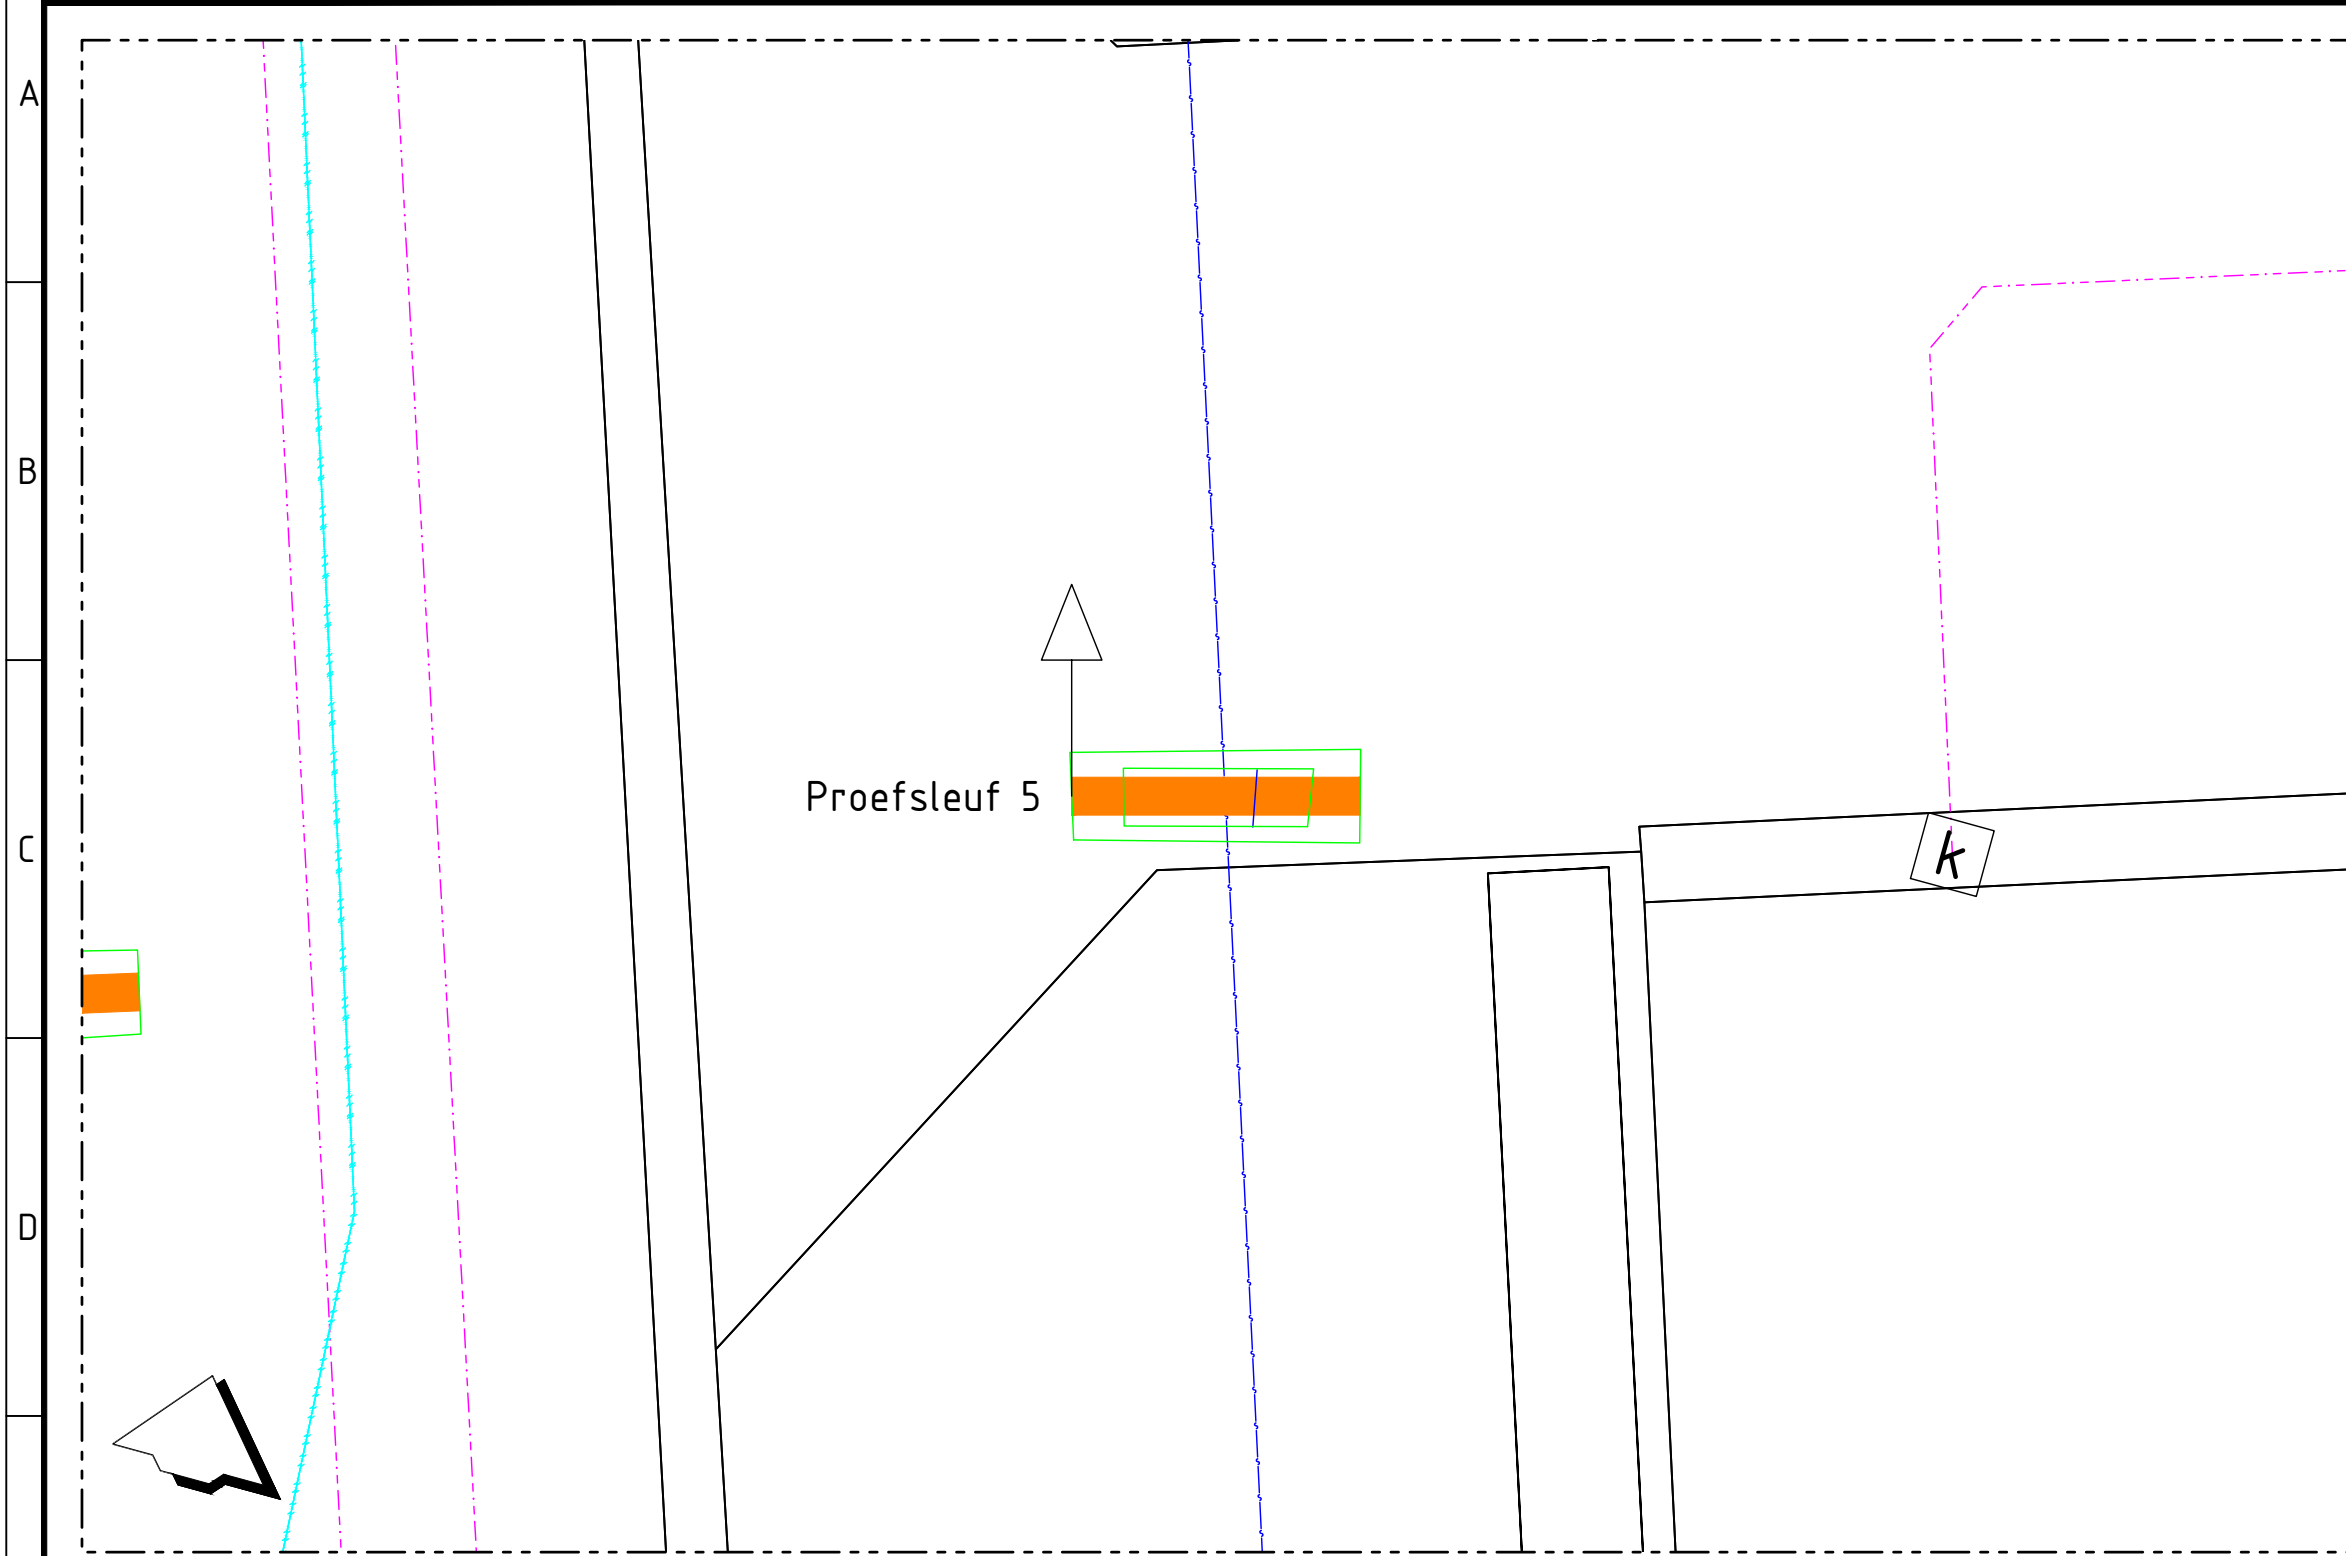

Bovenaanzicht proefsleuf
Schaal 1:50

NAP+0.00			
Afstand t.o.v. nulpunt	0.00	1.21	1.91
Hoogte t.o.v. NAP	2.35	1.34	2.59
Diepte t.o.v. nulpunt	0.00	-1.24	0.00
Afstand t.o.v. nulpunt (KLIC)		1.01	

Proefsleuf 5
Schaal 1:20

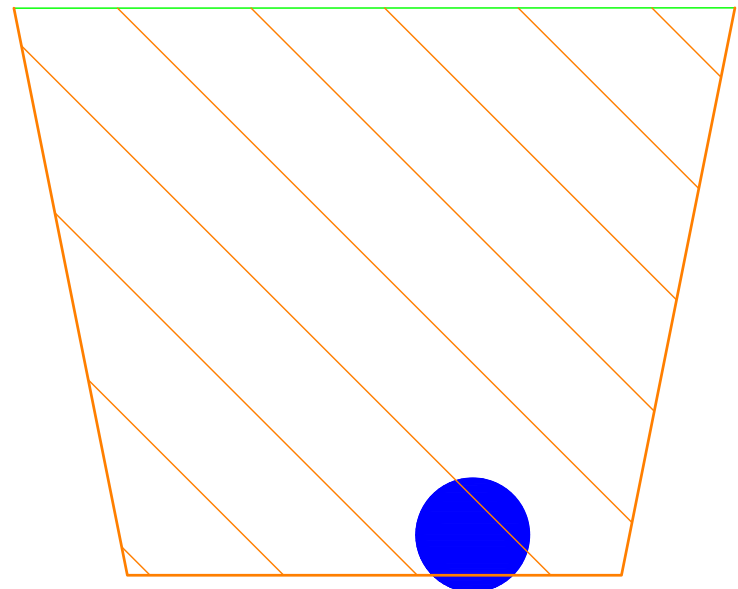


Verklaring

- Vrijerval riool
- Drukriool
- Water
- Warmtenet
- Gas lage druk
- Data
- Laagspanning
- Middenspanning
- Overig

Proefsleuf 5					
Thema	Opmerking	Afstand	Diepte	Materiaal	Diam. Kleur
Water		1.21 m	-1.24 m	PVC	150 mm Ivoor

KLIC melding 210101994_1 (07-10-2021)						
Thema	Netbeheer	Afstand	Type	Materiaal	Diam.	Status
Water	RVB/Defensie	1.01 m	Waterleiding	Asbestcement	170 mm	Bestand

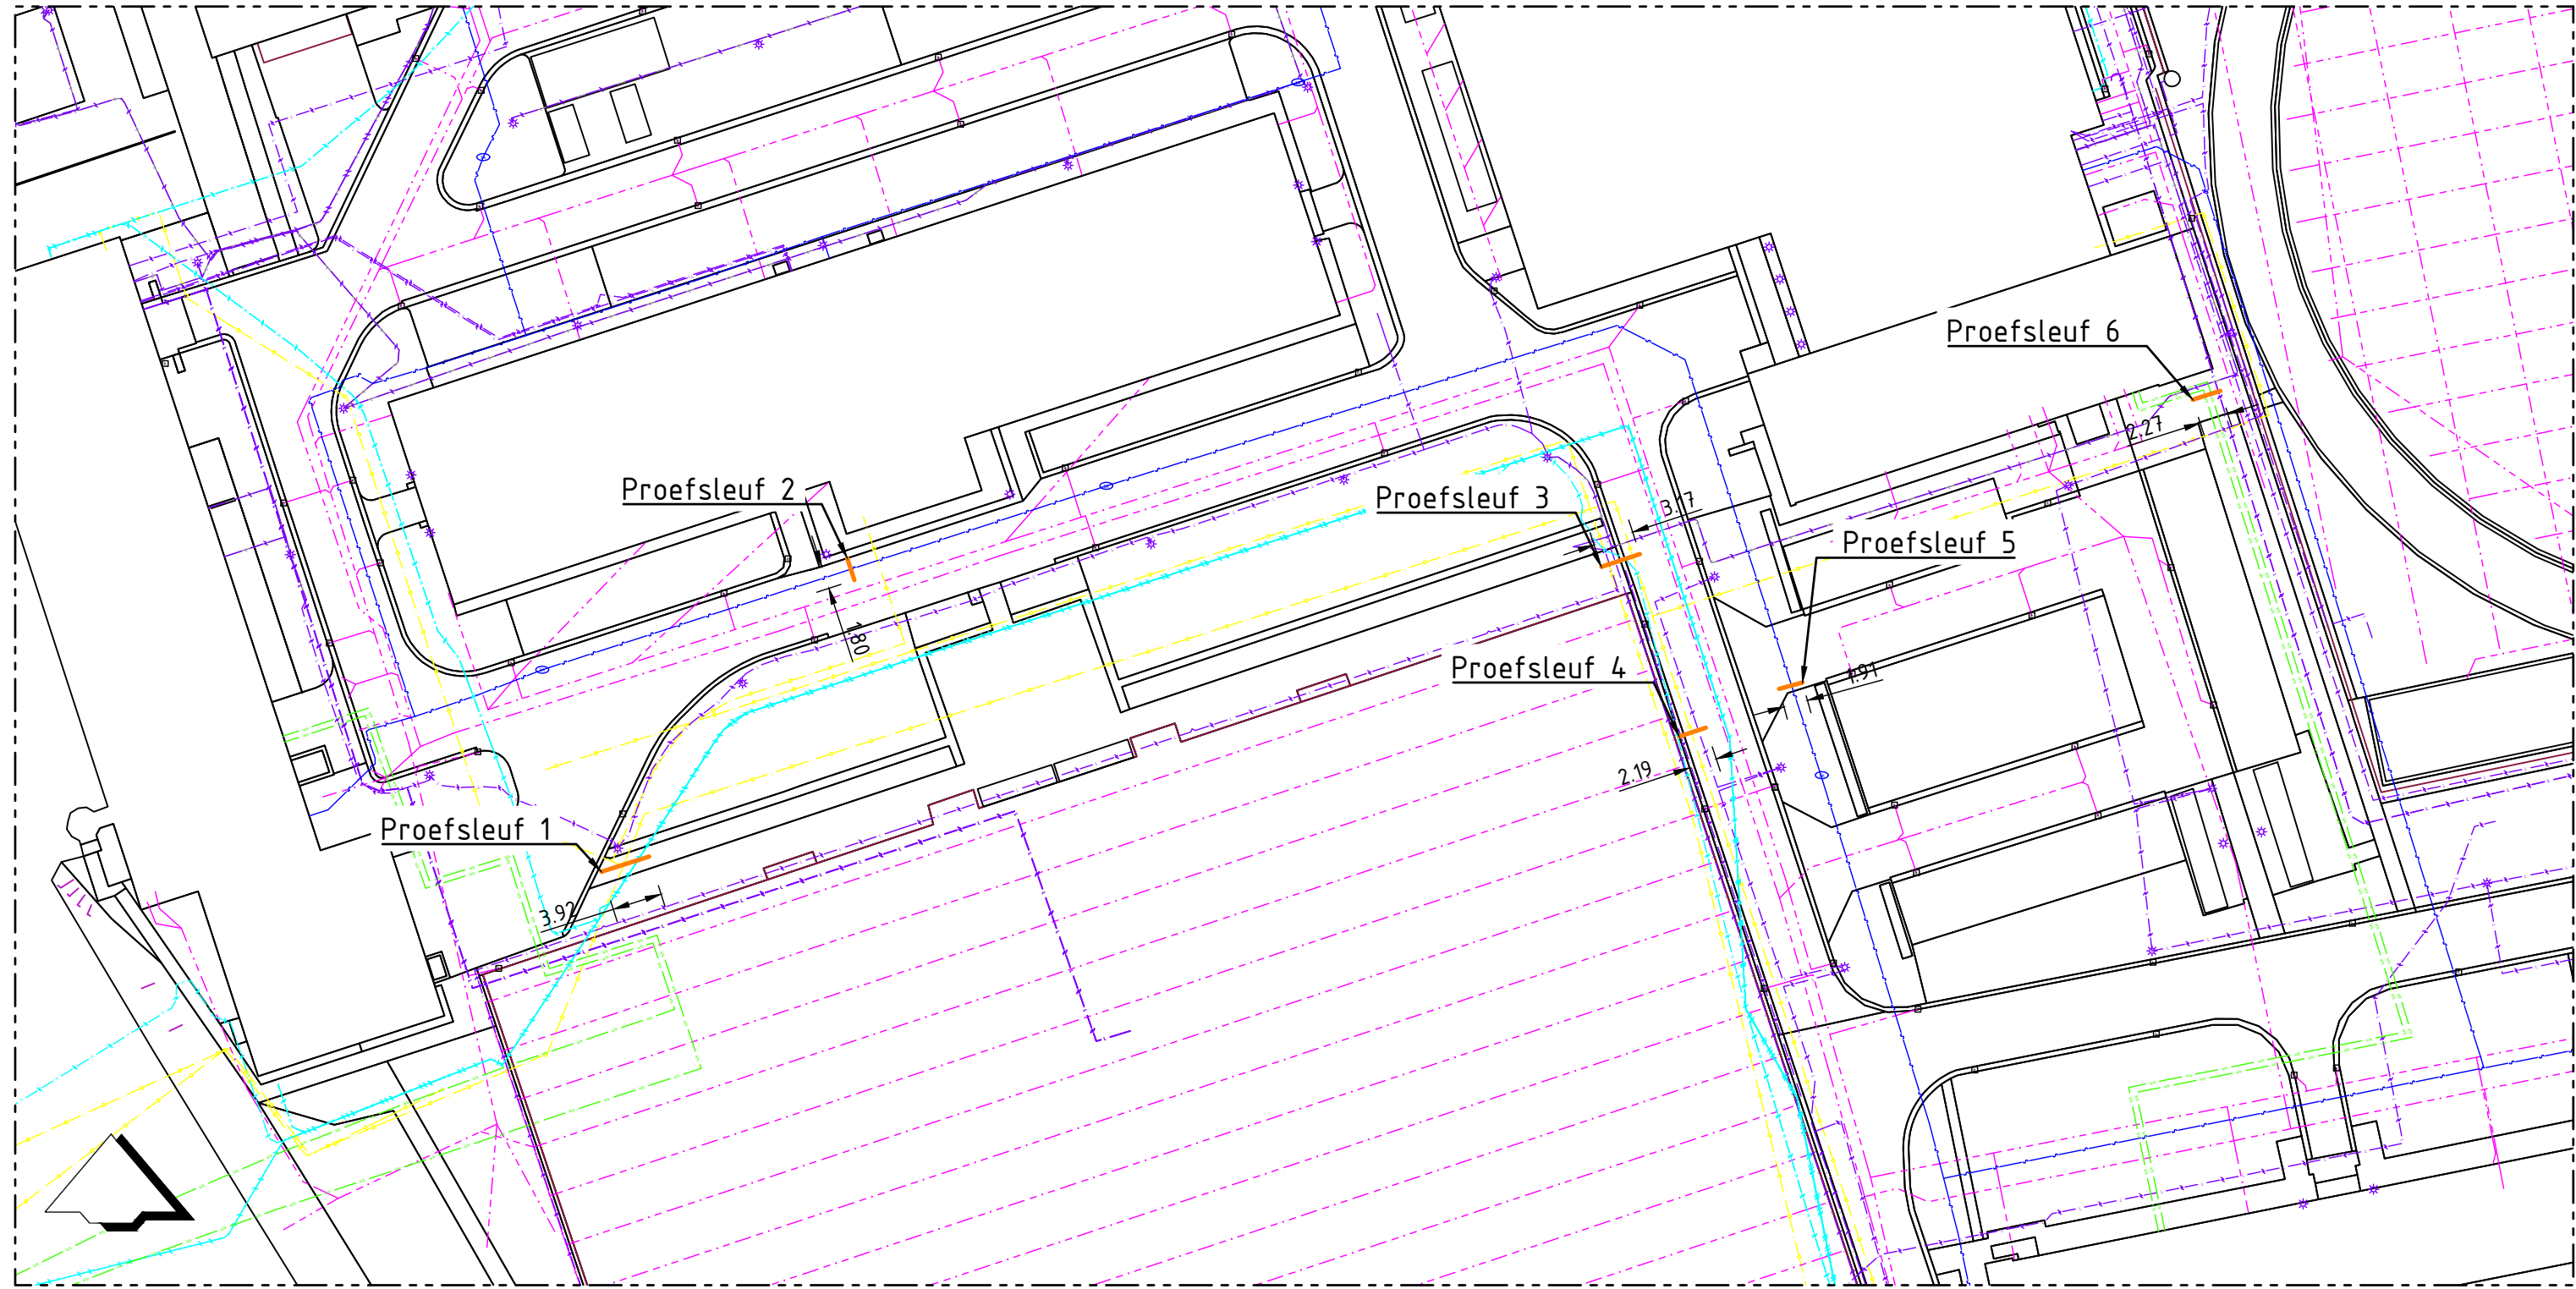

Overzicht proefsleuf
Schaal 1:500



Waarschuwing

De ligging van de kabels en leidingen is slechts schematische aangegeven en behoeft niet volledig te zijn.
Bij de uitvoering van werken gelden alleen de door de kabel- en leidingbeheerders verstrekte tekeningen.

Verklaring

Maten in meters, tenzij anders vermeld.
Materiaalmaten in mm, tenzij anders vermeld.
Peilmaten in meters t.o.v. NAP, tenzij anders vermeld.
Diameters in mm, tenzij anders vermeld.

Projectnummer G210017	Tekeningnummer 8005	Versie A	Status DEFINITIEF	Vrijgegeven REI	Documentnummer G210017-8005-1
Schaal 1:50	Fase Revisie	Opdrachtgever Rijksvastgoedbedrijf			
Bladformaat A1	Blad in bladen 1 / 1				
Getekend JSi	Geveegd JSi	Project Proefsleuven KMA te Breda			
GRONDRADAR B.V. De Sloven 41-C 1206 AZ Zuthren 0031-74 30 89 info@grondradar.nl www.grondradar.nl		Omschrijving Resultaten proefsleuf 5 Situatie, profiel en tabel			