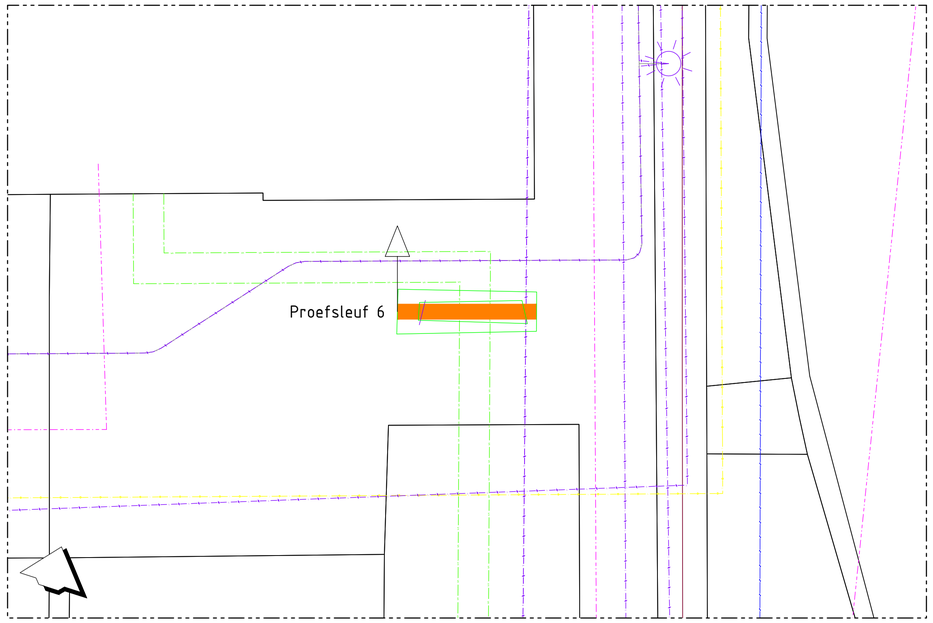

Bovenaanzicht proefsleuf

Schaal 1:50

0 0.5 1.0 1.5 2.0m

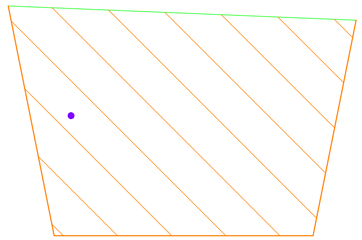

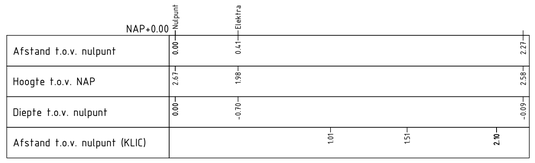

Proefsleuf 6

Schaal 1:20

0 0.2 0.4 0.6 0.8m

Verklaring

- Vrijverval riool
- Drukriool
- Water
- Warmtenet
- Gas lage druk
- Data
- Laagspanning
- Middenspanning
- Overig

Proefsleuf 6						
Thema	Opmerking	Afstand	Diepte	Materiaal	Diam.	Kleur
Elektra		0.41 m	-0.70 m	NB	20 mm	Grijs

KLIC melding 210101994_1 (07-10-2021)						
Thema	Netbeheer	Afstand	Type	Materiaal	Diam.	Status
Warmte	RVB/Defensie	1.01 m	ThermischePijpleiding	Staal	150 mm	Bestaand
Warmte	RVB/Defensie	1.51 m	ThermischePijpleiding	Staal	150 mm	Bestaand
Laagspanning	Enexis Netbeheer B.V.	2.10 m	Elektriciteitskabel	400 V	- mm	Bestaand
Laagspanning	Enexis Netbeheer B.V.	2.10 m	Elektriciteitskabel	400 V	- mm	Bestaand
Laagspanning	Enexis Netbeheer B.V.	2.10 m	Kabelbed		- mm	Bestaand

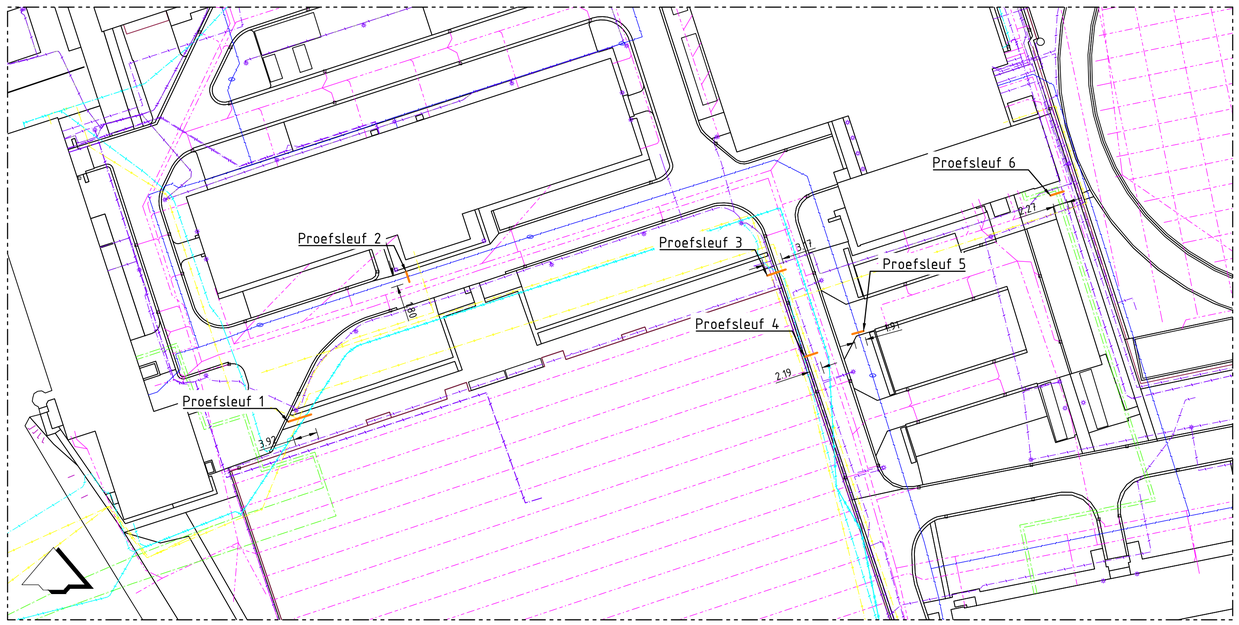

Overzicht proefsleuf

Schaal 1:500

0 15 30 45 60m

Waarschuwing

De ligging van de kabels en leidingen is slechts schematische aangegeven en behoeft niet volledig te zijn.
Bij de uitvoering van werken gelden alleen de door de kabel- en leidingbeheerders verstrekte tekeningen.

Verklaring

Maten in meters, tenzij anders vermeld.
Materiaalmaten in mm, tenzij anders vermeld.
Peilmaten in meters t.o.v. NAP, tenzij anders vermeld
Diameters in mm, tenzij anders vermeld.

Projectnummer	Tekeningnummer	Versie	Status	Vrijgegeven		Documentnummer
G210017	8006	A	DEFINITIEF	REi	18-10-2021	G210017-8006-1
Schaal	Fase		Opdrachtgever			
1:50	Revisie		Rijksvastgoedbedrijf			
Bladformaat	Blad in bladen					
A1	1 / 1					
Getekend	Gewijzigd		Project			
JSi			Proefsleuven KMA te Breda			

GRONDRADAR B.V.
De Stoven 41-C | 7206 AZ Zutphen | 0575 - 74 30 89 | info@grondradar.nl | www.grondradar.nl

Omschrijving
Resultaten proefsleuf 6
Situatie, profiel en tabel