



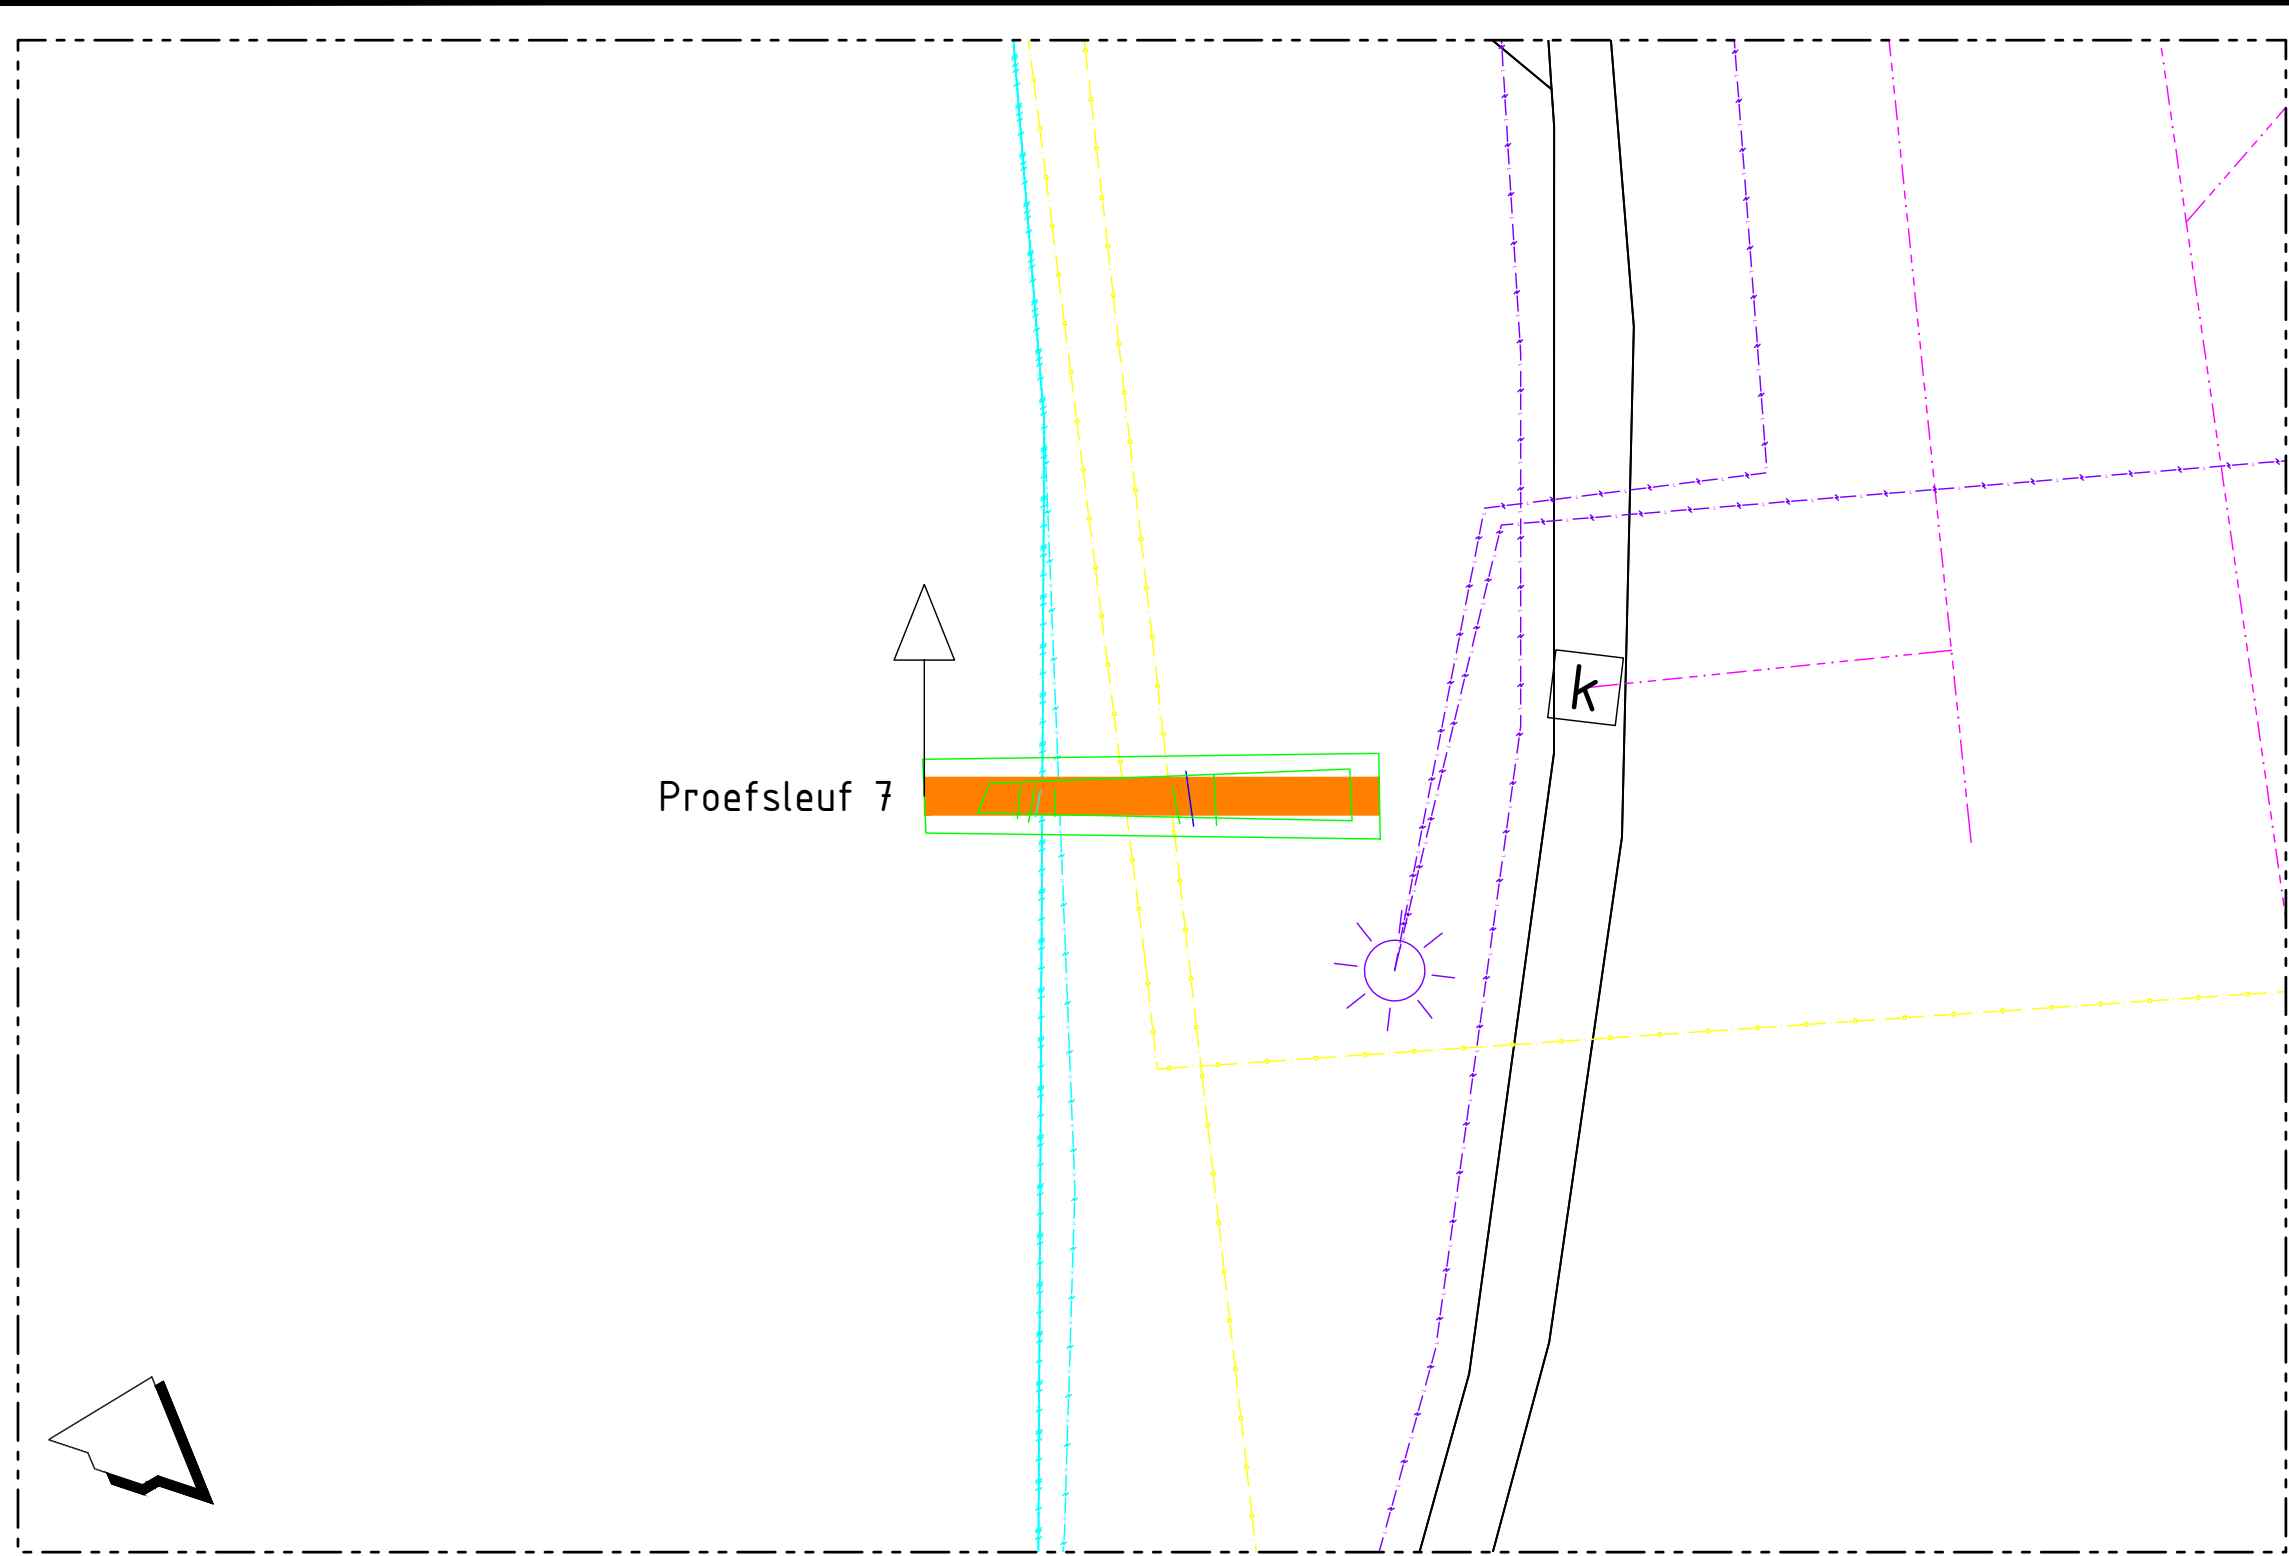

Bovenaanzicht proefsleuf
Schaal 1:50

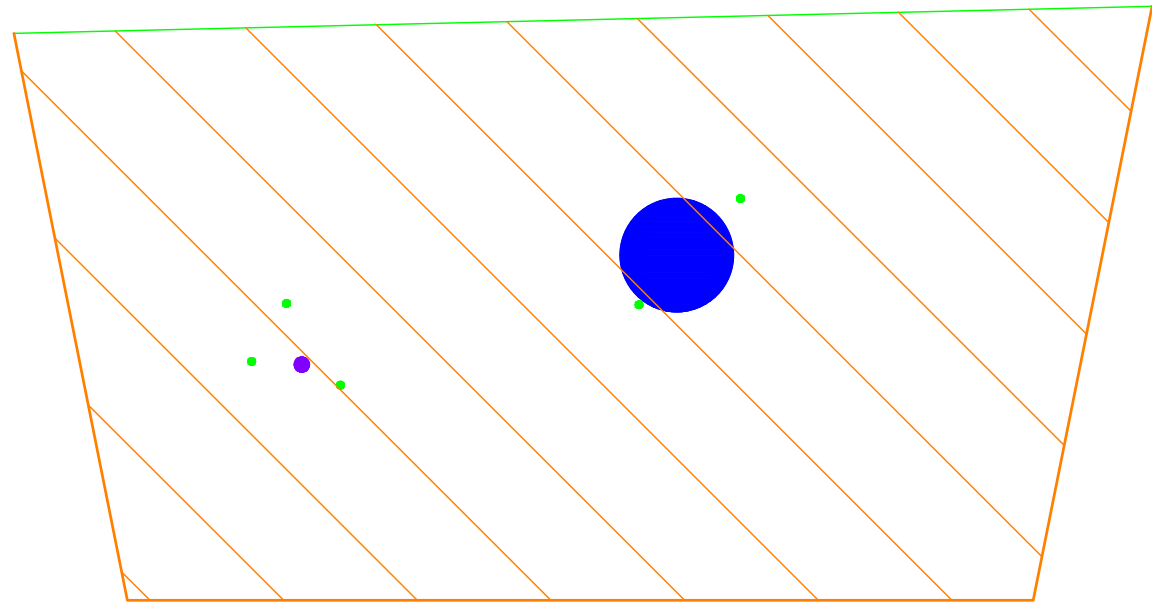

NAP+0.00		Nulpunt		Data		Data		Data		Water		Data	


Proefsleuf 7
Schaal 1:20

Verklaring

- Vrijverval riool
- Drukriool
- Water
- Warmtenet
- Gas lage druk
- Data
- Laagspanning
- Middenspanning
- Overig

Proefsleuf 7						
Thema	Opmerking	Afstand	Diepte	Materiaal	Diam.	Kleur
Data		0.63 m	-0.86 m	NB	40 mm	Zwart
Data		0.72 m	-0.70 m	NB	25 mm	Zwart
Elektra		0.76 m	-0.86 m	NB	55 mm	Rood
Data		0.86 m	-0.92 m	NB	40 mm	Zwart
Data		1.65 m	-0.71 m	NB	50 mm	Zwart
Water		1.75 m	-0.44 m	PVC	200 mm	Ivoor
Data		1.92 m	-0.43 m	NB	50 mm	Zwart

KLIC melding 210101994_1 (07-10-2021)						
Thema	Netbeheer	Afstand	Type	Materiaal	Diam.	Status
Middenspanning	Enexis Netbeheer B.V.	0.78 m	Elektricitetskabel	10000 V	- mm	Bestaand
Middenspanning	Enexis Netbeheer B.V.	0.78 m	Elektricitetskabel	10000 V	- mm	Bestaand
Middenspanning	Enexis Netbeheer B.V.	0.78 m	Elektricitetskabel	10000 V	- mm	Bestaand
Middenspanning	Enexis Netbeheer B.V.	0.78 m	Elektricitetskabel	0 V	- mm	Bestaand
Middenspanning	Enexis Netbeheer B.V.	0.78 m	Kabelbed		- mm	Bestaand
Middenspanning	Fudura	0.89 m	Elektricitetskabel	10000 V	- mm	Bestaand
Gas lage druk	RVB/Defensie	1.32 m	Olle-, gas- of chemicalienpijpleiding	PVC	110 mm	Bestaand
Gas lage druk	RVB/Defensie	1.63 m	Olle-, gas- of chemicalienpijpleiding	PVC	160 mm	Bestaand

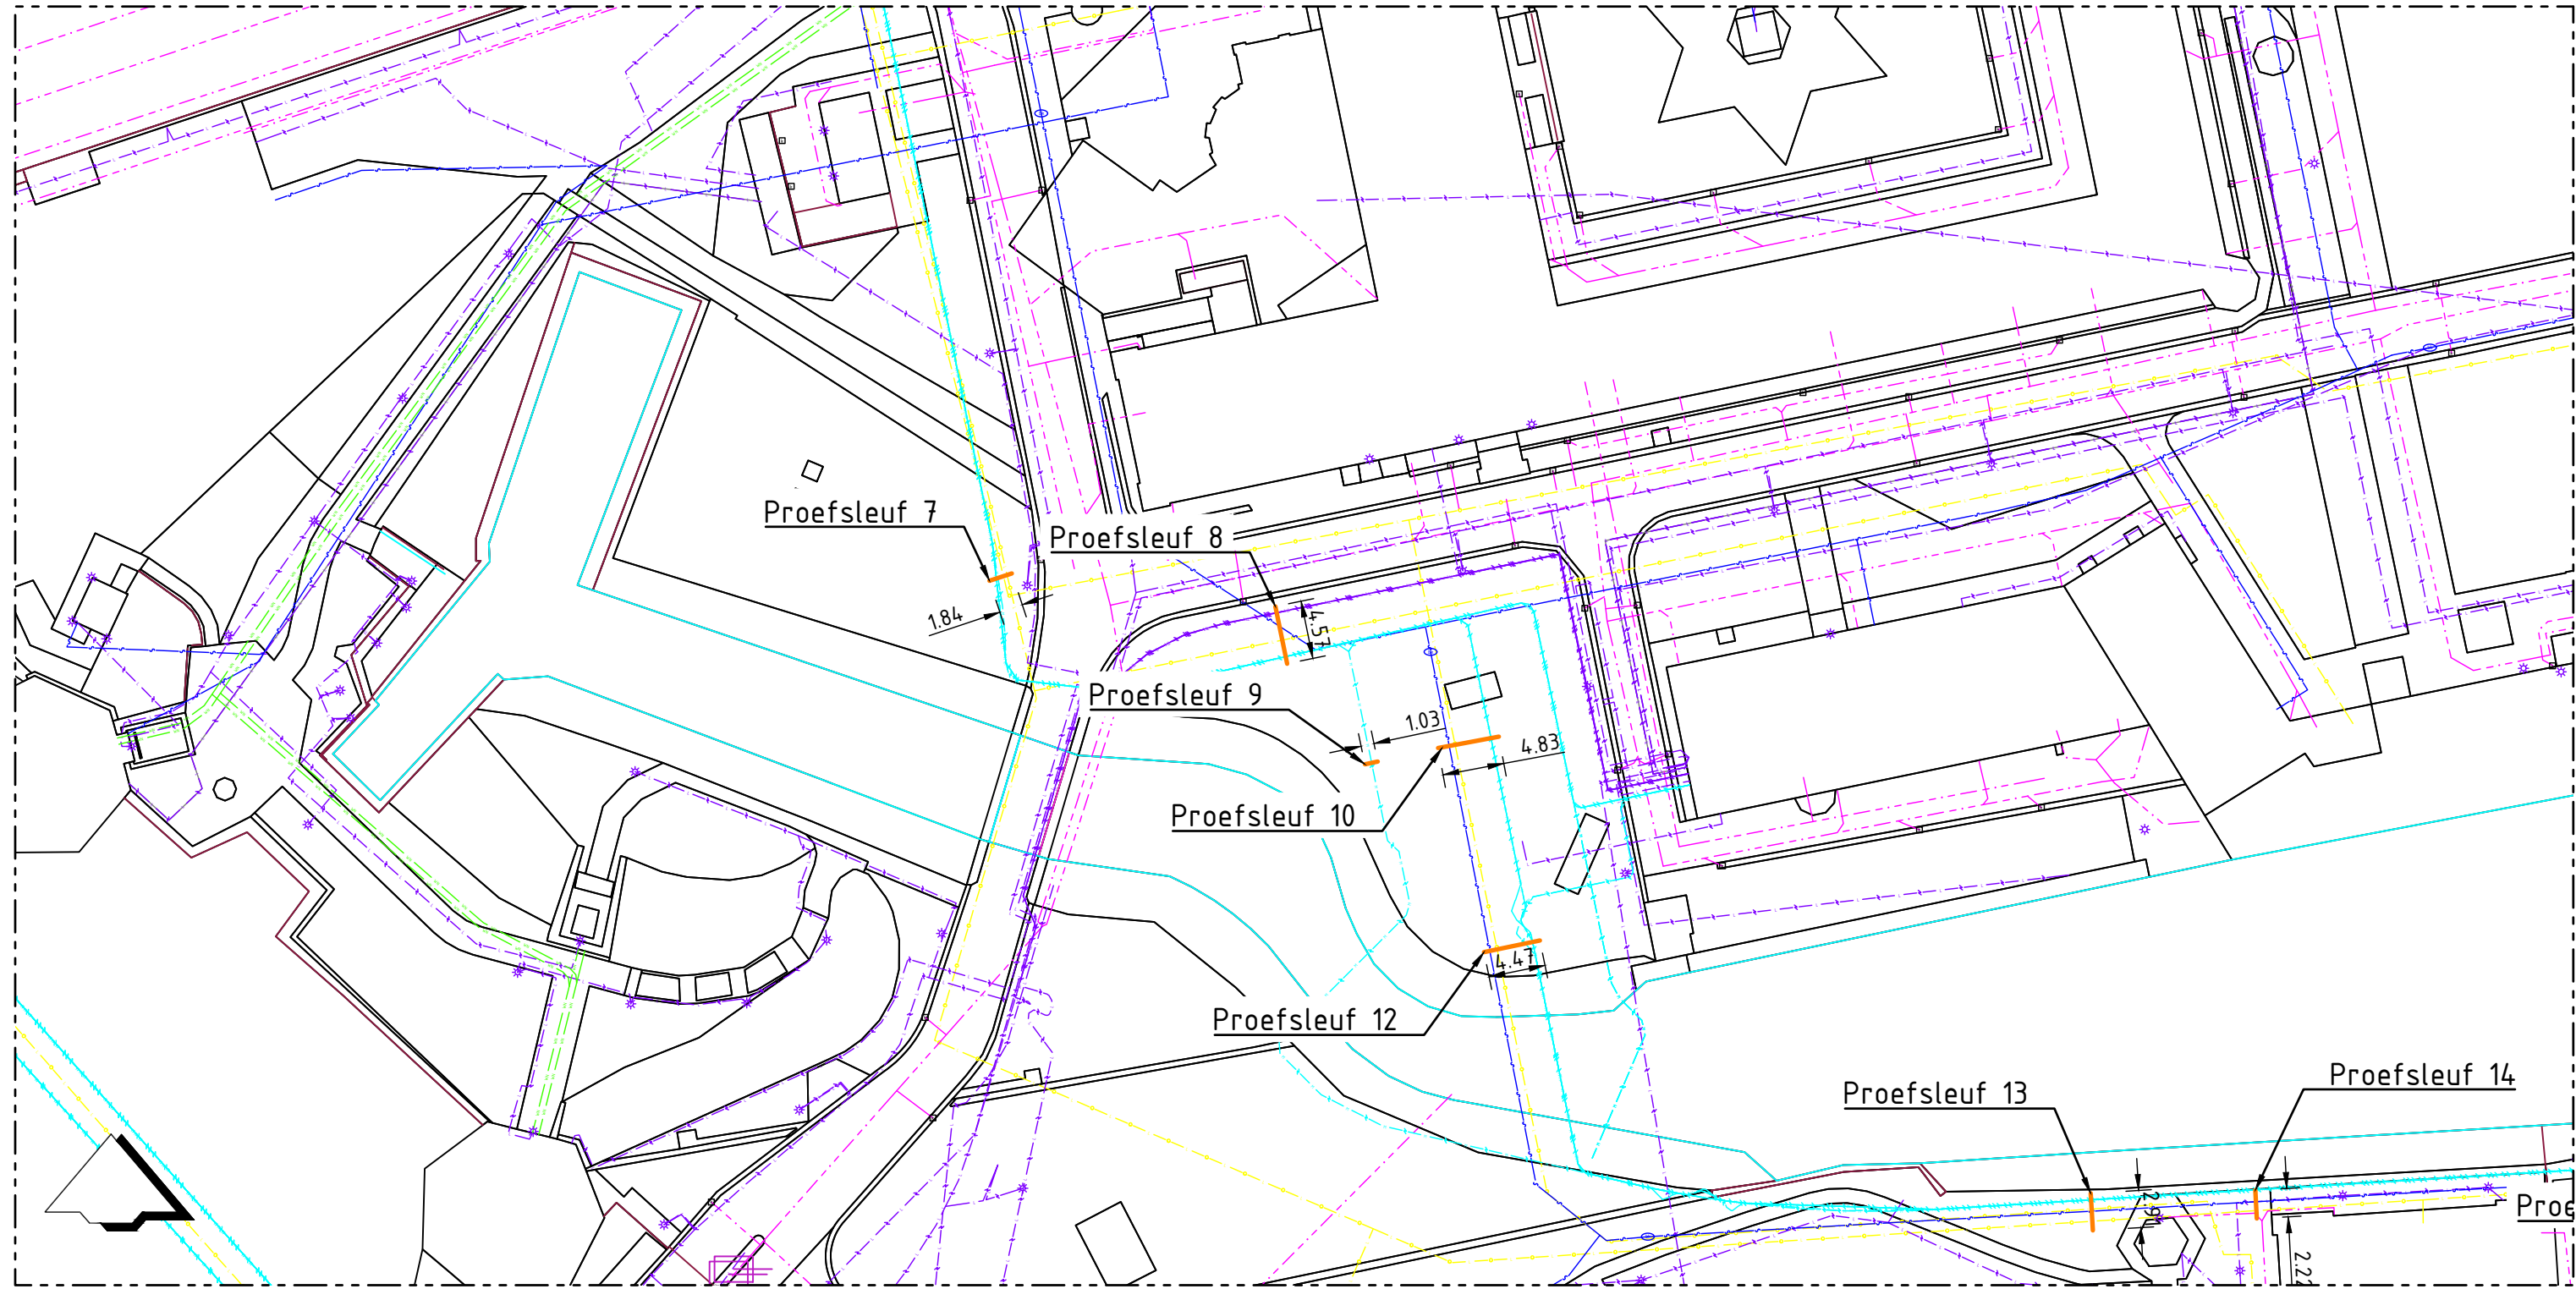

Overzicht proefsleuf
Schaal 1:500



Waarschuwing

De ligging van de kabels en leidingen is slechts schematische aangegeven en behoeft niet volledig te zijn. Bij de uitvoering van werken gelden alleen de door de kabel- en leidingbeheerders verstrekte tekeningen.

Verklaring

Maten in meters, tenzij anders vermeld.
Materiaalmaten in mm, tenzij anders vermeld.
Peilmaten in meters t.o.v. NAP, tenzij anders vermeld.
Diameters in mm, tenzij anders vermeld.

Projectnummer G210017	Tekeningnummer 8007	Versie A	Status DE FINITIEF	Vrijgegeven REI	Documentnummer 18-10-2021 G210017-8007-1
Schaal 1:50	Fase Revisie	Opdrachtgever Rijksvastgoedbedrijf			
Bladformaat A1	Blad in bladen 1 / 1	Project Proefsleuven KMA te Breda			
Gefabriceerd JSi	Geplaatst	Project Proefsleuven KMA te Breda			
		Omschrijving Resultaten proefsleuf 7 Situatie, profiel en tabel			