



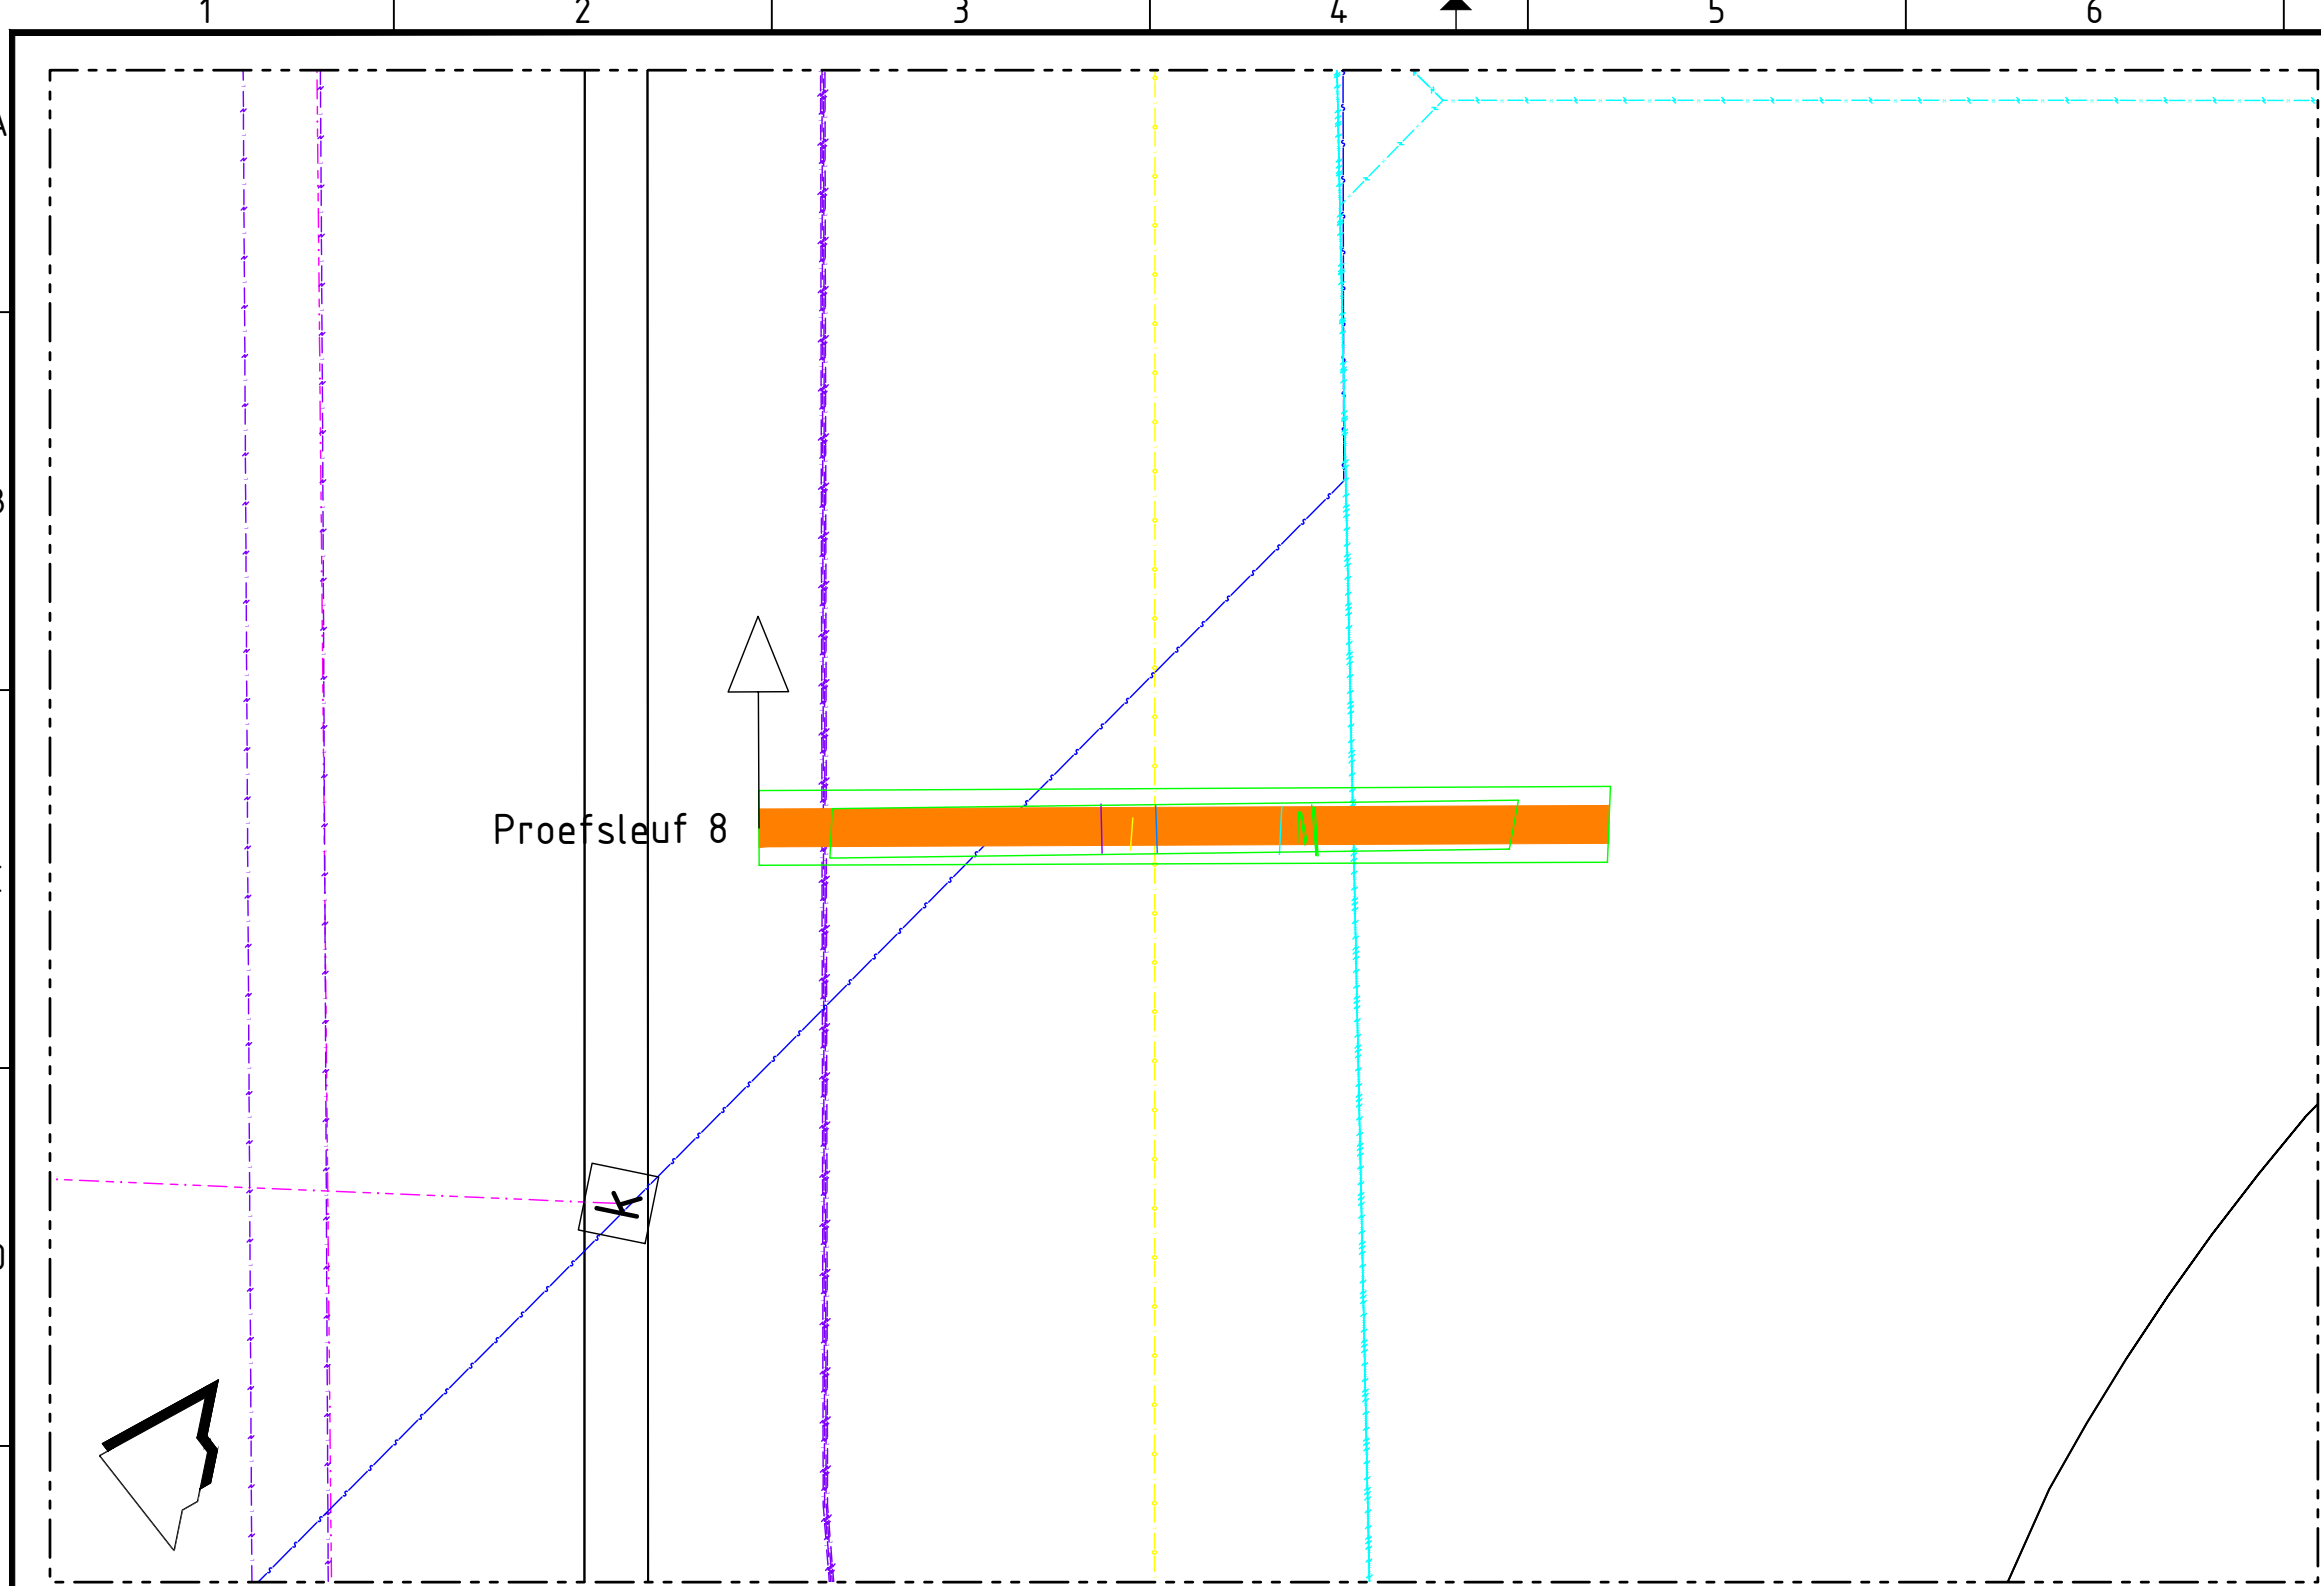

Bovenaanzicht proefsleuf
Schaal 1:50

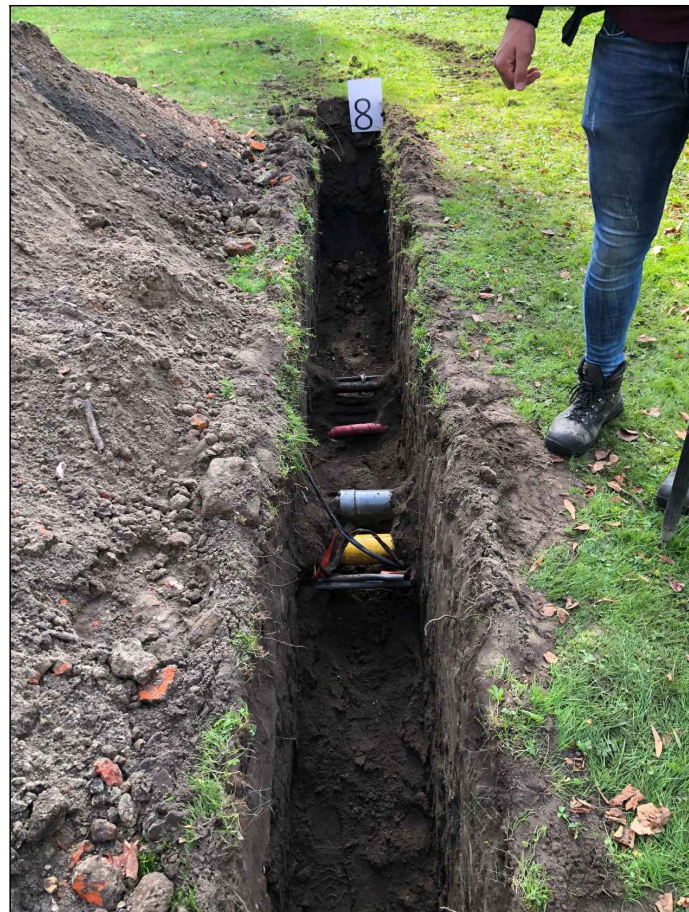


NAP+0.00		Nulpunt		Elektra		Gas		Overheid		Elektra		Data		Data		Data	

Proefsleuf 8
Schaal 1:20

Verklaring

- Vrijverval riool
- Drukriool
- Water
- Warmtenet
- Gas lage druk
- Data
- Laagspanning
- Middenspanning
- Overig

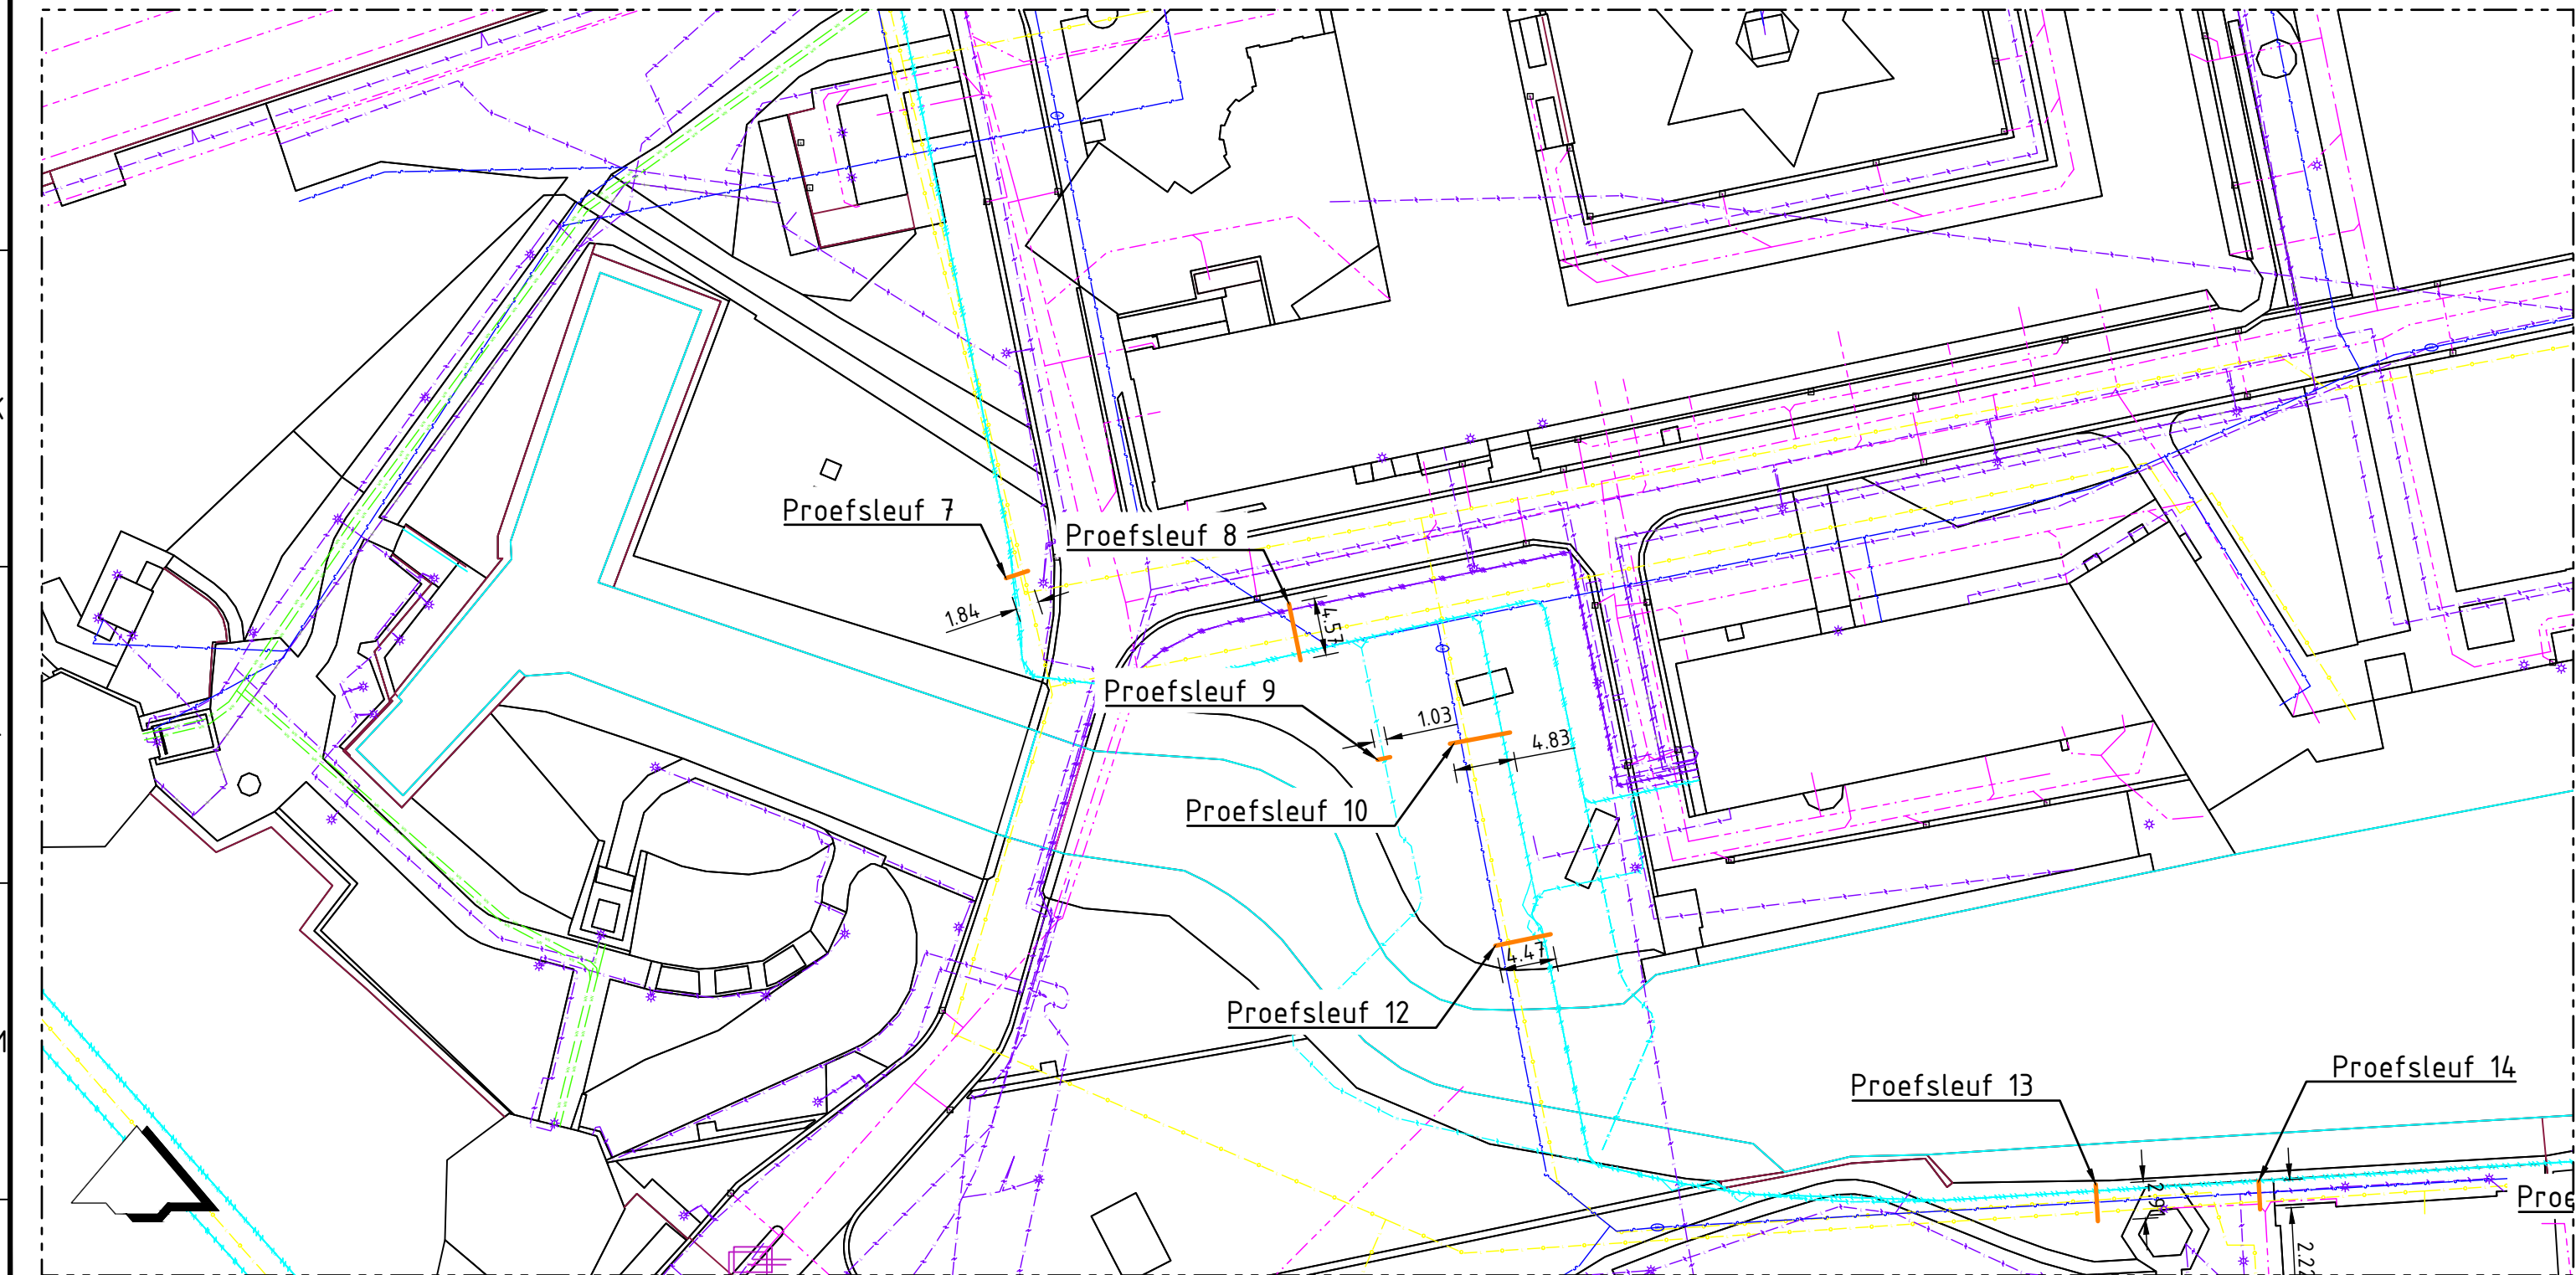

Overzicht proefsleuf
Schaal 1:500

Proefsleuf 7						
Thema	Opmerking	Afstand	Diepte	Materiaal	Diam.	Kleur
Data		0.63 m	-0.86 m	NB	40 mm	Zwart
Data		0.72 m	-0.70 m	NB	25 mm	Zwart
Elektra		0.76 m	-0.86 m	NB	55 mm	Rood
Data		0.86 m	-0.92 m	NB	40 mm	Zwart
Data		1.65 m	-0.71 m	NB	50 mm	Zwart
Water		1.75 m	-0.64 m	PVC	200 mm	Ivoor
Data		1.92 m	-0.43 m	NB	50 mm	Zwart

KLIC melding 210101994_1 (07-10-2021)						
Thema	Netbeheer	Afstand	Type	Materiaal	Diam.	Status
Middenspanning	Enexis Netbeheer B.V.	0.78 m	Elektrische kabel	10000 V	- mm	Bestaand
Middenspanning	Enexis Netbeheer B.V.	0.78 m	Elektrische kabel	10000 V	- mm	Bestaand
Middenspanning	Enexis Netbeheer B.V.	0.78 m	Elektrische kabel	10000 V	- mm	Bestaand
Middenspanning	Enexis Netbeheer B.V.	0.78 m	Elektrische kabel	0 V	- mm	Bestaand
Middenspanning	Enexis Netbeheer B.V.	0.78 m	Kabelbed		- mm	Bestaand
Middenspanning	Fudura	0.89 m	Elektrische kabel	10000 V	- mm	Bestaand
Gas lage druk	RVB/Defensie	1.32 m	Olle-, gas- of chemicalienpijpleiding	PVC	110 mm	Bestaand
Gas lage druk	RVB/Defensie	1.63 m	Olle-, gas- of chemicalienpijpleiding	PVC	160 mm	Bestaand

Waarschuwing

De ligging van de kabels en leidingen is slechts schematische aangegeven en behoeft niet volledig te zijn. Bij de uitvoering van werken gelden alleen de door de kabel- en leidingbeheerders verstrekte tekeningen.

Verklaring

Maten in meters, tenzij anders vermeld.
Materiaalnamen in mm, tenzij anders vermeld.
Peilmaten in meters t.o.v. NAP, tenzij anders vermeld.
Diameters in mm, tenzij anders vermeld.

Projectnummer G210017	Tekeningnummer 8008	Versie A	Status DEFINITIEF	Vrijgegeven REI	18-10-2021	Documentnummer G210017-8008-1
Schaal 1:50	Fase Revisie	Opdrachtgever Rijksvastgoedbedrijf				
Bladformaat A1	Blad in bladen 1 / 1					
Gefabriceerd JSi	Gewijzigd	Project Proefsleuven KMA te Breda				
 GRONDRADAR B.V. De Sloven 41 C 7206 AZ Zuilphen 0575 - 7430 89 info@grondradar.nl www.grondradar.nl		Omschrijving Resultaten proefsleuf 8 Situatie, profiel en tabel				