


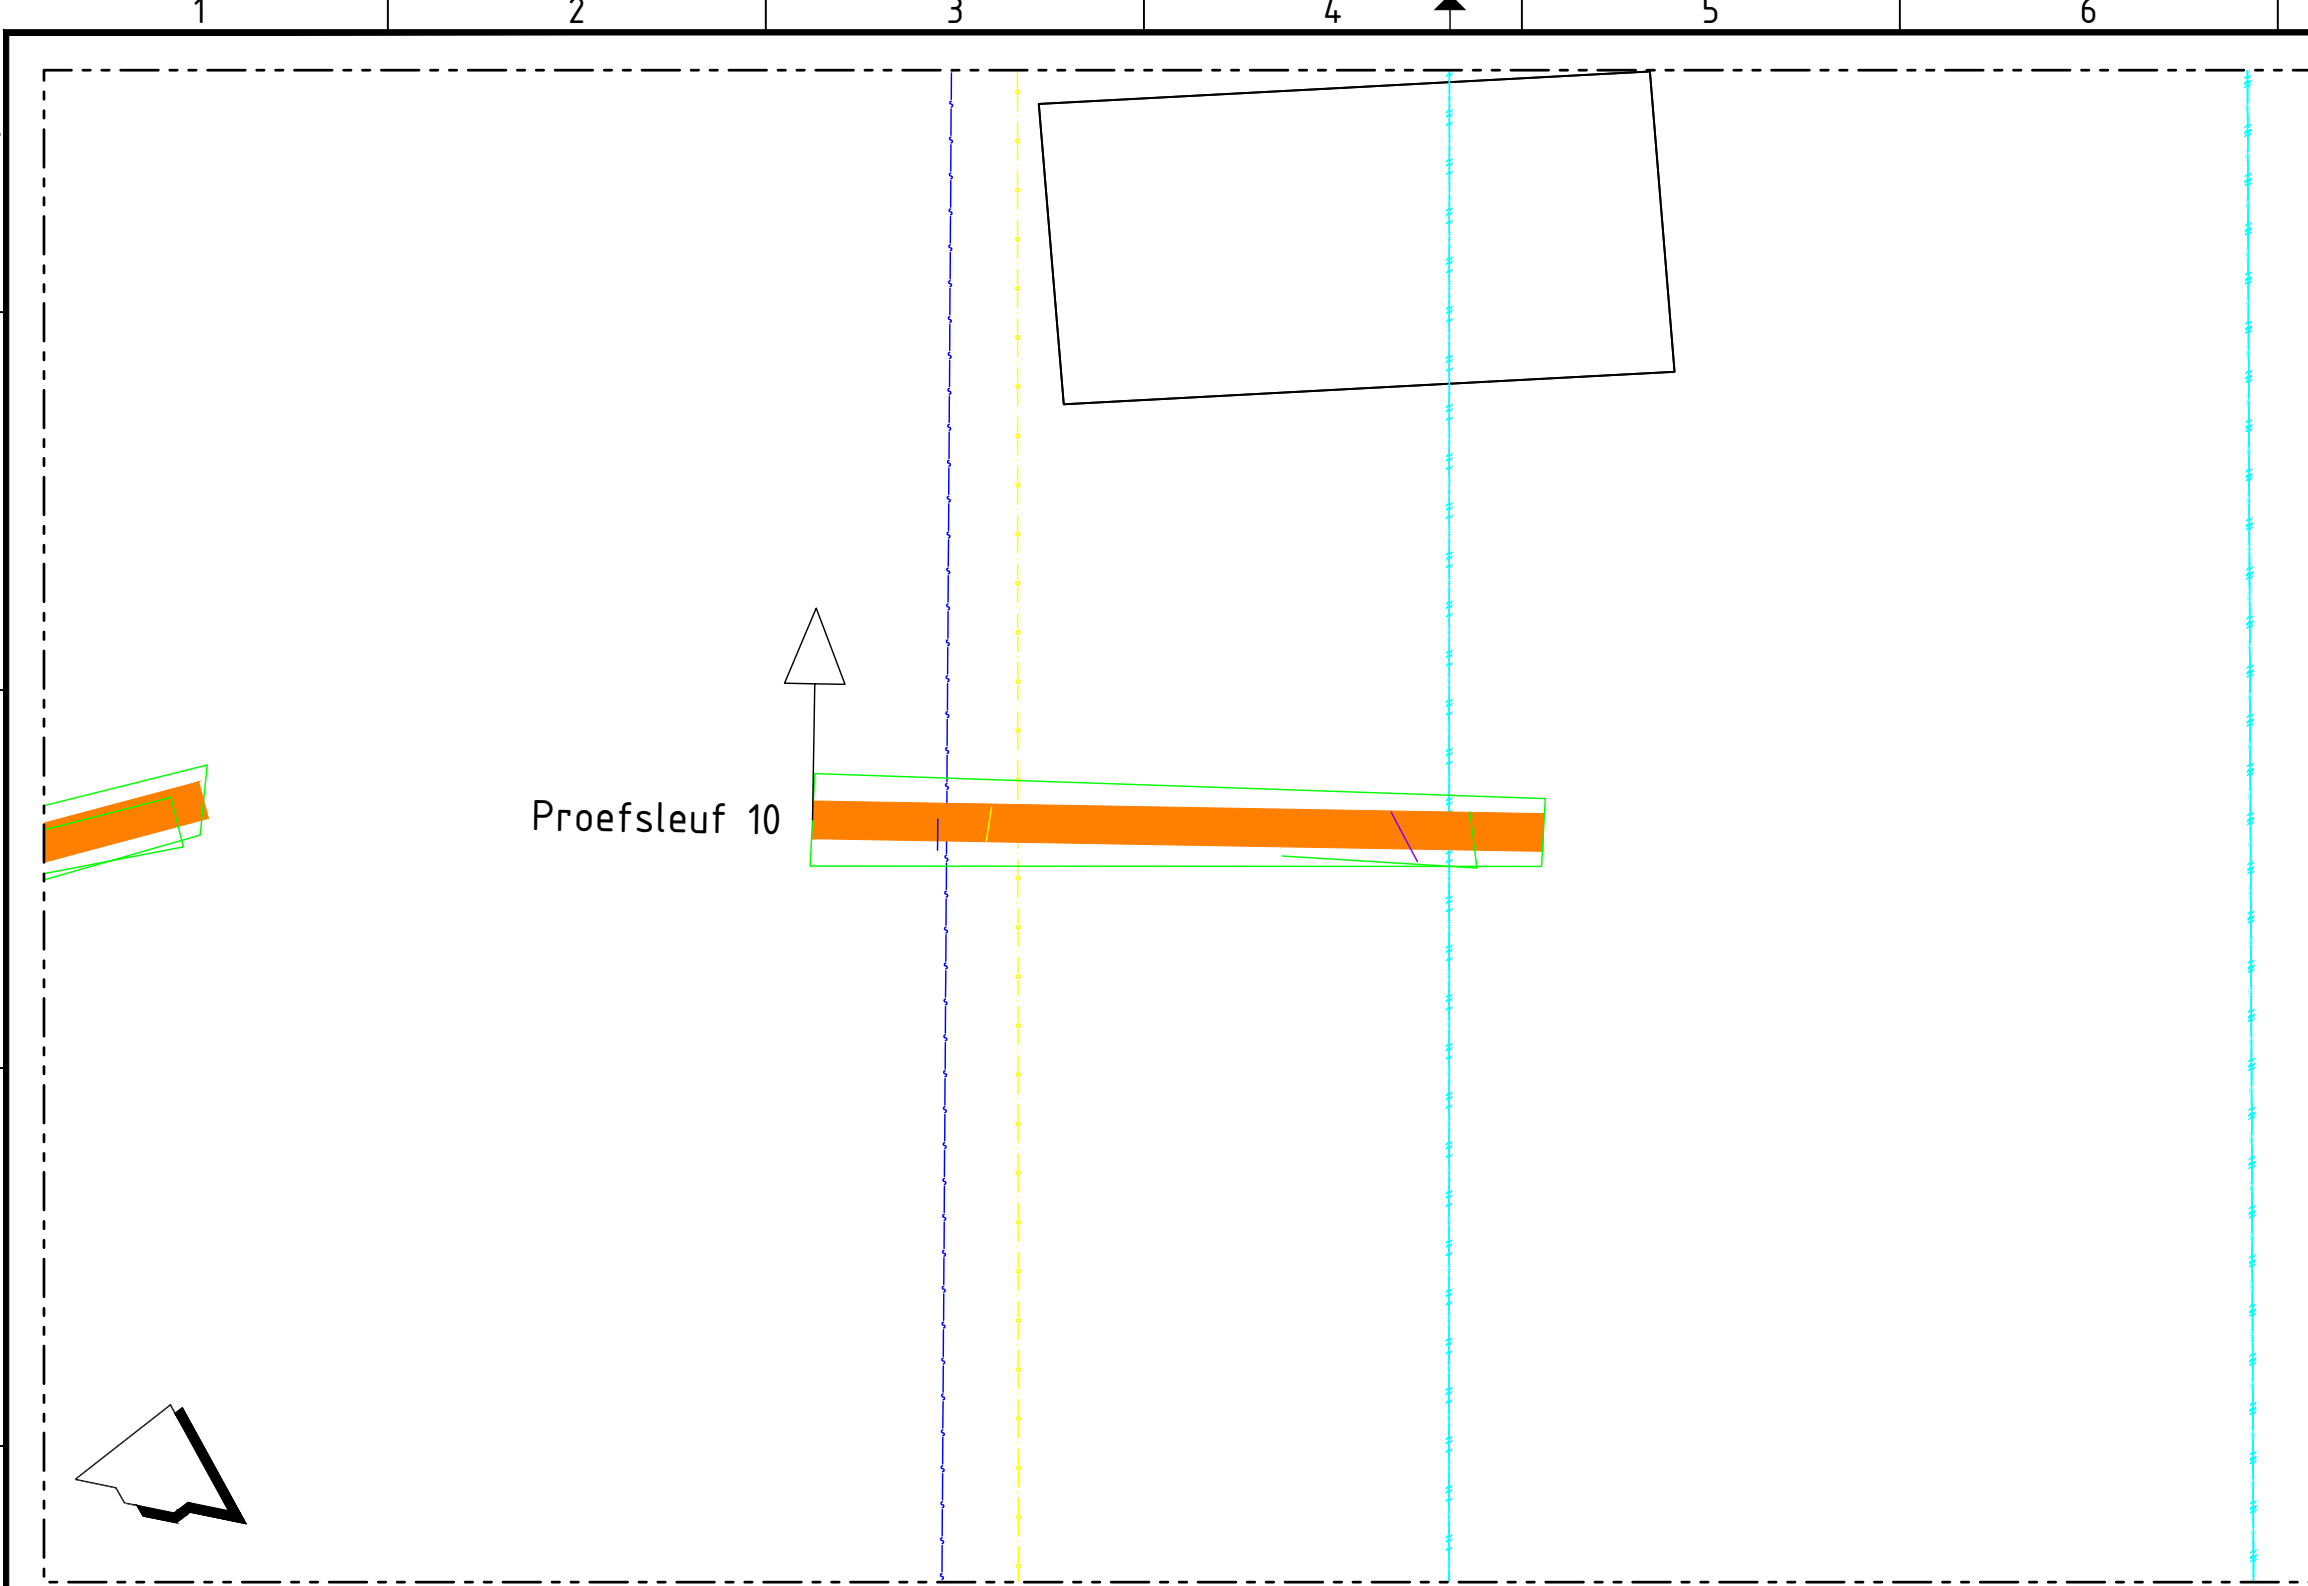


Bovenaanzicht proefsleuf
Schaal 1:50



NAP+0.00			
Afstand t.o.v. nulpunt	0.00	0.83	1.17
Hoogte t.o.v. NAP	2.71	1.57	1.81
Diepte t.o.v. nulpunt	0.00	-1.03	-0.89
Afstand t.o.v. nulpunt (KLIC)		0.89	1.36

Proefsleuf 10/11
Schaal 1:20

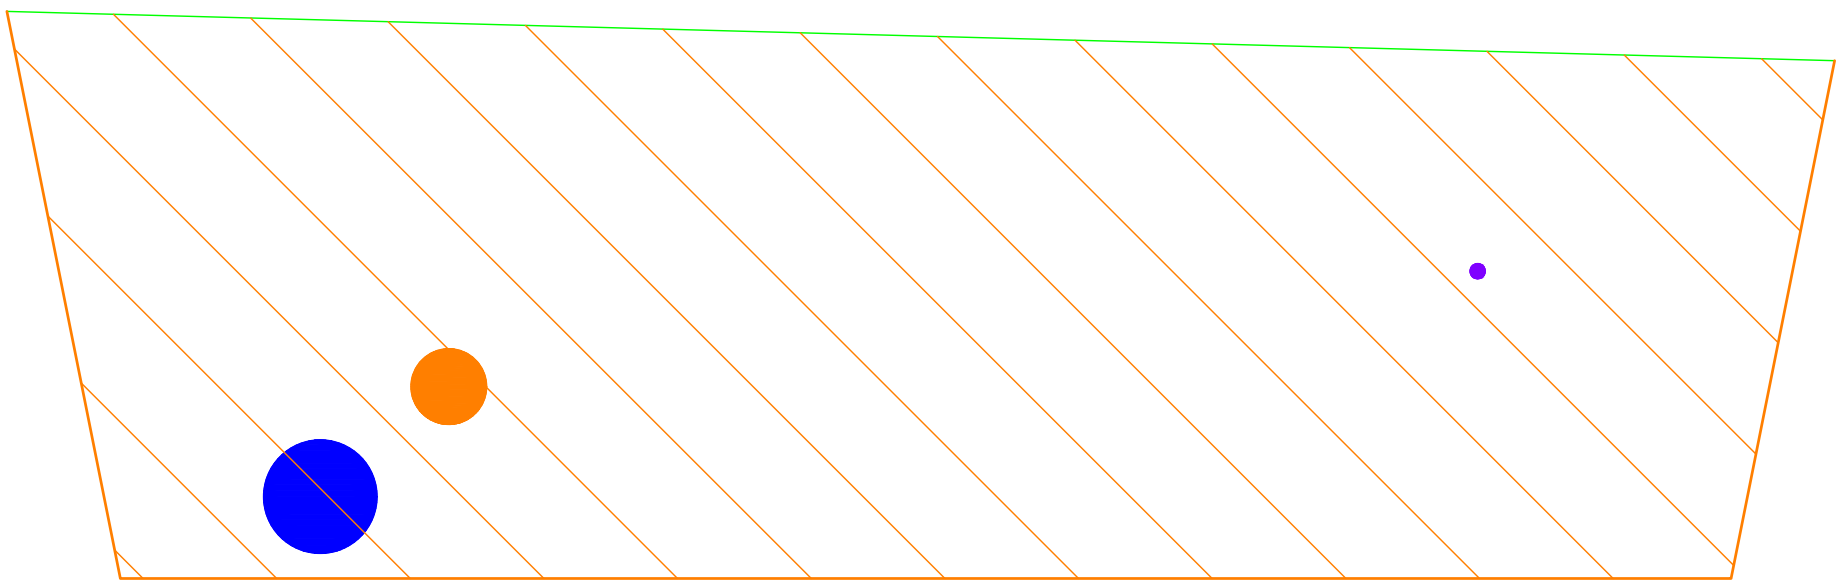


Verklaring


- Vrijerval riool
- Drukriool
- Water
- Warmtenet
- Gas lage druk
- Data
- Laagspanning
- Middenspanning
- Overig

Proefsleuf 10						
Thema	Opmerking	Afstand	Diepte	Materiaal	Diam.	Kleur
Water		0.83 m	-1.13 m	PVC	150 mm	Ivoor
Gas		1.17 m	-0.89 m	PVC	110 mm	Geel
Elektra		3.89 m	-0.67 m	NB	25 mm	Grijs

KLIC melding 210101994_1 (07-10-2021)						
Thema	Netbeheer	Afstand	Type	Materiaal	Diam.	Status
Water	RVB/Defensie	0.89 m	Waterleiding	PVC	160 mm	Bestaand
Gas lage druk	RVB/Defensie	1.36 m	olie-, gas- of chemicaliënpipeline	PVC	110 mm	Bestaand
Middenspanning	Enexis Netbeheer B.V.	4.21 m	Elektrische kabel	0 V	- mm	Bestaand
Middenspanning	Enexis Netbeheer B.V.	4.21 m	Elektrische kabel	10000 V	- mm	Bestaand
Middenspanning	Enexis Netbeheer B.V.	4.21 m	Elektrische kabel	10000 V	- mm	Bestaand
Middenspanning	Enexis Netbeheer B.V.	4.21 m	Kabelbed		- mm	Bestaand

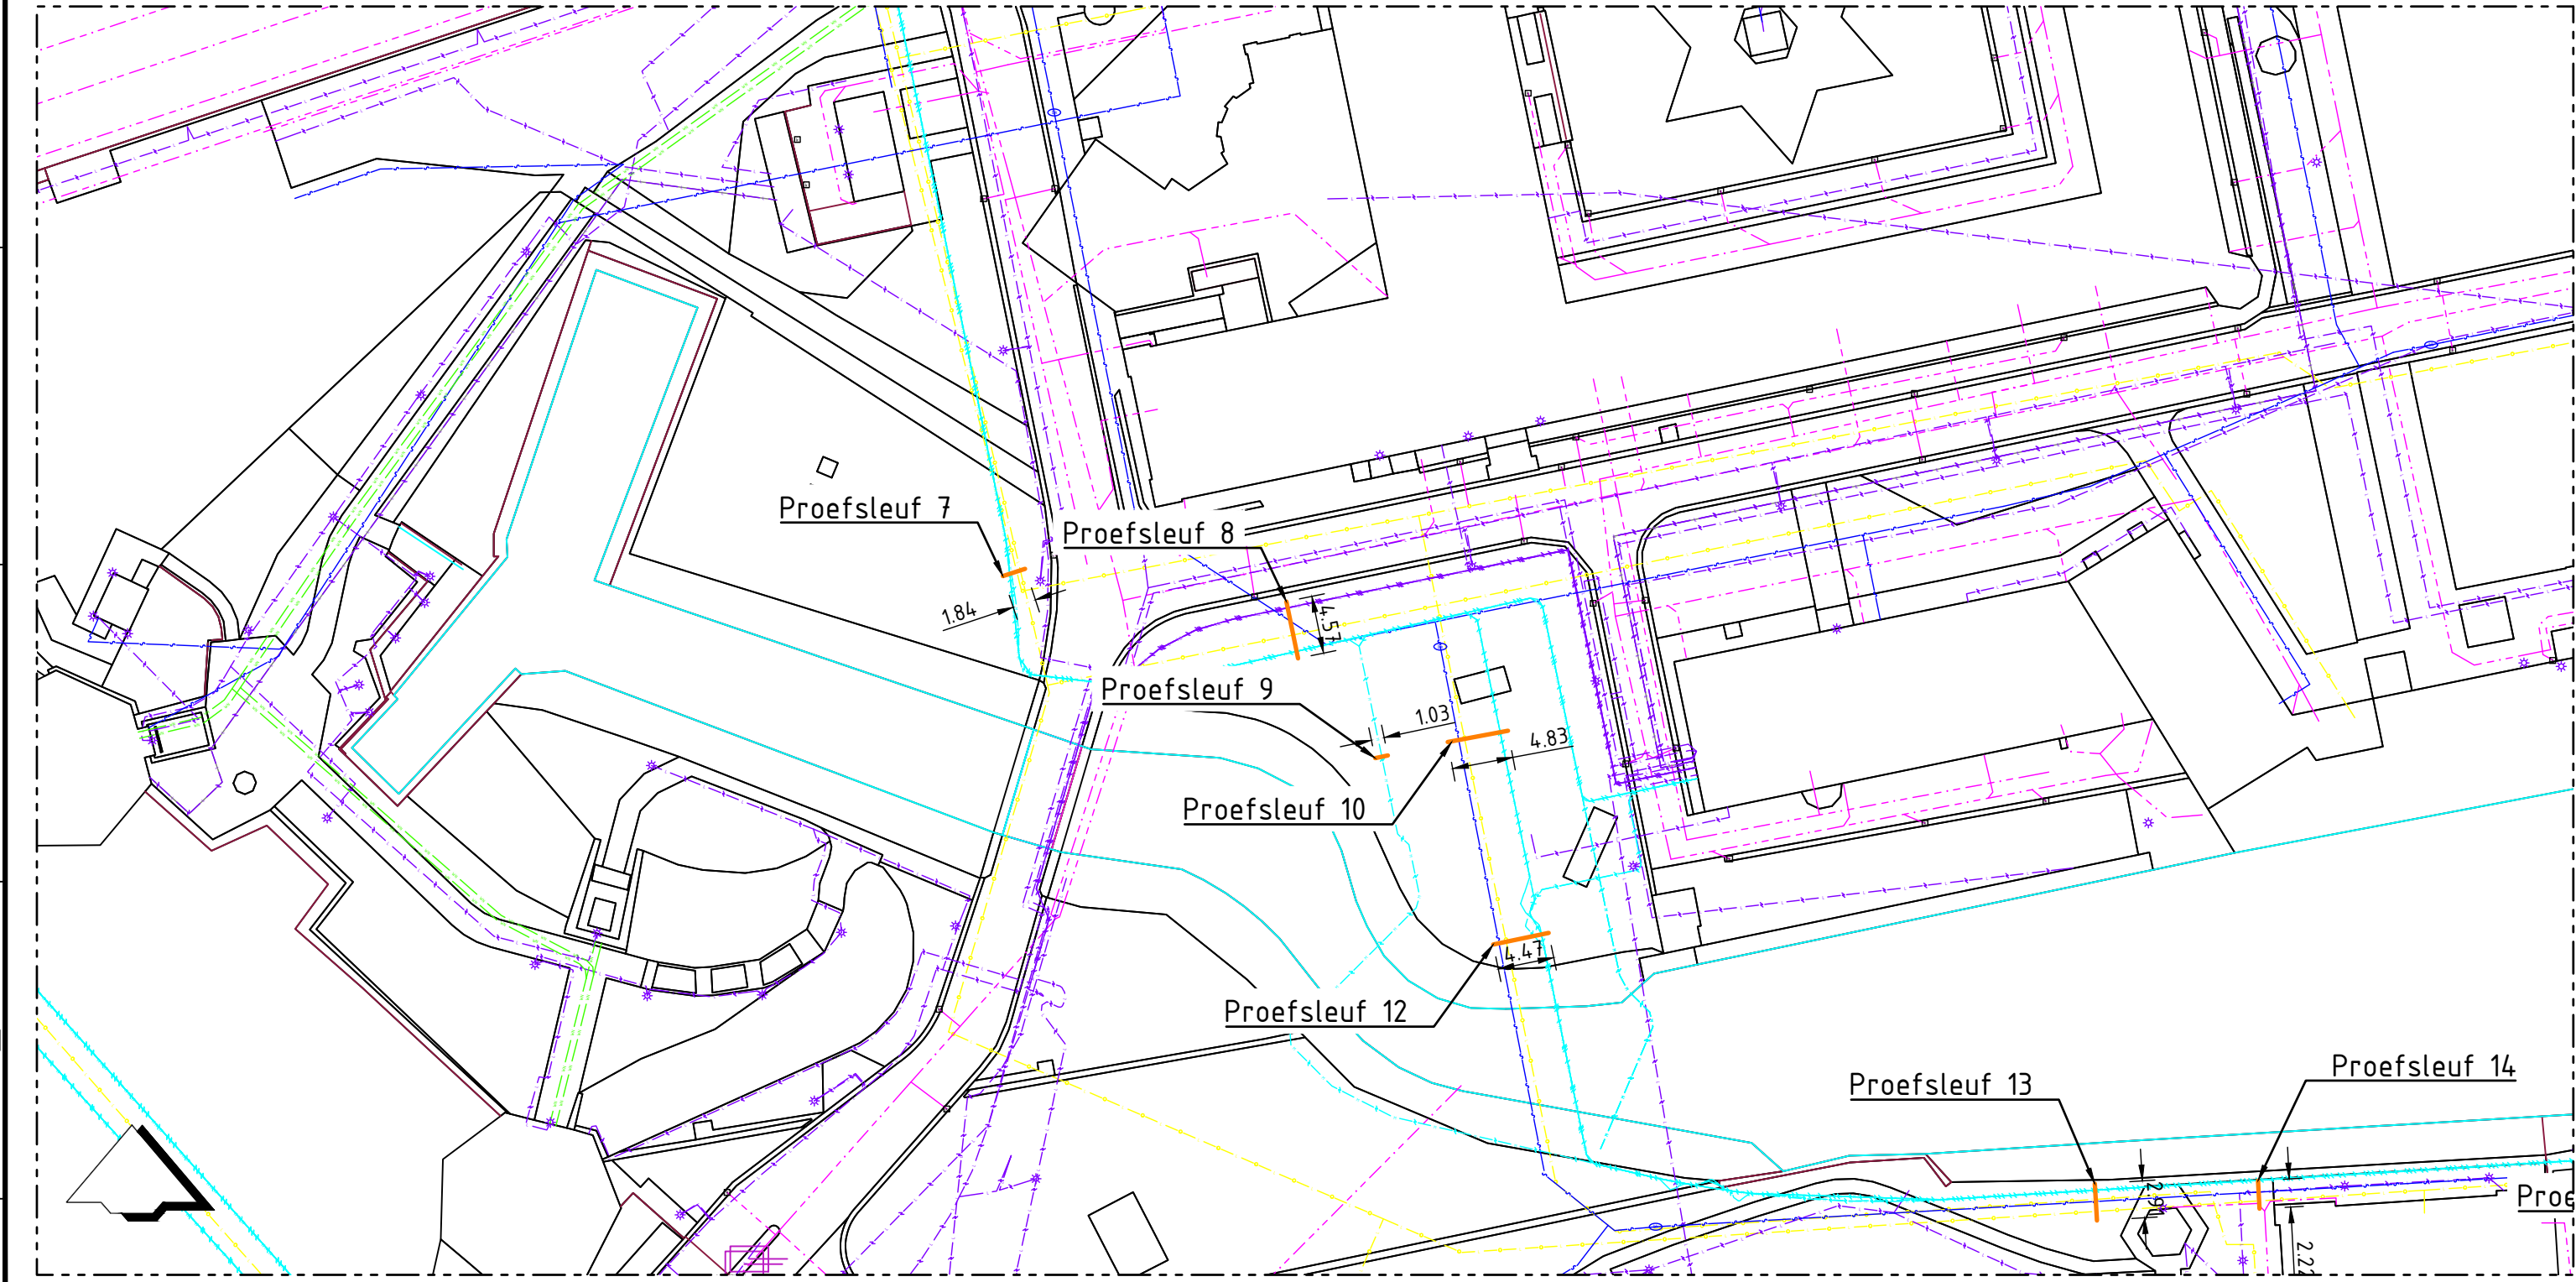

Overzicht proefsleuf
Schaal 1:500

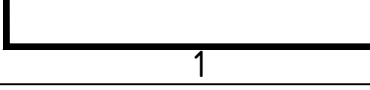

Waarschuwing

De ligging van de kabels en leidingen is slechts schematische aangegeven en behoeft niet volledig te zijn. Bij de uitvoering van werken gelden alleen de door de kabel- en leidingbeheerders verstrekte tekeningen.

Verklaring

Maten in meters, tenzij anders vermeld.
Materiaalmaten in mm, tenzij anders vermeld.
Peilmaten in meters t.o.v. NAP, tenzij anders vermeld.
Diameters in mm, tenzij anders vermeld.

Projectnummer G210017	Tekeningnummer 8010	Versie A	Status DEFINITIEF	Vrijgegeven REI	Documentnummer G210017-8010-1
Schaal 1:50	Fase Revisie	Opdrachtgever Rijksvastgoedbedrijf			
Bladformaat A1	Blad in bladen 1 / 1	Project Proefsleuven KMA te Breda			
Gefabriceerd JSi	Geoprijsd	Project Proefsleuven KMA te Breda			
GRONDRADAR B.V.			Grondschrijving Resultaten proefsleuf 10 en 11 Situatie, profiel en tabel		