



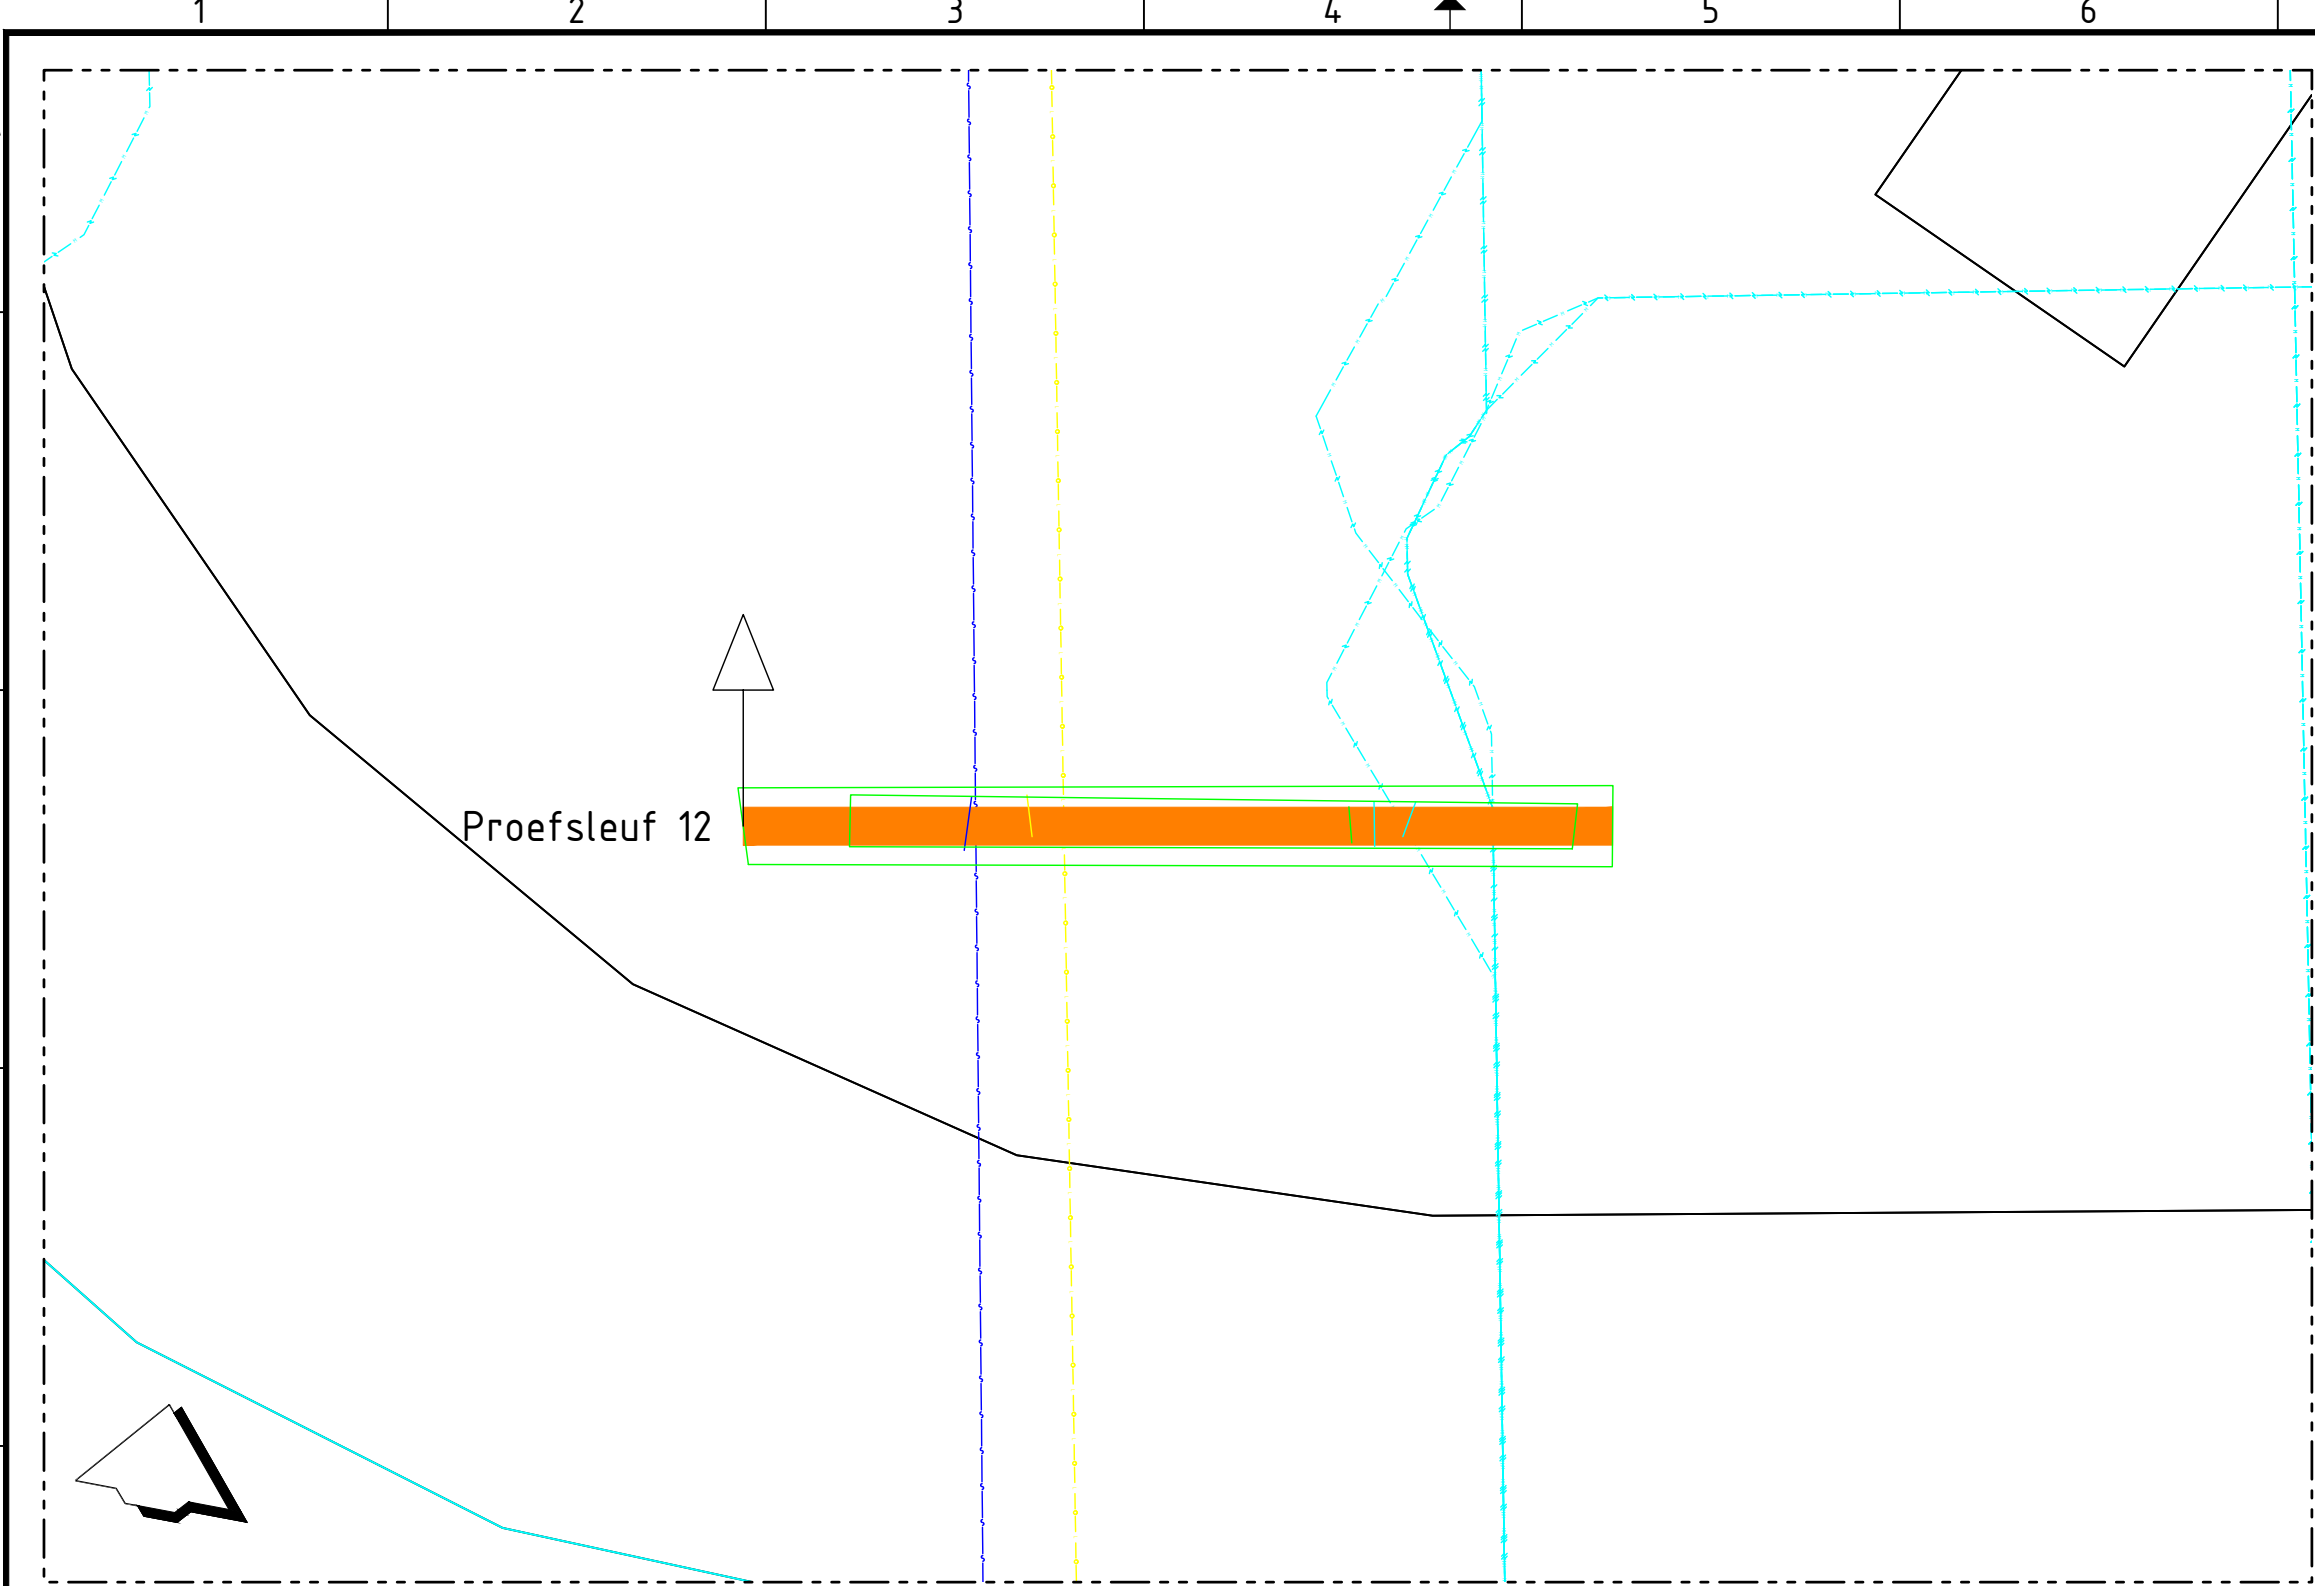


Bovenaanzicht proefsleuf
Schaal 1:50

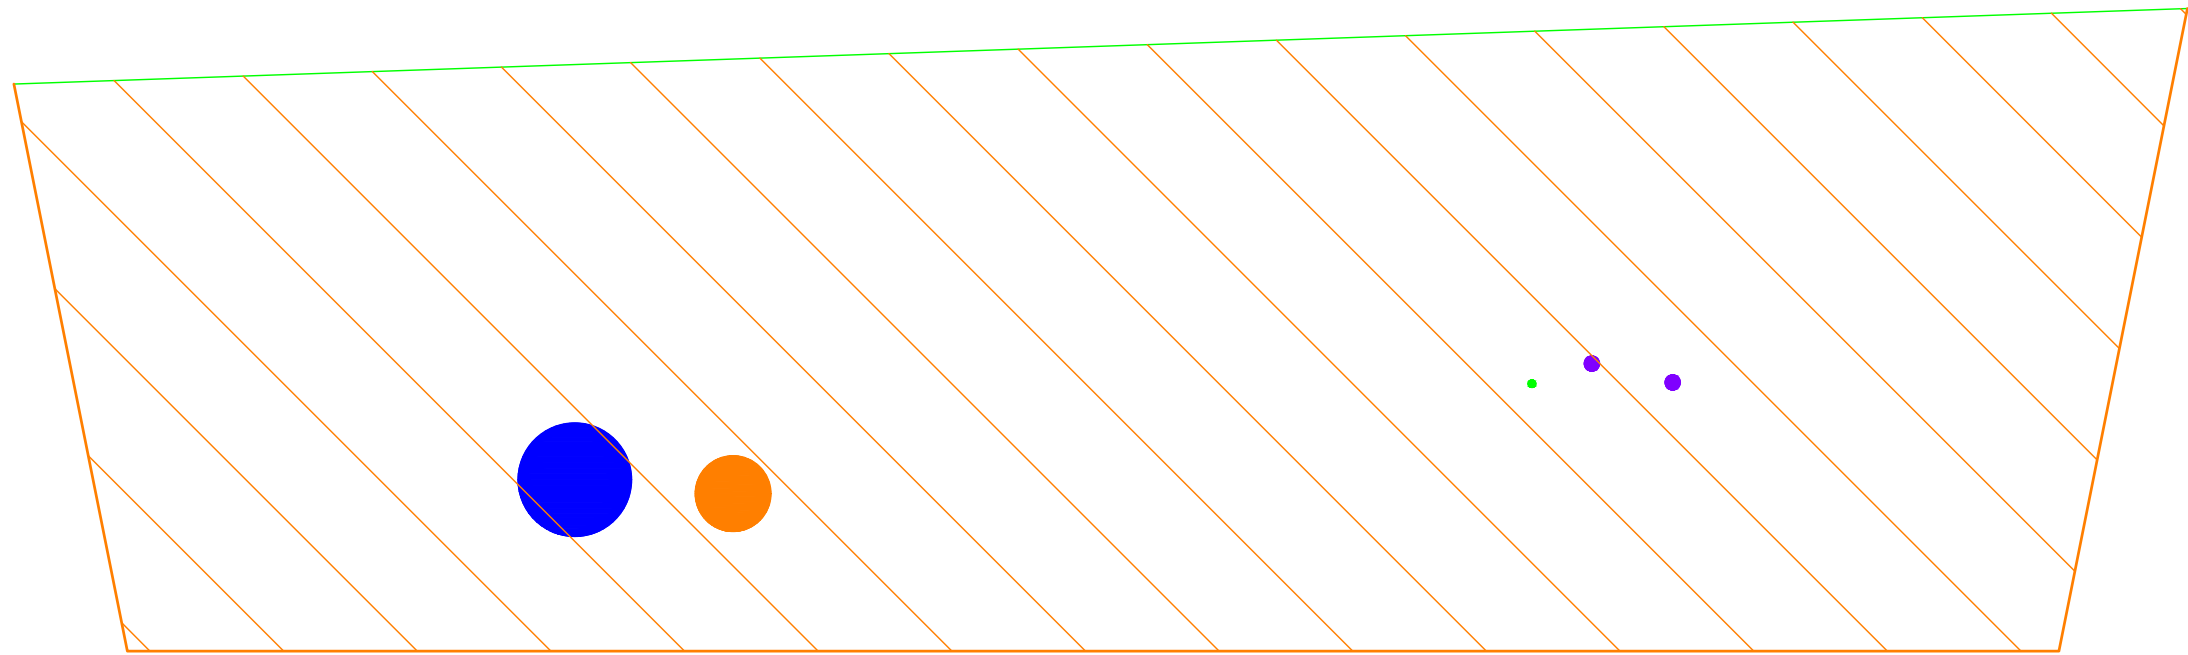

	NAP+0.00	Nulpunt	Water	Gas	Data	Elektra	Elektra	
Afstand t.o.v. nulpunt	0.00							
Hoogte t.o.v. NAP	2.52		1.63	1.54	1.74	1.80	1.75	2.72
Diepte t.o.v. nulpunt	0.00		-0.90	-0.98	-0.38	-0.72	-0.37	0.30
Afstand t.o.v. nulpunt (KLIC)			1.54	2.32			4.39	4.96

Proefsleuf 12
Schaal 1:20

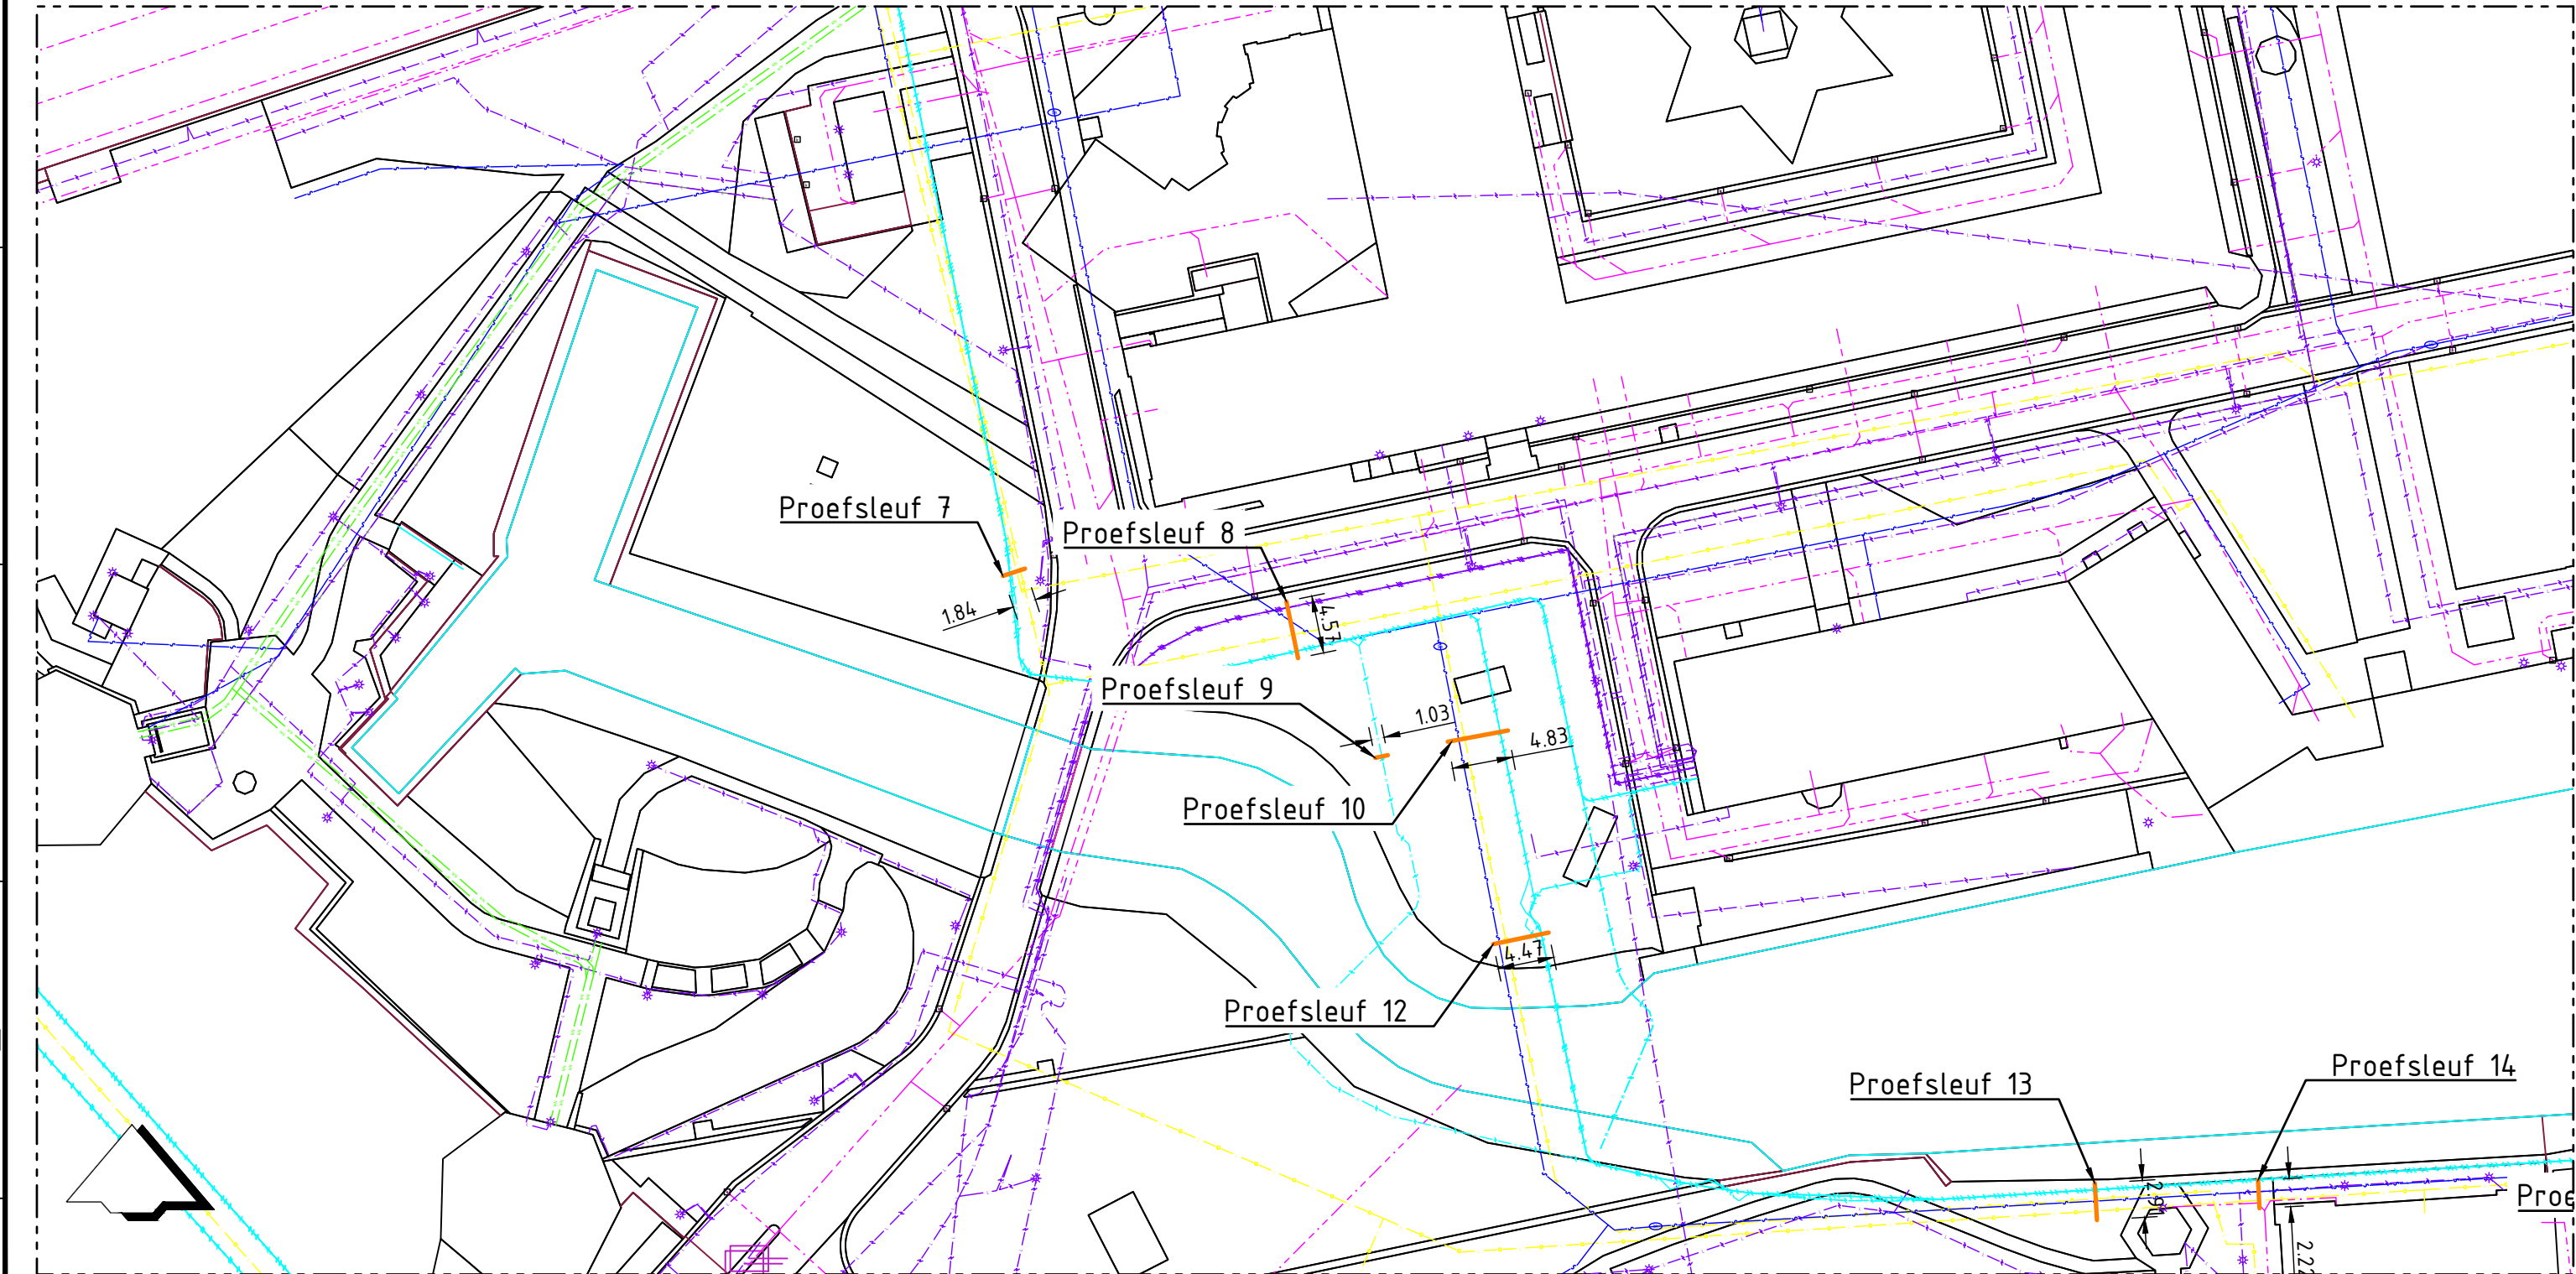

Overzicht proefsleuf
Schaal 1:500

Verklaring

- Vrijverval riool
- Drukriool
- Water
- Warmtenet
- Gas lage druk
- Data
- Laagspanning
- Middenspanning
- Overig

Waarschuwing

De ligging van de kabels en leidingen is slechts schematische aangegeven en behoeft niet volledig te zijn. Bij de uitvoering van werken gelden alleen de door de kabel- en leidingbeheerders verstrekte tekeningen.

Verklaring

Maten in meters, tenzij anders vermeld. Materiaalmaten in mm, tenzij anders vermeld. Peilmaten in meters t.o.v. NAP, tenzij anders vermeld. Diameters in mm, tenzij anders vermeld.

Proefsleuf 10						
Thema	Opmerking	Afstand	Diepte	Materiaal	Diam.	Kleur
Water		0.83 m	-1.13 m	PVC	150 mm	Ivoor
Gas		1.17 m	-0.89 m	PVC	110 mm	Geel
Elektra		3.89 m	-0.67 m	NB	25 mm	Grijs

KLIC melding 210101994_1 (07-10-2021)						
Thema	Netbeheer	Afstand	Type	Materiaal	Diam.	Status
Water	RVB/Defensie	0.89 m	Waterleiding	PVC	160 mm	Bestaand
Gas lage druk	RVB/Defensie	1.36 m	Olle-, gas- of chemicaliëleiding	PVC	110 mm	Bestaand
Middenspanning	Enexis Netbeheer B.V.	4.21 m	Elektrischeitskabel	0 V	- mm	Bestaand
Middenspanning	Enexis Netbeheer B.V.	4.21 m	Elektrischeitskabel	10000 V	- mm	Bestaand
Middenspanning	Enexis Netbeheer B.V.	4.21 m	Elektrischeitskabel	10000 V	- mm	Bestaand
Middenspanning	Enexis Netbeheer B.V.	4.21 m	Kabelbed		- mm	Bestaand

Projectnummer G210017	Tekeningnummer 8012	Versie A	Status DEFINITIEF	Vrijgegeven REI 18-10-2021	Documentnummer G210017-8012-1
Schaal 1:50	Fase Revisie	Opdrachtgever Rijksvastgoedbedrijf			
Bladformaat A1	Blad in bladen 1 / 1				
Getekend JSi	Gecontroleerd	Project Proefsleuven KMA te Breda			
GRONDRADAR B.V. De Sloven 41-C 1206 AZ Zuthren 0079-7430189 info@grondradar.nl www.grondradar.nl		Omschrijving Resultaten proefsleuf 12 Situatie, profiel en tabel			