



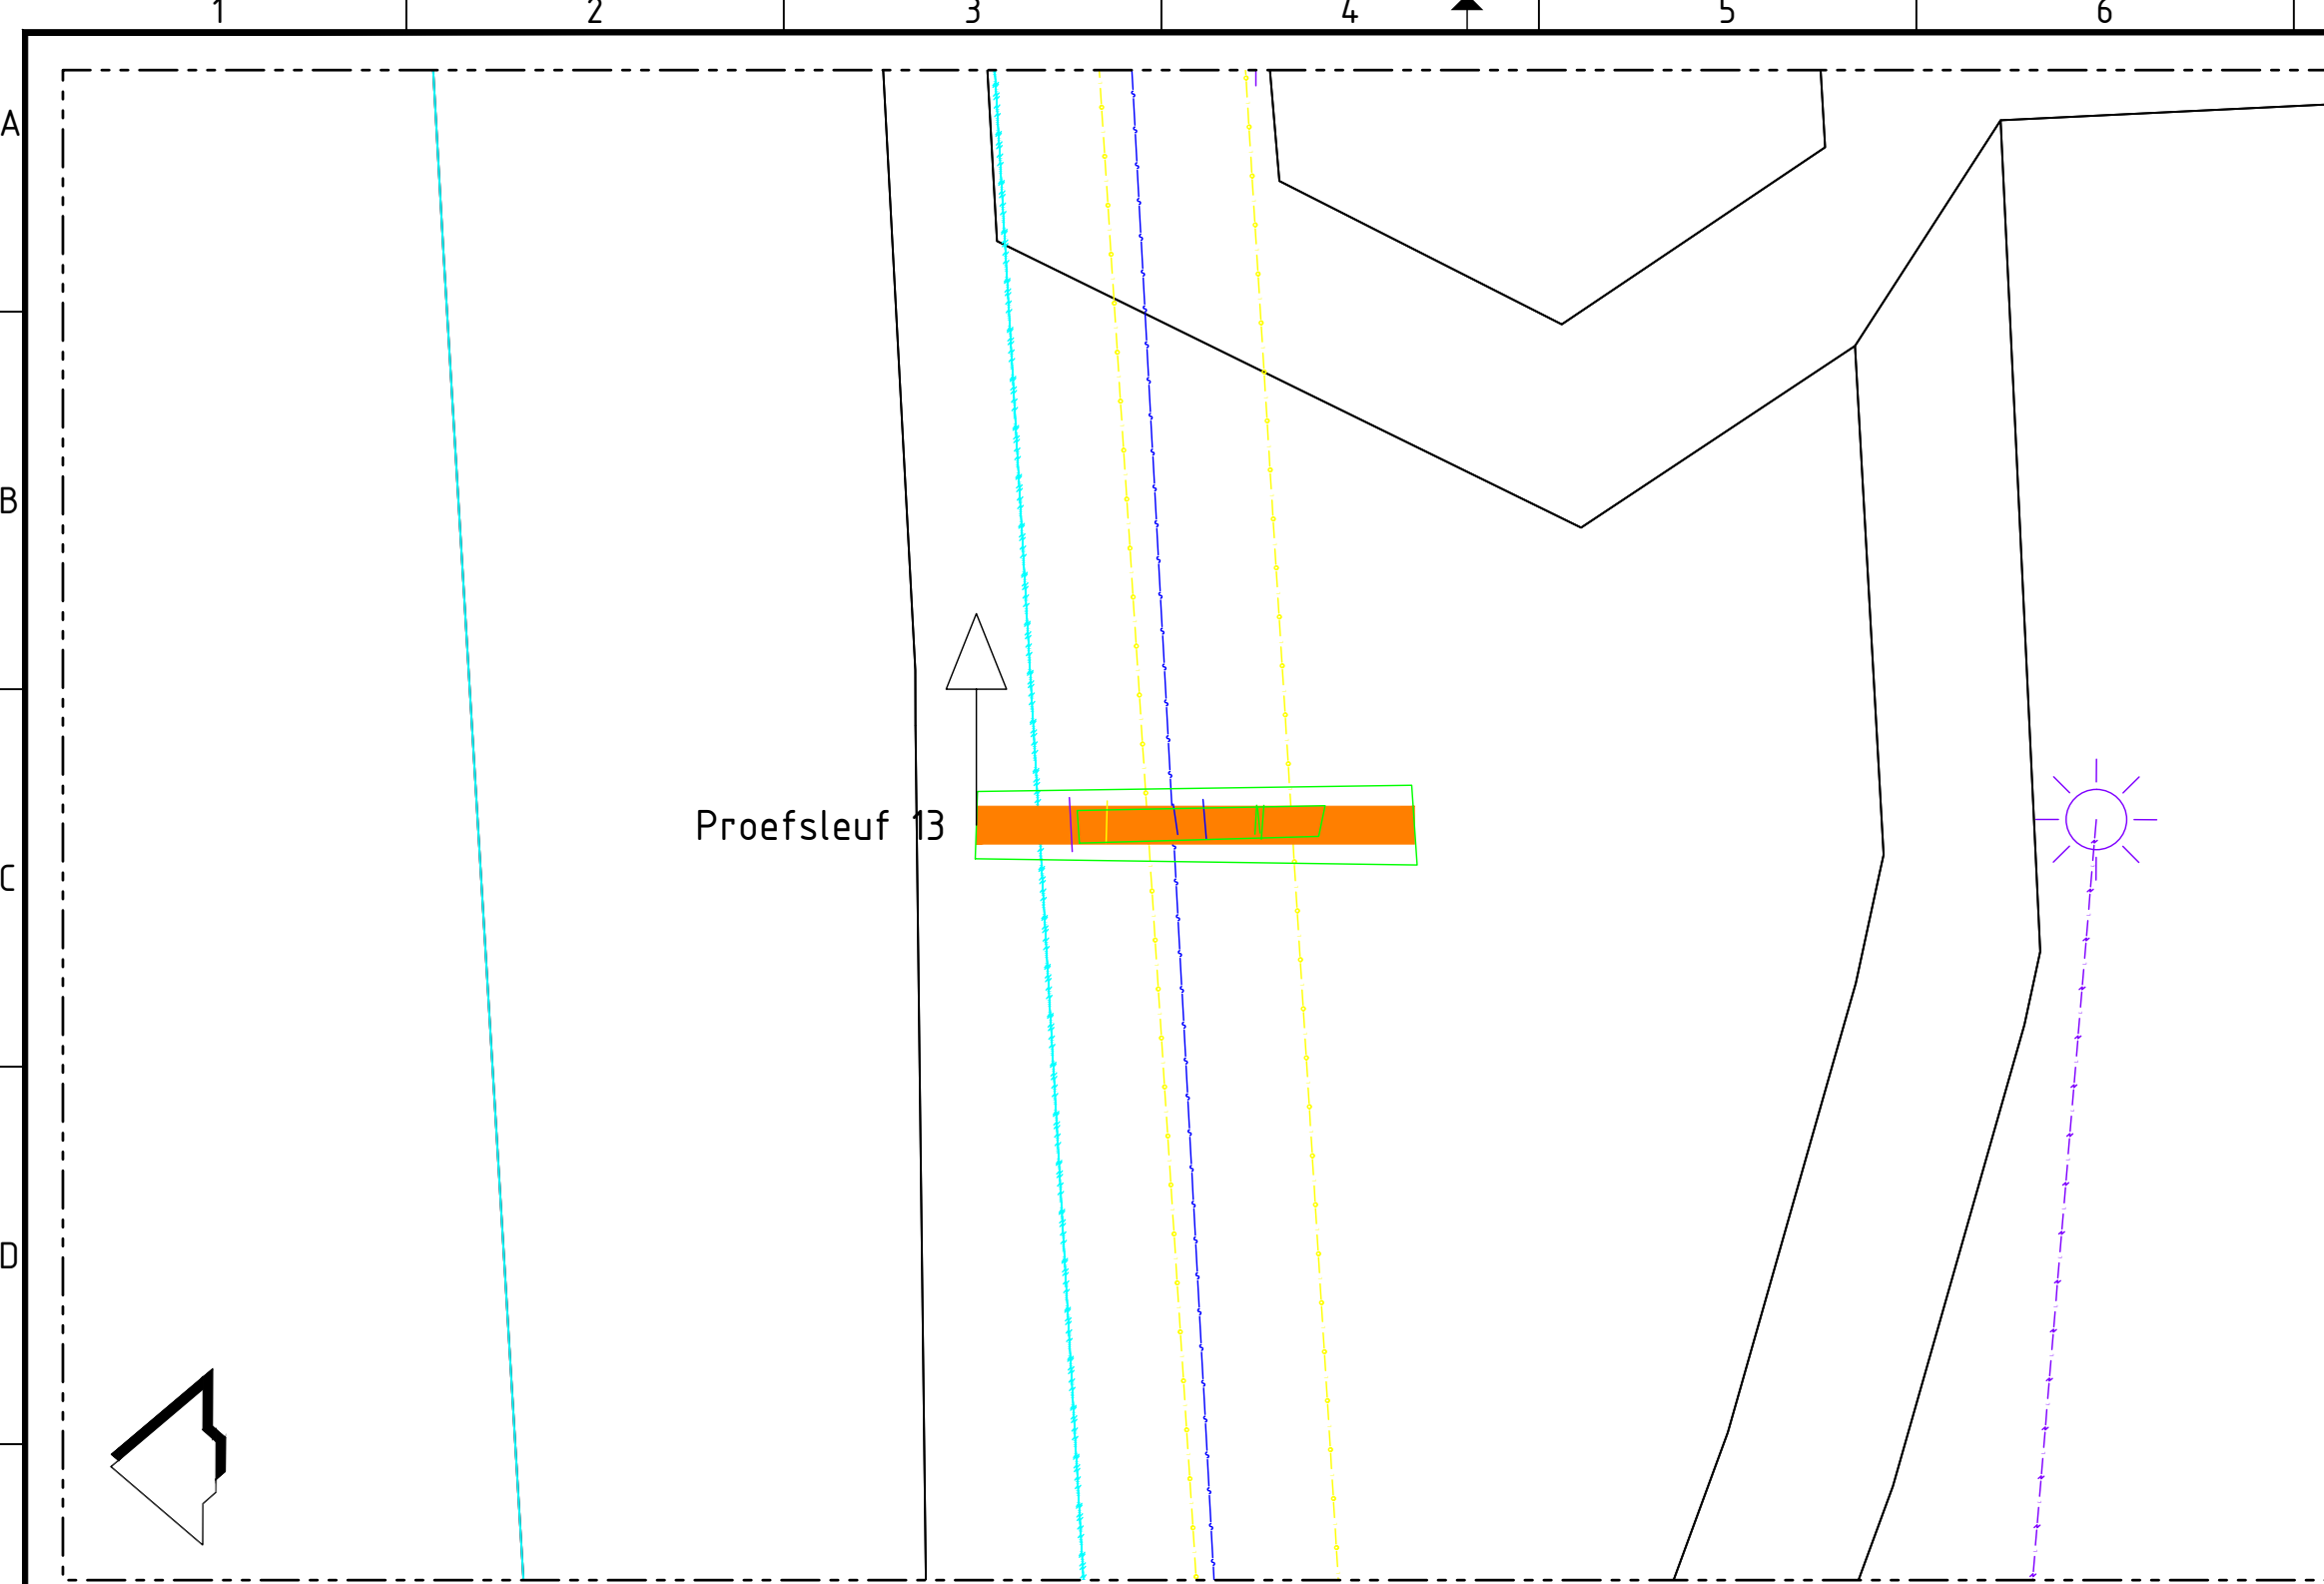

Bovenaanzicht proefsleuf
Schaal 150

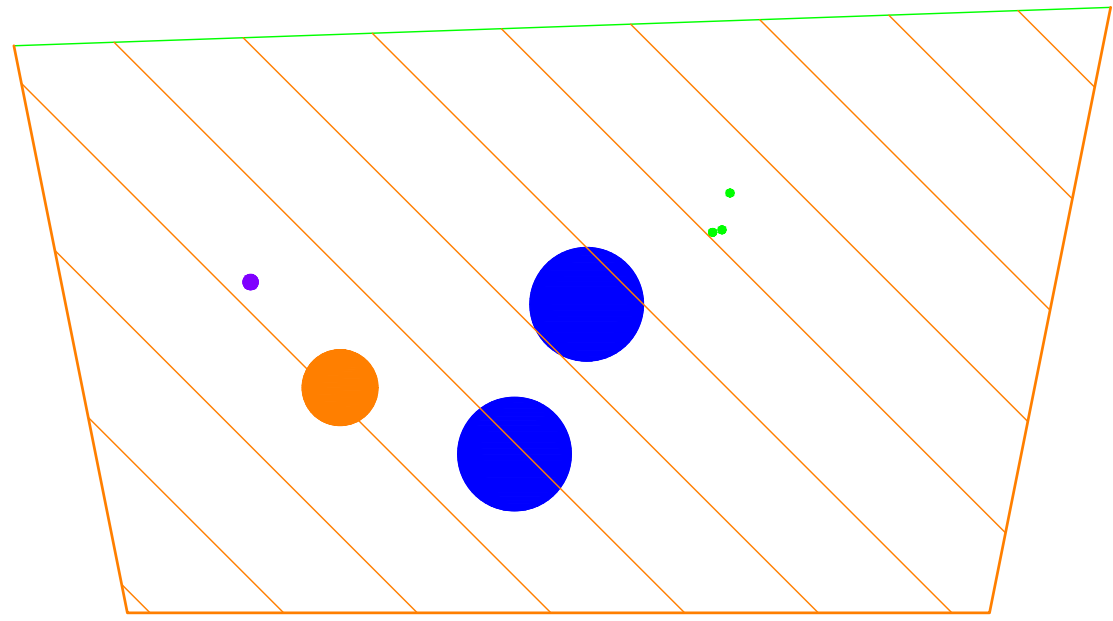

NAP+0.50		Nulpunt		Elektra		Gas		Water		Data	
Afstand t.o.v. nulpunt	0.00	0.63	0.63	0.86	1.32	1.51	1.85	1.87	1.89	2.09	2.09
Hoogte t.o.v. NAP	3.00	2.37	2.37	2.14	2.07	2.04	2.01	2.01	2.01	2.01	2.01
Diepte t.o.v. nulpunt	0.00	-0.63	-0.63	-0.86	-1.32	-1.51	-1.85	-1.87	-1.89	-2.09	-2.09
Afstand t.o.v. nulpunt (KLIC)	0.42	1.14	1.39	1.51	1.85	1.87	1.89	2.09	2.09	2.09	2.09

Proefsleuf 13
Schaal 120




Verklaring

- Vrijerval riool
- Drukriool
- Water
- Warmtenet
- Gas lage druk
- Data
- Laagspanning
- Middenspanning
- Overig

Proefsleuf 13						
Thema	Opmerking	Afstand	Diepte	Materiaal	Diam.	Kleur
Elektra		0.63 m	-0.61 m	NB	40 mm	Grijs
Gas		0.86 m	-0.80 m	PVC	110 mm	Geel
Water		1.32 m	-0.93 m	PVC	200 mm	Ivoor
Water		1.51 m	-0.53 m	PVC	200 mm	Ivoor
Data		1.85 m	-0.48 m	NB	20 mm	Groen
Data		1.87 m	-0.48 m	NB	20 mm	Groen
Data		1.89 m	-0.38 m	NB	20 mm	Groen

KLIC melding 210101994_1 (07-10-2021)						
Thema	Netbeheer	Afstand	Type	Materiaal	Diam.	Status
Middenspanning	Enexis Netbeheer B.V.	0.42 m	Elektrificatskabel	10000 V	- mm	Bestaand
Middenspanning	Enexis Netbeheer B.V.	0.42 m	Elektrificatskabel	10000 V	- mm	Bestaand
Middenspanning	Enexis Netbeheer B.V.	0.42 m	Elektrificatskabel	0 V	- mm	Bestaand
Middenspanning	Enexis Netbeheer B.V.	0.42 m	Elektrificatskabel	10000 V	- mm	Bestaand
Middenspanning	Enexis Netbeheer B.V.	0.42 m	Elektrificatskabel	10000 V	- mm	Bestaand
Middenspanning	Fudura	0.42 m	Elektrificatskabel	10000 V	- mm	Bestaand
Middenspanning	Enexis Netbeheer B.V.	0.42 m	Kabelbed		- mm	Bestaand
Gas lage druk	RVB/Defensie	1.14 m	Olle-, gas- of chemicaliëpijpleiding	PVC	110 mm	Bestaand
Water	RVB/Defensie	1.30 m	Waterleiding	PVC	160 mm	Bestaand
Gas lage druk	RVB/Defensie	2.09 m	Olle-, gas- of chemicaliëpijpleiding	Staal	159 mm	Bestaand

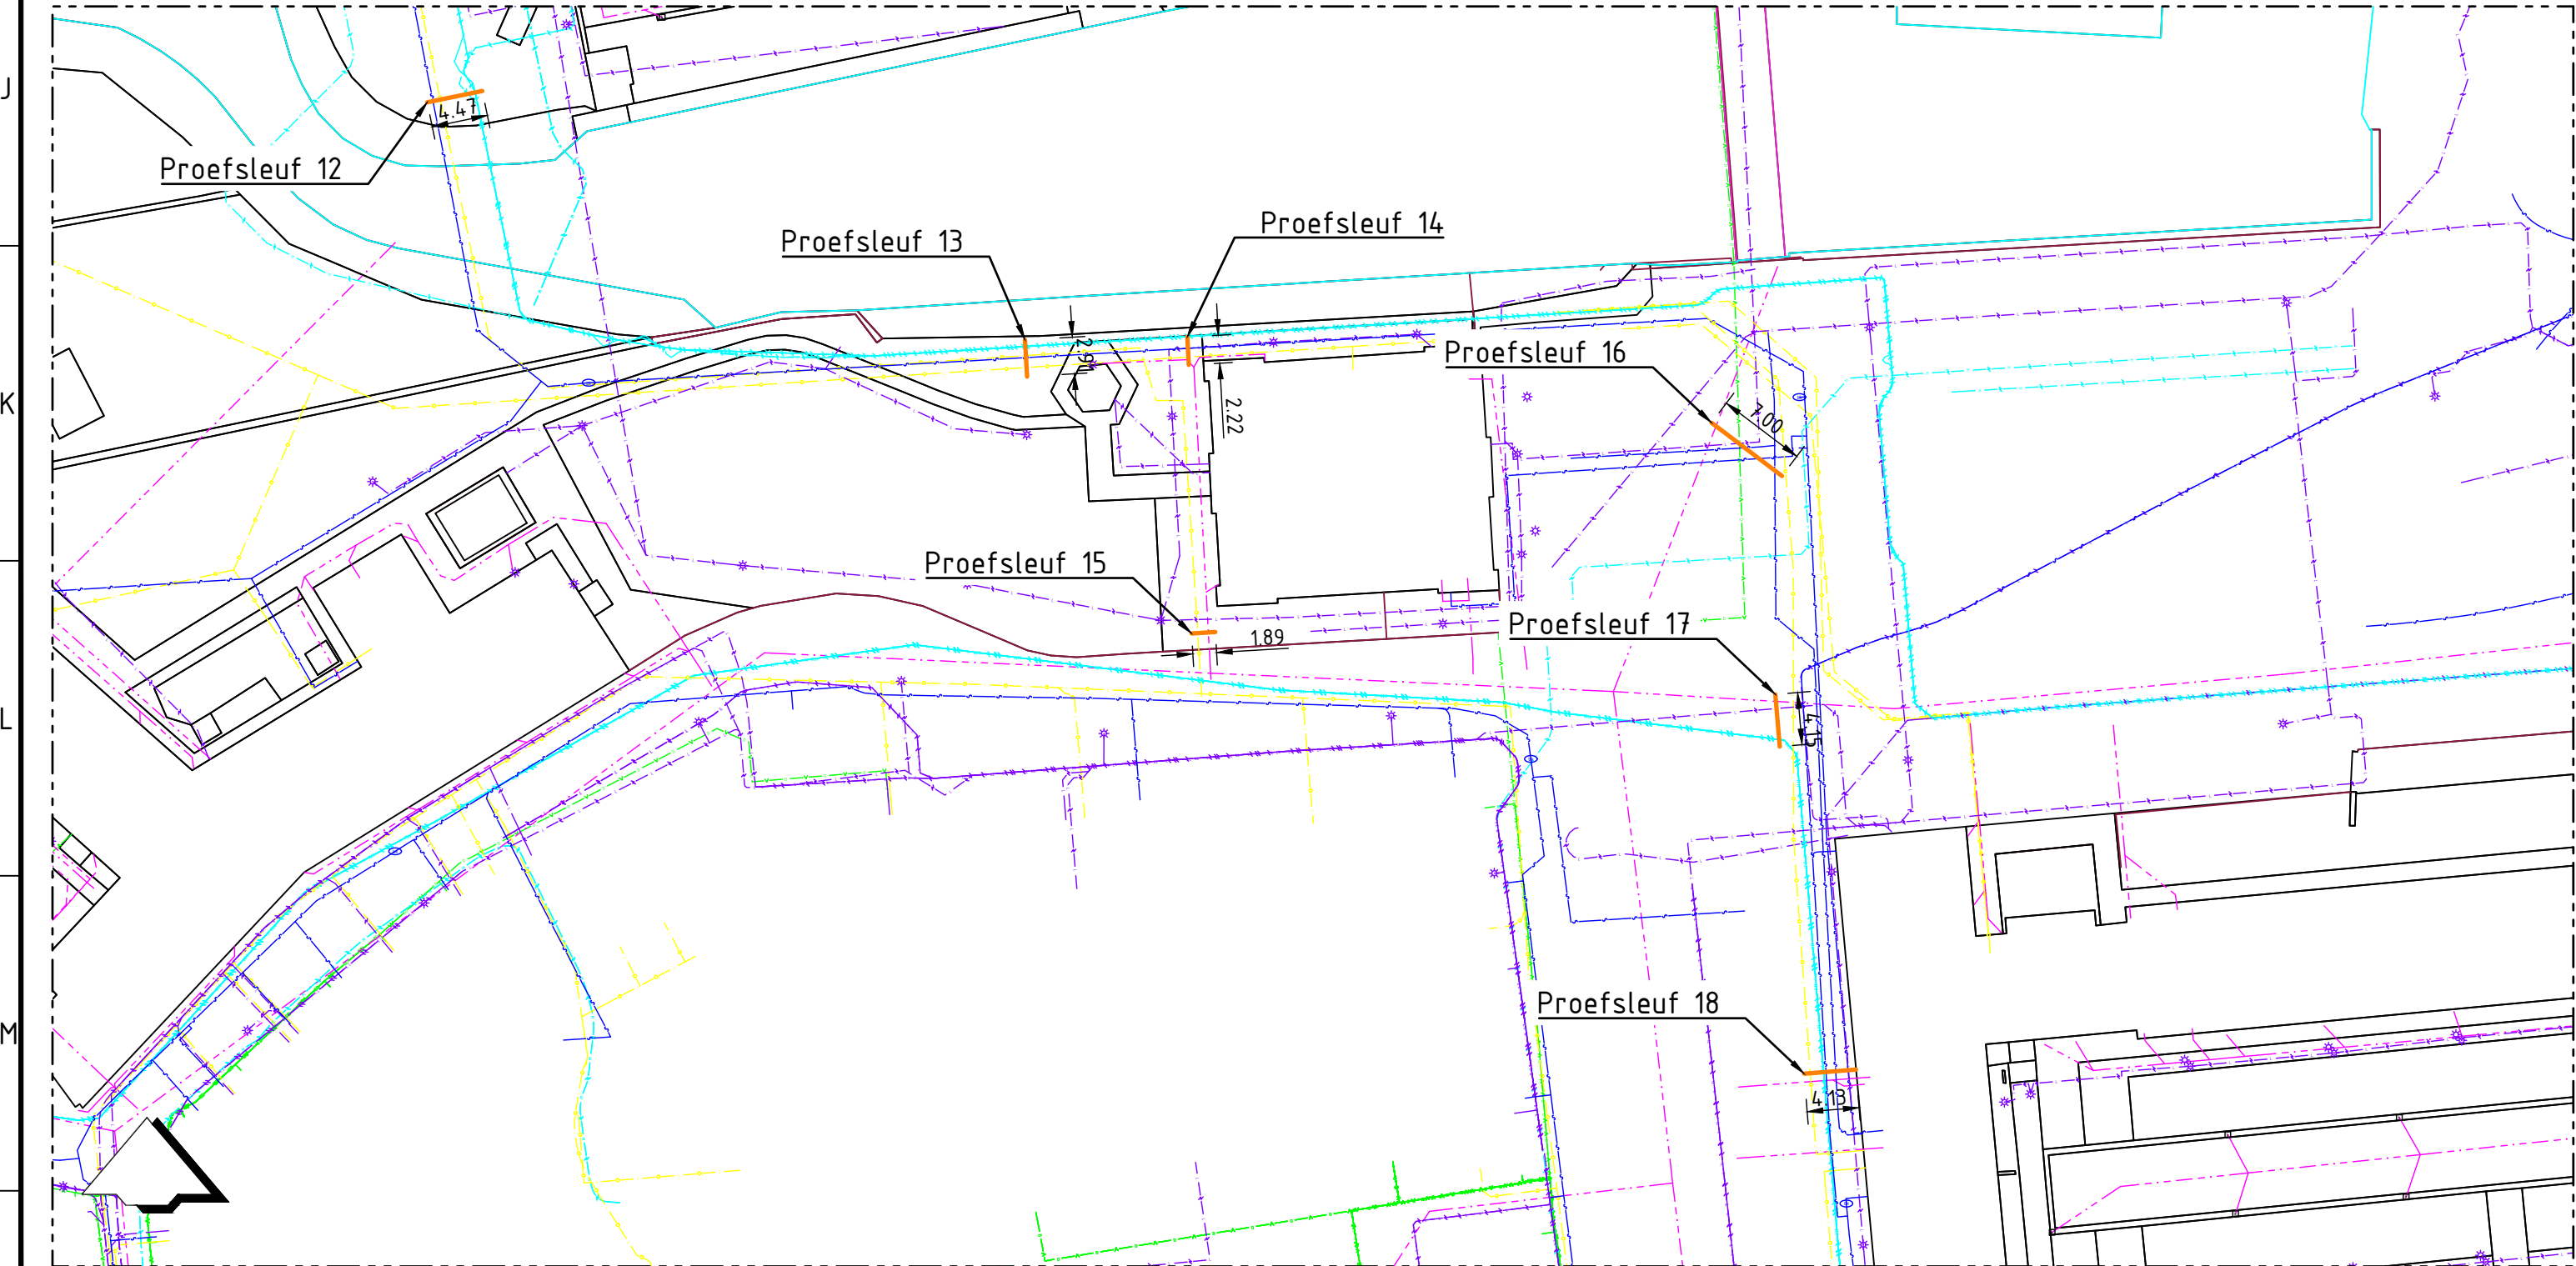

Overzicht proefsleuf
Schaal 1500



Waarschuwing

De ligging van de kabels en leidingen is slechts schematische aangegeven en behoeft niet volledig te zijn. Bij de uitvoering van werken gelden alleen de door de kabel- en leidingbeheerders verstrekte tekeningen.

Verklaring

Maten in meters, tenzij anders vermeld.
Materiaalmaten in mm, tenzij anders vermeld.
Peilmaten in meters t.o.v. NAP, tenzij anders vermeld.
Diameters in mm, tenzij anders vermeld.

Projectnummer G210017	Tekeningnummer 8013	Versie A	Status DEFINITIEF	Vrijgegeven REI	Documentnummer 18-10-2021 G210017-8013-1
Schaal 1:50	Fase Revisie	Opdrachtgever Rijksvastgoedbedrijf			
Bladformaat A1	Blad in bladen 1 / 1				
Getekend JSi	Gegeplaat JSi	Project Proefsleuven KMA te Breda			
GRONDRADAR B.V.		Omschrijving Resultaten proefsleuf 13 Situatie, profiel en tabel			