



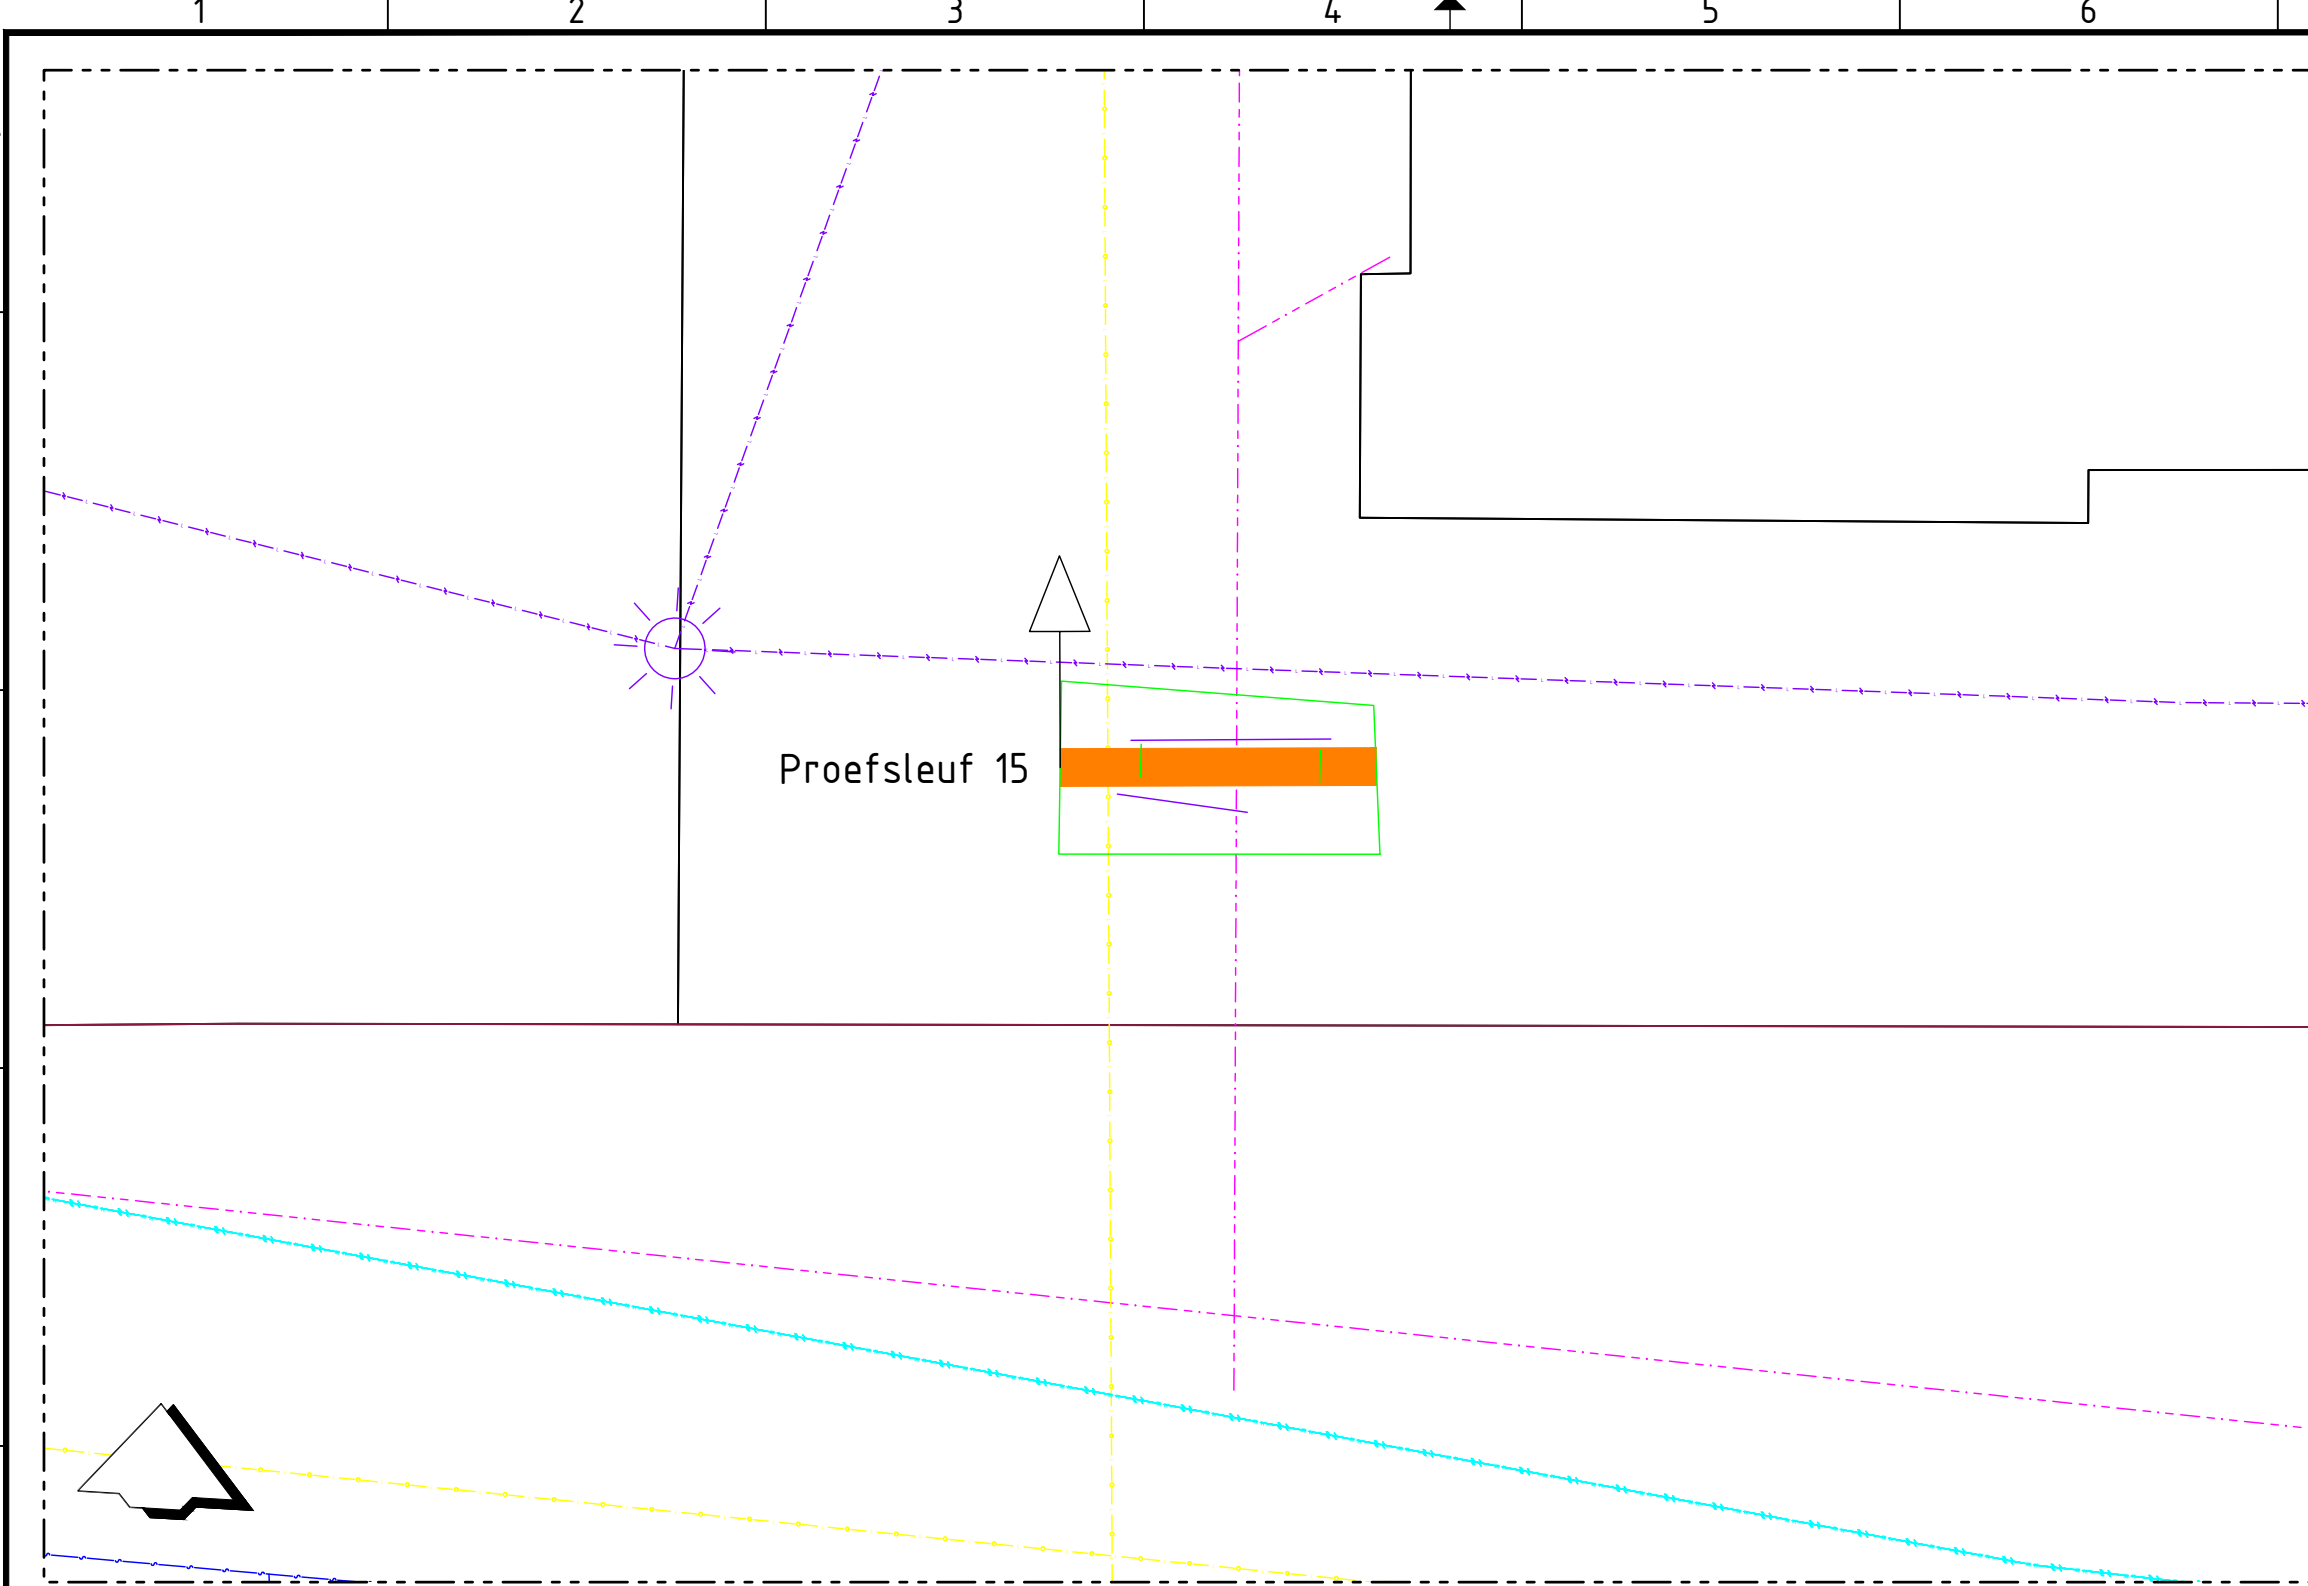


Bovenaanzicht proefsleuf
Schaal 1:50

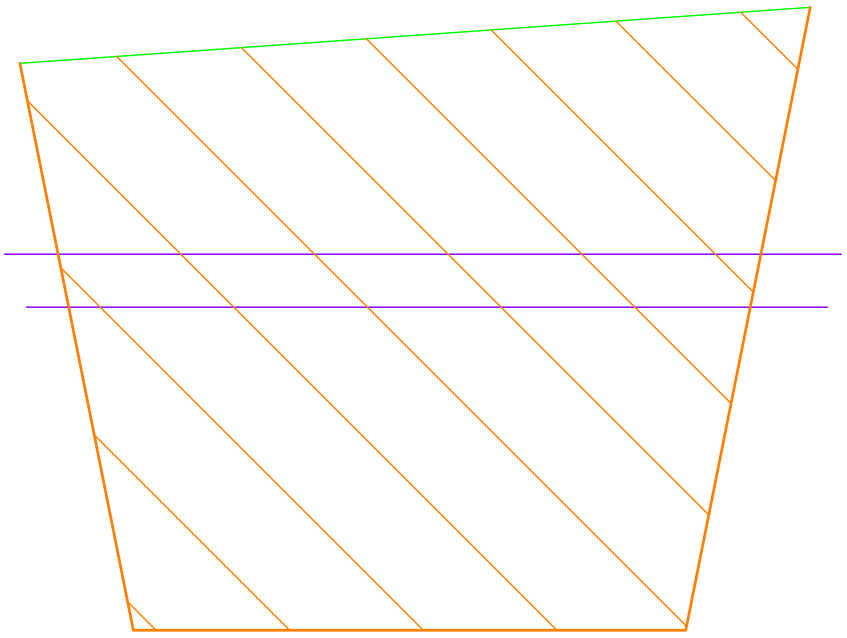

NAP+1.00			
Afstand t.o.v. nulpunt (KLIC)	0.00	0.32	1.17
Hoogte t.o.v. NAP	3.24		3.40
Diepte t.o.v. nulpunt	0.00	1.94	1.94
Afstand t.o.v. nulpunt (KLIC)			

Proefsleuf 15
Schaal 1:20

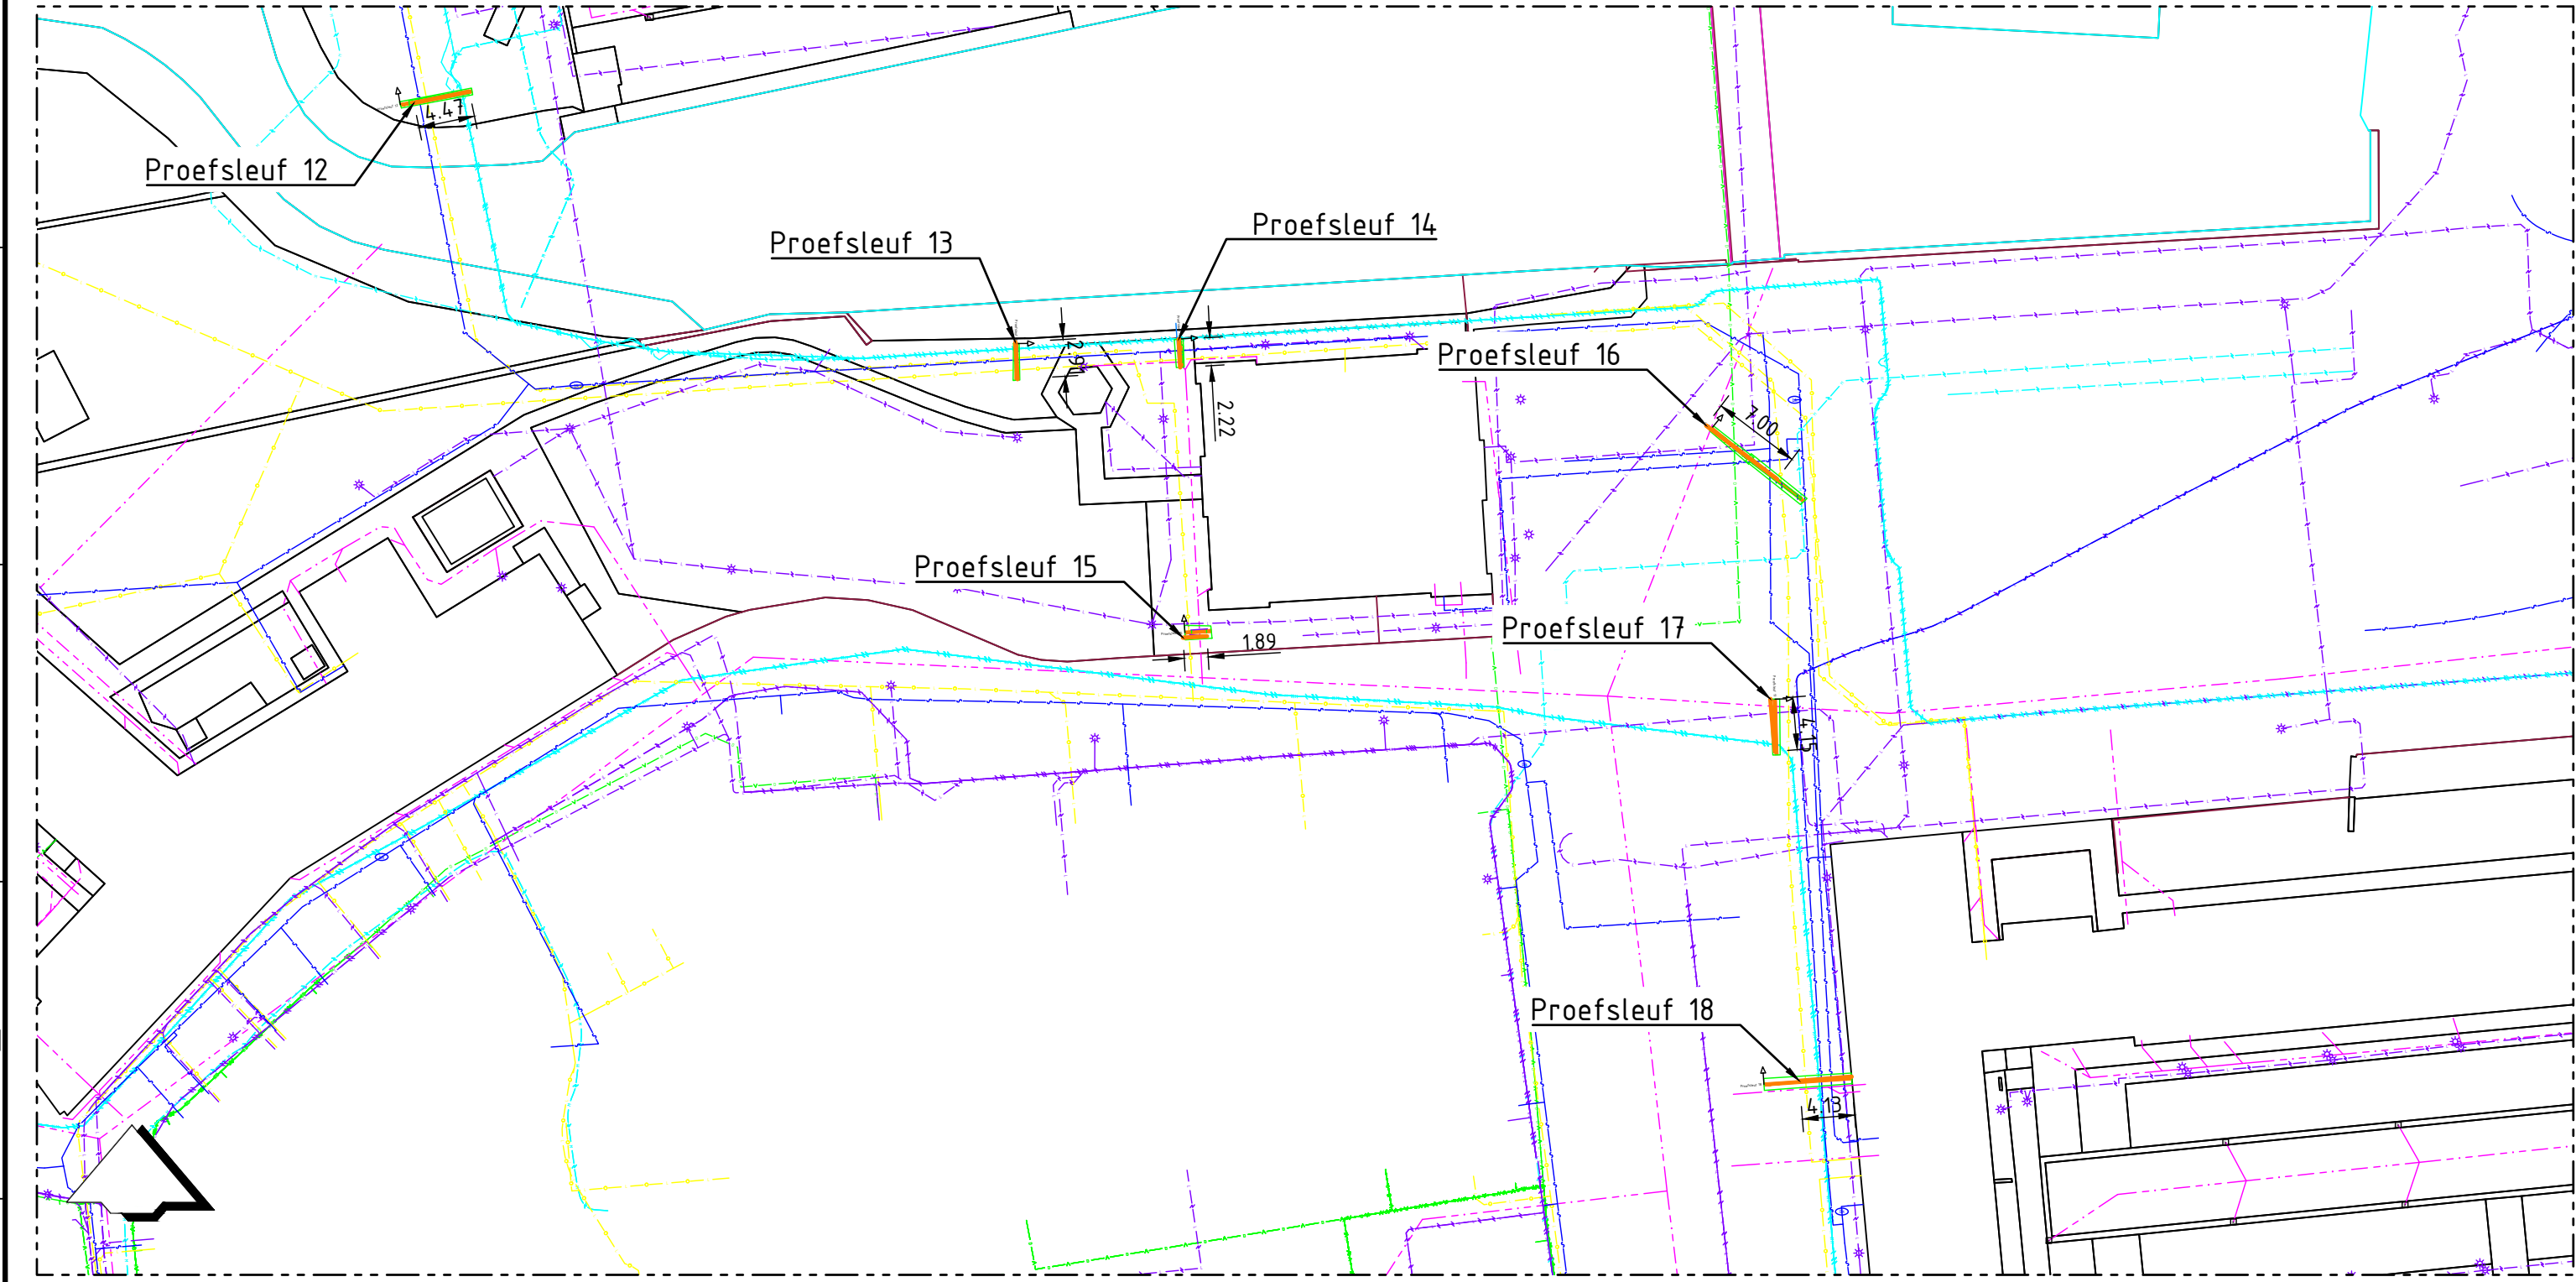

Overzicht proefsleuf
Schaal 1:500

Verklaring

- Vrijverval riool
- Drukriool
- Water
- Warmtenet
- Gas lage druk
- Data
- Laagspanning
- Middenspanning
- Overig

Proefsleuf 9						
Thema	Opmerking	Afstand	Diepte	Materiaal	Diam.	Kleur
Elektra		- m	-0.51 m	NB	20 mm	Grijs
Elektra		- m	-0.65 m	NB	20 mm	Rood

KLIC melding 210101994_1 (07-10-2021)						
Thema	Netbeheer	Afstand	Type	Materiaal	Diam.	Status
Gas lage druk	RVB/Defensie	0.32 m	Olle-, gas- of chemicalienpijpleiding	Onbekend	- mm	Bestaand
Riool vrijverval	RVB/Defensie	1.17 m	Riootleiding	Onbekend	- mm	Bestaand



Waarschuwing

De ligging van de kabels en leidingen is slechts schematische aangegeven en behoeft niet volledig te zijn. Bij de uitvoering van werken gelden alleen de door de kabel- en leidingbeheerders verstrekte tekeningen.

Verklaring

Maten in meters, tenzij anders vermeld.
Materiaalmaten in mm, tenzij anders vermeld.
Peilmaten in meters t.o.v. NAP, tenzij anders vermeld.
Diameters in mm, tenzij anders vermeld.

Projectnummer G210017	Tekeningnummer 8015	Versie A	Status DEFINITIEF	Vrijgegeven REI 18-10-2021	Documentnummer G210017-8015-1
Schaal 1:50	Fase Revisie	Opdrachtgever Rijksvastgoedbedrijf			
Bladformaat A1	Blad in bladen 1 / 1				
Getekend JSi	Gevegipt	Project Proefsleuven KMA te Breda			
GRONDRADAR B.V.		Omschrijving Resultaten proefsleuf 15 Situatie, profiel en tabel			