


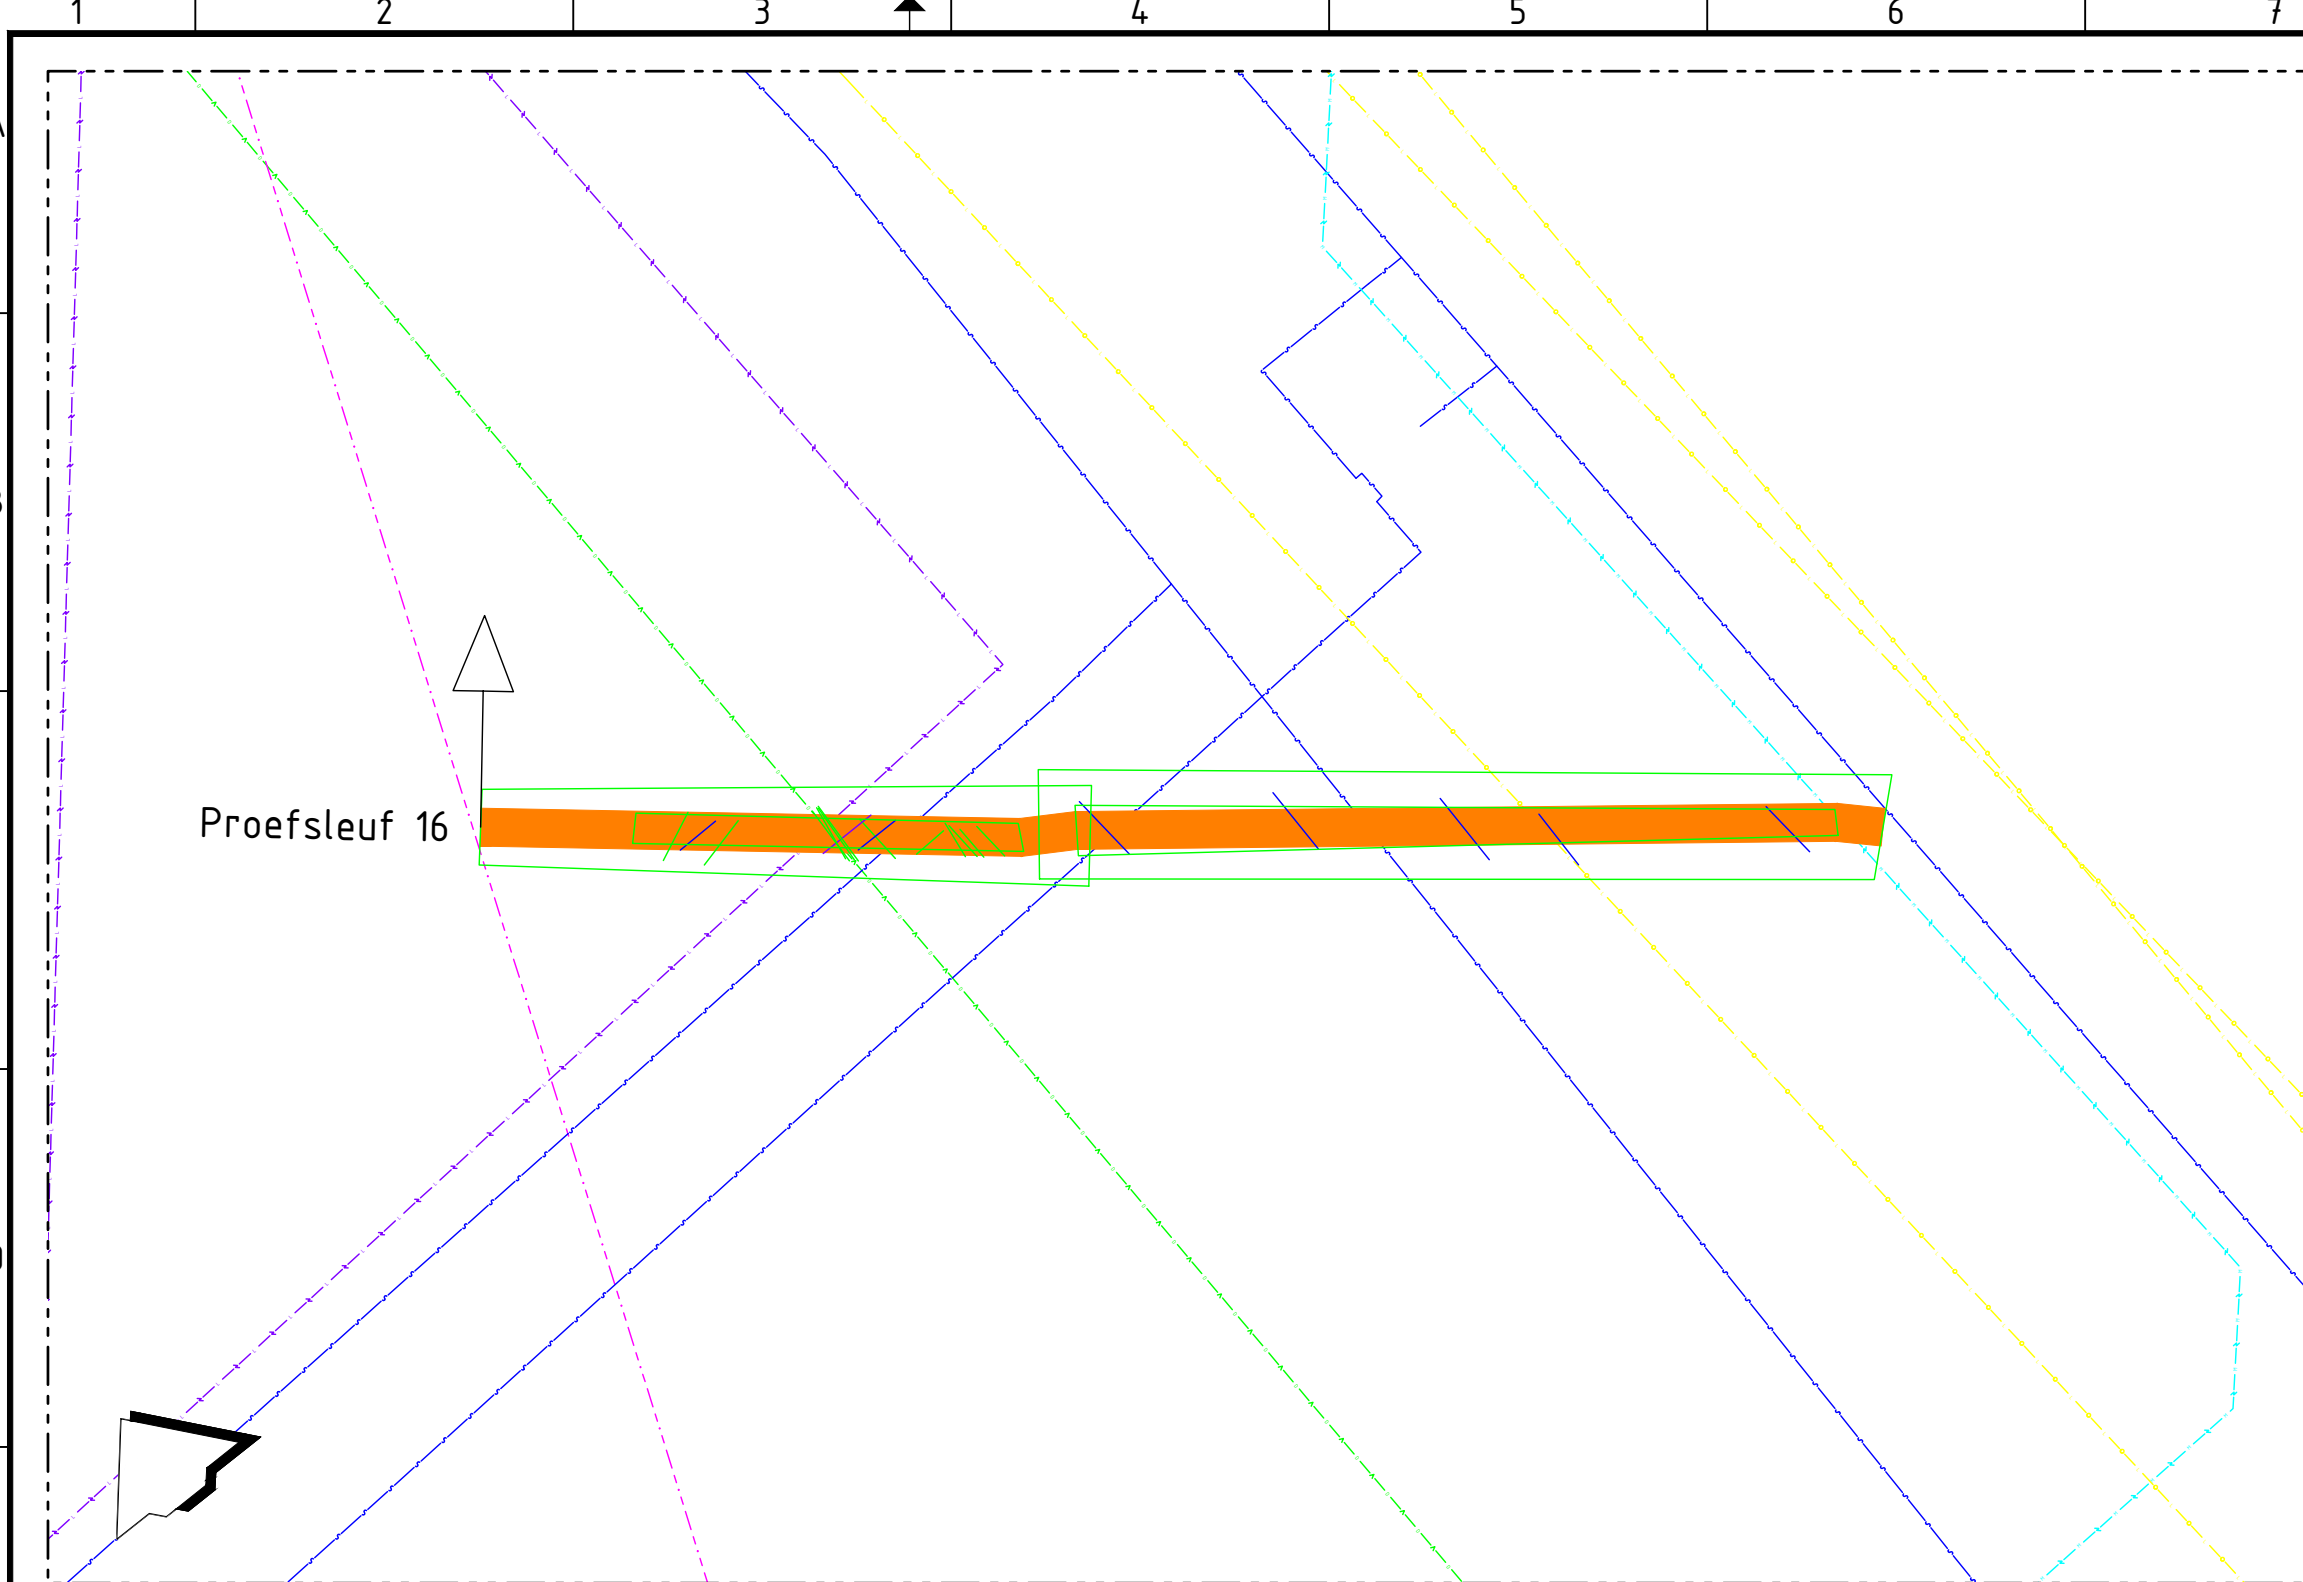
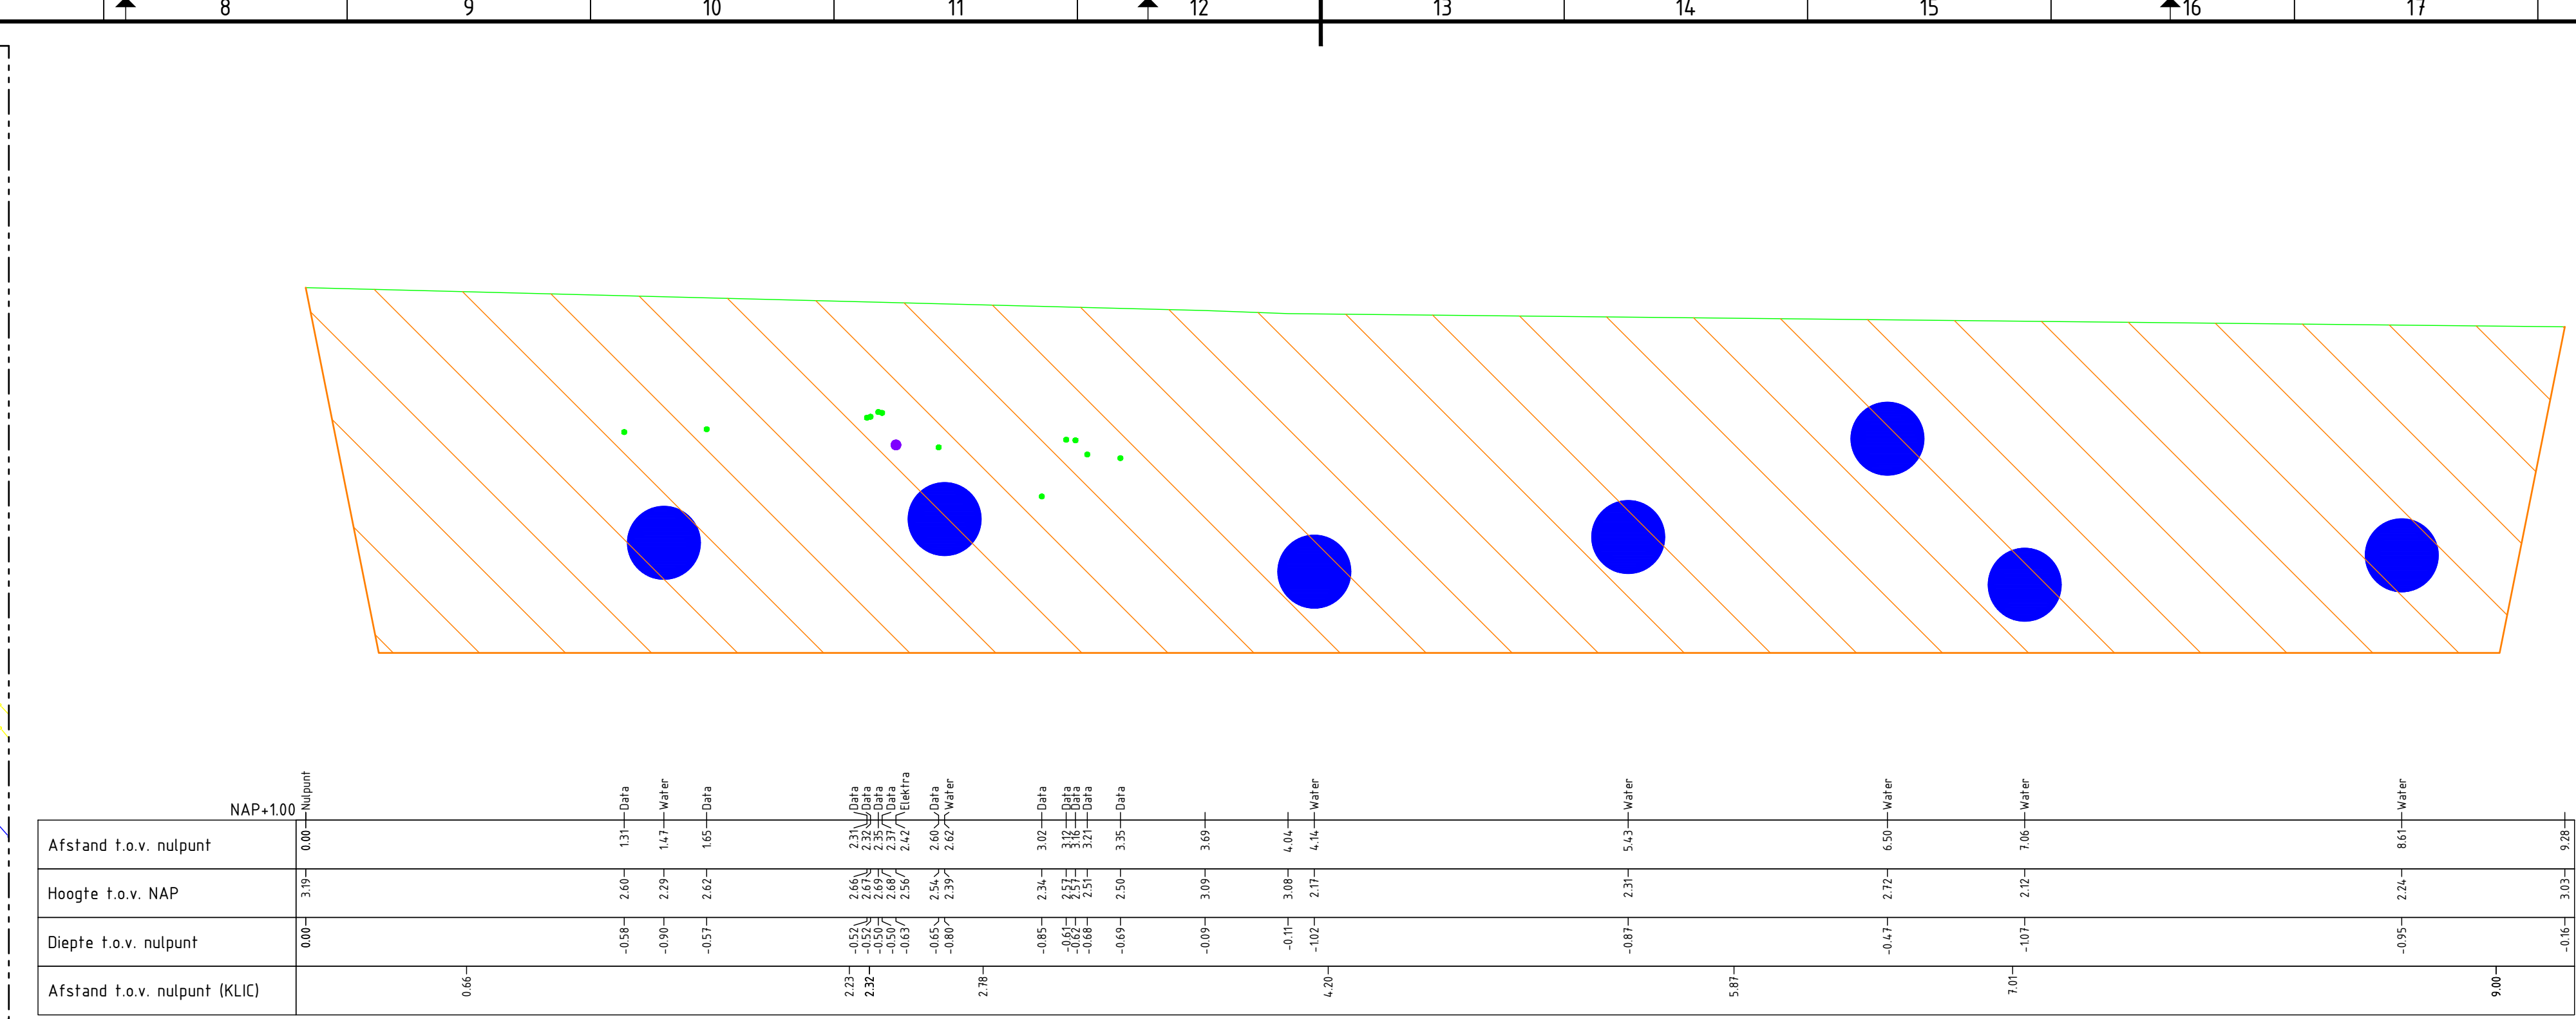


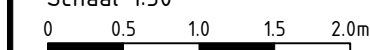


Bovenaanzicht proefsleuf
Schaal 1:50

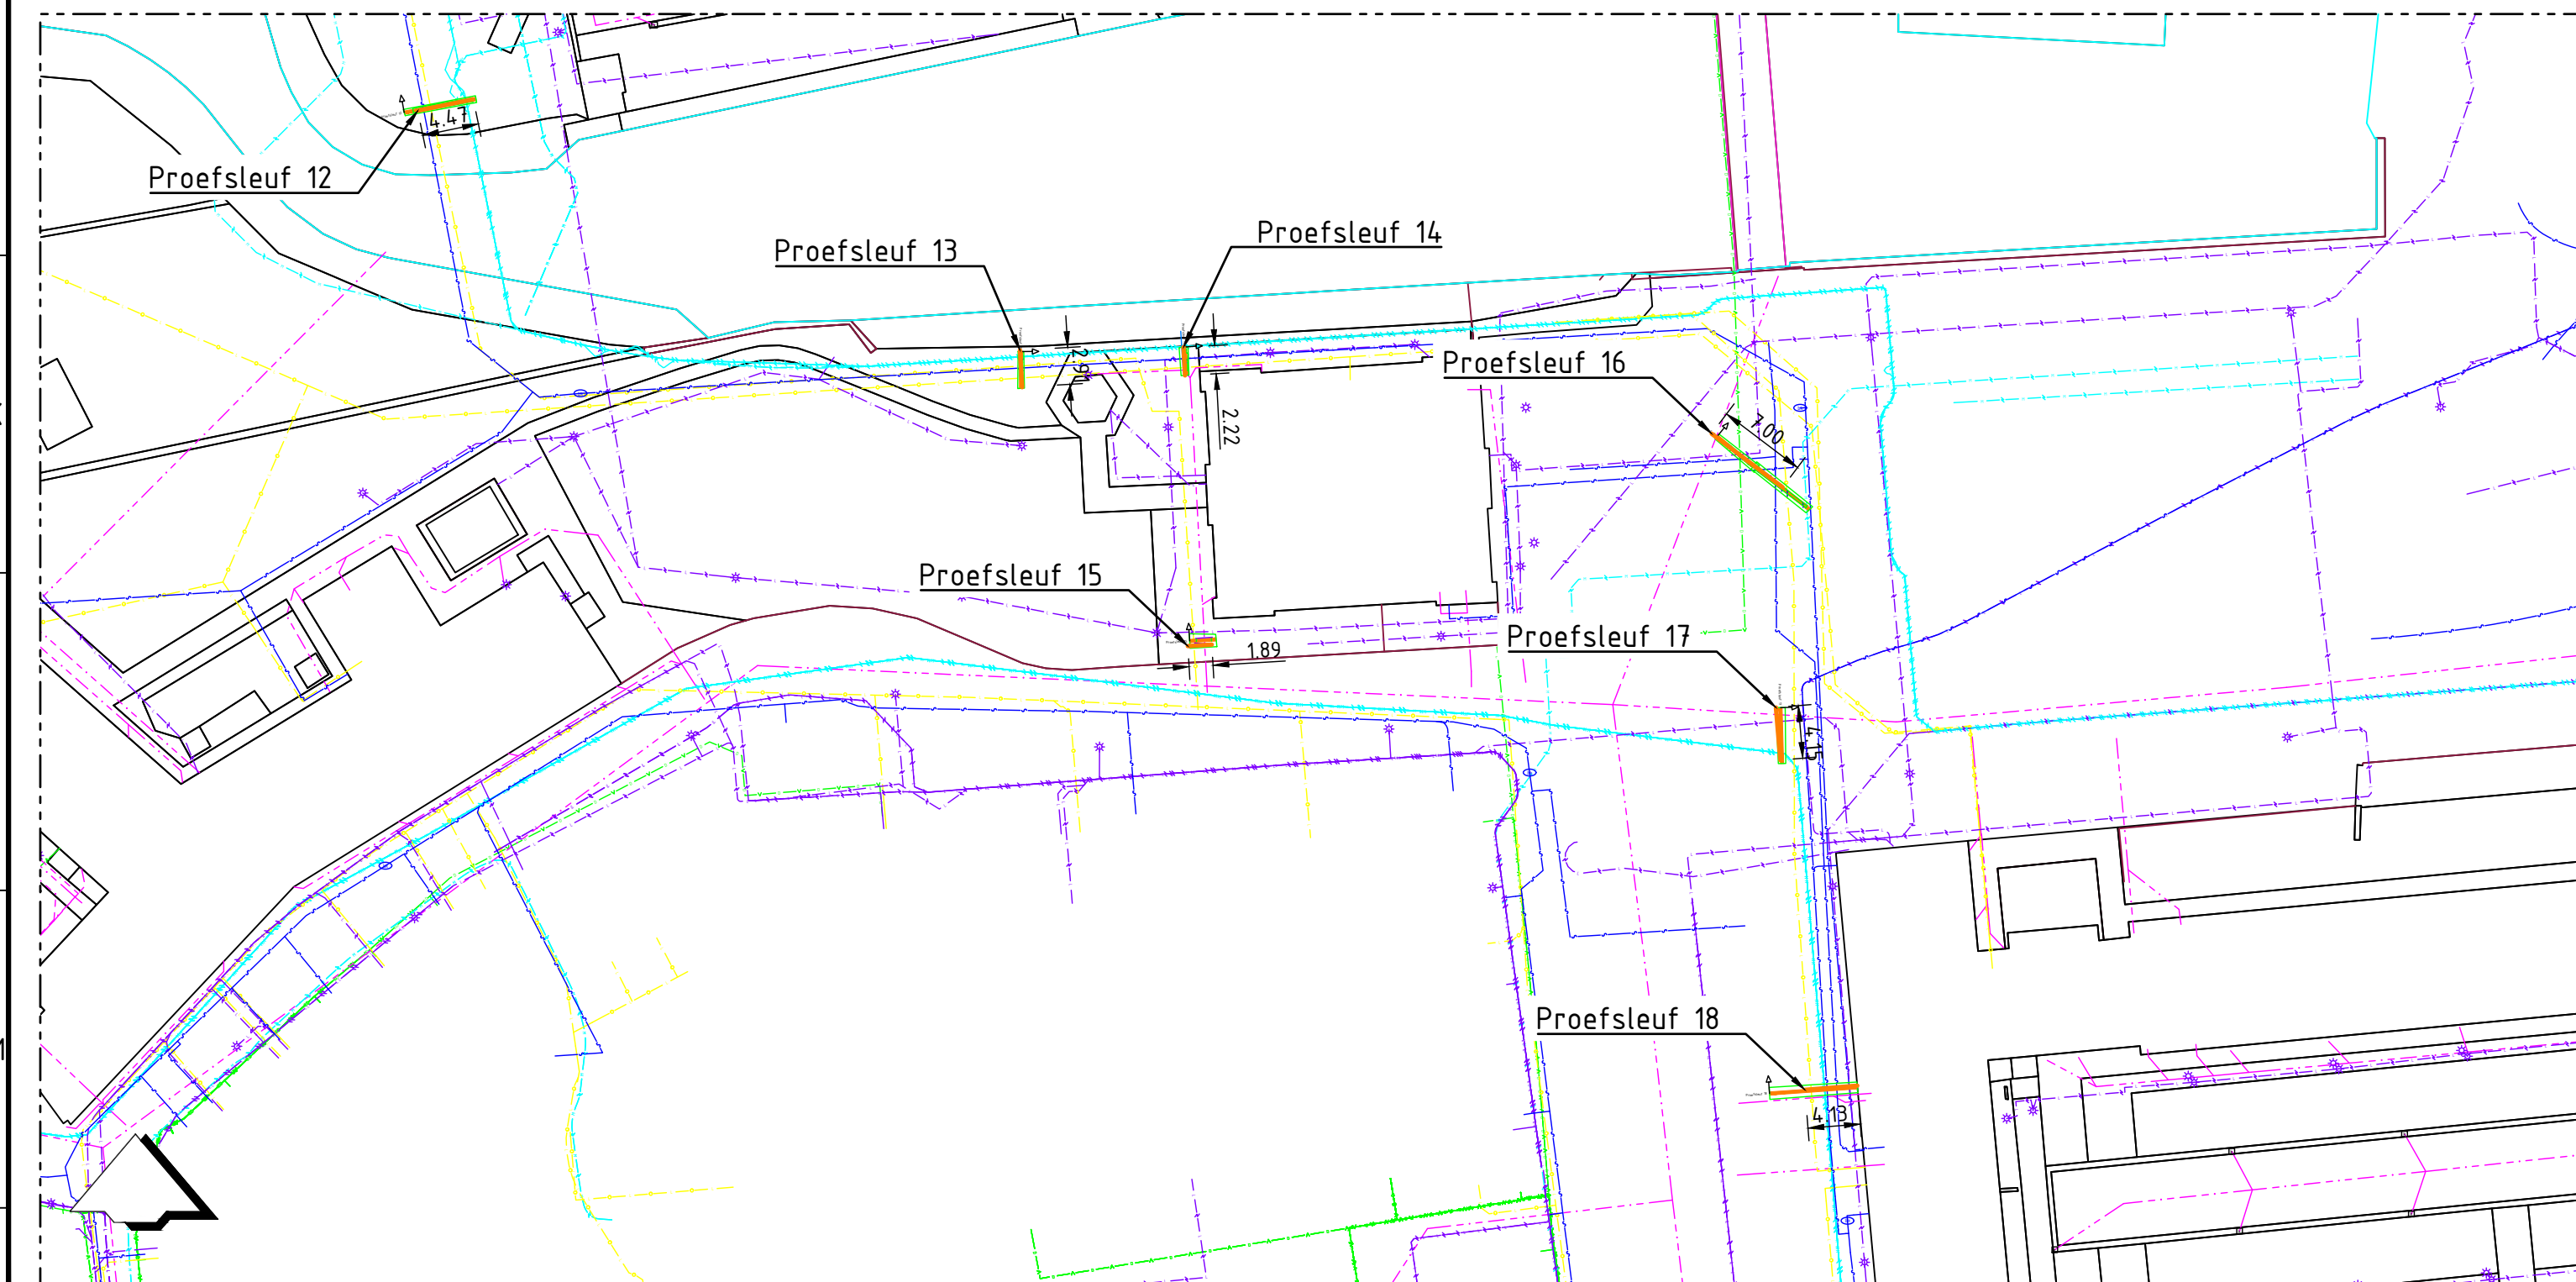


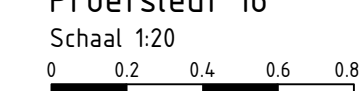

Overzicht proefsluif

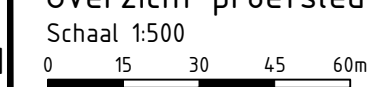

Verklaring

- | | Vrijrijval riool |
|--|------------------|
| | Drukriool |
| | Water |
| | Warmtenet |
| | Gas lage druk |
| | Data |
| | Laagspanning |
| | Middenspanning |
| | Overig |

Proefsteele 16						
Thema	Opmeking	Arfsteed	Dispe	Material	Diam.	Kleur

KLIC melding 210101994_1 (07-10-2021)						
Thema	Netbeheer	Afstand	Type	Materiaal	Diam.	Status
Gelastepunt	Exis B.V.	0,6 m	Kabelbad		- mm	Bestaand
Laspingspanning	Exis B.V.	2,23 m	Elektrisch/skabel	200 V	- mm	Bestaand
Gelastepunt	Ziggo B.V.	2,32 m	Telecommunicatiekabel	Cosaal	- mm	Bestaand
Gelastepunt	Ziggo B.V.	2,32 m	Kabelbad		- mm	Bestaand
Water	Brabant Water	2,78 m	Waterleiding	Ombedend	- mm	Bestaand
Water	Brabant Water	2,78 m	Waterleiding	Ovening	1000 mm	Bestaand
Water	Brabant Water	5,87 m	Waterleiding	Grijs gietijzer	150 mm	Bestaand
Gas lage druk	Exis Netbeheer	7,01 m	Olle, gas van chemiealingsleiding	Grijs gietijzer	150 mm	Bestaand
Middenspanning	Exis Netbeheer B.V.	9,00 m	Elektriciteit/skabel	0 V	- mm	Bestaand
Middenspanning	Exis Netbeheer B.V.	9,00 m	Kabelbad		- mm	Vervallen

Waarschuwing

De ligging van de kabels en leidingen is slechts schematische aangegeven en behoeft niet volledig te zijn.
Bij de uitvoering van werken gelden alleen de door de kabel- en leidingbeheerders verstrekte tekeningen.

Verklaring

Maten in meters, tenzij anders vermeld.
Materiaalmaten in mm, tenzij anders vermeld.
Peilmaten in meters t.o.v. NAP, tenzij anders vermeld
Diameters in mm, tenzij anders vermeld.

Programnummer G2 10017	Tekeningnummer 8016	Versie A	Status DEFINITIEF	Vrijgengaten REI 18-10-2021	Documentnummer G2 10017-8016-1
Schaal 1:50	Fase Revisie	Omschrijving Rijkswastgoedbedrijf			
Bladformaat A1.0	Blad in bladen 1 / 1				
Gekend JSI	Gewijzigd	Project: Proefsleuven KMA te Breda			
		Omschrijving Resultaten proefsleuf 16 Situatie, profiel en tabel			
De Sluizen 4-10 1206 A2 Sluizen 0075 - 74 30 89 info@grondradar.nl De Sluizen 4-10 1206 A2 Sluizen 0075 - 74 30 89 info@grondradar.nl					

