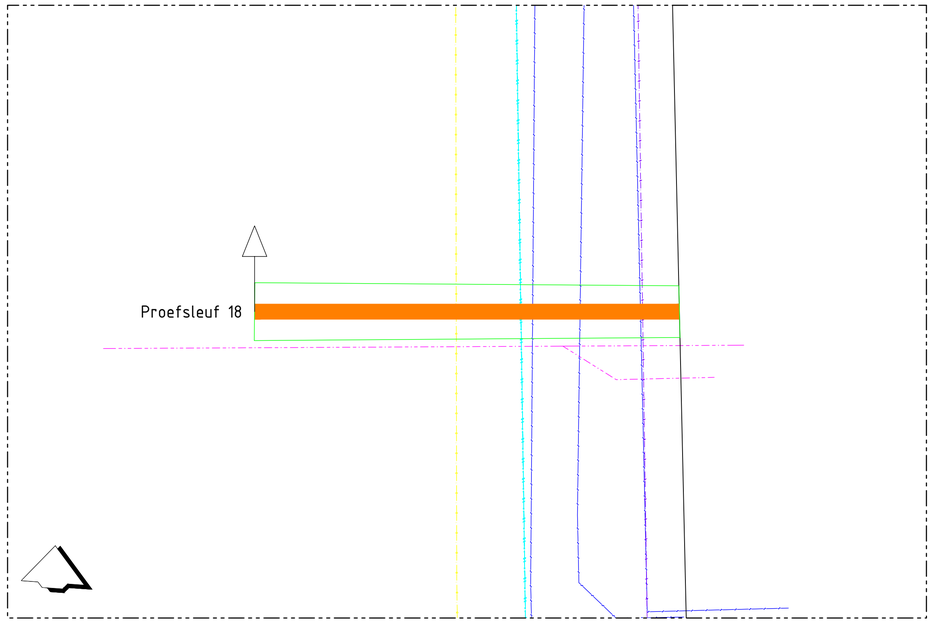

Bovenaanzicht proefsleuf

Schaal 1:50

0 0.5 1.0 1.5 2.0m

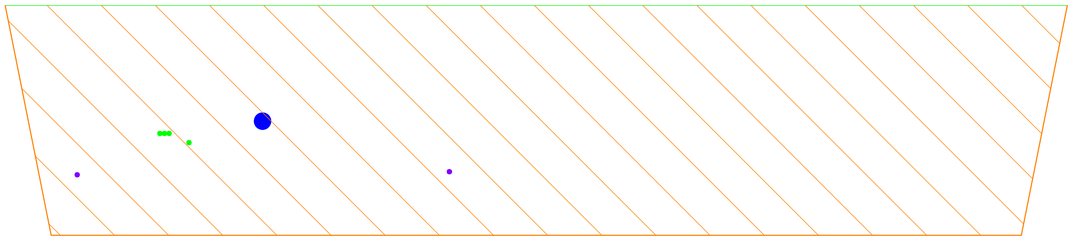

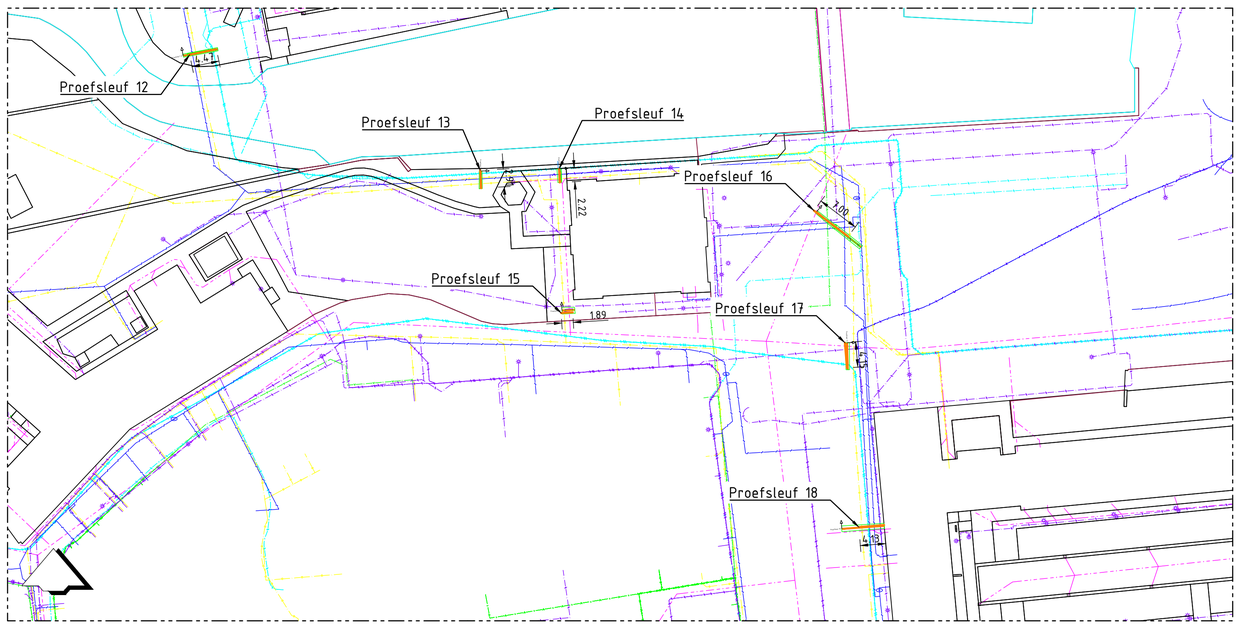

Overzicht proefsleuf

Schaal 1:500

0 15 30 45 60m

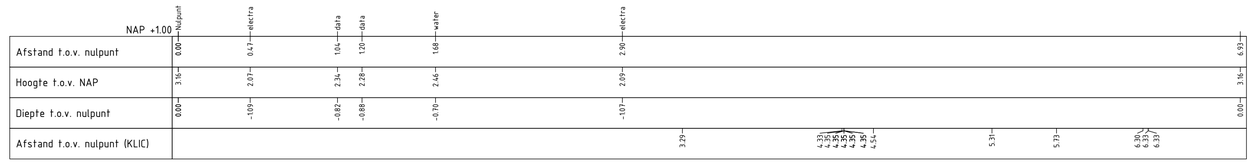

Proefsleuf 18

Schaal 1:20

0 0.2 0.4 0.6 0.8m

Proefsleuf 18

Thema	Opmerking	Afstand	Diepte	Materiaal	Diam.	Kleur
electra	1 leiding	0.47 m	-1.09 m	pvc	30 mm	geel
data	3 leidingen	1.04 m	-0.82 m	pvc	30 mm	geel
data	1 leiding	1.20 m	-0.88 m	pvc	30 mm	geel
water	1 leiding	1.68 m	-0.70 m	pvc	110 mm	geel
electra	1 leiding	2.90 m	-1.07 m	pvc	30 mm	geel

KLIC melding 210101994_1 (07-10-2021)

Thema	Netbeheer	Afstand	Type	Materiaal	Diam.	Status
Gas lage druk	Enexis Netbeheer B.V.	3.29 m	Olie-, gas- of chemicaliënpijpleiding	Grijs gietijzer	150 mm	Bestaand
Datatransport	KPN B.V.	4.33 m	Kabelbed		- mm	Bestaand
Middenspanning	Enexis Netbeheer B.V.	4.35 m	Elektriciteitskabel	10000 V	- mm	Bestaand
Middenspanning	Enexis Netbeheer B.V.	4.35 m	Elektriciteitskabel	10000 V	- mm	Bestaand
Middenspanning	Enexis Netbeheer B.V.	4.35 m	Elektriciteitskabel	10000 V	- mm	Bestaand
Middenspanning	Enexis Netbeheer B.V.	4.35 m	Elektriciteitskabel	0 V	- mm	Bestaand
Middenspanning	Enexis Netbeheer B.V.	4.35 m	Elektriciteitskabel	0 V	- mm	Bestaand
Middenspanning	Enexis Netbeheer B.V.	4.35 m	Elektriciteitskabel	10000 V	- mm	Bestaand
Middenspanning	Enexis Netbeheer B.V.	4.35 m	Elektriciteitskabel	10000 V	- mm	Bestaand
Middenspanning	Enexis Netbeheer B.V.	4.35 m	Elektriciteitskabel	10000 V	- mm	Bestaand
Middenspanning	Enexis Netbeheer B.V.	4.35 m	Kabelbed		- mm	Bestaand
Water	Brabant Water	4.54 m	Waterleiding	PVC	40 mm	Bestaand
Water	Brabant Water	5.31 m	Waterleiding	Grijs gietijzer	150 mm	Bestaand
Datatransport	KPN B.V.	5.73 m	Kabelbed		- mm	Bestaand
Water	RVB/Defensie	6.30 m	Waterleiding	Asbestcement	100 mm	Bestaand
Laagspanning	Enexis Netbeheer B.V.	6.33 m	Elektriciteitskabel	400 V	- mm	Bestaand
Laagspanning	Enexis Netbeheer B.V.	6.33 m	Kabelbed		- mm	Bestaand

Verklaring

- Vrijverval riool
- Drukriool
- Water
- Warmtenet
- Gas lage druk
- Data
- Laagspanning
- Middenspanning
- Overig

Waarschuwing

De ligging van de kabels en leidingen is slechts schematische aangegeven en behoeft niet volledig te zijn.
Bij de uitvoering van werken gelden alleen de door de kabel- en leidingbeheerders verstrekte tekeningen.

Verklaring

Maten in meters, tenzij anders vermeld.
Materiaalmaten in mm, tenzij anders vermeld.
Peilmaten in meters t.o.v. NAP, tenzij anders vermeld
Diameters in mm, tenzij anders vermeld.

Projectnummer	Tekeningnummer	Versie	Status	Vrijegeven	Documentnummer
G210017	8018	A	DEFINITIEF	REi 18-10-2021	G210017-8018-1

Schaal	Fase
1:50	Revisie

Bladformaat	Blad in bladen
A1	1 / 1

Getekend	Gewijzigd
JSi	

Opdrachtgever: Rijksvastgoedbedrijf

Project: Proefsleuven KMA te Breda

Omschrijving: Resultaten proefsleuf 18
Situatie, profiel en tabel

GRONDRADAR B.V.
De Steven 41-C | 7206 AZ Zutphen | 0575 - 74 30 89 | info@grondradar.nl | www.grondradar.nl