



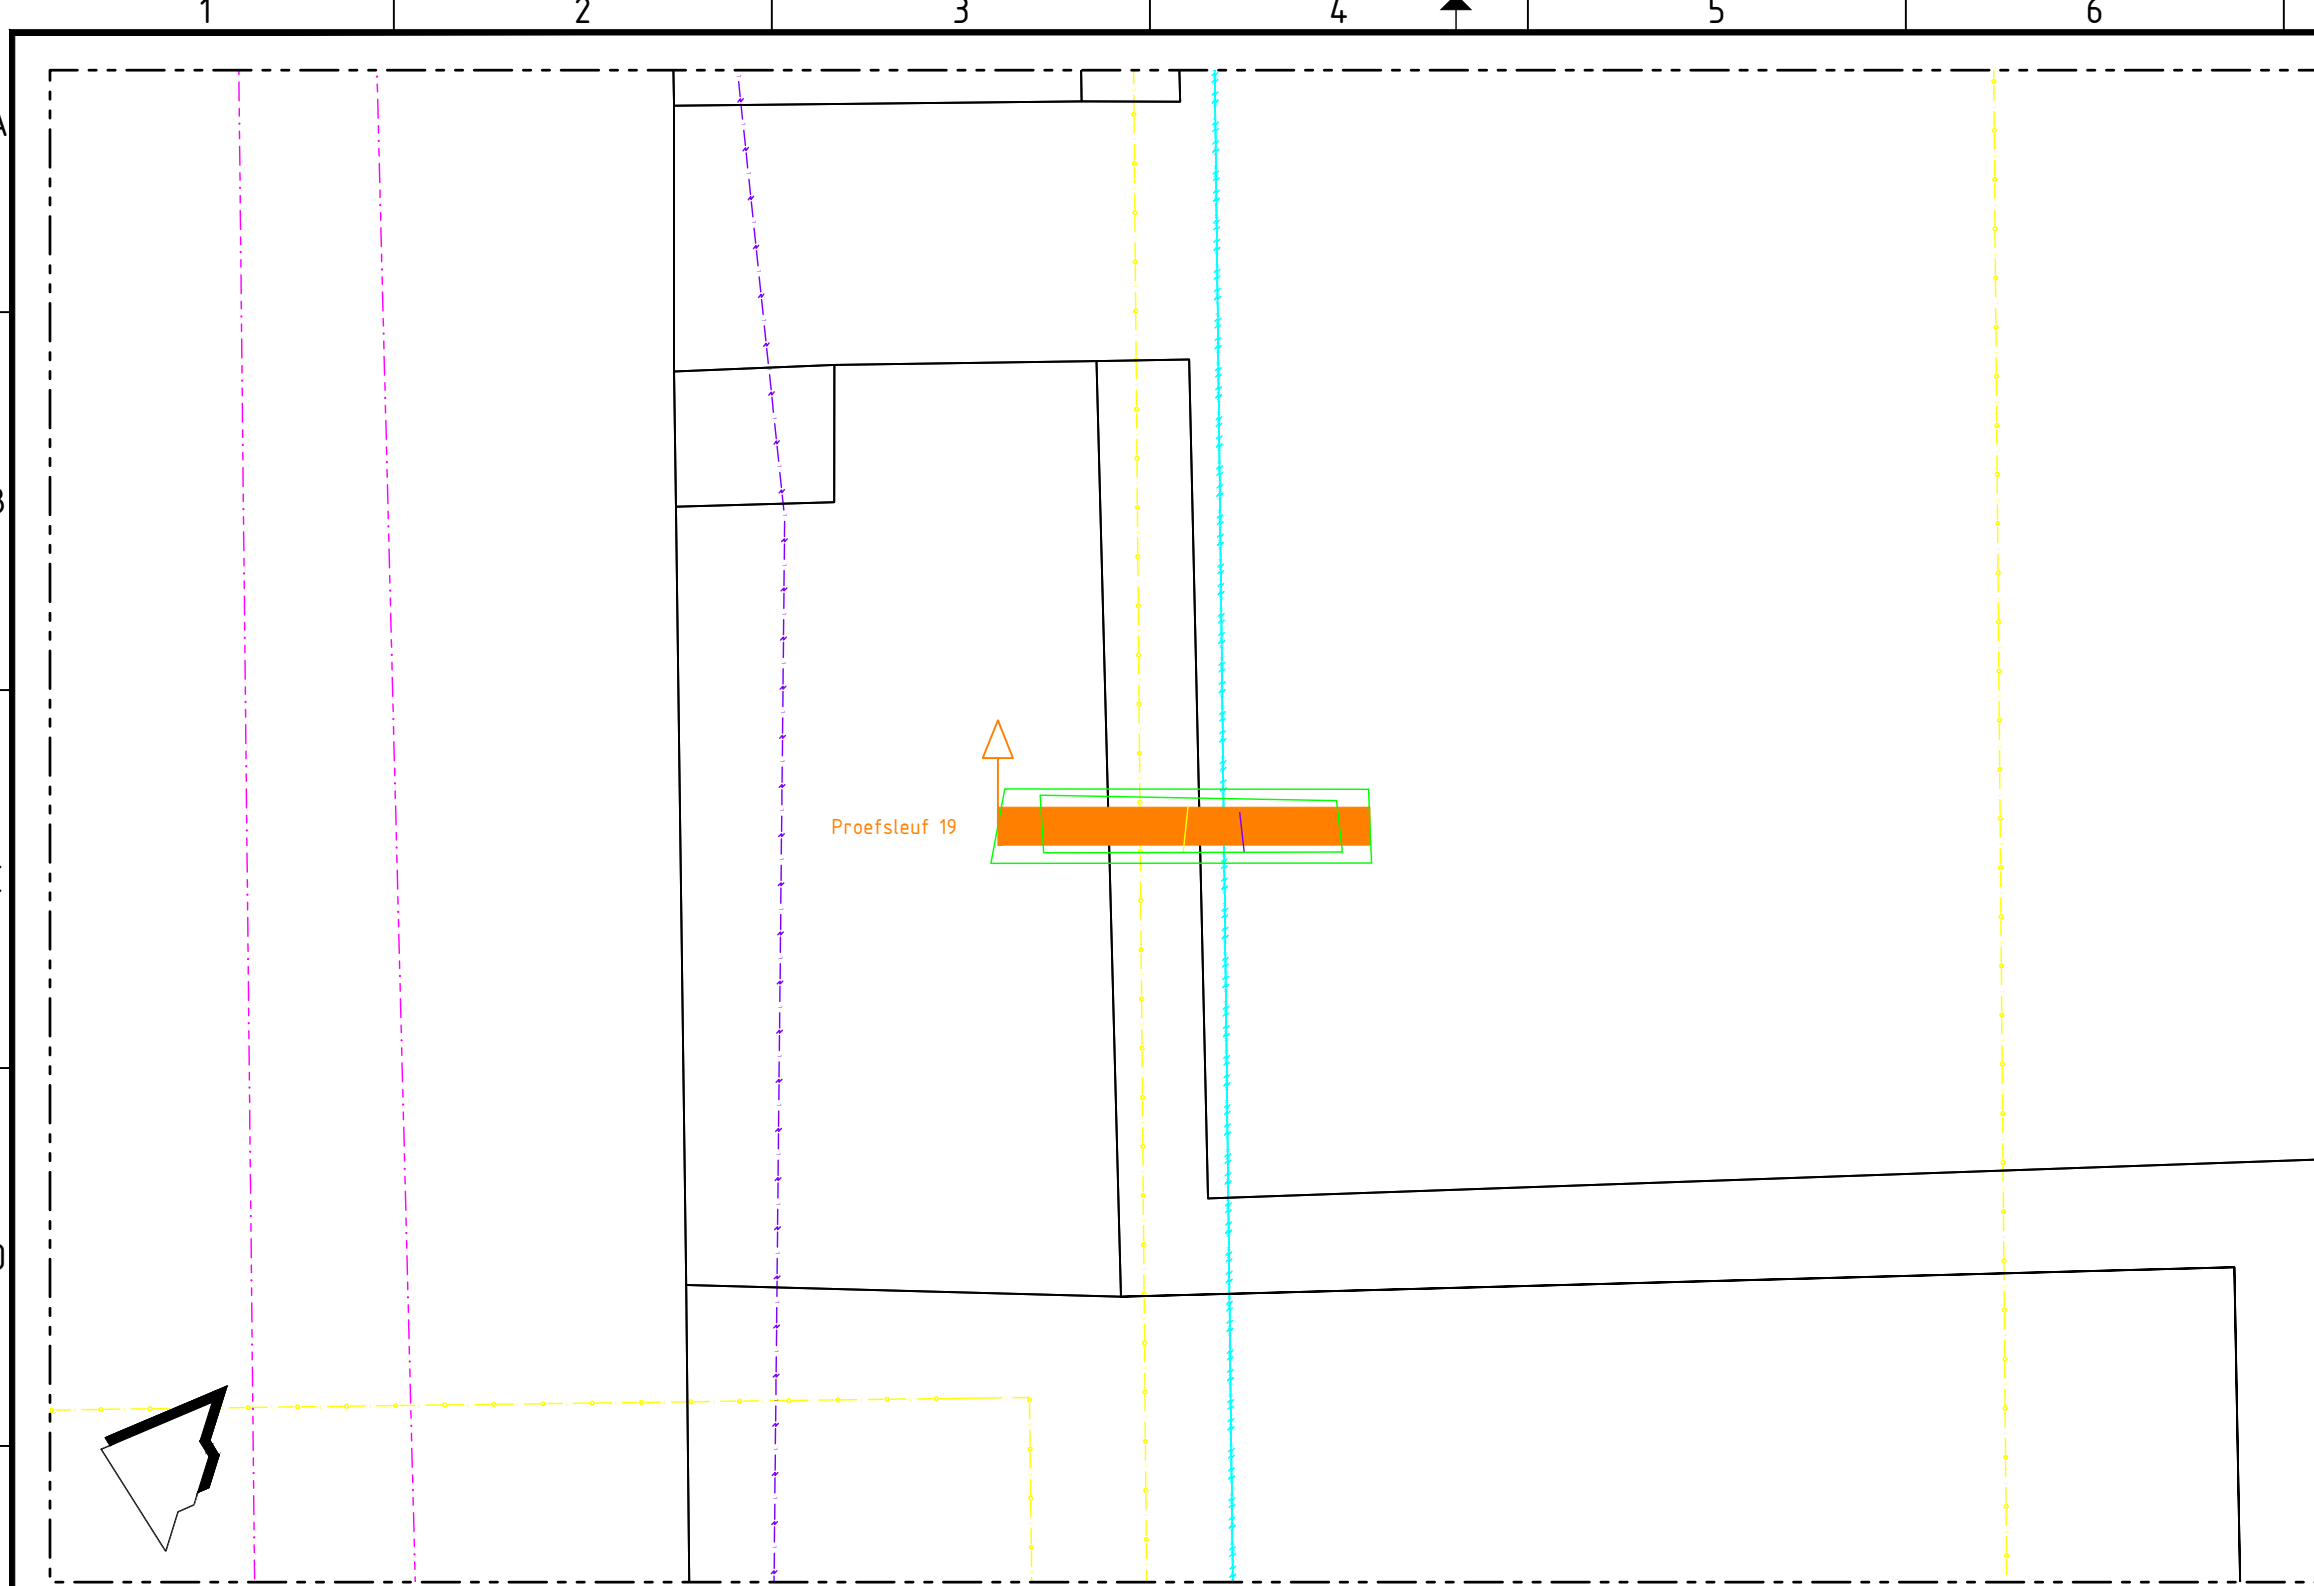

Bovenaanzicht proefsleuf
Schaal 1:50

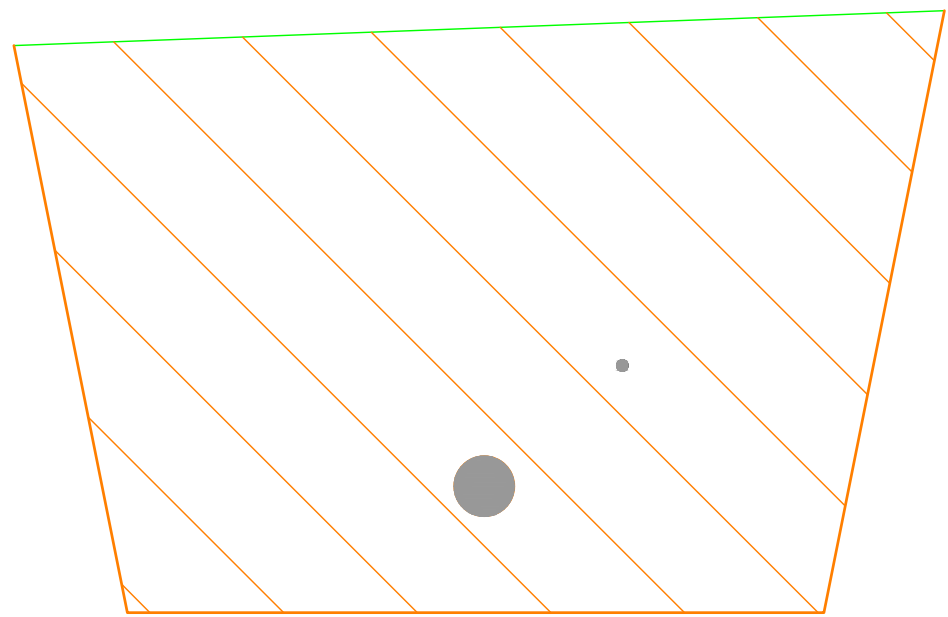


NAP+0.00 Nulpunt				
Afstand t.o.v. nulpunt	0.00	1.24	1.61	2.45
Hoogte t.o.v. NAP	2.43	1.34	1.60	2.52
Diepte t.o.v. nulpunt	0.00	-1.09	-0.83	0.09
Afstand t.o.v. nulpunt (KLIC)		0.94	1.49	

Proefsleuf 19
Schaal 1:20

Proefsleuf 19					
Thema	Opmerking	Afstand	Diepte	Materiaal	Kleur
Lage druk gas leiding		1.24 m	-1.09 m	160 mm	BRUN
Laagspanning		1.61 m	-0.83 m	30 mm	ZWART

KLIC melding 210101994_1 (07-10-2021)						
Thema	Netbeheer	Afstand	Type	Materiaal	Diam.	Status
Gas lage druk	RVD/Defensie	0.94 m	olie-, gas- of chemicalienleiding	PVC	110 mm	Bestaand
Middenspanning	Enexis Netbeheer B.V.	1.49 m	Elektrischekabel	0 V	- mm	Bestaand
Middenspanning	Enexis Netbeheer B.V.	1.49 m	Elektrischekabel	10000 V	- mm	Bestaand
Middenspanning	Enexis Netbeheer B.V.	1.49 m	Elektrischekabel	10000 V	- mm	Bestaand
Middenspanning	Enexis Netbeheer B.V.	1.49 m	Elektrischekabel	10000 V	- mm	Bestaand
Middenspanning	Fudura	1.49 m	Elektrischekabel	10000 V	- mm	Bestaand
Middenspanning	Enexis Netbeheer B.V.	1.49 m	Kabelbed		- mm	Bestaand

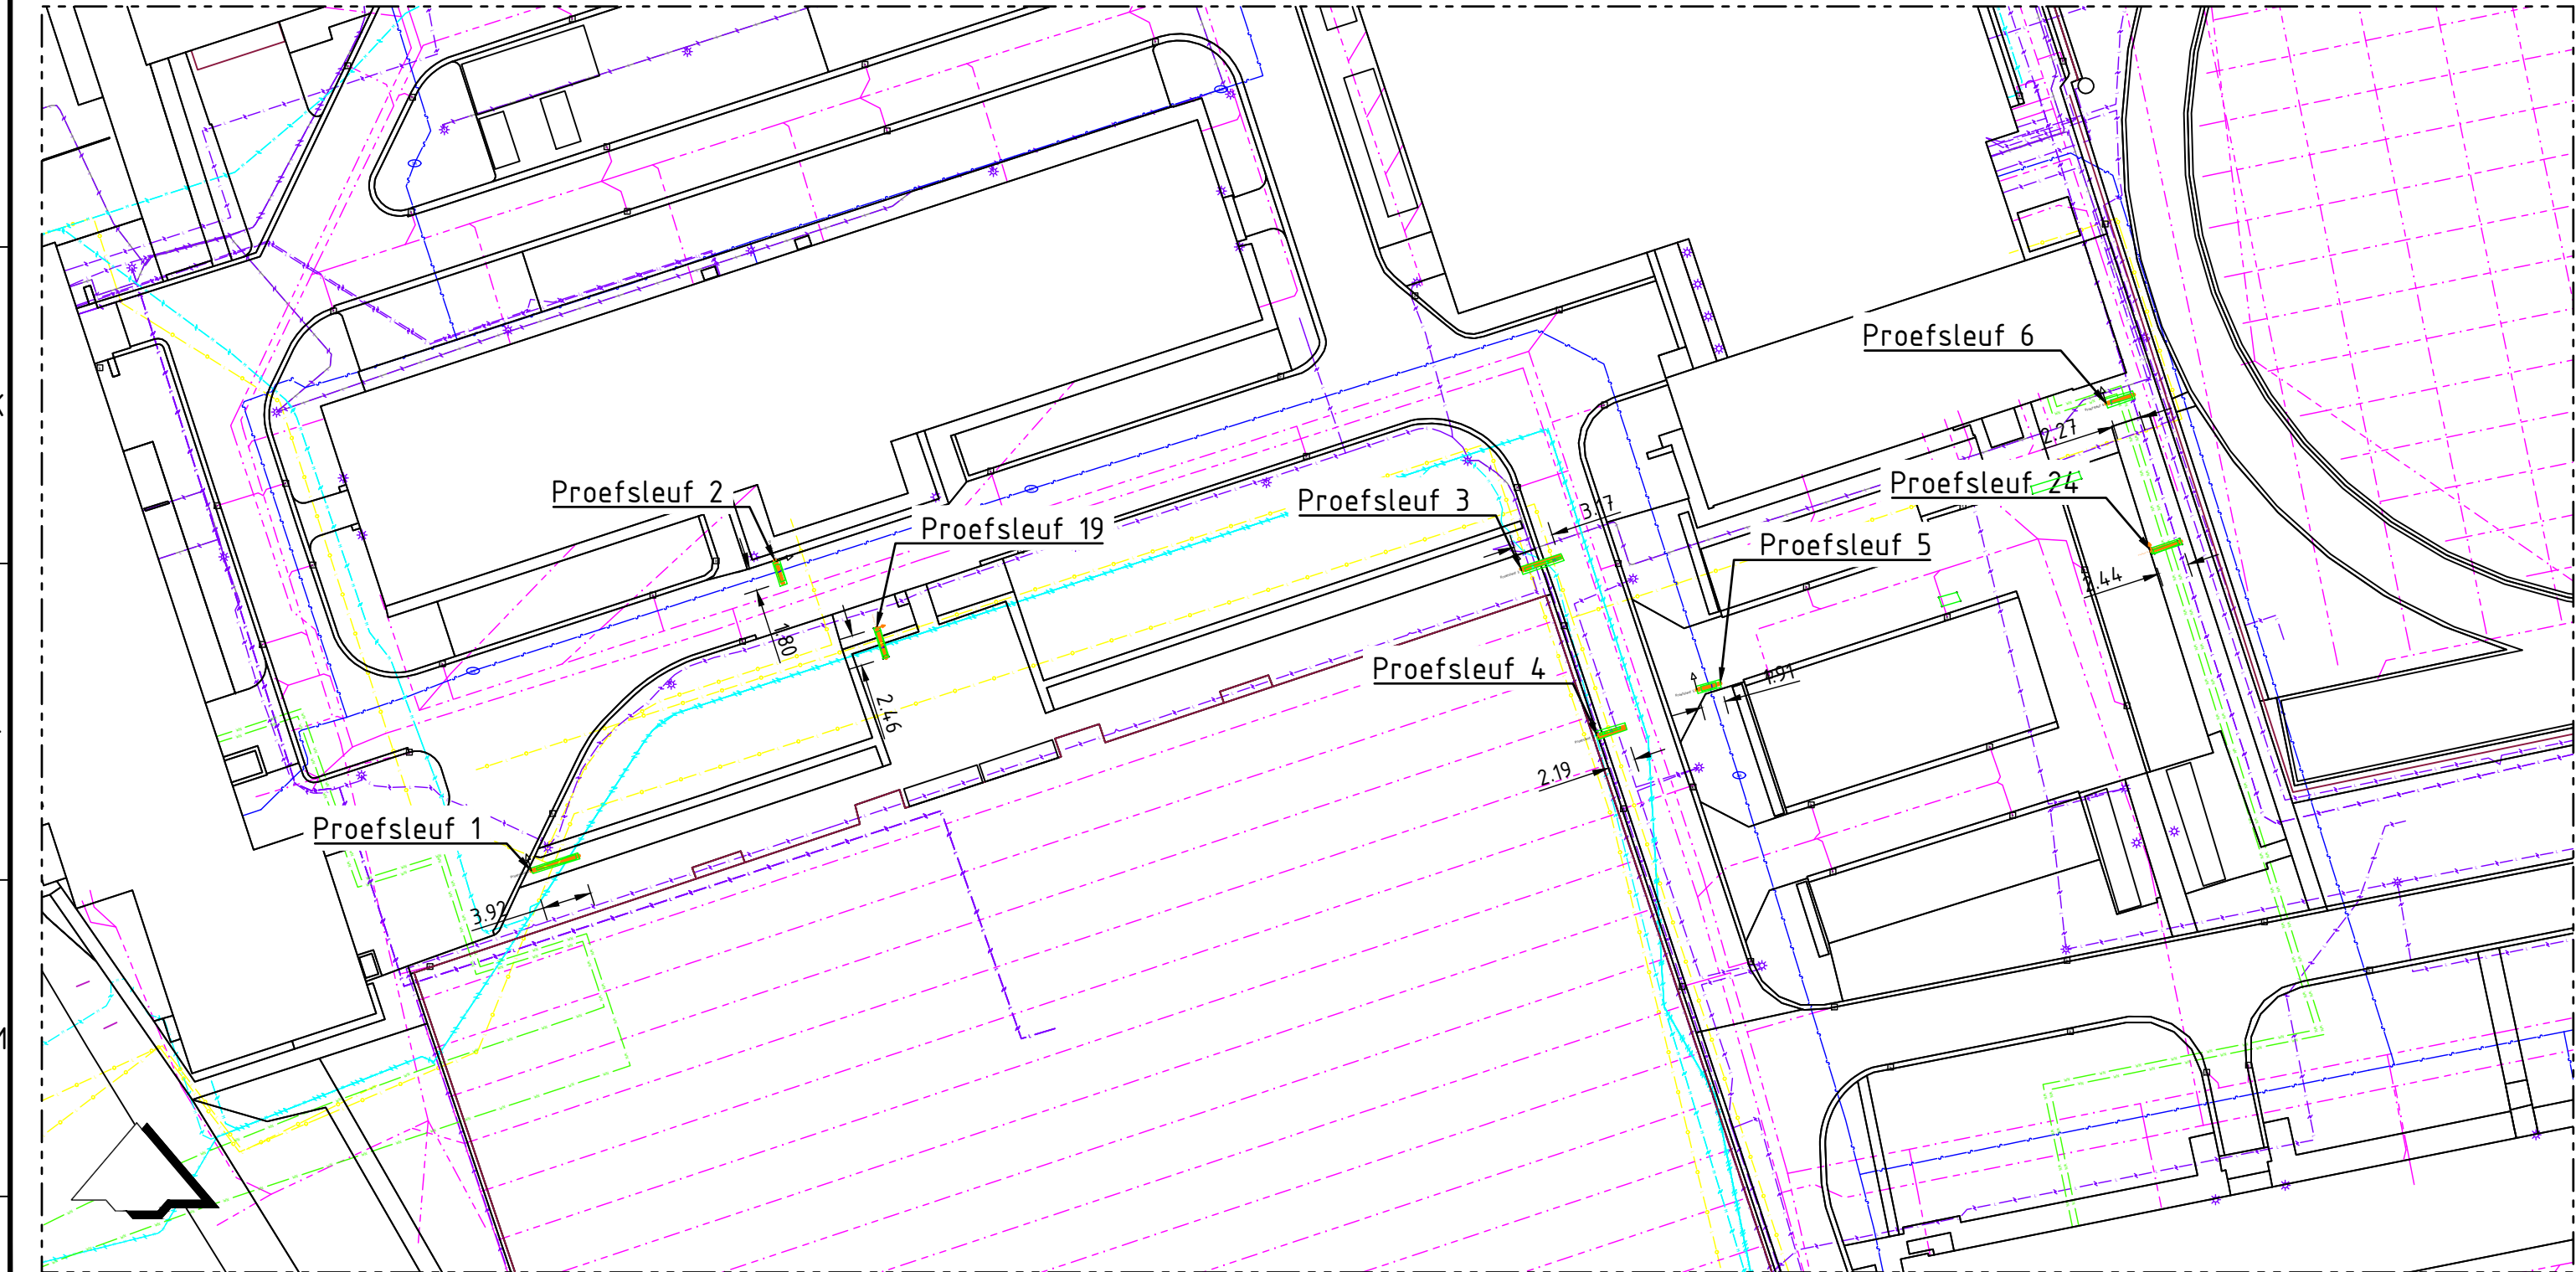

Overzicht proefsleuf
Schaal 1:500



Verklaring

- Vrijverval riool
- Drukriool
- Water
- Warmtenet
- Gas lage druk
- Data
- Laagspanning
- Middenspanning
- Overig

Waarschuwing

De ligging van de kabels en leidingen is slechts schematisch aangegeven en behoeft niet volledig te zijn. Bij de uitvoering van werken gelden alleen de door de kabel- en leidingbeheerders verstrekte tekeningen.

Verklaring

Maten in meters, tenzij anders vermeld.
Materiaalmaten in mm, tenzij anders vermeld.
Peilmaten in meters t.o.v. NAP, tenzij anders vermeld.
Diameters in mm, tenzij anders vermeld.

Projectnummer G210017	Tekeningnummer 8019	Versie 0.1	Status CONCEPT	Vrijgegeven REI	Documentnummer G210017-8019-1
Schaal 1:50	Fase Revisie	Opdrachtgever Rijksvastgoedbedrijf			
Bladformaat A1	Blad in blad 1 / 1				
Getekend JSi	Gegeplaat JSi	Project Proefsleuven KMA te Breda			
Gemaakt door GRONDRADAR B.V.		Omschrijving Resultaten proefsleuf 19 Situatie, profiel en tabel			