



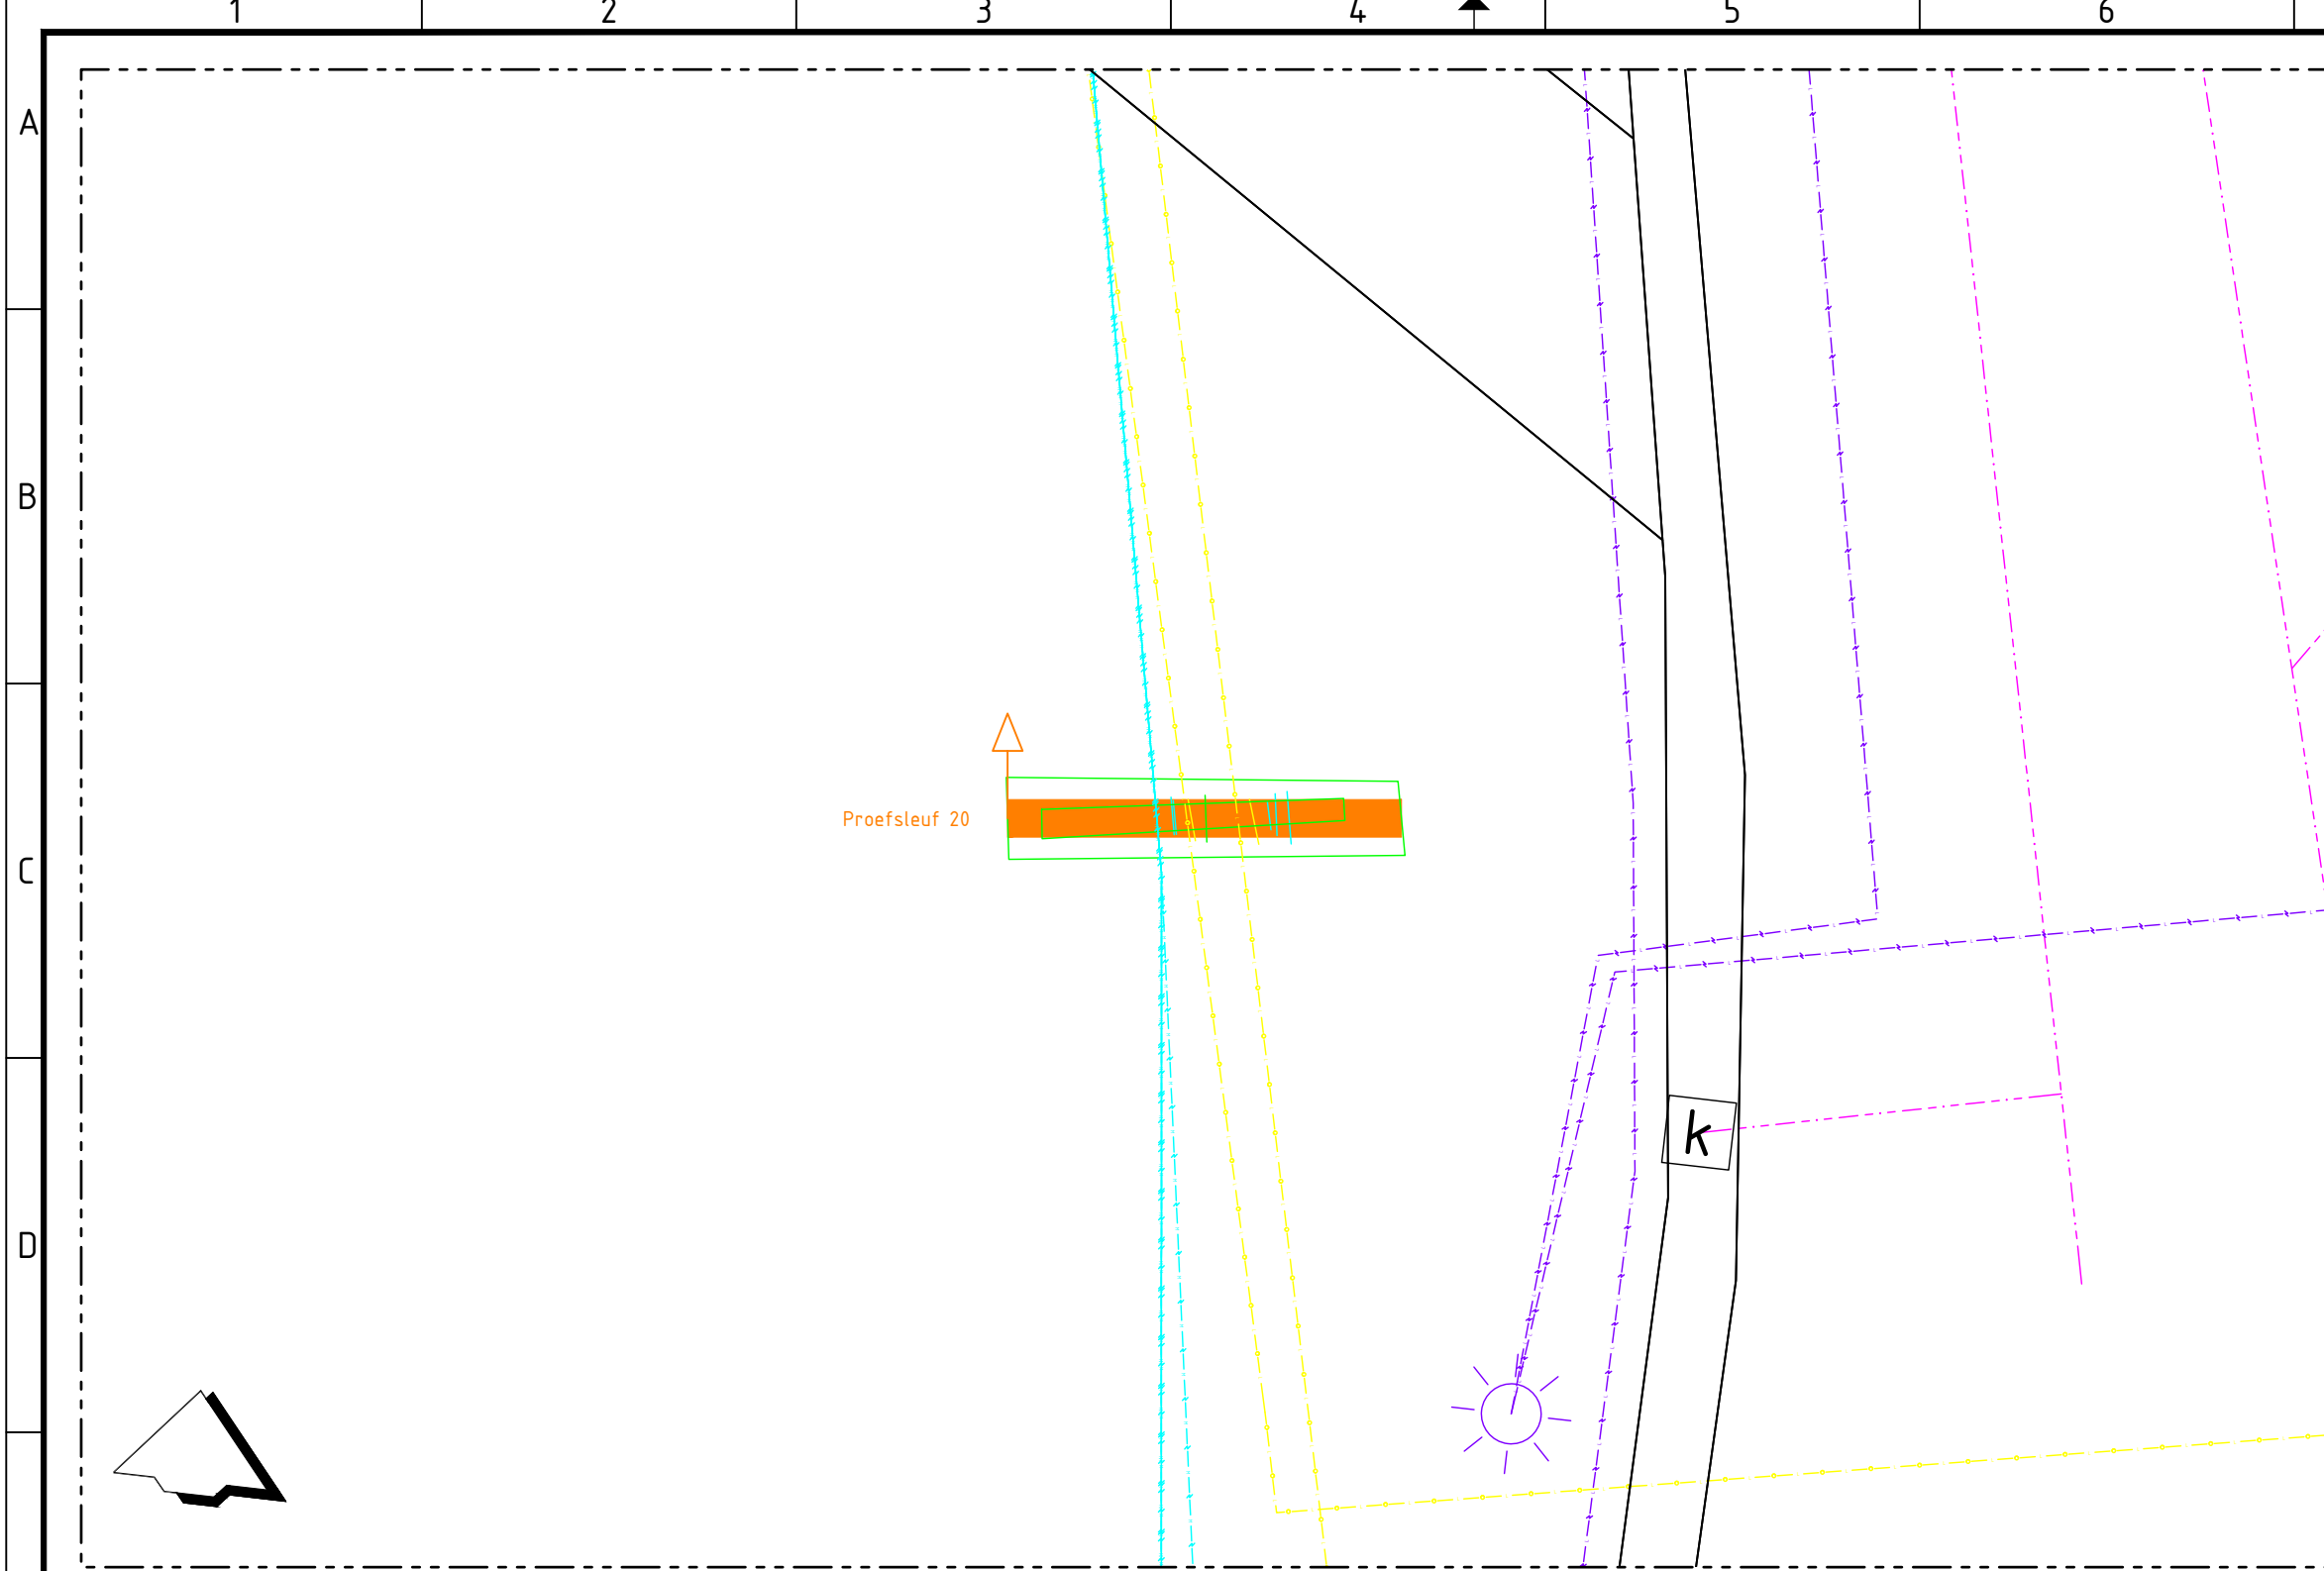

Bovenaanzicht proefsleuf
Schaal 1:50

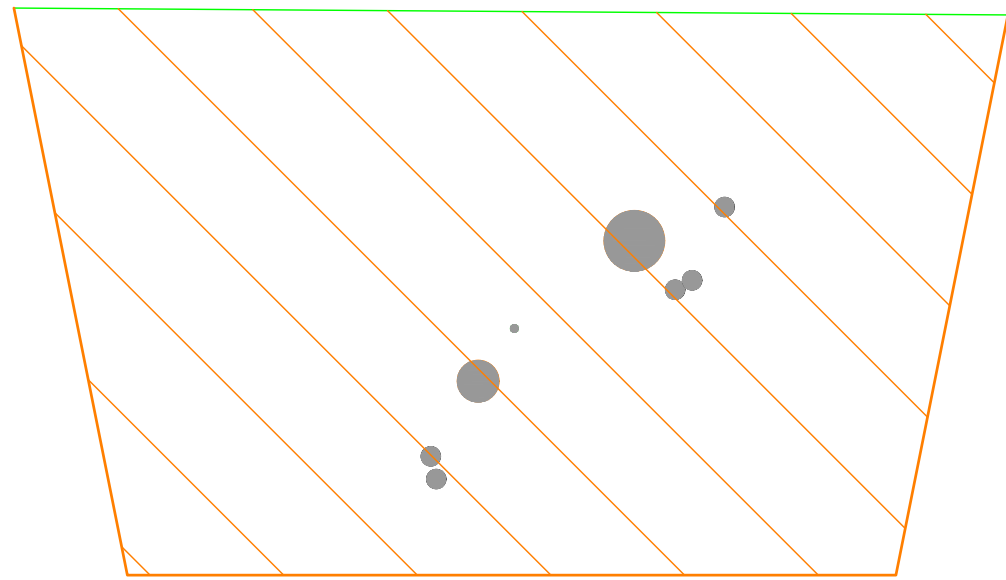

NAP+0.00		Nulpunt	
Afstand t.o.v. nulpunt			
Hoogte t.o.v. NAP	2.31	1.10	1.10
Diepte t.o.v. nulpunt	0.00	-1.10	-1.10
Afstand t.o.v. nulpunt (KLIC)	1.00	1.20	1.54

Proefsleuf 20
Schaal 1:20

Proefsleuf 20					
Thema	Opmerking	Afstand	Diepte	Materiaal	Diam. Kleur
Middenspanning		1.10 m	-1.16 m	METAAL	50 mm ZWART
Middenspanning		1.12 m	-1.22 m	METAAL	50 mm ZWART
Lage druk gas leiding		1.23 m	-0.93 m	PVC	110 mm WIT
Data		1.32 m	-0.84 m	GEVLOCHTEN	20 mm GRUJS
Lage druk gas leiding		1.64 m	-0.54 m	PVC	160 mm WIT
Middenspanning		1.75 m	-0.72 m	METAAL	50 mm ZWART
Middenspanning		1.79 m	-0.70 m	METAAL	50 mm ZWART
Middenspanning		1.88 m	-0.50 m	METAAL	50 mm ZWART

KLIC melding 210101994_1 (07-10-2021)					
Thema	Netbeheer	Afstand	Type	Materiaal	Diam. Status
Middenspanning	Enexis Netbeheer B.V.	1.00 m	Elektrischetskabel	10000 V	- mm Bestaand
Middenspanning	Enexis Netbeheer B.V.	1.00 m	Elektrischetskabel	10000 V	- mm Bestaand
Middenspanning	Enexis Netbeheer B.V.	1.00 m	Elektrischetskabel	10000 V	- mm Bestaand
Middenspanning	Enexis Netbeheer B.V.	1.00 m	Elektrischetskabel	0 V	- mm Bestaand
Middenspanning	Fudura	1.00 m	Elektrischetskabel	10000 V	- mm Bestaand
Middenspanning	Enexis Netbeheer B.V.	1.00 m	Kabelbed		- mm Bestaand
Gas lage druk	RVB/Defensie	1.20 m	Olle-, gas- of chemicalenpijpleiding	PVC	110 mm Bestaand
Gas lage druk	RVB/Defensie	1.54 m	Olle-, gas- of chemicalenpijpleiding	PVC	160 mm Bestaand

Verklaring

- Vrijerval riool
- Drukriool
- Water
- Warmtenet
- Gas lage druk
- Data
- Laagspanning
- Middenspanning
- Overig

Waarschuwing

De ligging van de kabels en leidingen is slechts schematisch aangegeven en behoeft niet volledig te zijn. Bij de uitvoering van werken gelden alleen de door de kabel- en leidingbeheerders verstrekte tekeningen.

Verklaring

Maten in meters, tenzij anders vermeld.
Materiaalmaten in mm, tenzij anders vermeld.
Peilmaten in meters t.o.v. NAP, tenzij anders vermeld.
Diameters in mm, tenzij anders vermeld.

Projectnummer G210017	Tekeningnummer 8020	Versie 0.1	Status CONCEPT	Vrijgegeven REI	Documentnummer G210017-8019-1
Schaal 1:50	Fase Revisie	Opdrachtgever Rijksvastgoedbedrijf			
Bladformaat A1	Blad in bladen 1 / 1				
Getekend JSi	Gegevoegd	Project Proefsleuven KMA te Breda			
GRONDRADAR B.V.		Omschrijving Resultaten proefsleuf 20 Situatie, profiel en tabel			