


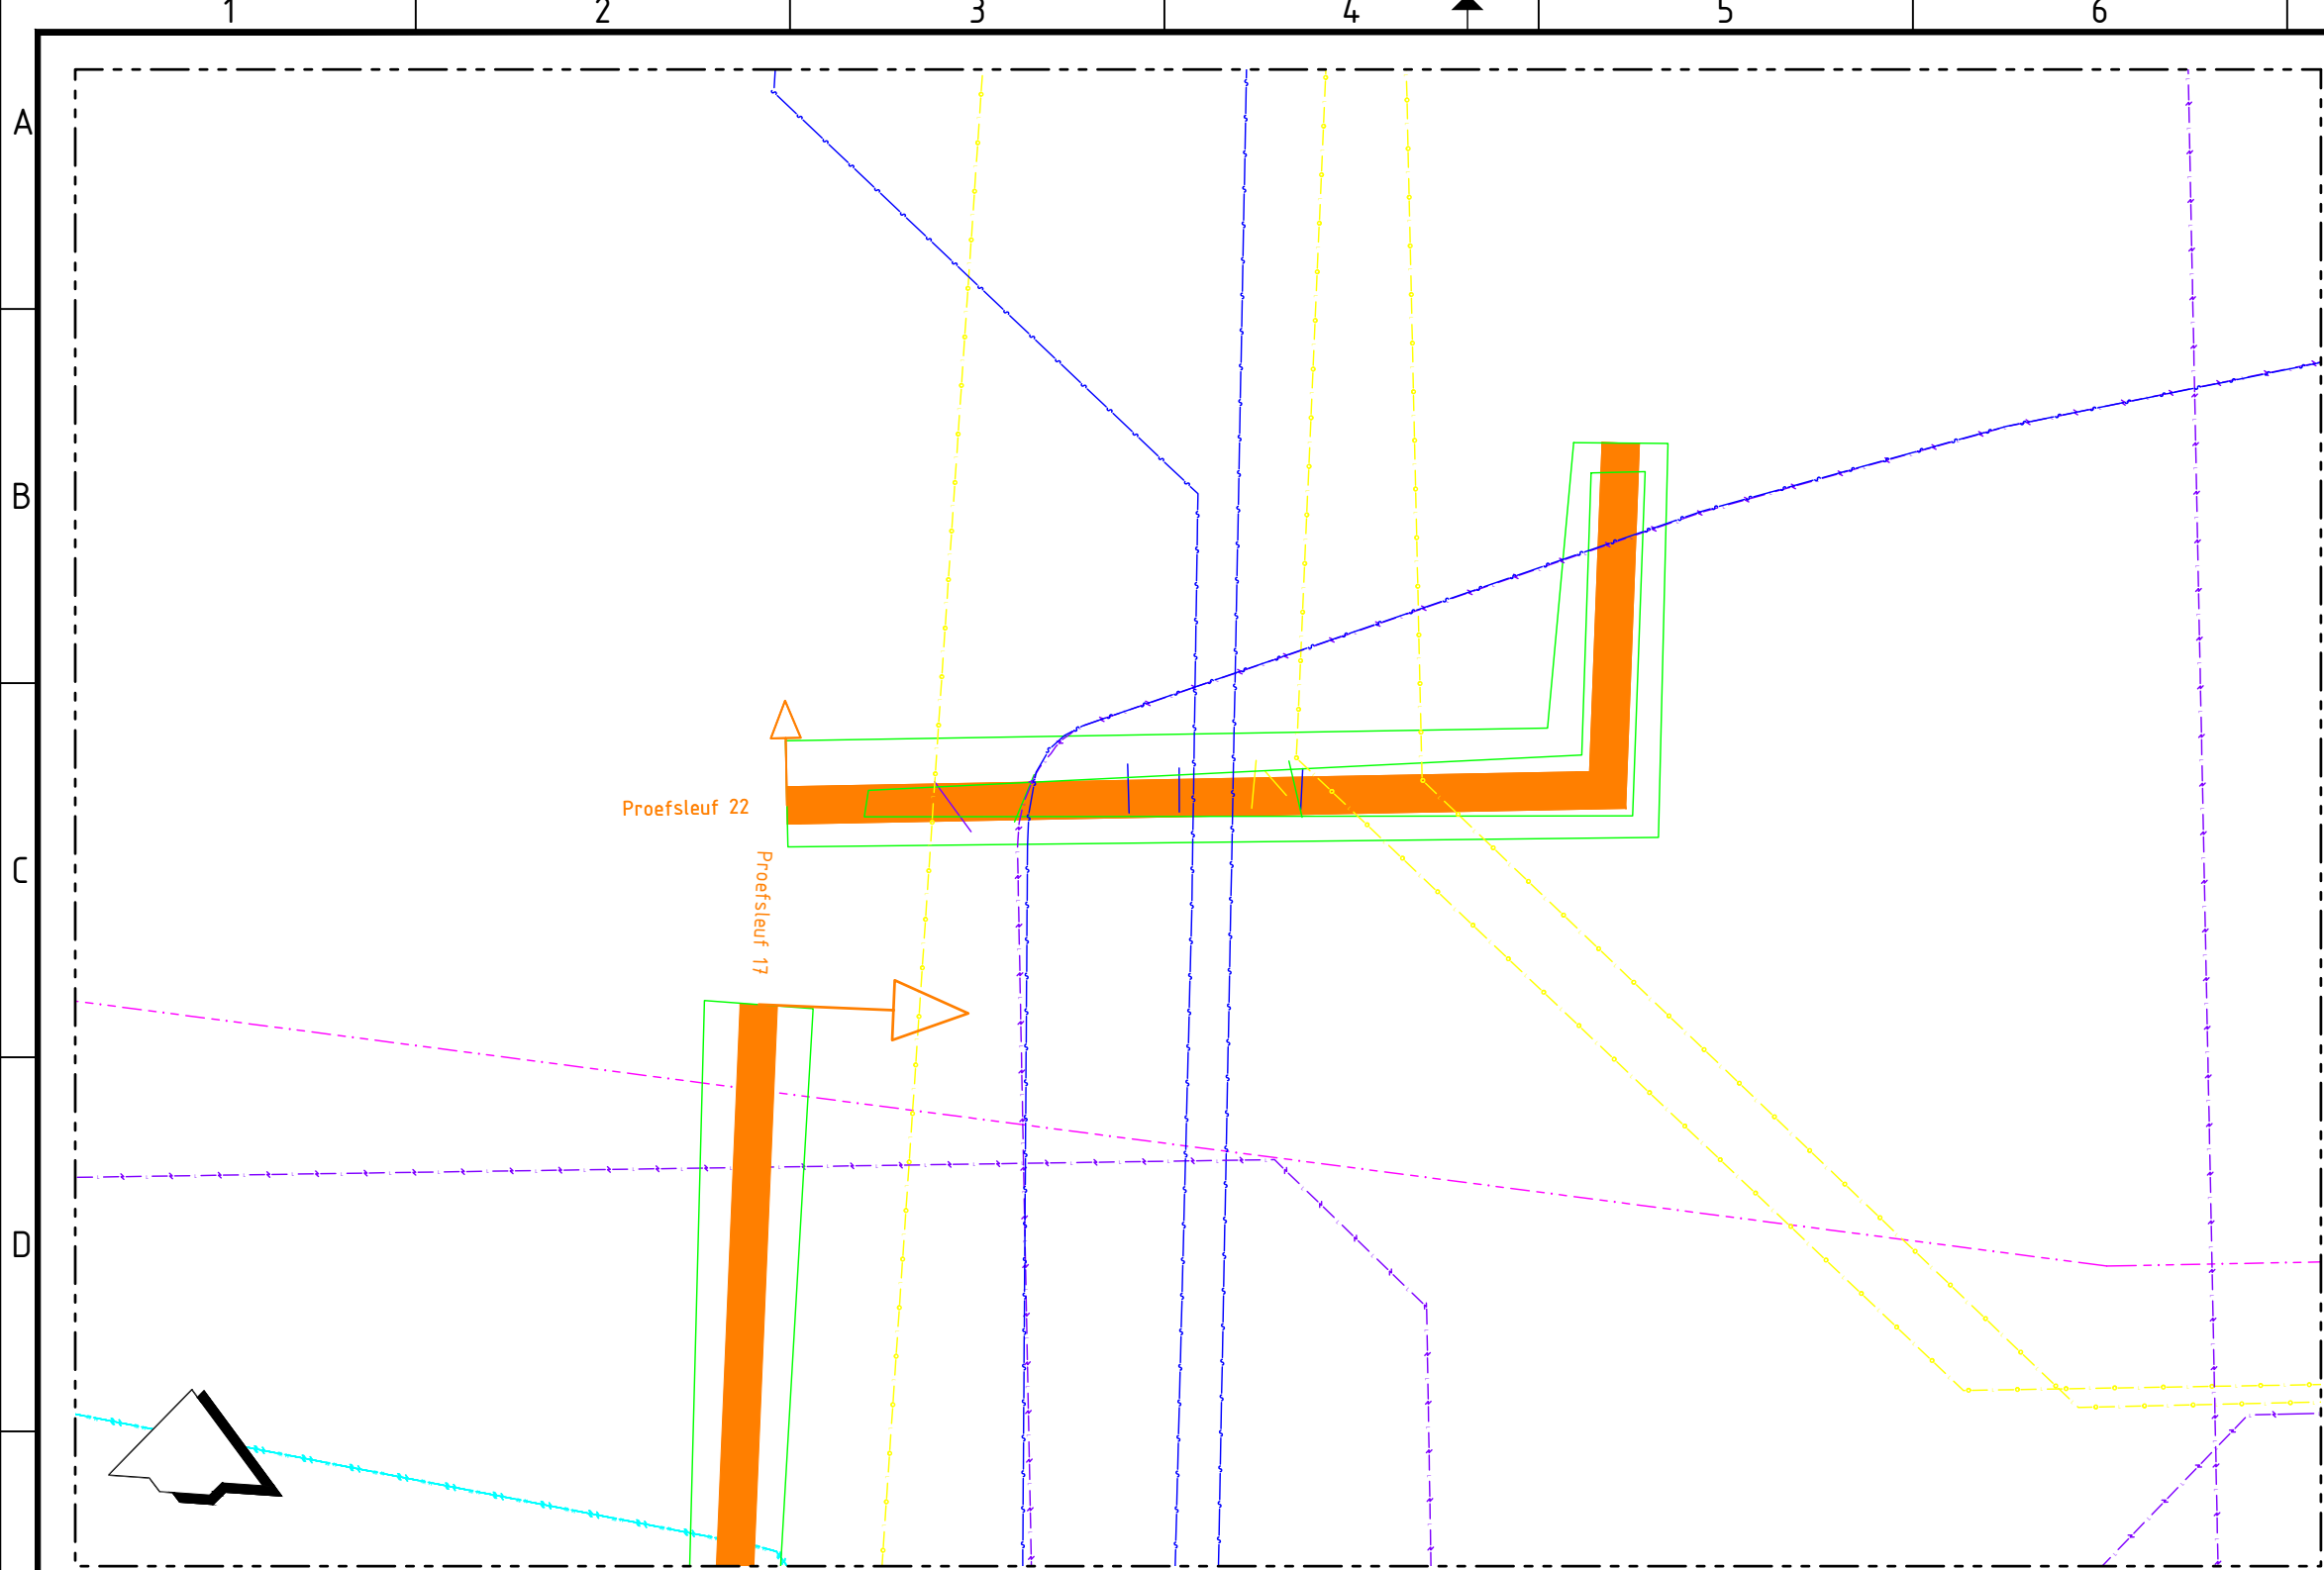

Bovenaanzicht proefsleuf
Schaal 1:50

0 0.5 1.0 1.5 2.0m




NAP+1.00		Nulpunt		laagspanning		data		waterleiding		waterleiding		lage druk gas leiding		data		waterleiding	

Proefsleuf 22

Schaal 1:20

0 0.2 0.4 0.6 0.8m

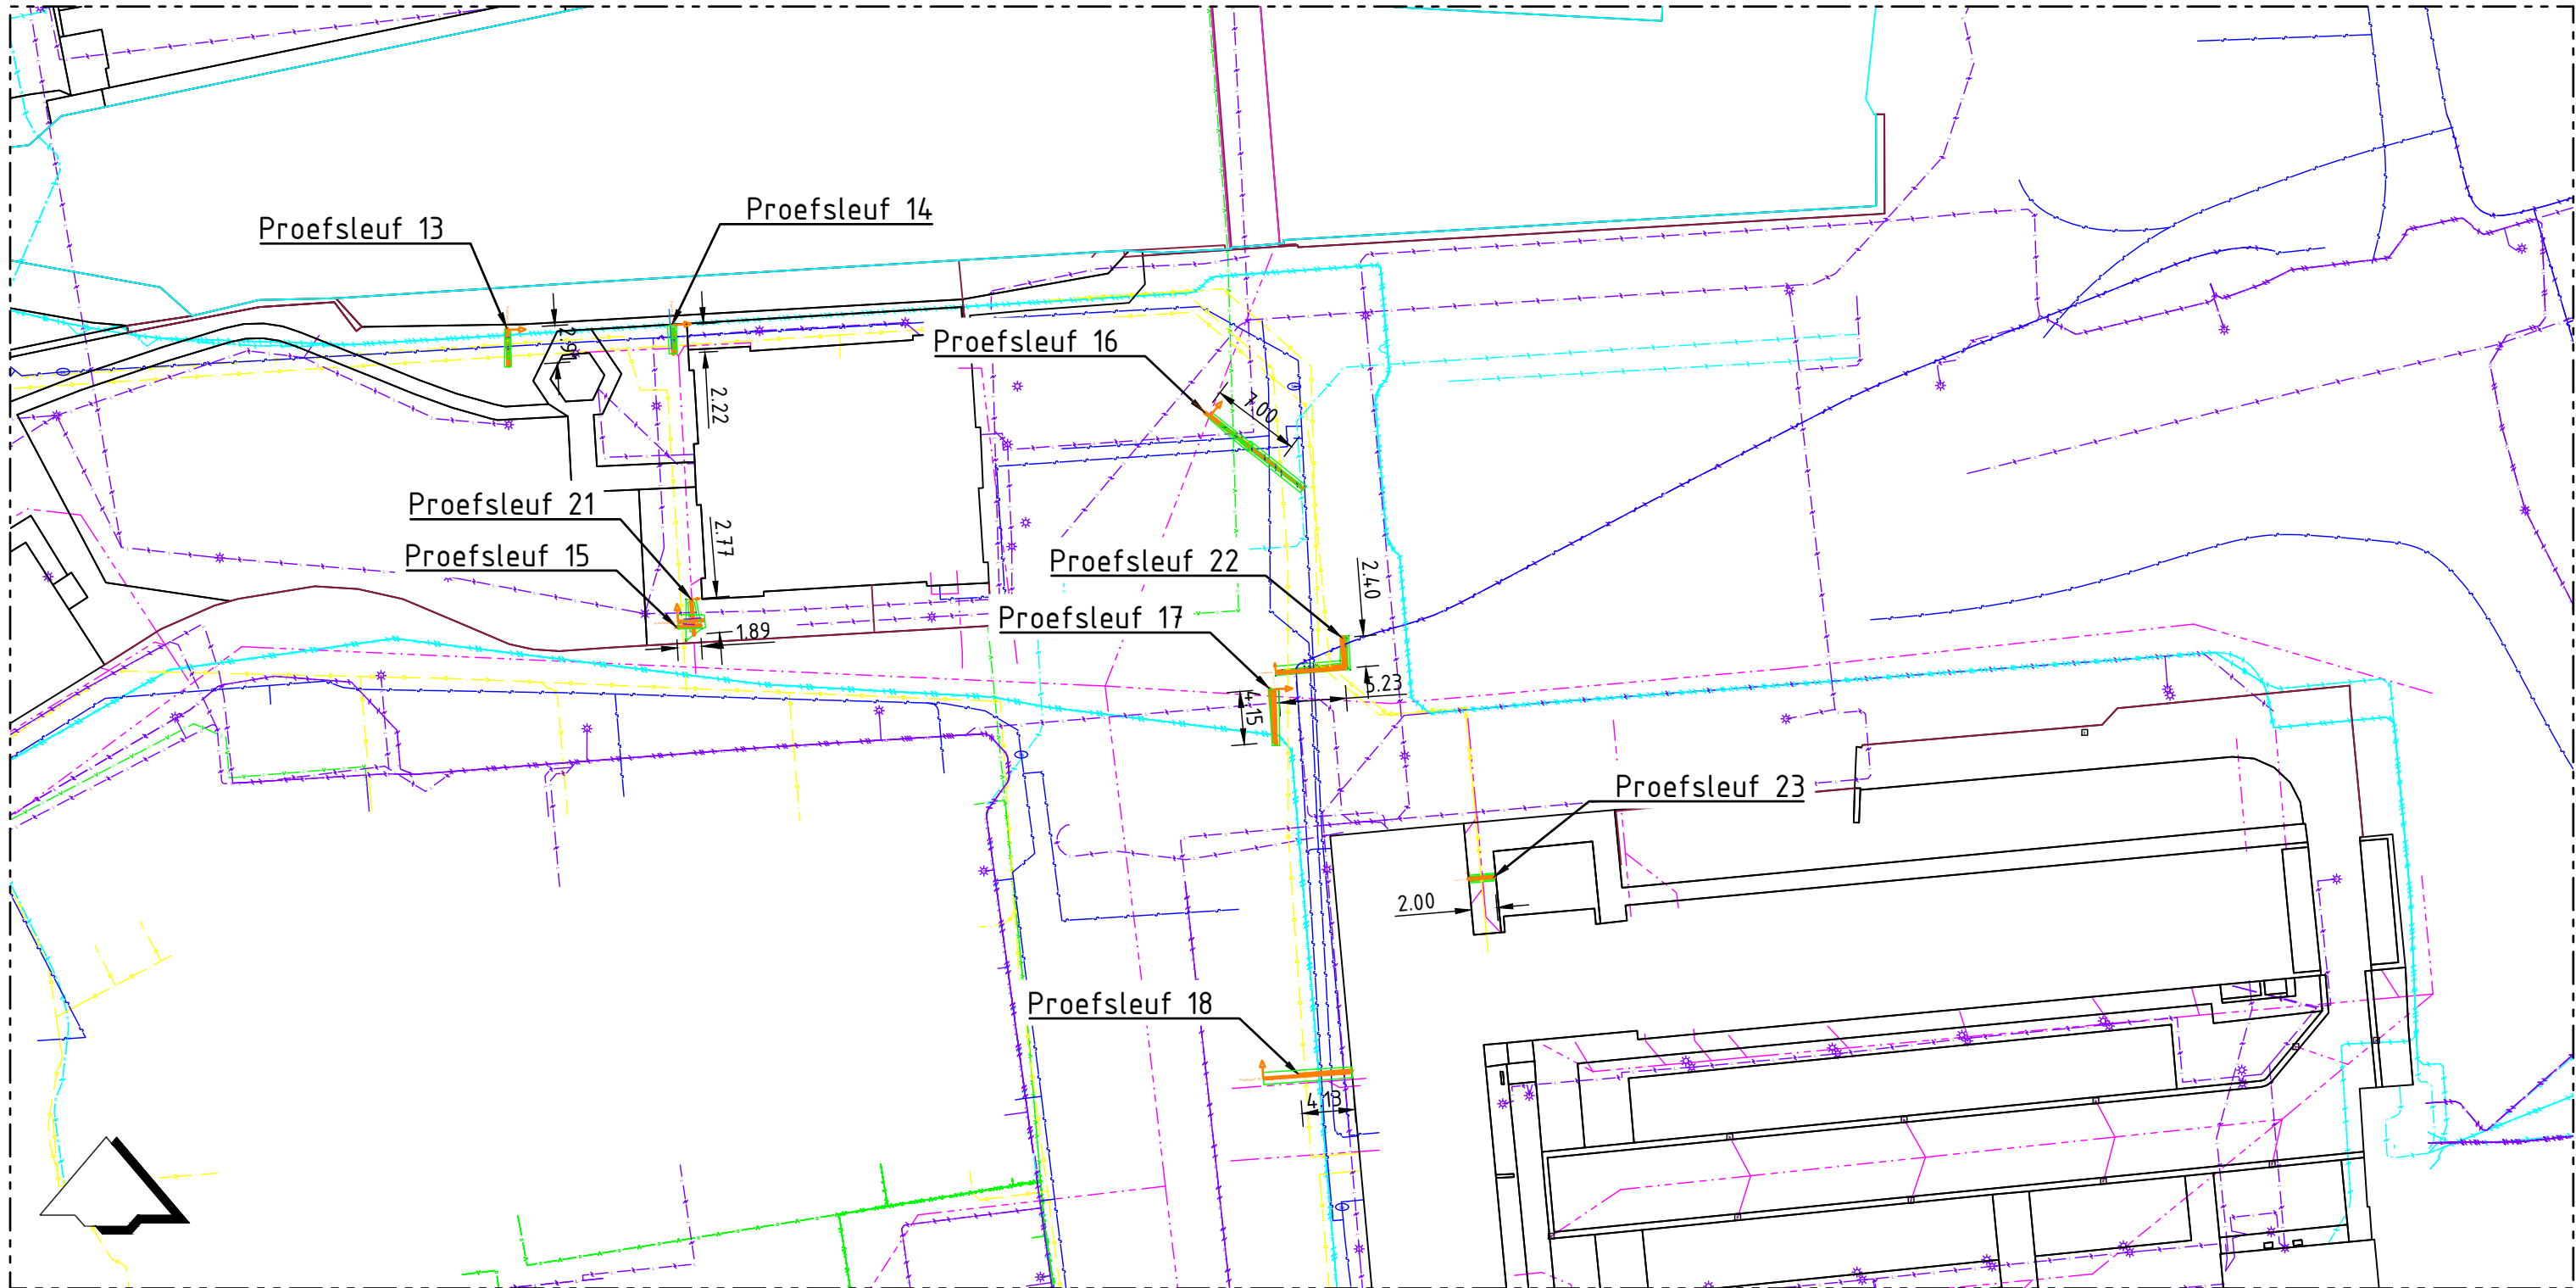

Overzicht proefsleuf

Schaal 1:500

0 15 30 45 60m

Proefsleuf 22						
Thema	Opmerking	Afstand	Diepte	Materiaal	Diam.	Kleur
laagspanning	Enexis	1.09 m	-0.85 m	PVC	25 mm	ZWART
data	Breda Directie Beheer	1.58 m	-0.84 m	PVC	40 mm	GROEN
waterleiding	Brabant Water	2.28 m	-0.90 m	IJZER	200 mm	GRUIS
waterleiding	RVB/Defensie	2.62 m	-0.98 m	IJZER	200 mm	GRUIS
lage druk gas leiding	Enexis	3.11 m	-0.60 m	PVC	60 mm	ROEST
data	Brabant Water	3.41 m	-0.42 m	PVC	10 mm	GROEN
waterleiding	Brabant Water	3.44 m	-0.51 m	PVC	20 mm	BLAUW

KLIC melding 210101994_1 (07-10-2021)						
Thema	Netbeheer	Afstand	Type	Materiaal	Diam.	Status
Gas lage druk	Enexis	0.98 m	olie-, gas- of chemicaliënpijpleiding	Grijs gietijzer	150 mm	Bestaand
Laagspanning	Gemeente Breda Directie Beheer	1.59 m	Elektrische kabel	230 V	- mm	Bestaand
Water	Brabant Water	1.63 m	Waterleiding	PE	25 mm	Bestaand
Water	Brabant Water	2.72 m	Waterleiding	Grijs gietijzer	150 mm	Bestaand
Water	RVB/Defensie	2.98 m	Waterleiding	Asbestcement	100 mm	Bestaand
Gas lage druk	Enexis	3.67 m	olie-, gas- of chemicaliënpijpleiding	PVC	110 mm	Bestaand
Data transport	KPN B.V.	4.27 m	Kabelbed	-	- mm	Bestaand
Data transport	KPN B.V.	4.27 m	Mantelbuis	PVC	1000 mm	Bestaand
Data transport	KPN B.V.	4.27 m	Kabelbed	-	- mm	Bestaand
Gas lage druk	RVB/Defensie	4.34 m	olie-, gas- of chemicaliënpijpleiding	PVC	110 mm	Bestaand
Water	Brabant Water	7.15 m	Mantelbuis	PE	125 mm	Bestaand

Verklaring

- Vrijverval riool
- Drukriool
- Water
- Warmtenet
- Gas lage druk
- Data
- Laagspanning
- Middenspanning
- Overig

Waarschuwing

De ligging van de kabels en leidingen is slechts schematisch aangegeven en behoeft niet volledig te zijn. Bij de uitvoering van werken gelden alleen de door de kabel- en leidingbeheerders verstrekte tekeningen.

Verklaring

Maten in meters, tenzij anders vermeld. Materiaalmaten in mm, tenzij anders vermeld. Peilmaten in meters t.o.v. NAP, tenzij anders vermeld. Diameters in mm, tenzij anders vermeld.

Projectnummer G210017	Tekeningnummer 8022	Versie 0.1	Status CONCEPT	Vrijgegeven REI	29-11-2021	Documentnummer G210017-8022-1
Schaal 1:50	Fase Revisie	Opdrachtgever Rijksvastgoedbedrijf				
Bladformaat A1	Blad in baden 1 / 1	Project Proefsleuven KMA te Breda				
Gefabriceerd JSi	Gegevoegd	Project Proefsleuven KMA te Breda				
GRONDRADAR B.V.			Omschrijving Resultaten proefsleuf 22 Situatie, profiel en tabel			