



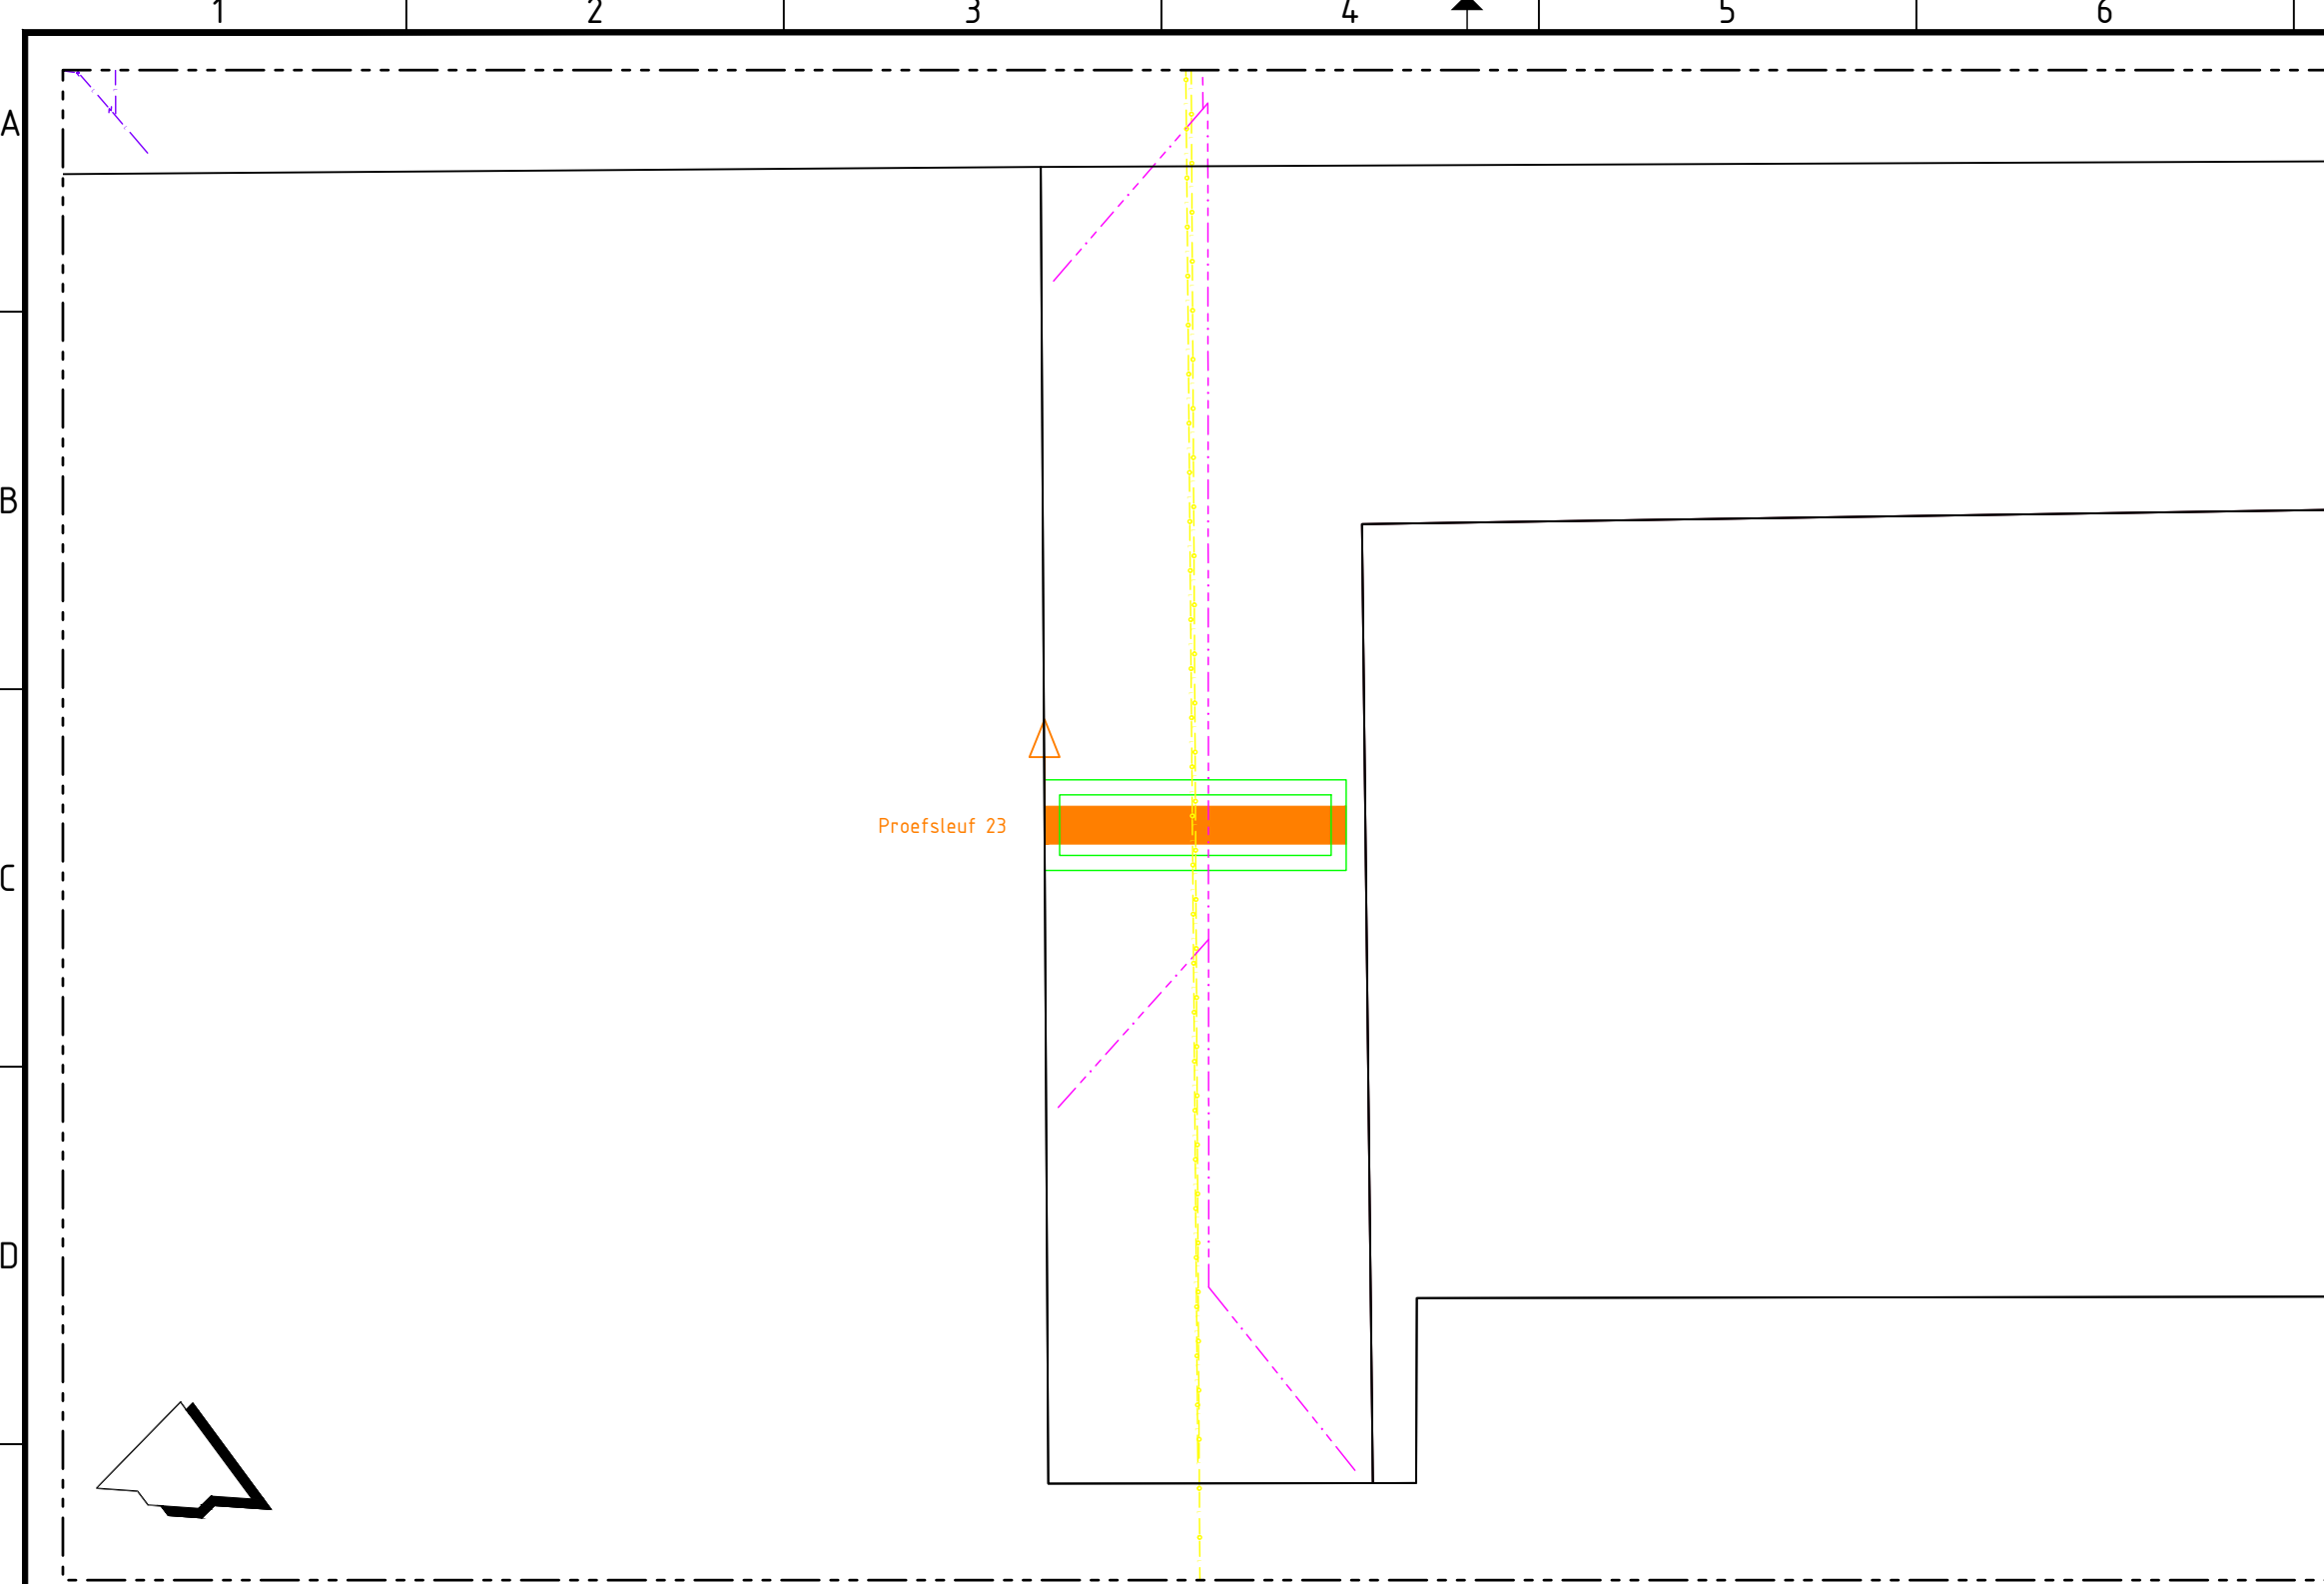

Bovenaanzicht proefsleuf
Schaal 1:50

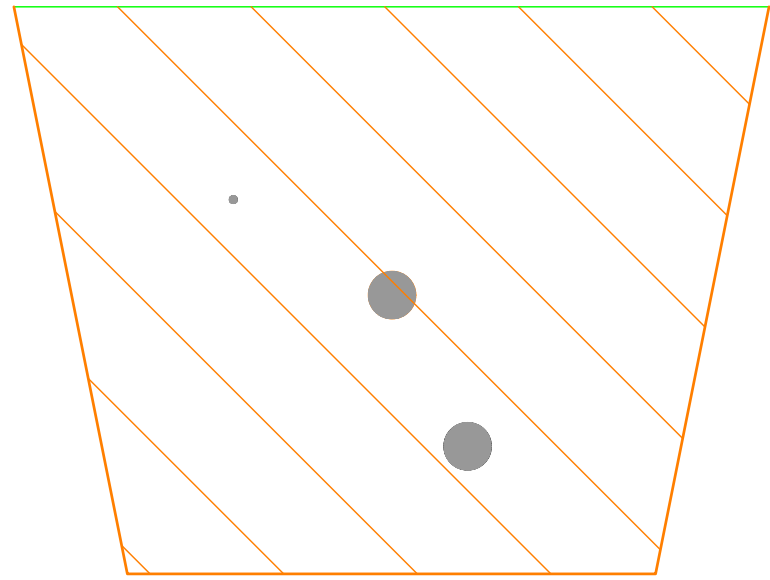

NAP+1.00		Nulpunt		0.58—electra		100—riool		120—riool		0.00—	
Afstand t.o.v. nulpunt	0.00	3.35	0.00	2.05	2.65	2.25	0.00	3.35	2.00	0.00	3.35
Hoogte t.o.v. NAP	0.00	-0.50	-0.50	-0.70	-1.00	-1.00	0.00	-0.50	-0.50	0.00	-0.50
Diepte t.o.v. nulpunt	0.00	0.00	0.00	0.00	0.00	0.00	0.00	0.00	0.00	0.00	0.00
Afstand t.o.v. nulpunt (KLIC)											

Proefsleuf 23
Schaal 1:20

Proefsleuf 23						
Thema	Opmerking	Afstand	Diepte	Materiaal	Diam.	Kleur
electra	1 leiding	0.58 m	-0.50 m	staal	20 mm	zwart
Gas lage druk	1 leiding	1.00 m	-0.70 m	staal	125 mm	zwart
riool	1 leiding	1.20 m	-1.10 m	gres	125 mm	bruin

KLIC melding 210101994_1 (07-10-2021)						
Thema	Netbeheer	Afstand	Type	Materiaal	Diam.	Status
Gas lage druk	Enexis Netbeheer B.V.	0.98 m	Olle-, gas- of chemicaliëleleiding	Staal	100 mm	Bestaand
Gas lage druk	RVB/Defensie	1.00 m	Olle-, gas- of chemicaliëleleiding	Staal	4000 mm	Bestaand
Riool vrijverval	RVB/Defensie	1.08 m	Riotleiding	Overig	125 mm	Bestaand

Verklaring

- Vrijverval riool
- Drukriool
- Water
- Warmtenet
- Gas lage druk
- Data
- Laagspanning
- Middenspanning
- Overig

Waarschuwing

De ligging van de kabels en leidingen is slechts schematisch aangegeven en behoeft niet volledig te zijn. Bij de uitvoering van werken gelden alleen de door de kabel- en leidingbeheerders verstrekte tekeningen.

Verklaring

Maten in meters, tenzij anders vermeld.
Materiaalmaten in mm, tenzij anders vermeld.
Peilmaten in meters t.o.v. NAP, tenzij anders vermeld.
Diameters in mm, tenzij anders vermeld.

Projectnummer G210017	Tekeningnummer 8023	Versie 0.1	Status CONCEPT	Vrijgegeven REI	Documentnummer G210017-8022-1
Schaal 1:50	Fase Revisie	Opdrachtgever Rijksvastgoedbedrijf			
Bladformaat A1	Blad in baden 1 / 1				
Getekend JSi	Geveegd JSi	Project Proefsleuven KMA te Breda			
GRONDRADAR B.V.		Omschrijving Resultaten proefsleuf 23 Situatie, profiel en tabel			