


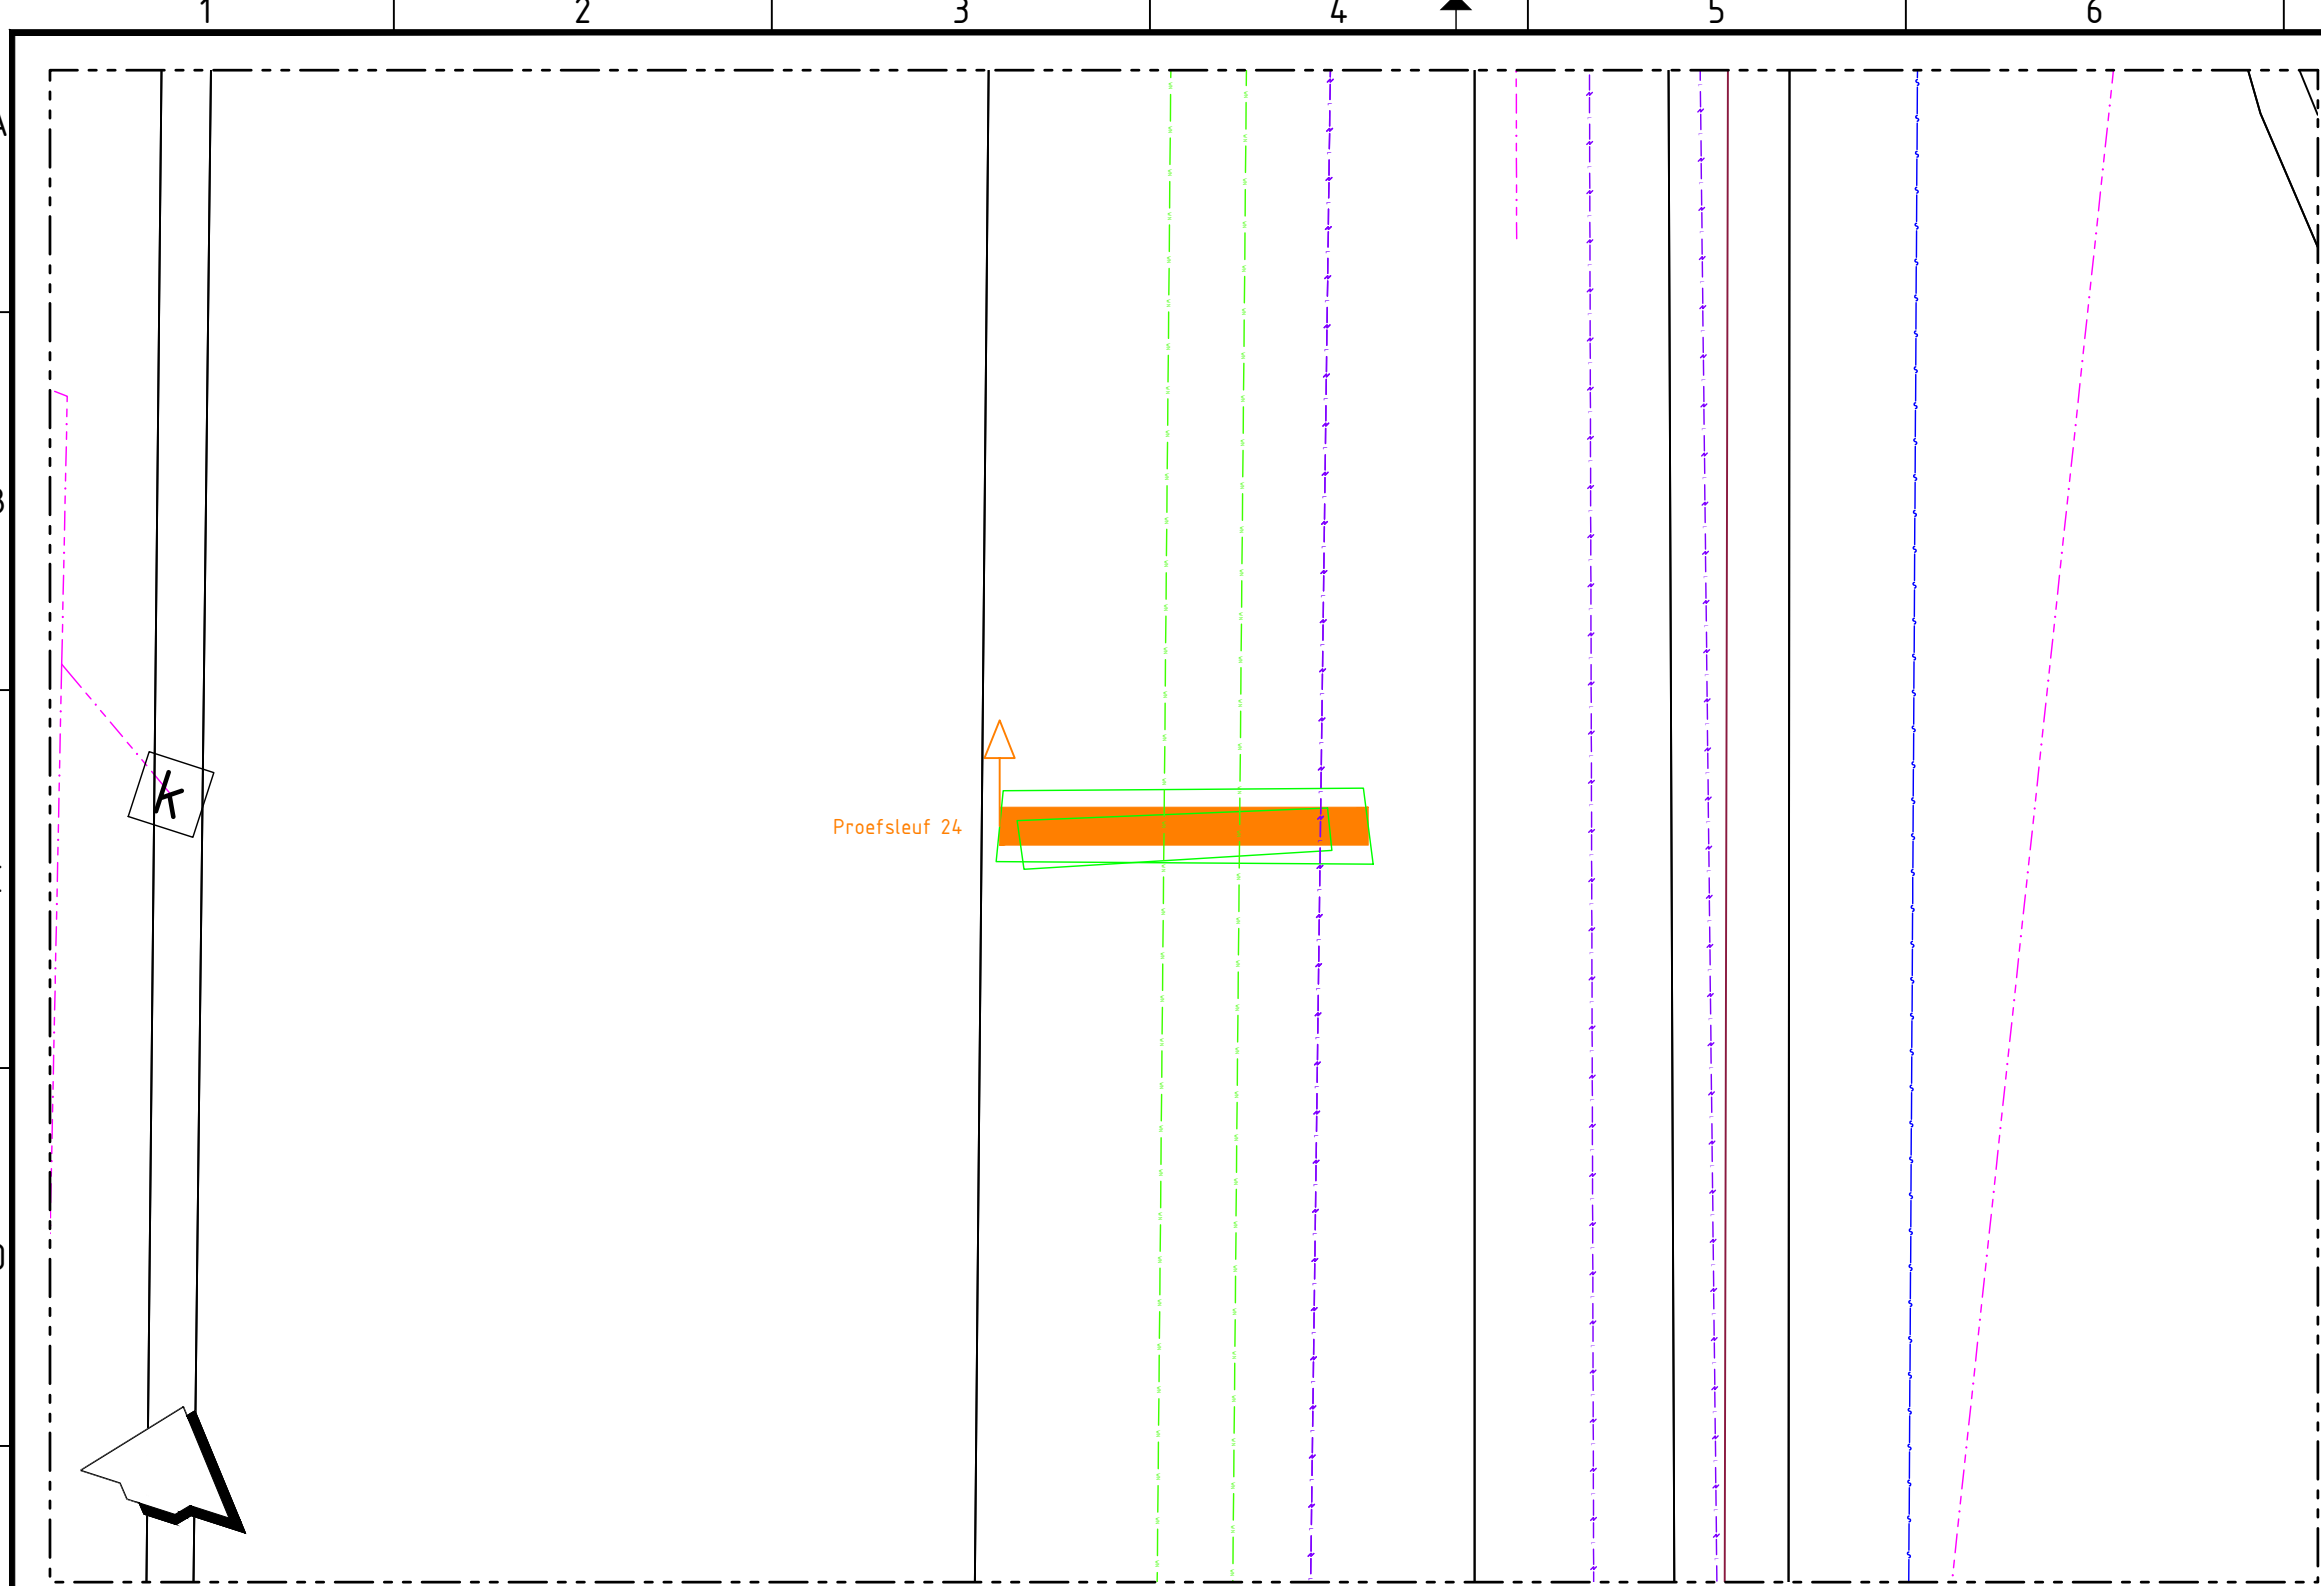

Bovenaanzicht proefsleuf
Schaal 1:50



Proefsleuf 24

schaal 1:20

NAP+1.00	
Afstand t.o.v. nulpunt (KLIC)	109 159 212
Hoogte t.o.v. NAP	
Diepte t.o.v. nulpunt	
Afstand t.o.v. nulpunt (KLIC)	

Proefsleuf 24

Schaal 1:20

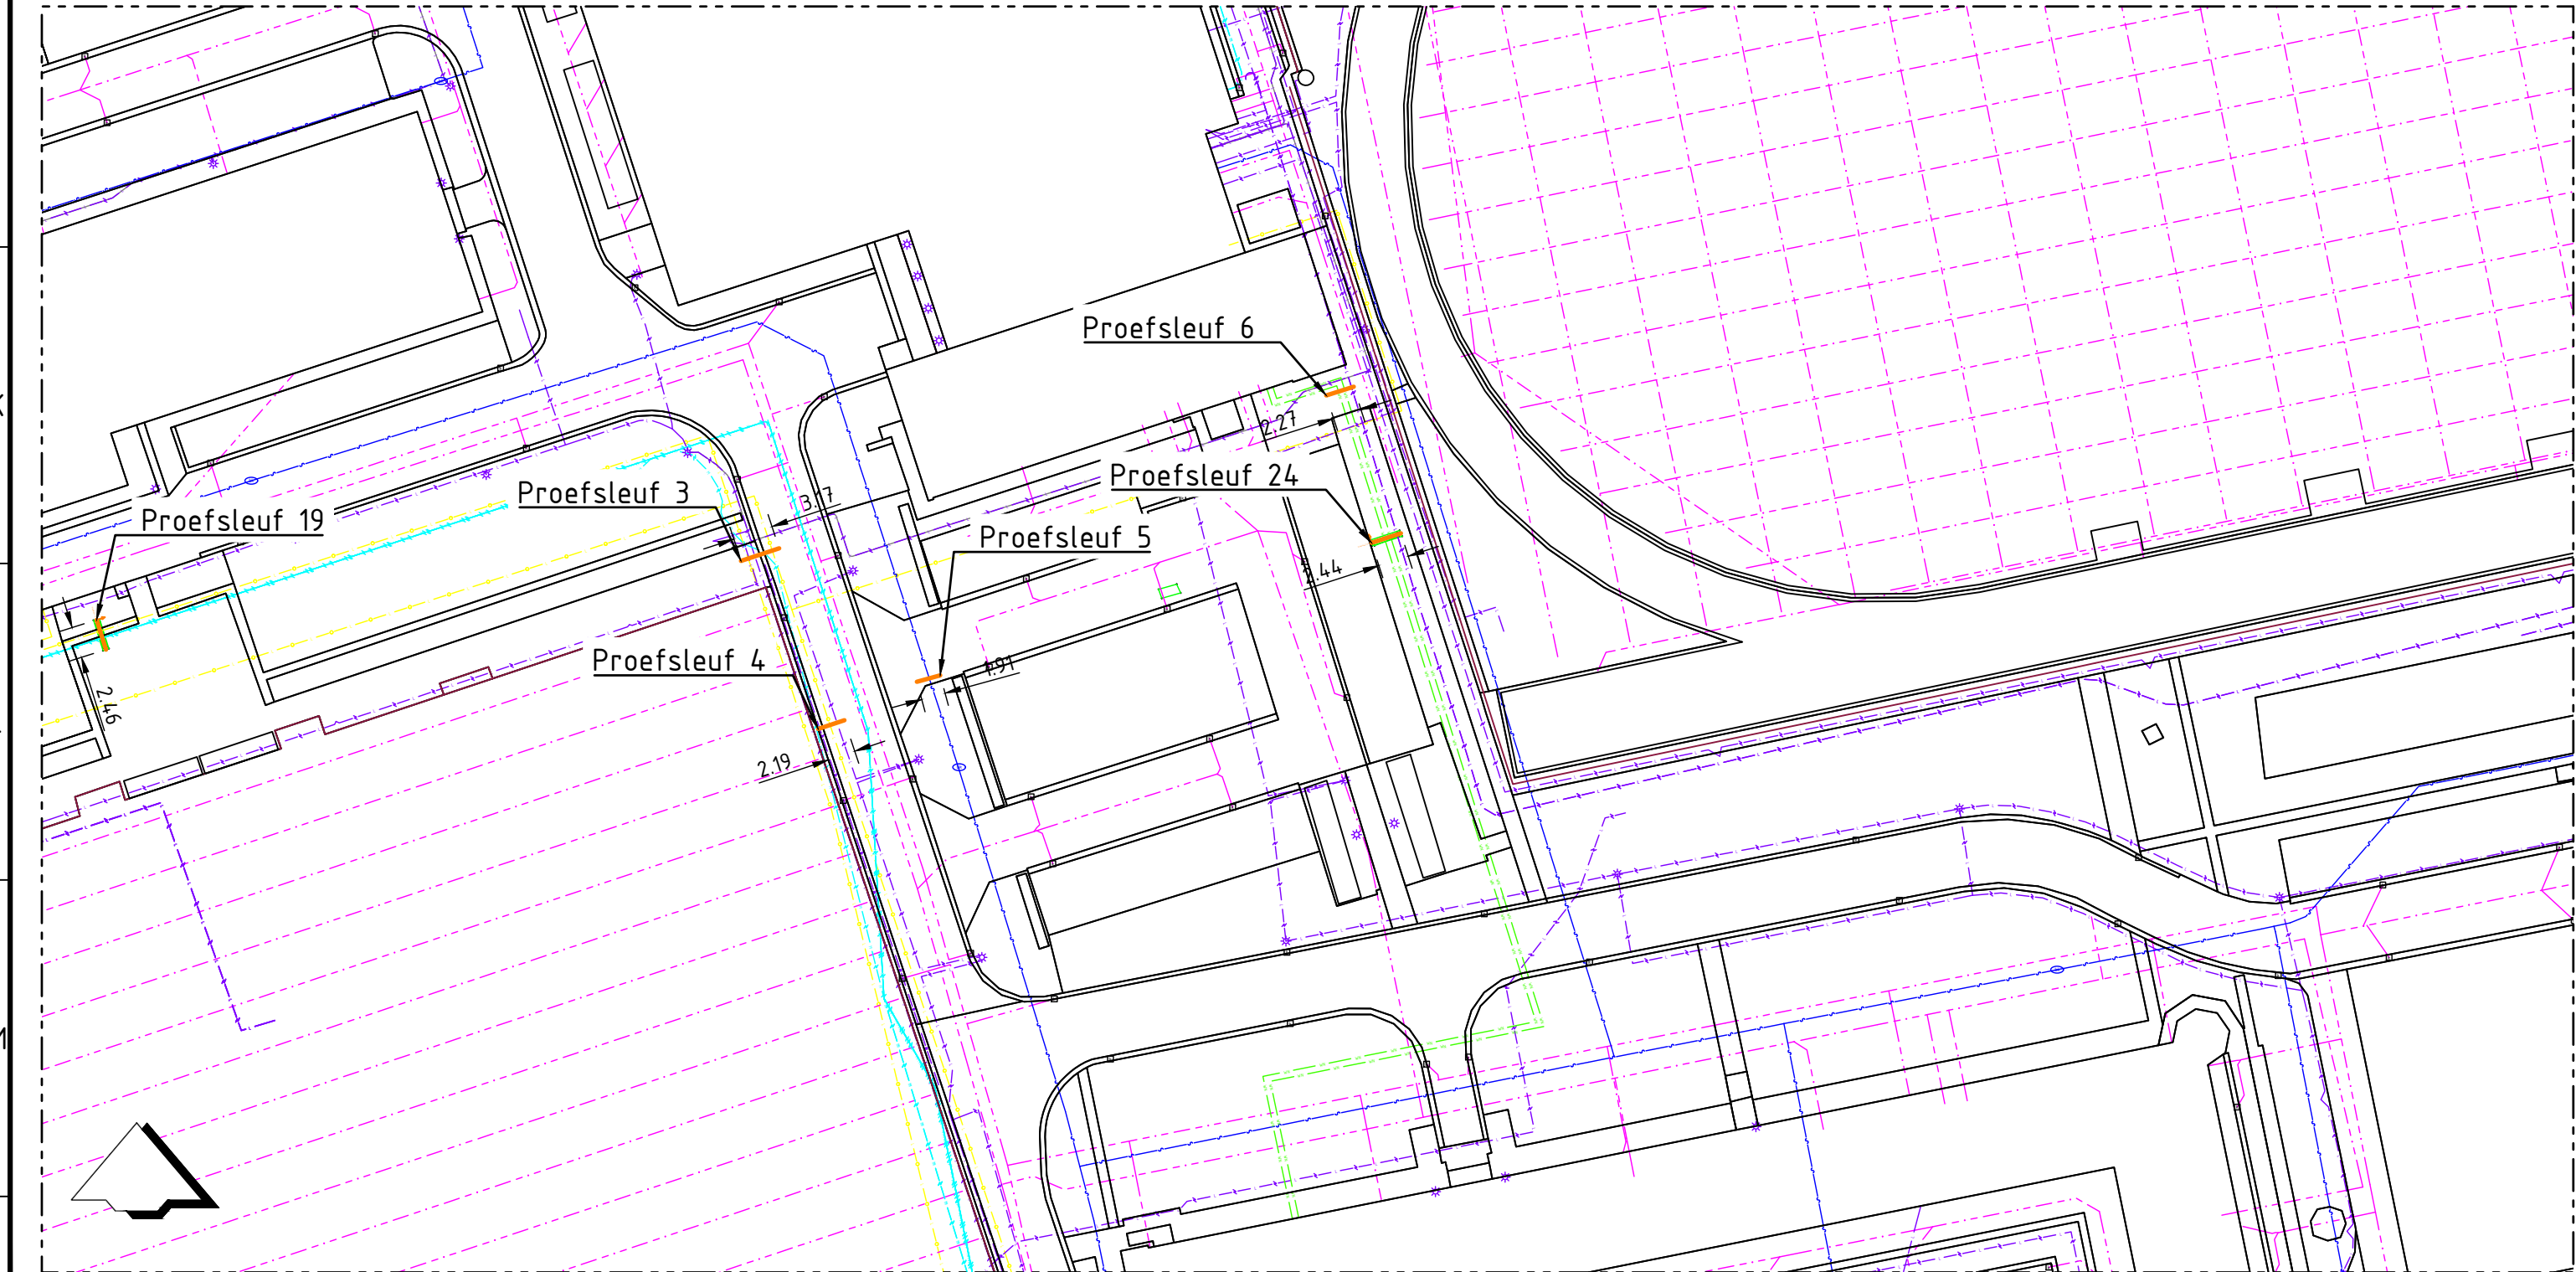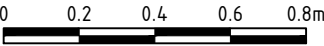

Overzicht proefsleuf
Schaal 1:500



Proefsleuf 24					
Thema	Opmerking	Afstand	Diepte	Materiaal	Diam. Kleur

KLIC melding 210101994_1 (07-10-2021)						
Thema	Netbeheer	Afstand	Type	Materiaal	Diam.	Status
Warmte	RVD/Defensie	109 m	ThermischePijpleiding	Staal	150 mm	Bestaand
Warmte	RVD/Defensie	159 m	ThermischePijpleiding	Staal	150 mm	Bestaand
Laagspanning	Enexis Netbeheer B.V.	212 m	Elektrischetskabel	400 V	- mm	Bestaand
Laagspanning	Enexis Netbeheer B.V.	212 m	Elektrischetskabel	400 V	- mm	Bestaand
Laagspanning	Enexis Netbeheer B.V.	212 m	Kabelbed		- mm	Bestaand

Verklaring

- Vrijverval riool
- Drukriool
- Water
- Warmtenet
- Gas lage druk
- Data
- Laagspanning
- Middenspanning
- Overig

Waarschuwing

De ligging van de kabels en leidingen is slechts schematisch aangegeven en behoeft niet volledig te zijn. Bij de uitvoering van werken gelden alleen de door de kabel- en leidingbeheerders verstrekte tekeningen.

Verklaring

Maten in meters, tenzij anders vermeld.
Materiaalmaten in mm, tenzij anders vermeld.
Peilmaten in meters t.o.v. NAP, tenzij anders vermeld.
Diameters in mm, tenzij anders vermeld.

Projectnummer G210017	Tekeningnummer 8024	Versie 0.1	Status CONCEPT	Vrijgegeven REI	Documentnummer G210017-8024-1
Schaal 1:50	Fase Revisie	Opdrachtgever Rijksvastgoedbedrijf			
Bladformaat A1	Blad in bladen 1 / 1				
Getekend JSi	Goedgekeurd	Project Proefsleuven KMA te Breda			
		Omschrijving Resultaten proefsleuf 24 Situatie, profiel en tabel			