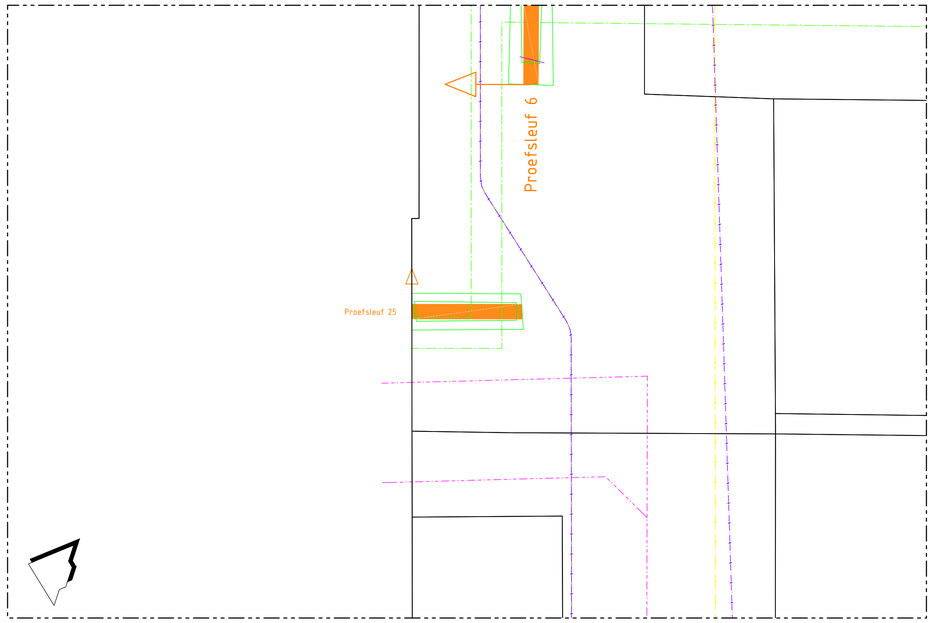

Bovenaanzicht proefsleuf

Schaal 1:50

0 0.5 1.0 1.5 2.0m

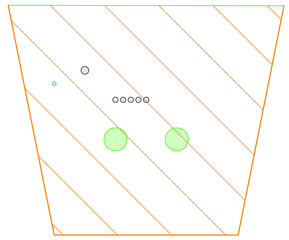

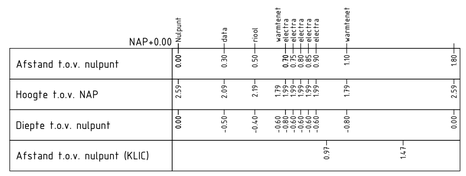

Proefsleuf 25

Schaal 1:20

0 0.2 0.4 0.6 0.8m

Proefsleuf 25						
Thema	Opmerking	Afstand	Diepte	Materiaal	Diam.	Kleur
data	1 leiding	0.30 m	-0.50 m	pvc	25 mm	groen
riool	1 leiding	0.50 m	-0.40 m	pvc	50 mm	grijs
warmtenet	1 leiding	0.70 m	-0.80 m	staal	150 mm	staal
electra	1 leiding	0.70 m	-0.60 m	pvc	35 mm	wit
electra	1 leiding	0.75 m	-0.60 m	pvc	35 mm	wit
electra	1 leiding	0.80 m	-0.60 m	pvc	35 mm	wit
electra	1 leiding	0.85 m	-0.60 m	pvc	35 mm	wit
electra	1 leiding	0.90 m	-0.60 m	pvc	35 mm	wit
warmtenet	1 leiding	1.10 m	-0.80 m	staal	150 mm	staal

KLIC melding 210101994_1 (07-10-2021)						
Thema	Netbeheer	Afstand	Type	Materiaal	Diam.	Status
Warmte	RVB/Defensie	0.97 m	ThermischePipleiding	Staal	150 mm	Bestaand
Warmte	RVB/Defensie	1.47 m	ThermischePipleiding	Staal	150 mm	Bestaand

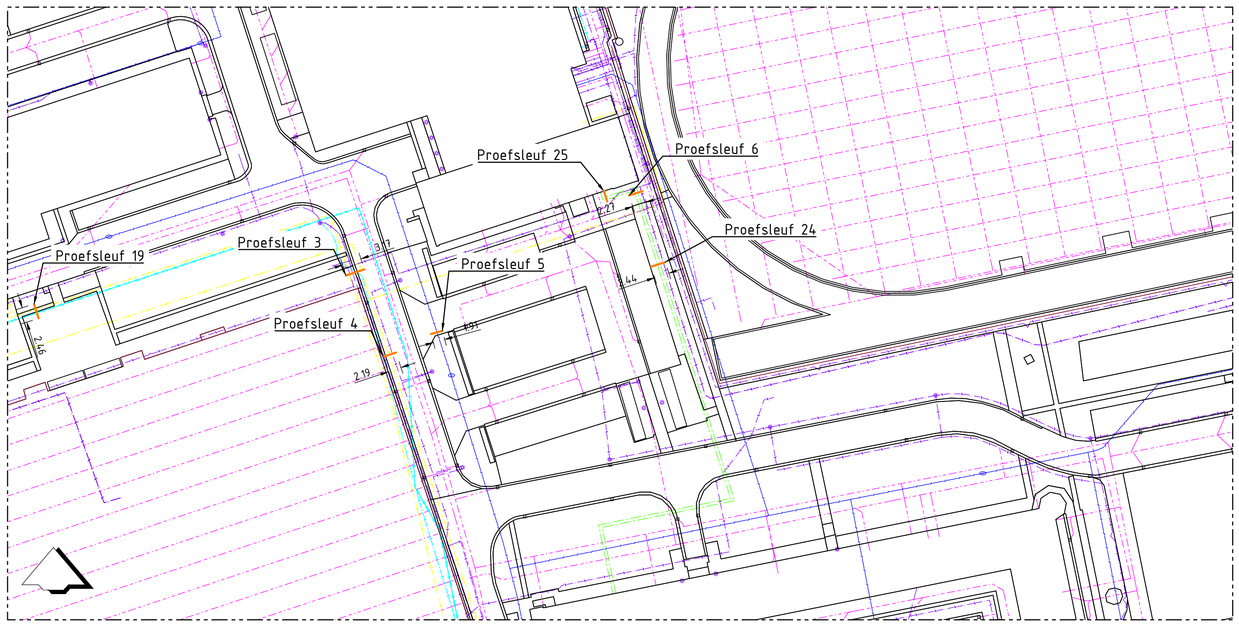

Overzicht proefsleuf

Schaal 1:500

0 15 30 45 60m

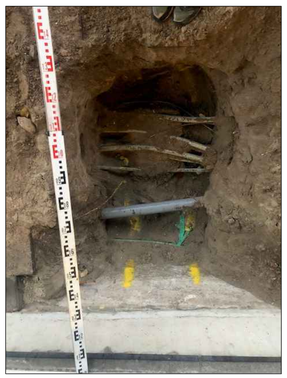

Verklaring

- Vrijverval riool
- Drukriool
- Water
- Warmtenet
- Gas lage druk
- Data
- Laagspanning
- Middenspanning
- Overig

Waarschuwing

De ligging van de kabels en leidingen is slechts schematisch aangegeven en behoeft niet volledig te zijn.
Bij de uitvoering van werken gelden alleen de door de kabel- en leidingbeheerders verstrekte tekeningen.

Verklaring

Maten in meters, tenzij anders vermeld.
Materiaalmaten in mm, tenzij anders vermeld.
Peilmaten in meters t.o.v. NAP, tenzij anders vermeld
Diameters in mm, tenzij anders vermeld.

Projectnummer	Tekeningnummer	Versie	Status	Vrijgegeven	Documentnummer
G210017	8025	0.1	CONCEPT	REi 06-12-2021	G210017-8025-1

Schaal	Fase
1:50	Revisie

Bladformaat	Blad in bladen
A1	1 / 1

Getekend	Gewijzigd
JSi	

Opdrachtgever: Rijksvastgoedbedrijf

Project: Proefsleuven KMA te Breda

Omschrijving: Resultaten proefsleuf 25
Situatie, profiel en tabel

GRONDRADAR B.V.
De Stoven 41-C | 7206 AZ Zutphen | 0575 - 74 30 89 | info@grondradar.nl | www.grondradar.nl