



Renvooi mat.

- = gevelsteen
- = kalkzandsteen
- = beton
- = metal-stud, 2-zijdig + isolatie
- = isolatie

Renvooi brandpreventie

- = uitgang
- = nooduitgang met vluchtrichting
- = zelfsluitende deur
- = brandwerendheid in minuten
- = meterkast
- = noodverlichting - min. 1 lux op de grond
- = brandslanghaspel voor 20 m slang 20 mm met 6 mm spuitmond
- = poederblusser 6 kg
- = poederblusser 7 kg
- = afzuigpunt mechanische ventilatie
- = knopcilinder
- = kolom brandwerend bekleden
- = brandmeldpaneel
- = brandslanghaspel inbouw voor 20 m slang 20 mm met 6 mm spuitmond

Hand brandmelder
automatische melders
algemene noodverlichting
panielsluiting

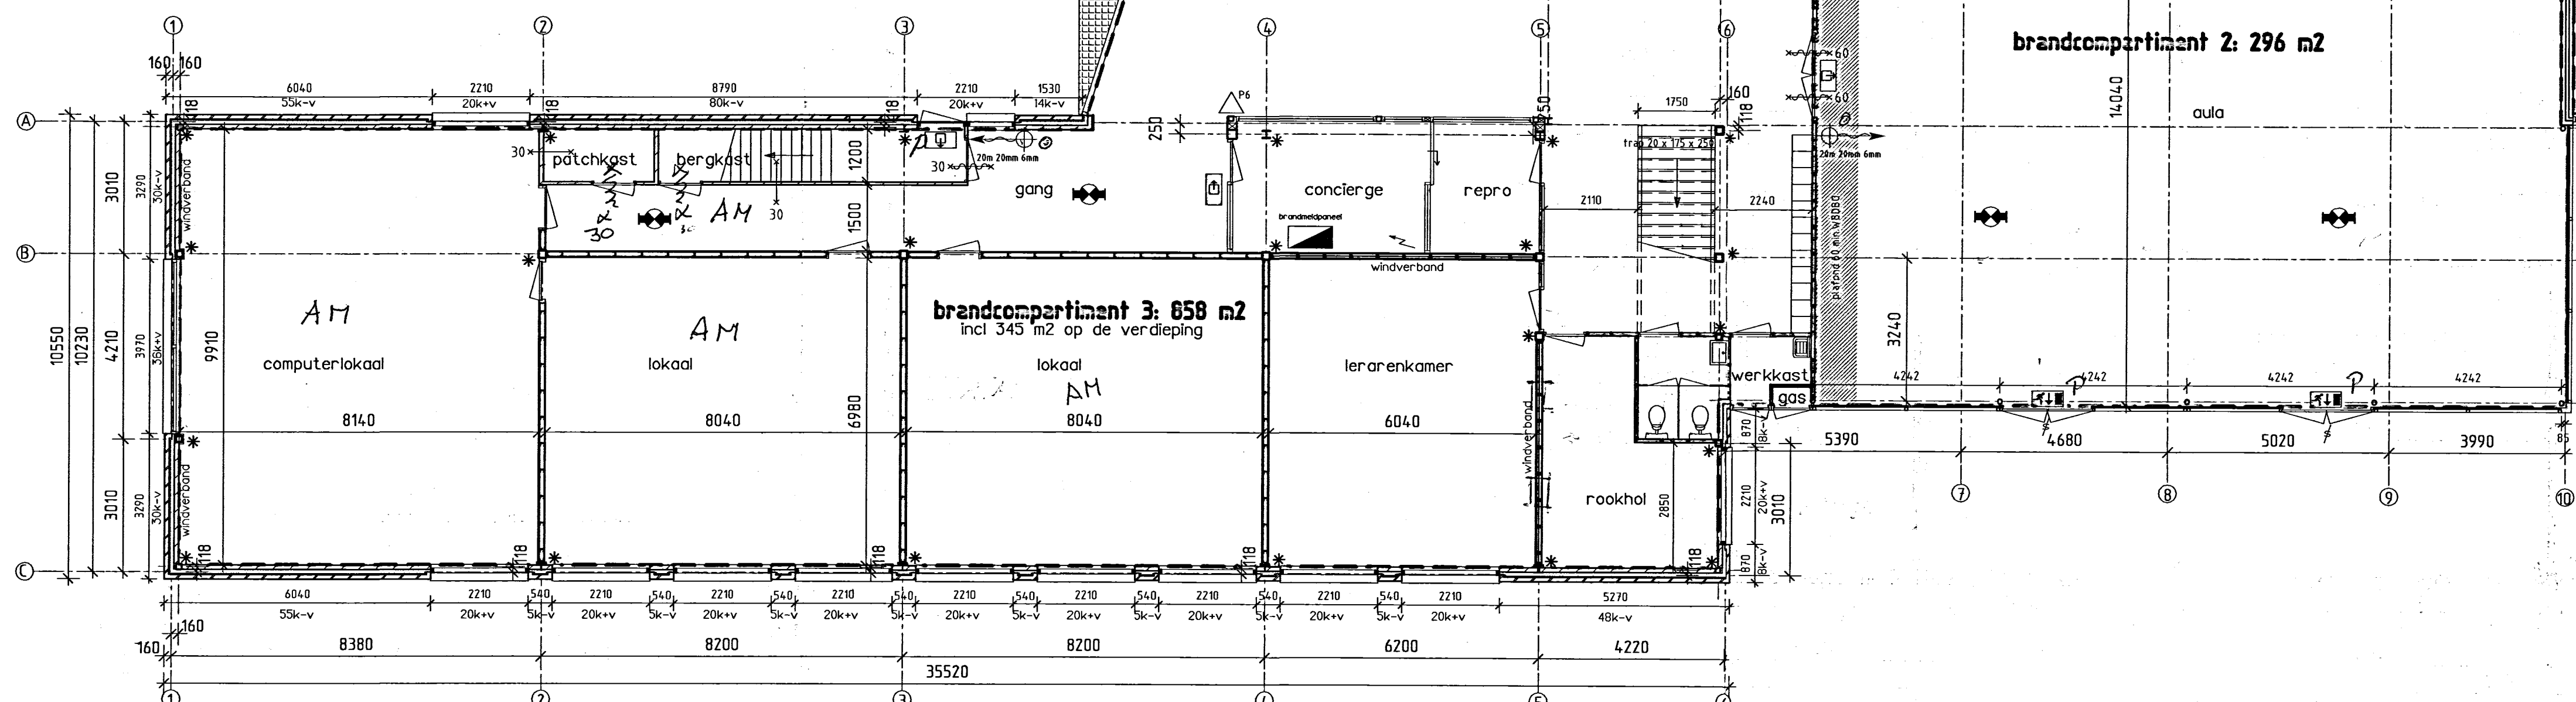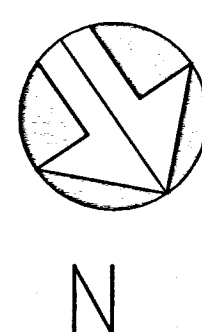

BEGANE GROND

besluit van Burgemeester
en Wethouders van Rotterdam
d.d. 2 SEP 2002
M.J. Bekand,
Hoofd gemeenteraad

ZIE CORRECTIES

GEMEENTELIJKE BRANDWEER ROTTERDAM
BETREFT BOUWVERORDENING
D.D. 24 JULI 2002


INGEKOMEN 21 JUNI 2002 002014

Lugten Malschaert Architecten

Buiten Walenvest 2
3311 AD Dordrecht
telefoon 078-6393535

omschrijving wijzigingen	getek.	gecont.	datum	rev.

werk	UITBREIDING GODFRIED RICHTER SCHOOL ROZENBURG	schaal	1:100
status	BESTEK	formaat	A1
omschrijving	BEGANE GROND INDELING BRANDCOMPARTIMENTEN	getekend	13-06-2002 ir. J.P. Bouterse
		werkt.	EU-99.308
		tek.n.	B-022

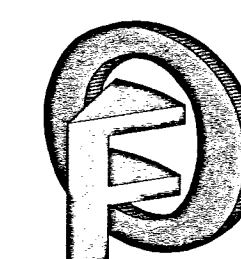

FORESIGHT AND ORDER B.V.
bouwprojectmanagement

Postbus 8293 - 3009 AC Rotterdam
Tel.: 010 - 4473969 Fax: 010 - 2024295