


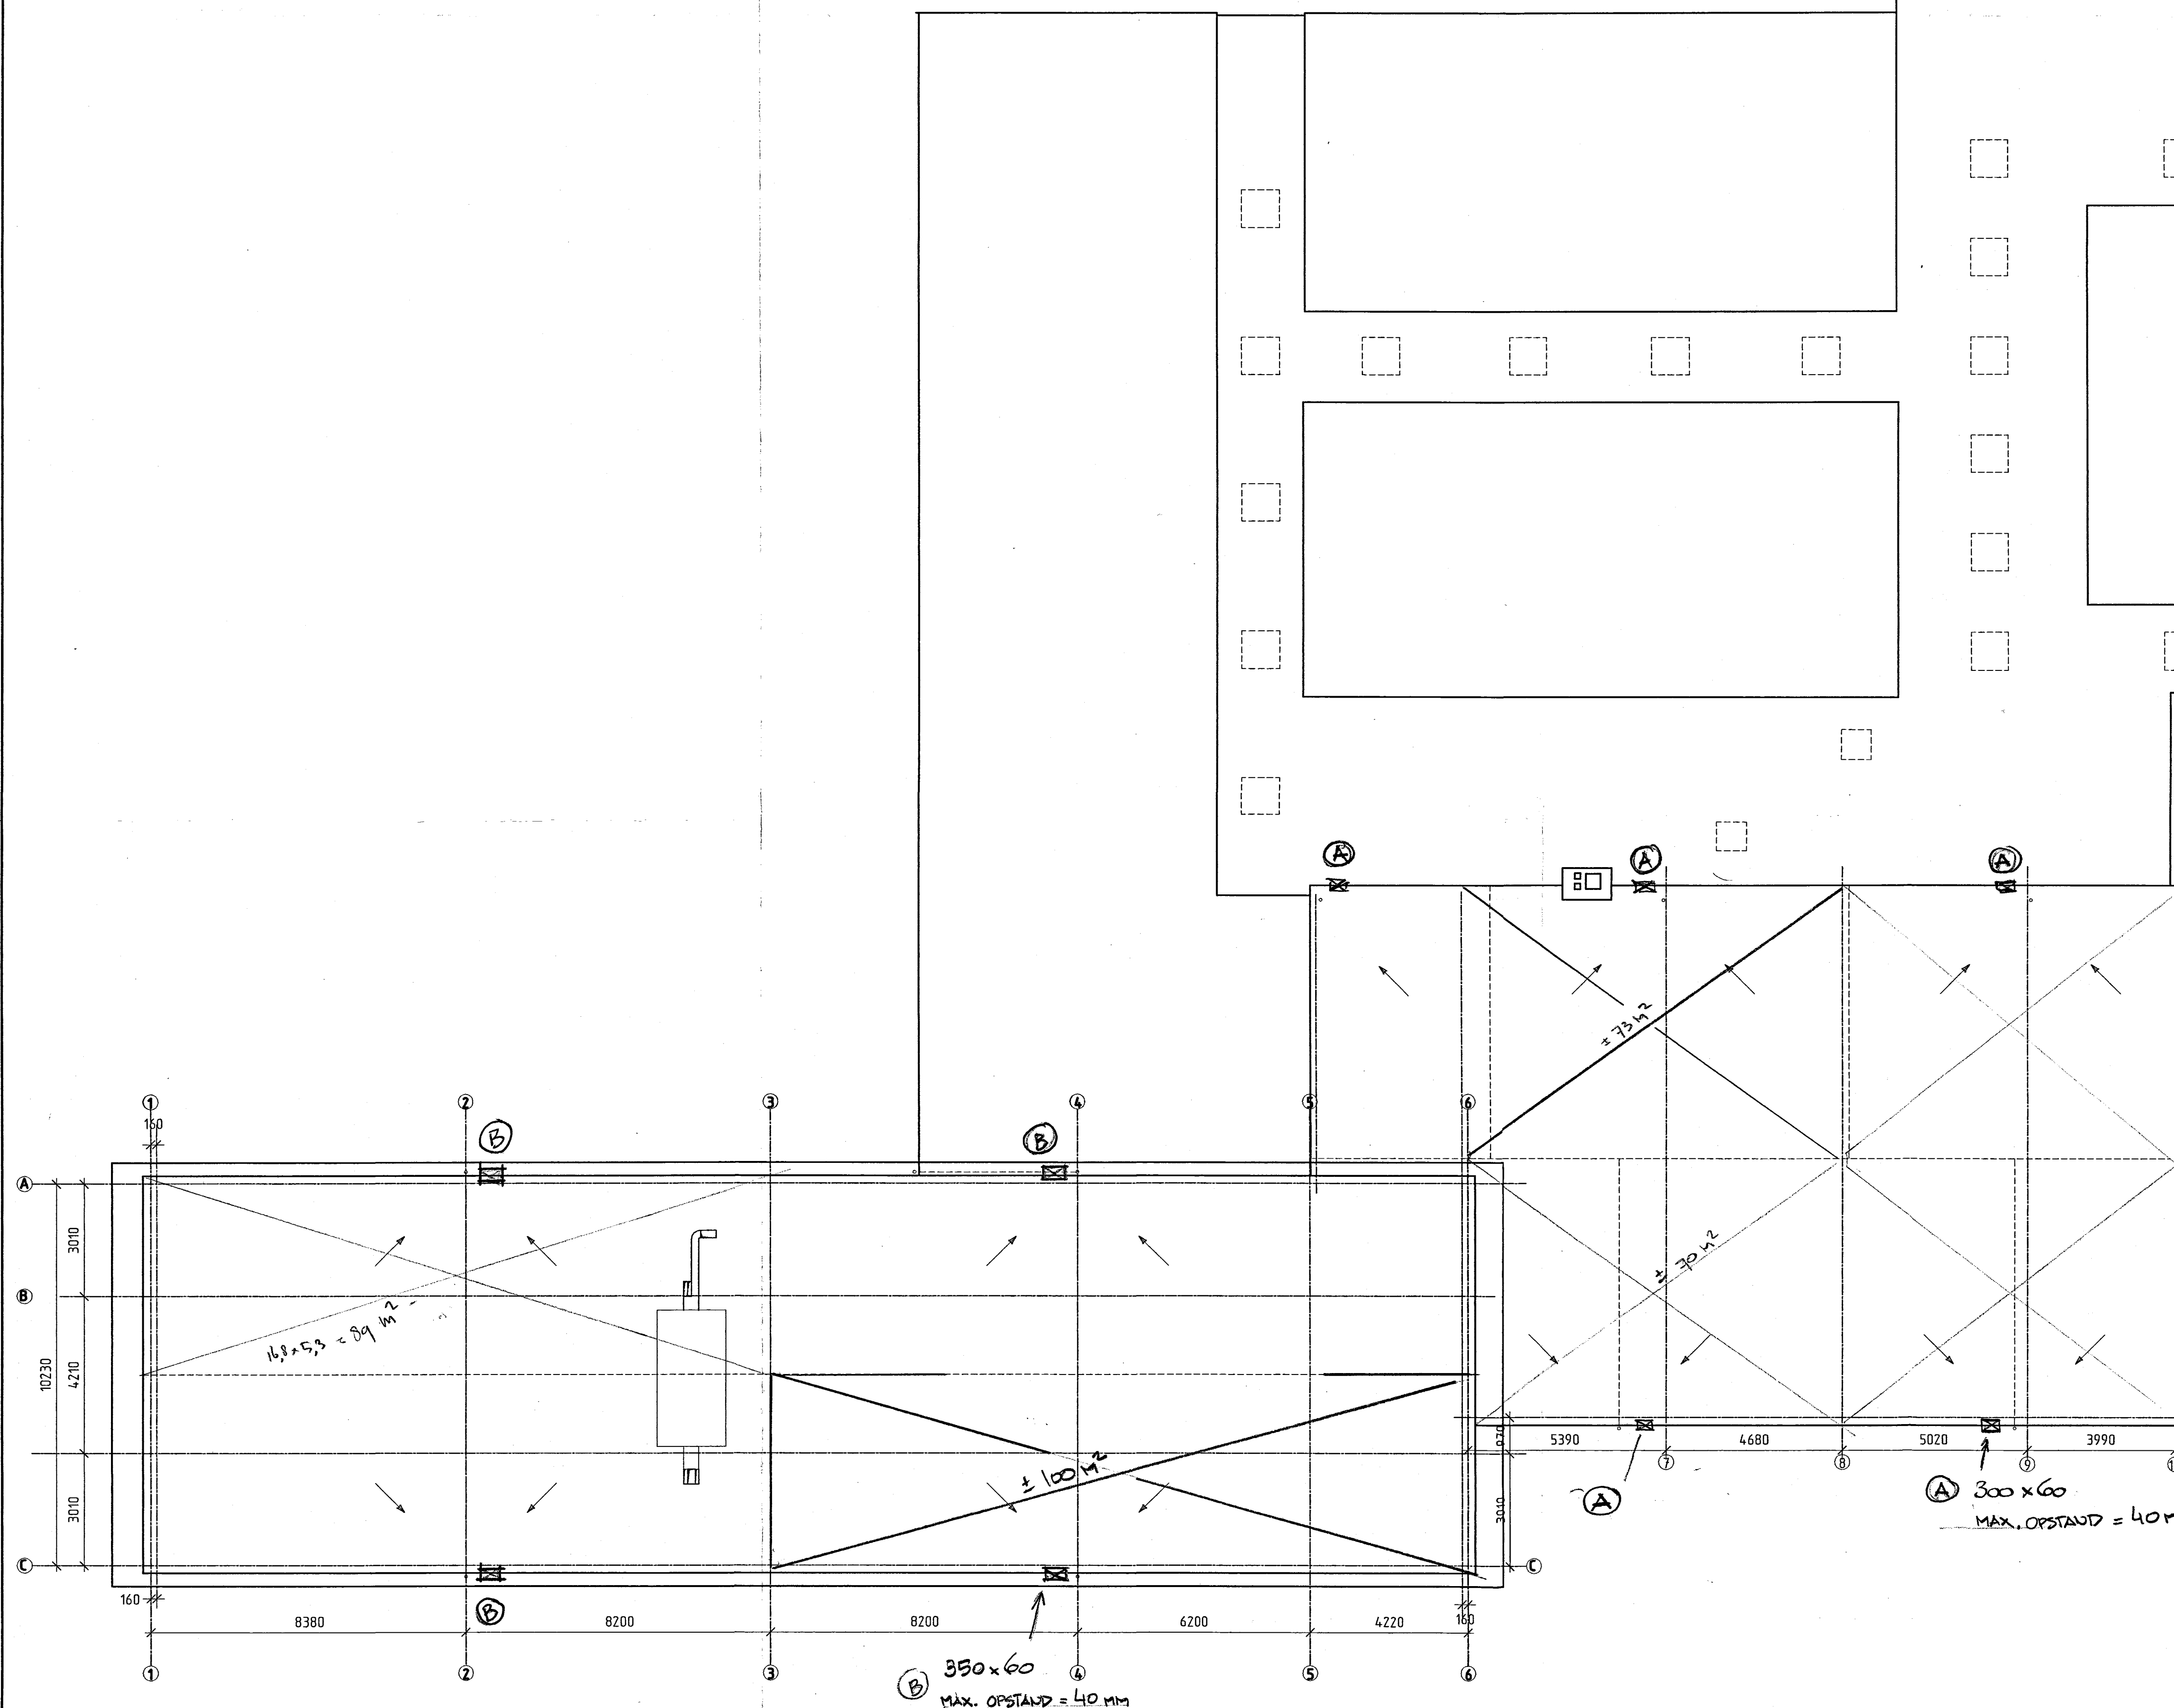

C. A. B. v.d. Ende
 architect
 3311 AD Dordrecht
 telefoon 078-6393535
 fax 078-6471611


DEFINITIEF

002014

architect
Lugten Malschaert Architecten
 Buiten Walevest 2
 3311 AD Dordrecht
 telefoon 078-6393535

omschrijving wijzigingen	getek.	gecont.	datum	rev.
				F
				E
				D
				C
				B
				A

werk	UITBREIDING GODFRIED RICHTER SCHOOL	schaal	1:100
	ROZENBURG	formaat	A1
status	UITVOERING	datum	07-10-2002
omschrijving	PLATTEGROND DAK (NOOD OVERSTORTEN)	getekend	ir. J.P. Bouterse
		werknr.	

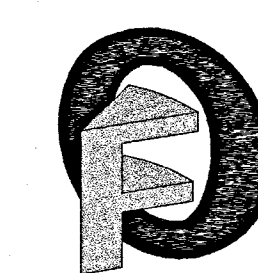

FORESIGHT AND ORDER B.V.
 bouwprojectmanagement
 Postbus 8293 - 3009 AG Rotterdam
 Tel.: 010-4473969 Fax: 010-2024295

EU-99.308
 tek.nr.
U-09