
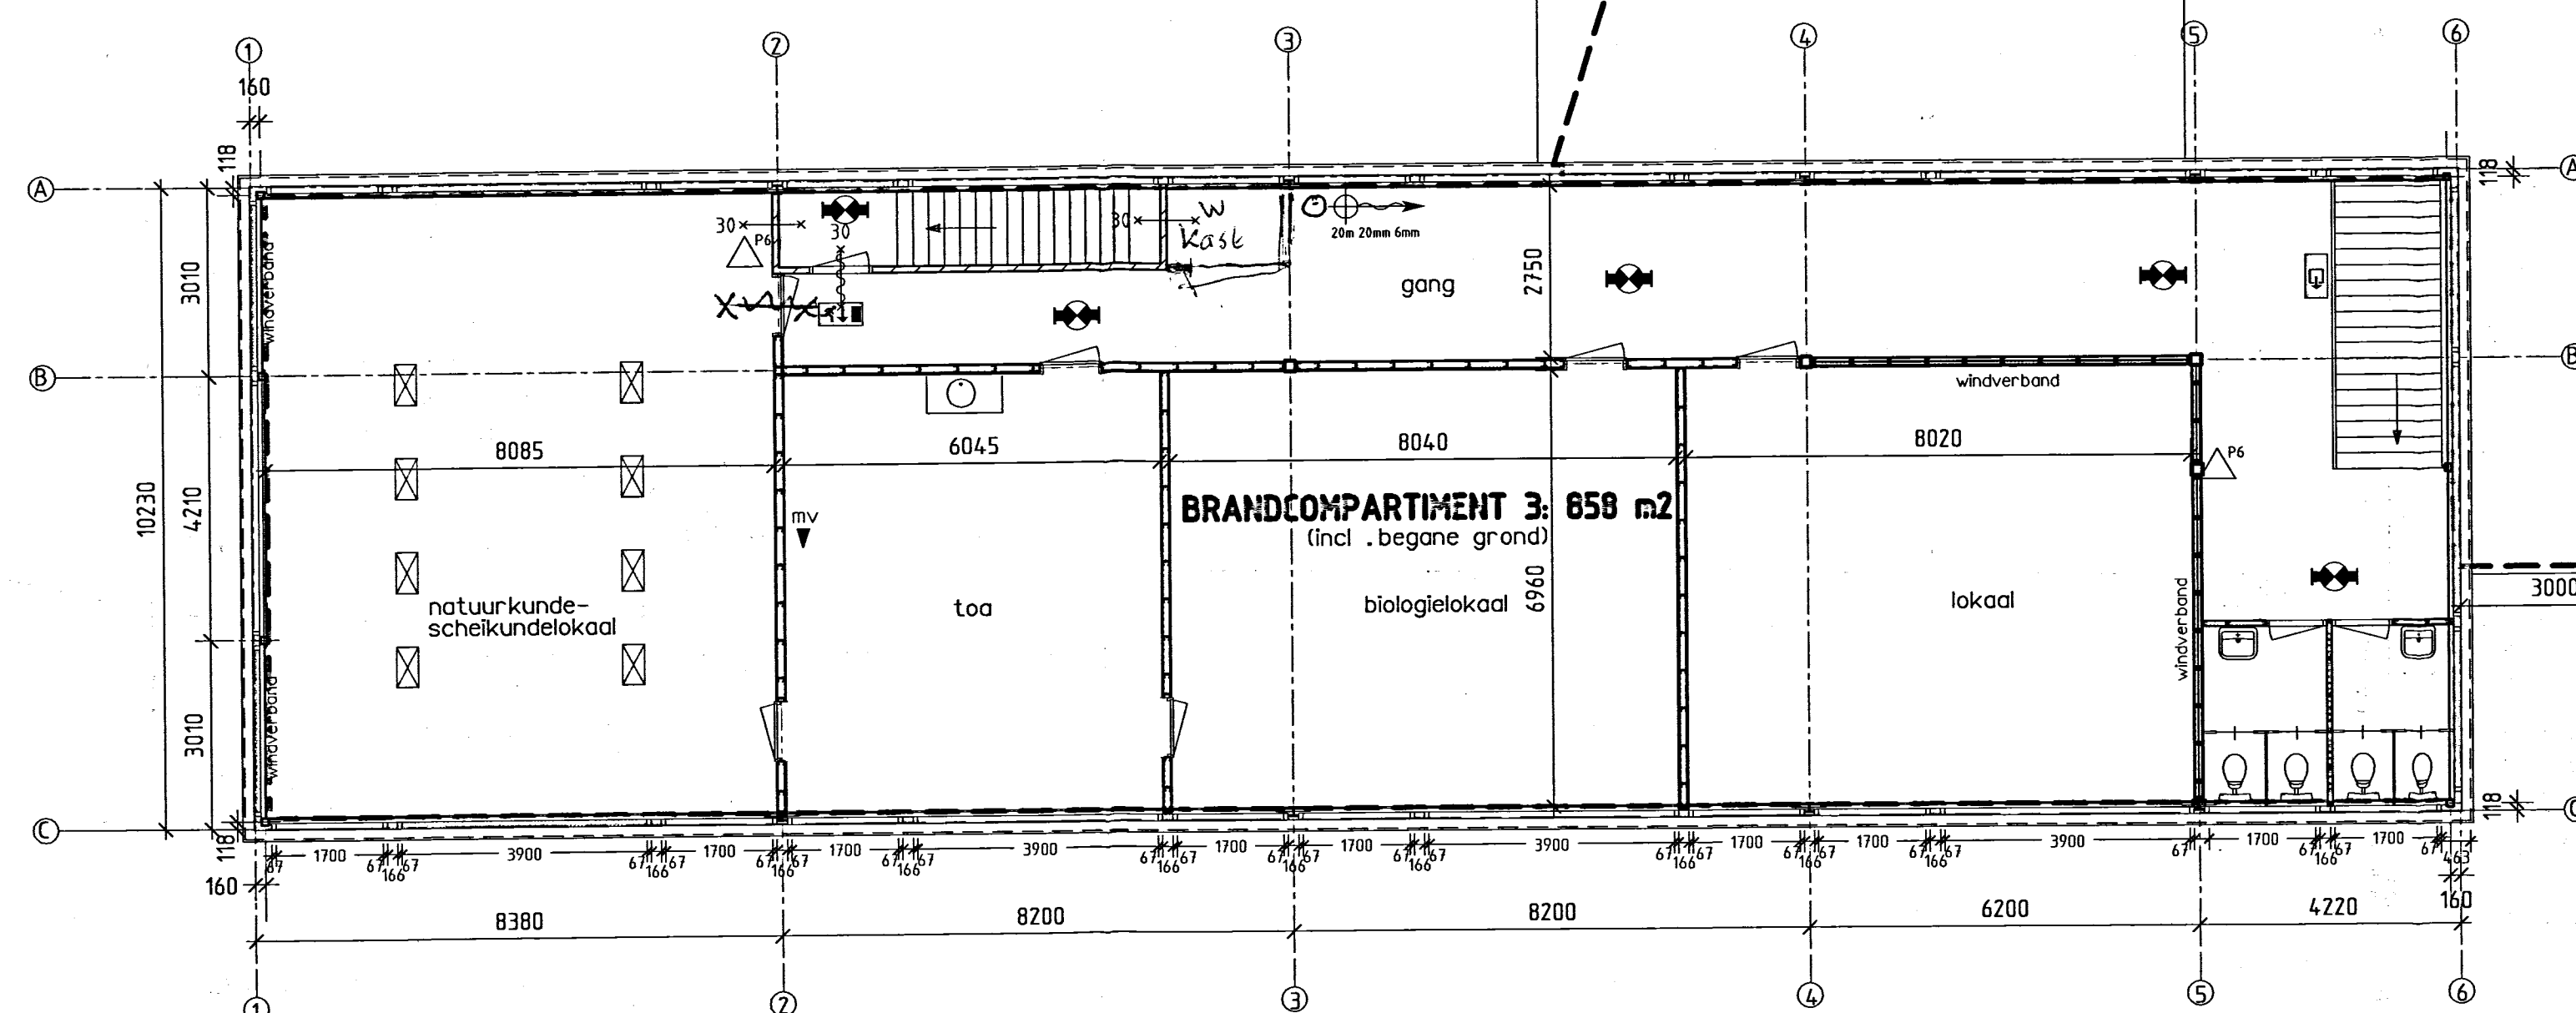


Renvooi mat.

- = gevelsteen
- = kalkzandsteen
- = beton
- = metal-stud, 2-zijdig + isolatie
- = isolatie

Renvooi overig

- = uitgang
- = nooduitgang met vluchtrichting
- = zelfsluitende deur
- = zelfsluitende deur, brandwerendheid in minuten
- = brandwerendheid in minuten
- = meterkast
- = noodverlichting - min. 1 lux op de grond
- = brandslanghaspel voor 20 m
slang 20 mm met 6 mm spuitmond
- = poederblusser 6 kg
- = CO2-blusser 5 kg
- = afzuigpunt mechanische ventilatie
- = knopcilinder
- = sprinkler
- = kolom brandwerend bekleden
- = zuil met aansl. gas, wafer, riolering
zwak-en sterkstroom

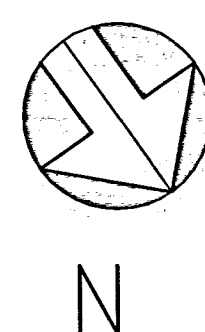

VERDIEPING

Uitsluitend van Burgemeester
van Rotterdam
d.d. 2 SEP 2002
Mij bekend,
Hoofd gemeentewerken,

ZIE CORRECTIES

GEMEENTELIJKE BRANDWEER ROTTERDAM
BETREFT BOUWVERORDENING
D.D. 24 JULI 2002

INGEKOMEN 21 JUNI 2002


002014

architect
Lugten Malschaert Architecten
Buiten Walevest 2
3311 AD Dordrecht
telefoon 078-639355

omschrijving wijzigingen	getek.	gecontr.	datum	rev.
				F
				E
				D
				C
				B
				A

werk **UITBREIDING GODFRIED RICHTER SCHOOL**
ROZENBURG
status **BESTEK**
onschrijving **PLATTEGROND VERDIEPING+BRANDCOMPARTIMENTEN**

schaal 1:100
formaat A1
datum 13-06-2002
getekend ir. J.P. Bouterse

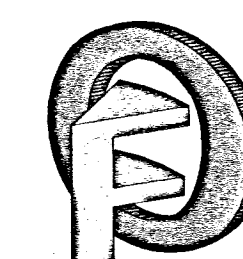

FORESIGHT AND ORDER B.V.
bouwprojectmanagement

Postbus 8293 - 3009 AC Rotterdam
Tel.: 010 - 4473969 Fax.: 010 - 2024295

werknr. **EU-99.308**

tek.nr. **B-031**