


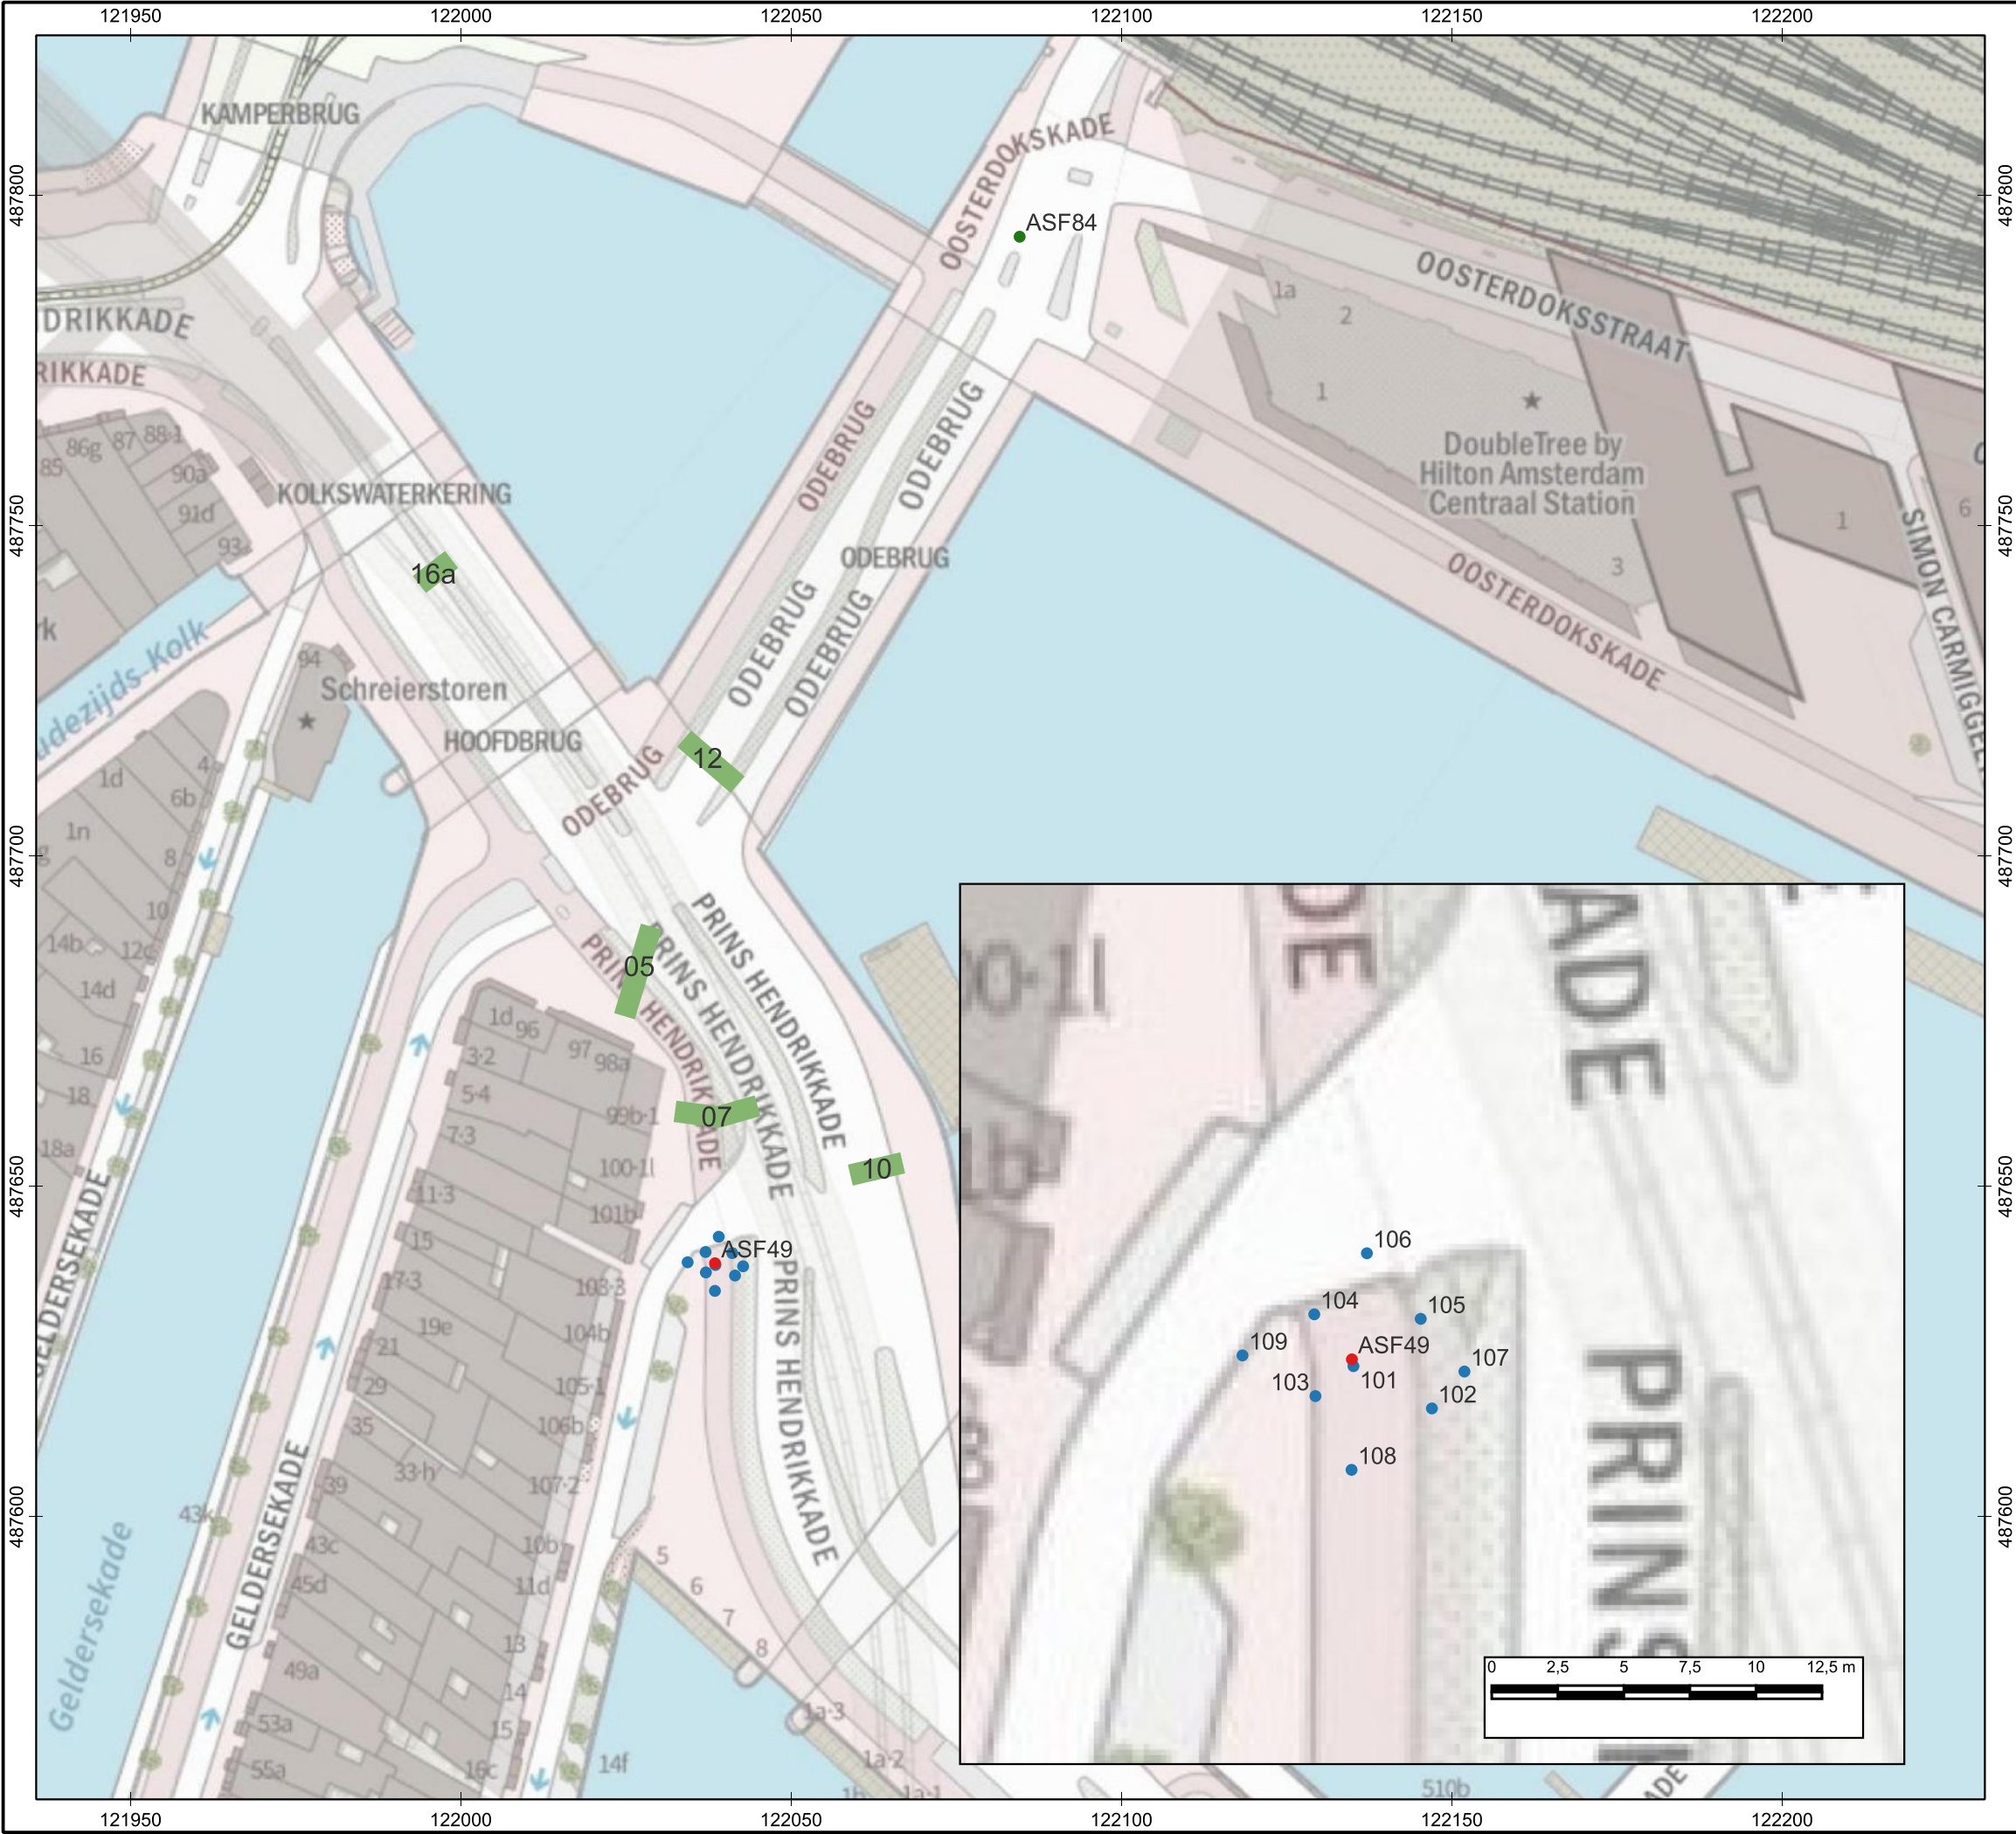

Legenda

- boring tot 1,5 m - mv.
- asfaltboring
- grondboring fase 1
- proefsleuf



Getekend: BSC
Formaat: A3
Schaal: 1:1.000
Schaal situatie: 1:15.000

Opdrachtgever
Gemeente Amsterdam
Projectnummer
A2090
Locatie
Prins Hendrikkade Oost - fase 2
Omschrijving
Situatietekening
Bijlagennummer
1.