




Detail ruimte 32 kelder

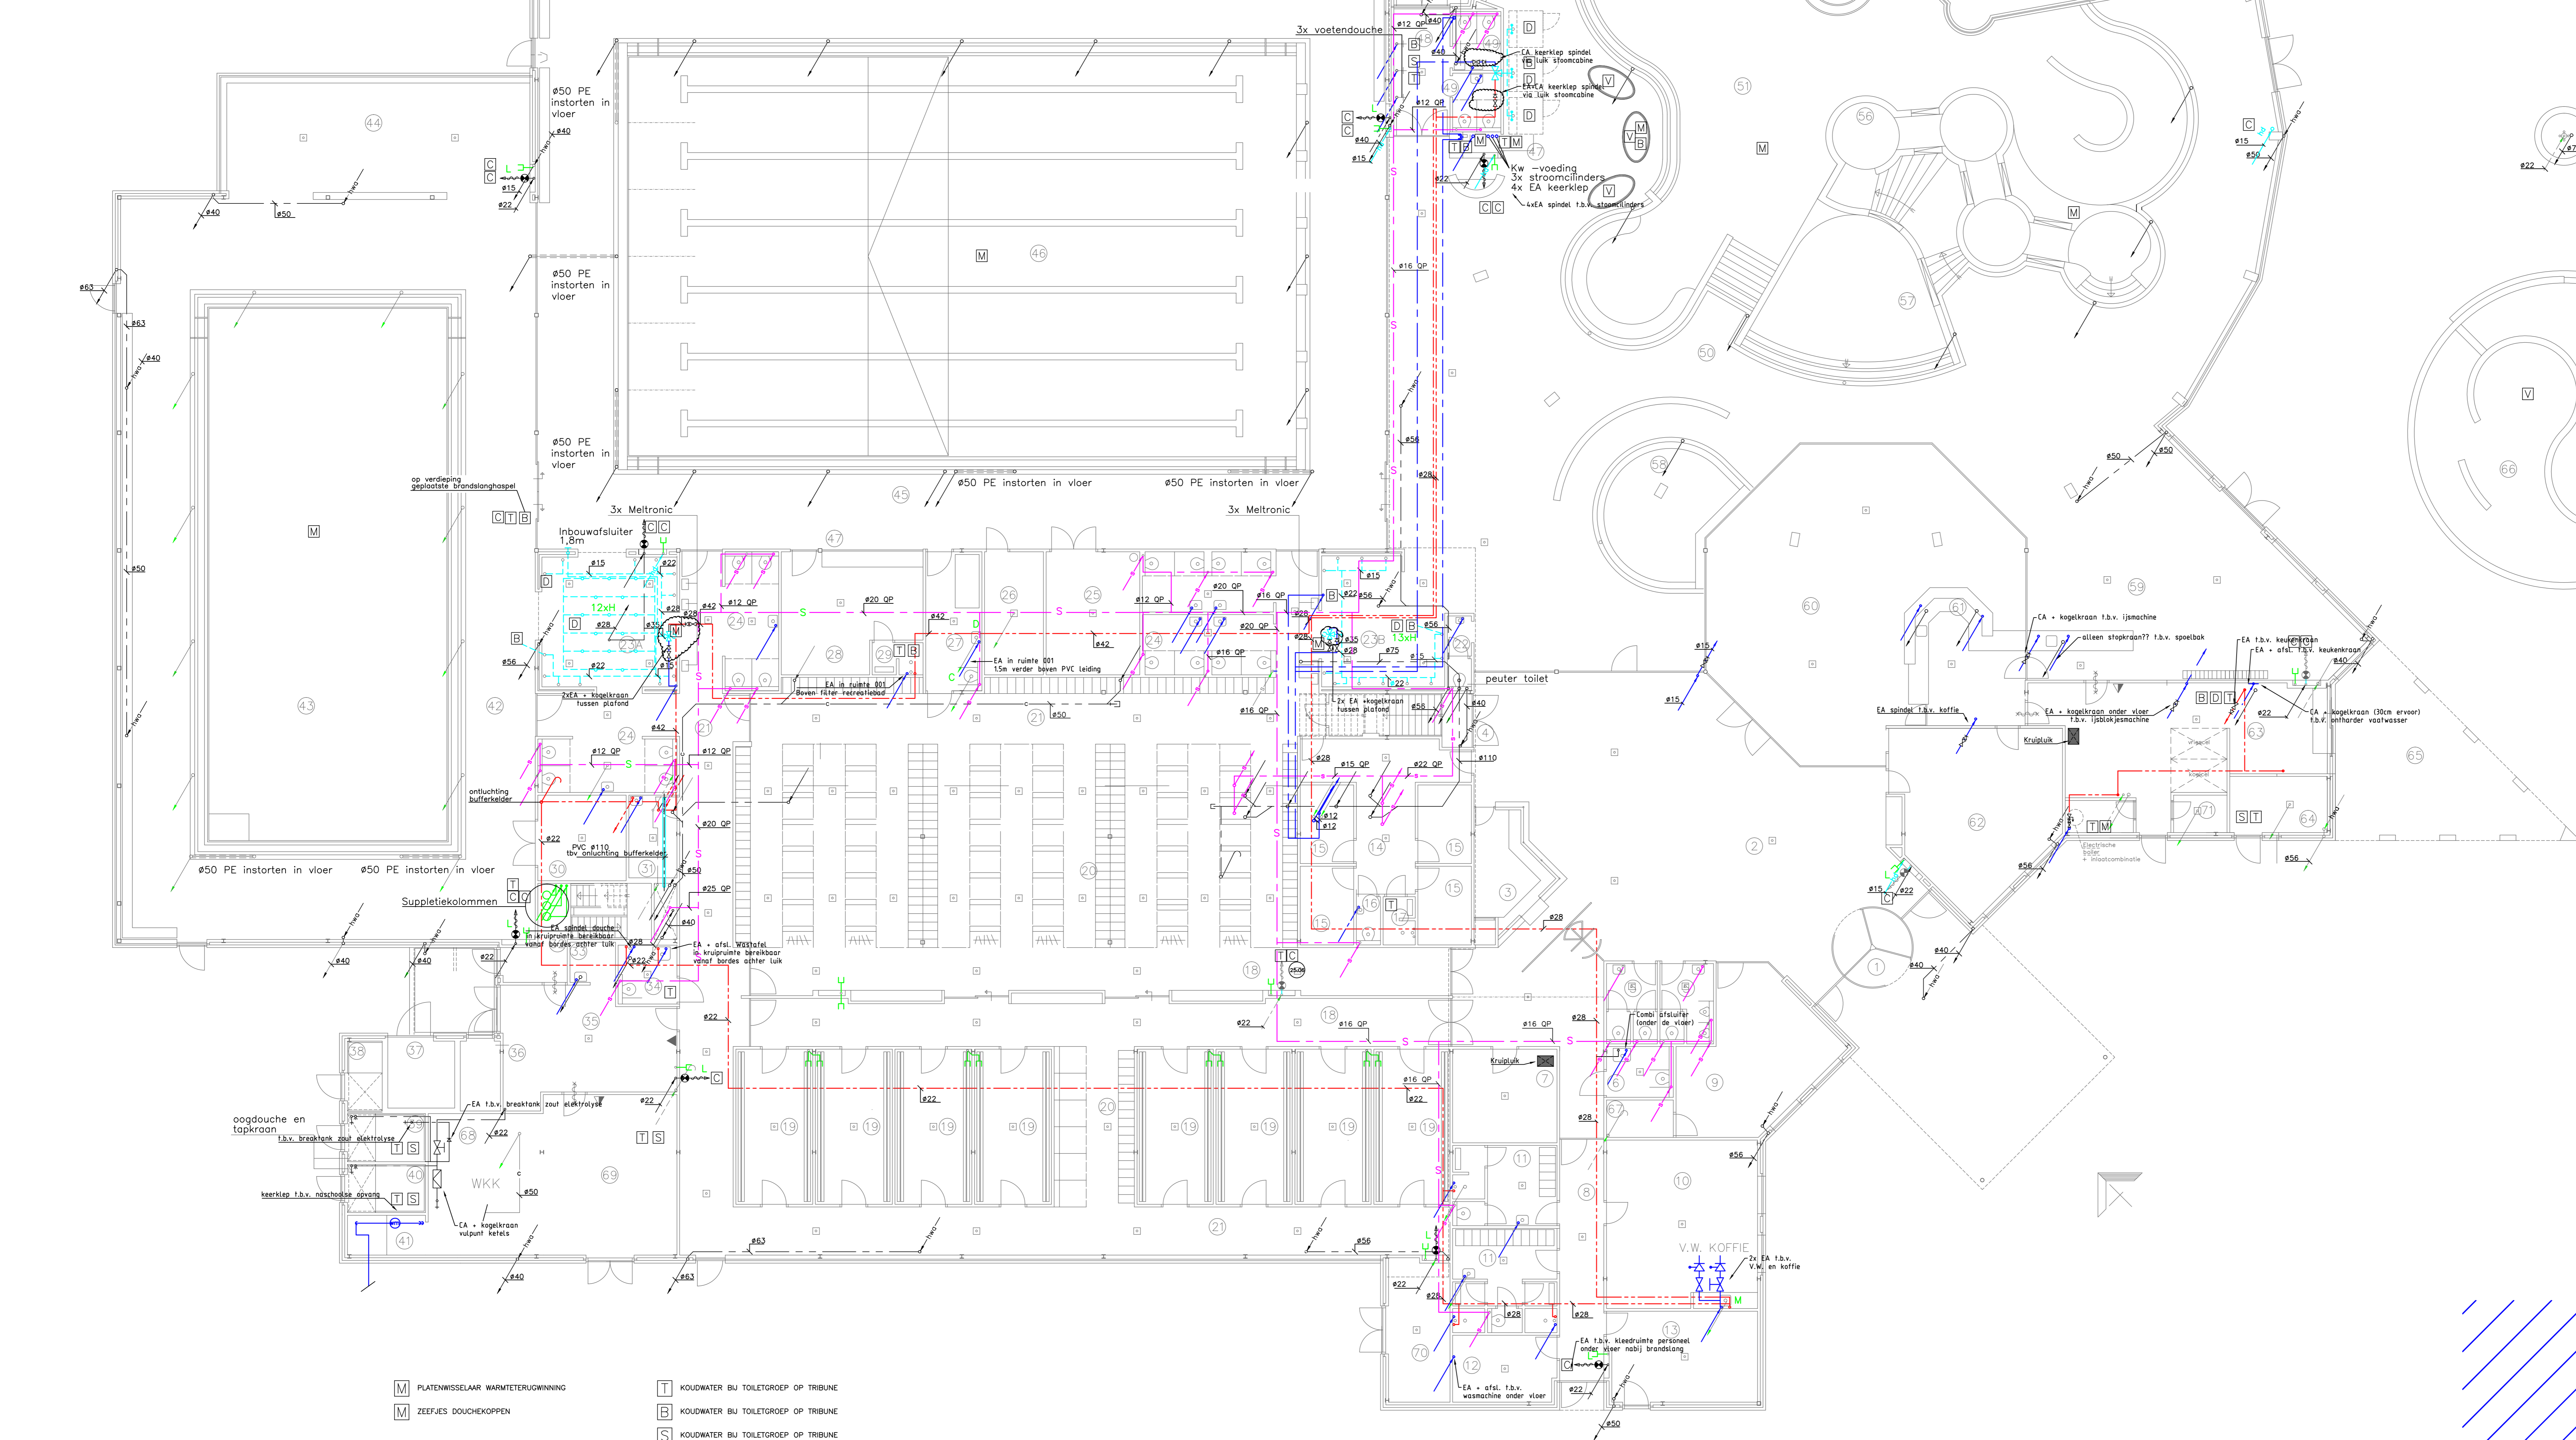

- M PLATENWISSELAAR WARMTEERWINNING
- M ZEP-FES DOUCHEKOPPEN
- T BOLLER IN LICHTBEHANDELINGSRUIMTE
- T RETOUR BOLLER IN LICHTBEHANDELINGSRUIMTE
- M BOLLER IN LICHTBEHANDELINGSRUIMTE
- T KOUDWATER BIJ TOILETGRUPE OF TRIBUNE
- B KOUDWATER BIJ TOILETGRUPE OF TRIBUNE
- S KOUDWATER BIJ TOILETGRUPE OF TRIBUNE

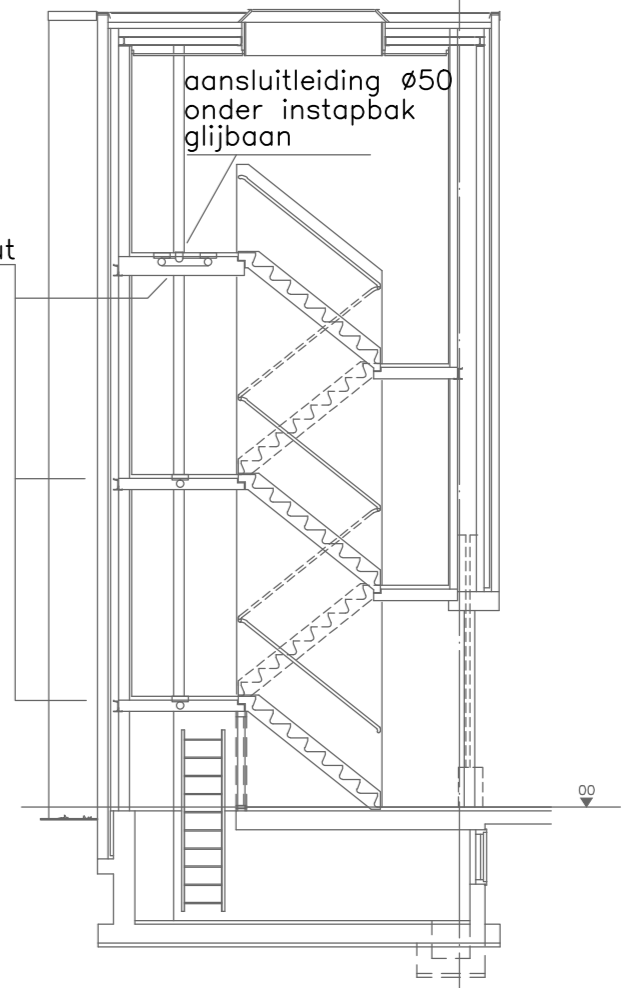

doorsnede glijbaantoren (1:100)

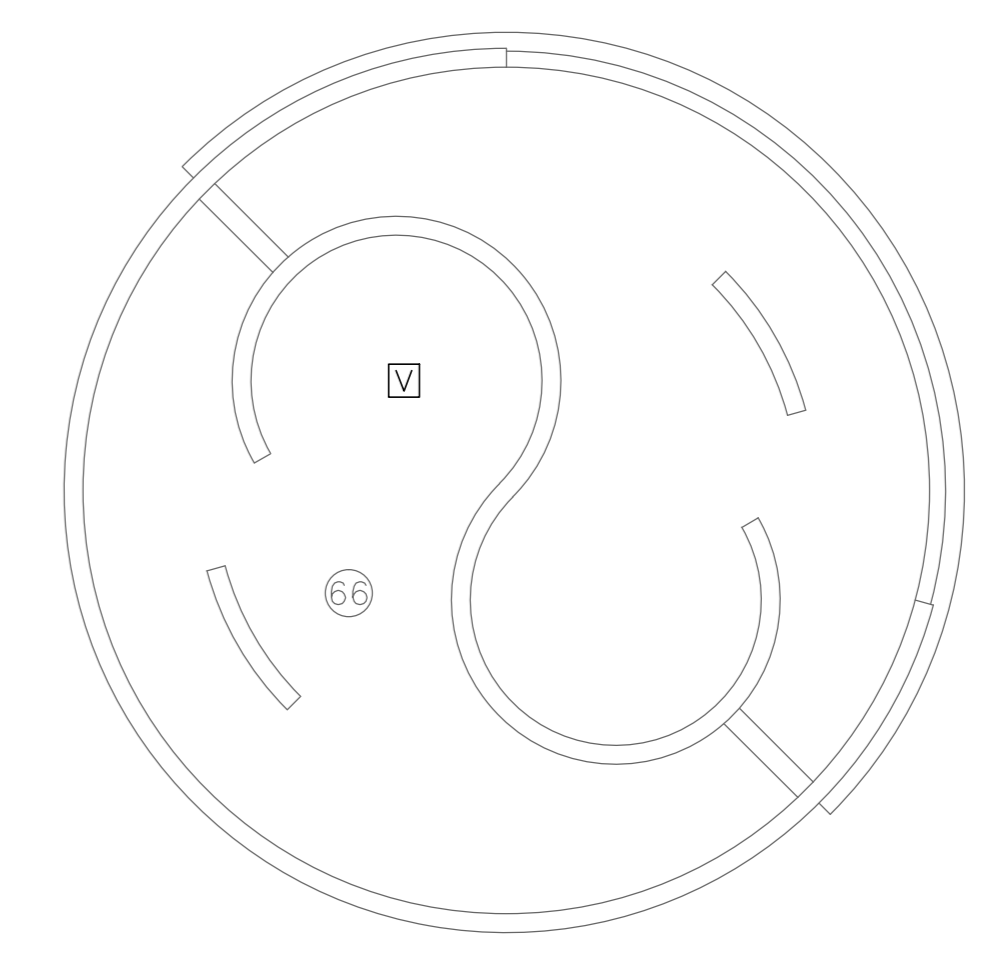

buiten douche

RENVOL

- 1 entreesluis
- 2 hal
- 3 kassa / uitgifte
- 4 toegang verdieping
- 5 toiletten
- 6 m.v.-toilet
- 7 berging m.v. wagens
- 8 gang
- 9 kantoor beheerder
- 10 personeelsruimte
- 11 kleed/douche/toilet-unit personeel
- 12 drooghok
- 13 fietsenberging
- 14 portaal zonnebankruimten
- 15 zonnebankruimte
- 16 toilet zonnebankruimte
- 17 douche zonnebankruimte
- 18 schoenengang
- 19 kleedkamers
- 20 kleedruimte
- 21 'blote' voeten gang
- 22 toilet t.b.v. verzorging peuters
- 23 douche-ruimten
- 24 toiletten
- 25 berging
- 26 berging vereniging
- 27 E.H.B.O.-ruimte / m.v.-toilet
- 28 jury-ruimte
- 29 douche-ruimte
- 30 berging
- 31 werkkast
- 32 toegang filterkelder / tribune
- 33 werkkast
- 34 M.V.-unit
- 35 werkplaats
- 36 elektrorack
- 37 trafa-ruimte
- 38 bulkvat flakmiddel
- 39 opslagruimte chloorbleekloog
- 40 opslagruimte zoutzuur
- 41 gasmeterkast
- 42 zwembad doelgroepbad
- 43 doelgroepbad
- 44 serre
- 45 zwembad wedstrijd
- 46 wedstrijd
- 47 badmeesterspost
- 48 sluis naar ligweide
- 49 toiletten
- 50 zwembad recreatiebad
- 51 recreatiebad
- 52 whirlpoel
- 53 opvangbad
- 54 glijbaantoren
- 55 warm buitenbad
- 56 rivier
- 57 kleuterbad
- 58 peuterbad
- 59 badbar
- 60 restorette
- 61 bar
- 62 vergaderruimte
- 63 keuken / opslag
- 64 kantineruimte
- 65 terras
- 66 peuter- / kleuterbad buiten
- 67 archief kast
- 68 W.K.K. -ruimte
- 69 ketelhuis
- 70 berging buitenmateriaal
- 71 berging/opslag

- hogedruk leiding
- spoelleiding
- brandhasselvoeding
- koudwaterleiding
- warmwaterleiding
- suppletieleiding
- spuitleiding
- mengwater
- M - SEDIMENT VERVALLEN VOLGENS LOGBOEK
- S - SPOLEN KOUDWATERLEIDING VOLGENS LOGBOEK
- V - VRIJ BESCHIKBAAR CHOOR METING VOLGENS LOGBOEK
- C - CHEMISCHE DESINFECTIE VOLGENS LOGBOEK
- D - THERMISCHE DESINFECTIE

REVISIE Waterhoorn Hoorn Waterleiding begane grond		meter : 16-12-00 datum : 10-02-2000 schaal : 1:100 formaat : A0 ontwerp : BS get. no. / v. : datum x-act.: ontwerp : v. : 08
INSTALLATIEBUREAU RUTGERS B.V. Revisie 10-02-2000		
project techniek adviseur voor installatietechniek b.v.		

Onderdeel
SANITAIR begane grond
 Project
RECREATIEBAD te HOORN

Wijz. 7 : 21-09-98 AH	Wijz. 23 : 09-94 SU	Project nr. 8488
Wijz. 8 : 10-02-00 DW	Wijz. 11 : 09-12-94 HvB	Tek. nr. W-08
Wijz. 9 :	Wijz. 2 : 09-06-95 CvO	Schaal 1:100
Wijz. 10 :	Wijz. 3 : 27-02-95 HW	Project 10-02-2000
Wijz. 11 :	Wijz. 4 : 29-03-95 HW	Opdr. no. 03322
Wijz. 12 :	Wijz. 5 : 16-11-95 GS	Opdr. no. 03322
Wijz. 13 :	Wijz. 6 : 01-03-96 HW	Opdr. no. 03322

HELLEBREKERS
 TECHNIEKEN B.V.
 Marconweg 26 postbus 6, 8070 AA Minnspel
 Tel. 0342-52988 Fax 0342-57598
 vni-UNETO-PECROX-Lid