Ontruimingsplan

Kindcentrum Hofwierde

Alle lokalen hebben wastafel

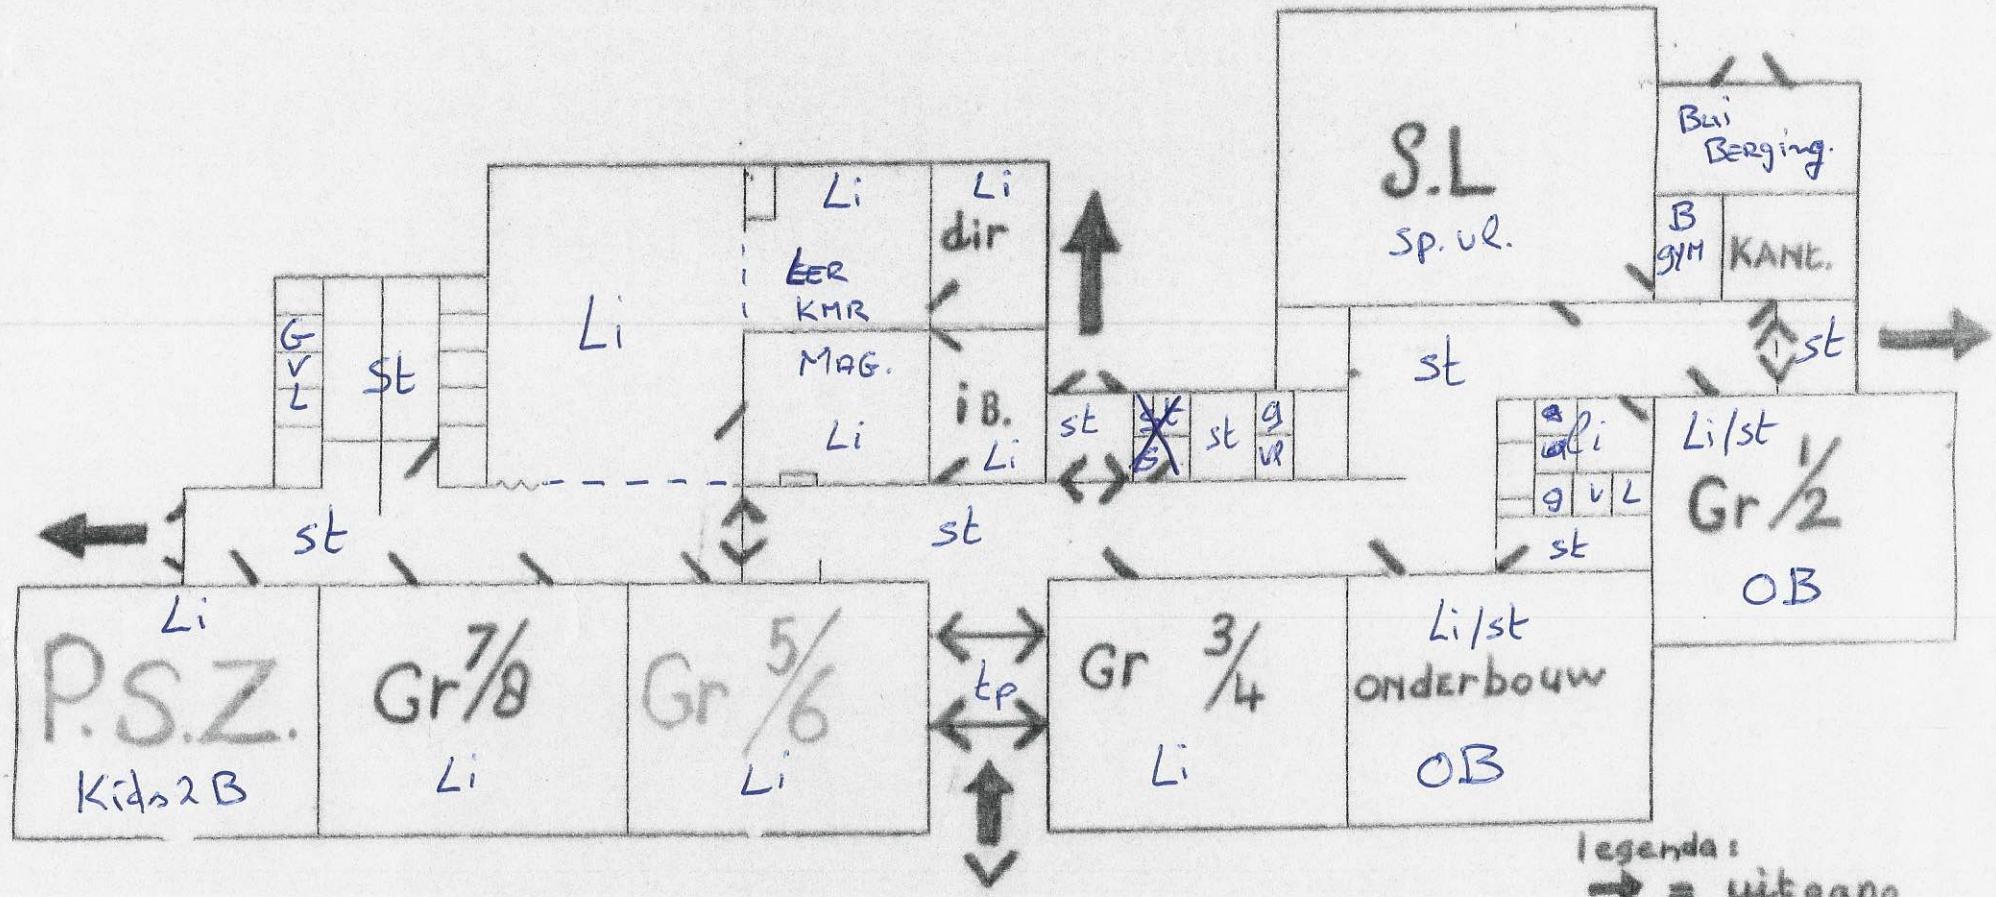

Grenting
Hilloto te Hoiwierde
Onderwijsbureau Marenland
Plattegrond