


ONTRUIMINGSPLAN CBS DE ZAIER

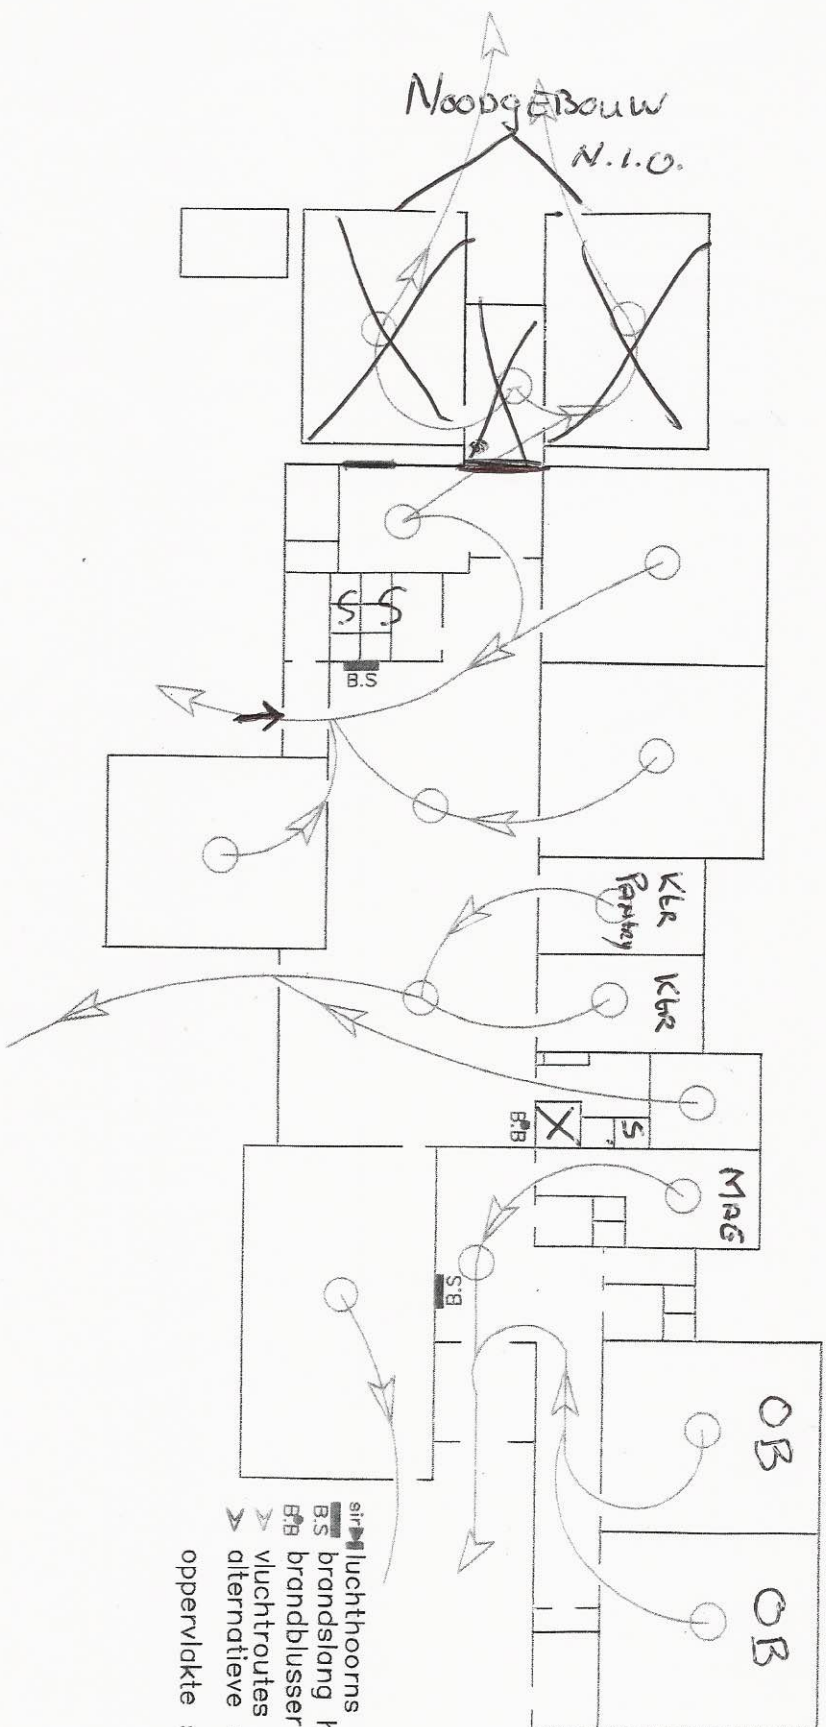

- luchthoorns
- brandslang
- brandblusser
- vluchtroutes
- alternatieve vluchtroutes
- oppervlakte school 982 M²