


o't Zigt

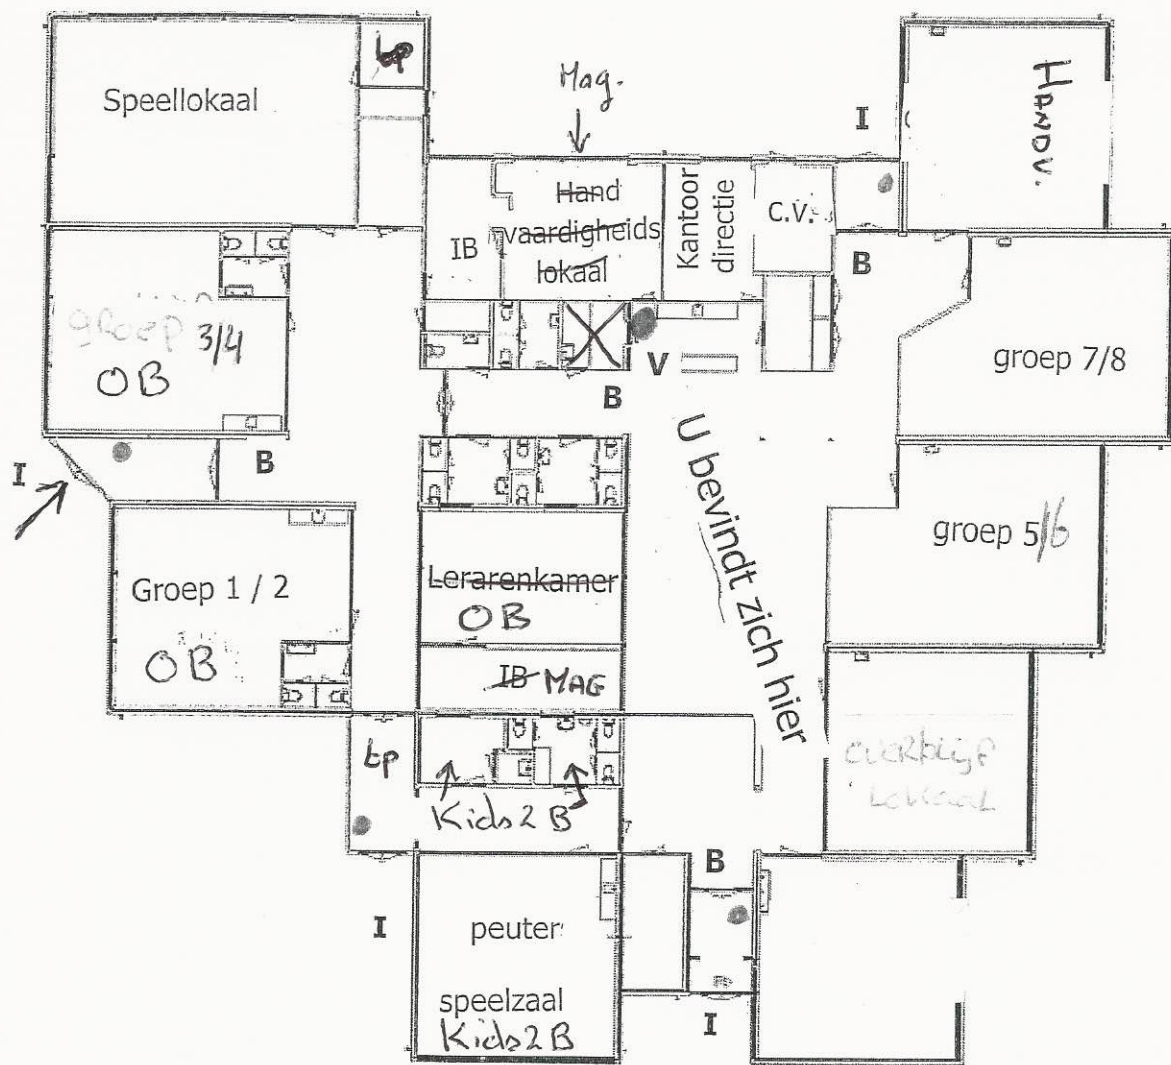

B: brandblusmiddel

V: verbanddoos

I: Ingang