


ZUID

NOORD

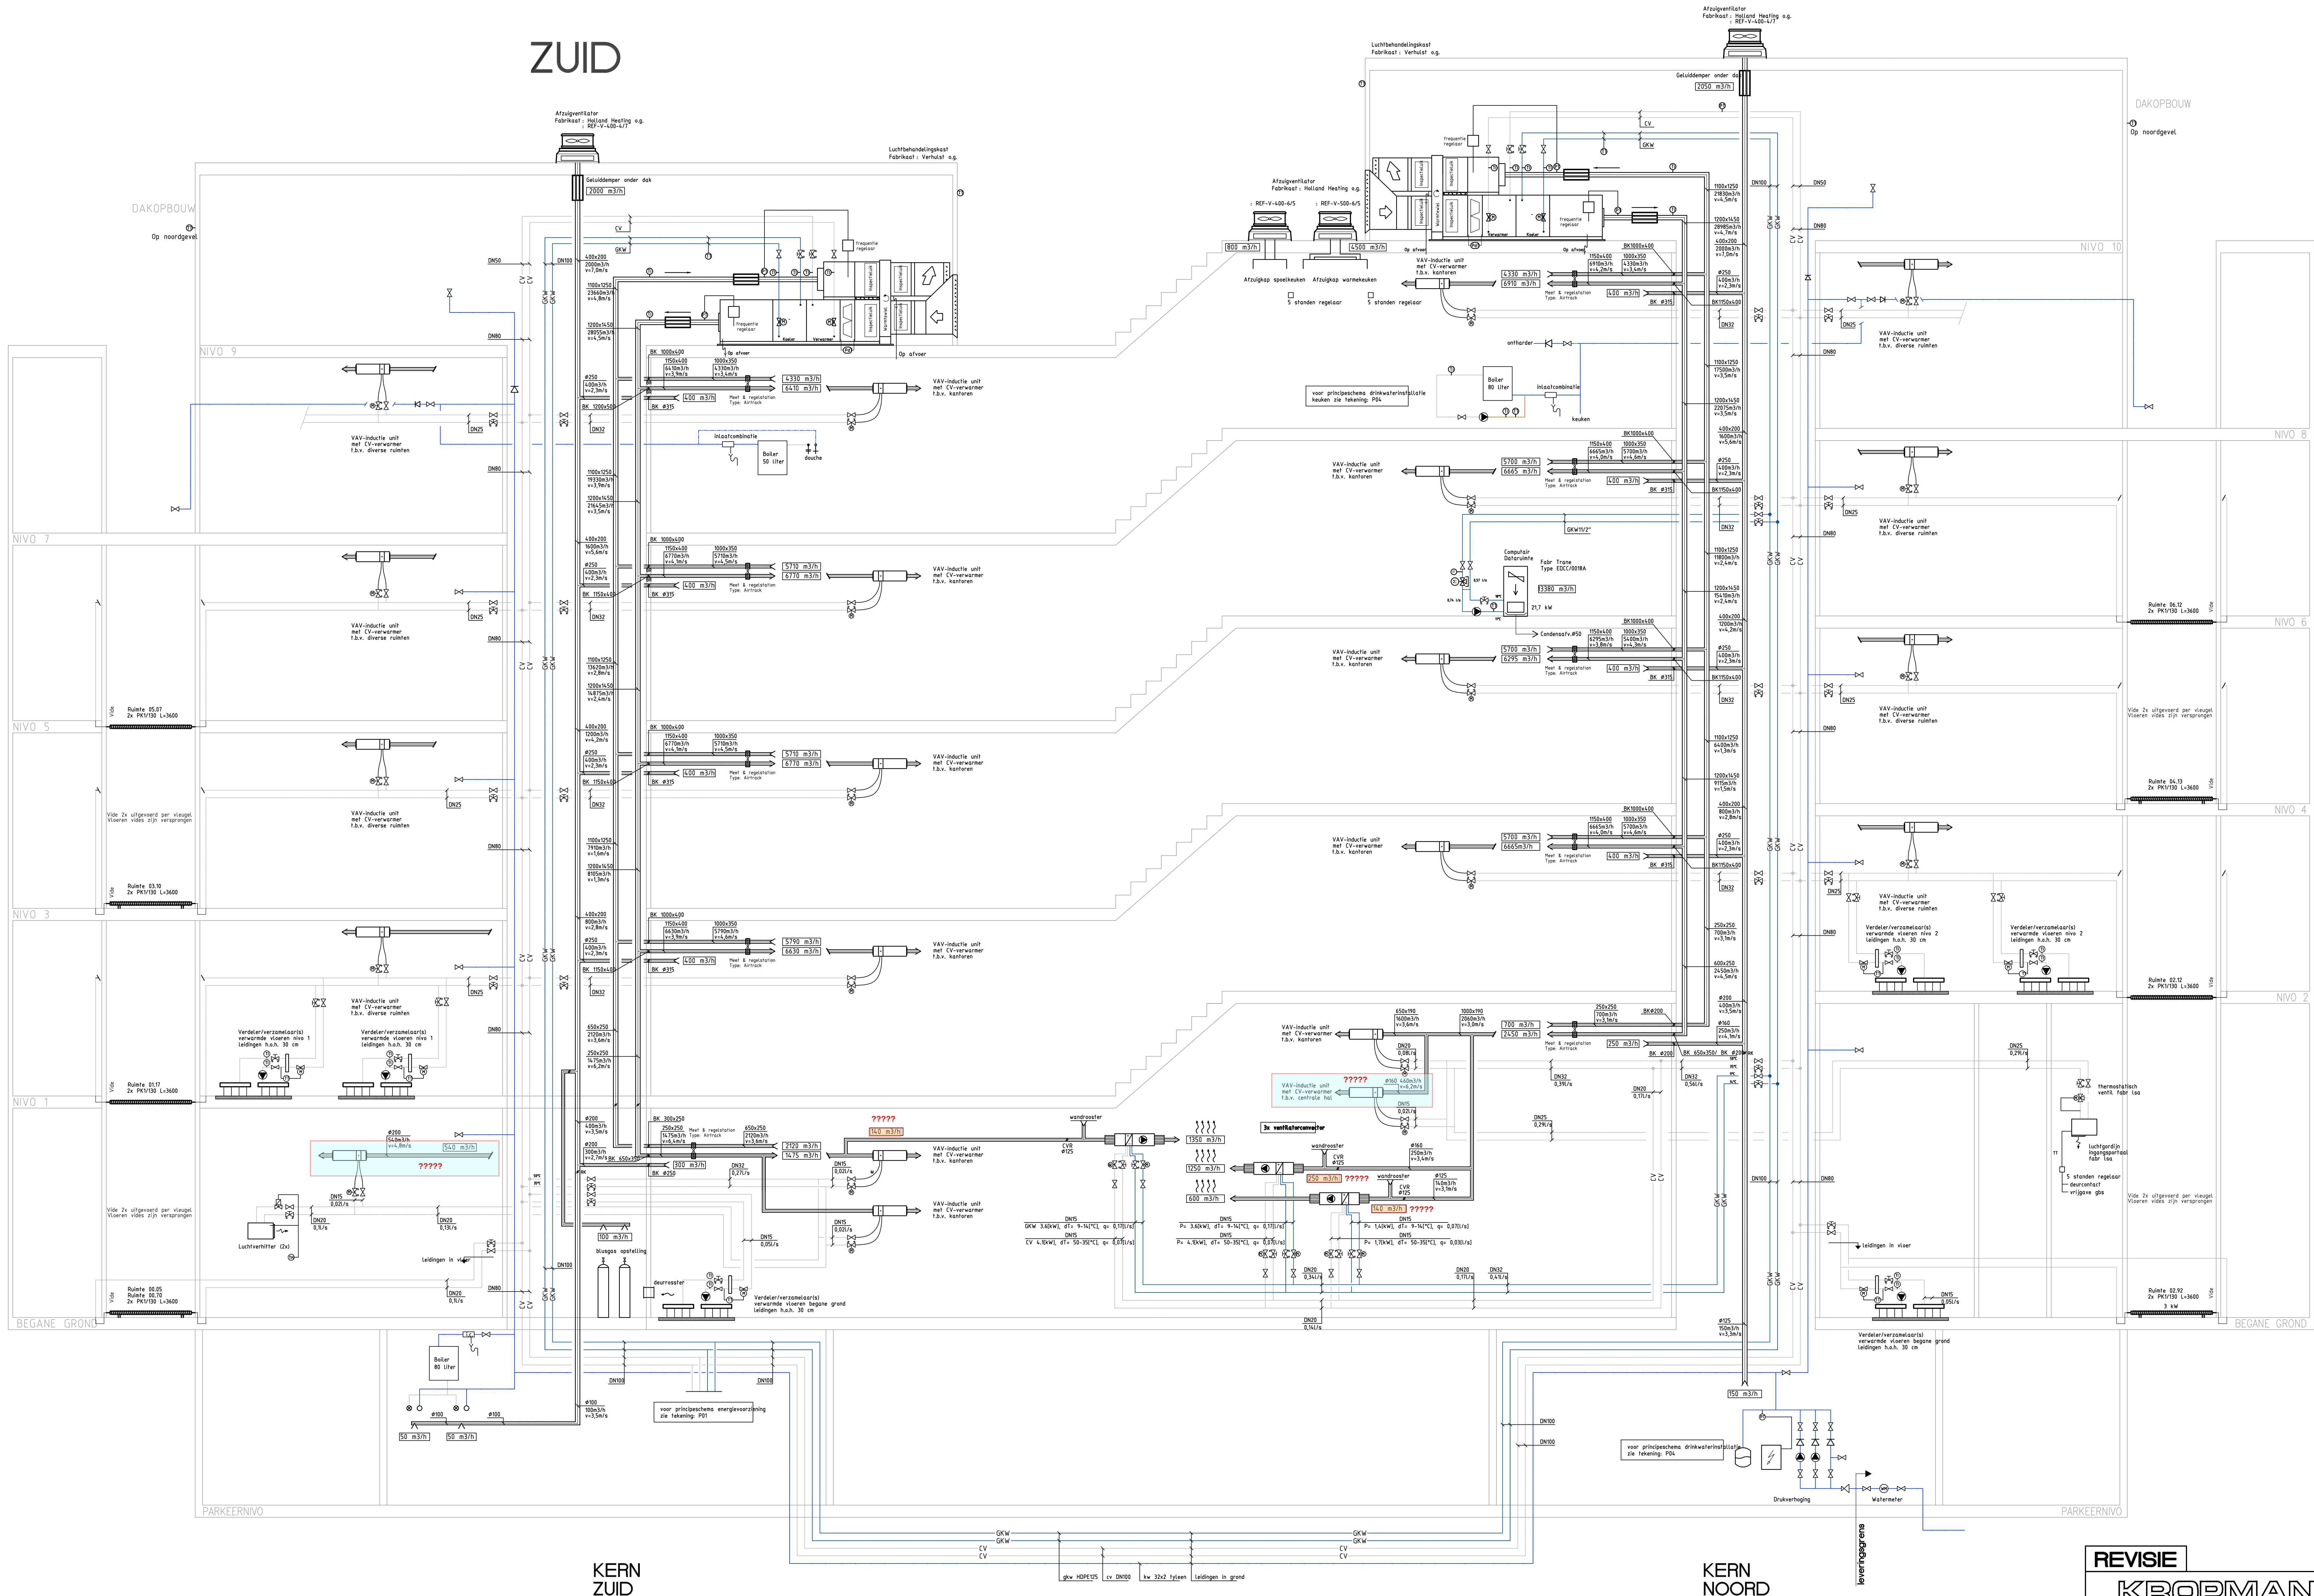

REVISIE

KROPMAN B.V.

INSTALLATIE TECHNIEK

Project: Kadaster te Apeldoorn

Omschrijving: Principe schema W-installatie

NUMEGEN

Logistiekweg 10

Telefoon: 024-371511

Telefax: 024-371514

Stations: Tel. 024-371555

Status: (Definitief)

Projectnummer: 3729

Tekeningnummer: P03

Schaal: NVT

EAO-foto: P03