

0

1

2

3

4

5

6

7

8

9

REGELKAST

RK3

PROJECT :

KANTOORGEBOUW ITS KADASTER - APELDOORN

ADVISEUR :

GRONTMIJ

INSTALLATEUR :

KROPMAN INSTALLATIETECHNIEK BV - NIJMEGEN

REGELFIRMA :

KROPMAN BV - NIJMEGEN

PANEELBOUWER :

V en M bv - APELDOORN

STATUS:

REVISIE 20-10-2015

A	PH:03-06-13	B	PH:04-03-15	C	PH:28-05-15	D	PH:10-06-15	E	JJ:21-07-15	F	PB:20-10-15	WIJZ.DATUM	KROPMAN INSTALLATIETECHNIEK	OMSCHRIJVING: VOORBLAD	PROJECT: KANTOORGEBOUW ITS KADASTER - APELDOORN		REGELKAST: RK3	PL/PE/TK: WP/PE/PH
															ADVISEUR: GRONTMIJ		ORDERNR.: 2233001	ONTWERPDATUM: 5-1-2006
															INSTALLATEUR: KROPMAN INSTALLATIETECHNIEK BV - NIJMEGEN		TEK.NR.:	BLAD:
															REVISIE			1


INDEX

BLADNR.	OMSCHRIJVING	GEWIJZ. dd	BLADNR.	OMSCHRIJVING	GEWIJZ. dd
1	VOORBLAD	20-10-2015	24	OS3 RO6MOS DIGITALE UITGANGEN	20-10-2015
2	INHOUDSOPGAVE : 1 - 46	20-10-2015	25	OS3 RO8 DIGITALE UITGANGEN 1-4	21-7-2015
2.a	INHOUDSOPGAVE : 47 - 73	20-10-2015	26	OS3 RO8 DIGITALE UITGANGEN 5-8	10-6-2015
3	MATERIAALLIJST	10-6-2015	27	OS3 AO4M ANALOGE UITGANGEN	21-7-2015
4	PRINCIPESHEMA WKO - INSTALLATIE	10-6-2015	28	OS3 UI8 UNIVERSELE INGANGEN 1-4	21-7-2015
5	PRINCIPESHEMA WK-DISTRIBUTIE	24-7-2015	29	OS3 UI8 UNIVERSELE INGANGEN 5-8	21-7-2015
6	PRINCIPESHEMA VERWARMEN/KOELEN	24-7-2015	30	OS3 UI8 UNIVERSELE INGANGEN 1-4	21-7-2015
7	PRINCIPESHEMA COMPUTAIRS	20-10-2015	31	OS3 UI8 UNIVERSELE INGANGEN 5-8	21-7-2015
8	PRINCIPESHEMA ELECTRAMETINGEN MODBUS	10-6-2015	32	OS3 DI12S DIGITALE INGANGEN 1-6 (MET LED-SIGN.)	20-10-2015
9	PRINCIPESHEMA ALGEMEEN	10-6-2015	33	OS3 DI12S DIGITALE INGANGEN 7-12 (MET LED-SIGN.)	21-7-2015
10	HOOFDSTROOMSCHEMA HOOFDSCHAKELAAR	31-7-2015	34	OS3 DI12S DIGITALE INGANGEN 1-6 (MET LED-SIGN.)	20-10-2015
11	HOOFDSTROOMSCHEMA KOUDE/WARMEBRONPOMP	21-7-2015	35	OS3 DI12S DIGITALE INGANGEN 7-12 (MET LED-SIGN.)	20-10-2015
11.1	HOOFDSTROOMSCHEMA KOUDE/WARMEBRONPOMP	21-7-2015	35.a	OS1 UI8 UNIVERSELE INGANGEN 1-4	21-7-2015
12	HOOFDSTROOMSCHEMA TRANSPORTPOMPEN	20-10-2015	35.b	OS1 UI8 UNIVERSELE INGANGEN 5-8	21-7-2015
13	HOOFDSTROOMSCHEMA DIVERSEN	21-7-2015	36	OS3.1 COMPRI HX XM1	10-6-2015
14	HOOFDSTROOMSCHEMA DIVERSEN	21-7-2015	37	VOEDING OS3.1 COMPRI HX XM1 EN MODULEN	10-6-2015
15	HOOFDSTROOMSCHEMA ELECTRISCHE VERWARMERS KOUDE/WARME BRONNEN	21-7-2015	38	OS3.1 RO6MOS DIGITALE UITGANGEN	20-10-2015
16	HOOFDSTROOMSCHEMA STUURSTROOMAUTOMATEN	21-7-2015	39	OS3.1 RO6MOS DIGITALE UITGANGEN	20-10-2015
17	HOOFDSTROOMSCHEMA STUURSTROOMAUTOMATEN	10-6-2015	40	OS3.1 RO6MS DIGITALE UITGANGEN	24-7-2015
18	HOOFDSTROOMSCHEMA RESERVEBLAD	10-6-2015	41	OS3.1 RO6MS DIGITALE UITGANGEN	10-6-2015
19	OS3 COMPRI HX 8E	21-7-2015	42	OS3.1 AO4M ANALOGE UITGANGEN	21-7-2015
20	VOEDING OS3 COMPRI HX 8E EN UITBREIDINGSMODULEN	10-6-2015	43	OS3.1 AO4M ANALOGE UITGANGEN	21-7-2015
21	OS3 RO6MOS DIGITALE UITGANGEN	21-7-2015	44	OS3.1 UI8 UNIVERSELE INGANGEN 1-4	24-7-2015
22	OS3 RO6MOS DIGITALE UITGANGEN	21-7-2015	45	OS3.1 UI8 UNIVERSELE INGANGEN 5-8	21-7-2015
23	OS3 RO6MOS DIGITALE UITGANGEN	20-10-2015	46	OS3.1 UI8 UNIVERSELE INGANGEN 1-4	21-7-2015


INDEX

BLADNR.	OMSCHRIJVING	GEWIJZ. dd	BLADNR.	OMSCHRIJVING	GEWIJZ. dd
47	OS3.1 UI8 UNIVERSELE INGANGEN 5-8	21-7-2015	66	X3 AANSLUITKLEMMEN 24V	20-10-2015
48	OS3.1 UI8 UNIVERSELE INGANGEN 1-4	24-7-2015	67	X4 AANSLUITKLEMMEN MEETLEIDINGEN	20-10-2015
49	OS3.1 UI8 UNIVERSELE INGANGEN 5-8	21-7-2015	68	X4 AANSLUITKLEMMEN MEETLEIDINGEN	20-10-2015
49.a	OS3.1 UI8 UNIVERSELE INGANGEN 1-4	21-7-2015	69	X4 AANSLUITKLEMMEN MEETLEIDINGEN	20-10-2015
49.b	OS3.1 UI8 UNIVERSELE INGANGEN 5-8	21-7-2015	70	X4 AANSLUITKLEMMEN MEETLEIDINGEN	20-10-2015
49.c	OS3.1 DI12S DIGITALE INGANGEN 1-6 (MET LED-SIGN.)	21-7-2015	71	X4 AANSLUITKLEMMEN MEETLEIDINGEN	20-10-2015
49.d	OS3.1 DI12S DIGITALE INGANGEN 7-12 (MET LED-SIGN.)	21-7-2015	72	X5 AANSLUITKLEMMEN VREEMDE SPANNING	20-10-2015
49.e	OS3.1 DI12S DIGITALE INGANGEN 1-6 (MET LED-SIGN.)	21-7-2015	73	X6 AANSLUITKLEMMEN DATACOMMUNICATIE	20-10-2015
49.f	OS3.1 DI12S DIGITALE INGANGEN 7-12 (MET LED-SIGN.)	21-7-2015			
50	STUURSTROOMSCHEMA KOUDE/WARME BRONPOMP	21-7-2015			
51	STUURSTROOMSCHEMA KLEMMENKAST KOUDE BRONPOMP	21-7-2015			
52	STUURSTROOMSCHEMA KLEMMENKAST WARME BRONPOMP	21-7-2015			
53	STUURSTROOMSCHEMA TRANSPORTPOMPEN	21-7-2015			
54	STUURSTROOMSCHEMA DIVERSE POMPEN	21-7-2015			
55	STUURSTROOMSCHEMA DIVERSE POMPEN	21-7-2015			
56	STUURSTROOMSCHEMA WARMTEPOMP	20-10-2015			
57	STUURSTROOMSCHEMA REGELPANEEL EL-VERWARMER	20-10-2015			
58	STUURSTROOMSCHEMA DRY-COOLER	24-7-2015			
59	STUURSTROOMSCHEMA ALGEMEEN	20-10-2015			
60	KASTAANZICHT EN INDELING	24-7-2015			
61	RESOPALIJS	10-6-2015			
62	X1 AANSLUITKLEMMEN 230/400V	20-10-2015			
63	X2 AANSLUITKLEMMEN 230V	20-10-2015			
64	X3 AANSLUITKLEMMEN 24V	20-10-2015			
65	X3 AANSLUITKLEMMEN 24V	20-10-2015			


0		1		2		3		4		5		6		7		8		9			
CODE										TOE TE PASSEN MATERIALEN											
6 K 2 PADNUMMER BENAMING BLADNUMMER M V 7-5 7-5 — WISSELCONTACT OP BL.7 PADNR.5 8-6 — MAAKCONTACT OP BL.8 PADNR.6 9-4 — VERBREEKCONTACT OP BL.9 PADNR.4 DI - DIGITALE INGANG AI - ANALOGIE INGANG DO/DU - DIGITALE UITGANG AO/AU - ANALOGIE UITGANG										MATERIALEN FABRIKAAT SCHAKELKAST AANSLUITKLEMMEN MAGNEETSCHAKELAARS MOTORBEVEILIGINGSSCHAKELAAR HULPRELAIS 230V HULPRELAIS 24V TIJDRELAIS HAND - KEUZE SCHAKELAARS HOOFDSCHAKELAAR ZEKERINGHOUDERS ZEKERINGAUTOMATEN SIGNAALARMATUREN DRUKKNOPPEN TRANSFORMATOREN KASTVERLICHTING WANDCONTACTDOOS ELDON WEIDMULLER MOELLER MOELLER FINDER 55.33 (3-POLIG) FINDER 55.34 (4-POLIG) OMRON MOELLER MOELLER / HOLEC WÖHNER ALLEN BRADLEY CALPE CALPE BELPA NORTON M.G.											
AANSLUITKLEMMEN										BEDRADING MOTORLEIDINGEN MINIMAAL - 2,5mm² OVERIGE LEIDINGEN - 1,0mm² CODERINGEN EN SYMBOLEN OVEREENKOMSTIG: NEN 5152 SPECIALE EISEN: - RESOPAL OP EN BEDRUKTE KUNSTSTOF CODEPLAATJES IN DE KAST - WARTELS - BIJ ETAGEKLEMMEN OM EN OM NUMMEREN (1-3-5.,,ETAGE 2-4-6...) - -											
X1 = HOOFDSTROOMKLEMMEN 230/400V X2 = STUURSTROOMKLEMMEN 230V X3 = STUURSTROOMKLEMMEN 24V X4 = MEETLEIDINGKLEMMEN X5 = VREEMDE SPANNING X6 = DATACOMMUCATIE AANSLUITKLEMMEN IN DE SCHAKELKAST AARDRAIL																					
DRAADKLEUREN																					
HOOFDSTROOM 230/400VAC				FASE L1,L2,L3 SCHAKELDRAAD NUL AARDE			ZWART ZWART LICHTBLAUW GEEL/GROEN														
STUURSTROOM 230VAC				FASE SCHAKELDRAAD NUL AARDE			BRUIN ZWART LICHTBLAUW GEEL/GROEN														
STUURSTROOM 24VAC				FASE SCHAKELDRAAD NUL			ORANJE ORANJE WIT														
STUURSTROOM 24VDC				+ SCHAKELDRAAD -			GEEL GEEL WIT														
STUURSTROOM <15VDC				+ SCHAKELDRAAD -			ROOD ROOD WIT														
REGELAPPARATUUR				MEETCIRCUIT - AI REGELSIGNAAL - AO/AU/Y DIG. INGANGEN - DI DIG. UITGANGEN - DO/DU MCM1,PIDI-8M KLEM 18,19,..89			GRIJS GROEN VIOLET VOLGENS GEGEVEN SPANNING GEEL-WIT (2-KLEURENDRAAD)														
EXTERNE SPANNING							TRANSPARANT														
DATACOMMUNICATIE				DATA LON-BUS			AFGESCHERMD GRIJS EN WIT (GETWIST)														
A PH:03-06-13 B PH:04-03-15 C PH:28-05-15 D PH:10-06-15 E JJ:21-07-15 F PB:20-10-15 WIJZ DATUM KROPMAN INSTALLATIETECHNIEK										OMSCHRIJVING: MATERIAALLIJST				PROJECT: KANTOORGEBOUW ITS KADASTER - APELDOORN				REGELKAST: RK3		PL/PE/TK: WP/PE/PH	
										REVISIE				ADVISEUR: GRONTMIJ				ORDERNR.: 2233001		ONTWERPDATUM: 5-1-2006	
																		TEK.NR.:		BLAD: 3	
														INSTALLATEUR: KROPMAN INSTALLATIETECHNIEK BV - NIJMEGEN							

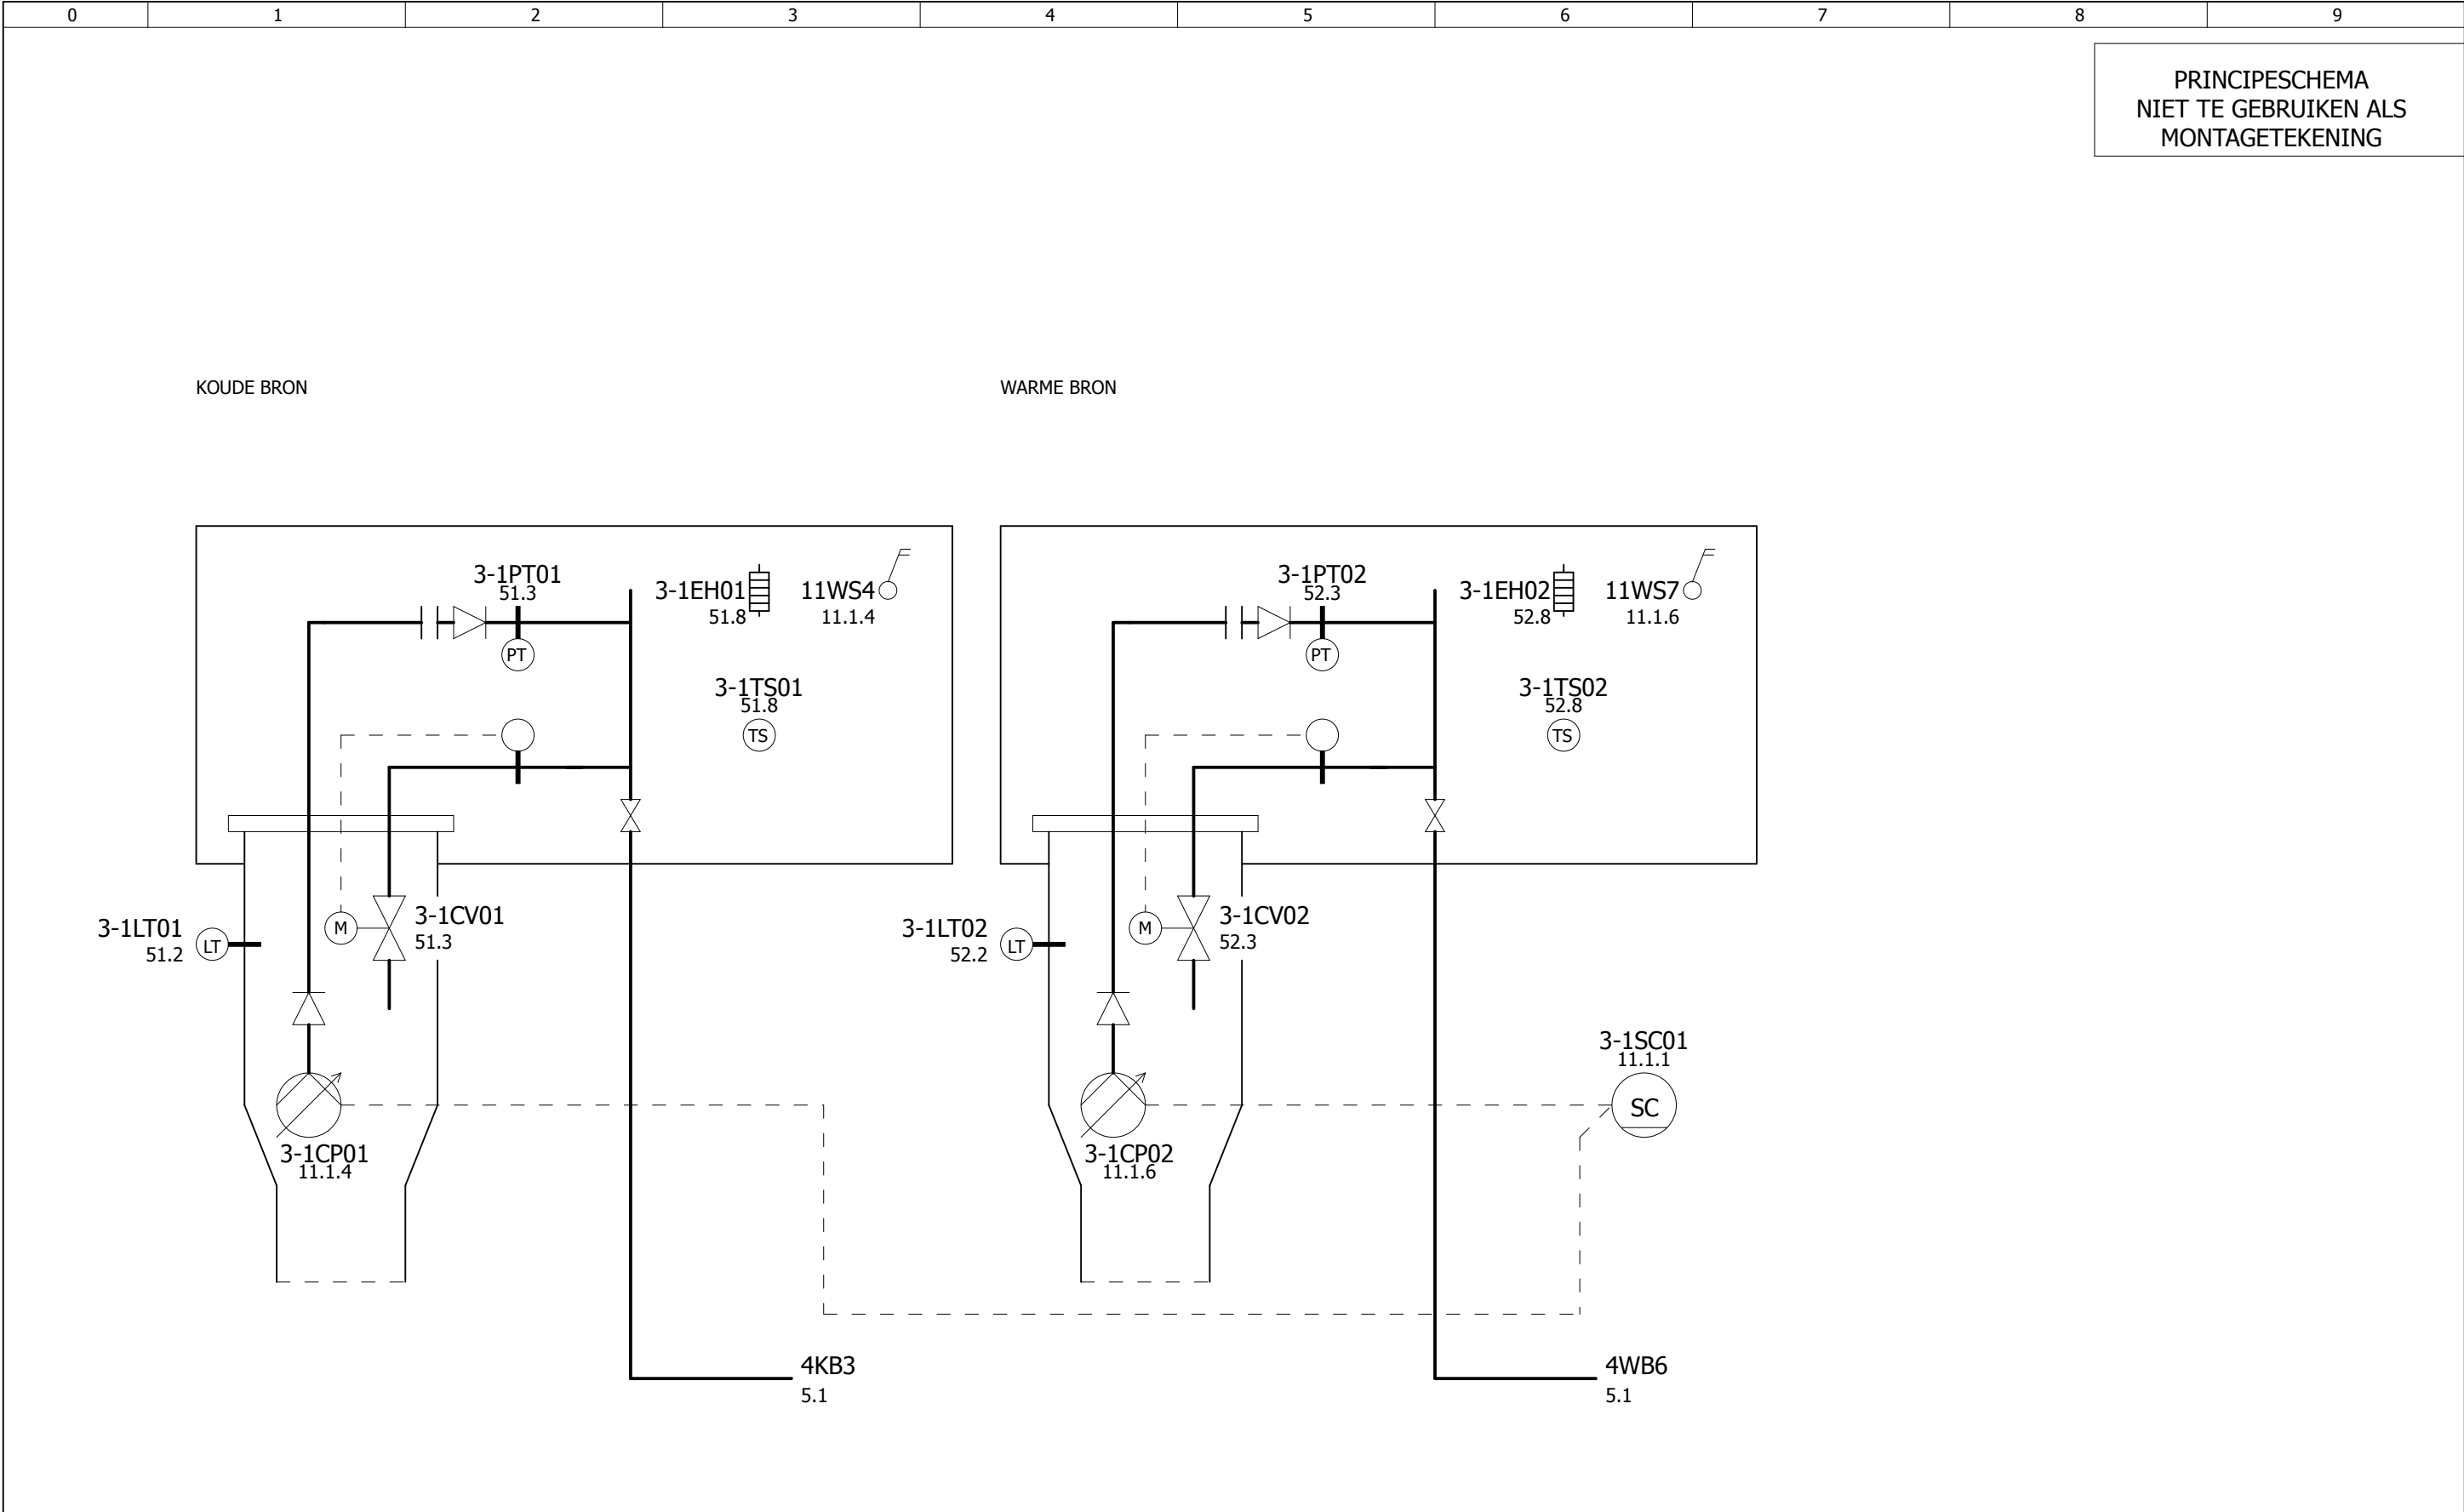


A	PH:03-06-13	KROPMAN INSTALLATIETECHNIEK	OMSCHRIJVING: PRINCIPESCHMA WKO - INSTALLATIE	PROJECT: KANTOORGEBOUW ITS KADASTER - APELDOORN	REGELKAST: RK3	PL/PE/TK: WP/PE/PH			
B	PH:04-03-15				ORDERNR.: 2233001	ONTWERPDATUM: 5-1-2006			
C	PH:28-05-15		REVISIE	ADVISEUR: GRONTMIJ	TEK.NR.:	BLAD: 4			
D	PH:10-06-15			INSTALLATEUR: KROPMAN INSTALLATIETECHNIEK BV - NIJMEGEN					
E	JJ:21-07-15			WIJZ.DATUM					
F	PB:20-10-15								

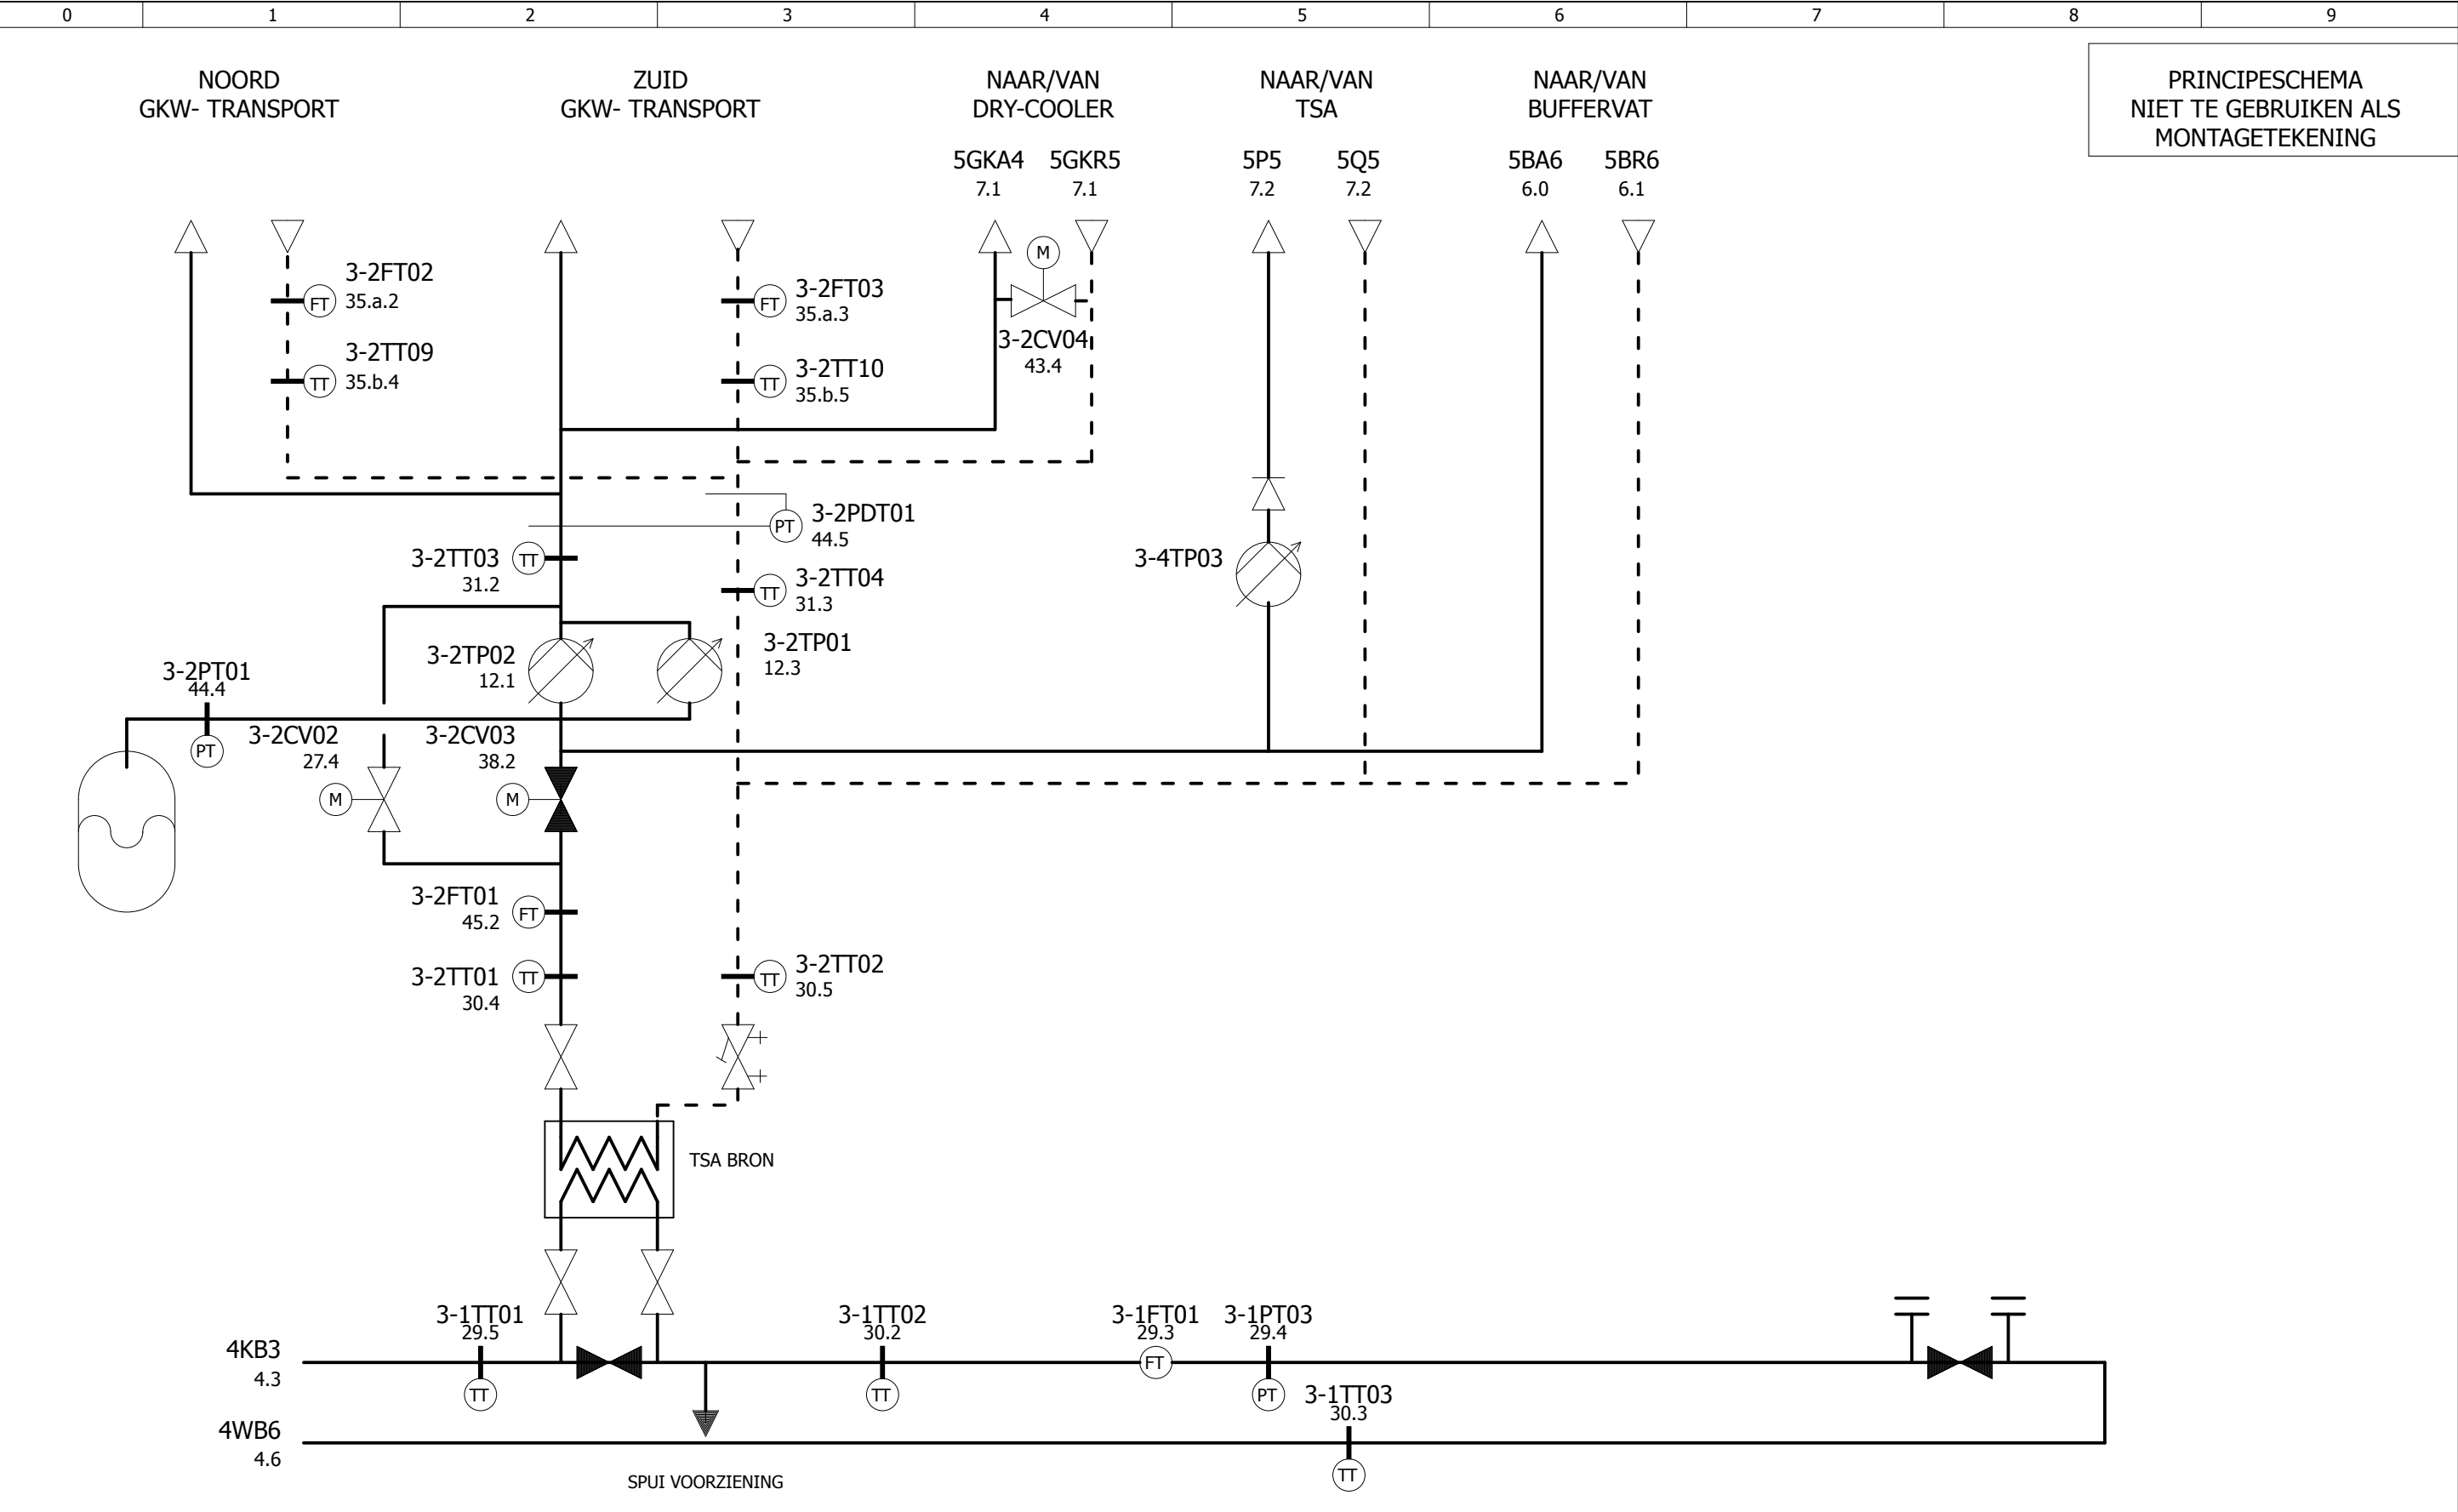


A	PH:03-06-13	WIJZ.DATUM	KROPMAN INSTALLATIETECHNIEK	OMSCHRIJVING: PRINCIPESCHEMA WK-DISTRIBUTIE	PROJECT: KANTOORGEBOUW ITS KADASTER - APELDOORN	REGELKAST: RK3	PL/PE/TK: WP/PE/PH
	B	PH:04-03-15					
	C	PH:28-05-15		REVISIE	ADVISEUR: GRONTMIJ	ORDERNR.: 2233001	ONTWERPDATUM: 5-1-2006
	D	PH:10-06-15			INSTALLATEUR: KROPMAN INSTALLATIETECHNIEK BV - NIJMEGEN	TEK.NR.:	BLAD: 5
E	JJ:21-07-15	F	PB:20-10-15				
F	PB:20-10-15						

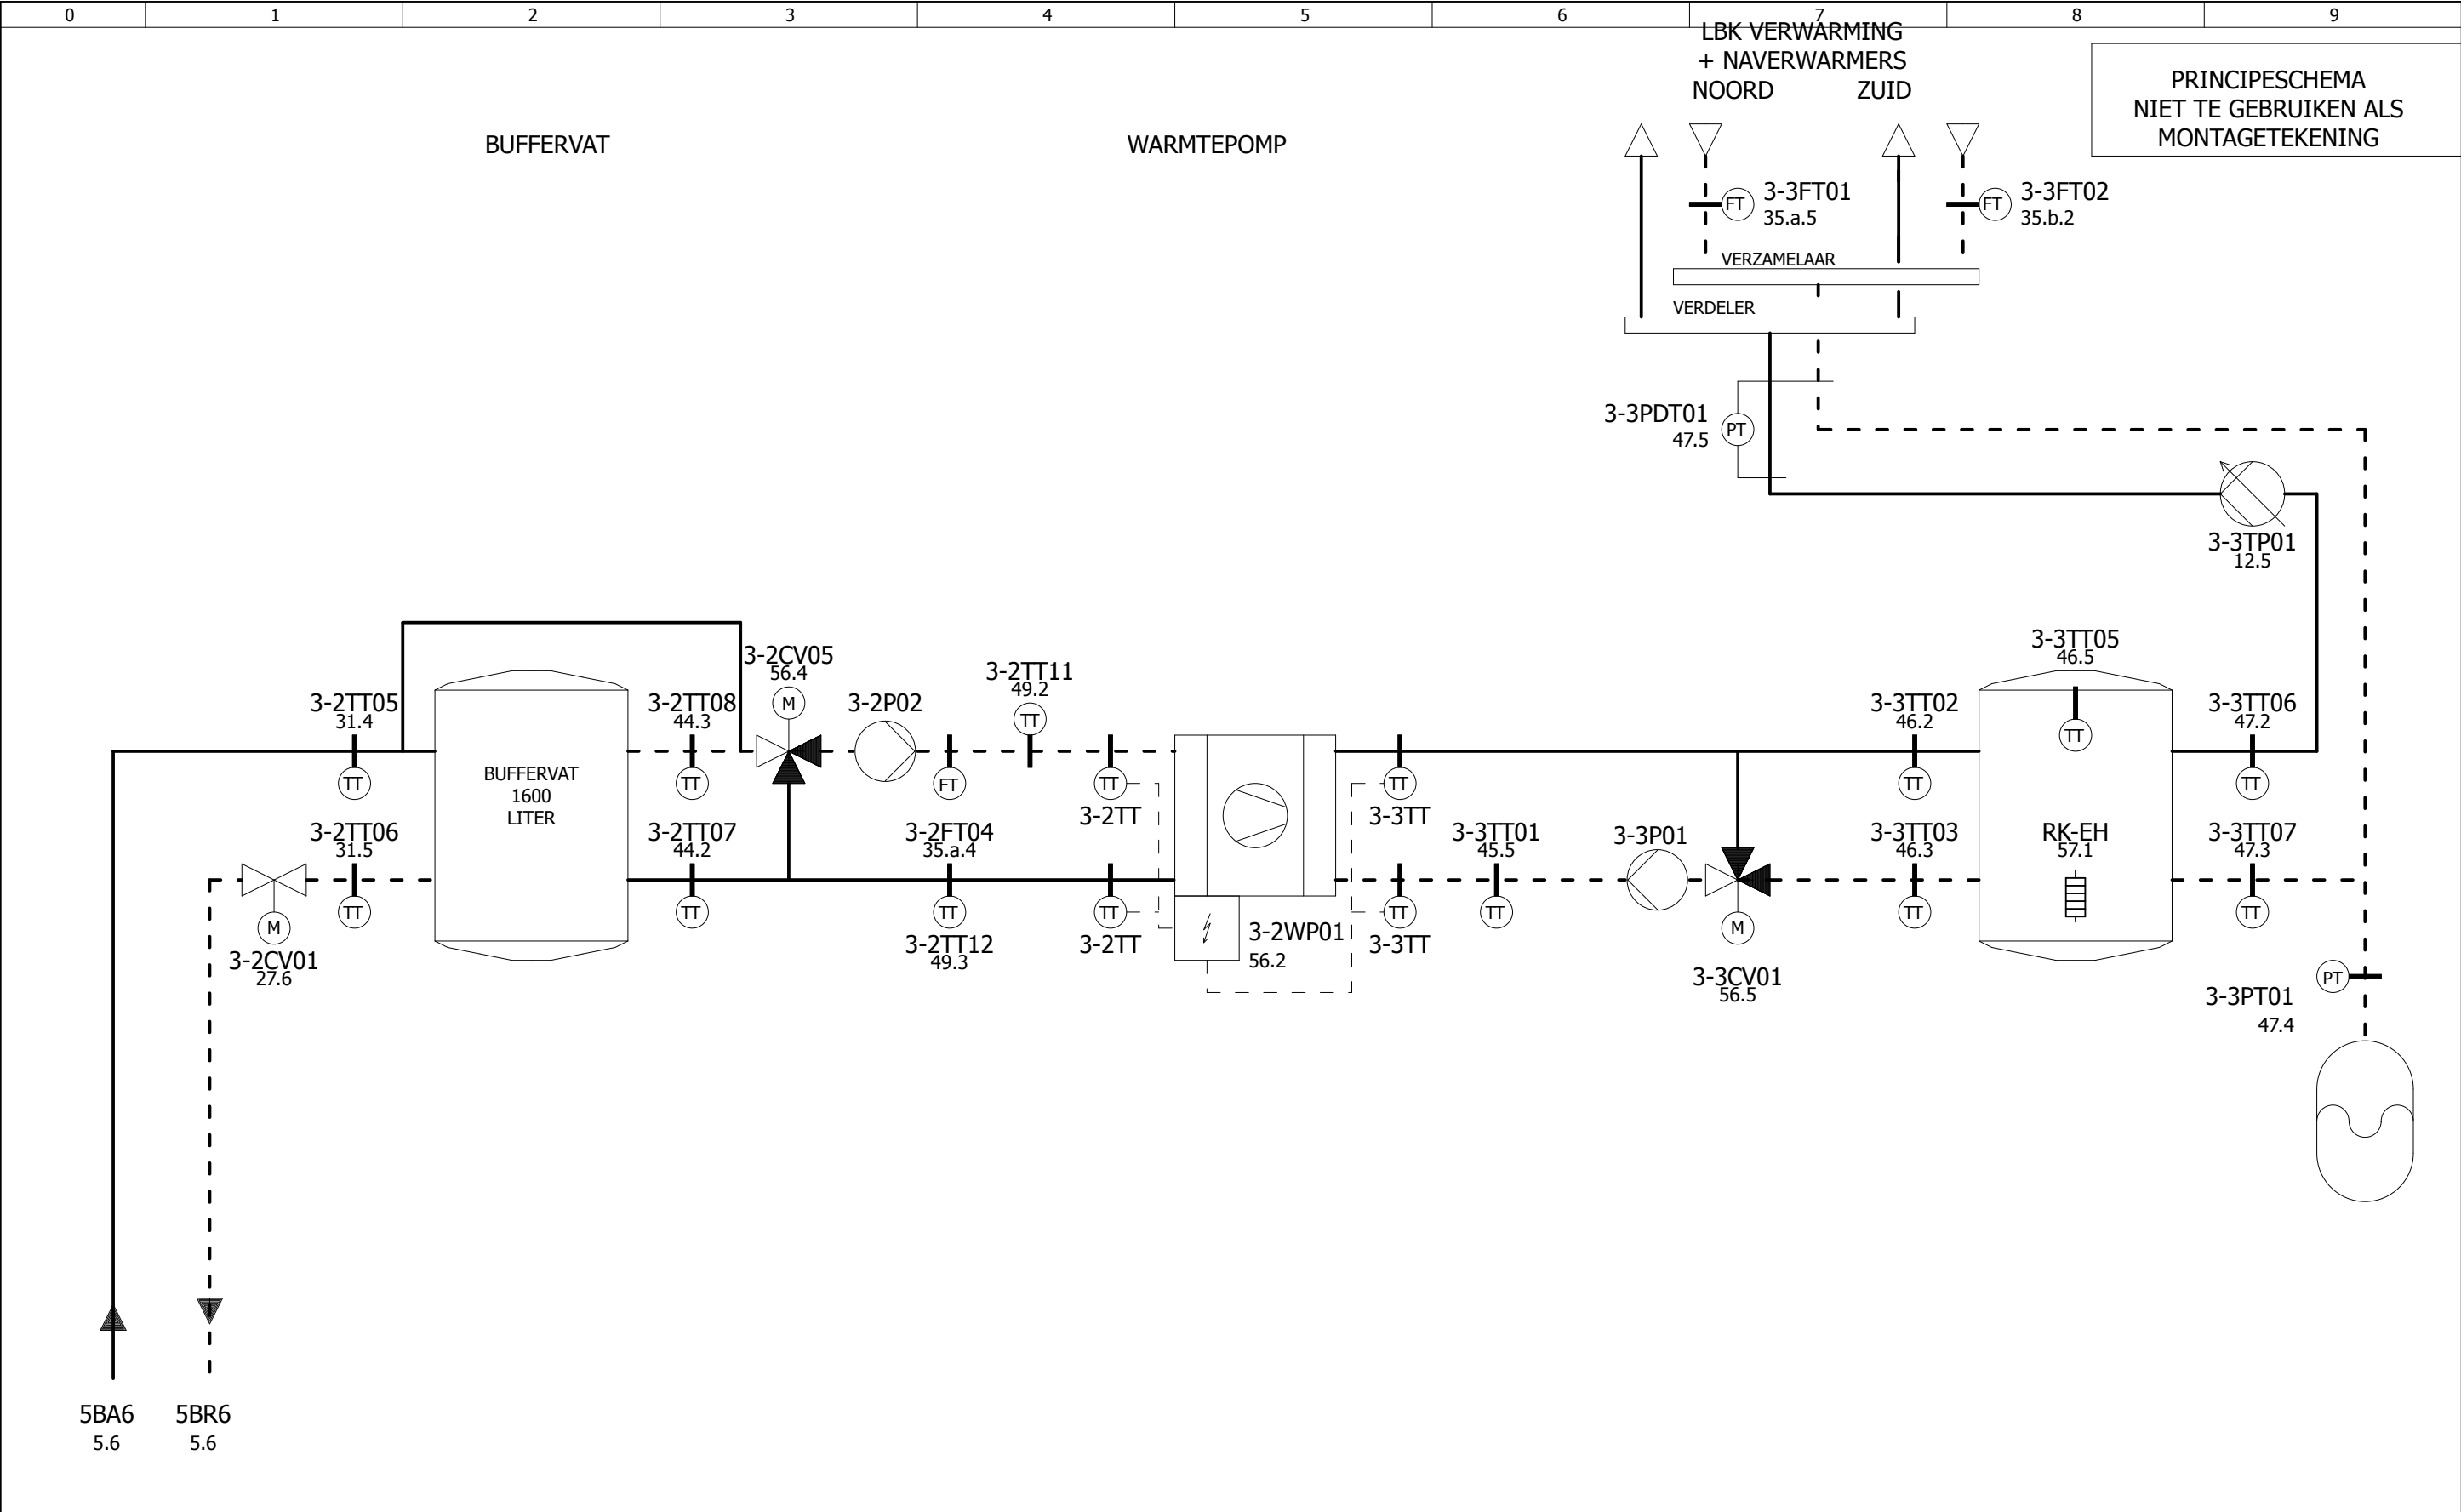


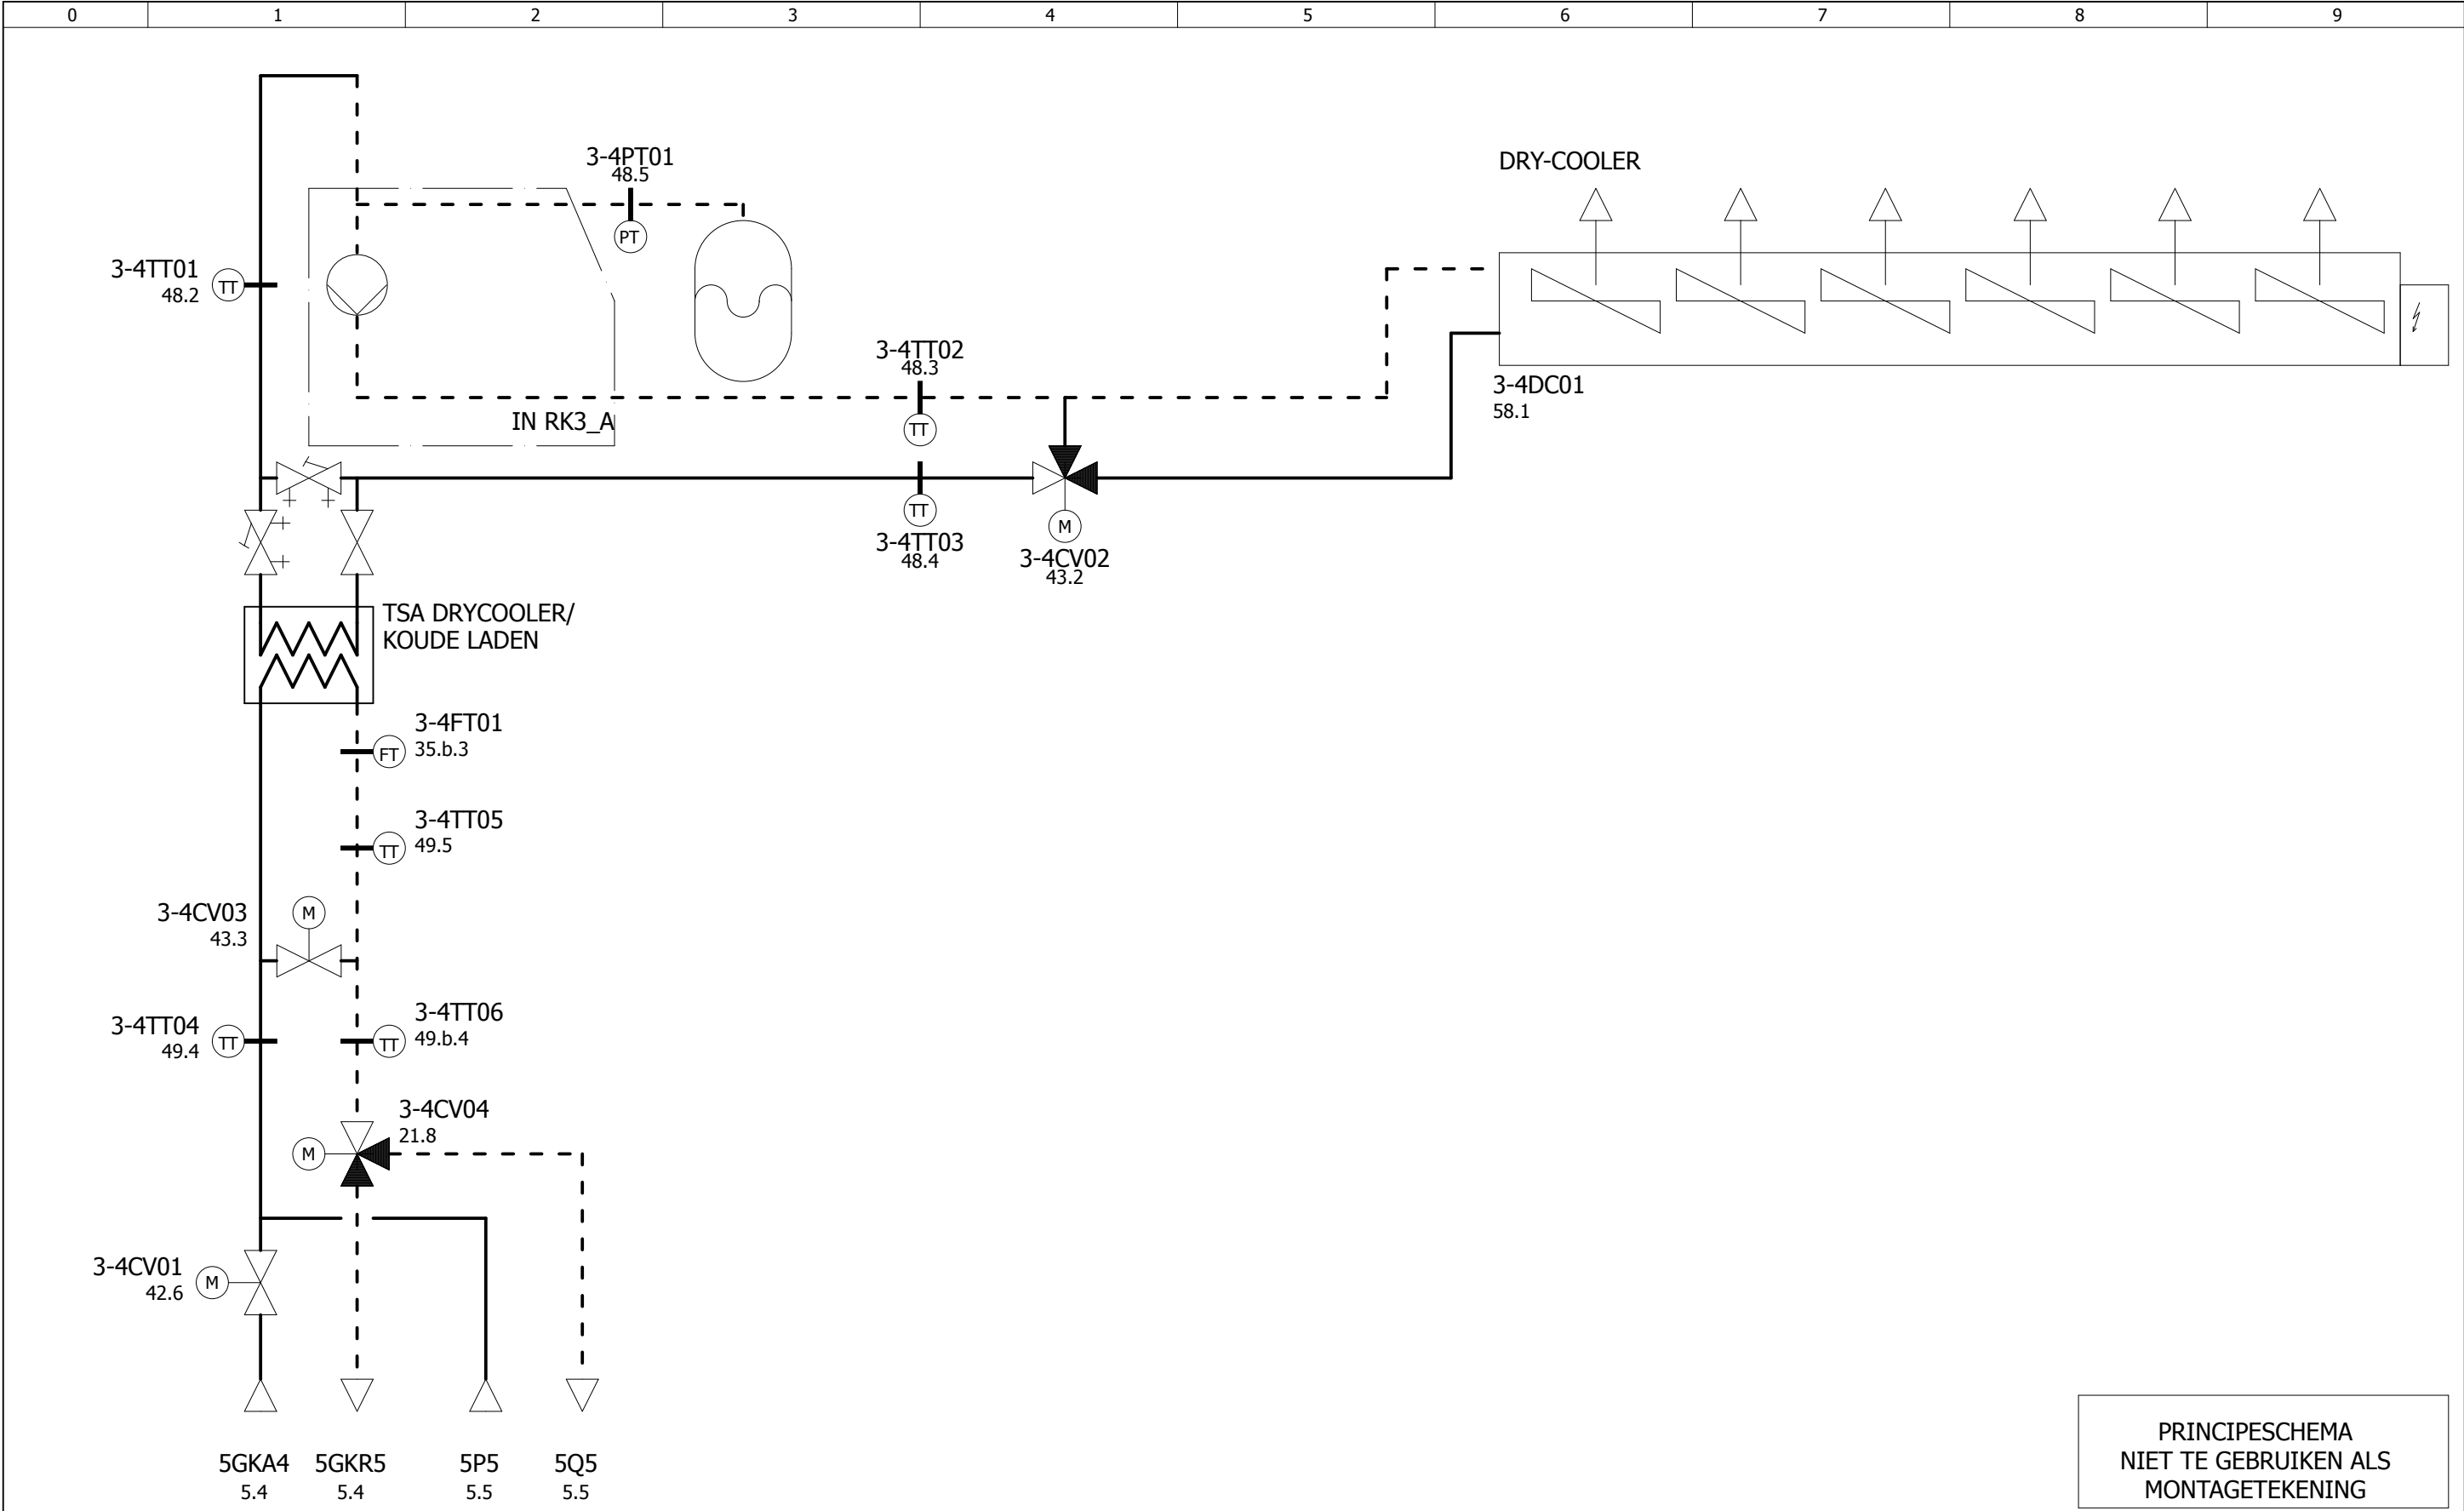


A	PH:03-06-13	B	PH:04-03-15	C	PH:28-05-15	D	PH:10-06-15	E	JJ:21-07-15	F	PB:20-10-15	WIJZ.DATUM	KROPMAN INSTALLATIETECHNIEK	OMSCHRIJVING: PRINCIPESCHEMA COMPUTAIRS	PROJECT: KANTOORGEBOUW ITS KADASTER - APELDOORN			REGELKAST: RK3	PL/PE/TK: WP/PE/PH
														REVISIE	ADVISEUR: GRONTMIJ	ORDERNR.: 2233001		ONTWERPDATUM: 5-1-2006	
															INSTALLATEUR: KROPMAN INSTALLATIETECHNIEK BV - NIJMEGEN	TEK.NR.:		BLAD: 7	

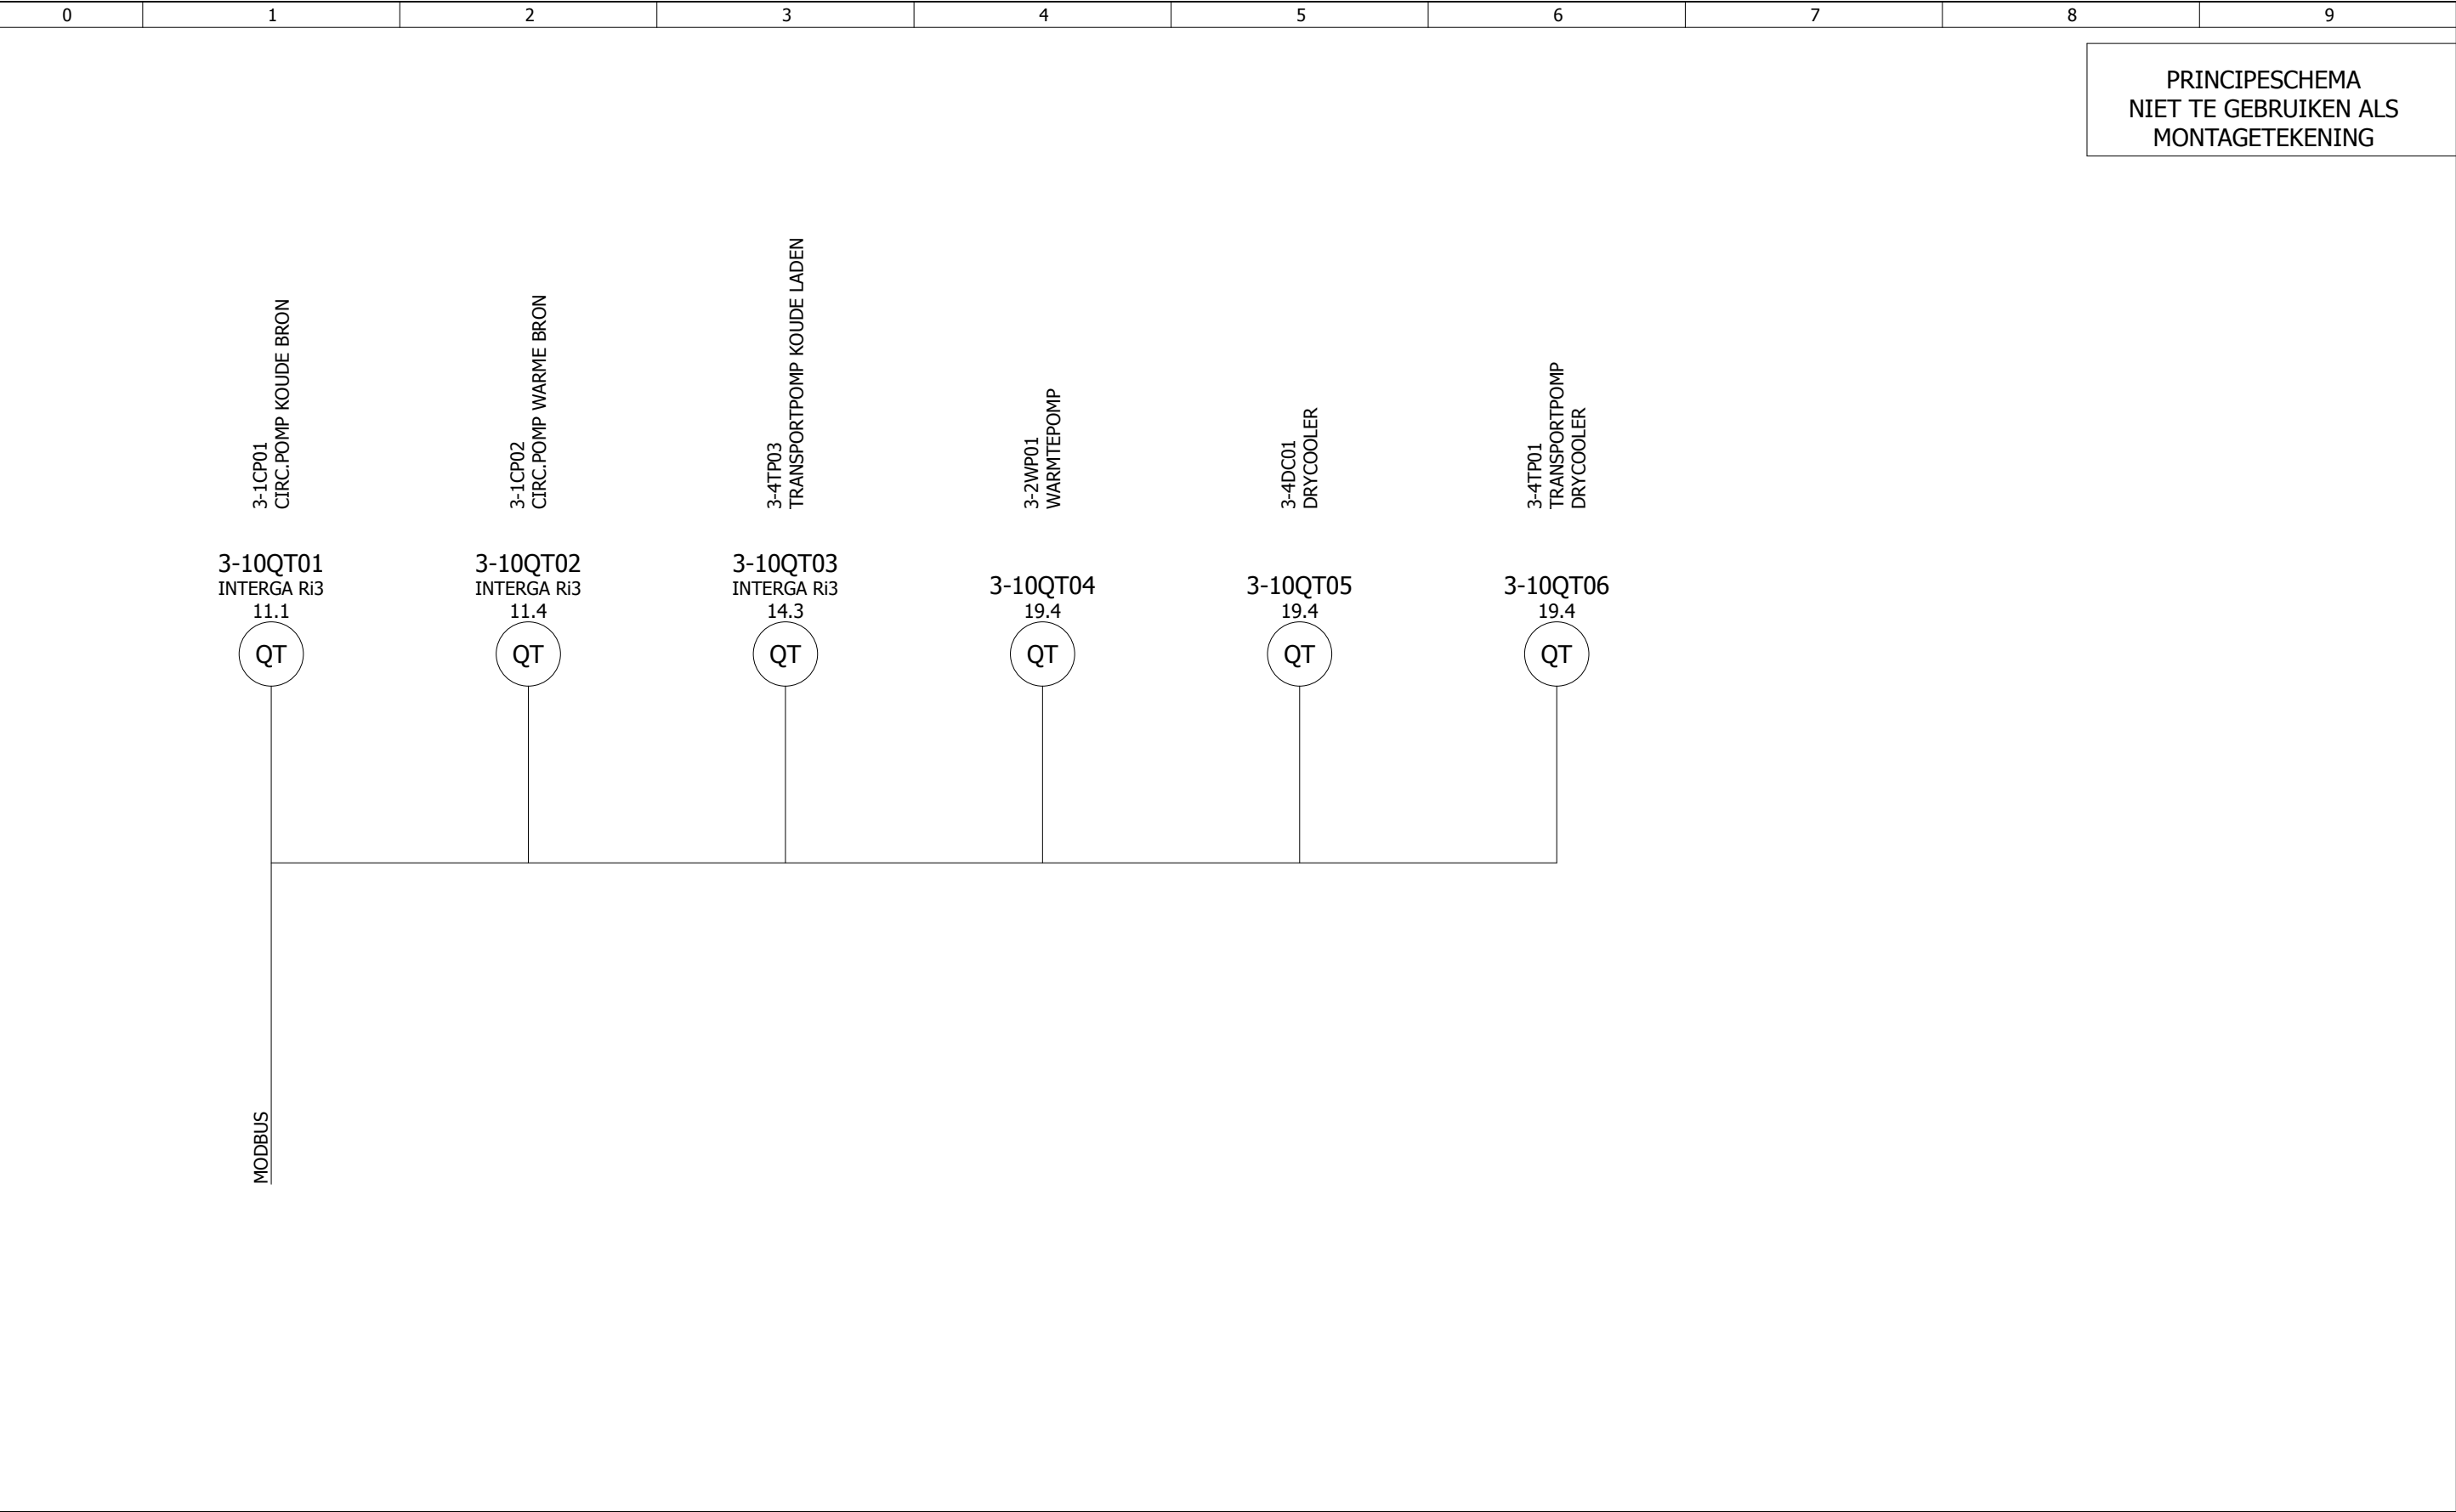


0		1		2		3		4		5		6		7		8		9	
																		PRINCIPESCHEMA NIET TE GEBRUIKEN ALS MONTAGETEKENING	

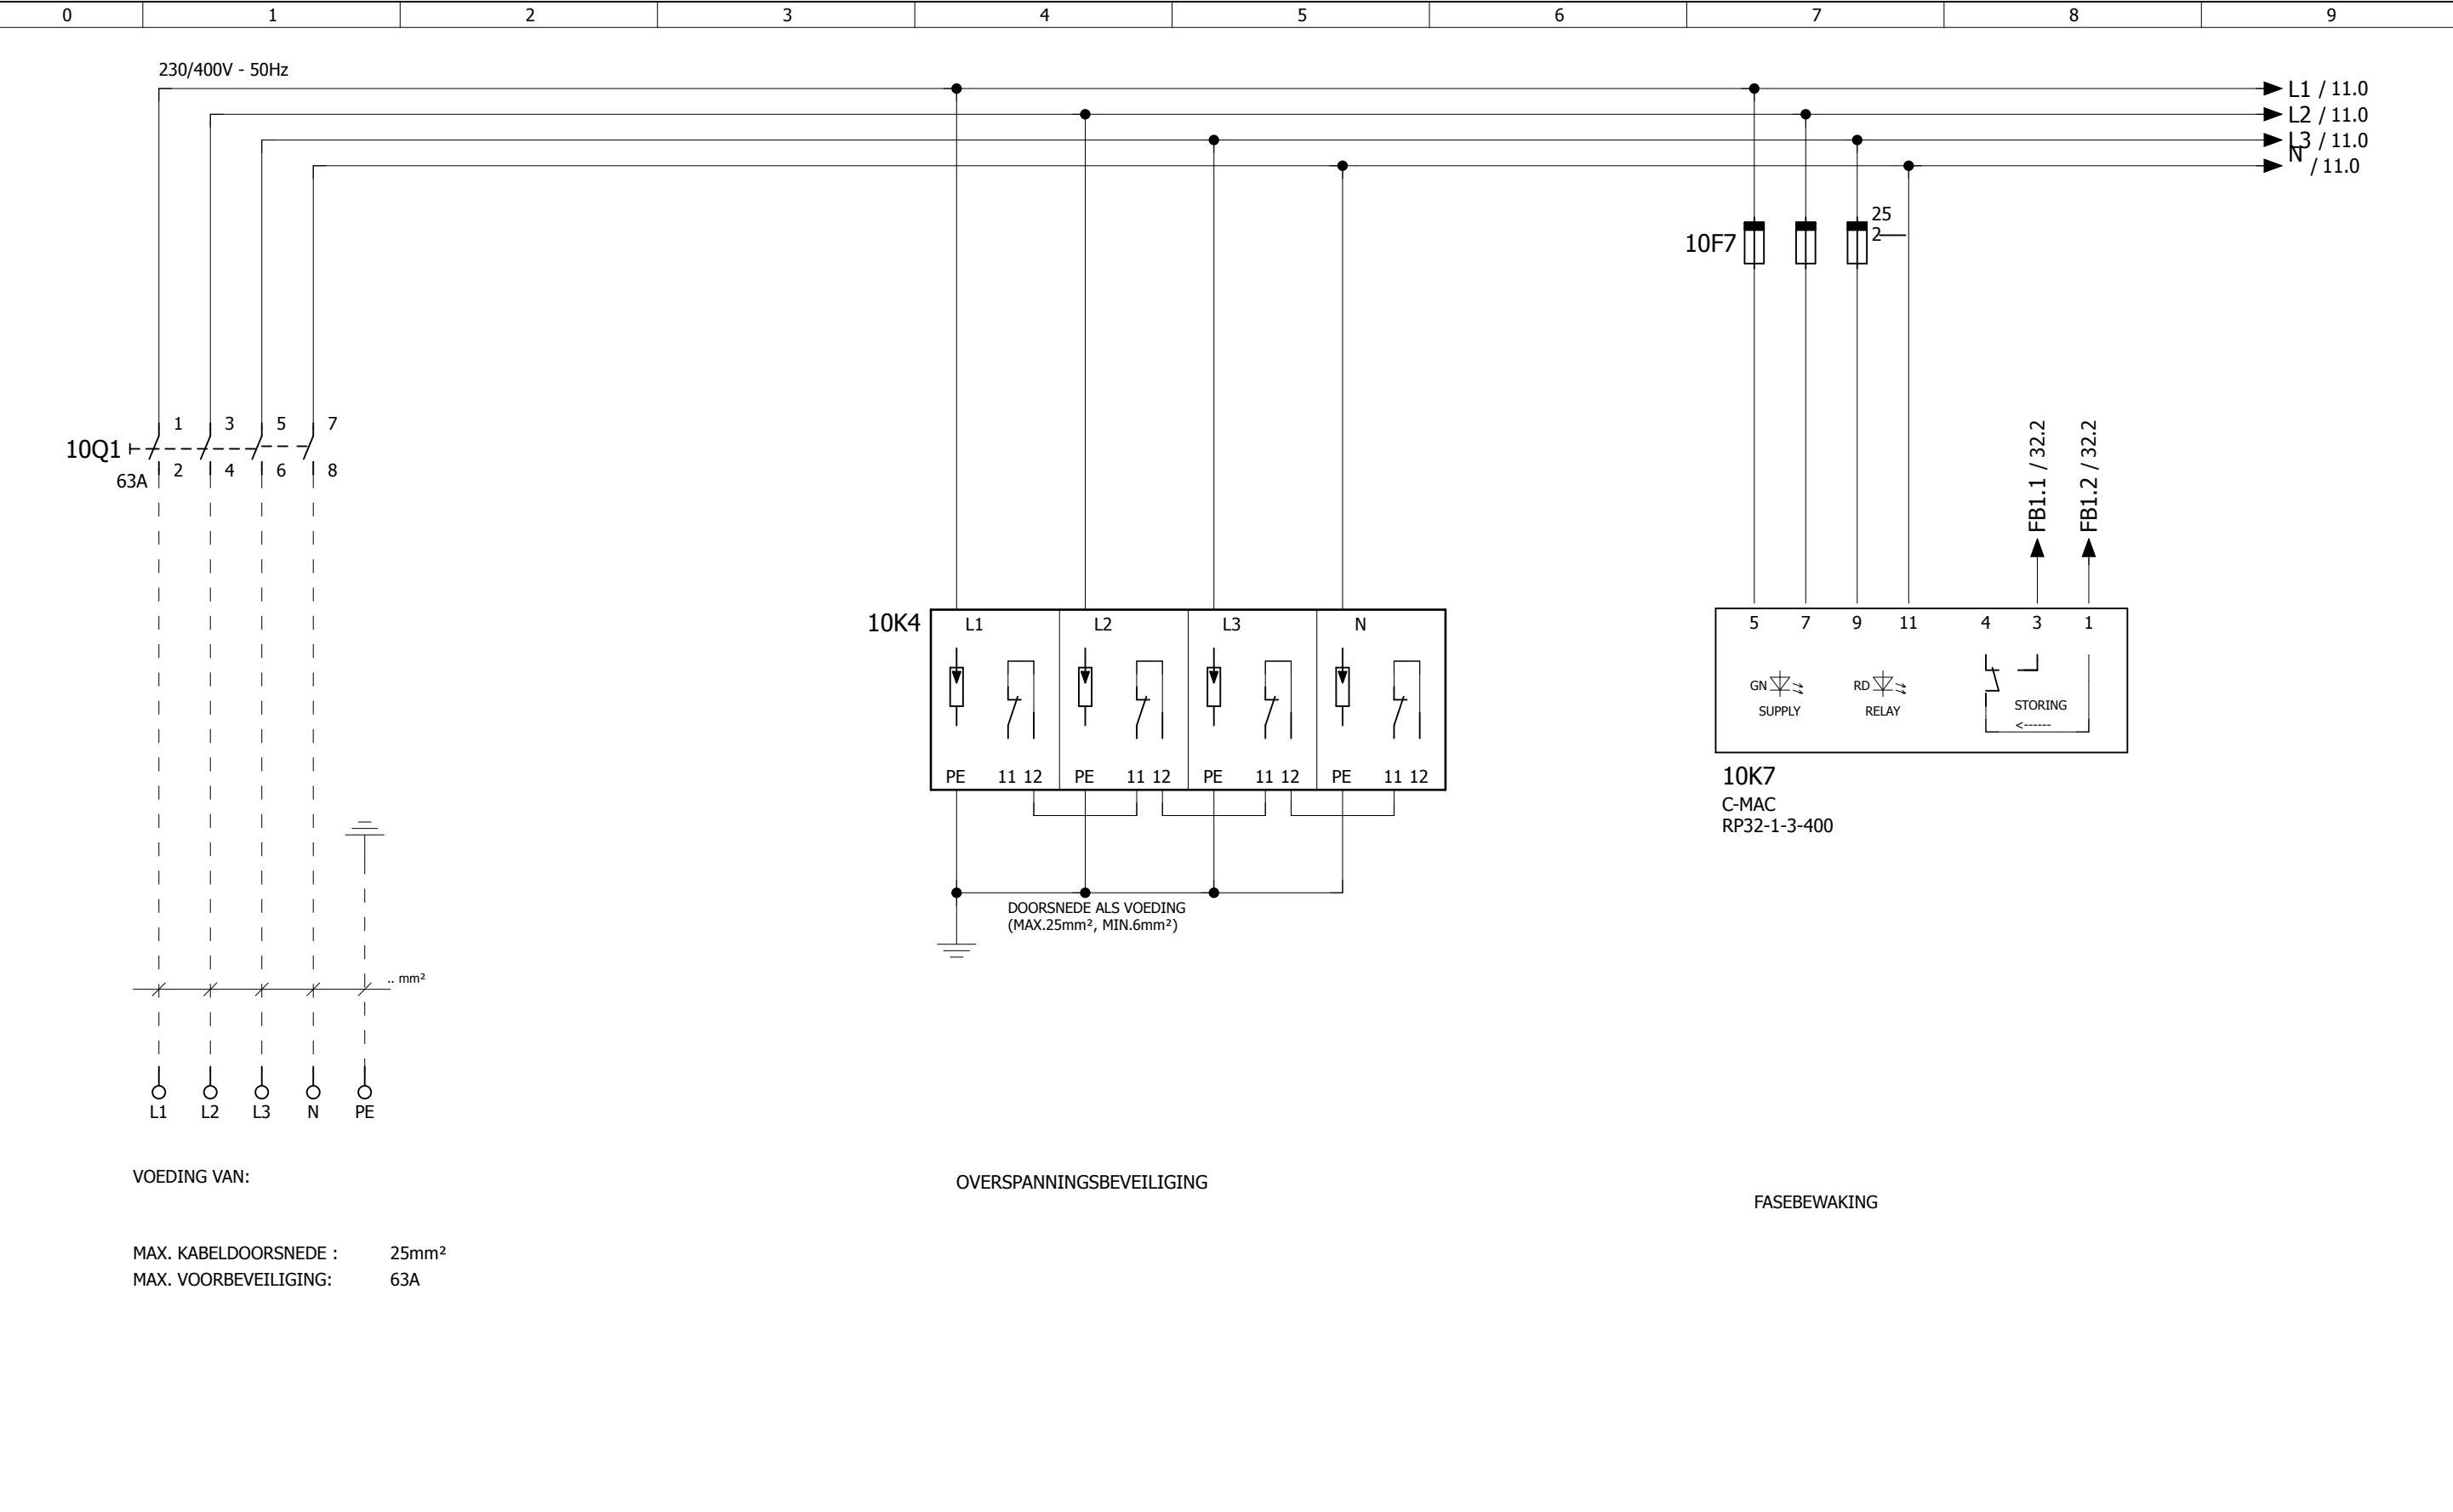


A	PH:03-06-13	WIJZ.DATUM	KROPMAN INSTALLATIETECHNIEK	OMSCHRIJVING: HOOFDSTROOMSCHEMA HOOFDSCHAKELAAR	PROJECT: KANTOORGEBOUW ITS KADASTER - APELDOORN	REGELKAST: RK3	PL/PE/TK:
	PH:04-03-15						WP/PE/PH
	PH:28-05-15			REVISIE	ADVISEUR: GRONTMIJ	ORDERNR.: 2233001	ONTWERPDATUM: 5-1-2006
	PH:10-06-15				INSTALLATEUR: KROPMAN INSTALLATIETECHNIEK BV - NIJMEGEN	TEK.NR.:	BLAD: 10
D	PH:10-06-15						
E	JJ:21-07-15						
F	PB:20-10-15						

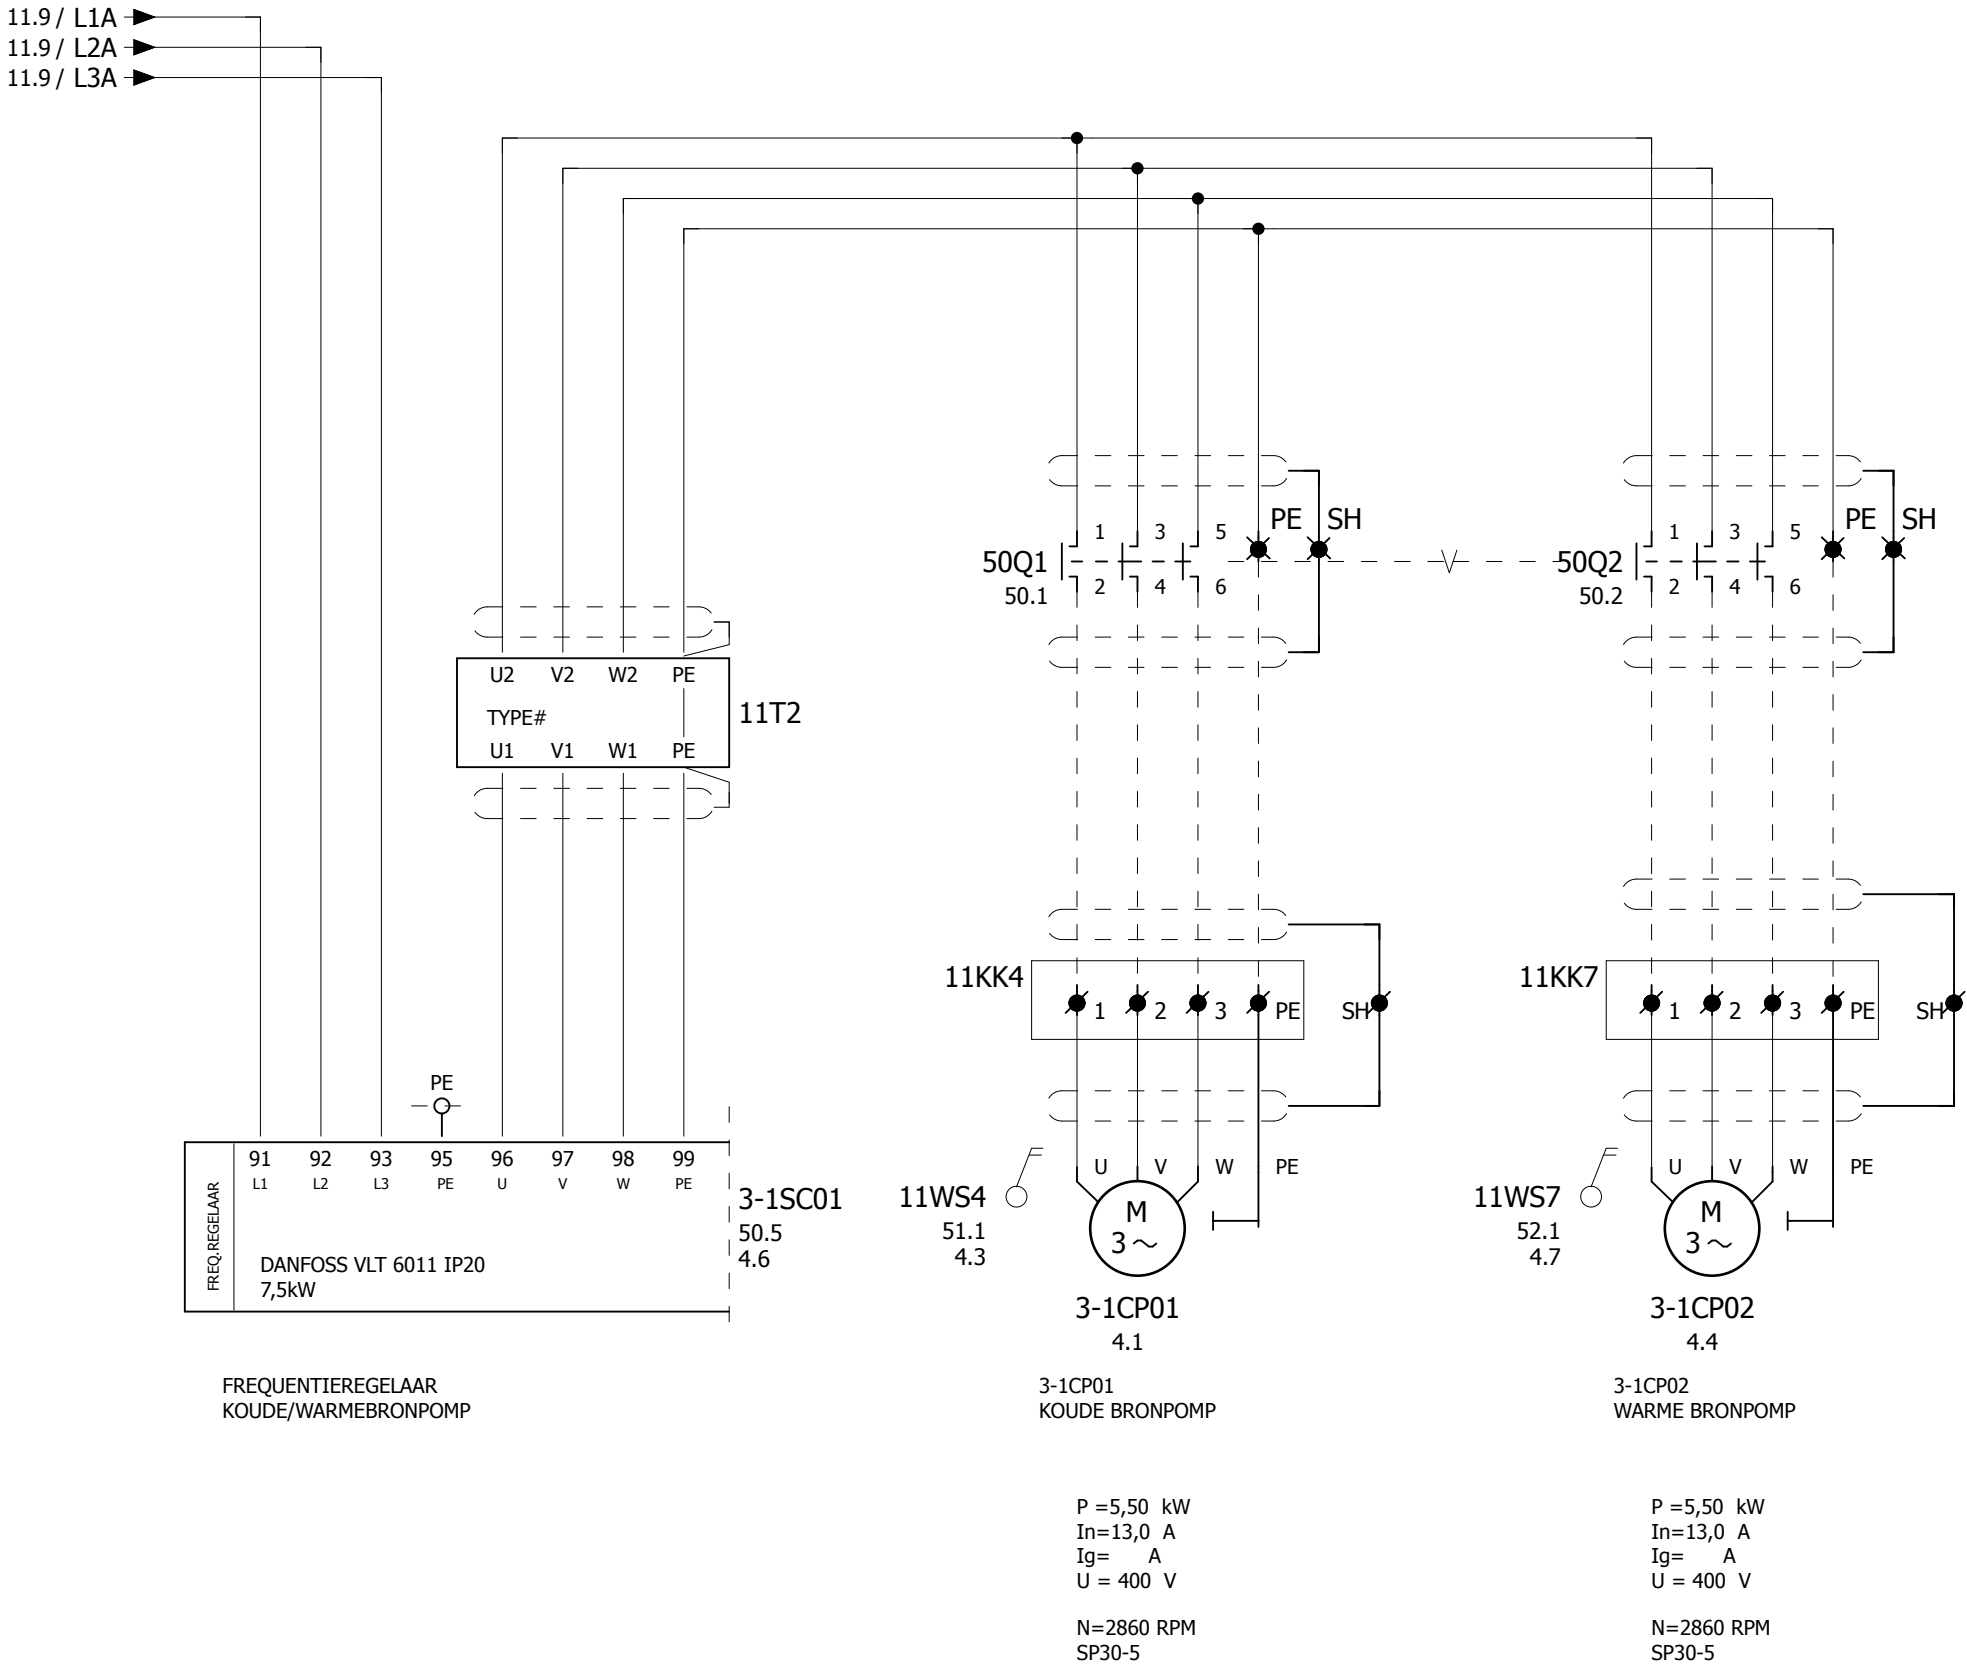

A	PH:03-06-13	KROPMAN INSTALLATIETECHNIEK	OMSCHRIJVING: HOOFDSTROOMSCHEMA KOUDE/WARMEBRONPOMP	PROJECT: KANTOORGEBOUW ITS KADASTER - APELDOORN	REGELKAST: RK3	PL/PE/TK:
	B	PH:04-03-15				WP/PE/PH
	C	PH:28-05-15	REVISIE	ADVISEUR: GRONTMIJ	ORDERNR.: 2233001	ONTWERPDATUM: 5-1-2006
	D	PH:10-06-15		INSTALLATEUR: KROPMAN INSTALLATIETECHNIEK BV - NIJMEGEN	TEK.NR.:	BLAD: 11.1
E	JJ:21-07-15	WIJZ.DATUM				
F	PB:20-10-15					

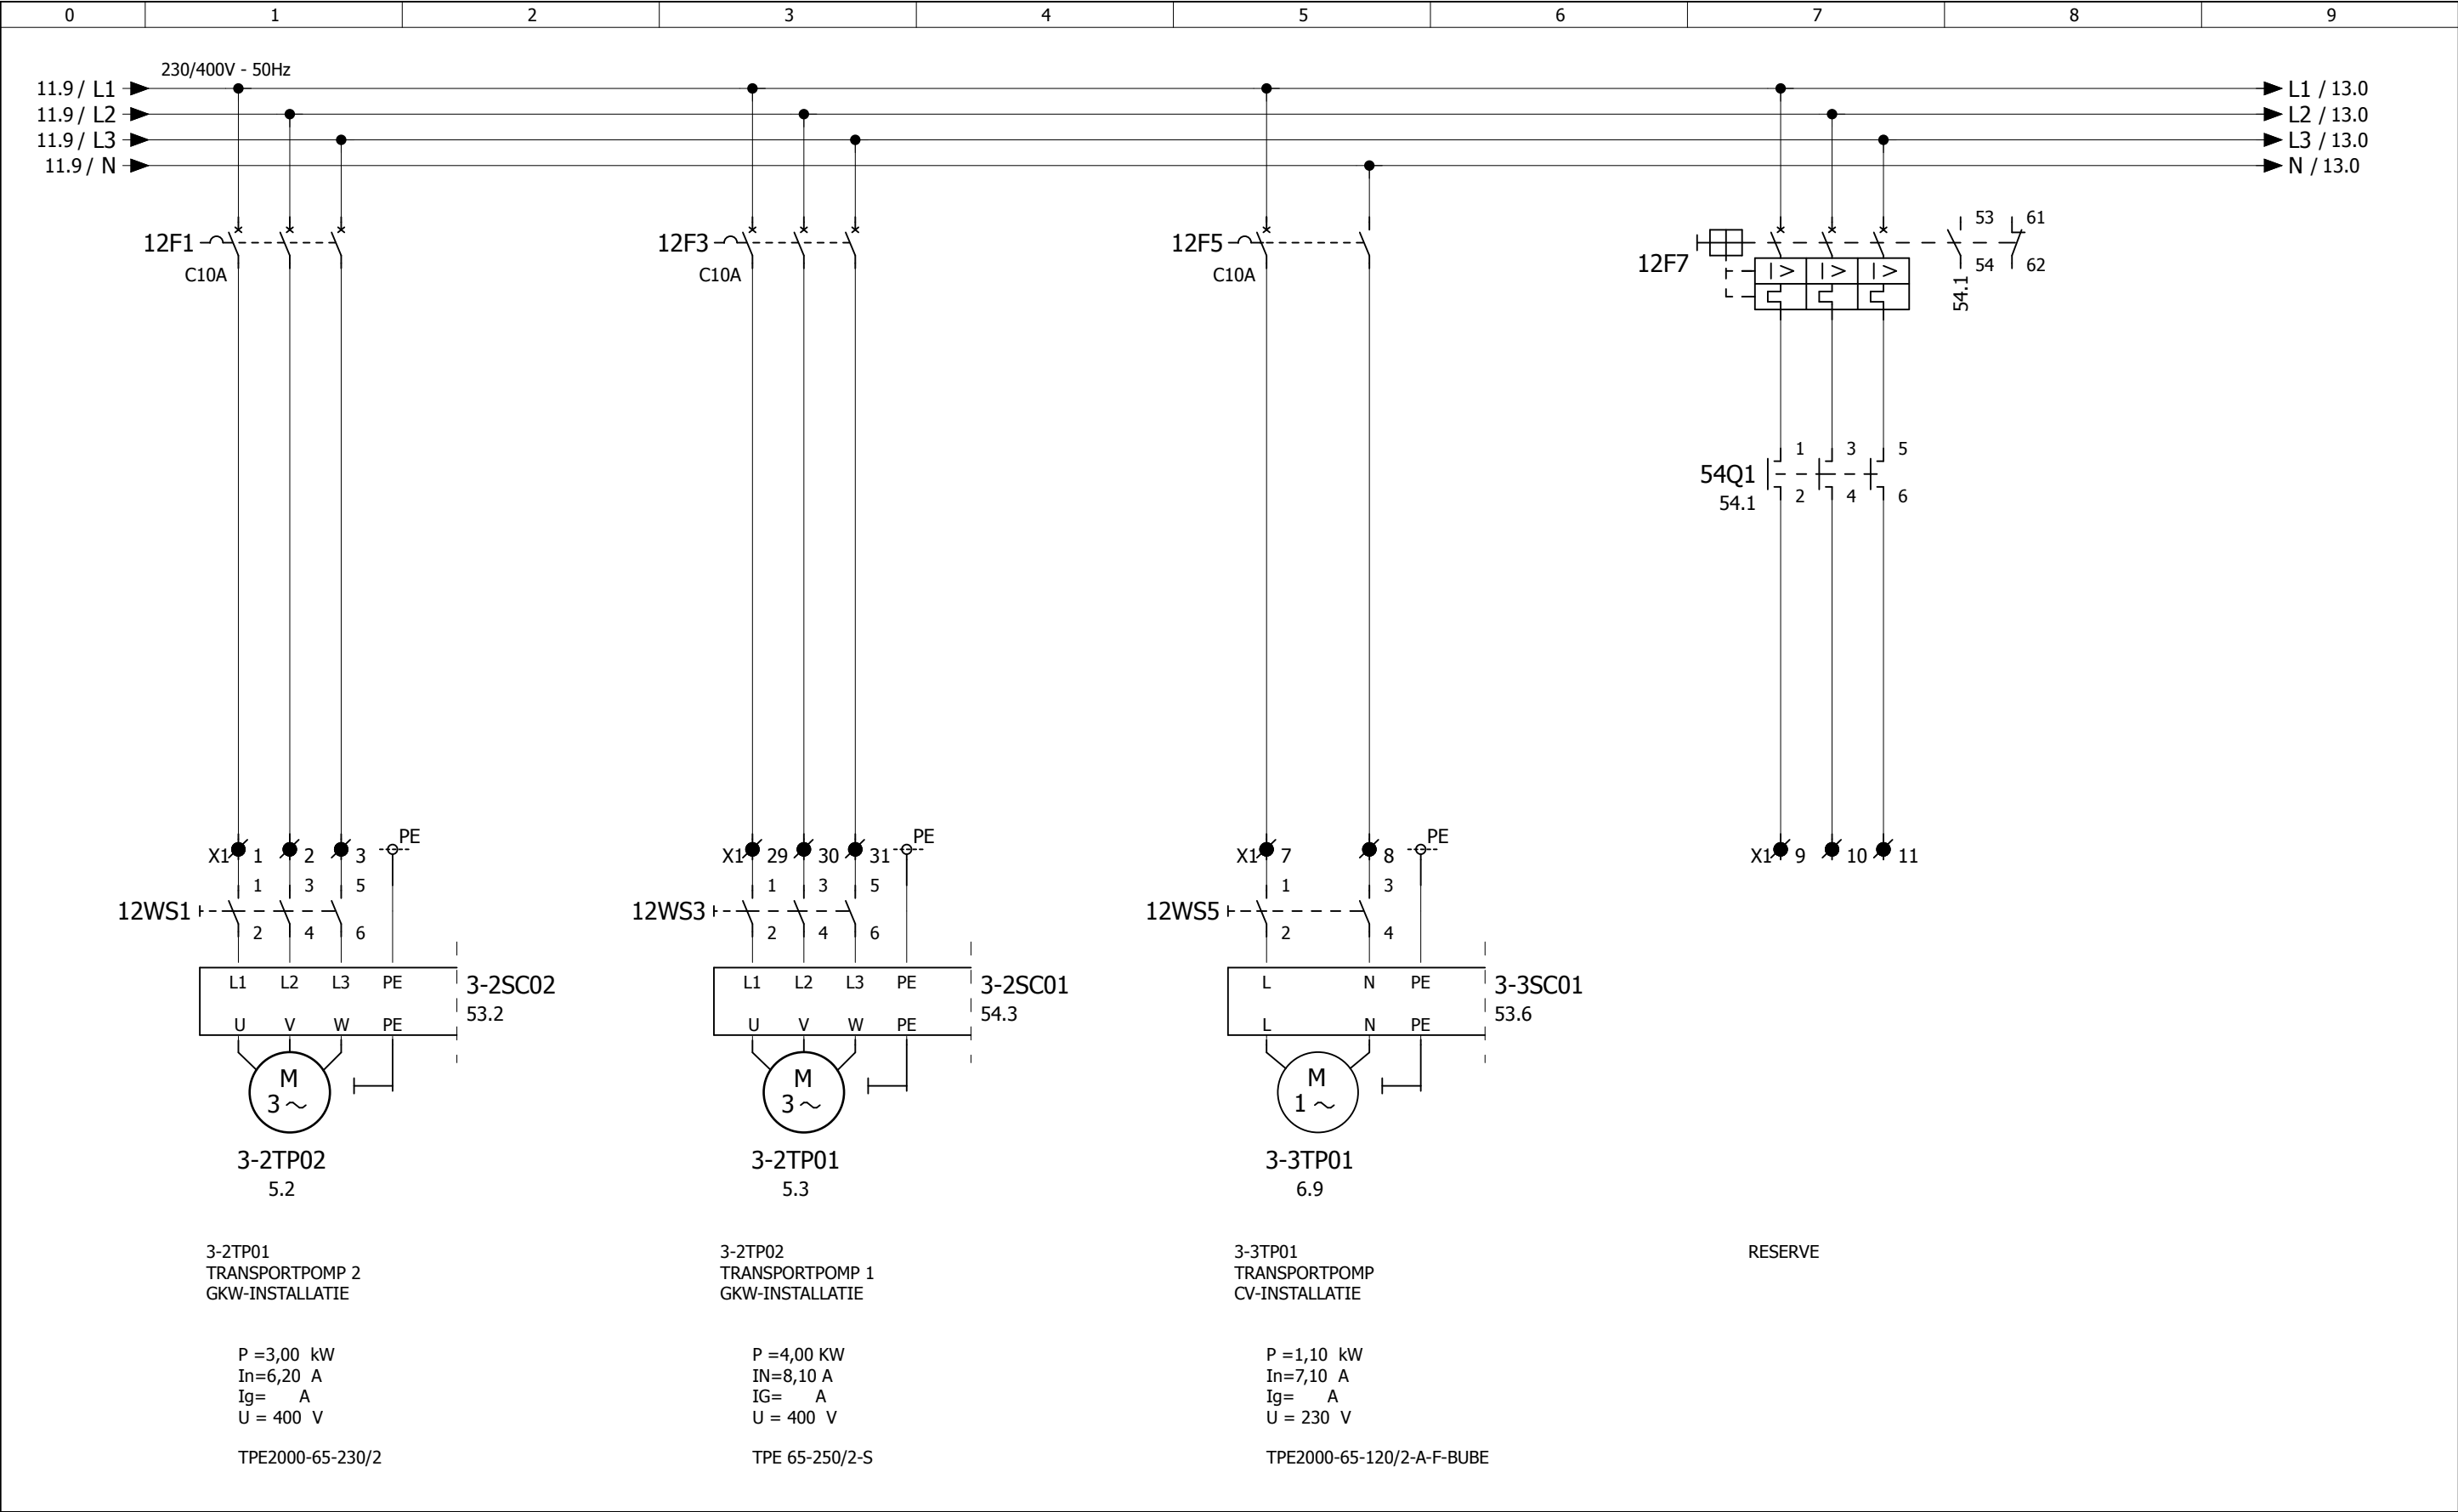

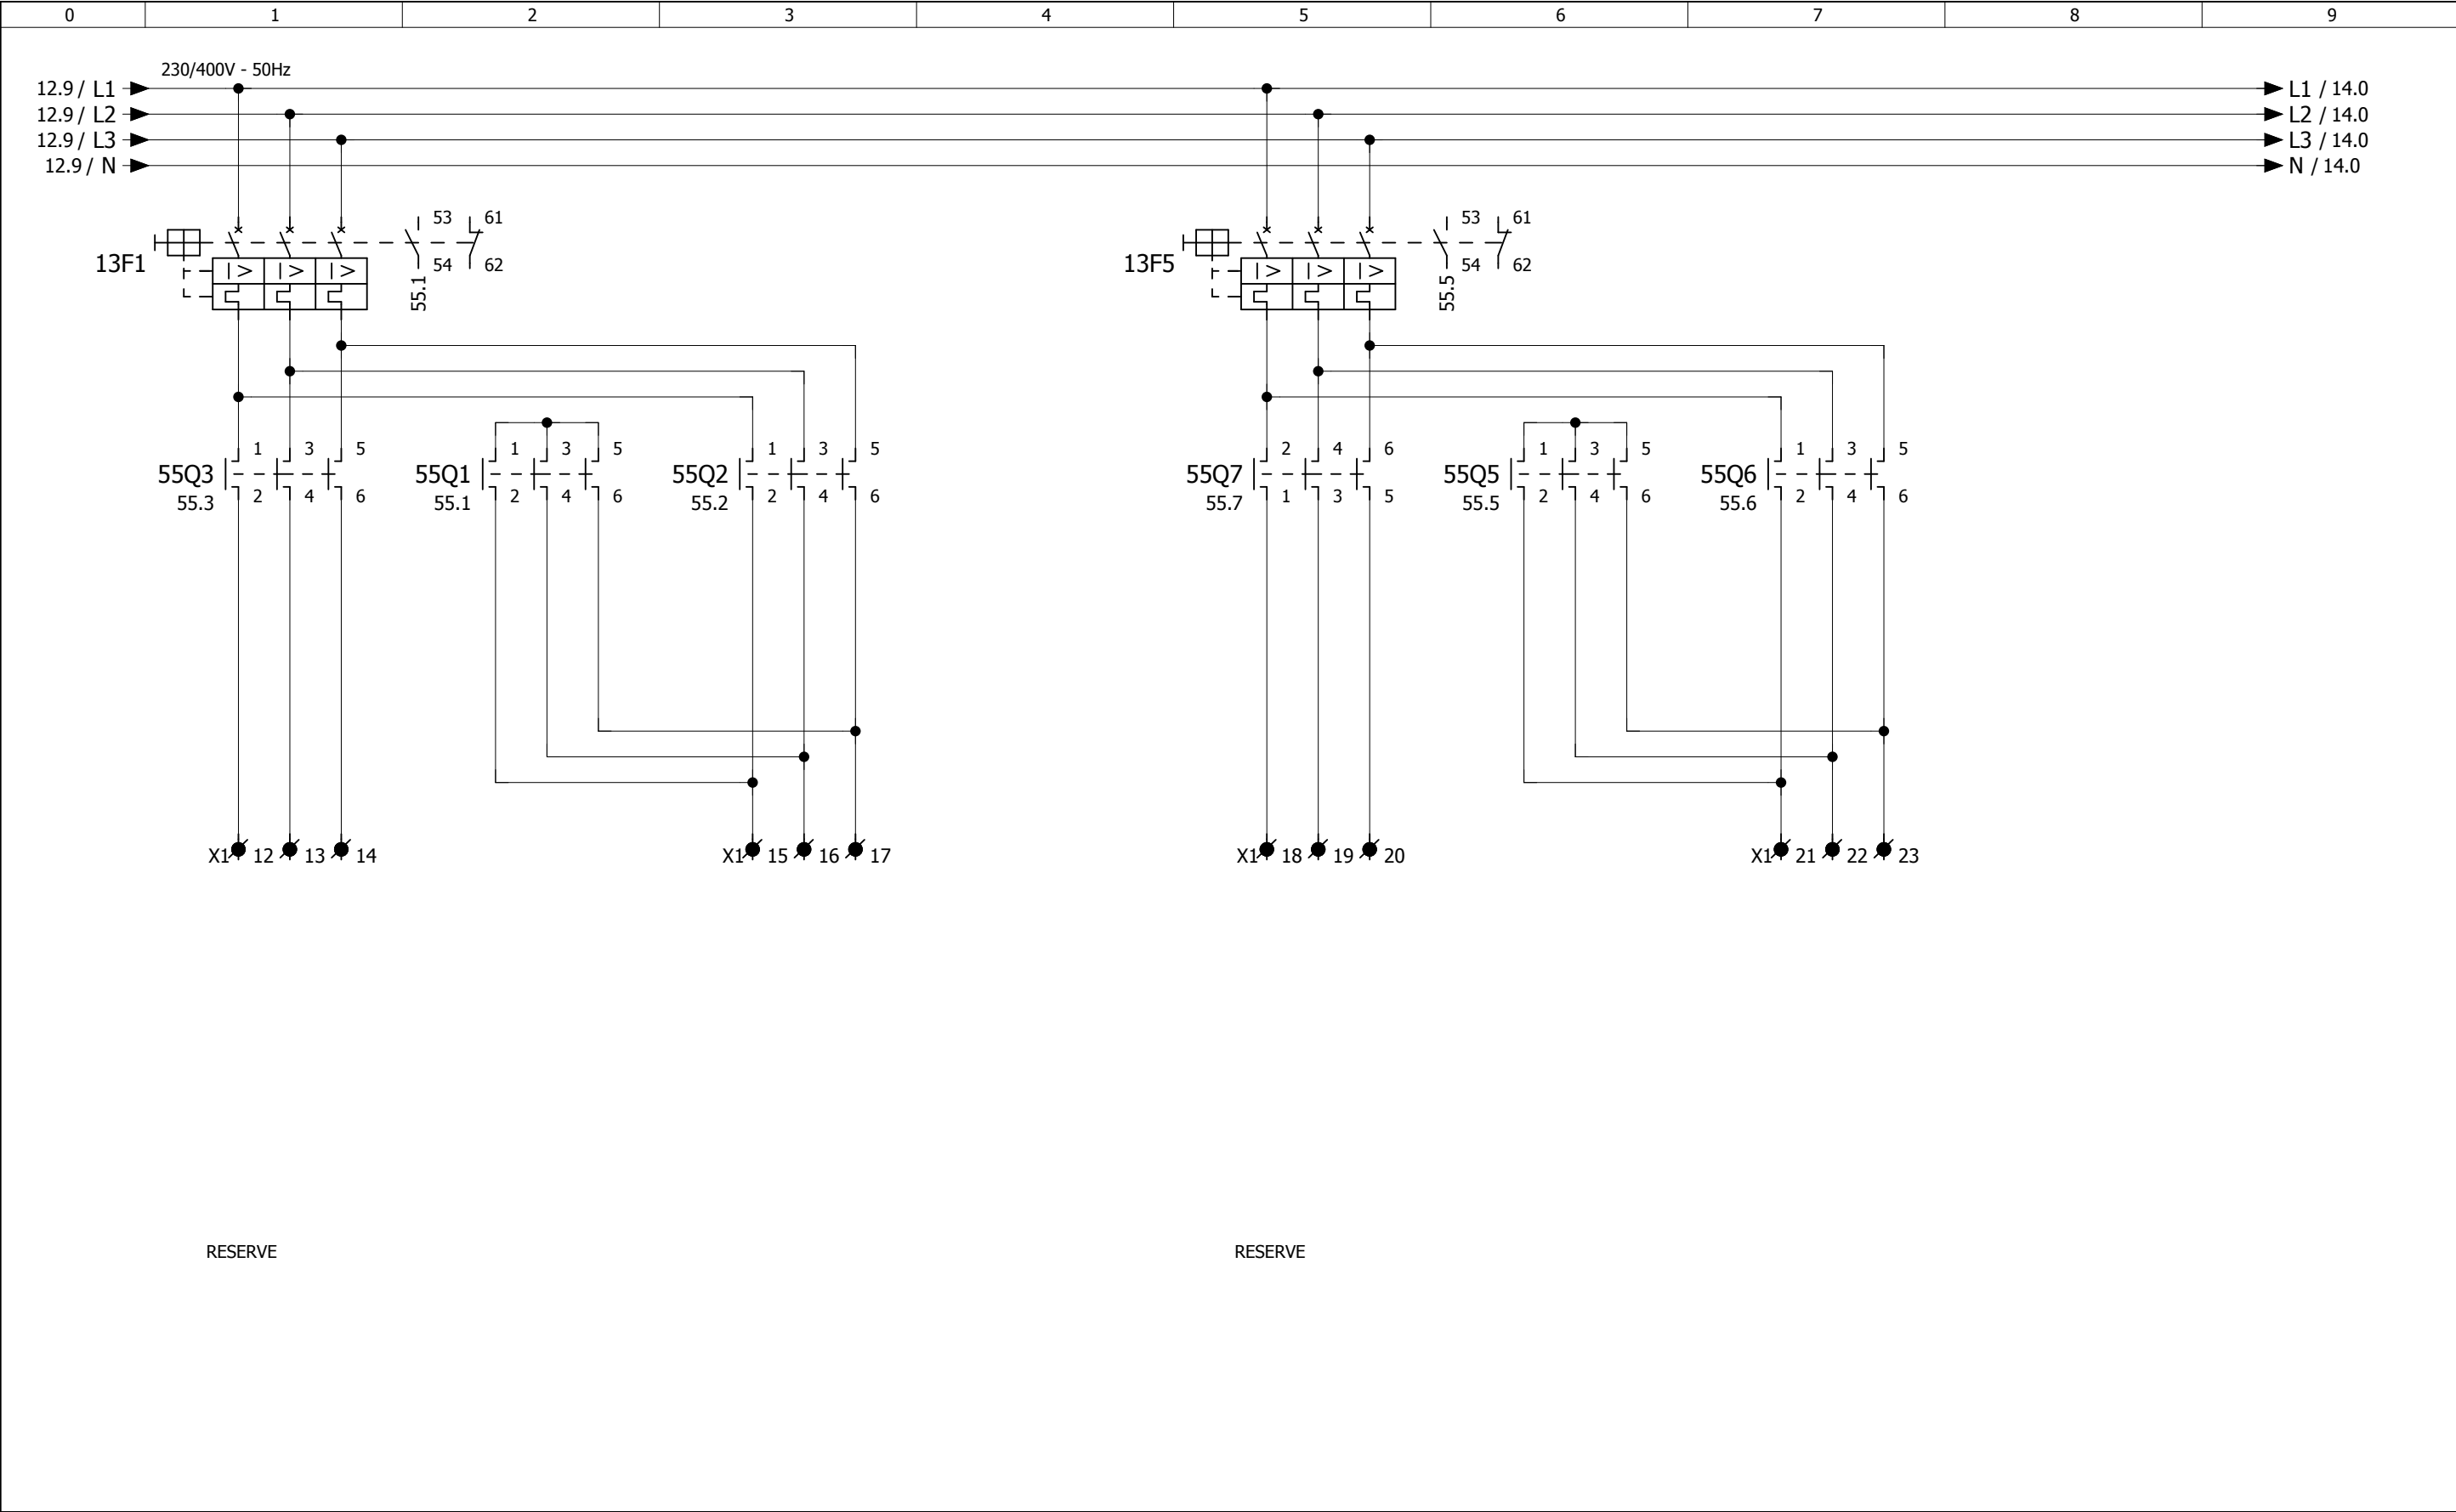

13F5

53

61

54

62

55.5

55Q7

55.7

2

1

4

3

6

5

55Q5

55.5

1

2

3

4

5

6

55Q6

55.6

1

2

3

4

5

6


X1


18


19

20

RESERVE

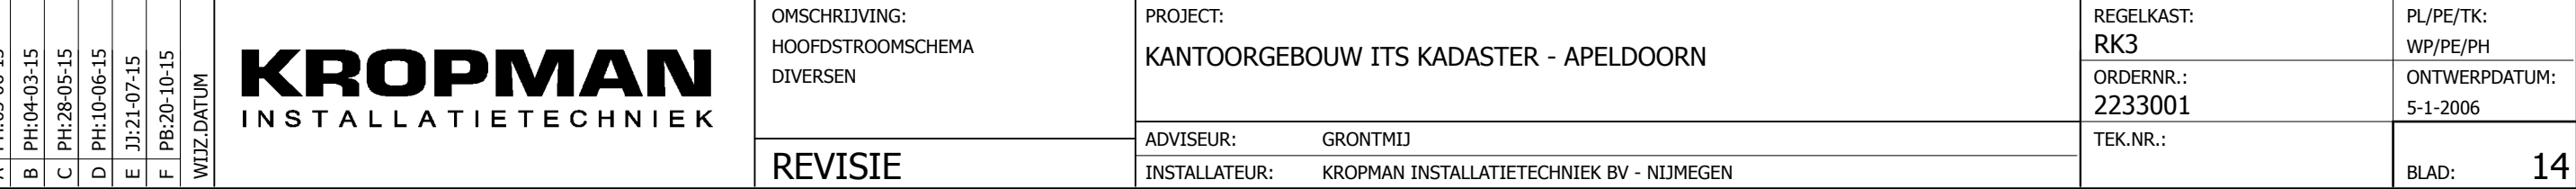


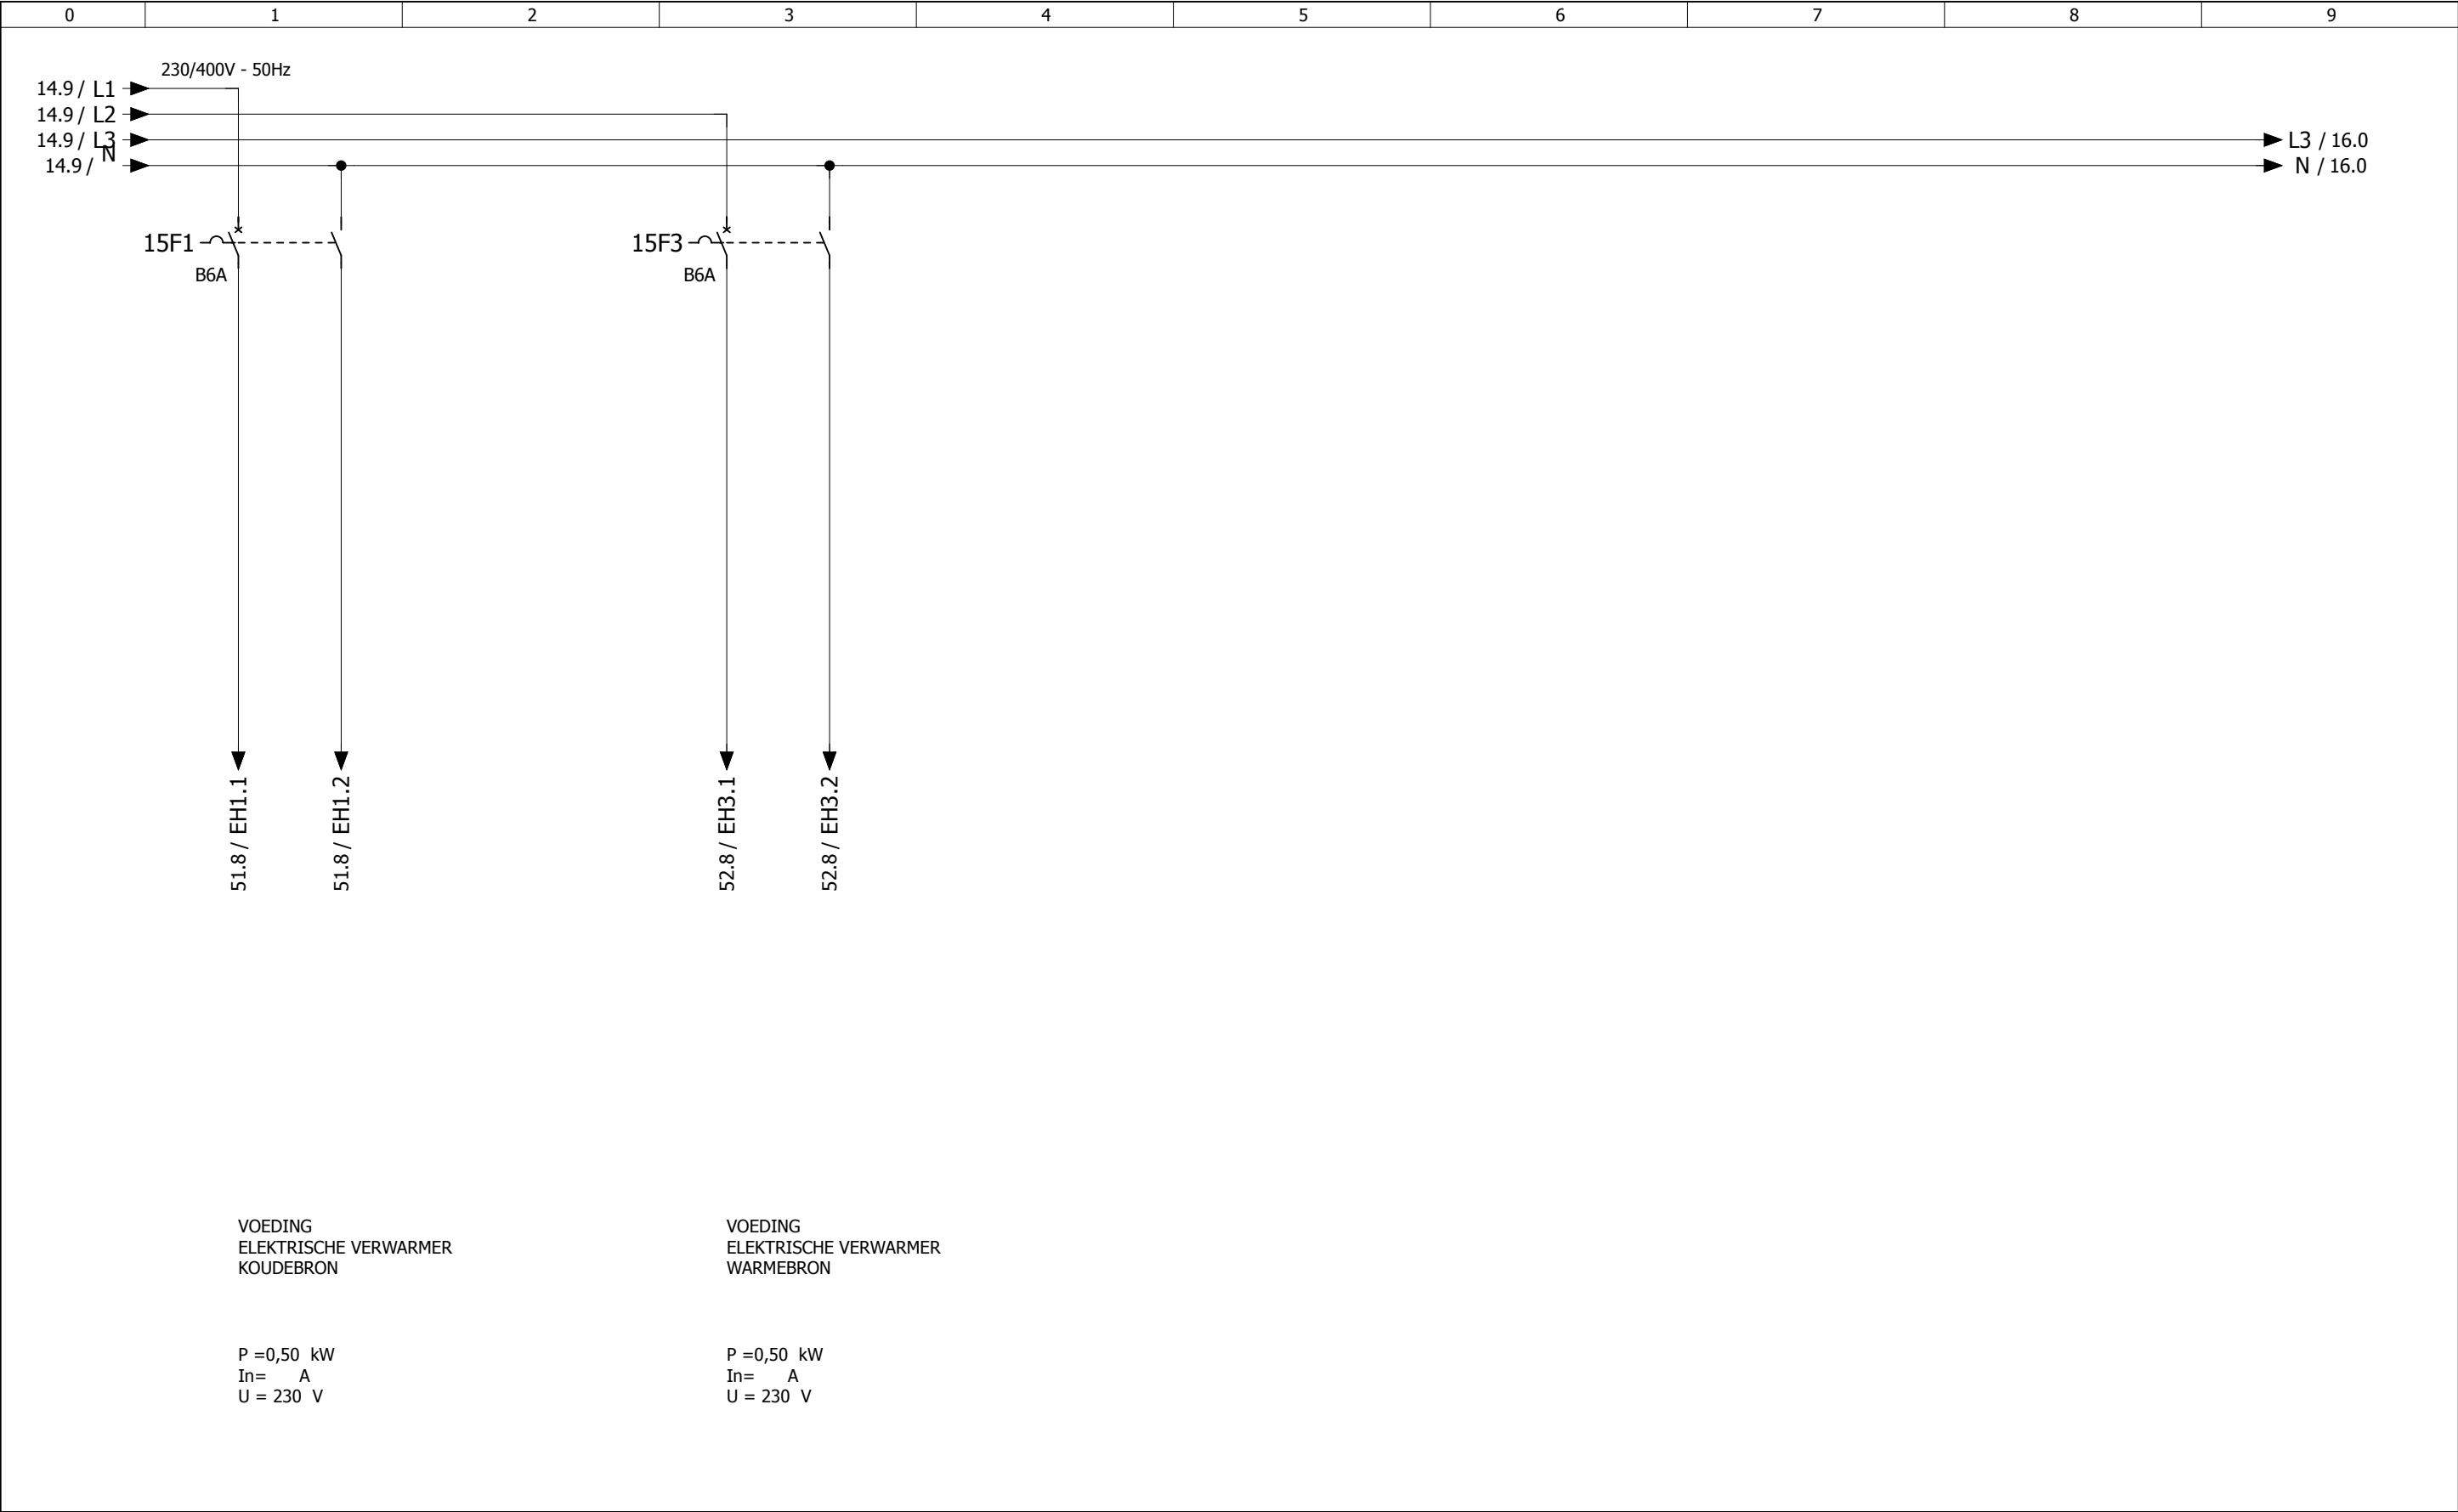


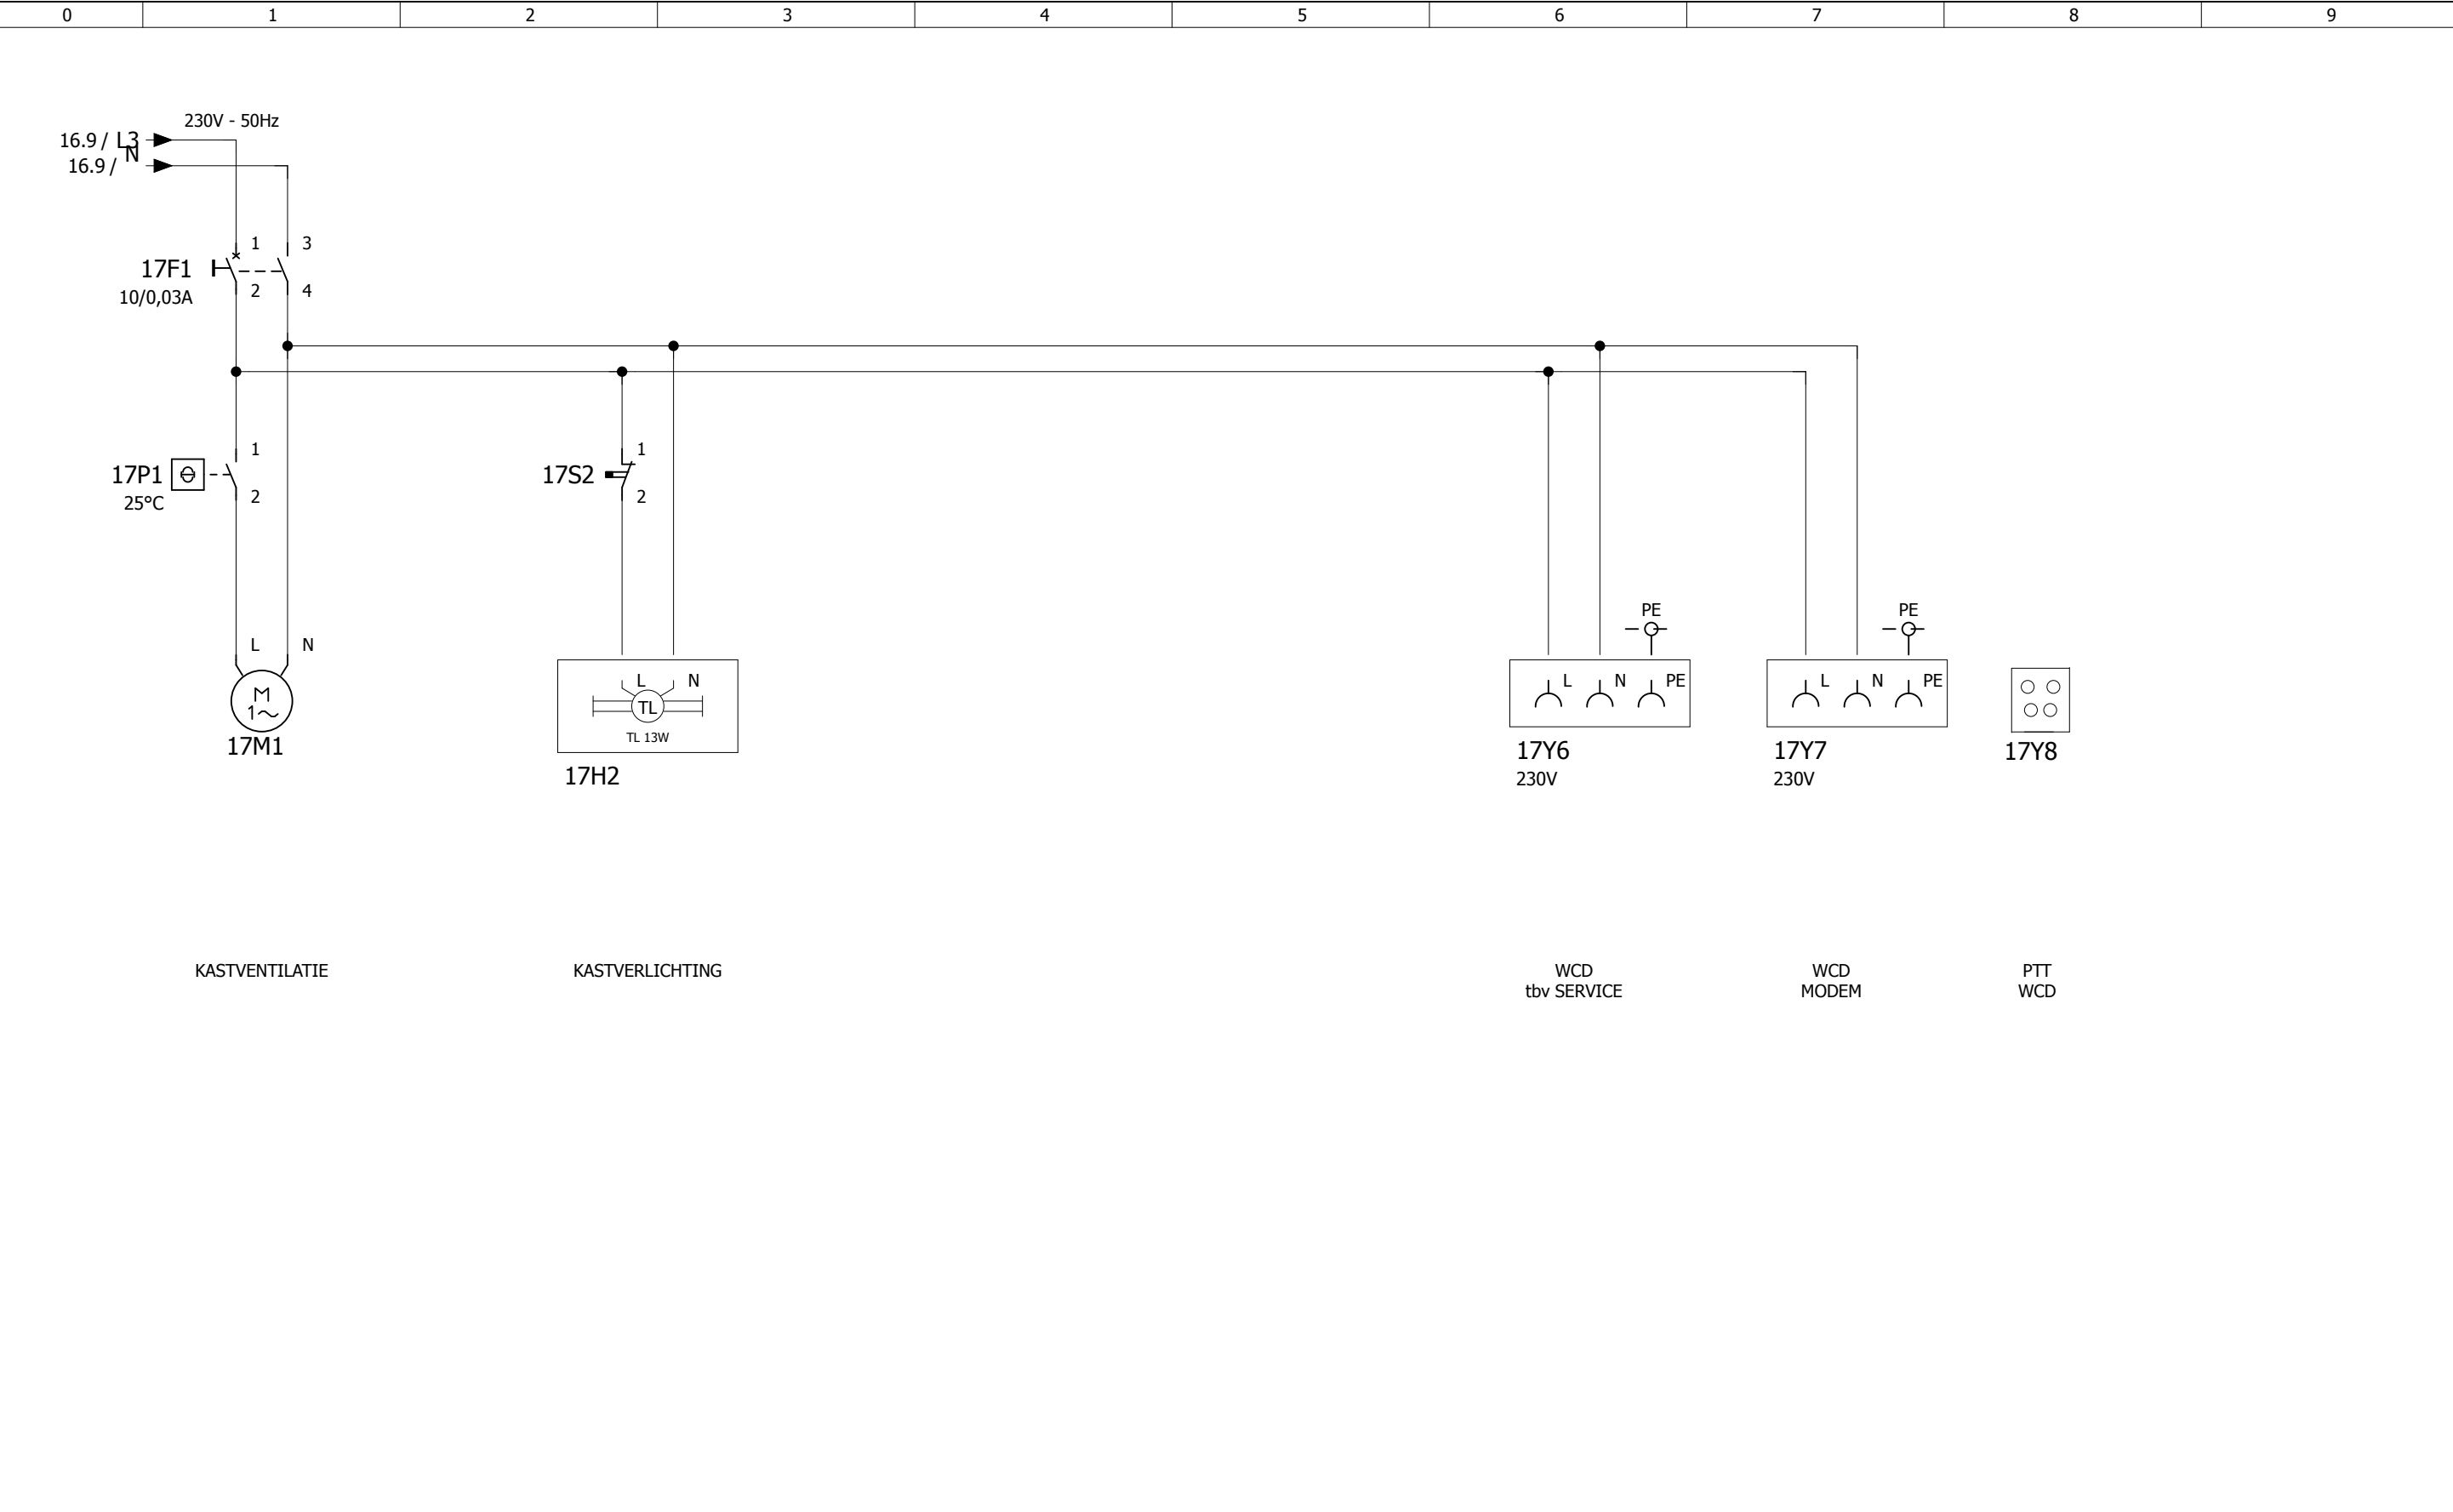



A	B	C	D	E	F	WIJZ.DATUM	KROPMAN INSTALLATIETECHNIEK	OMSCHRIJVING: HOOFDSTROOMSCHEMA STUURSTROOMAUTOMATEN	PROJECT: KANTOORGEBOUW ITS KADASTER - APELDOORN	REGELKAST: RK3	PL/PE/TK: WP/PE/PH
										ORDERNR.: 2233001	ONTWERPDATUM: 5-1-2006
								REVISIE		TEK.NR.:	BLAD: 17
									ADVISEUR: GRONTMIJ		
									INSTALLATEUR: KROPMAN INSTALLATIETECHNIEK BV - NIJMEGEN		


[illegible]

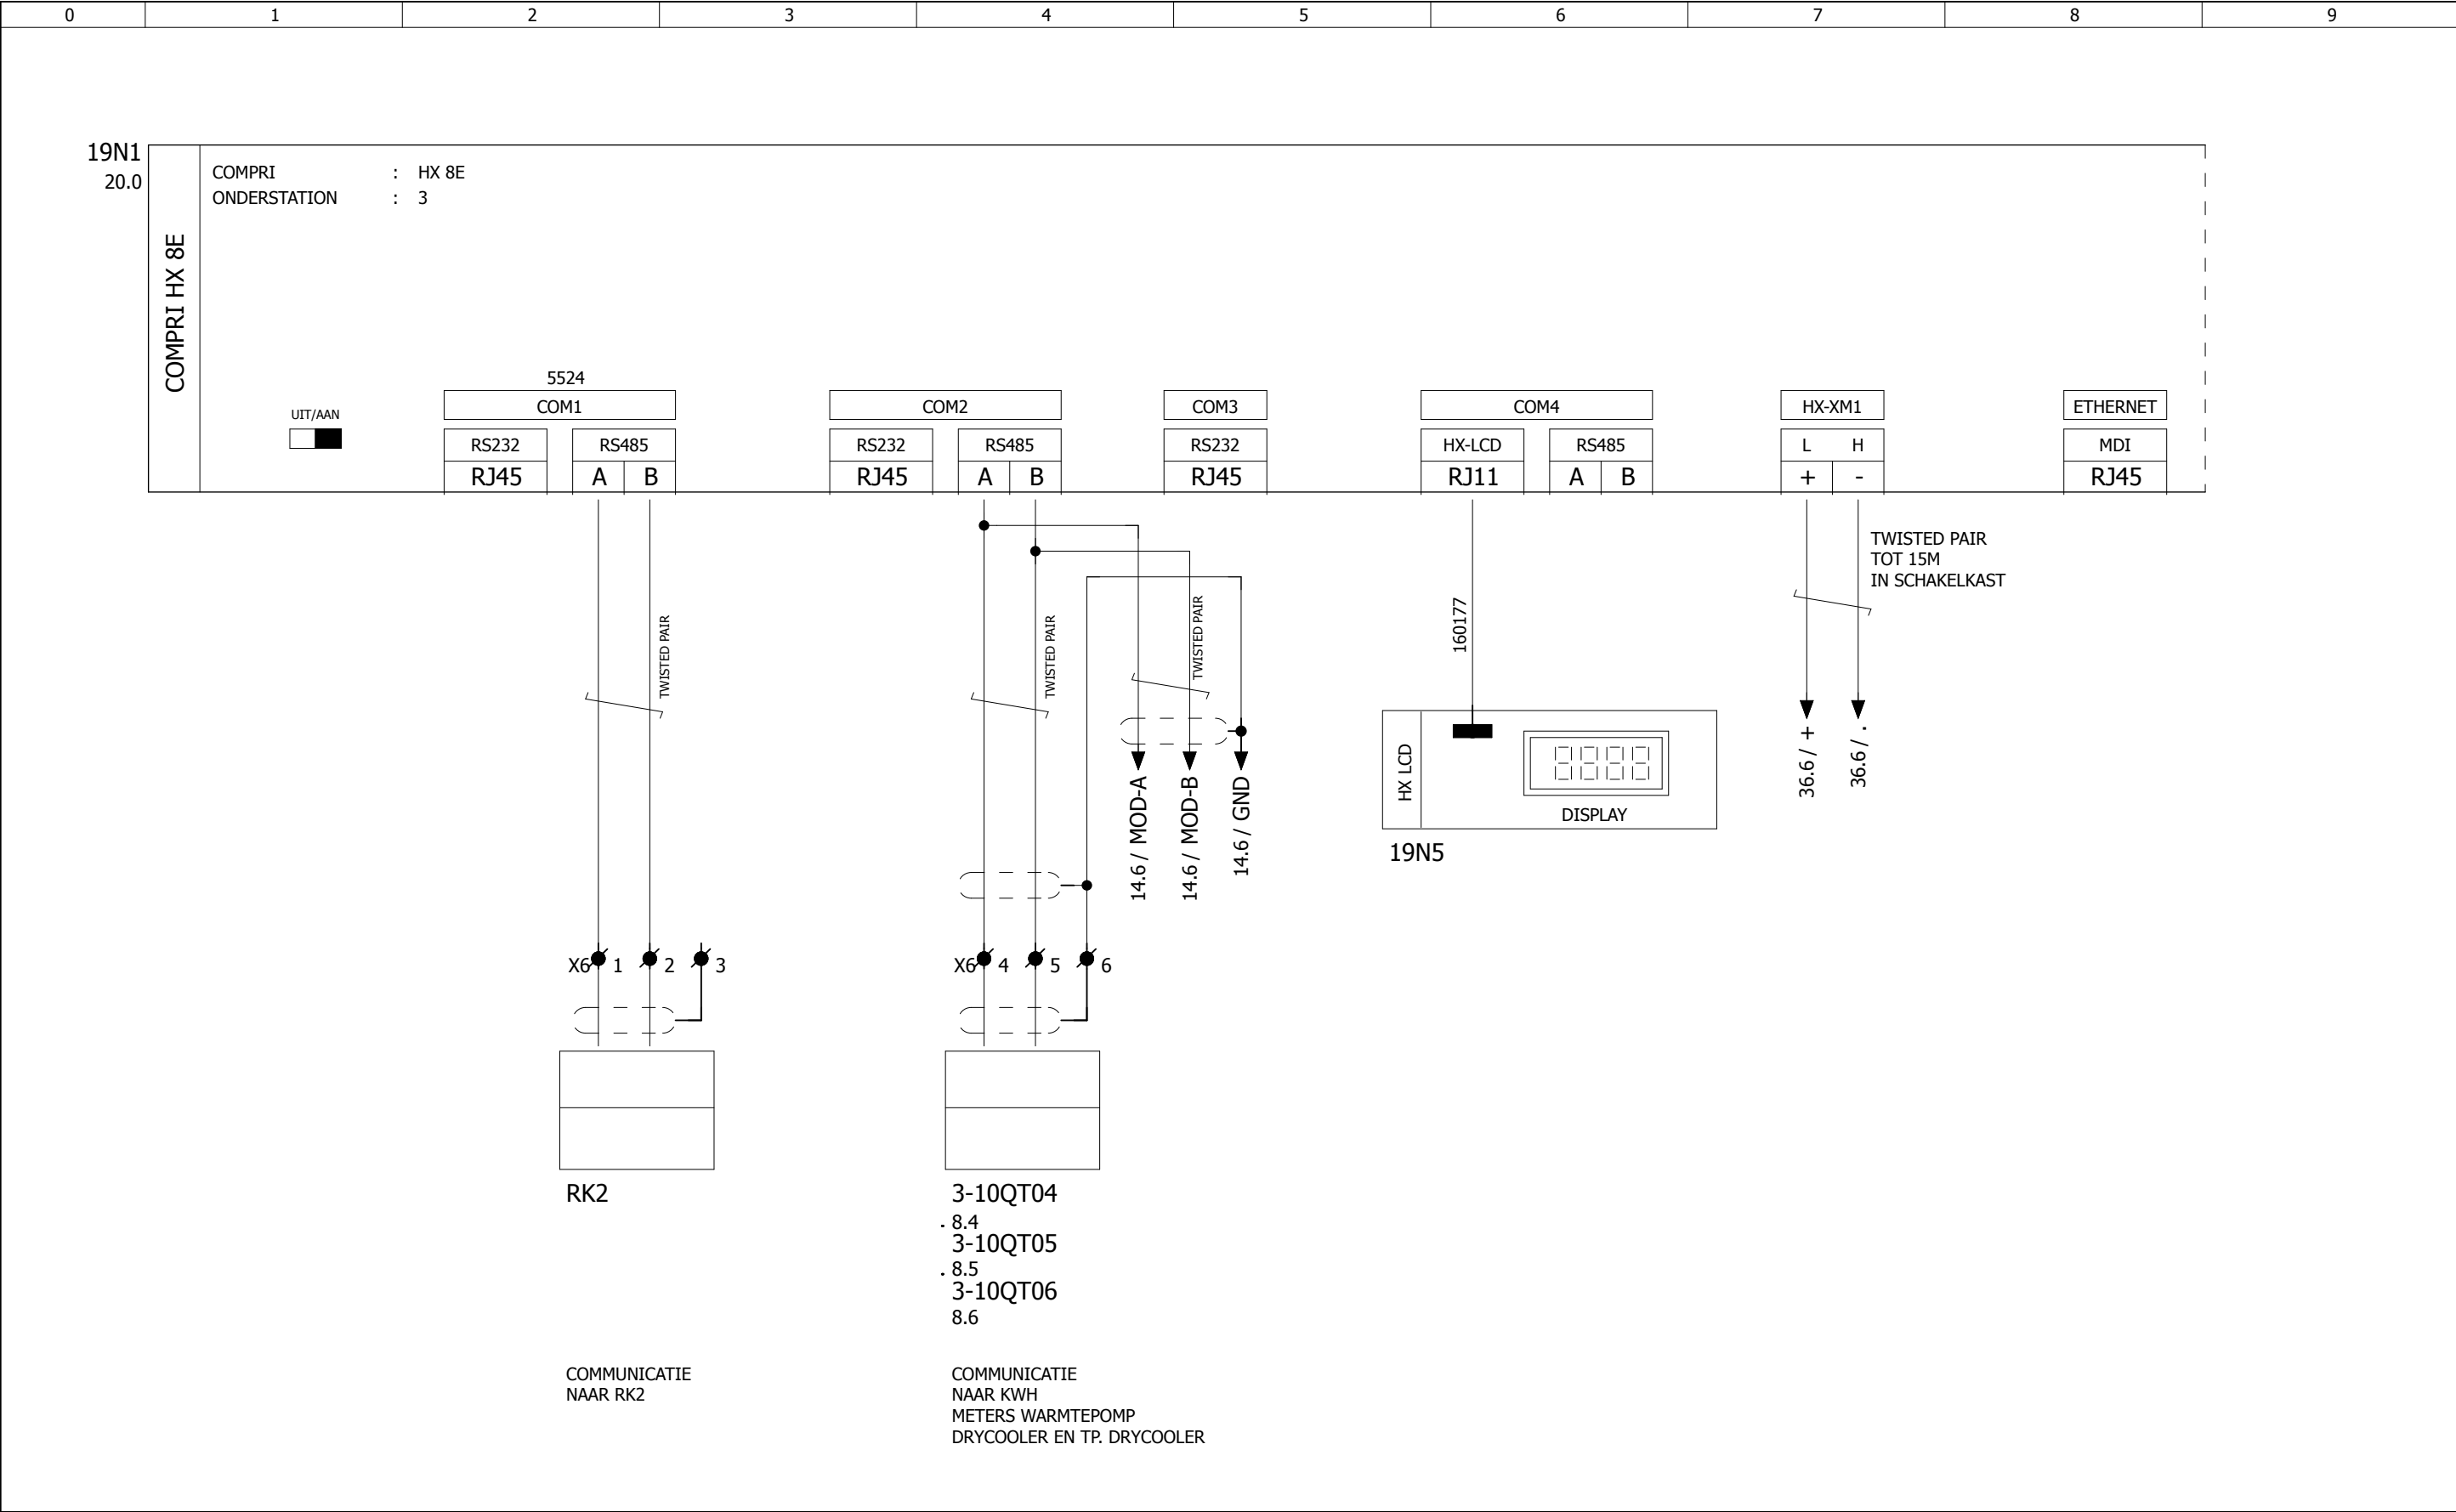


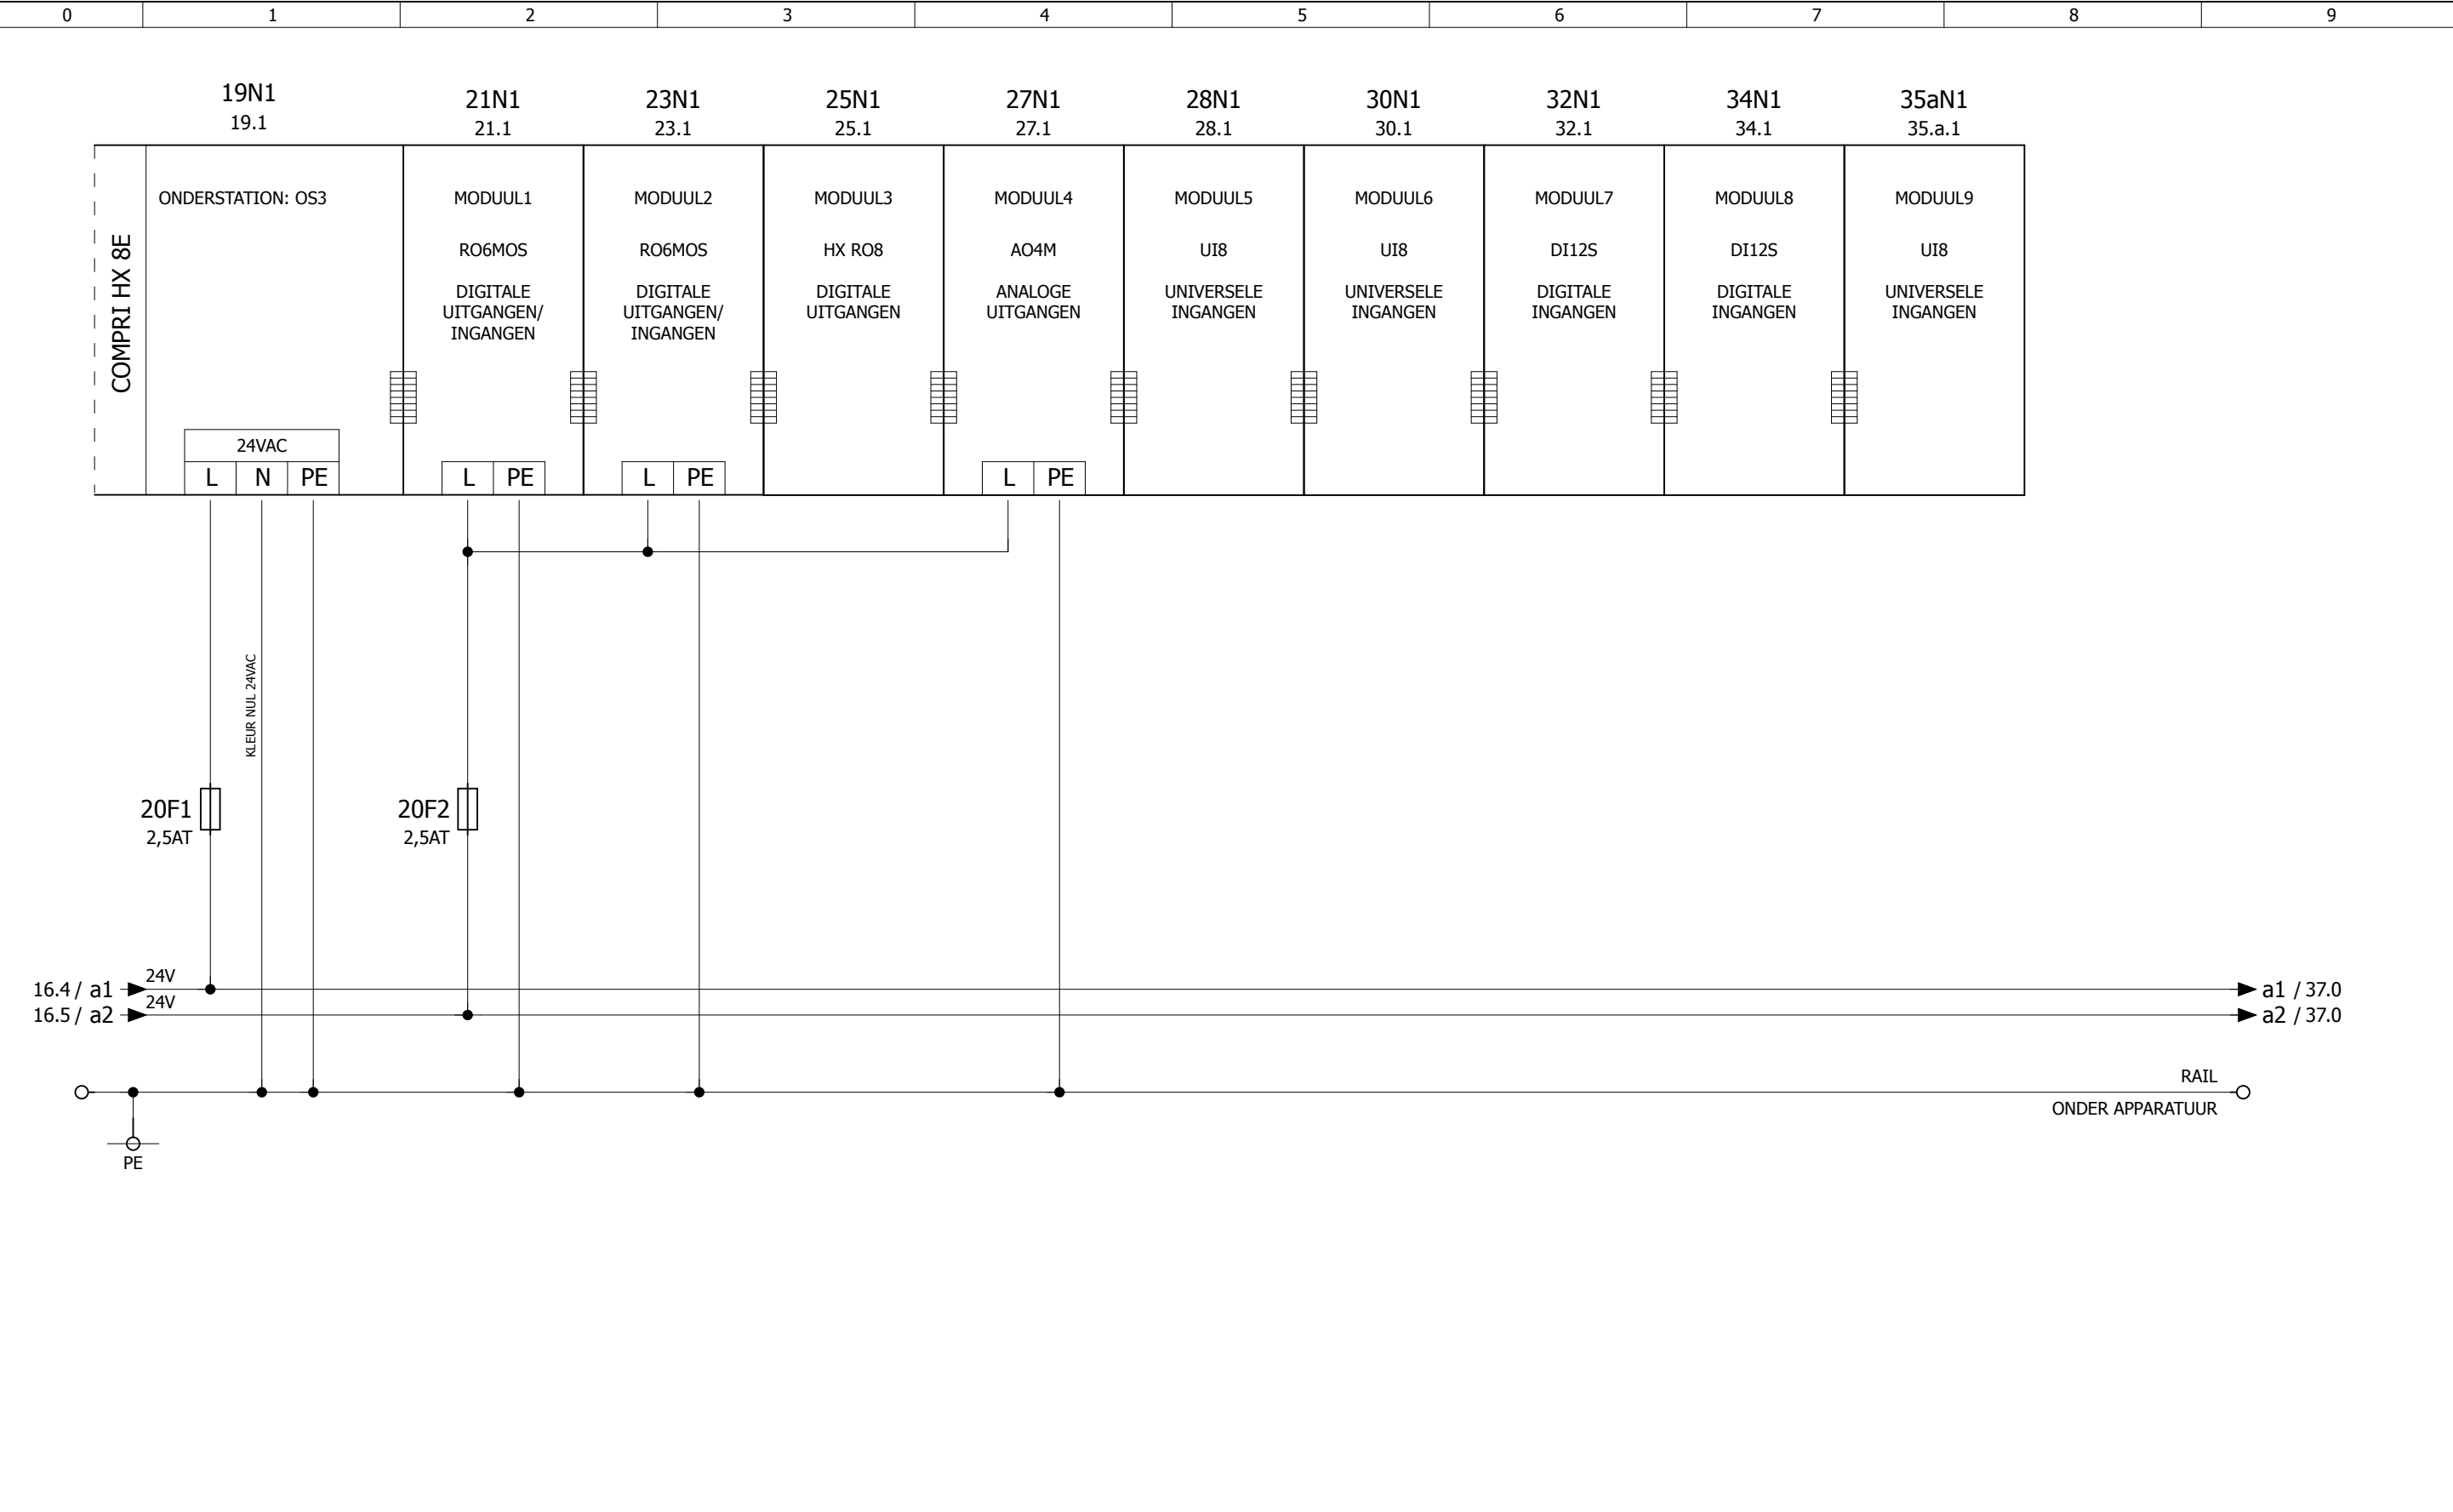


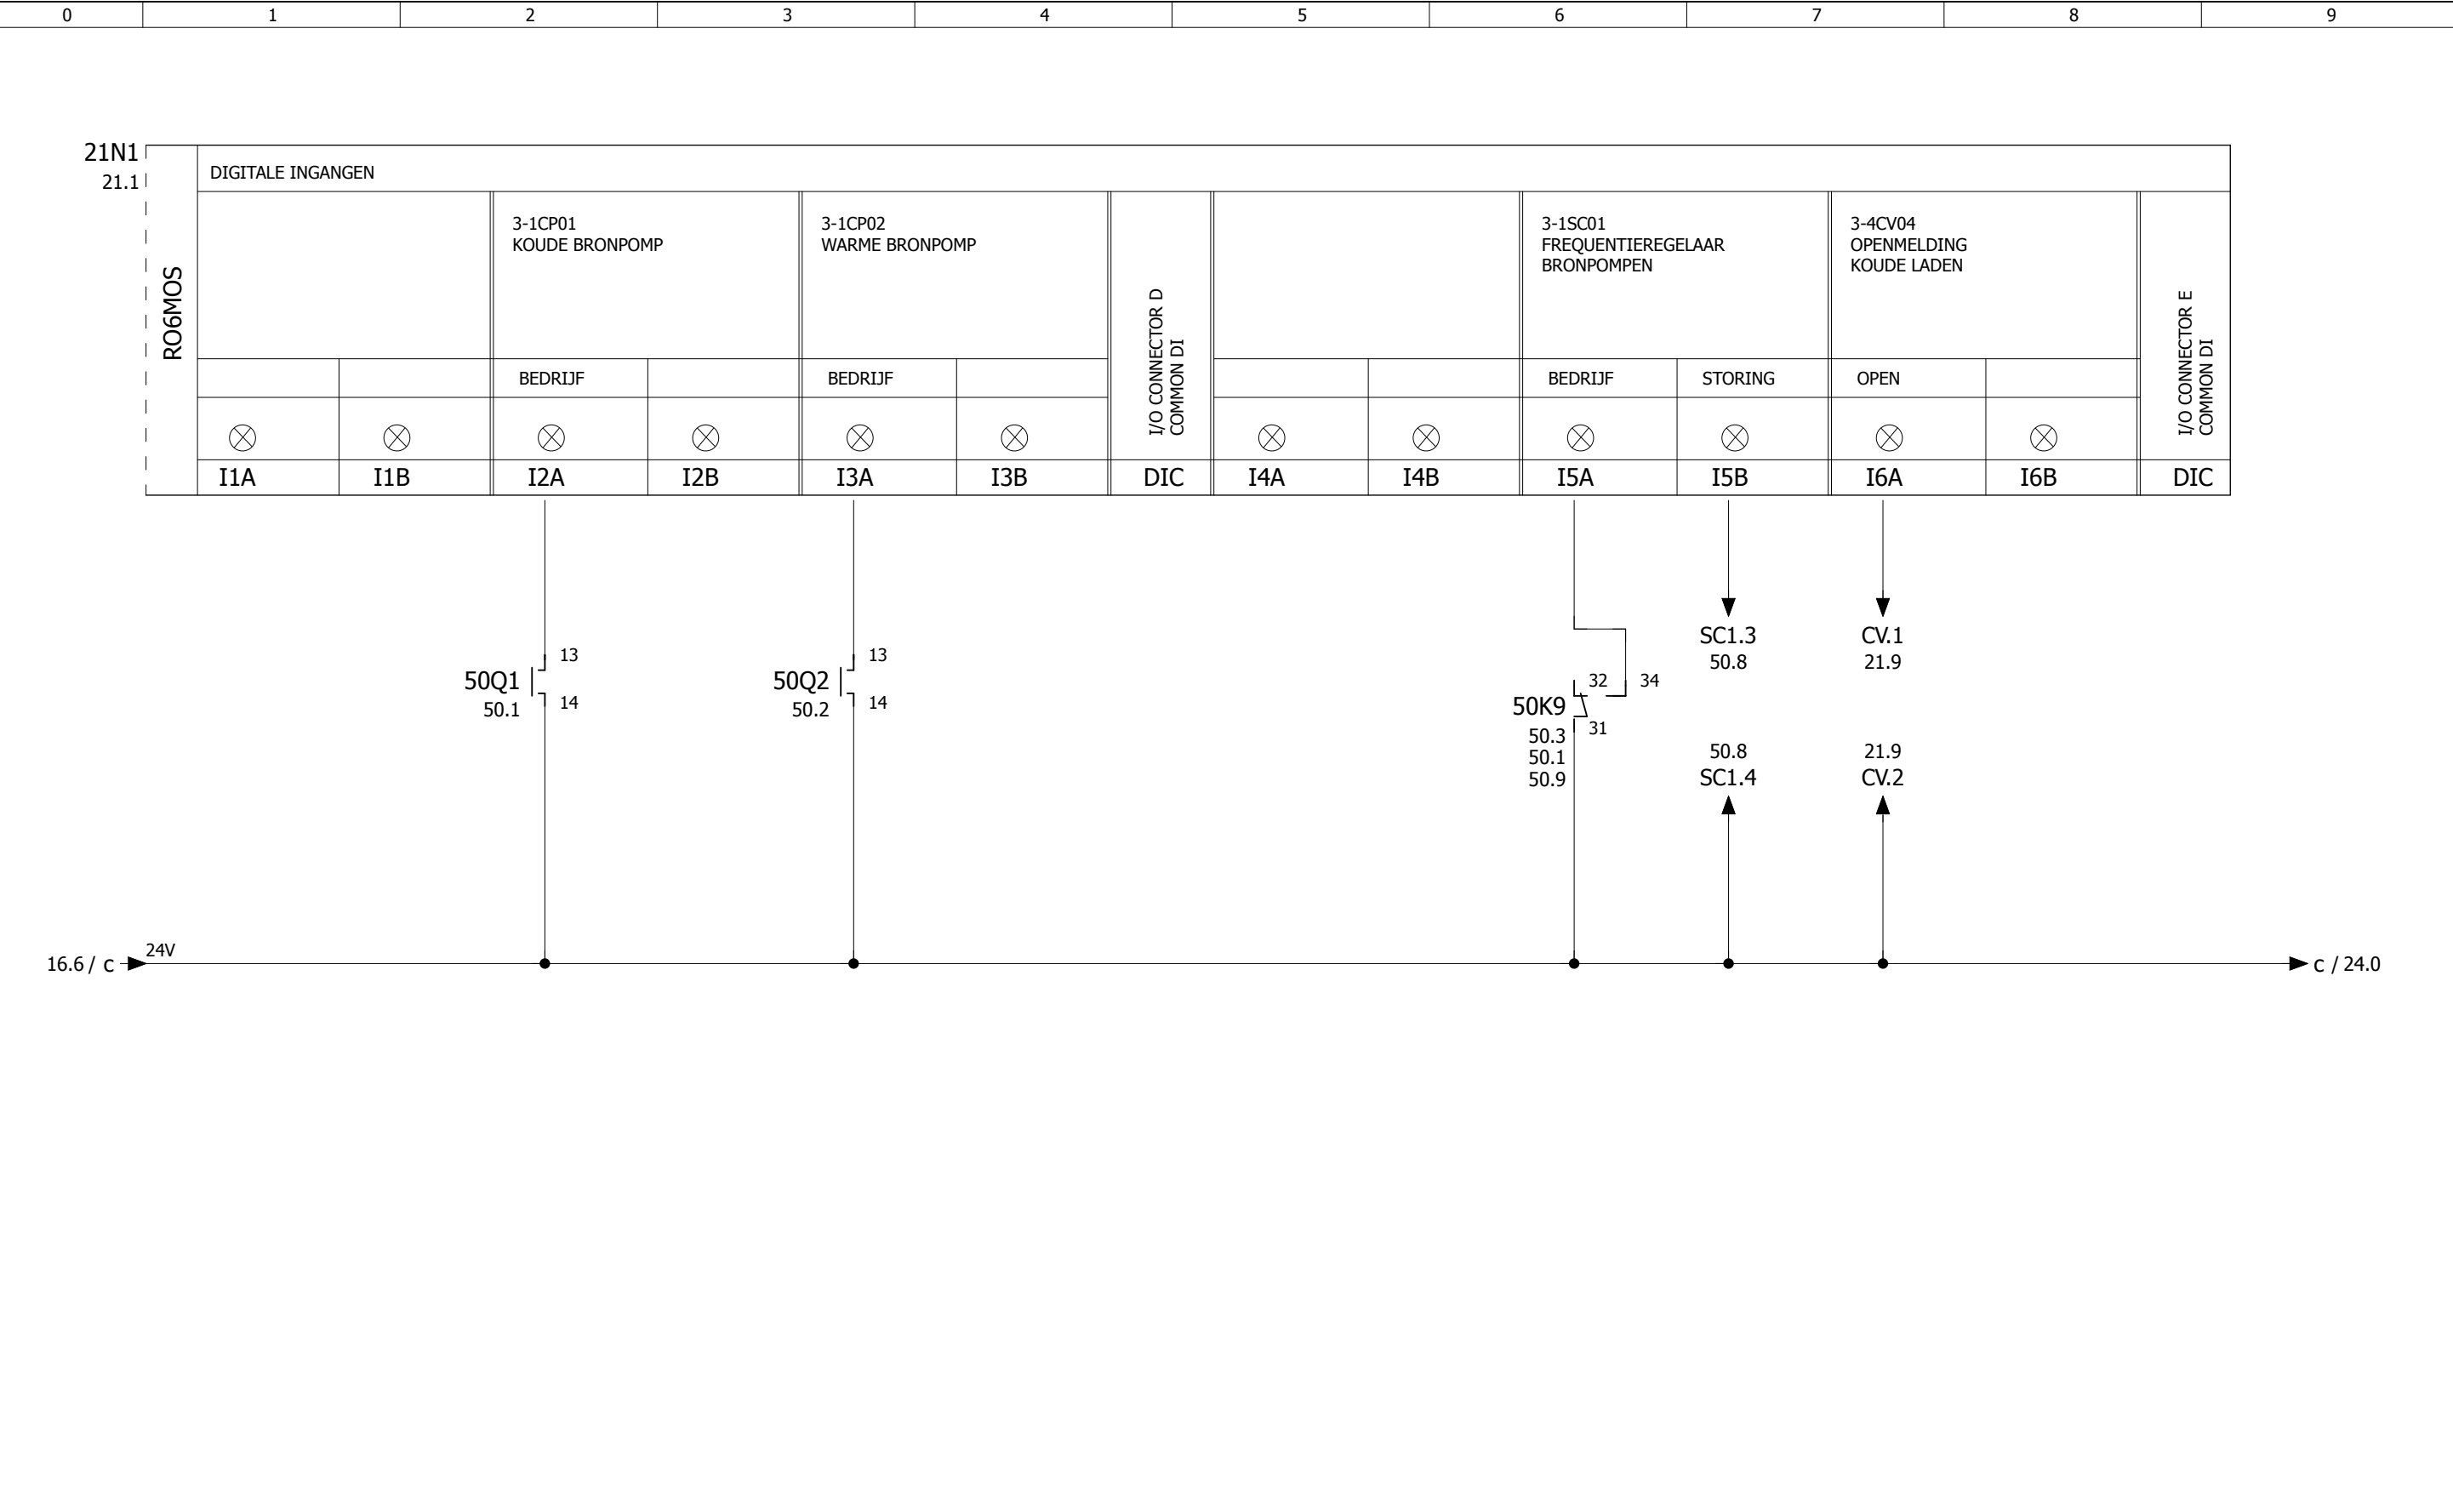


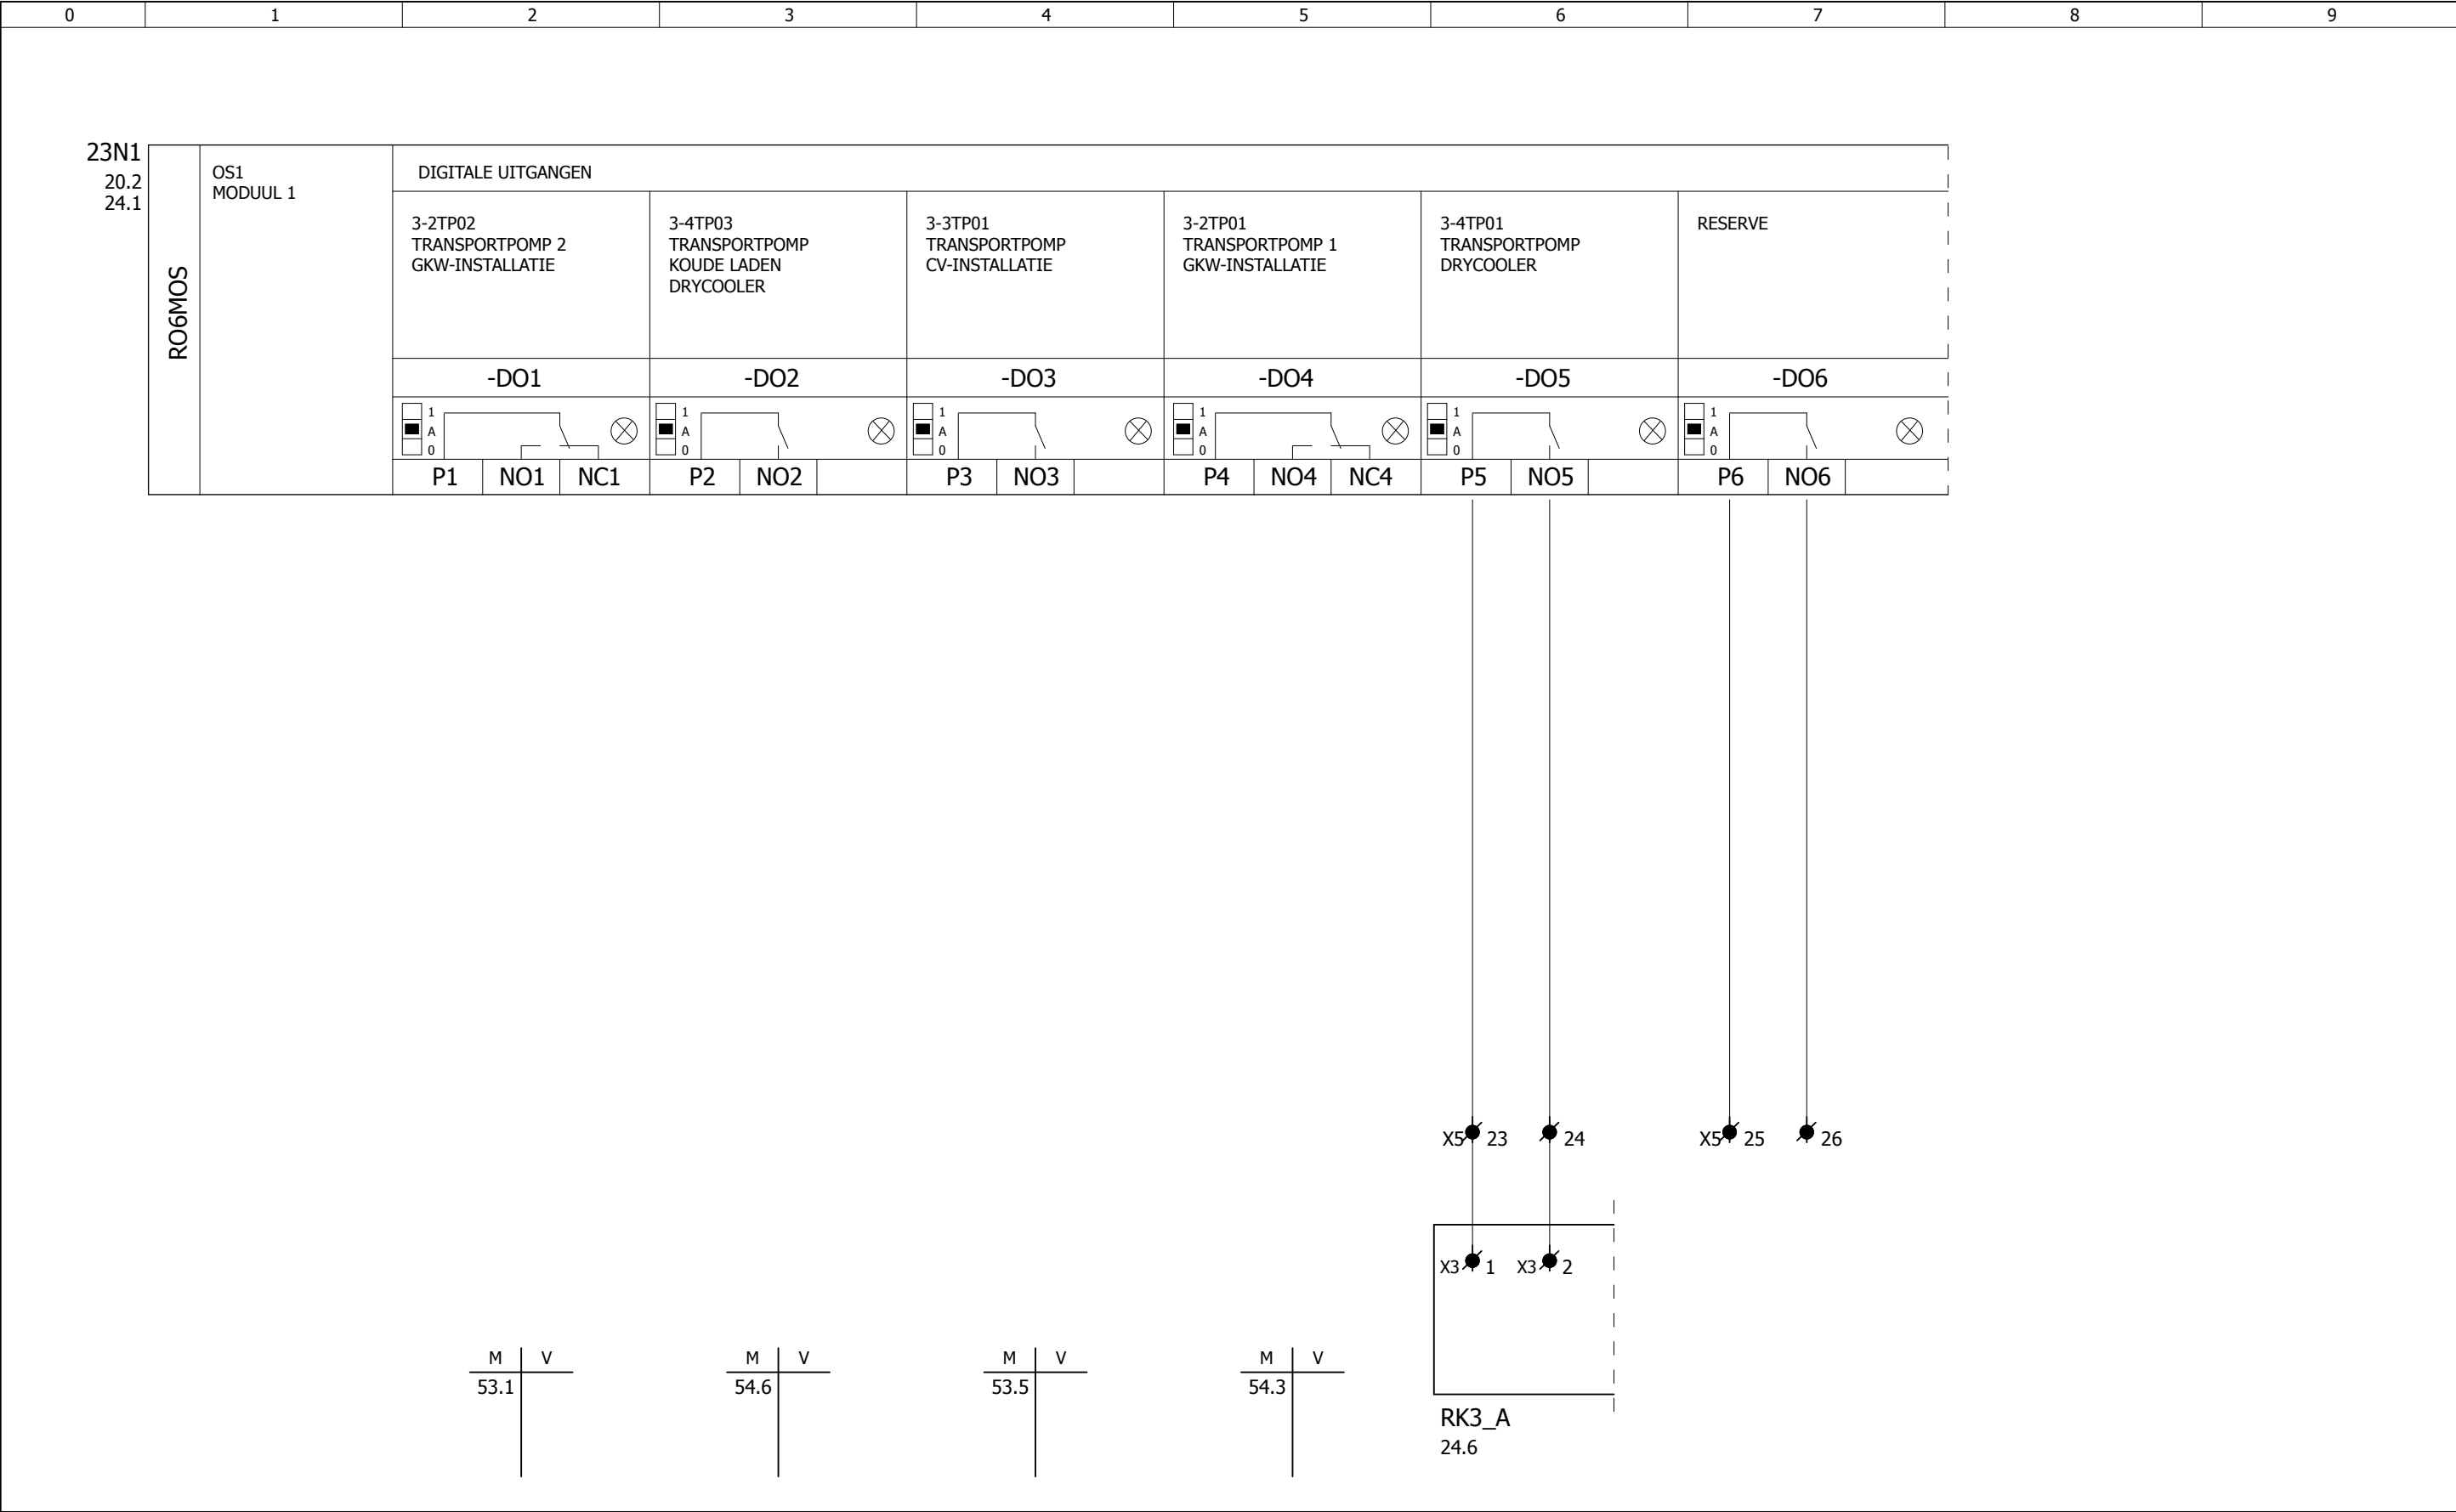


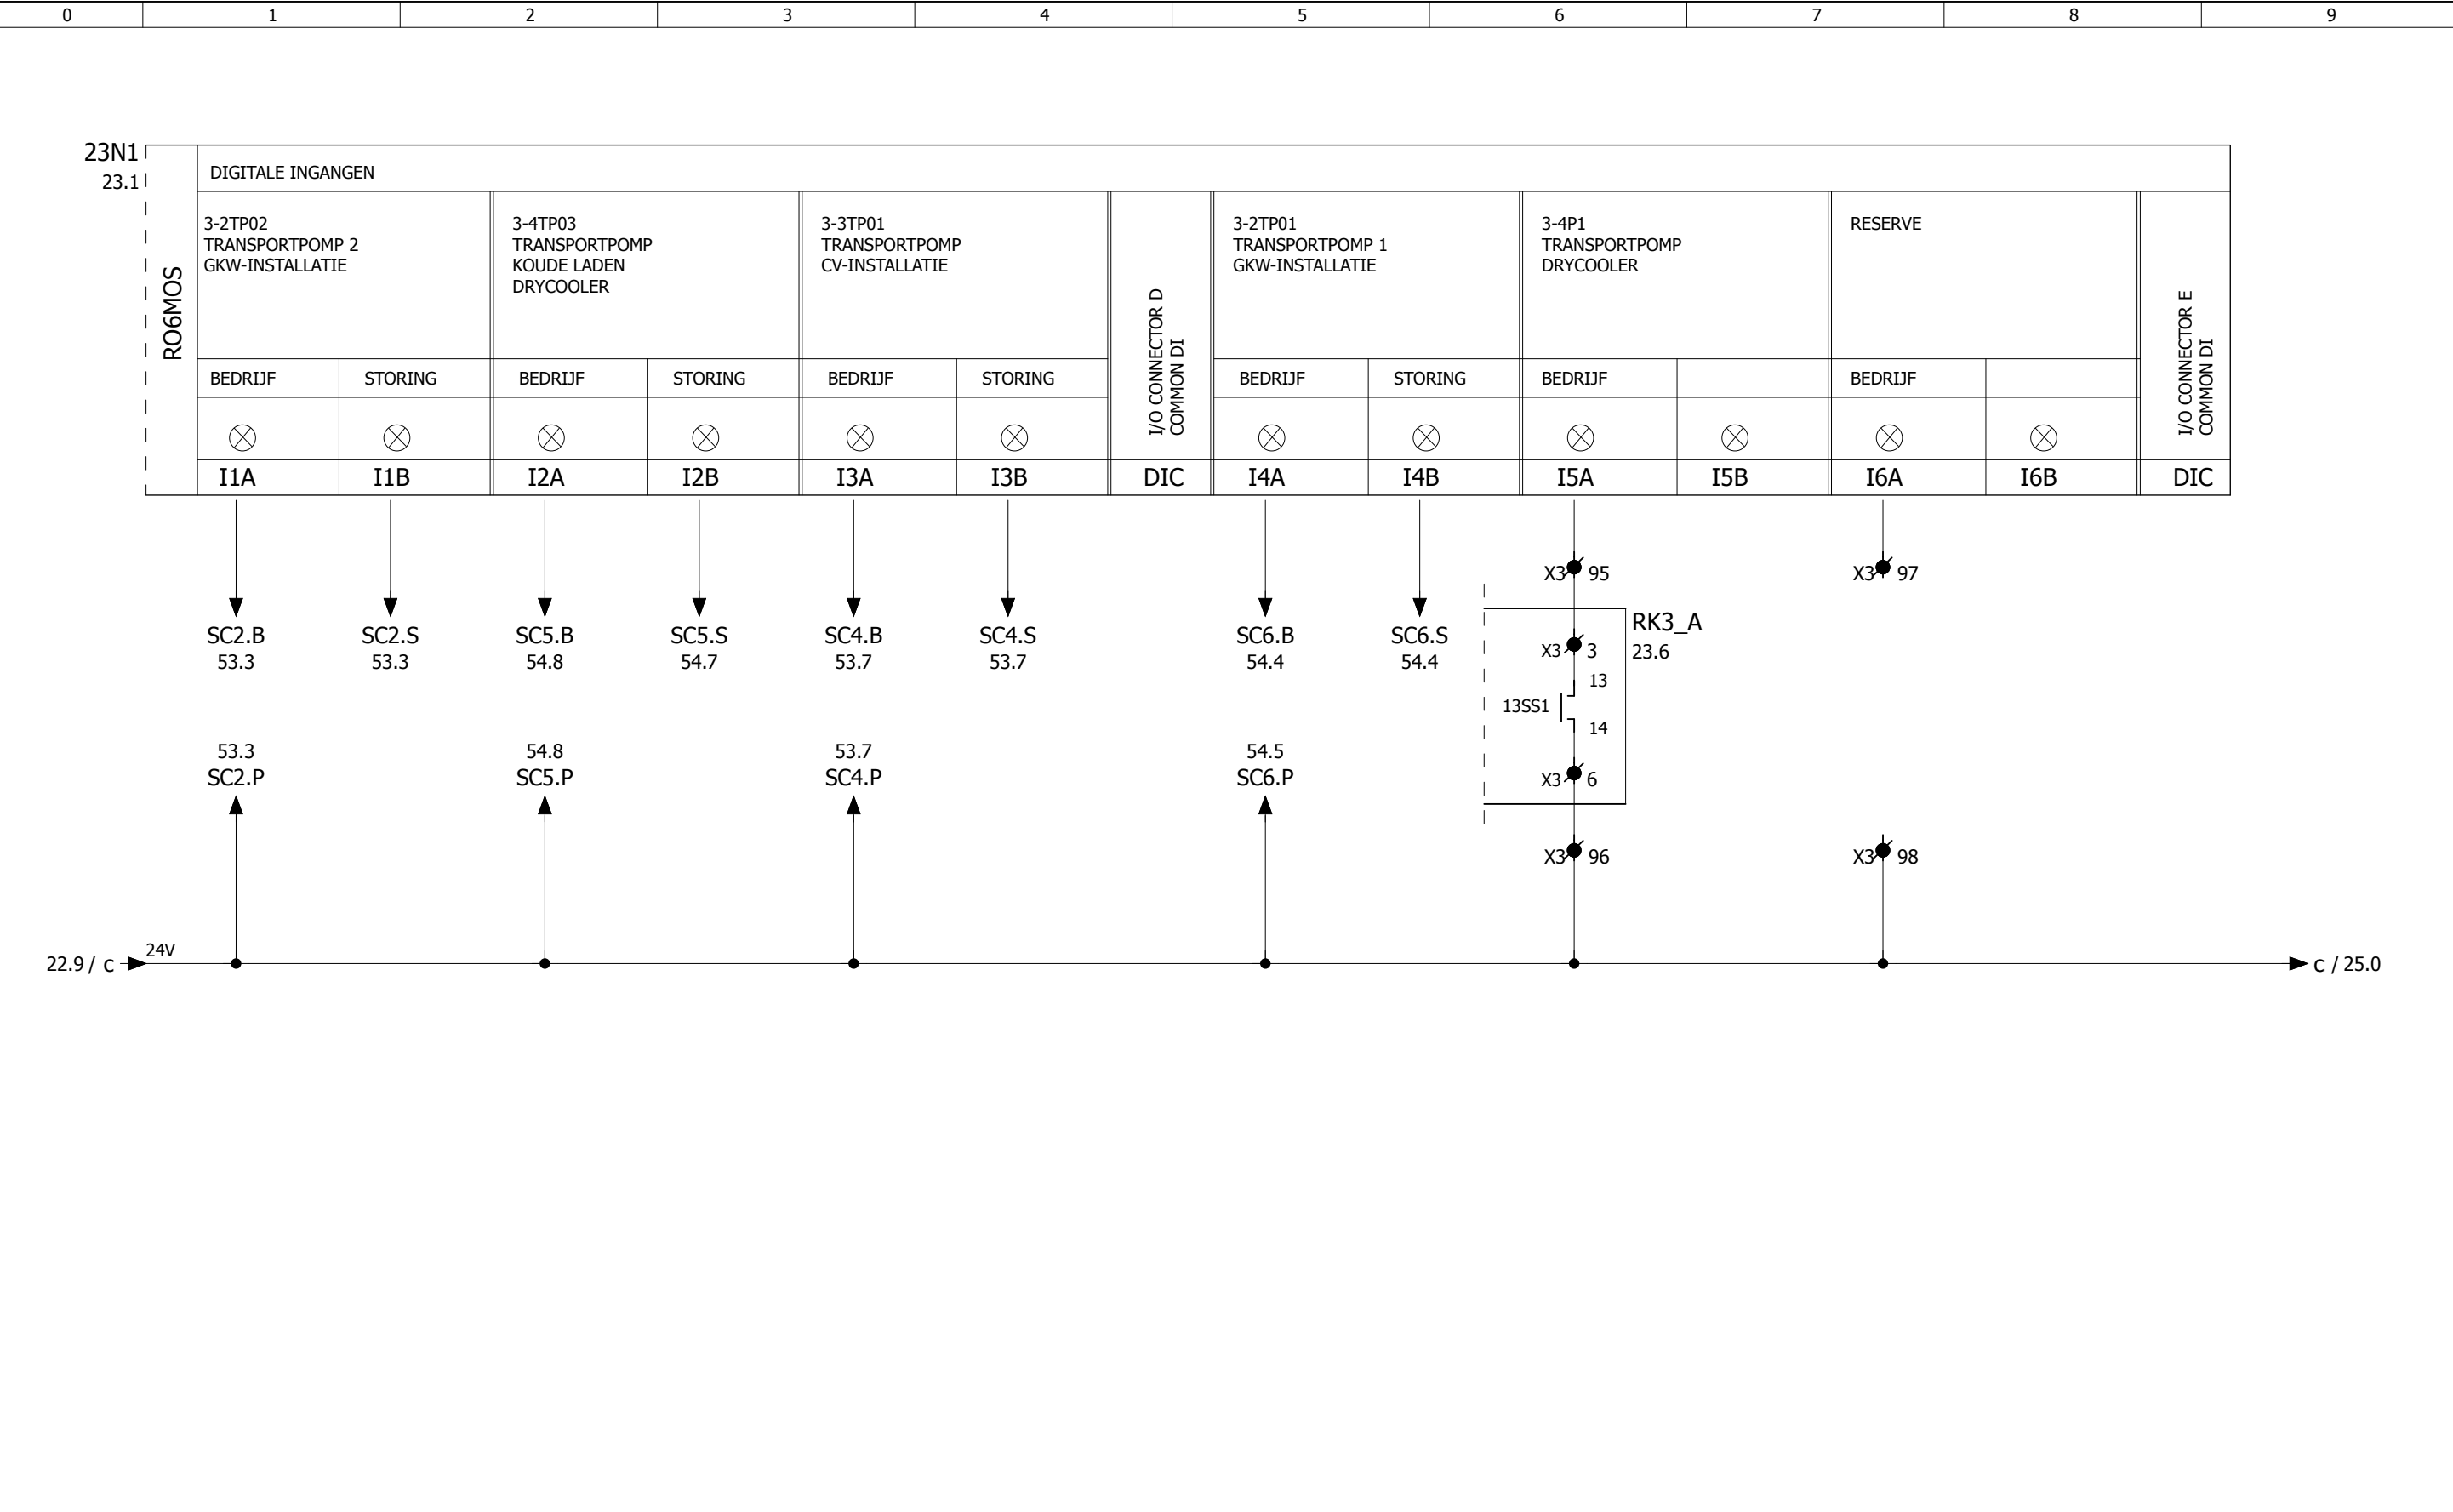


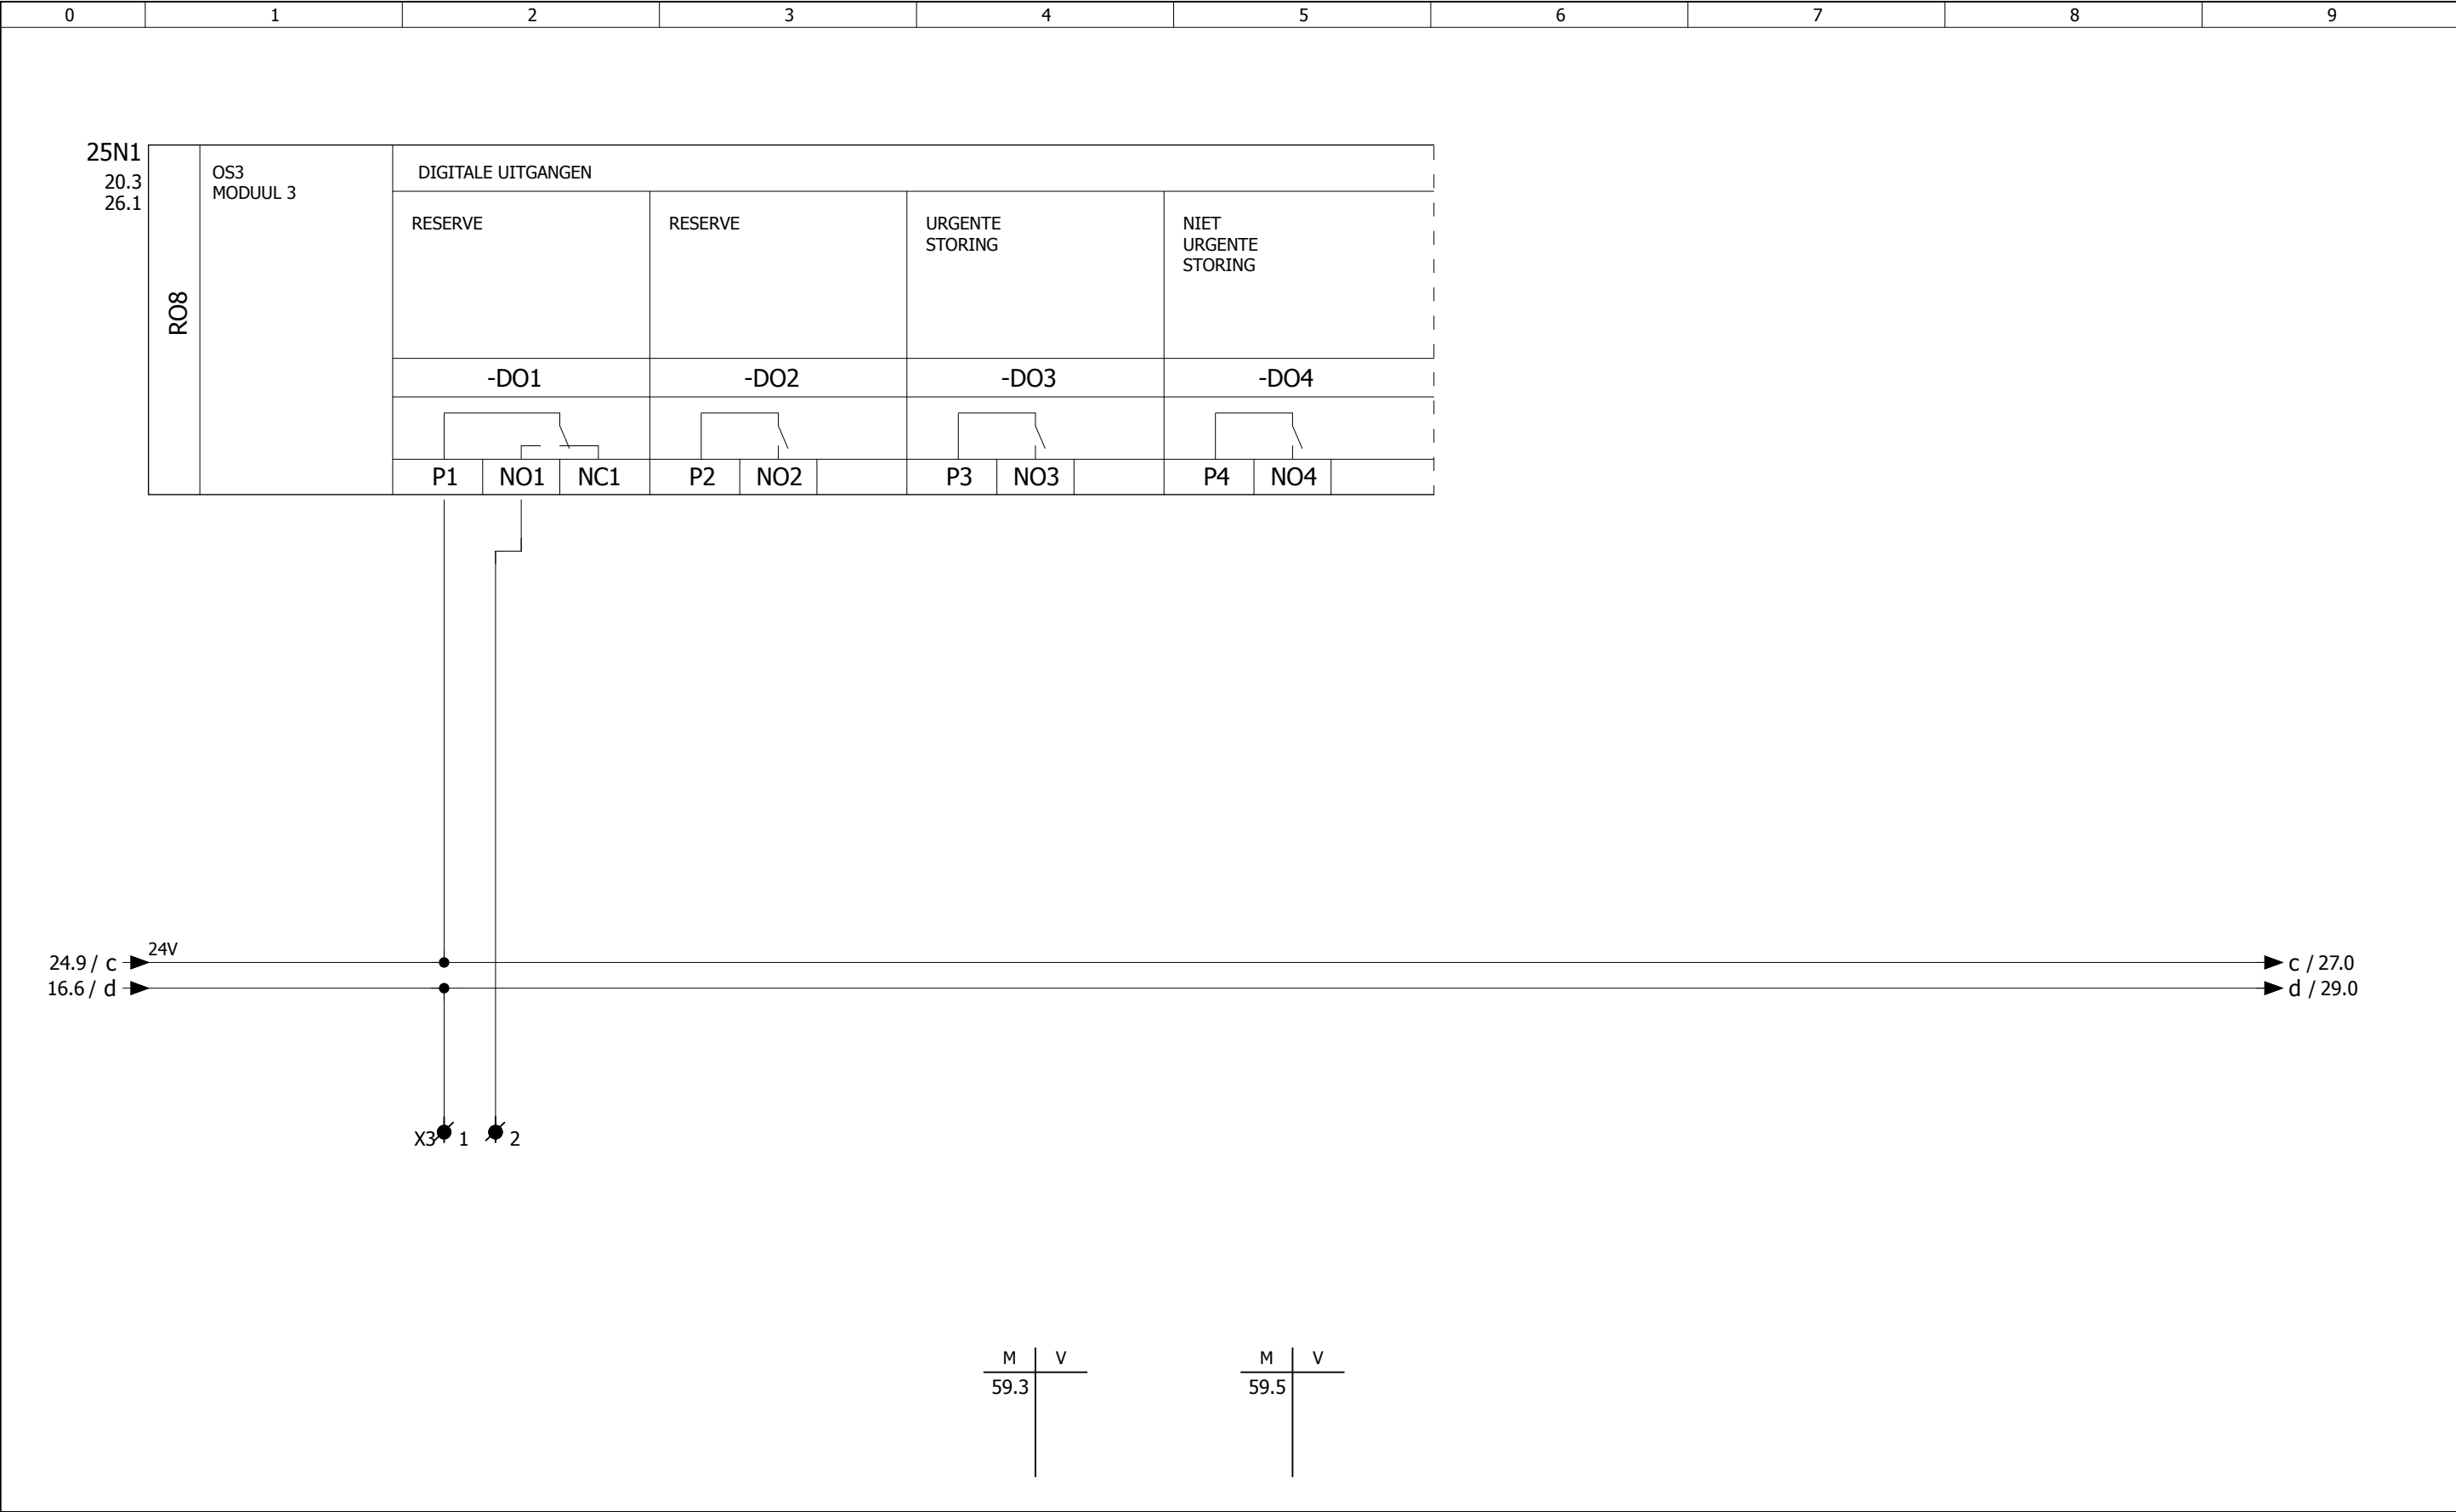


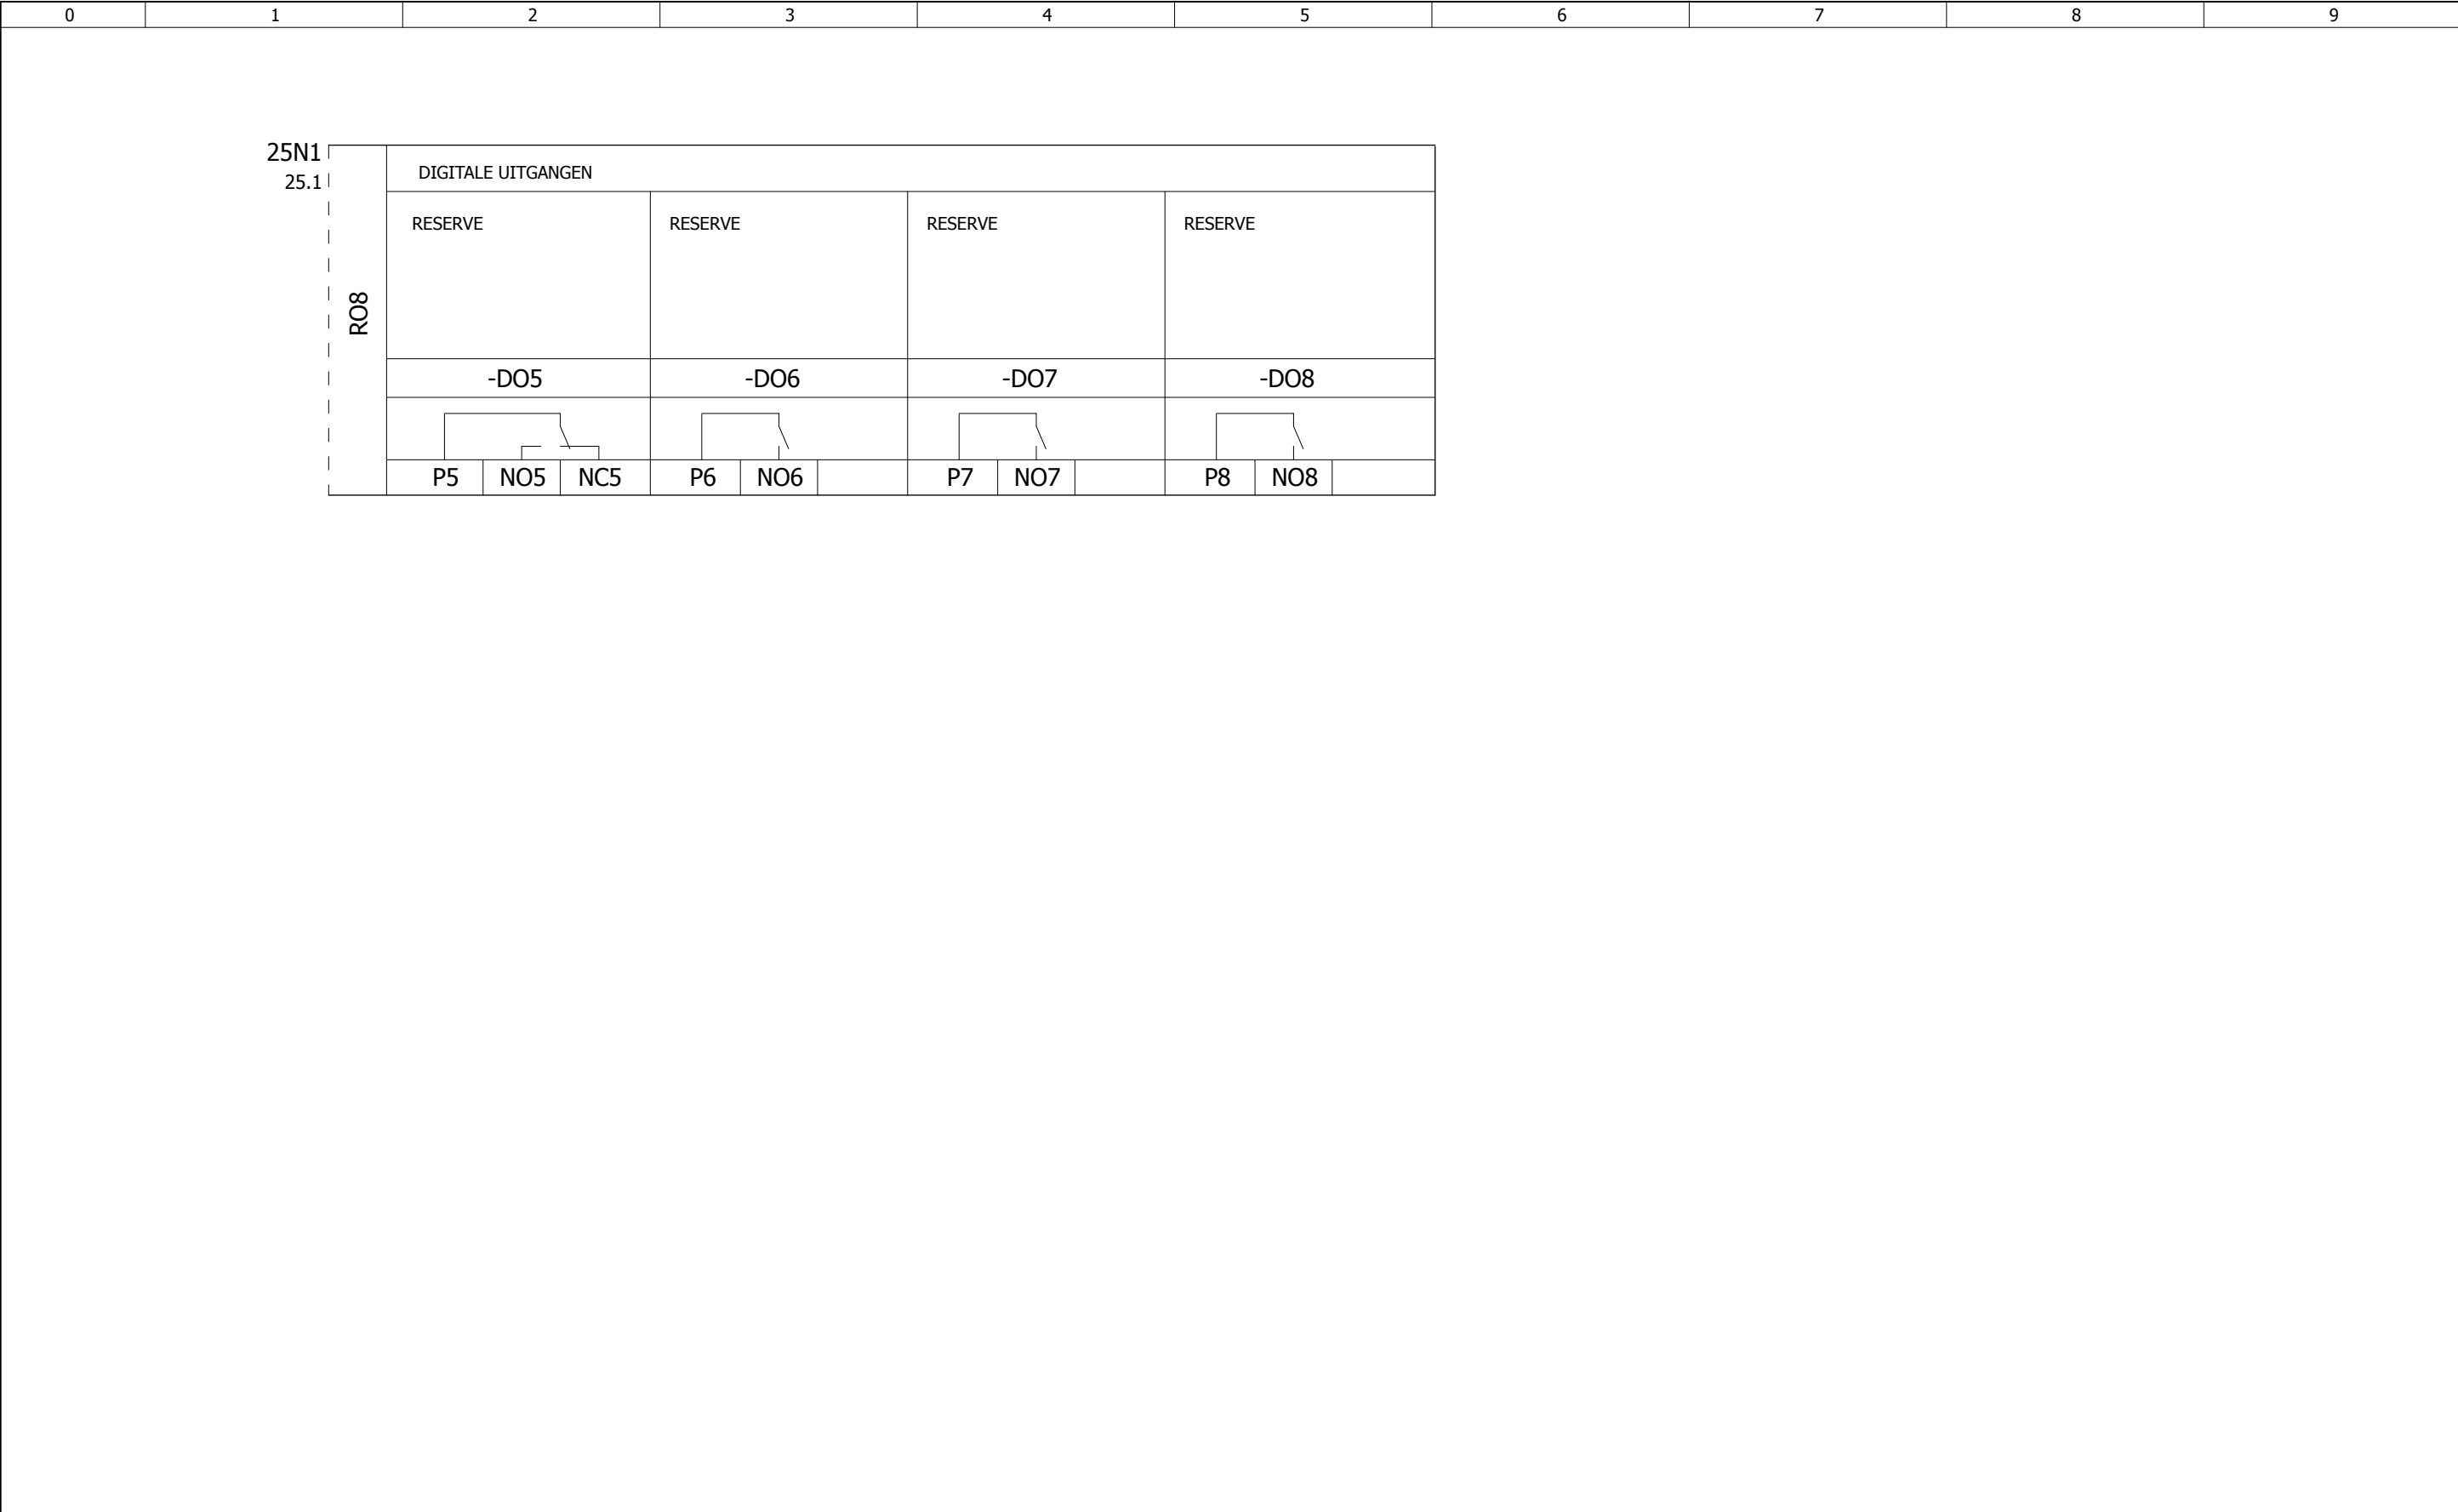


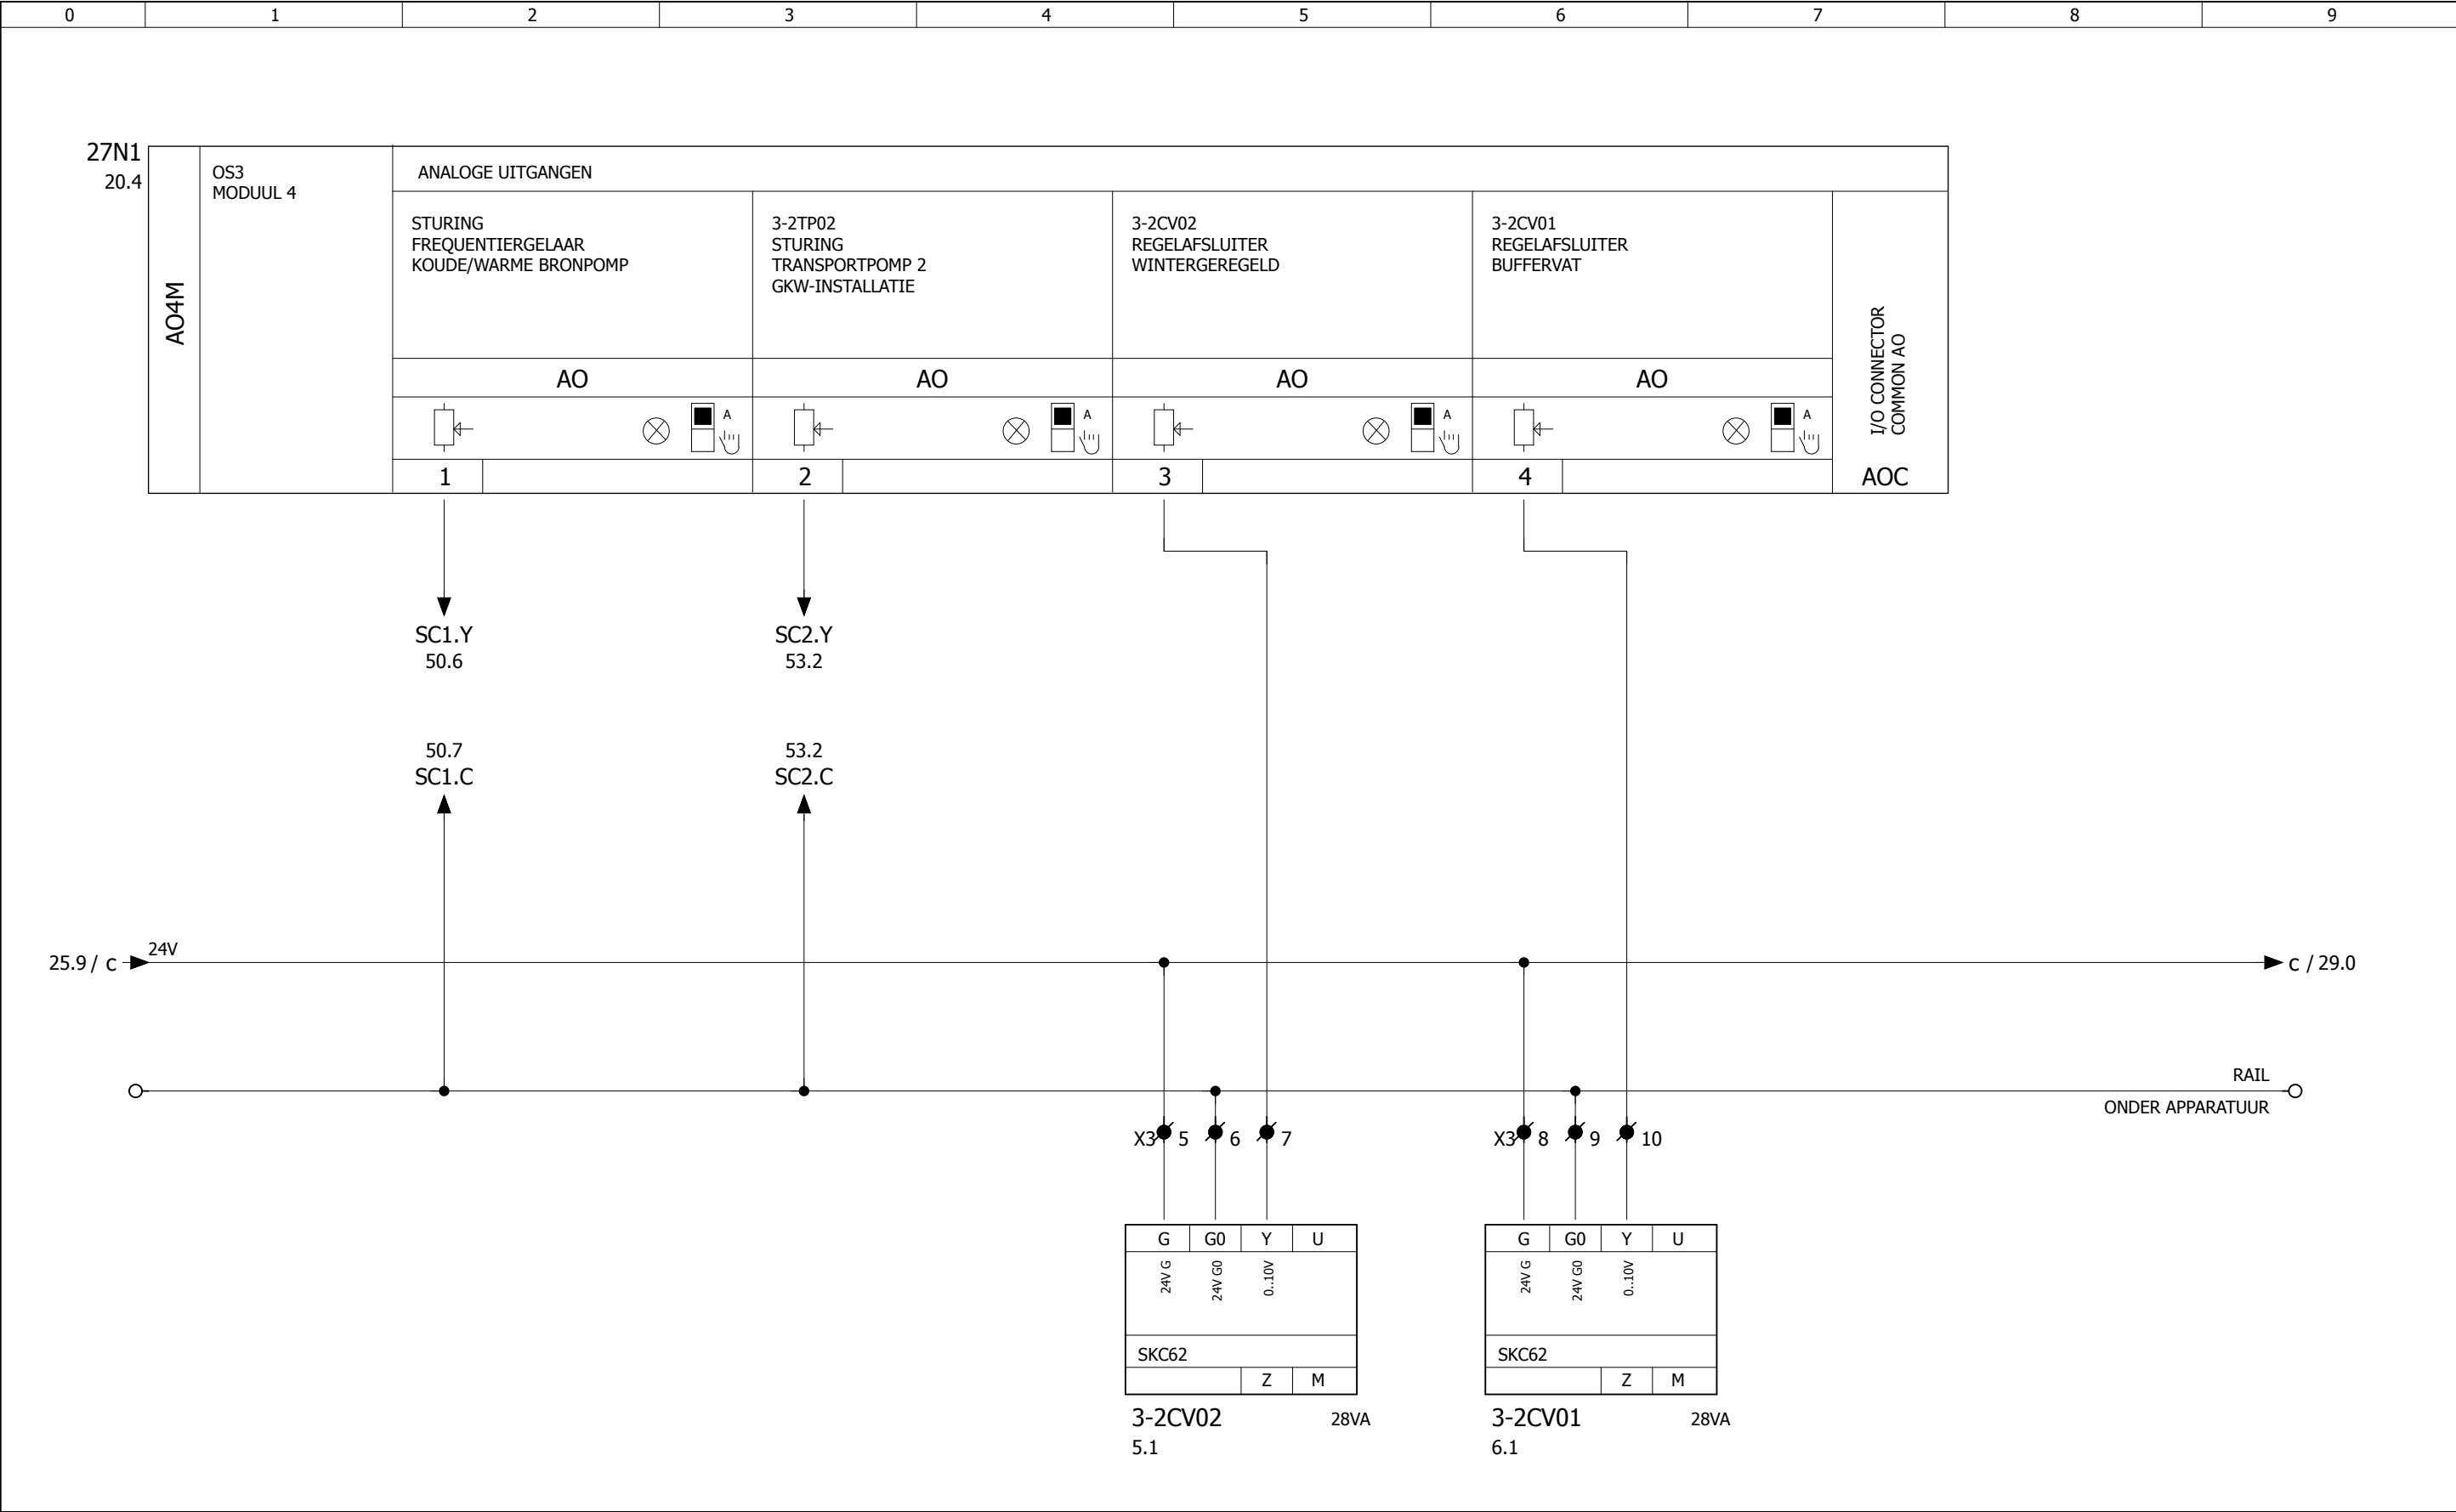


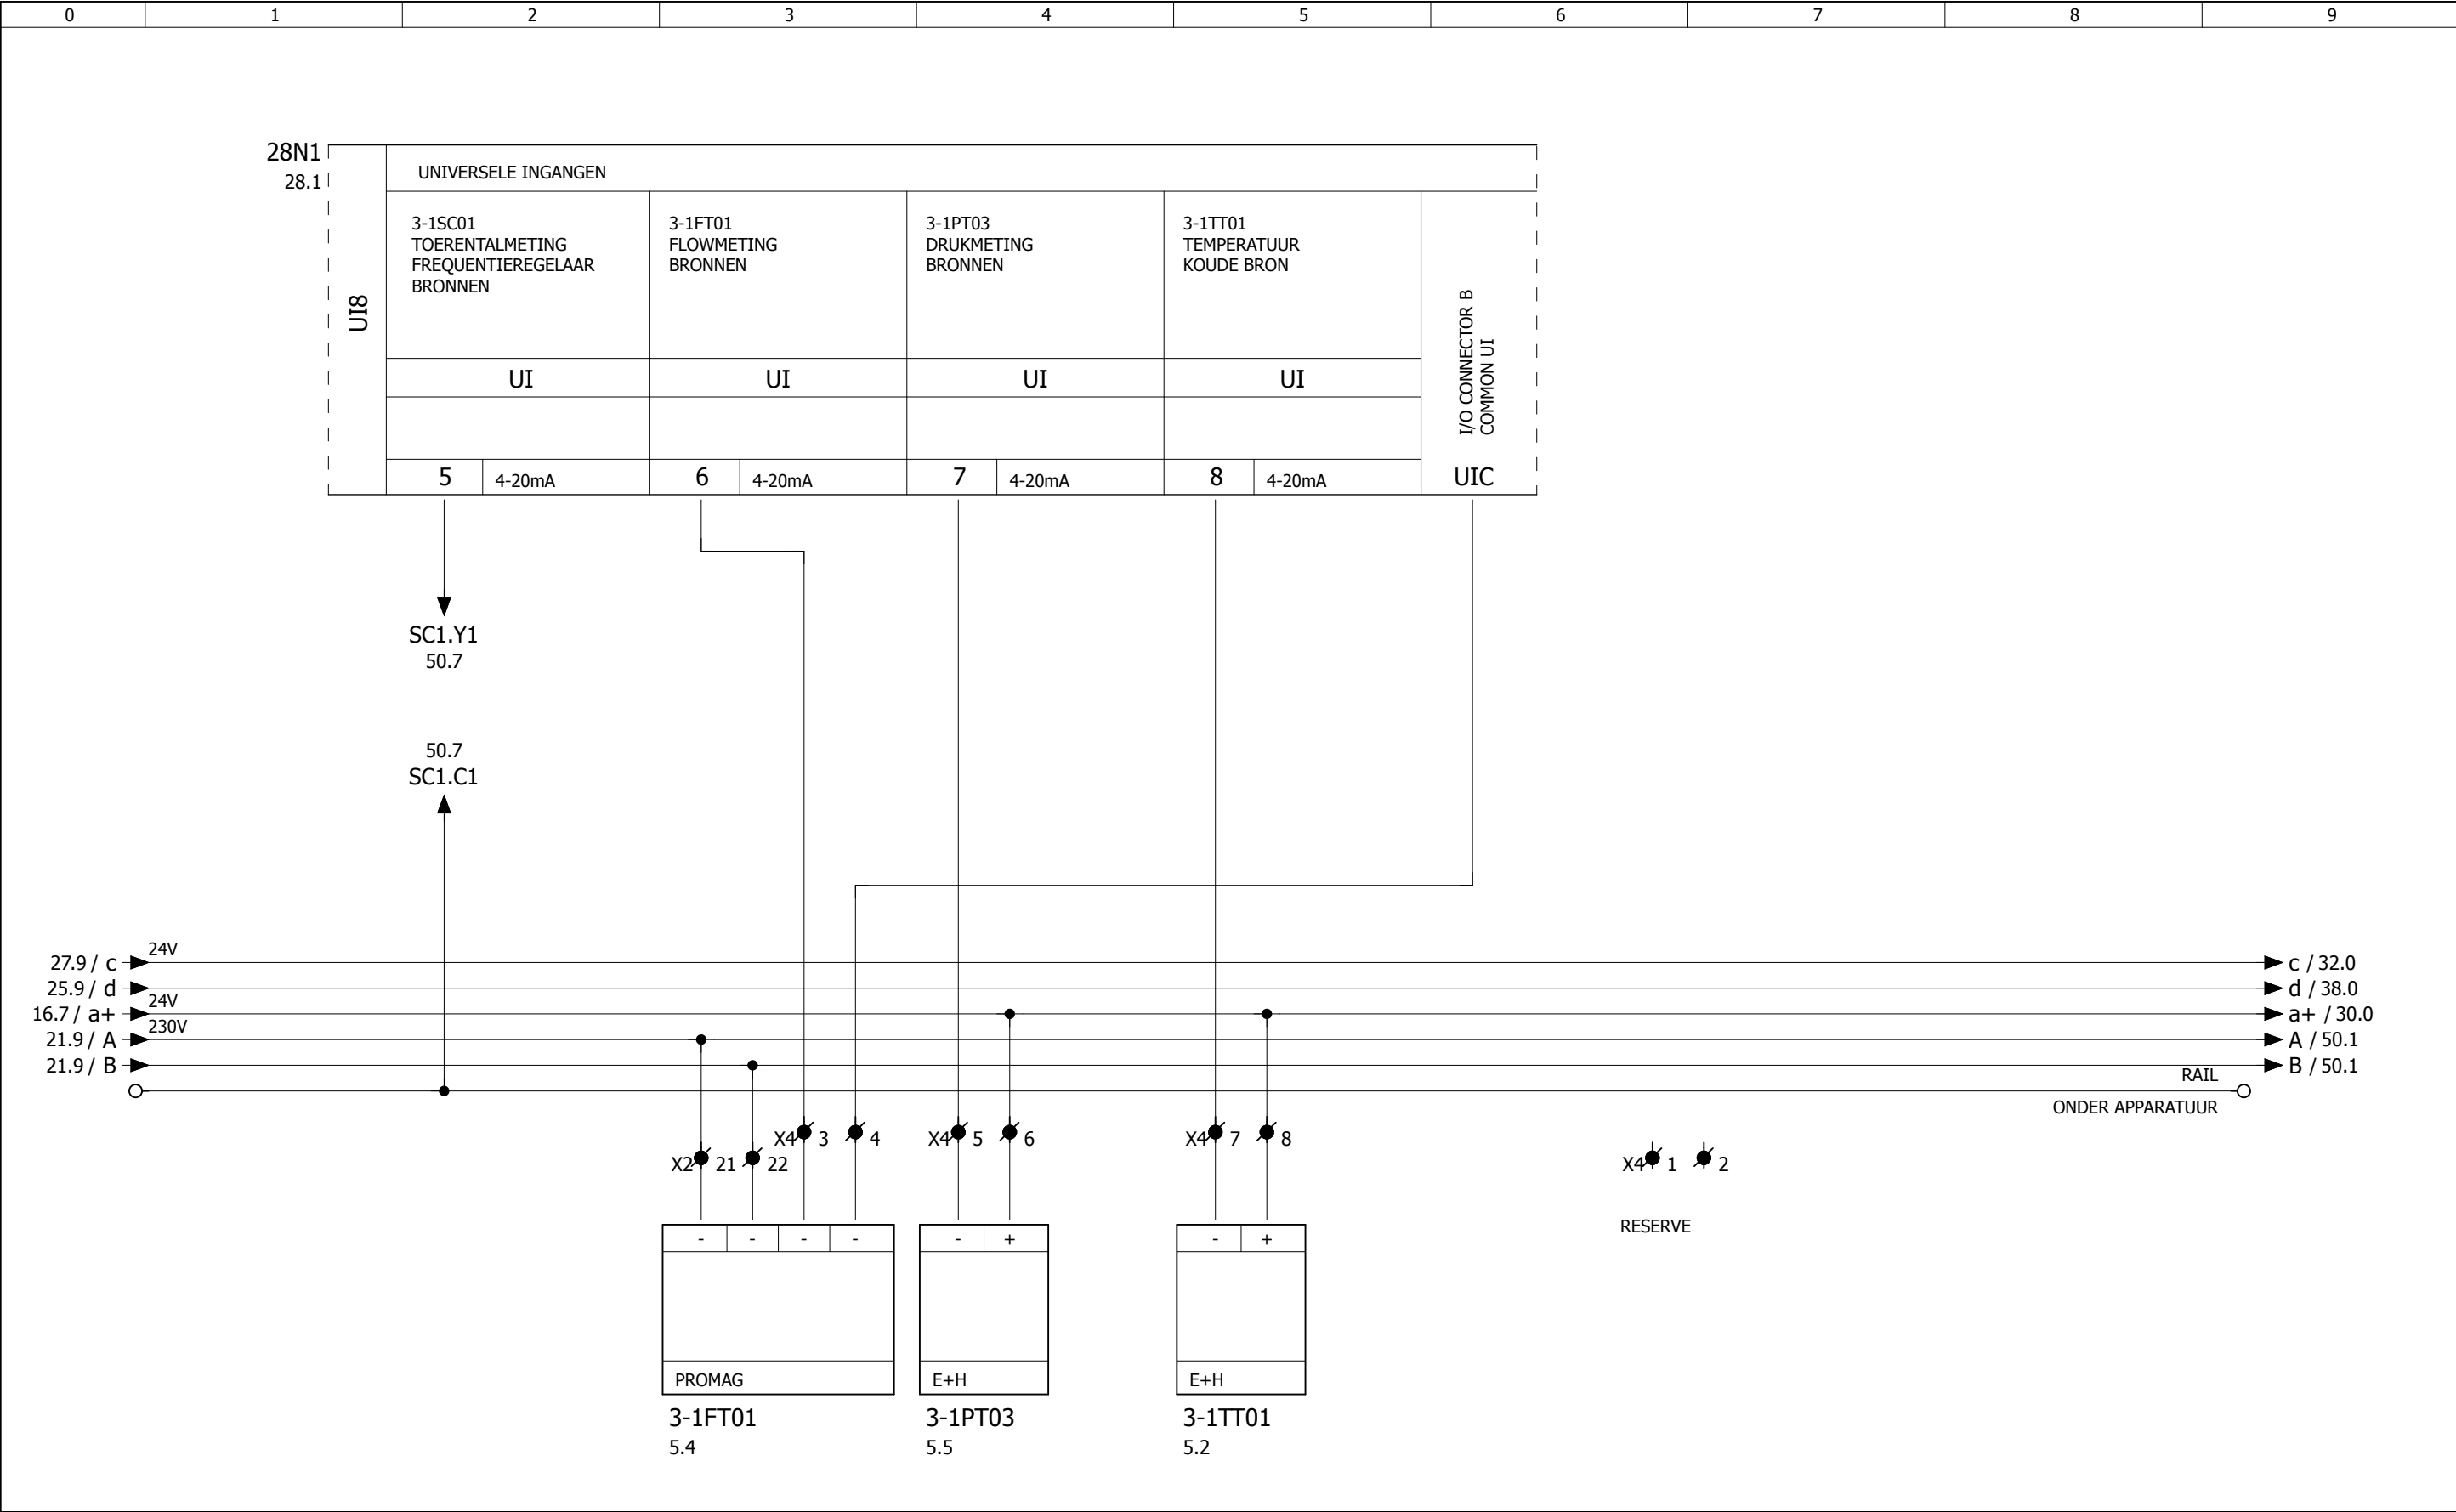


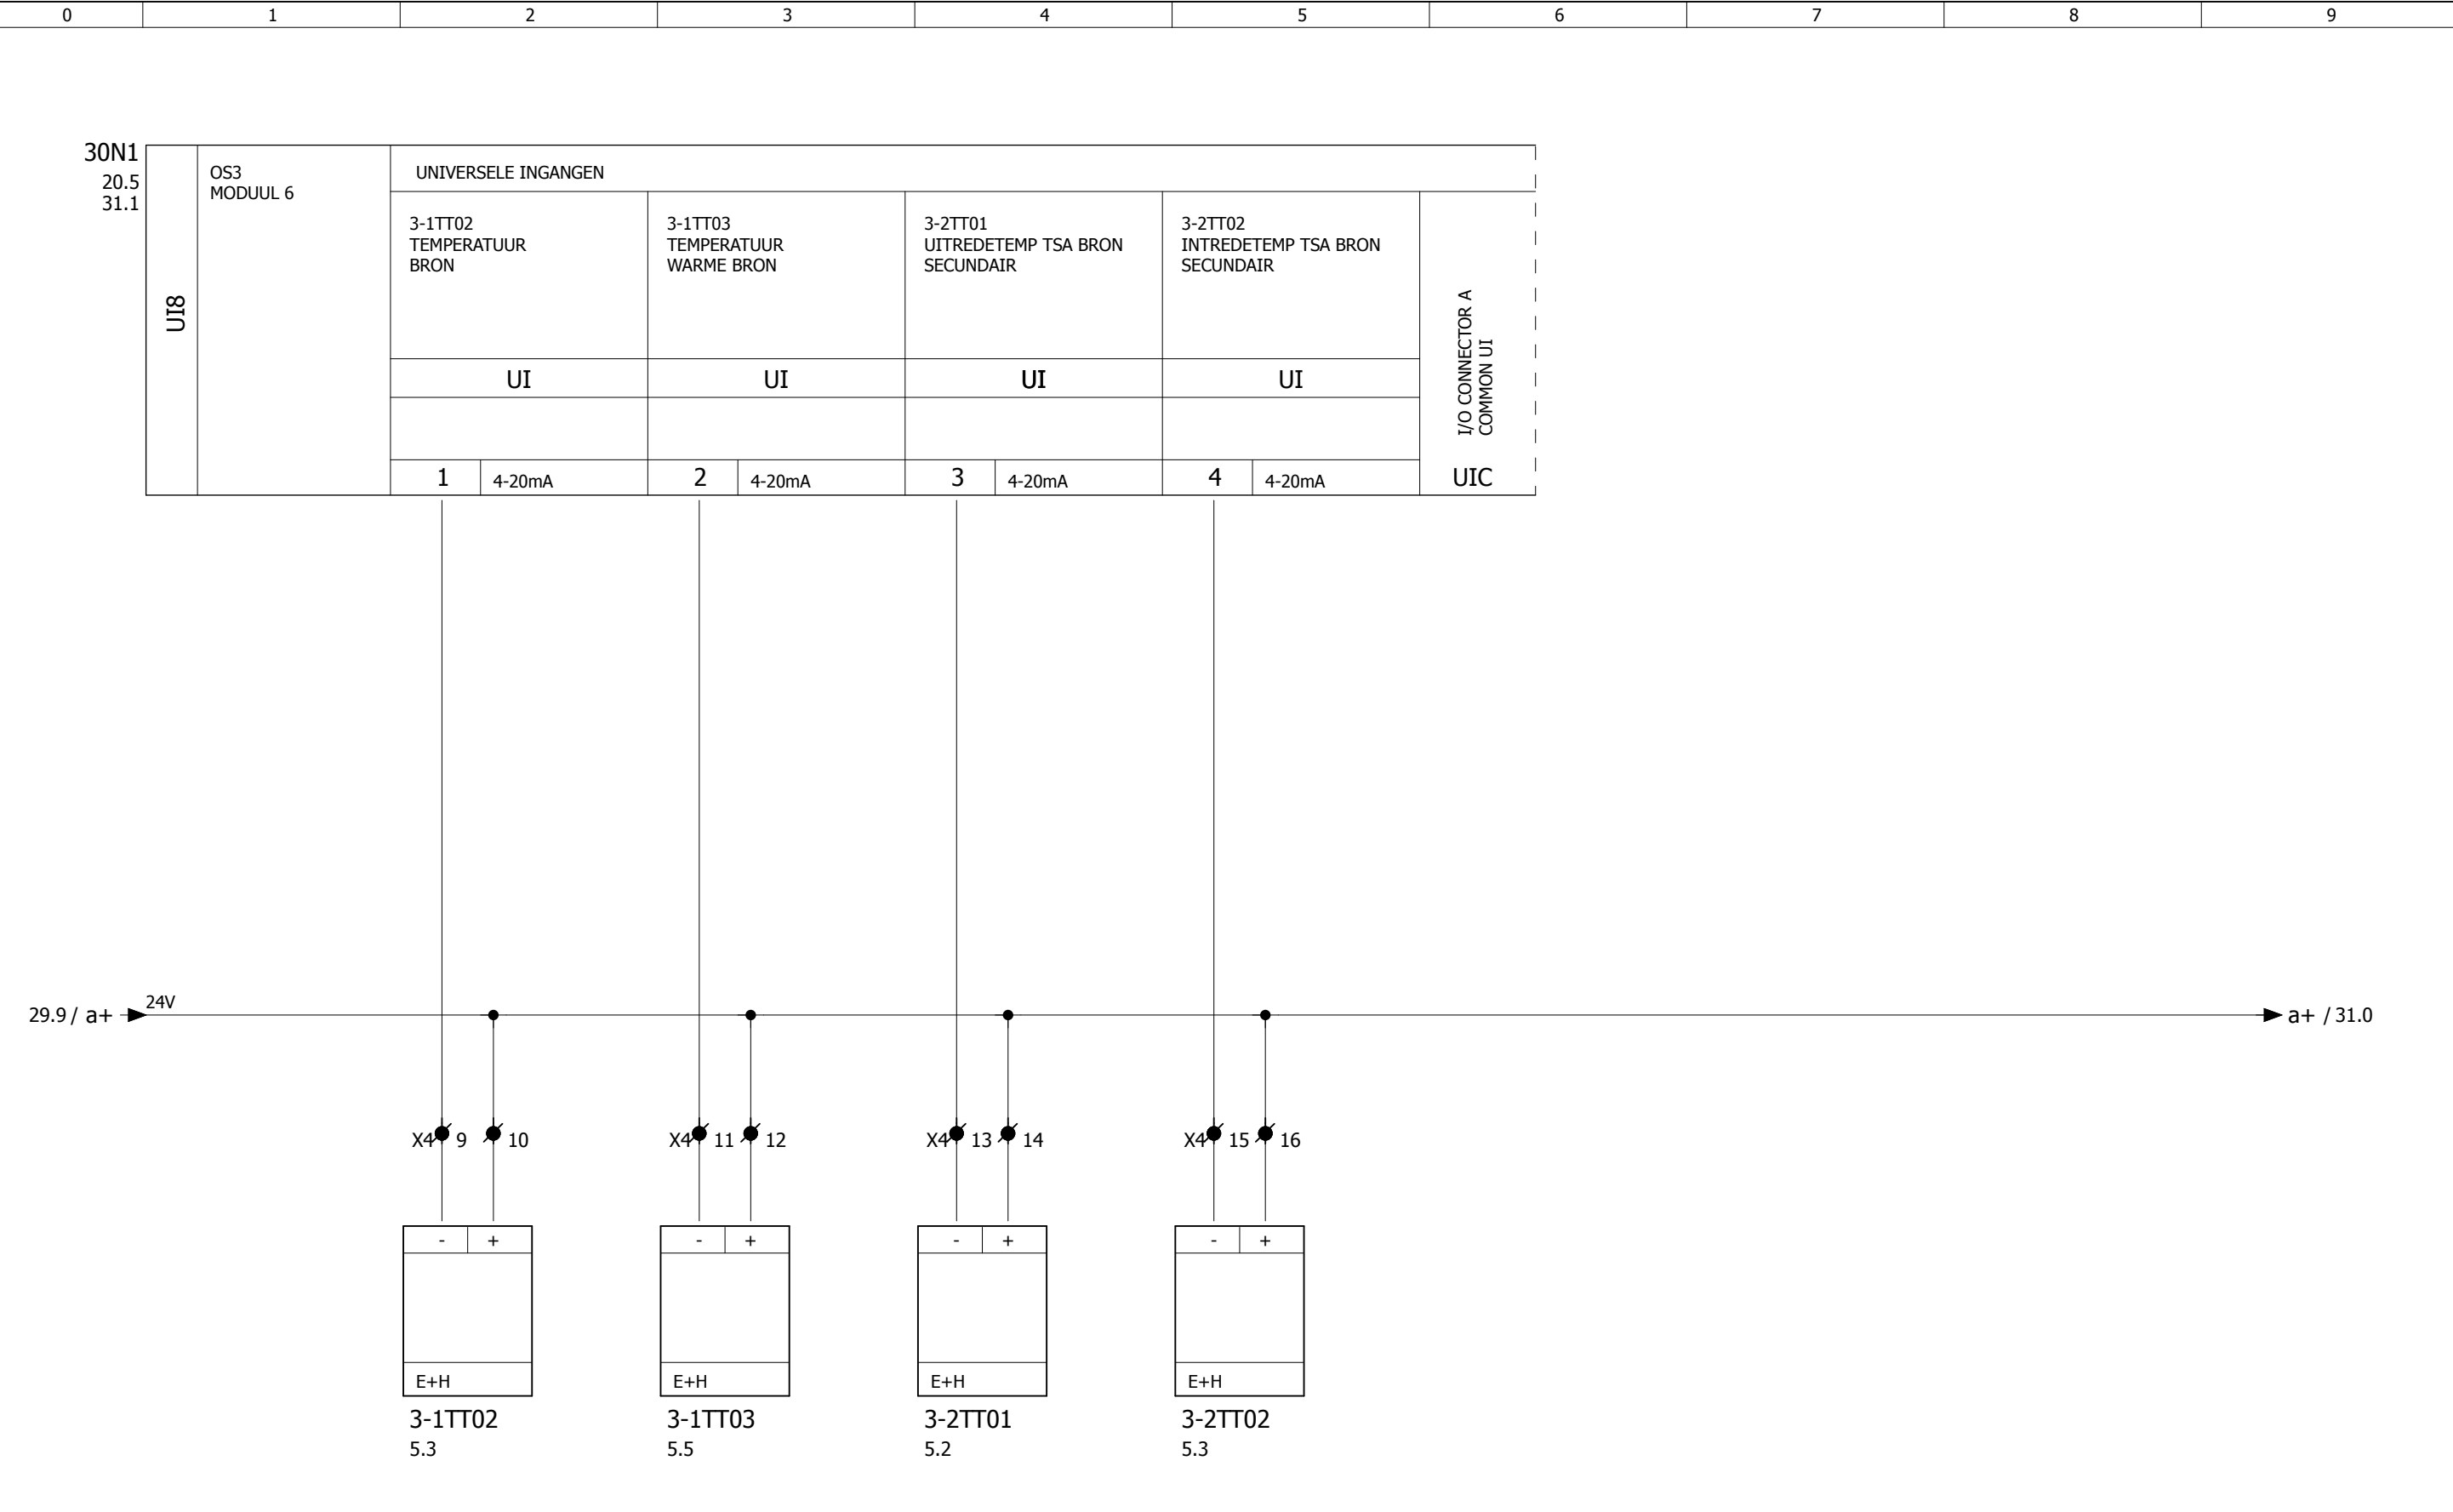


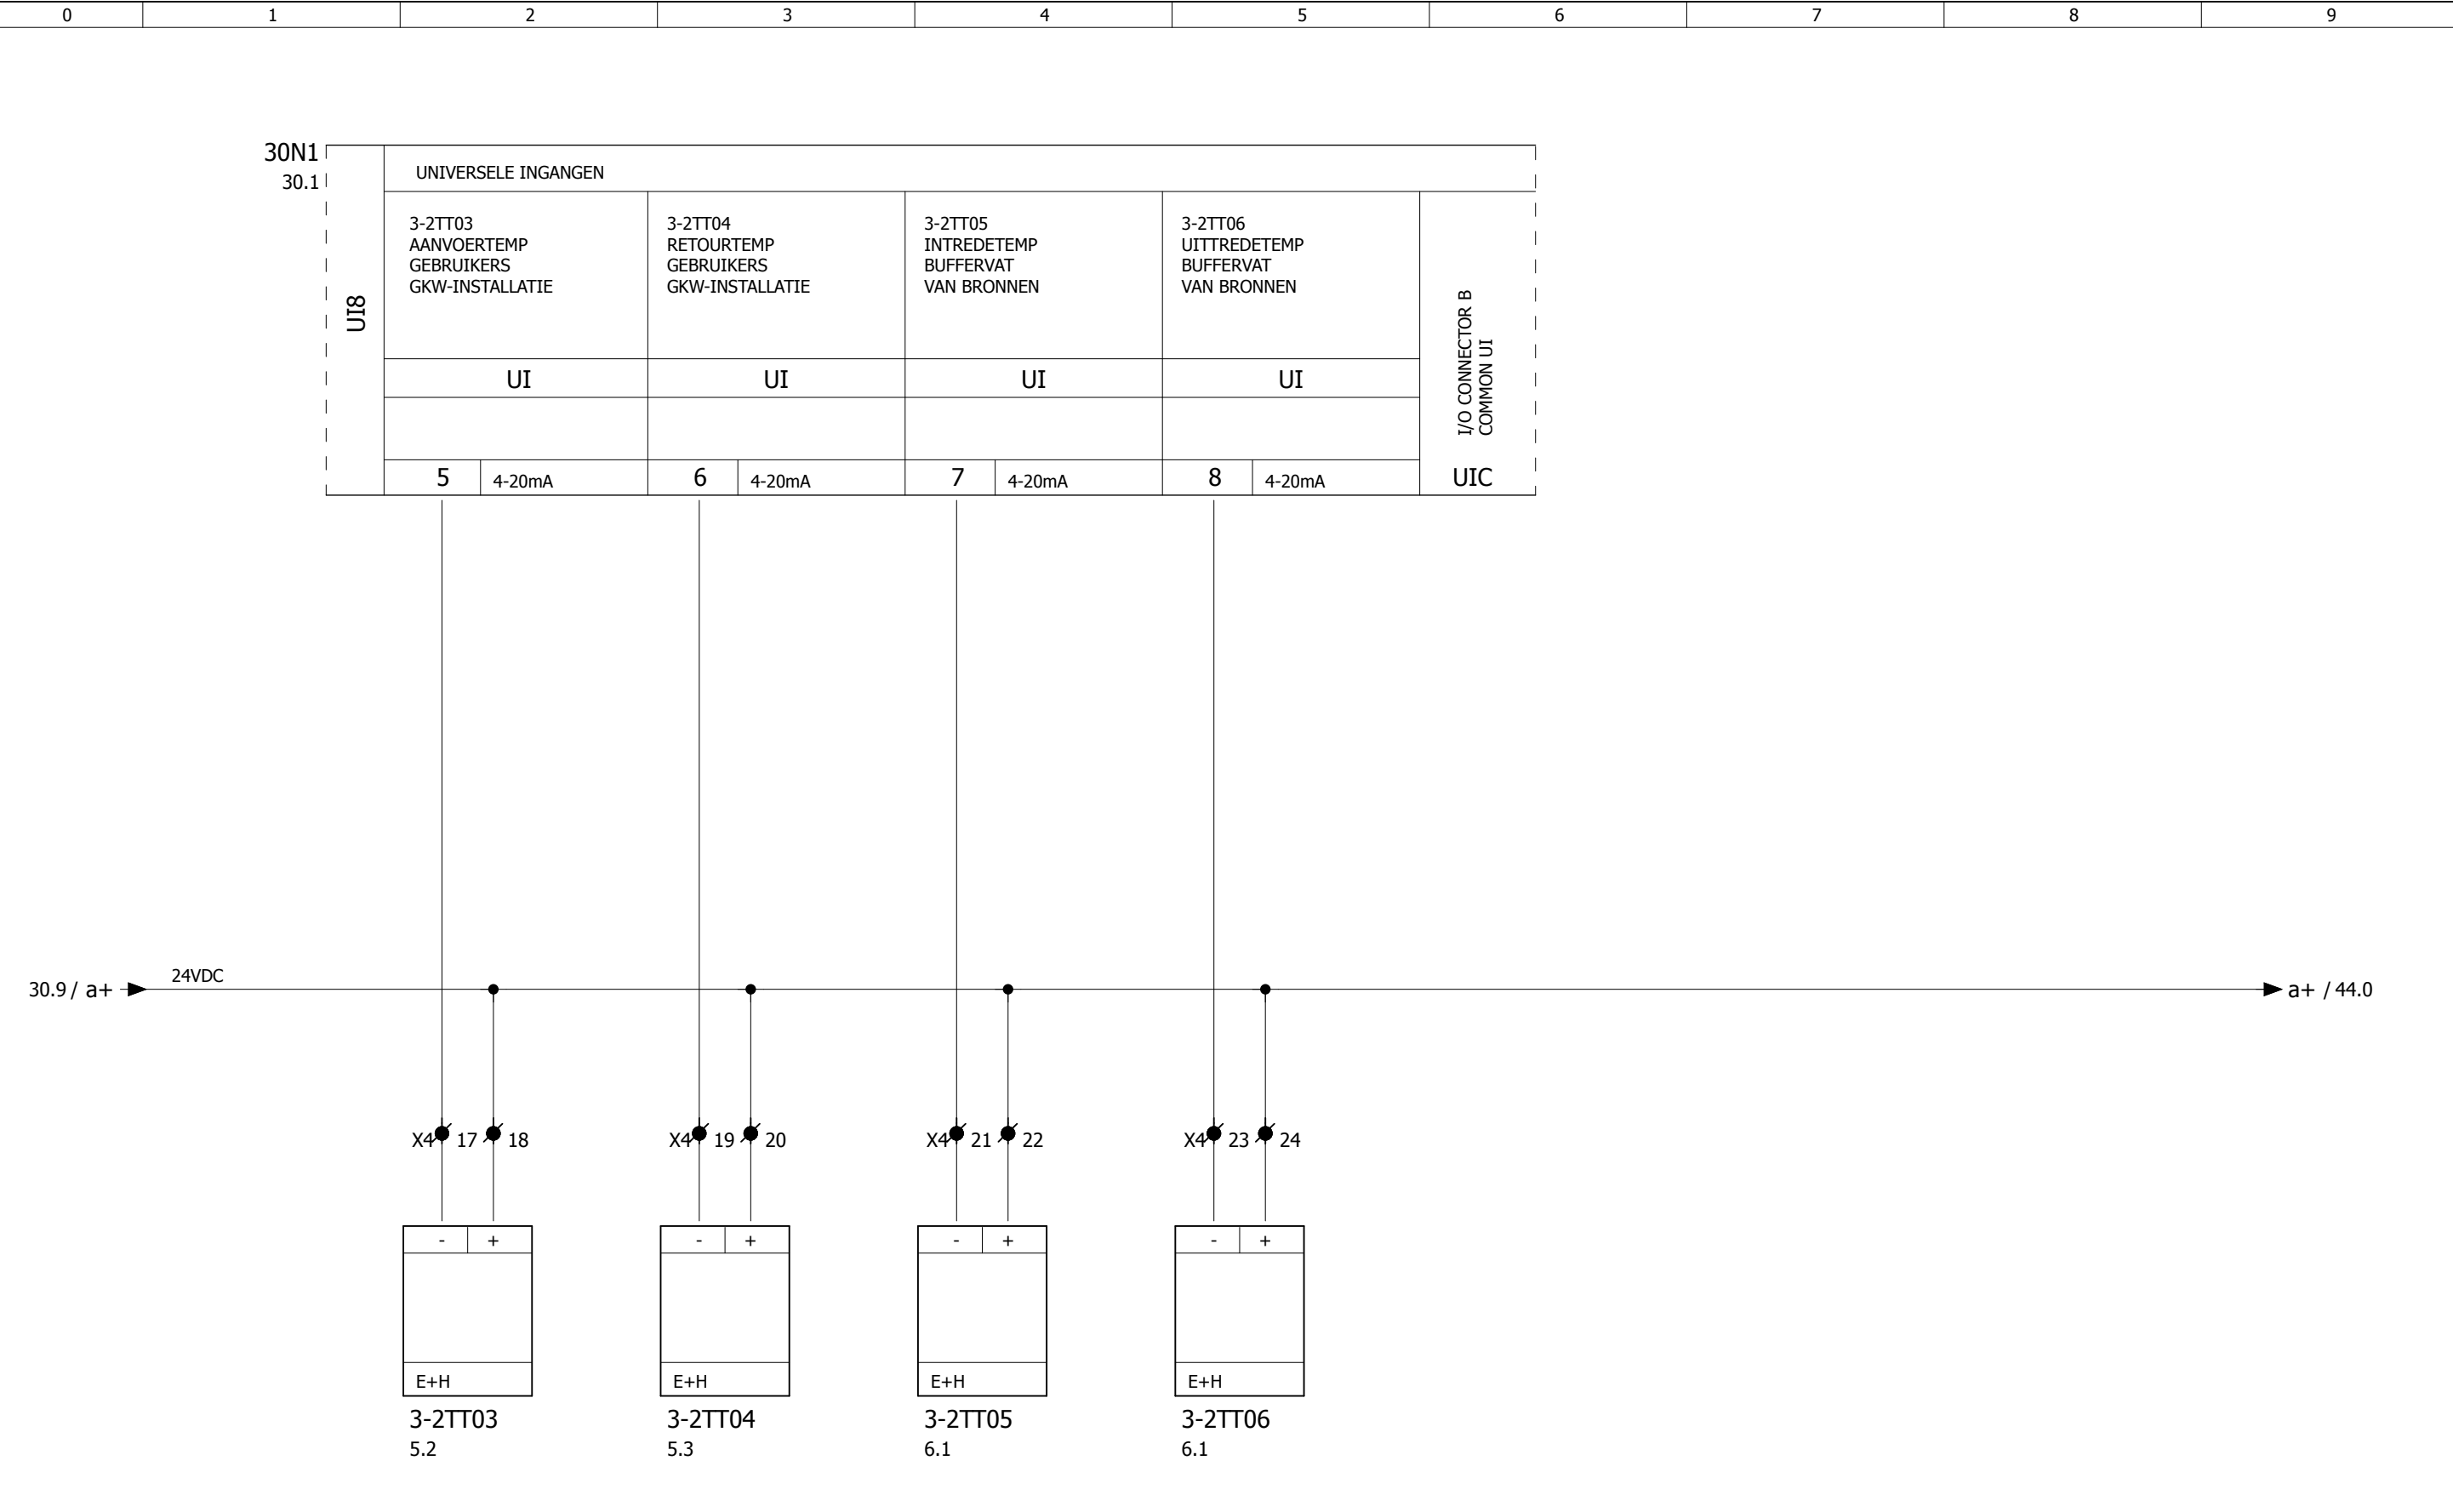


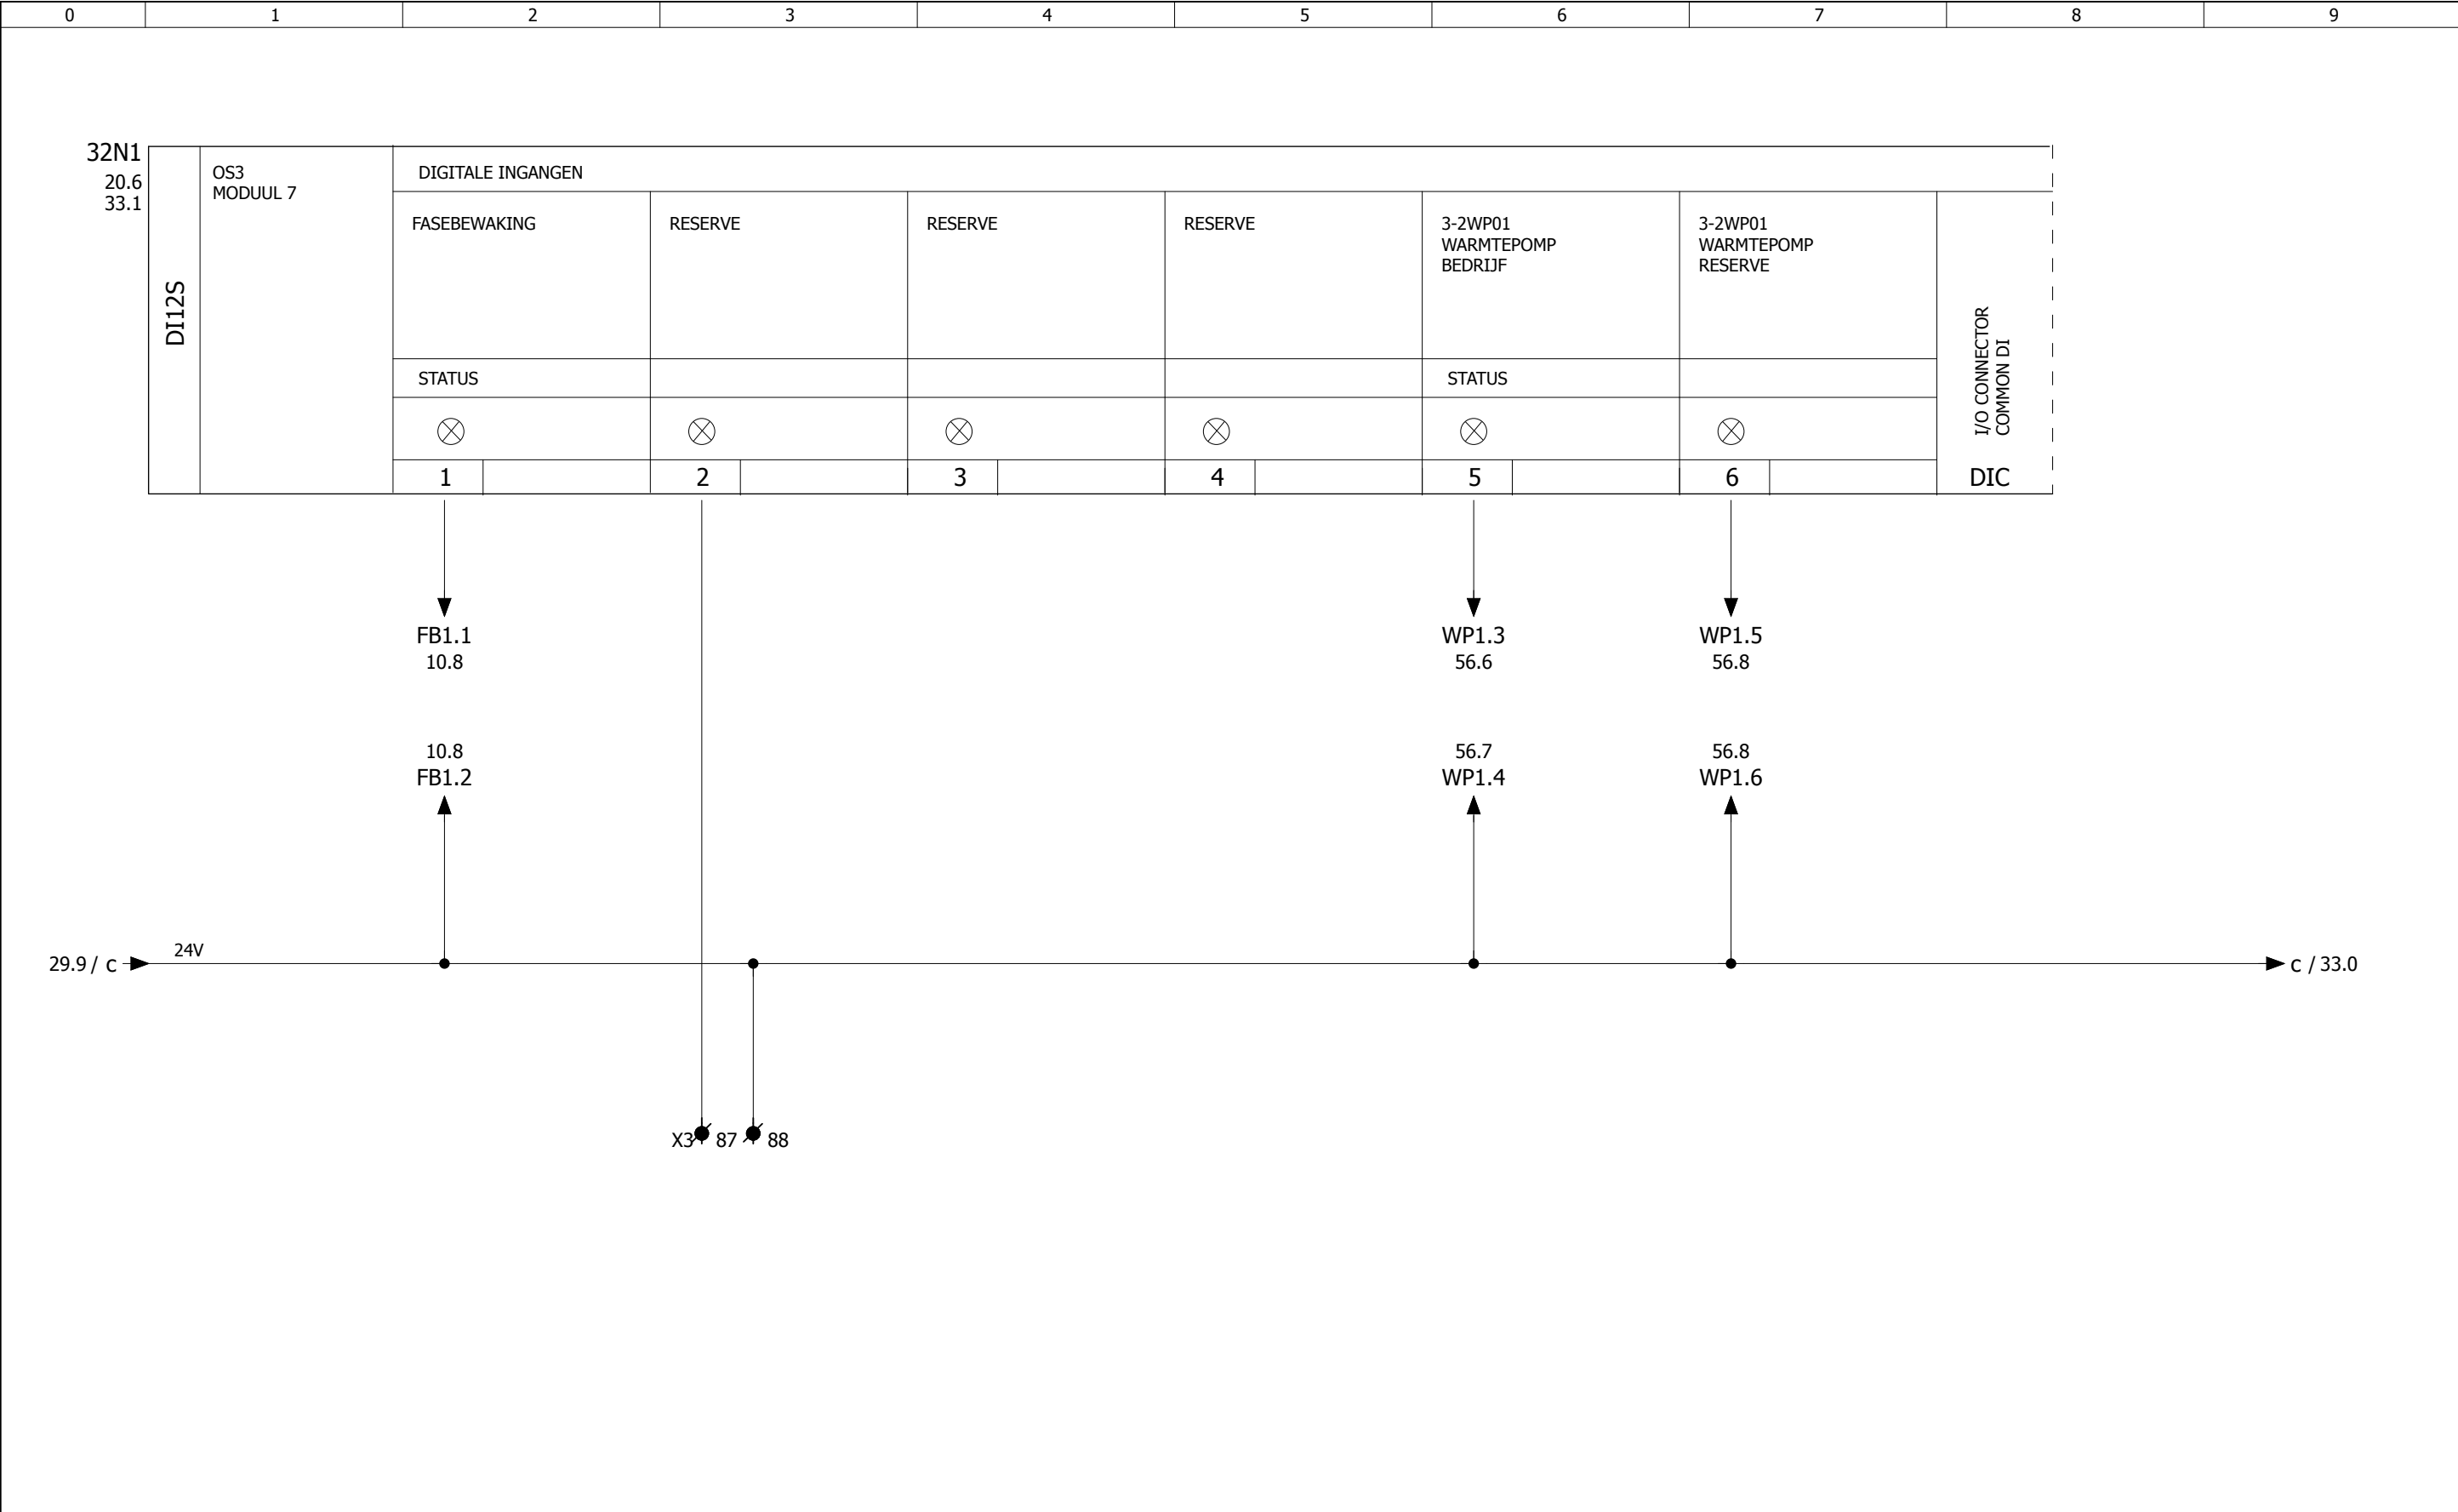


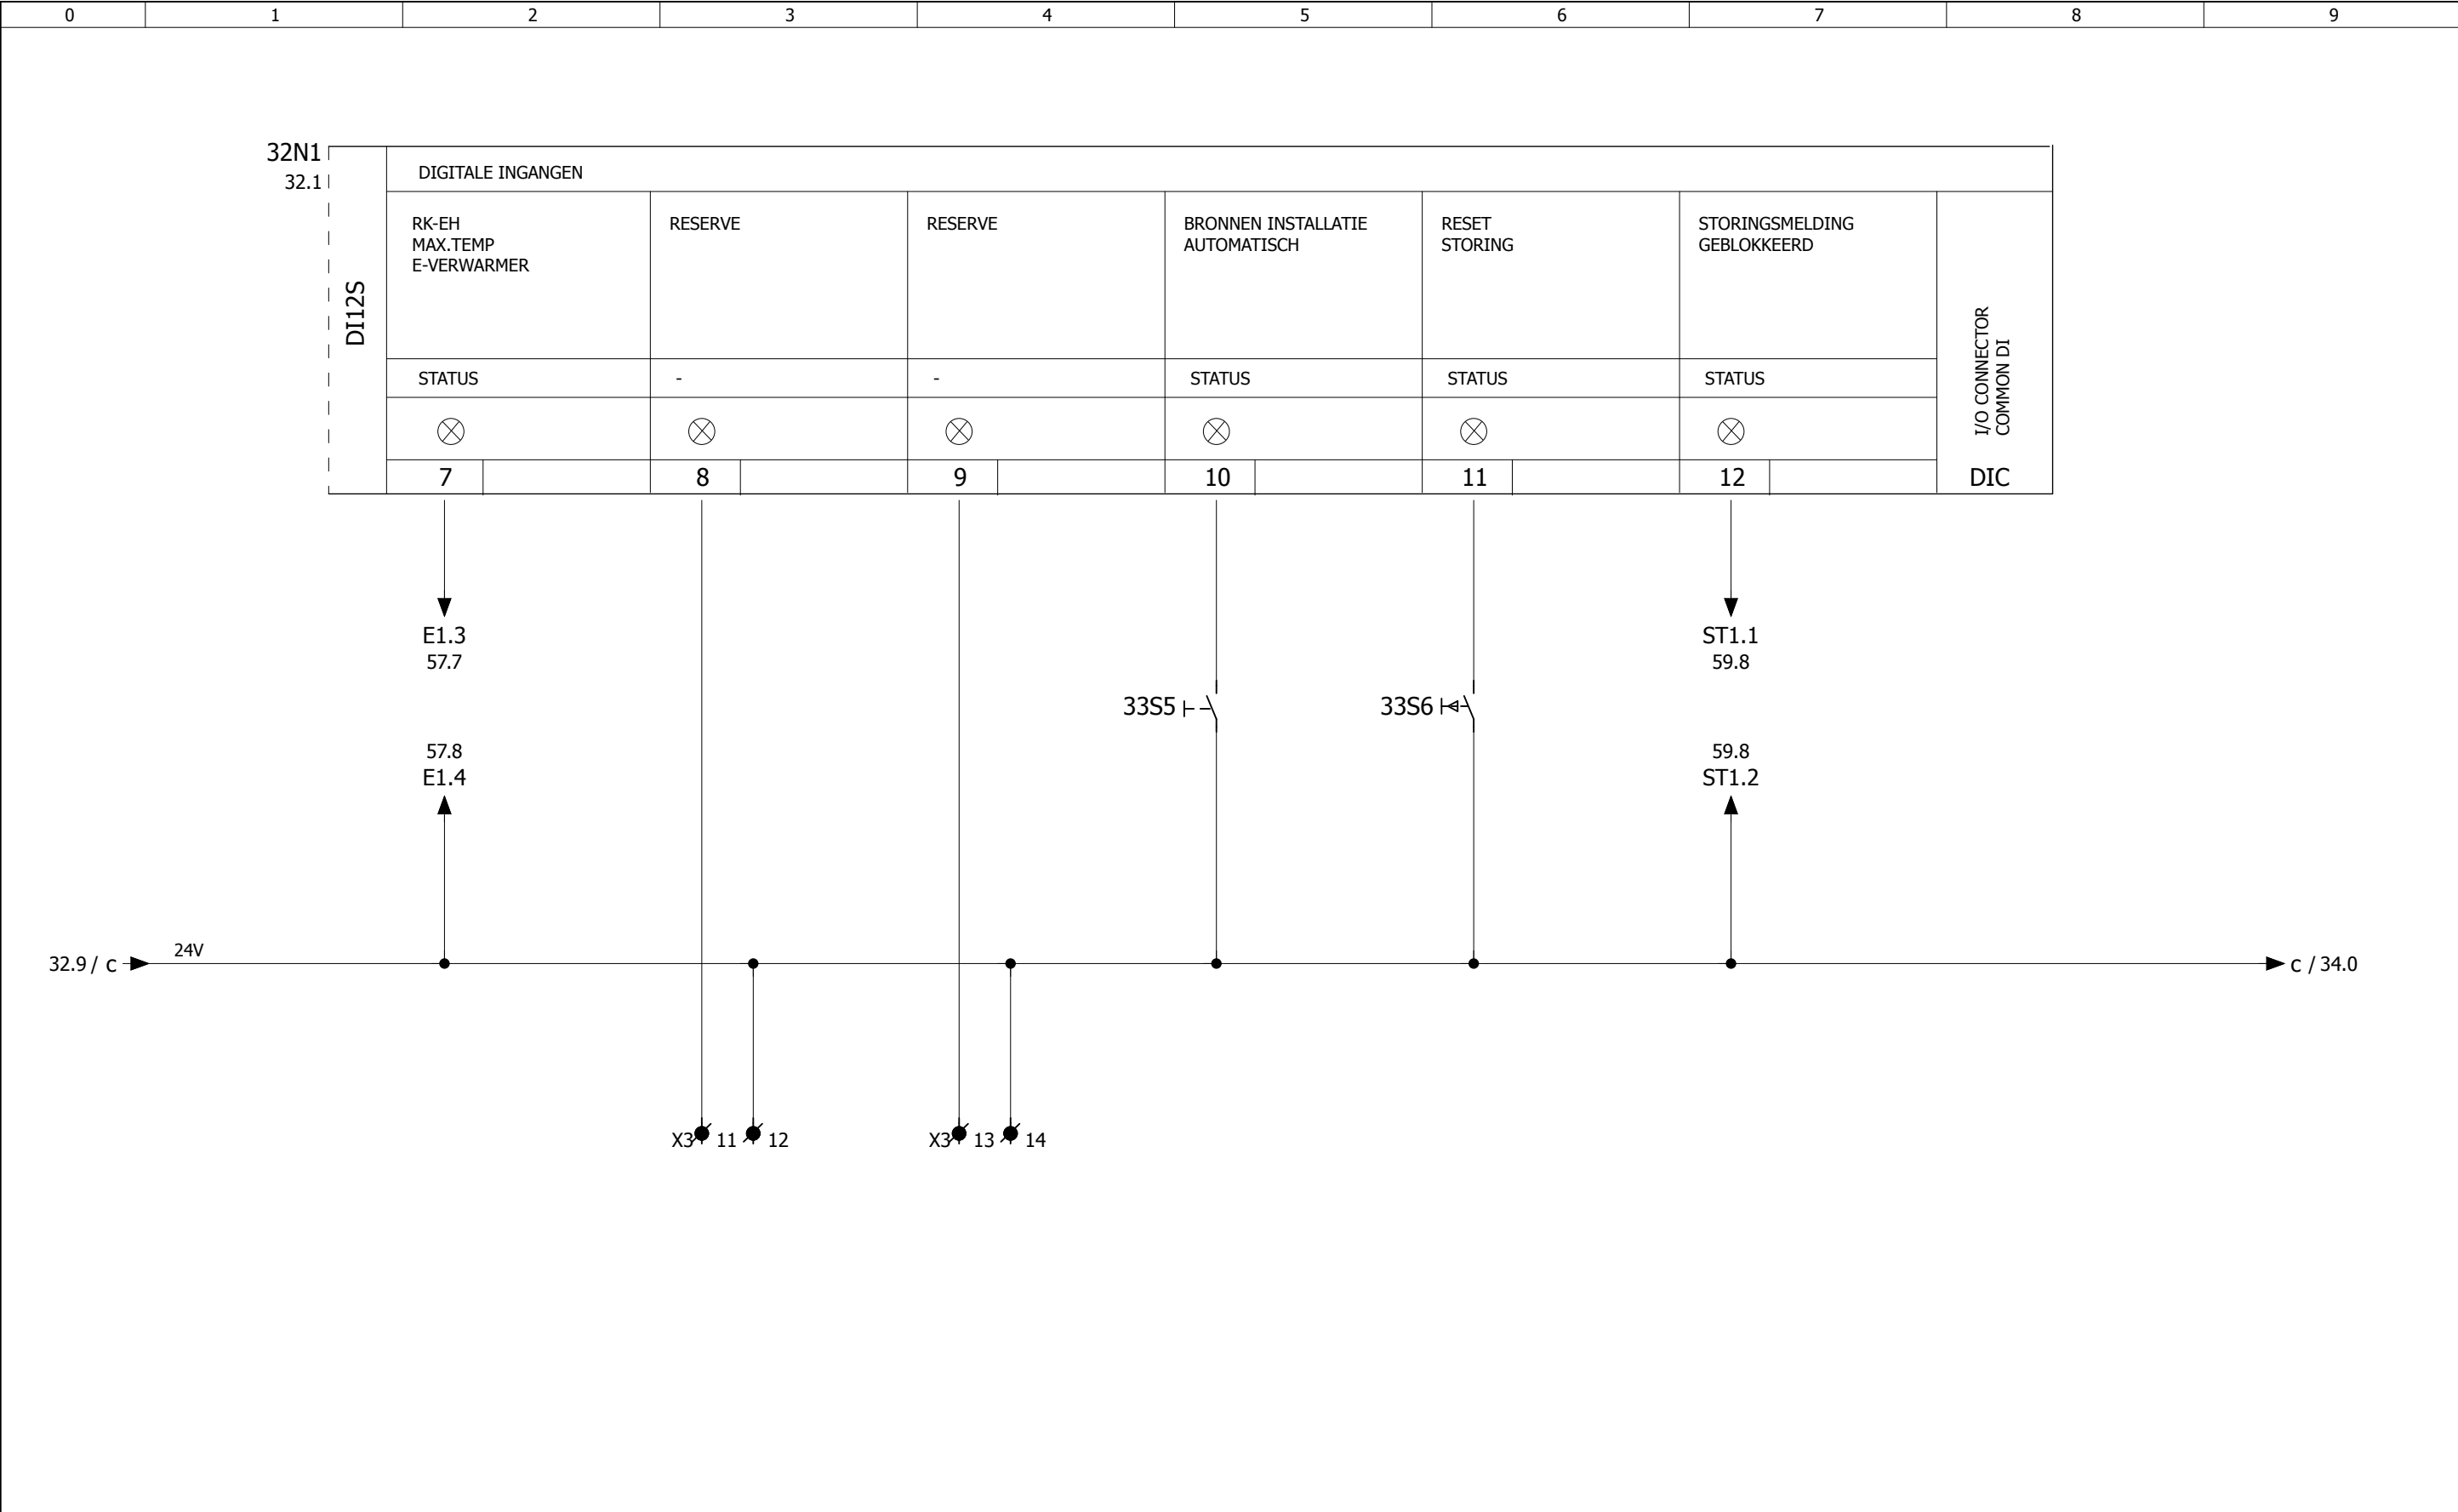


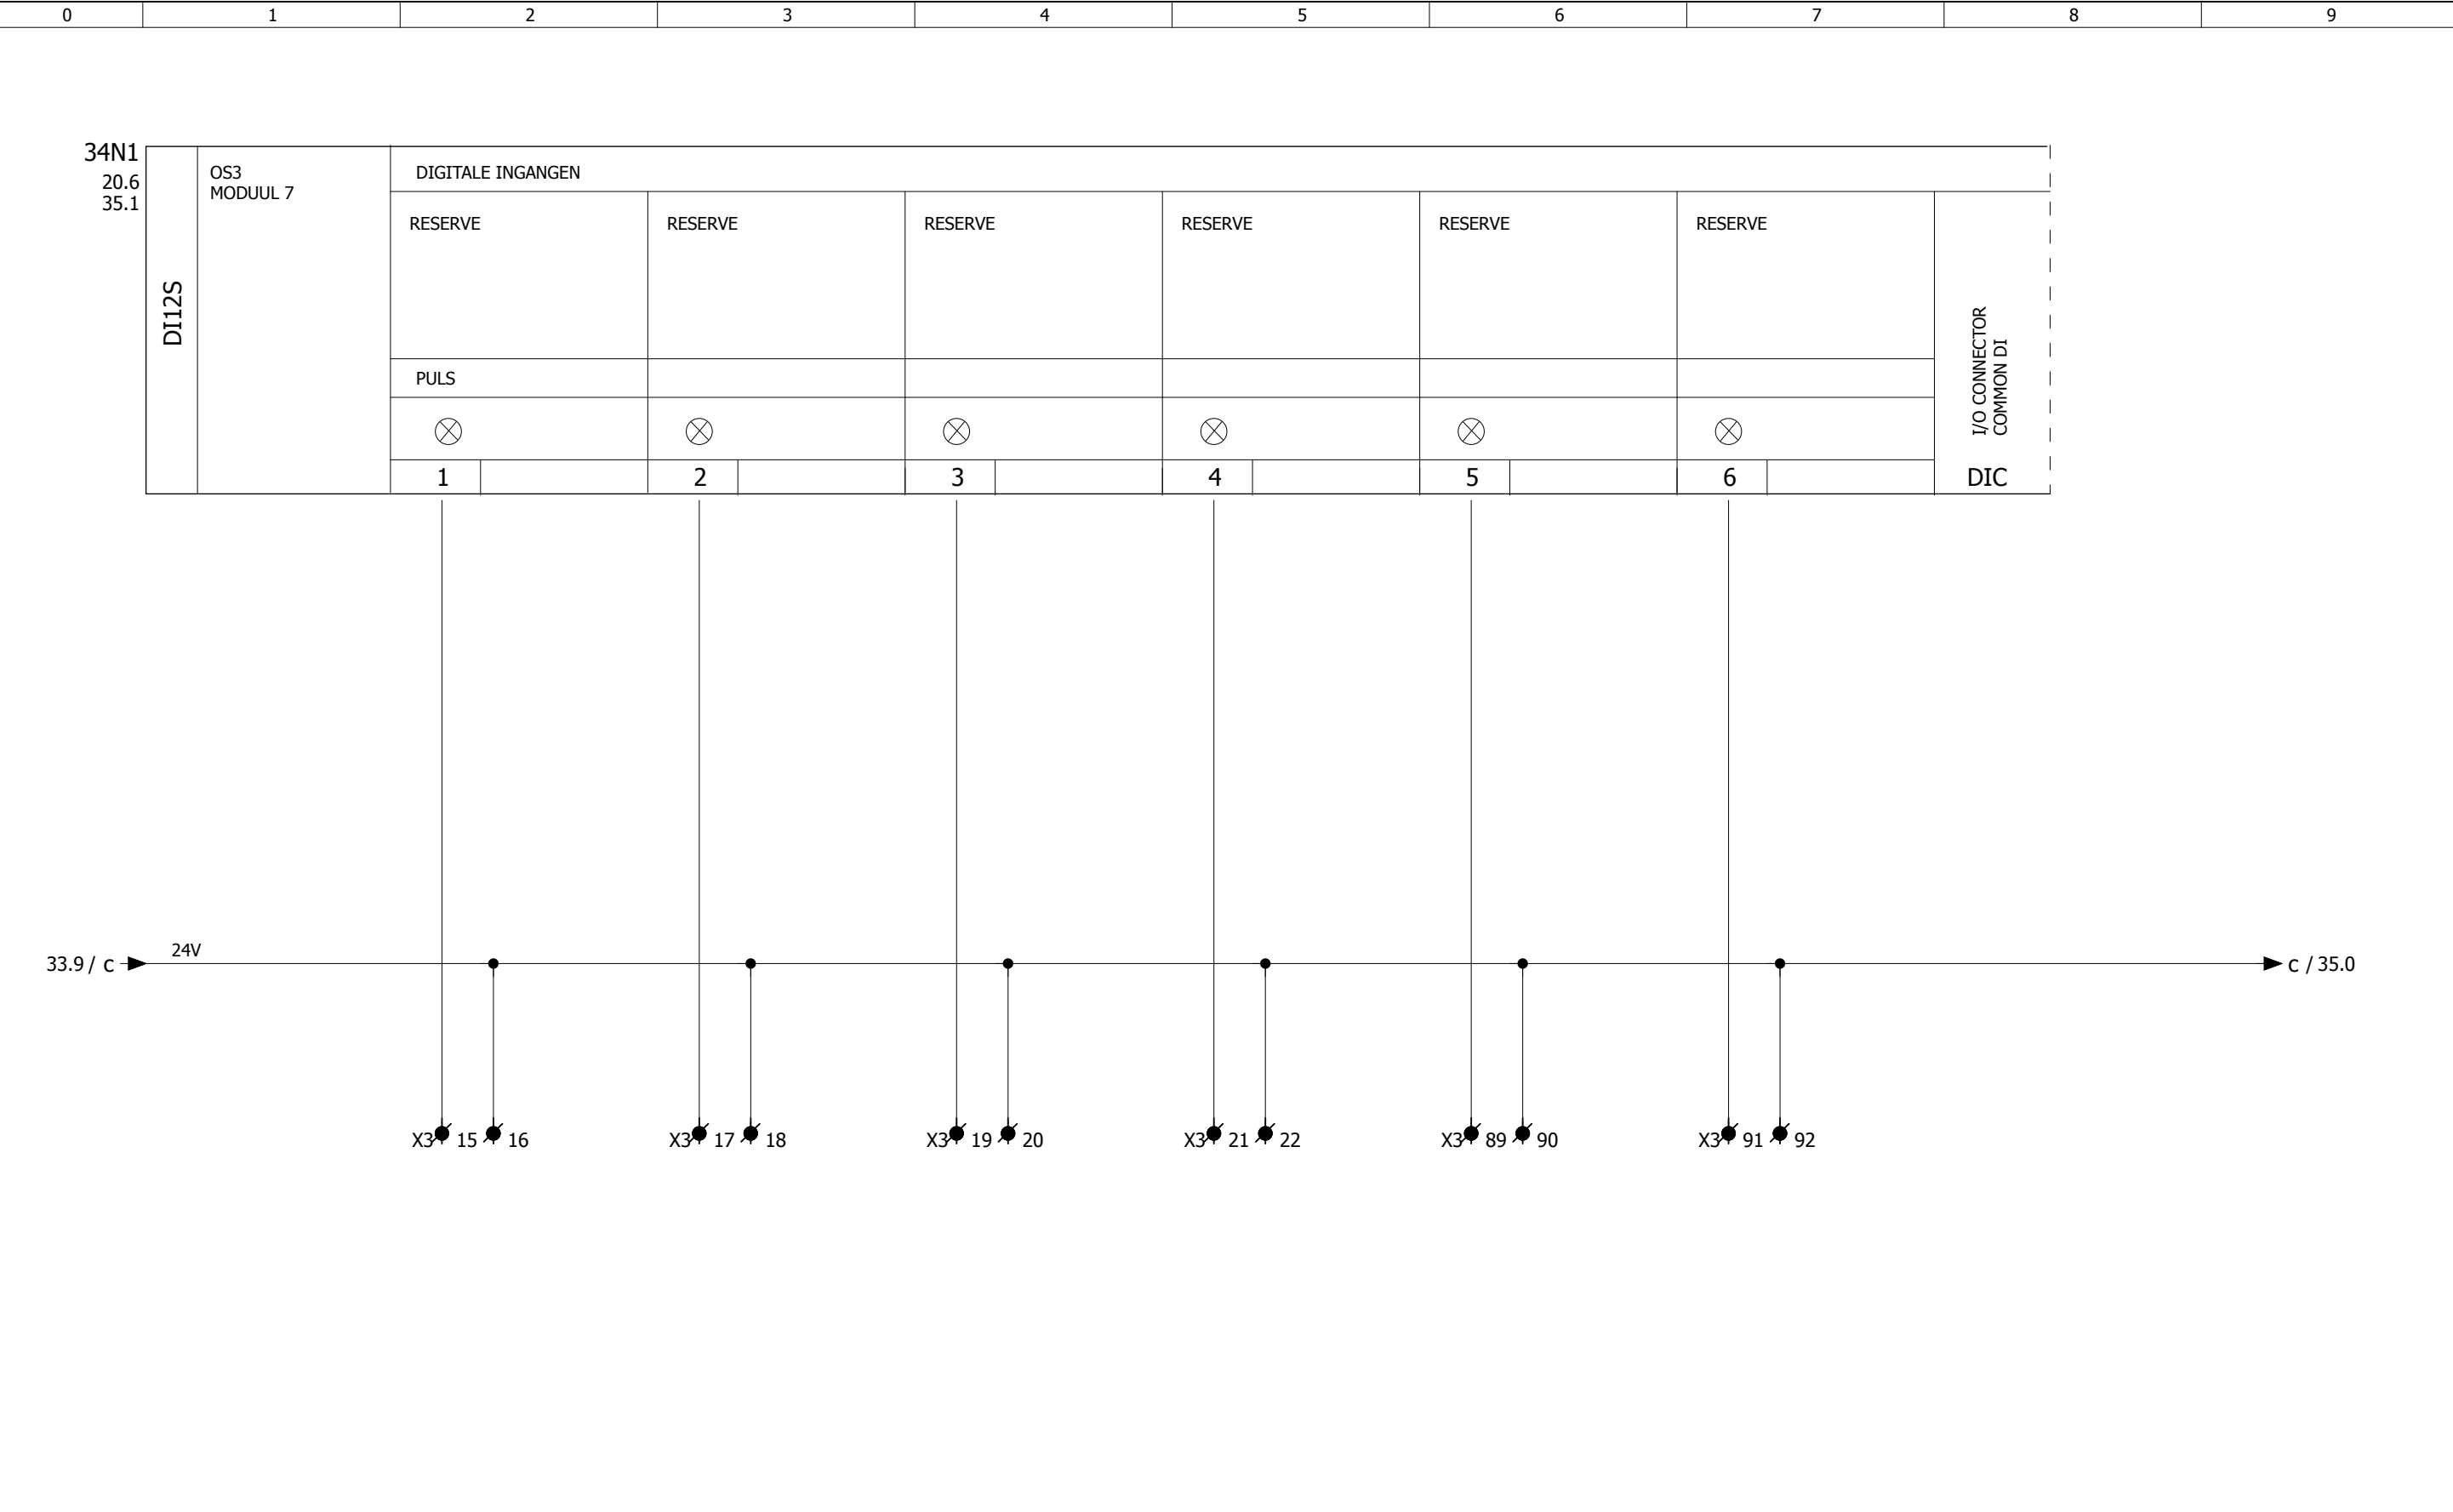


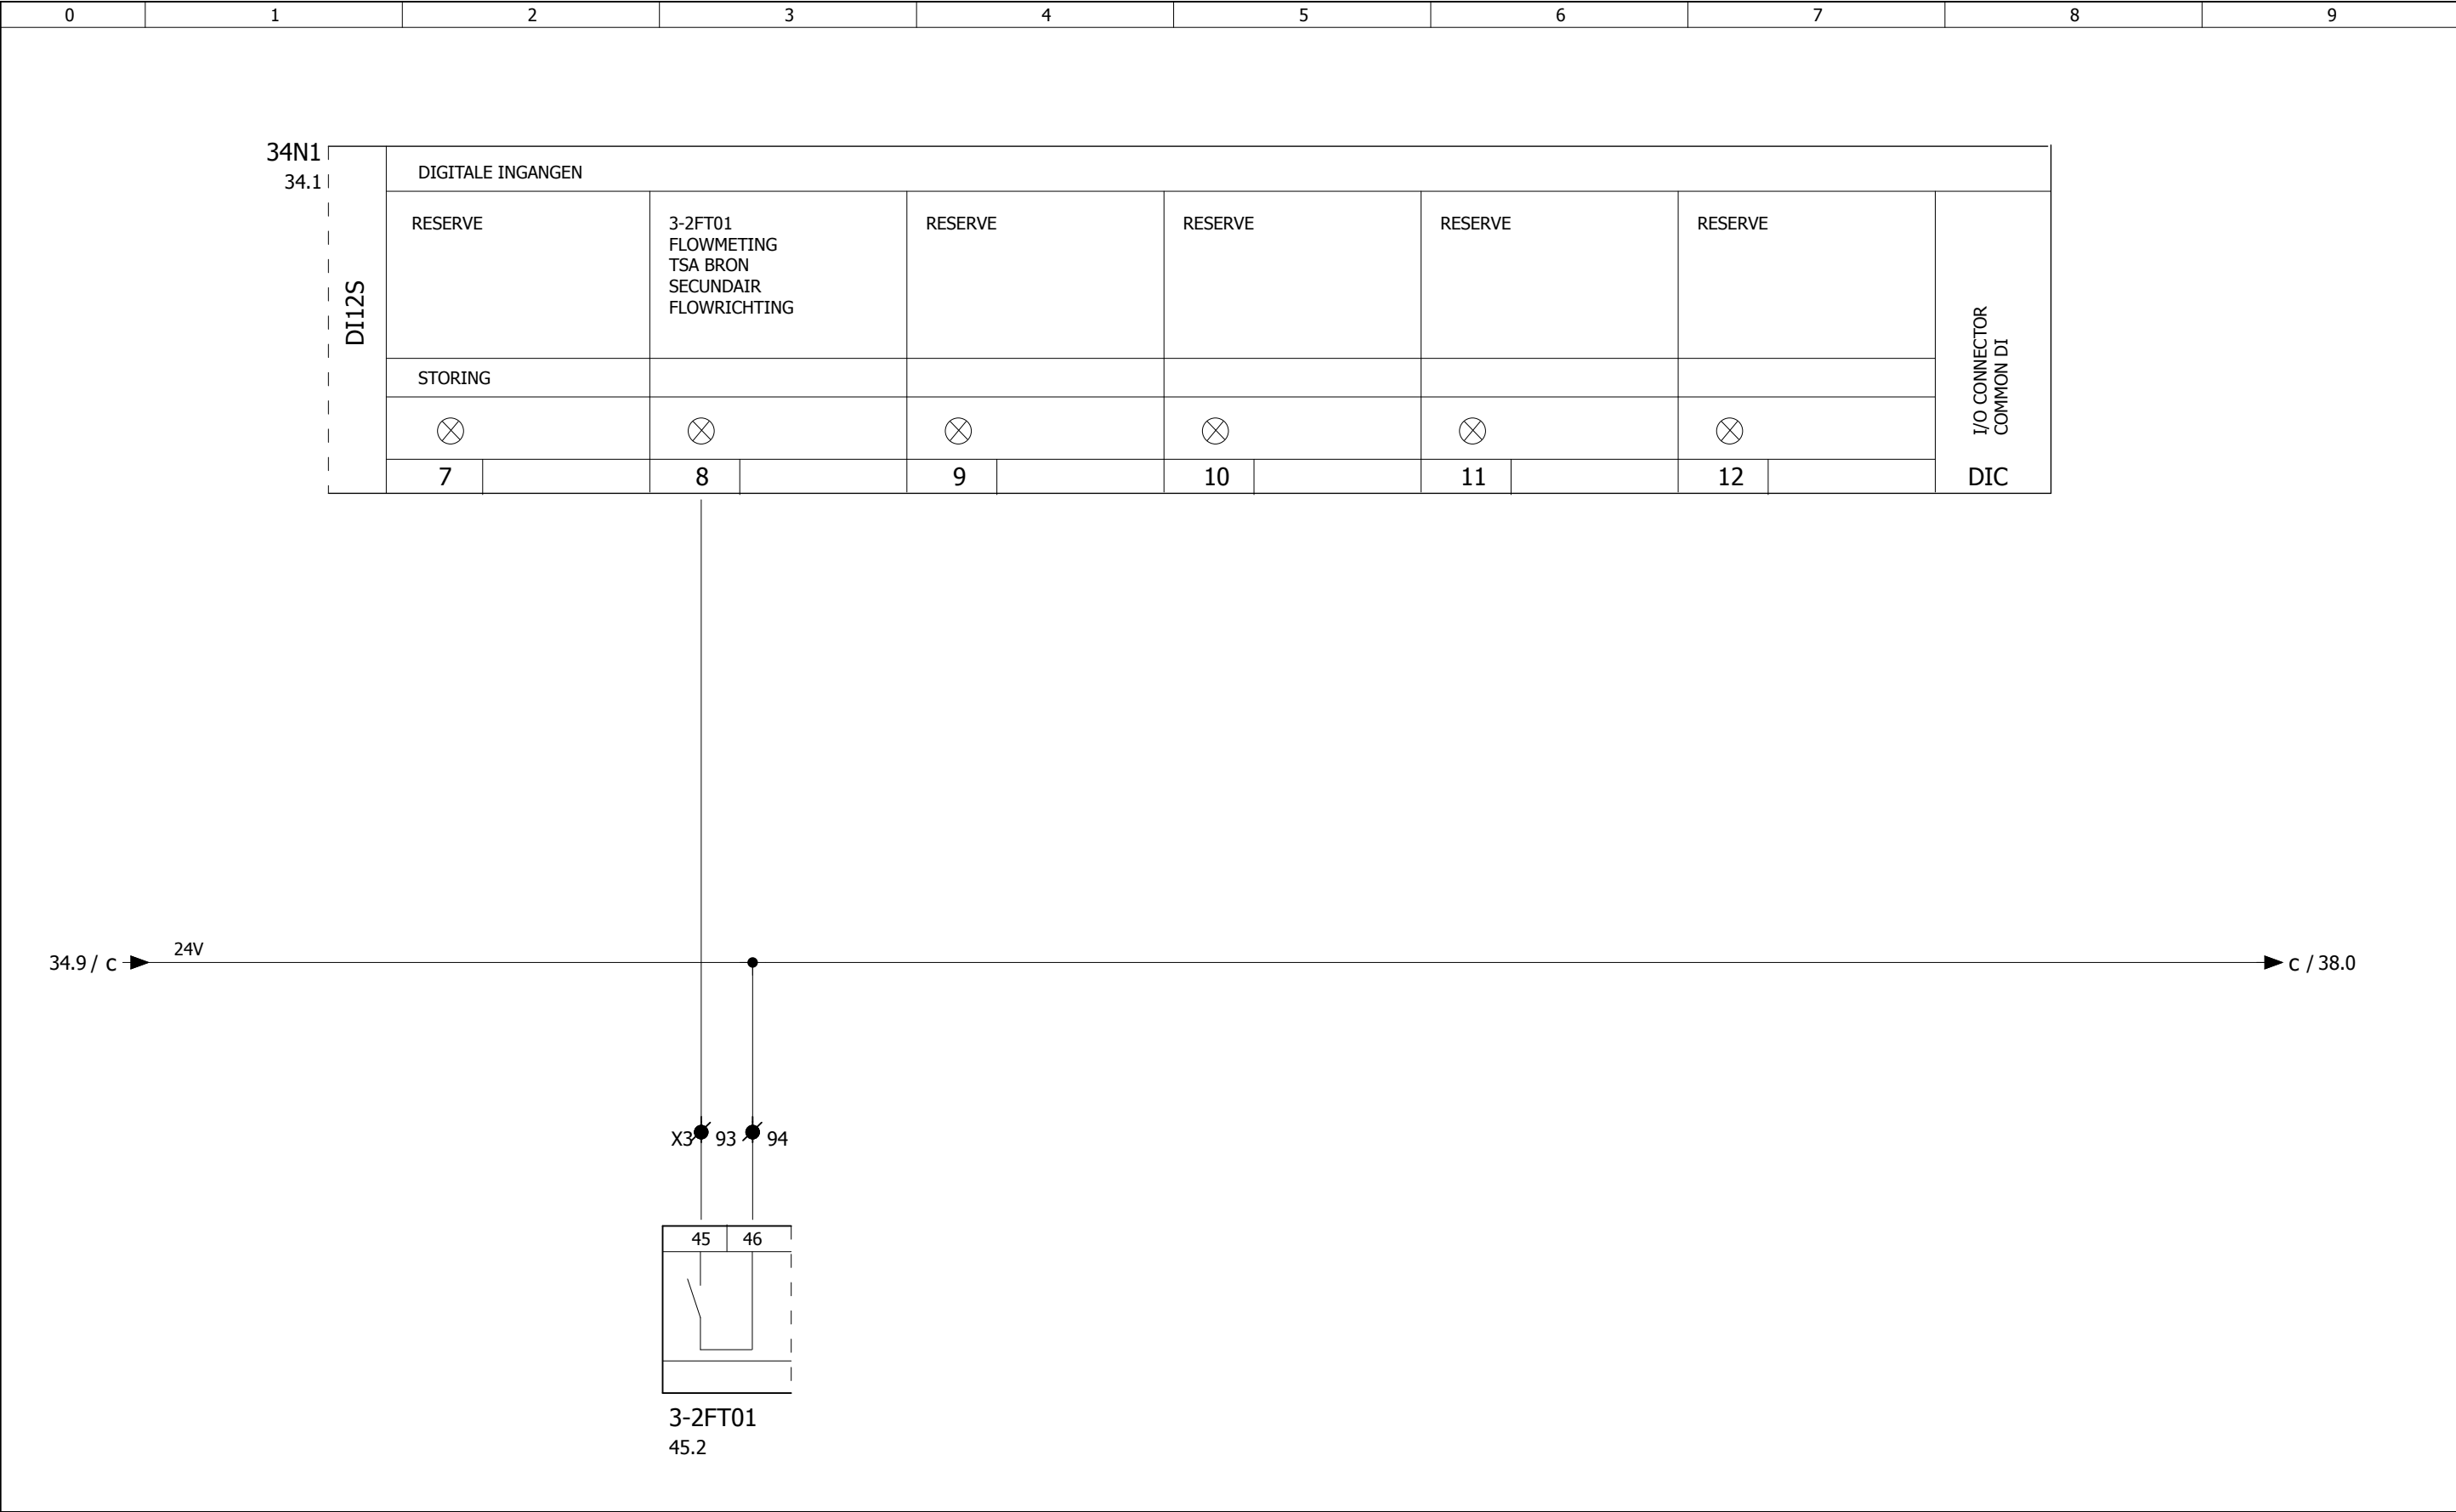

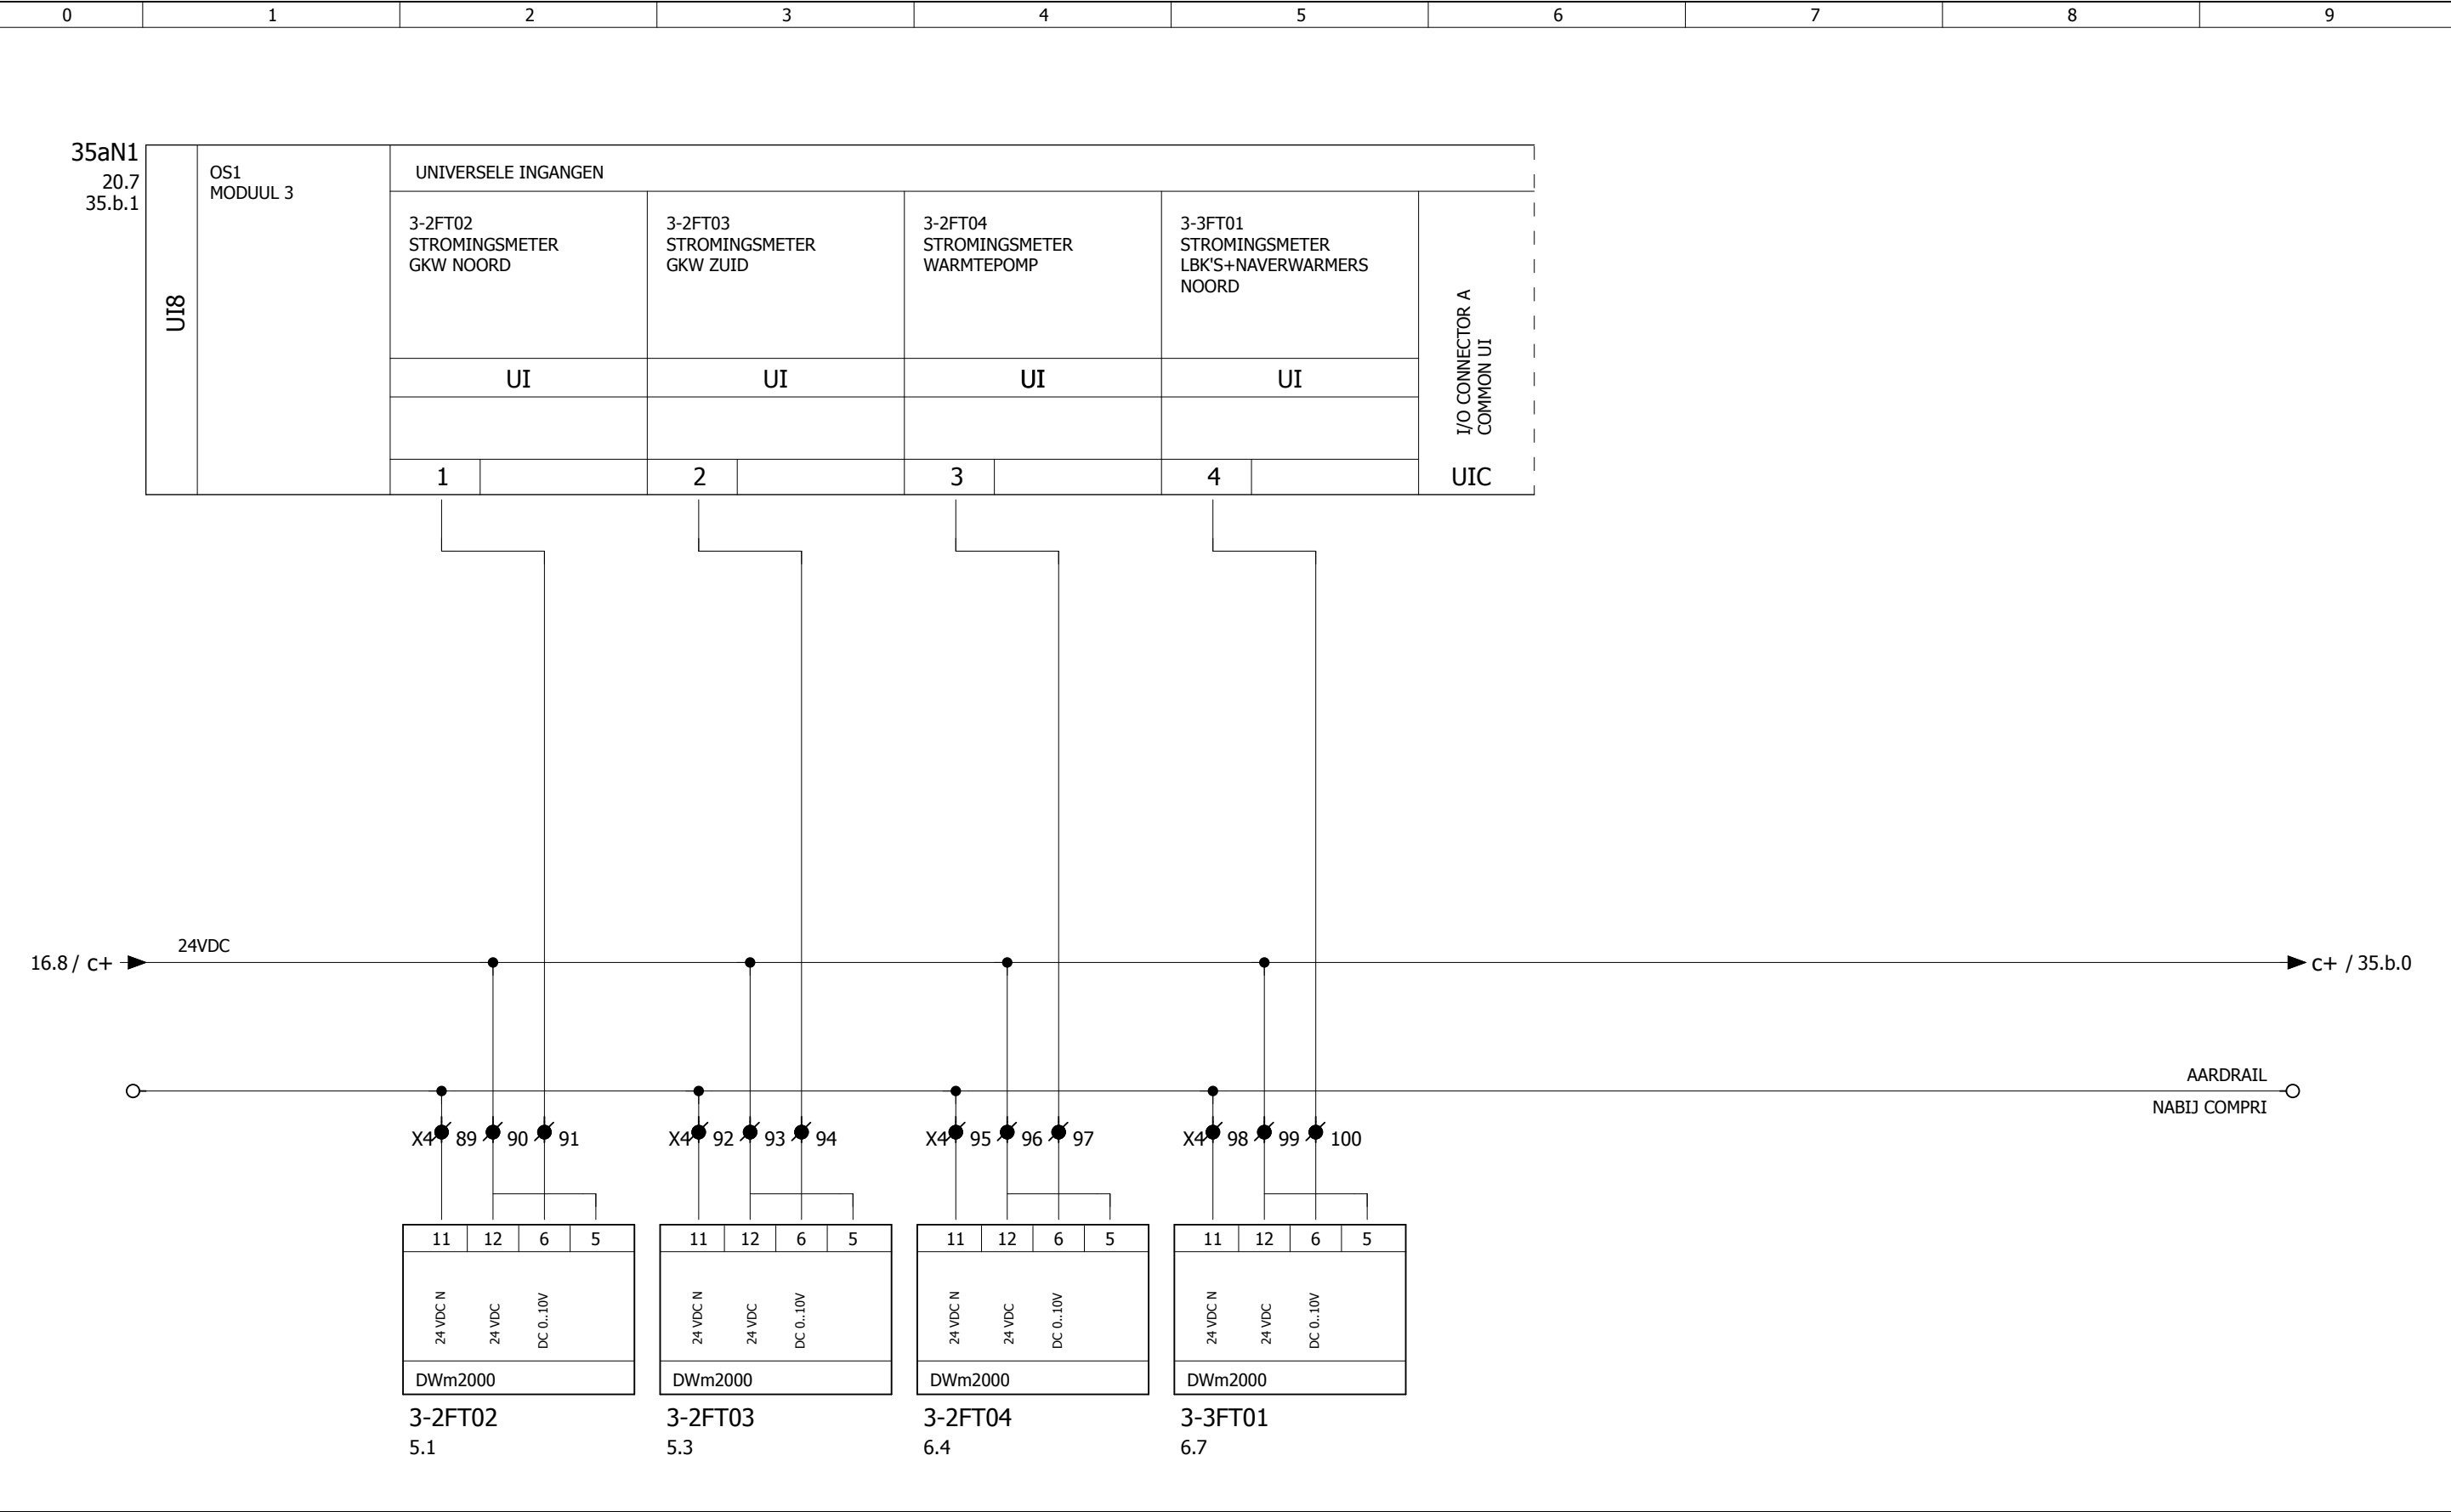

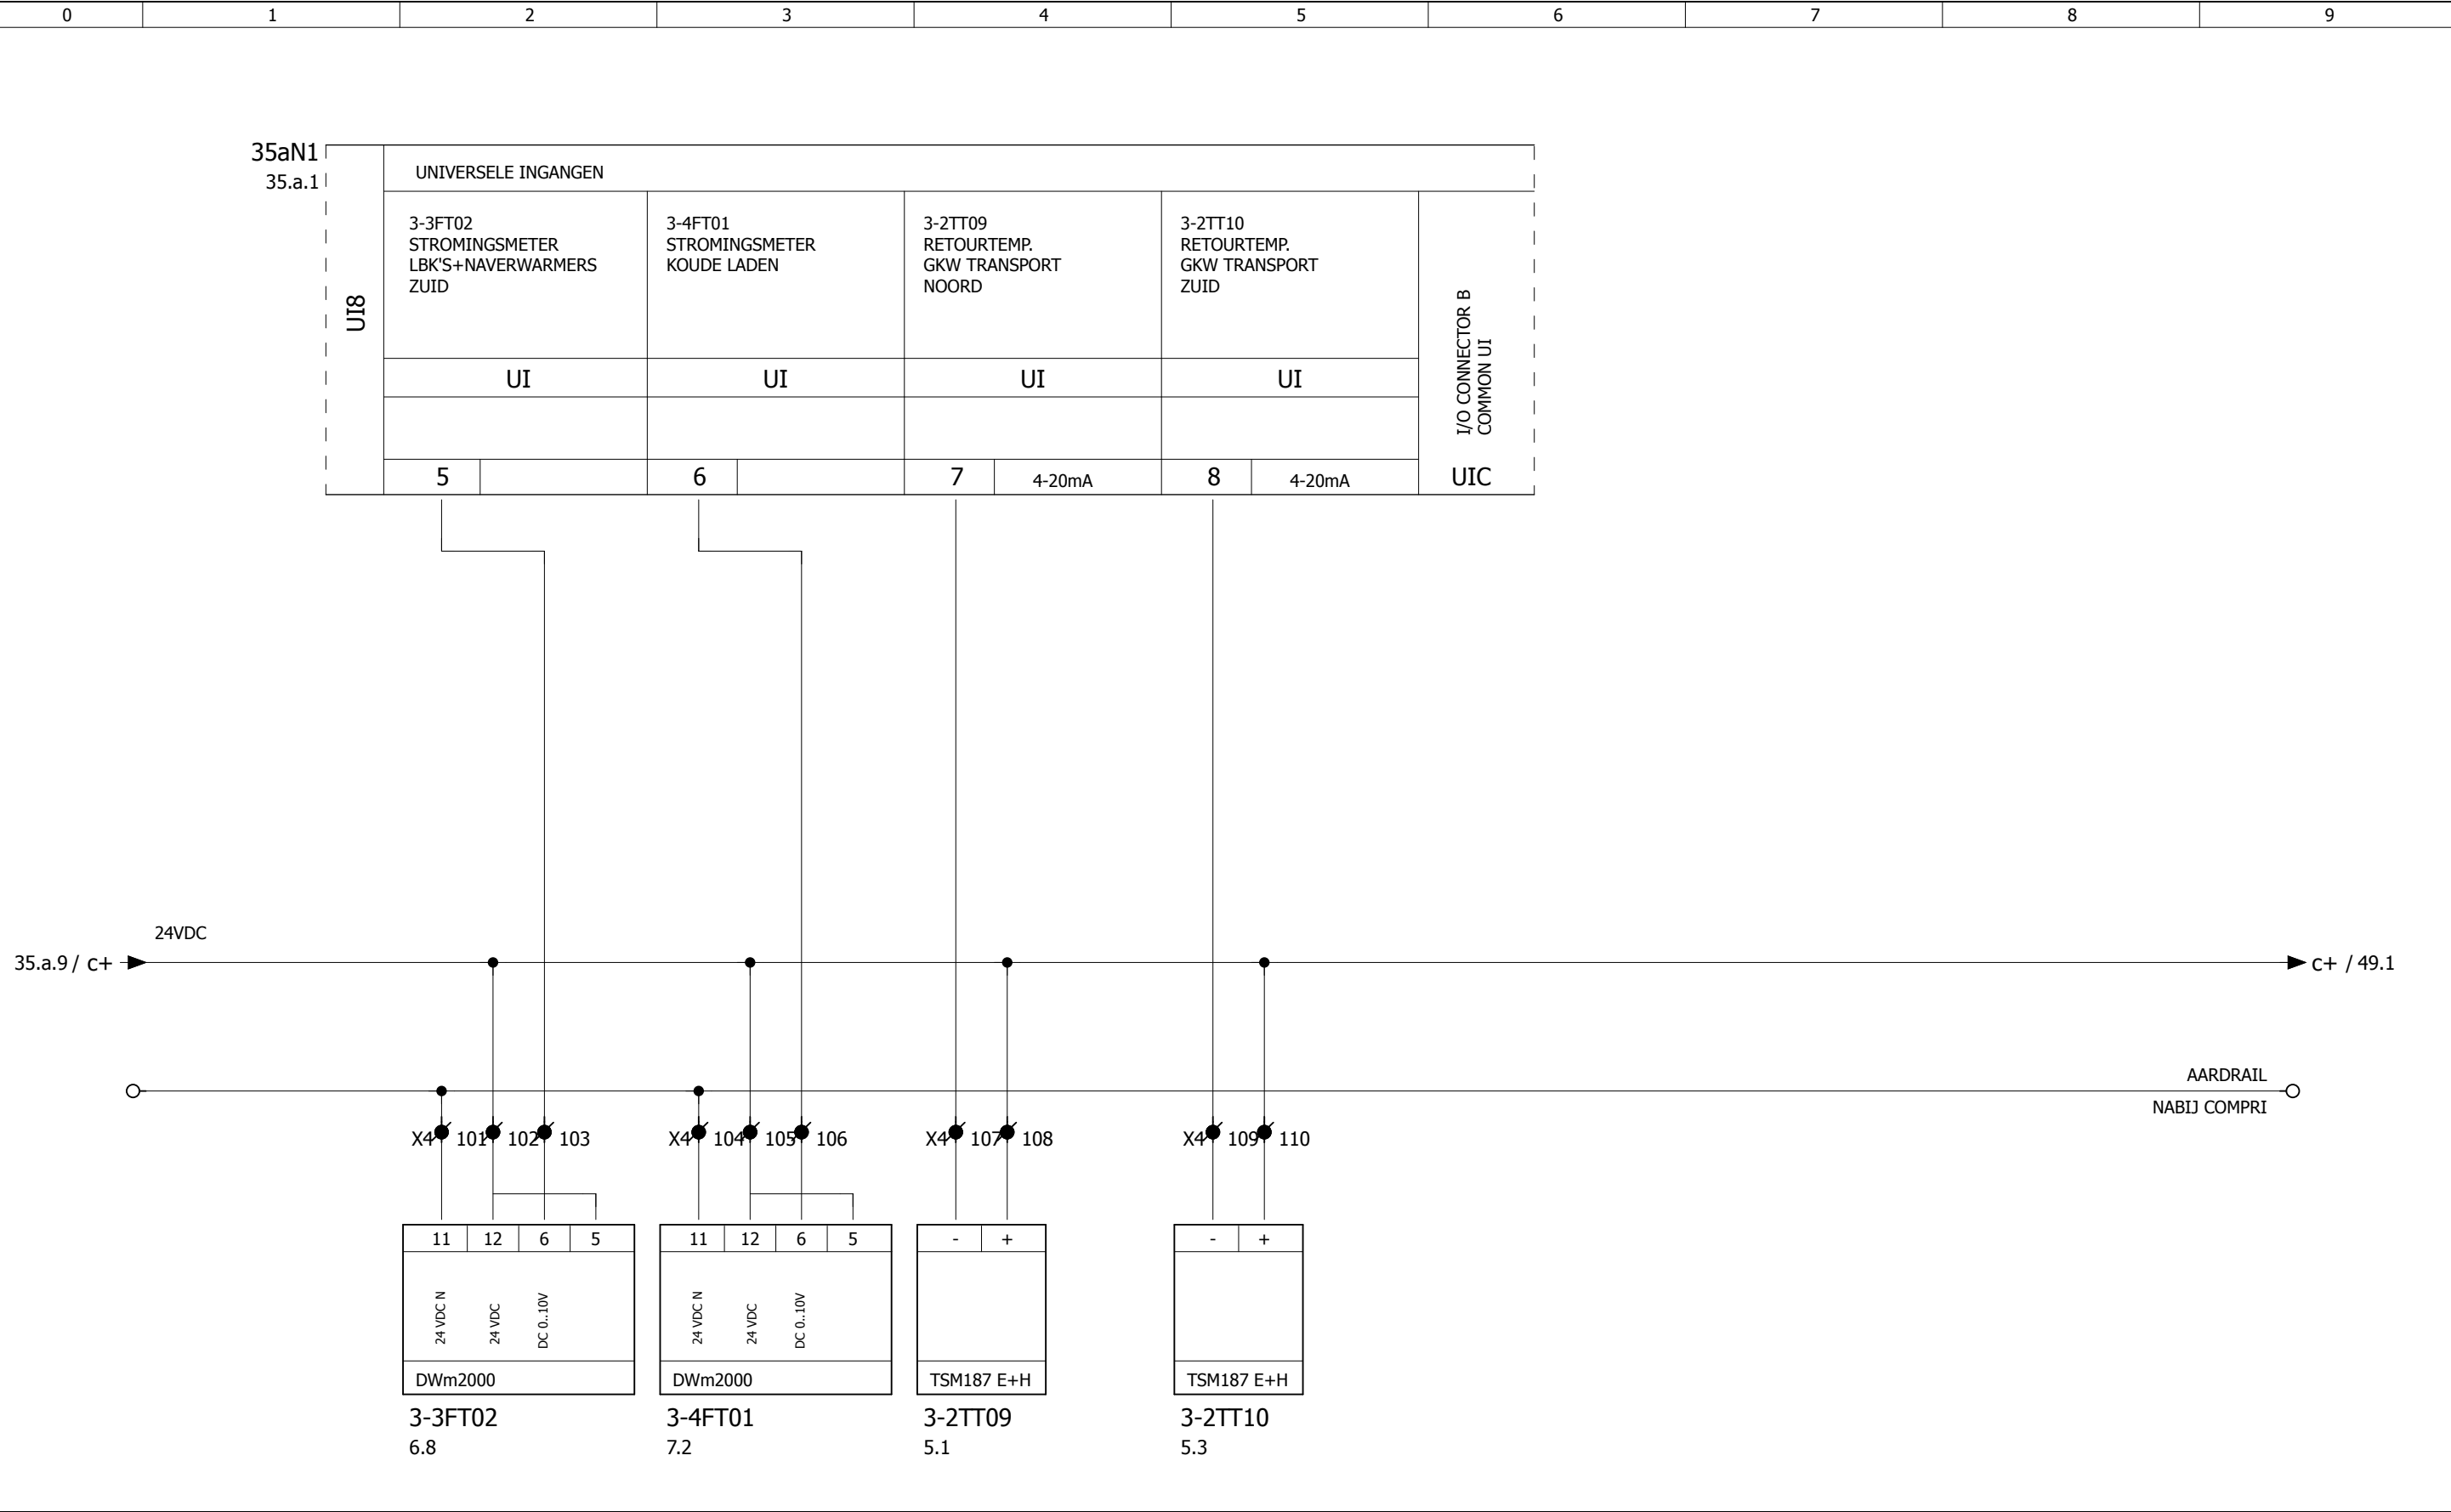

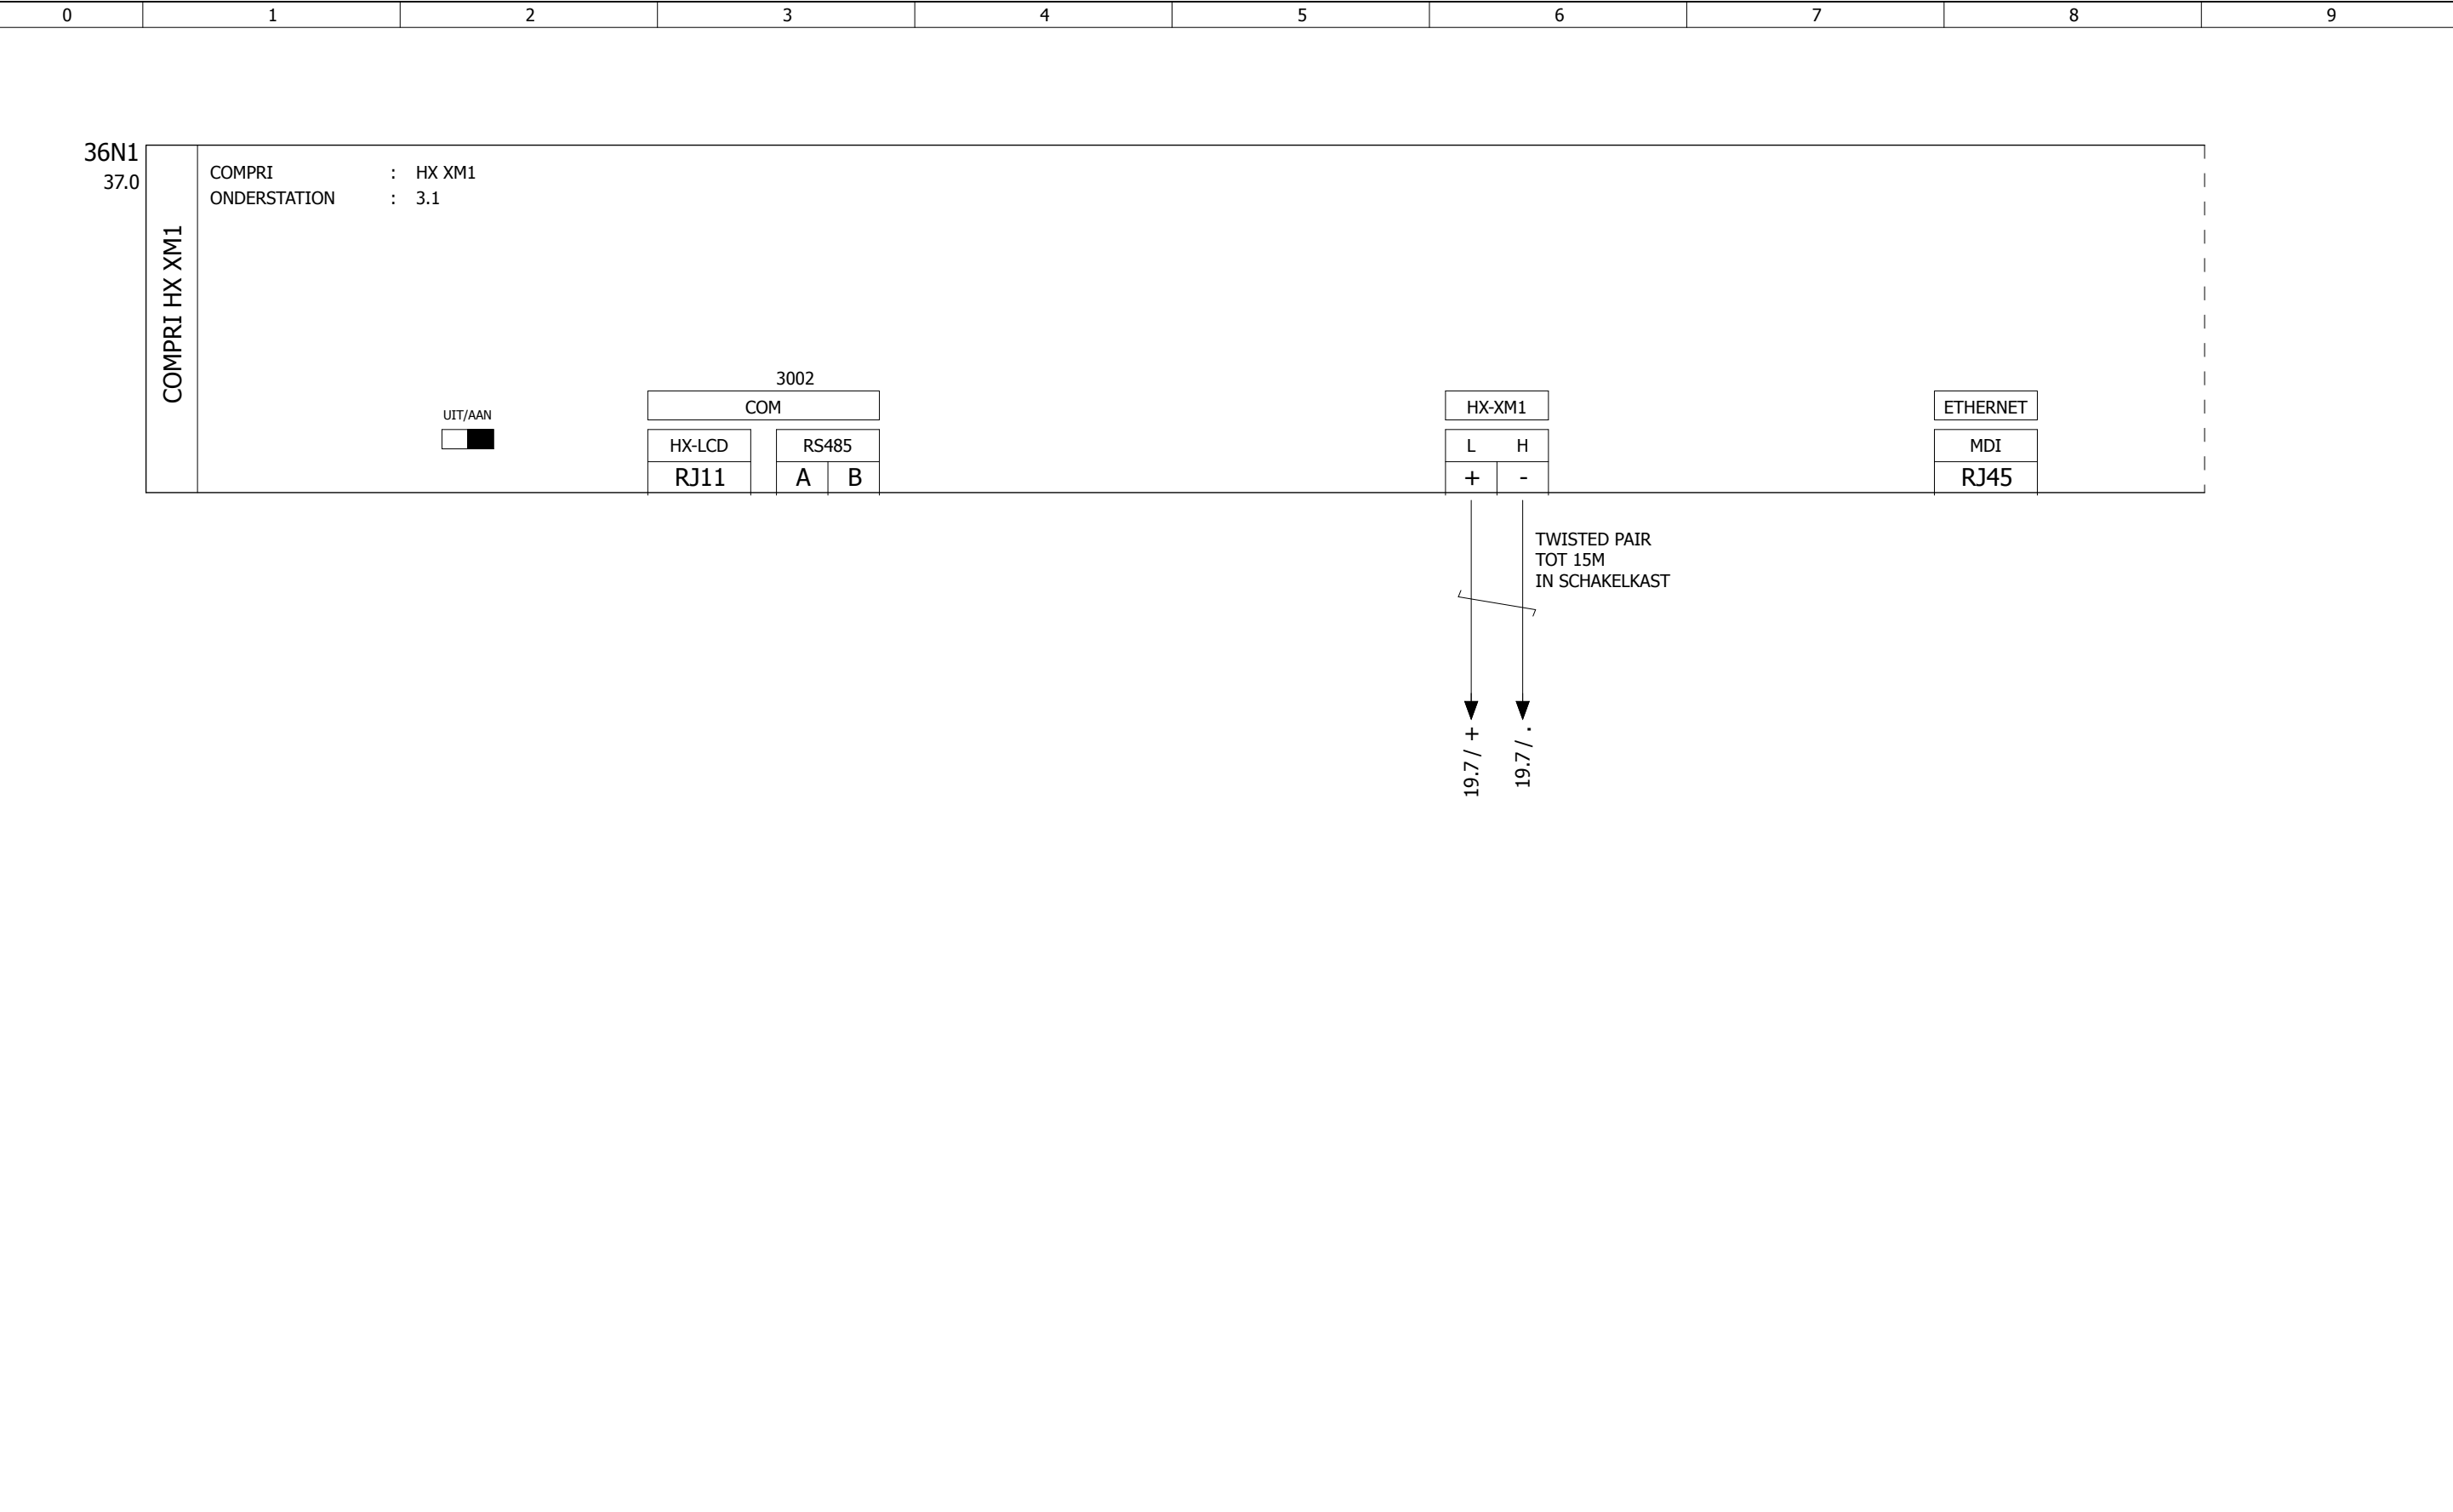

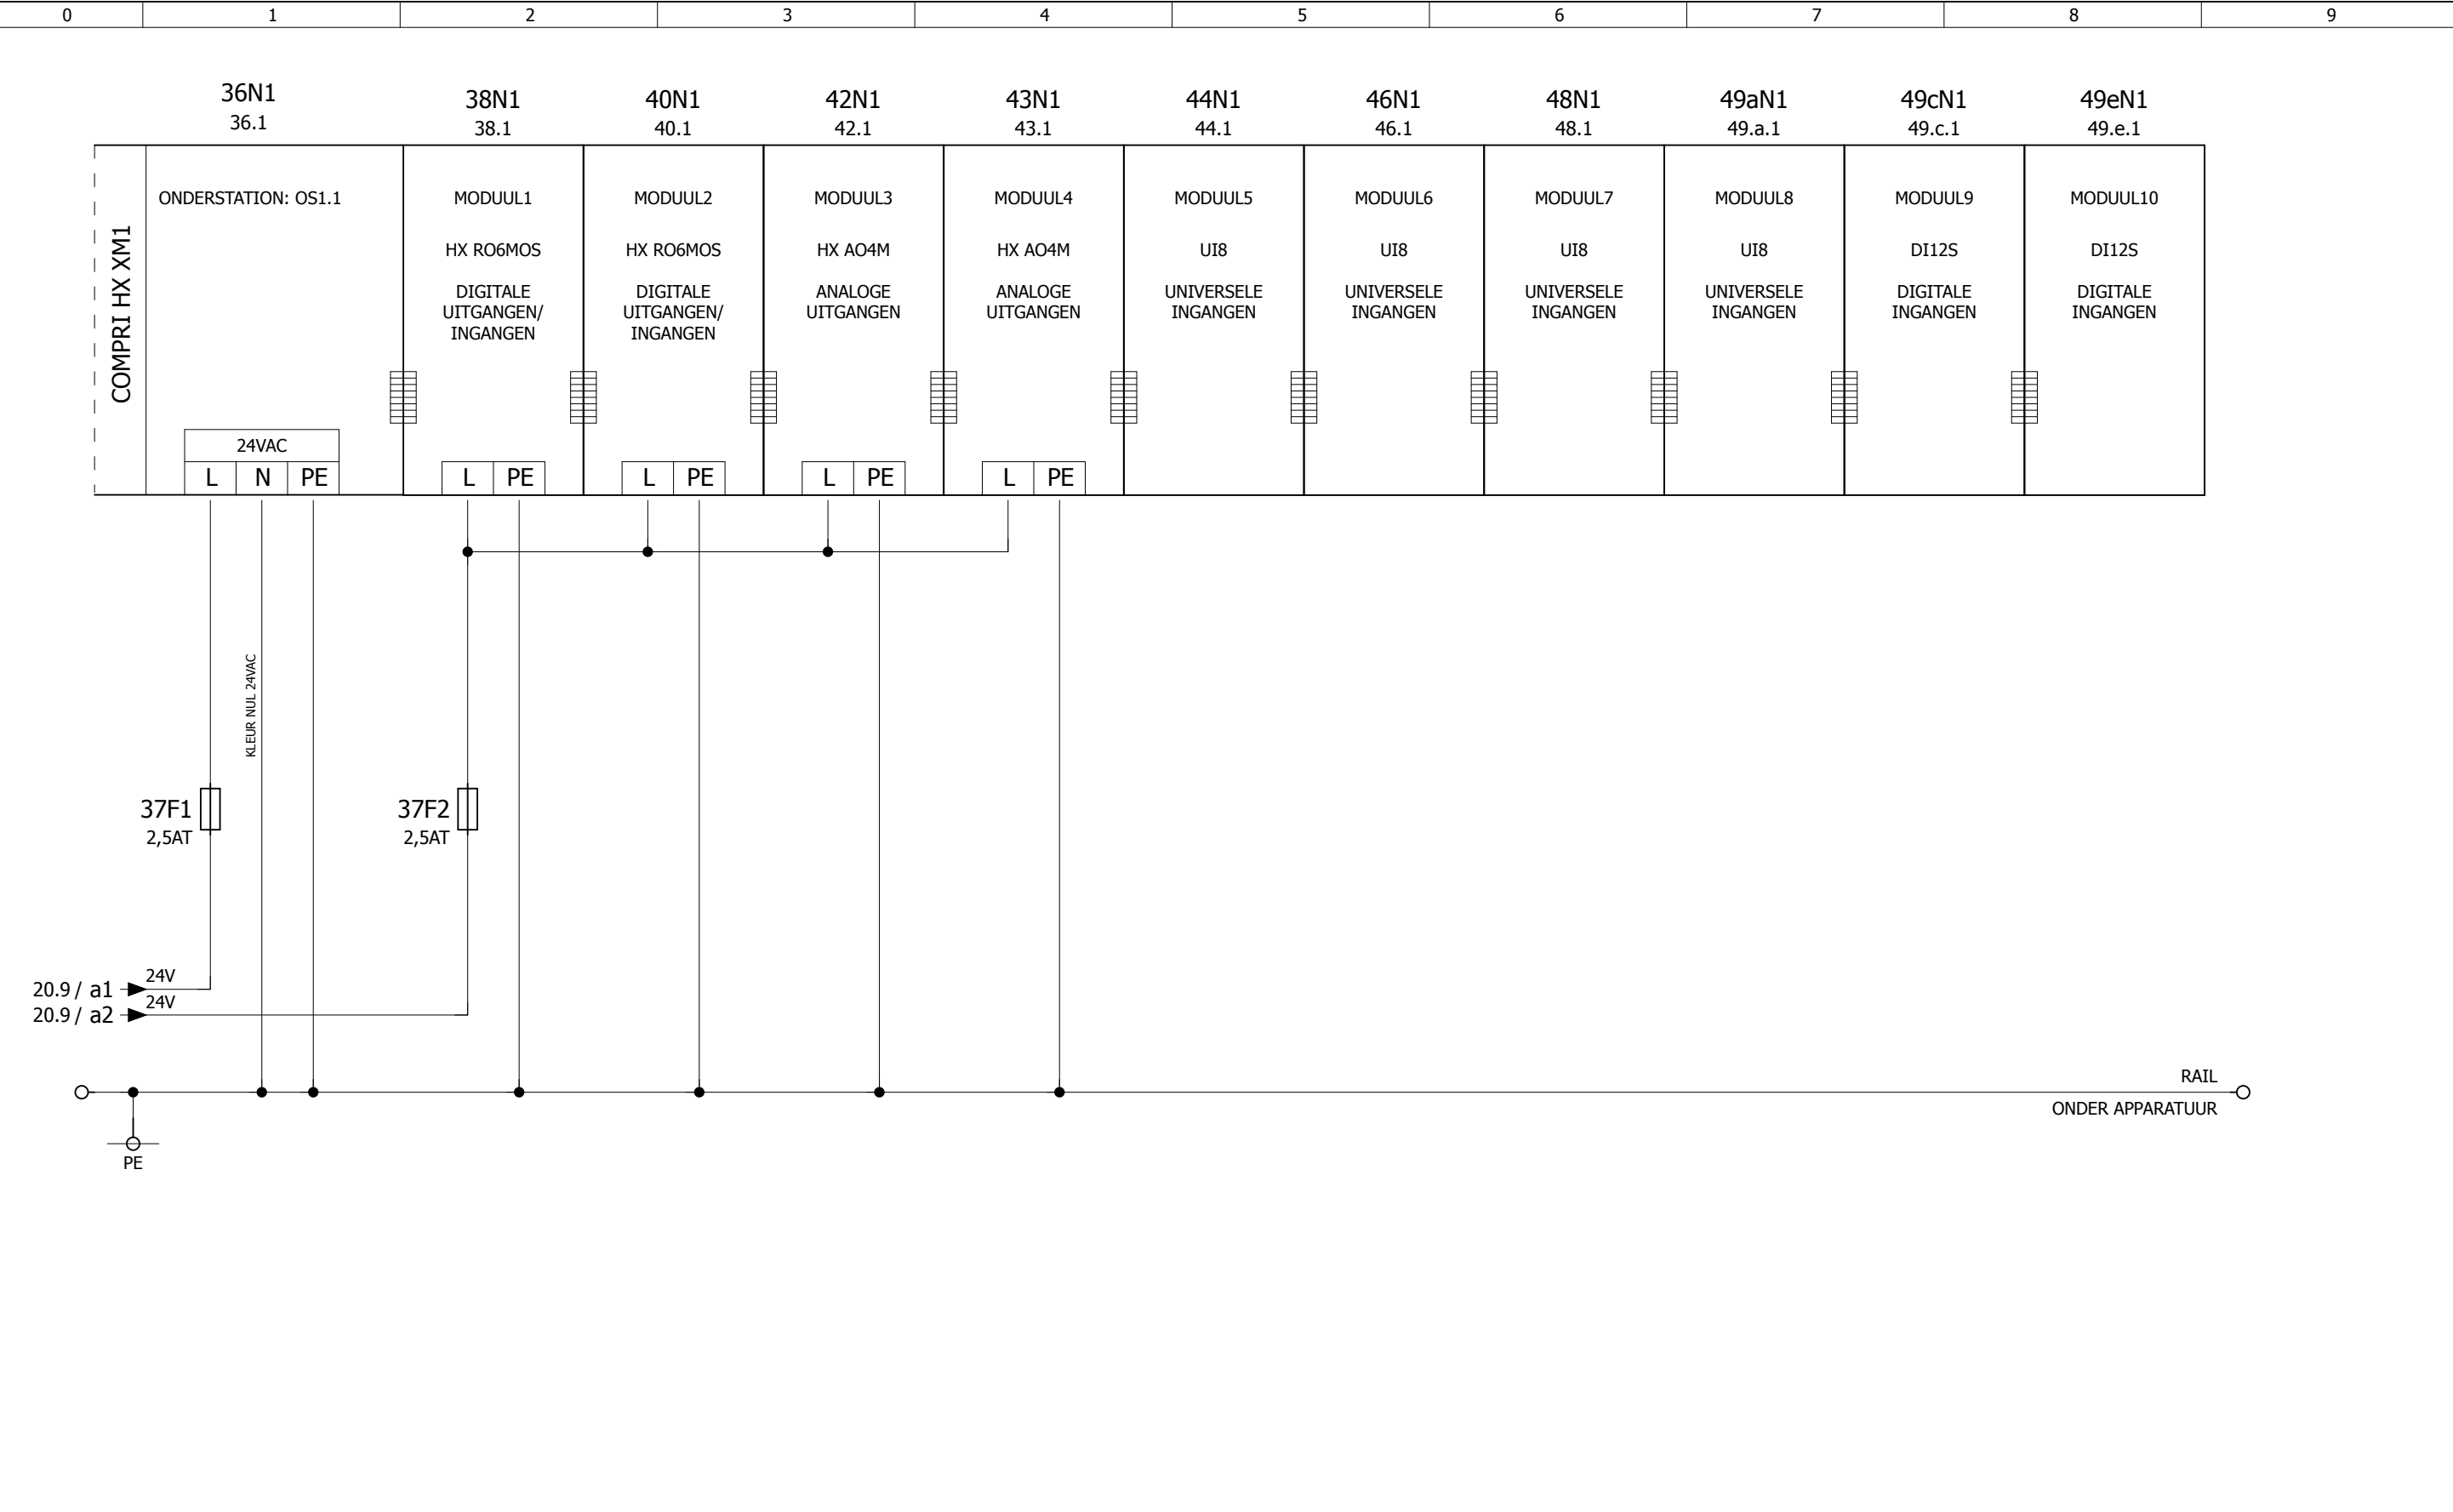

24V

24V











37F1
2,5AT


37F2
2,5AT


RAIL


ONDER APPARATUUR


PE

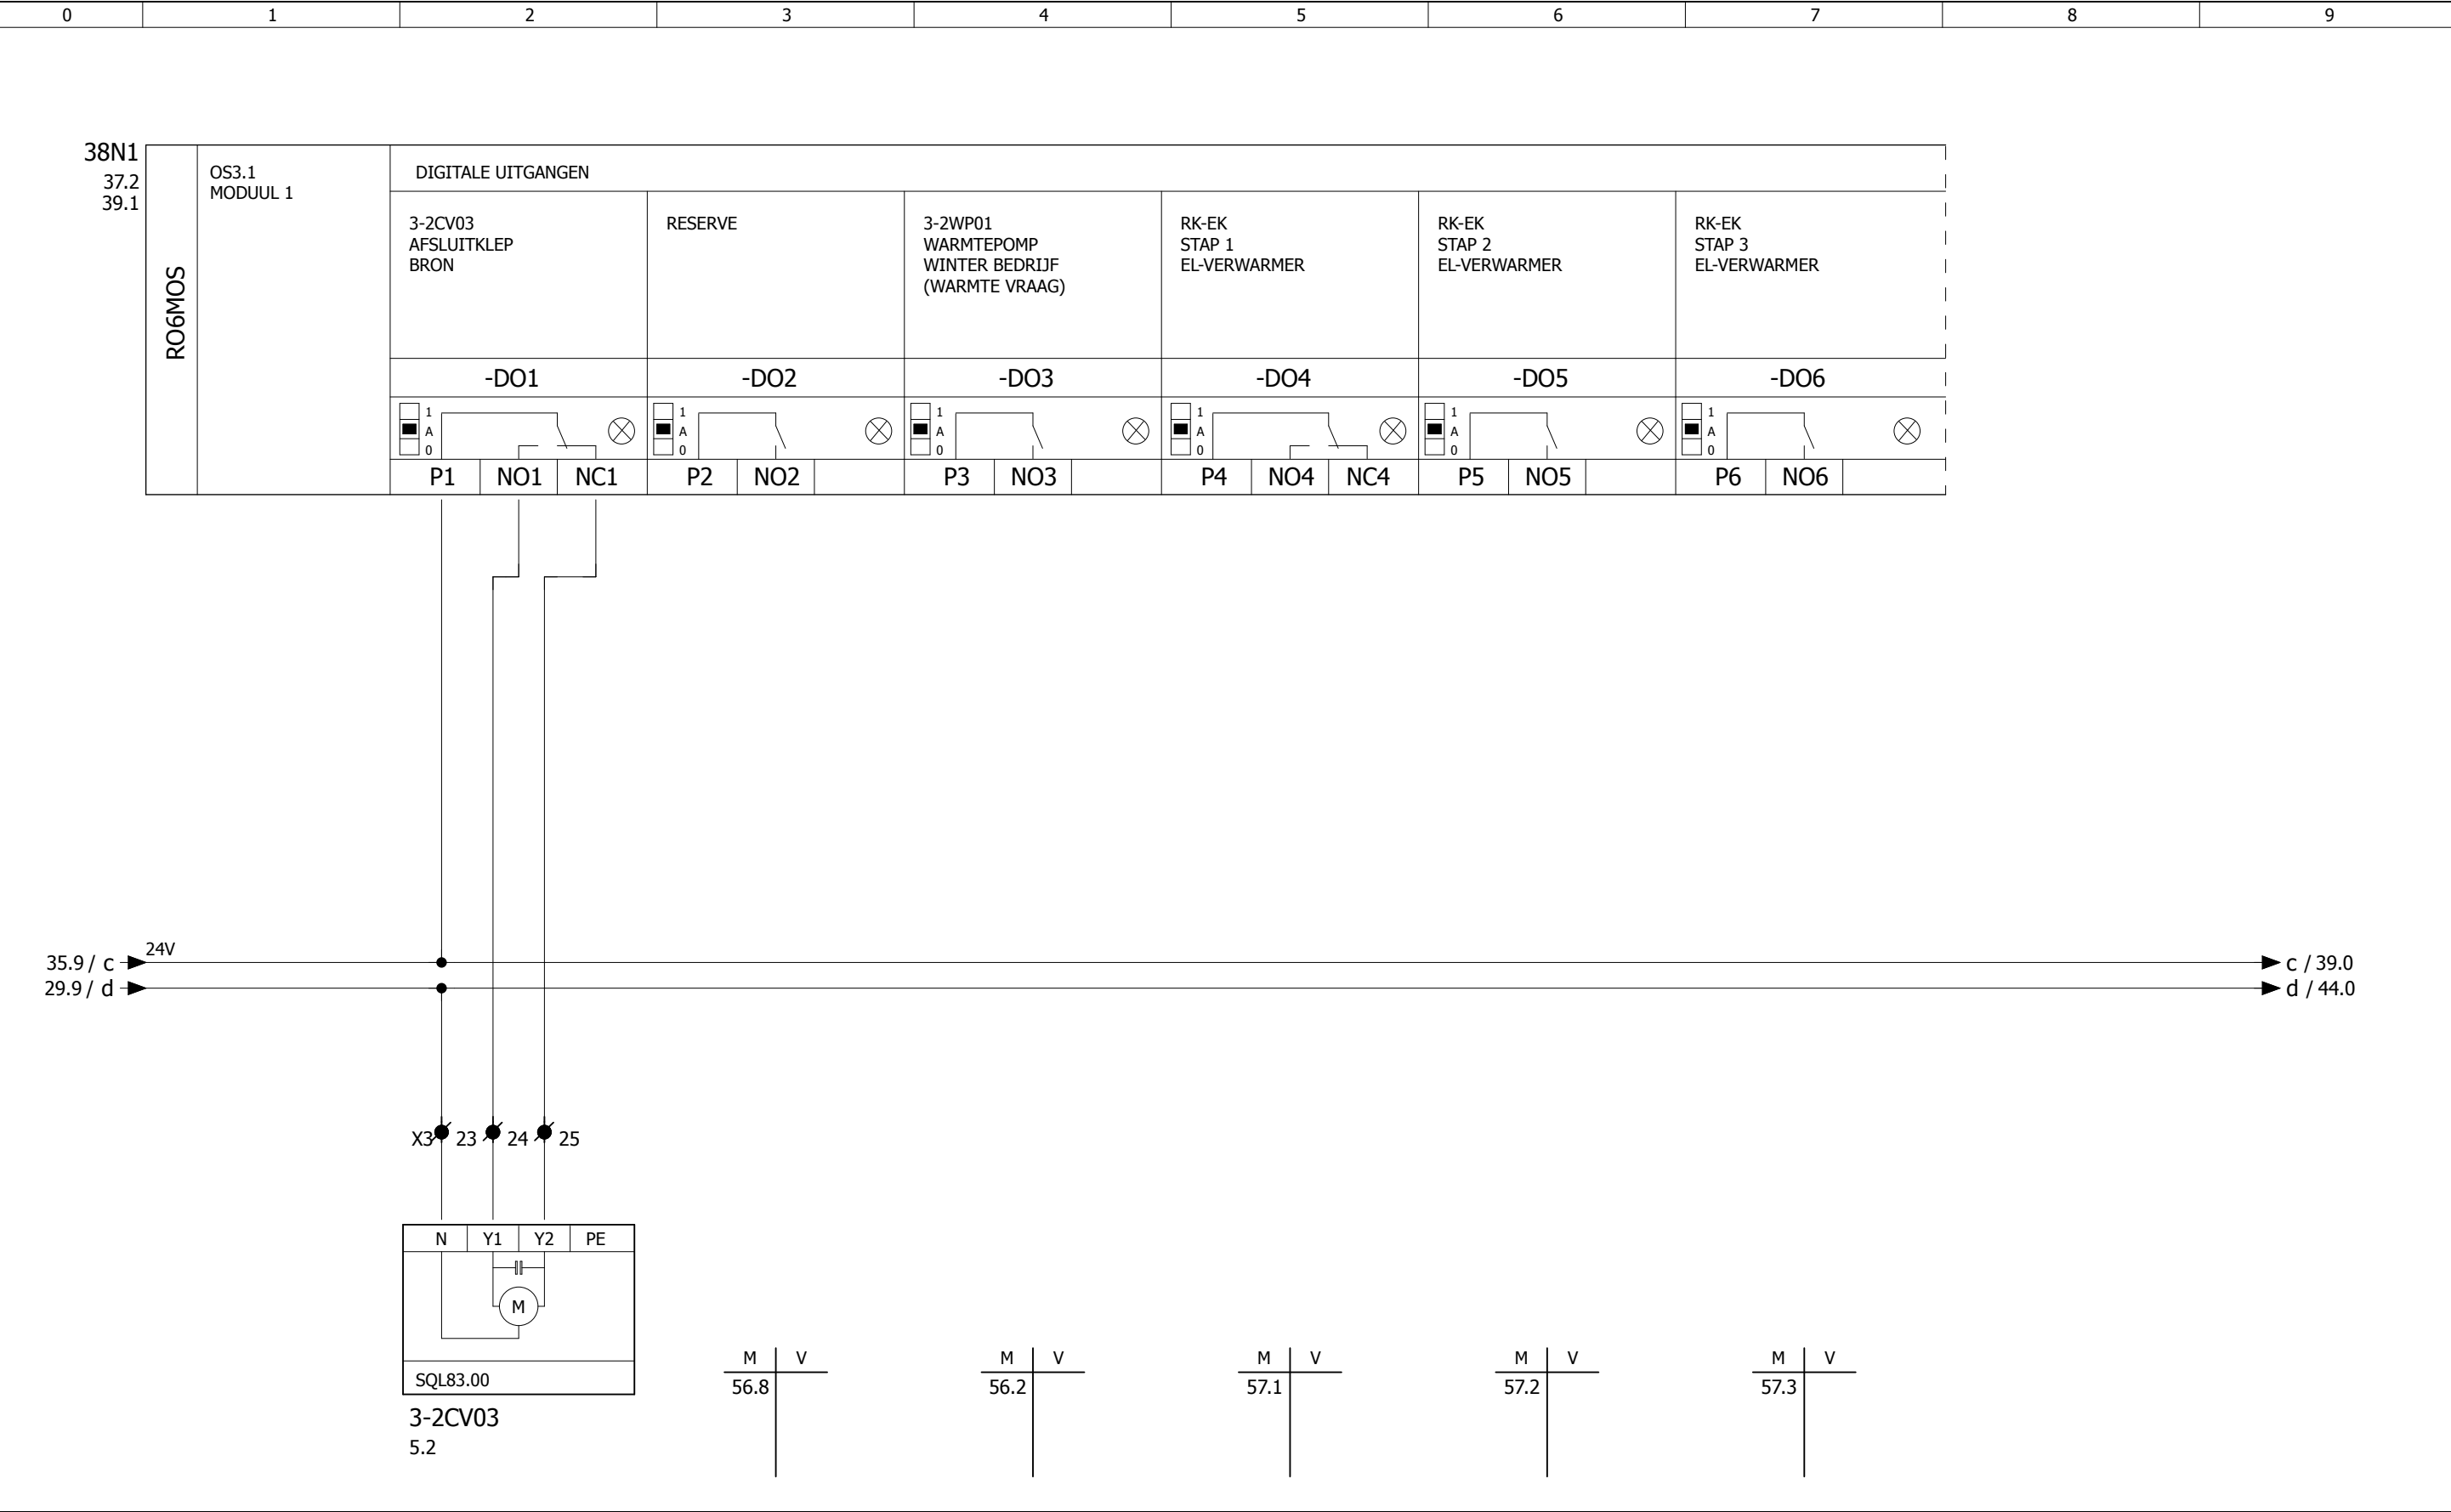


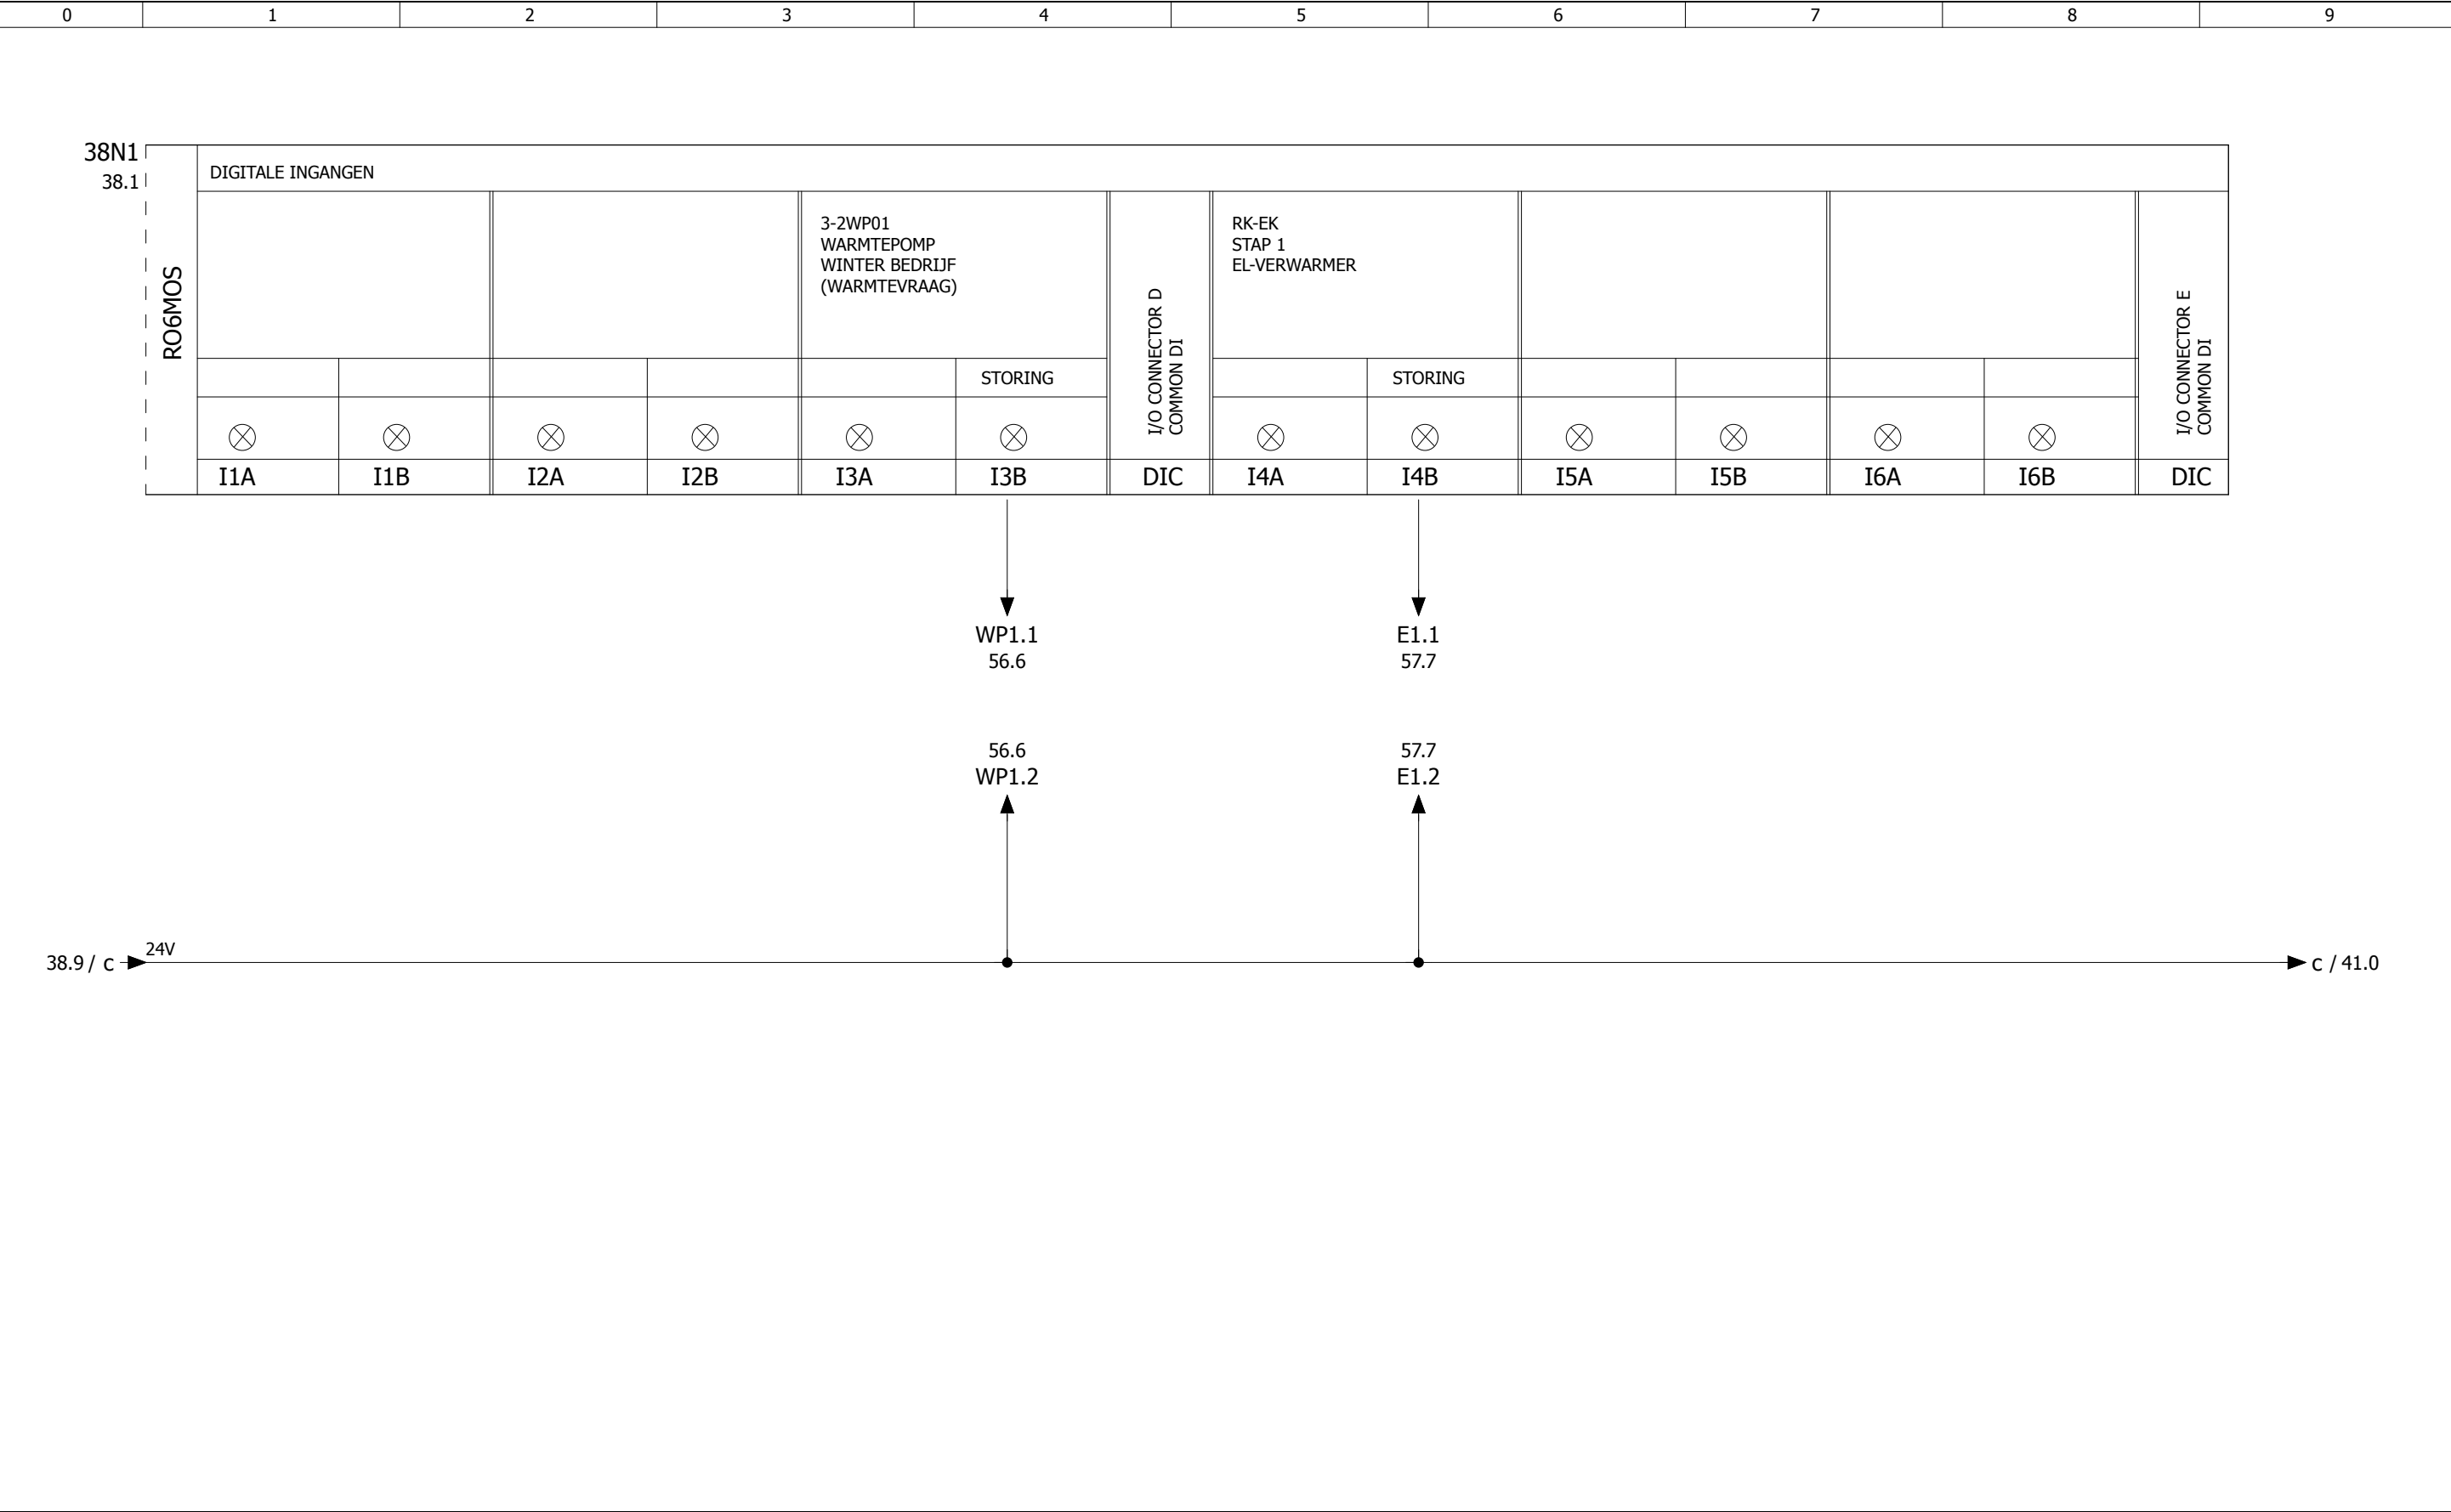


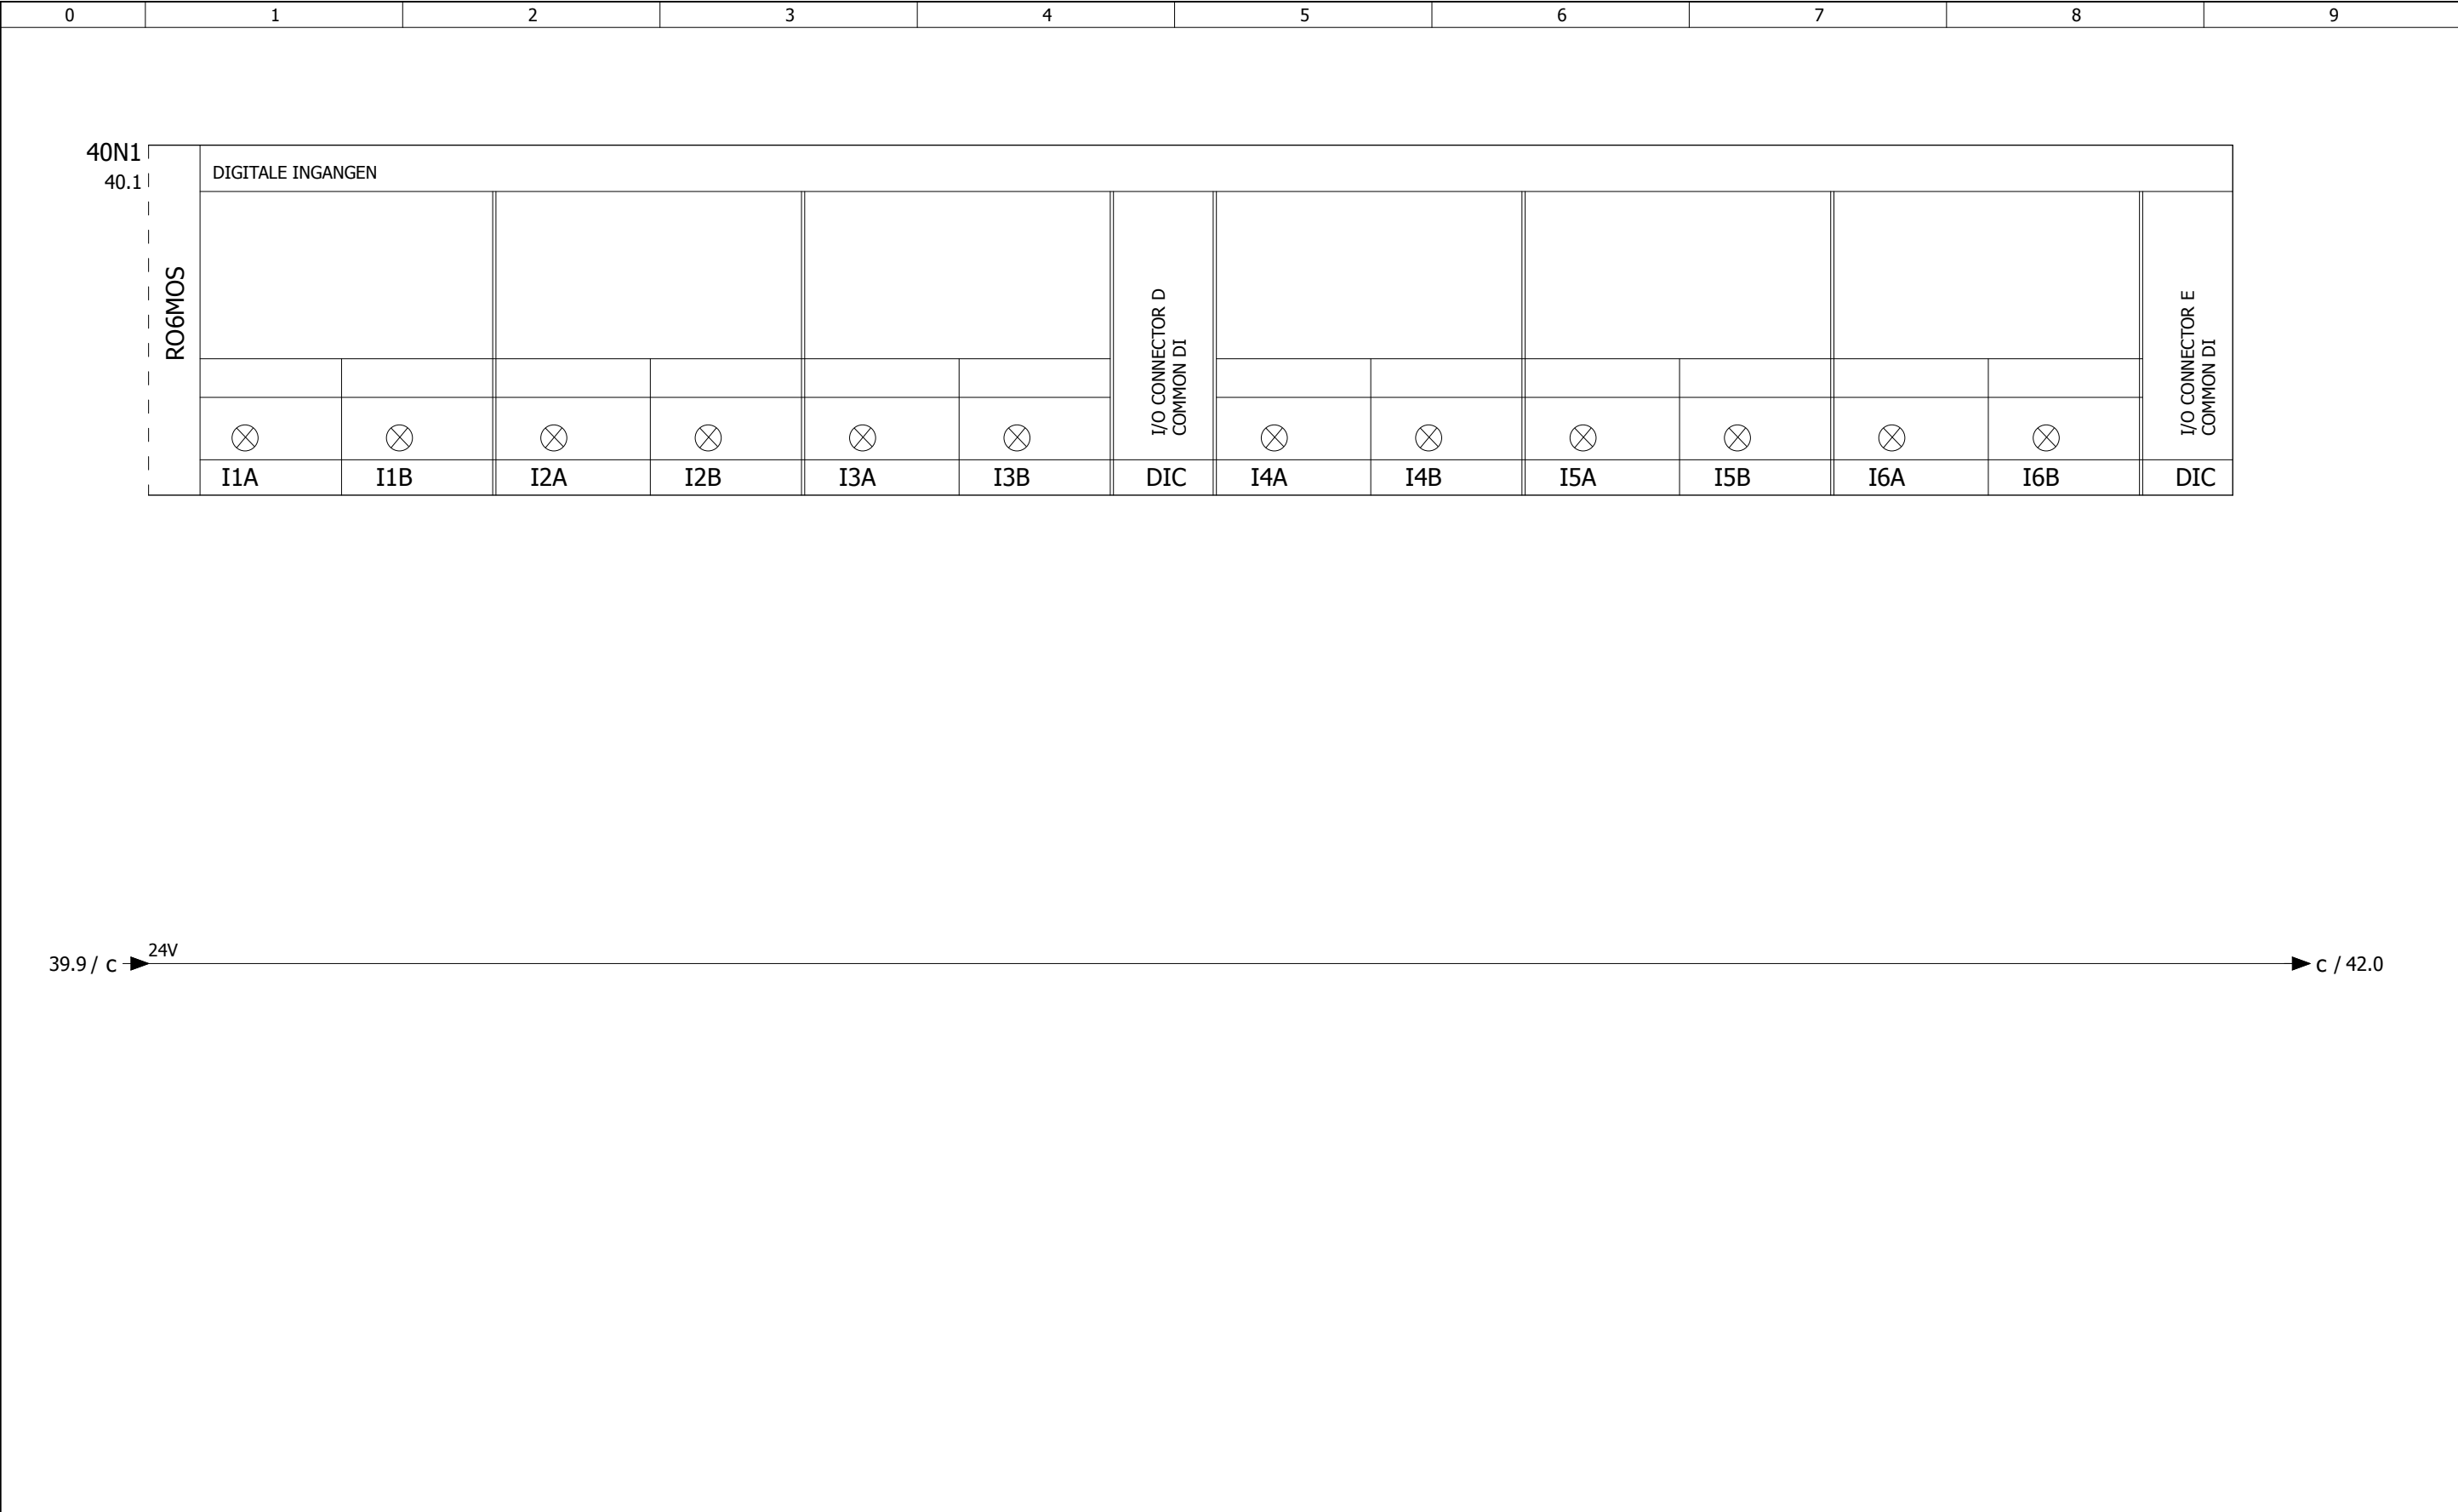


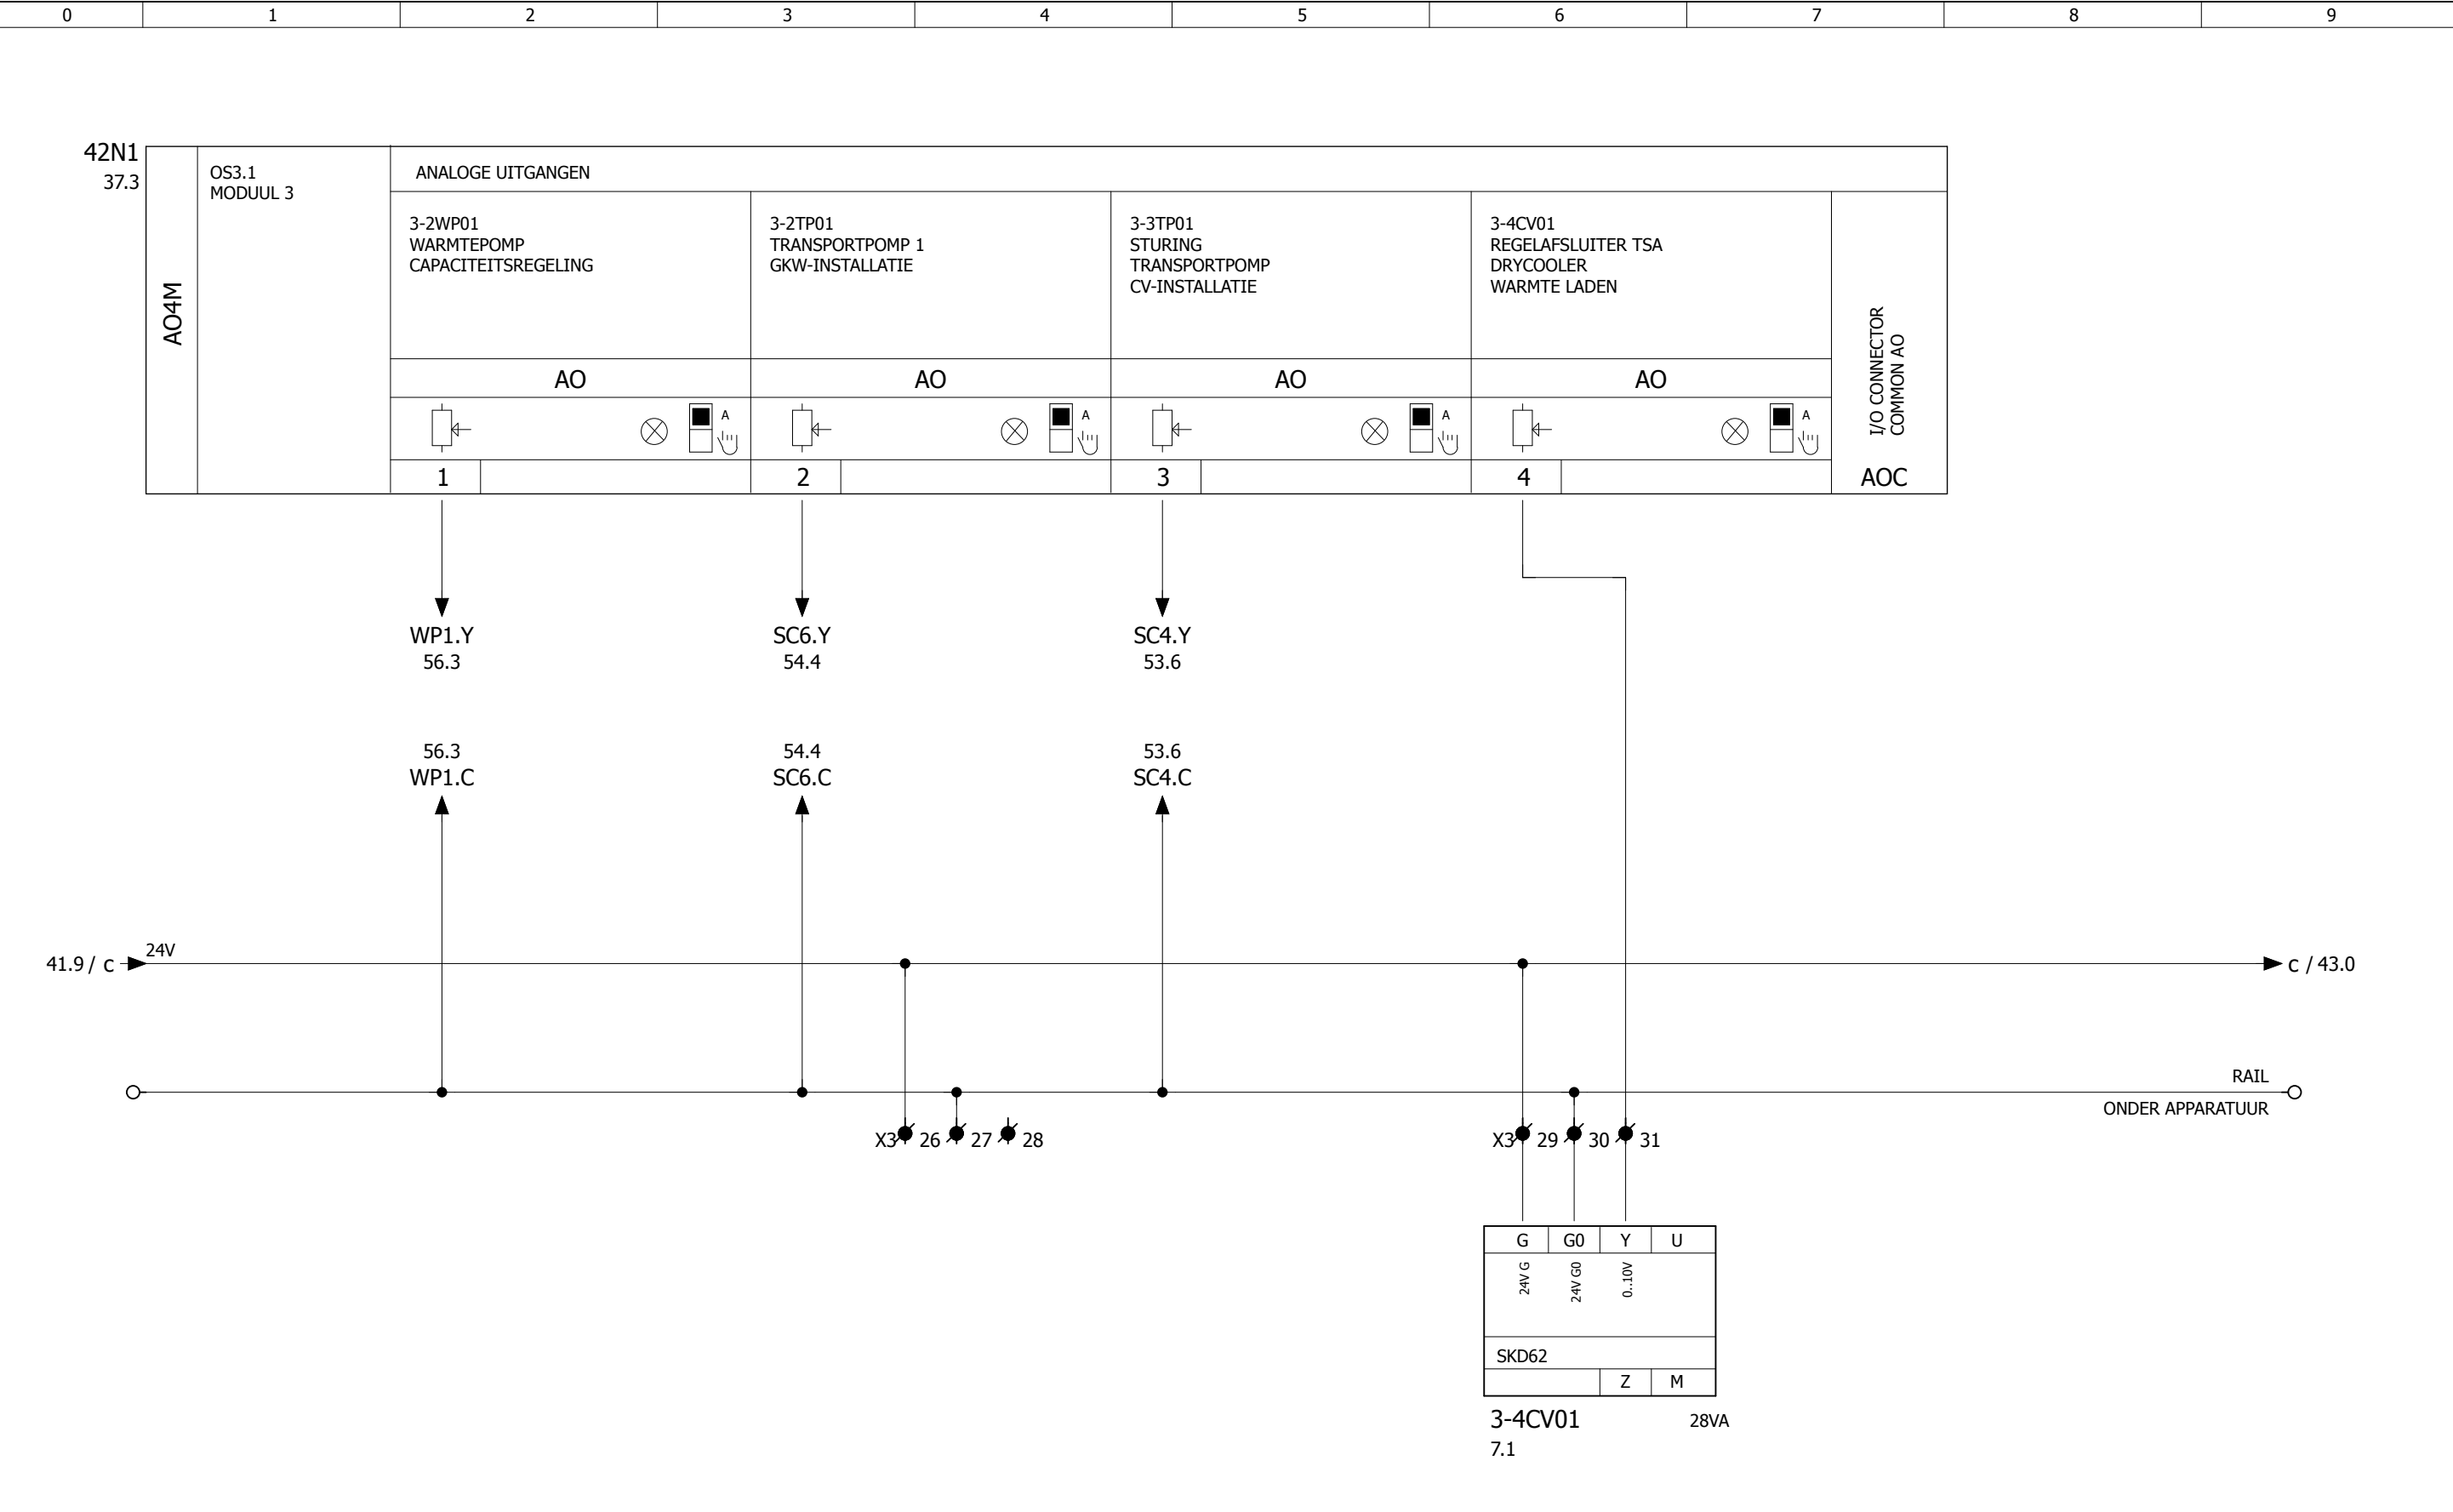


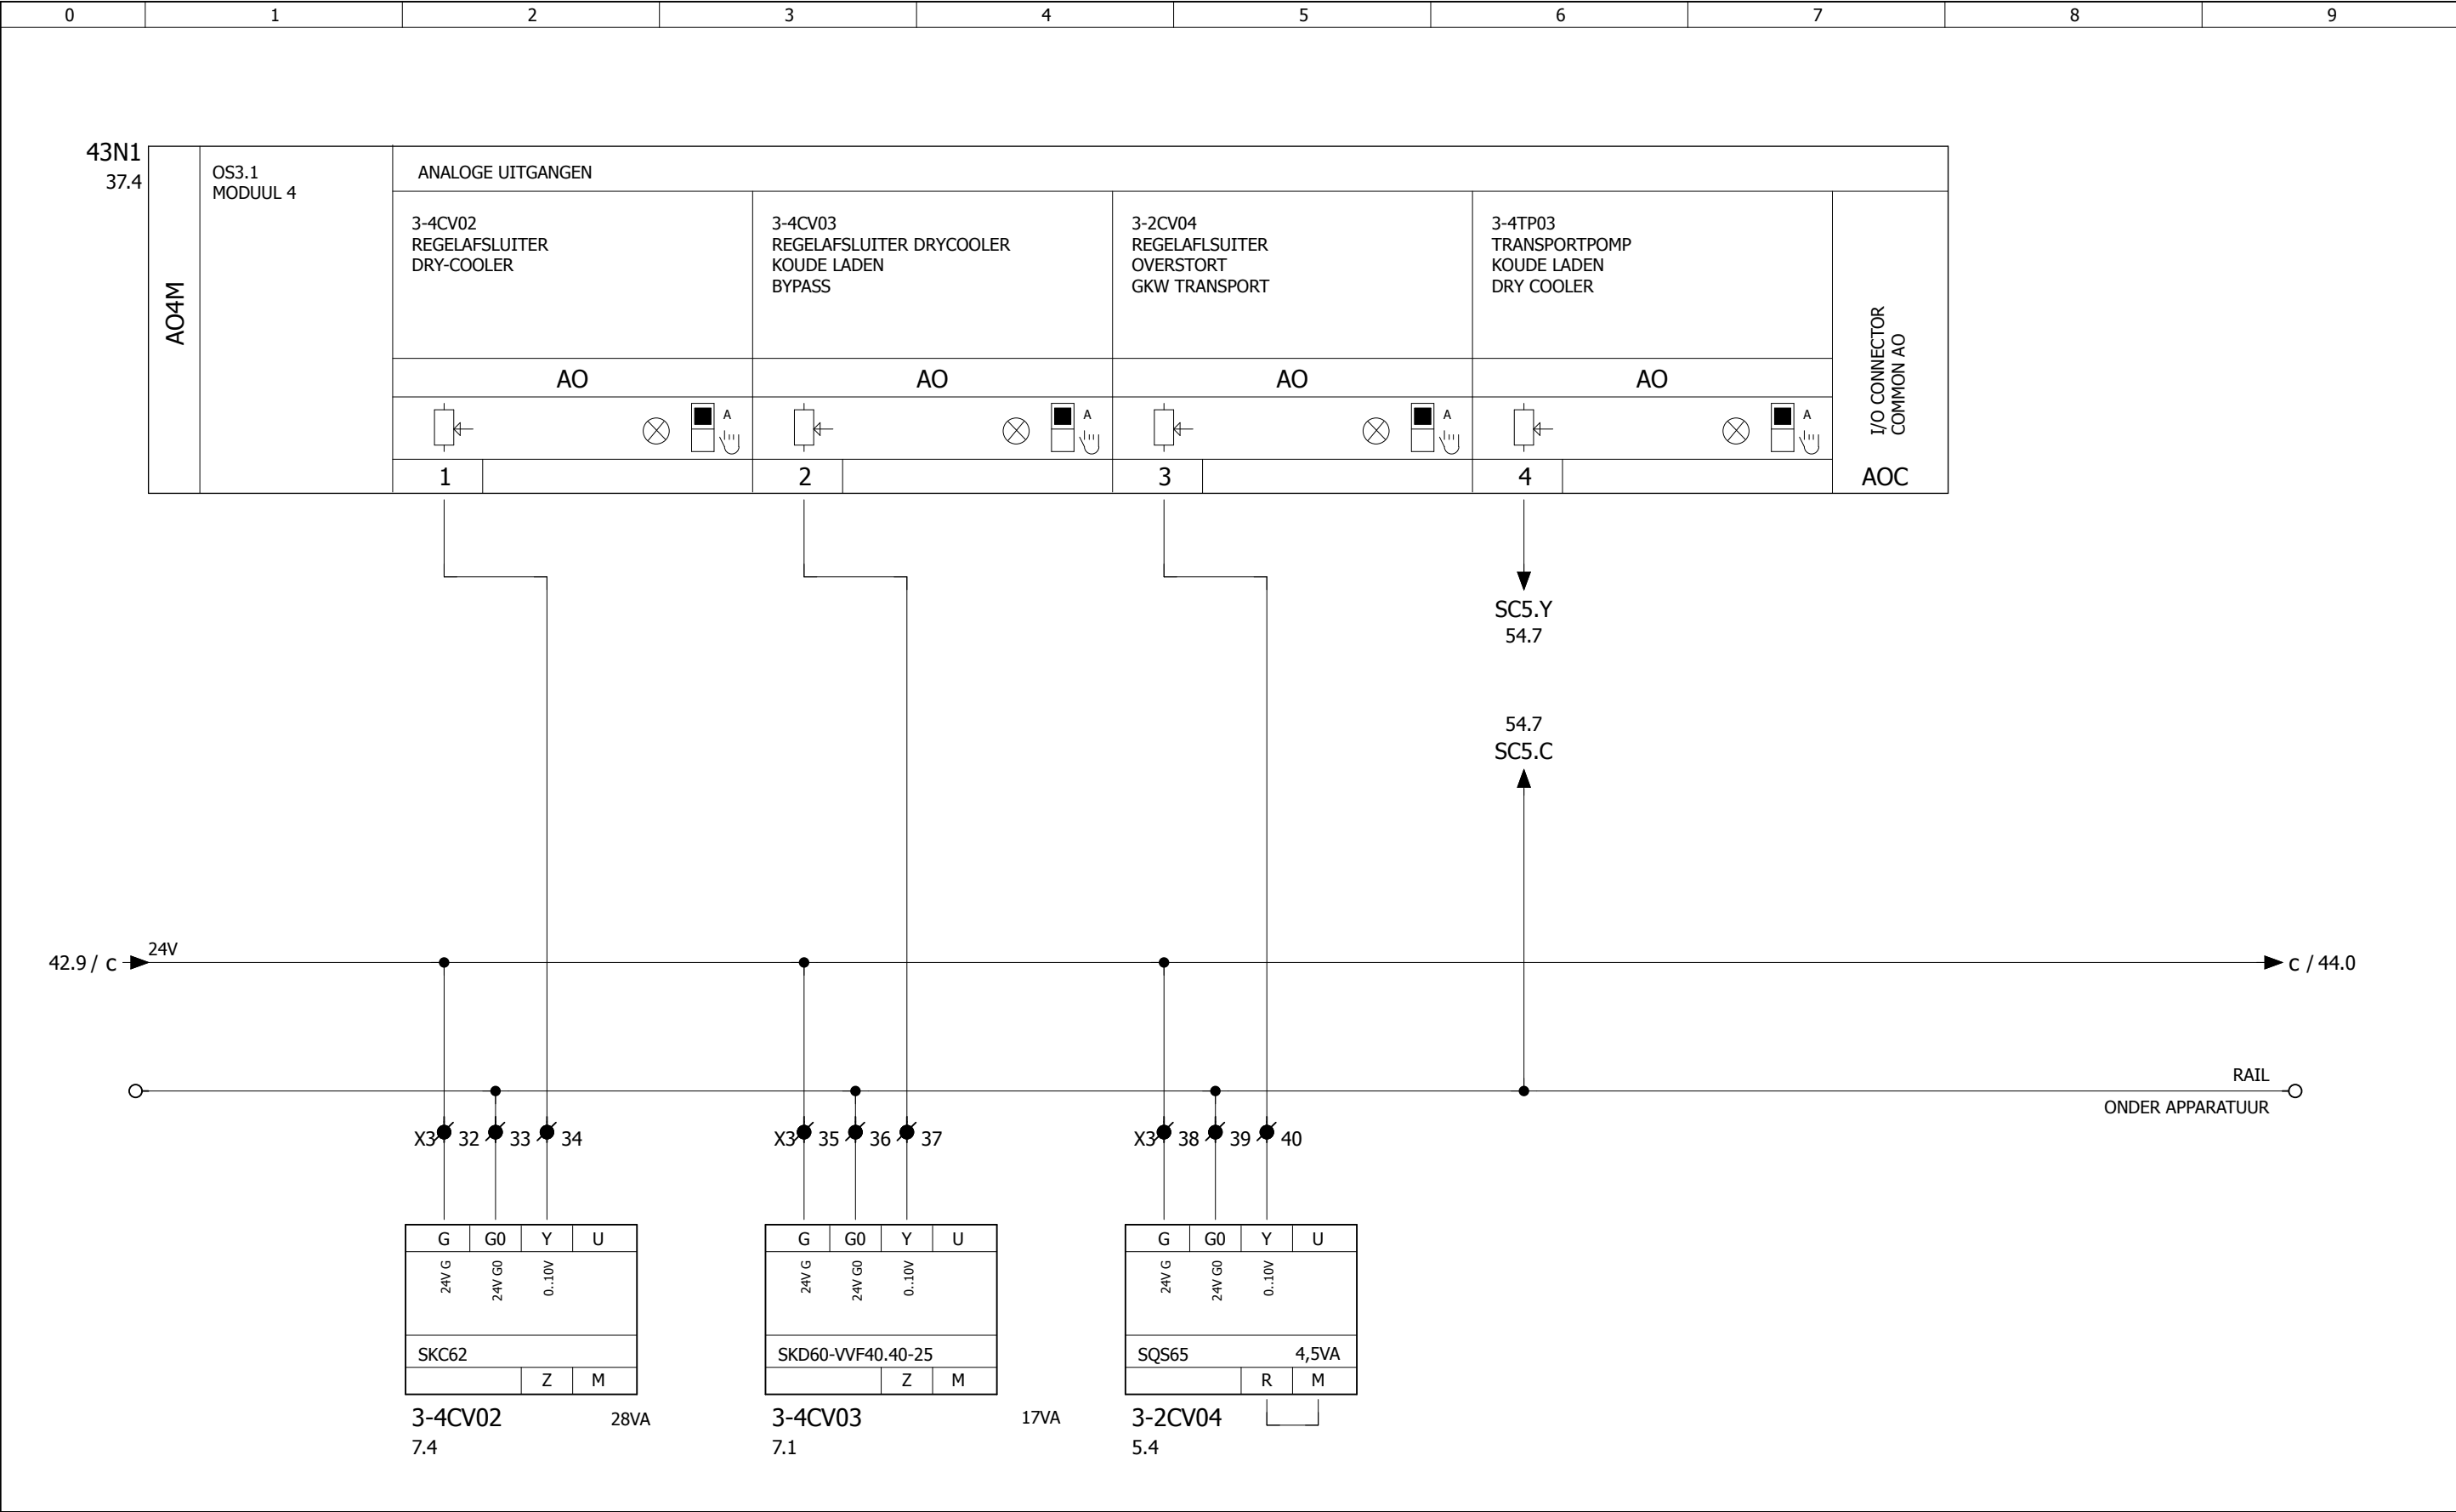


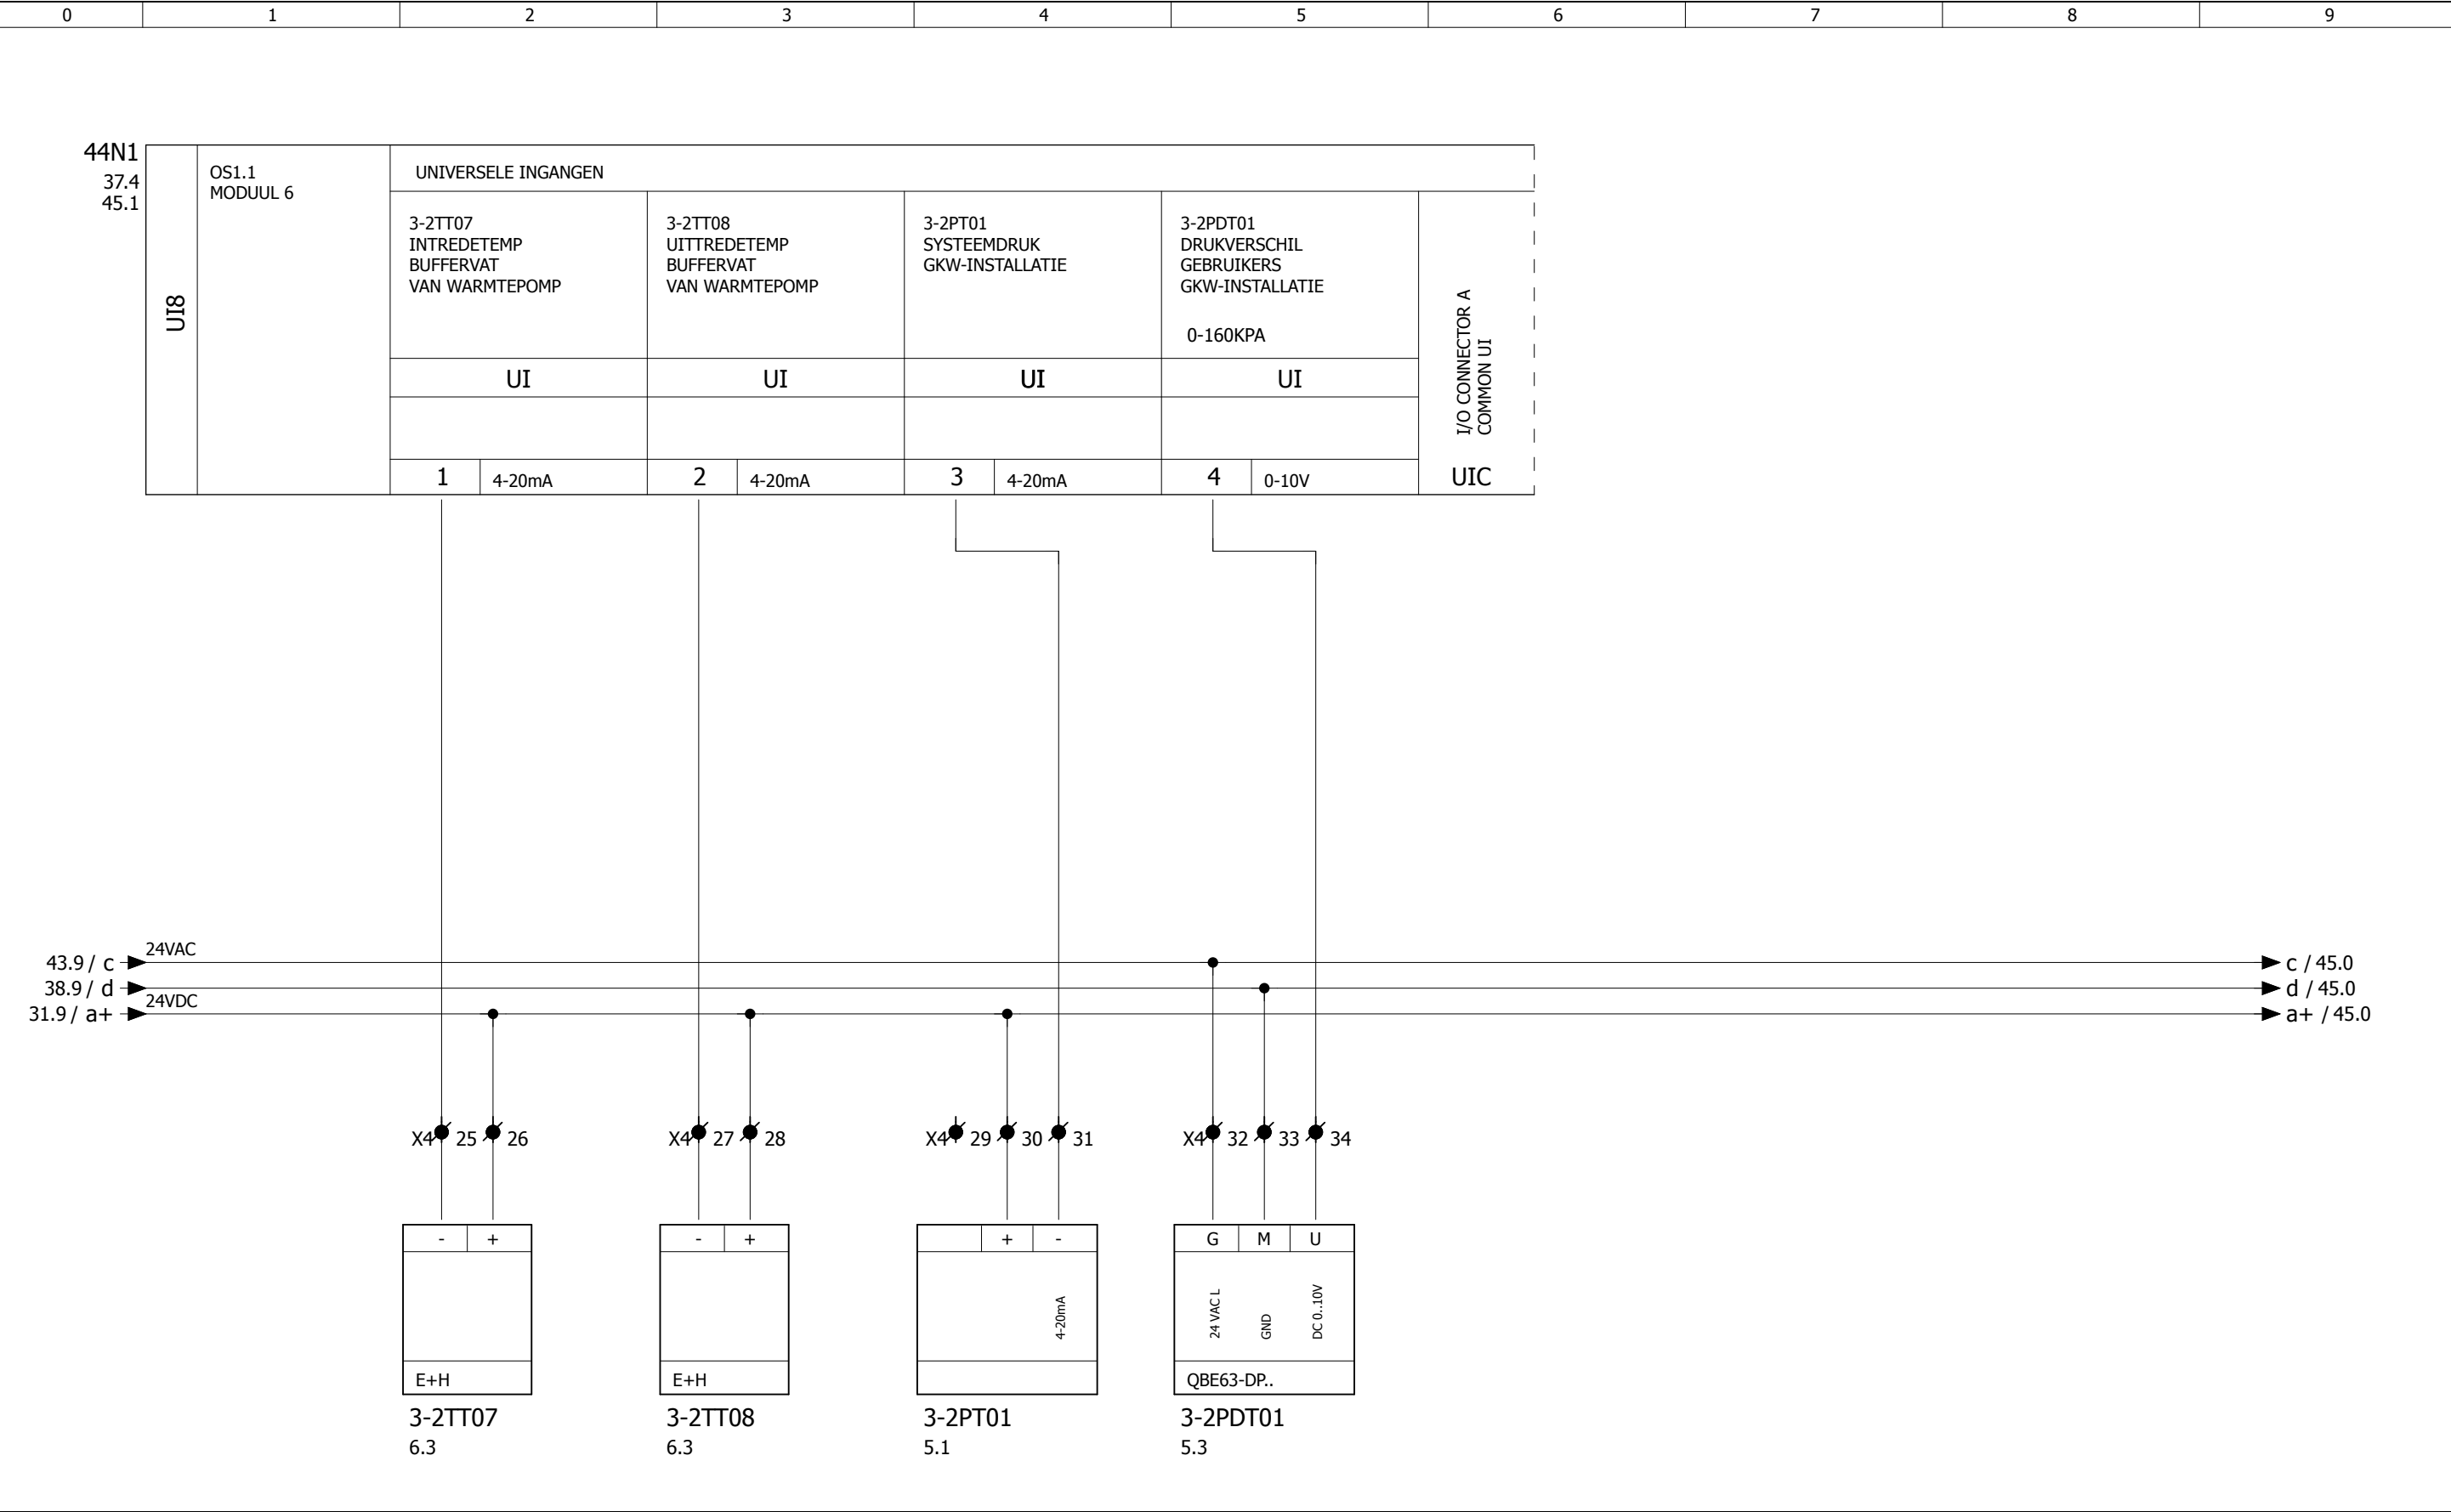


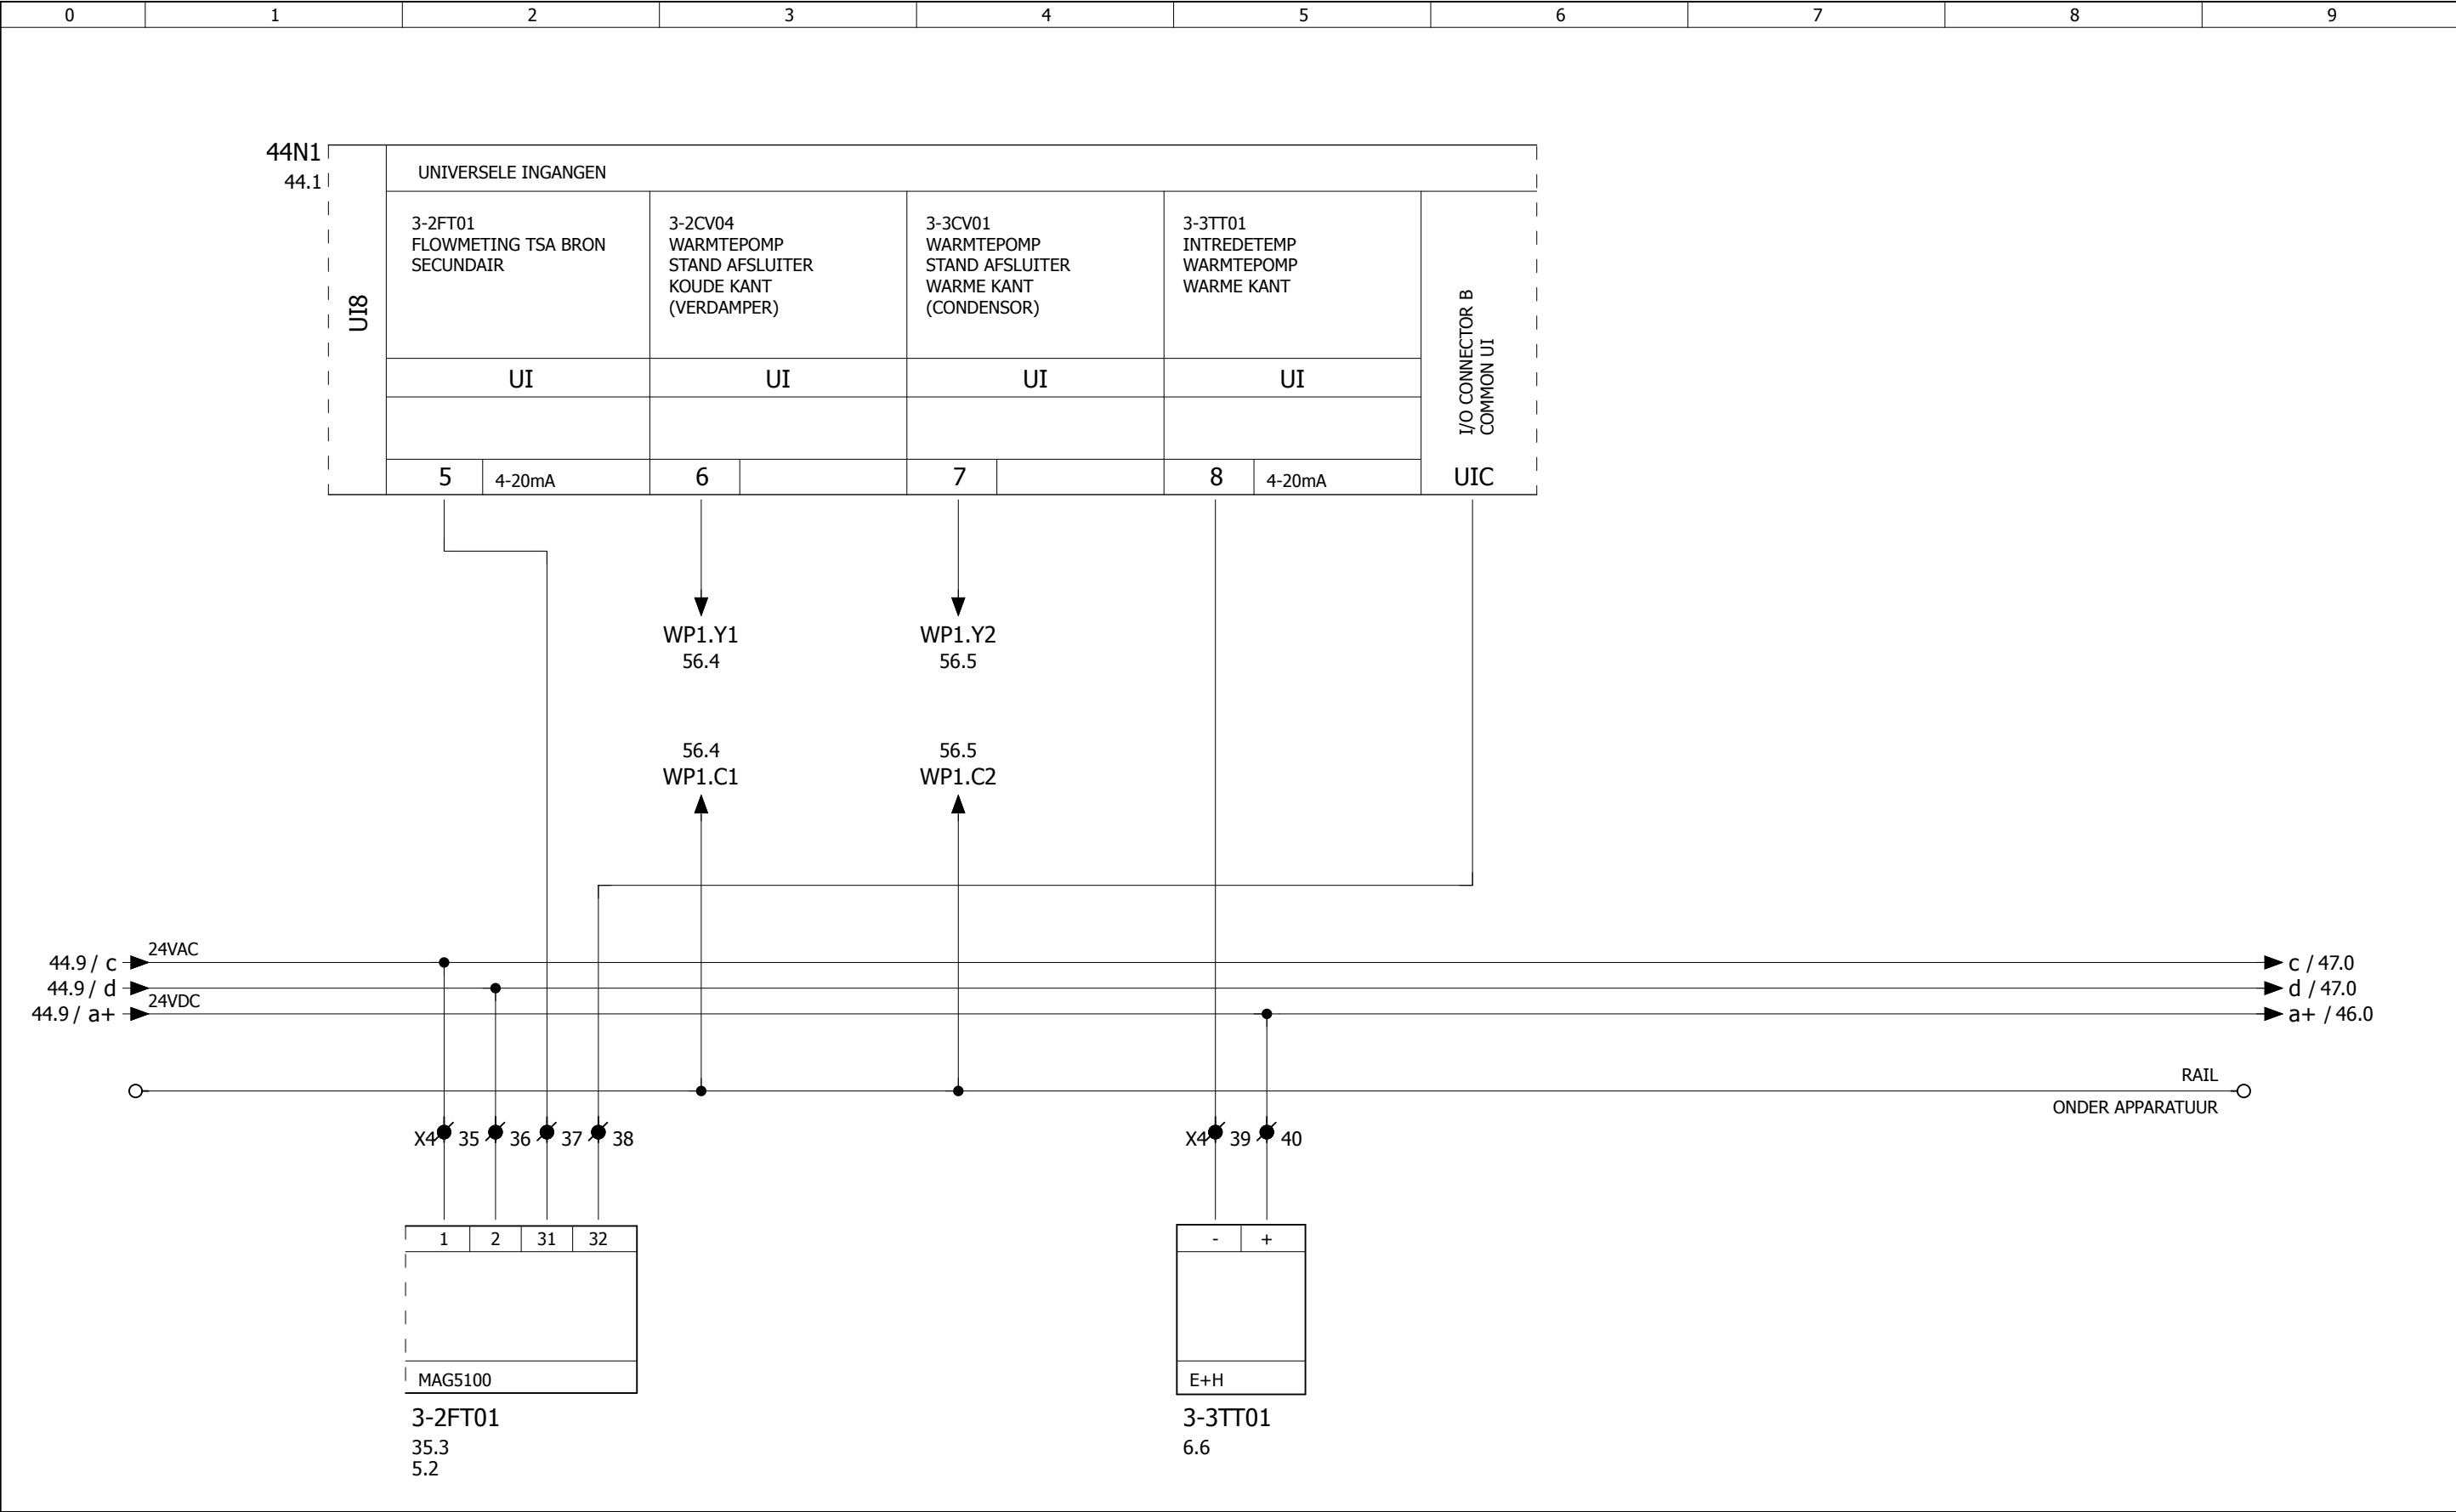


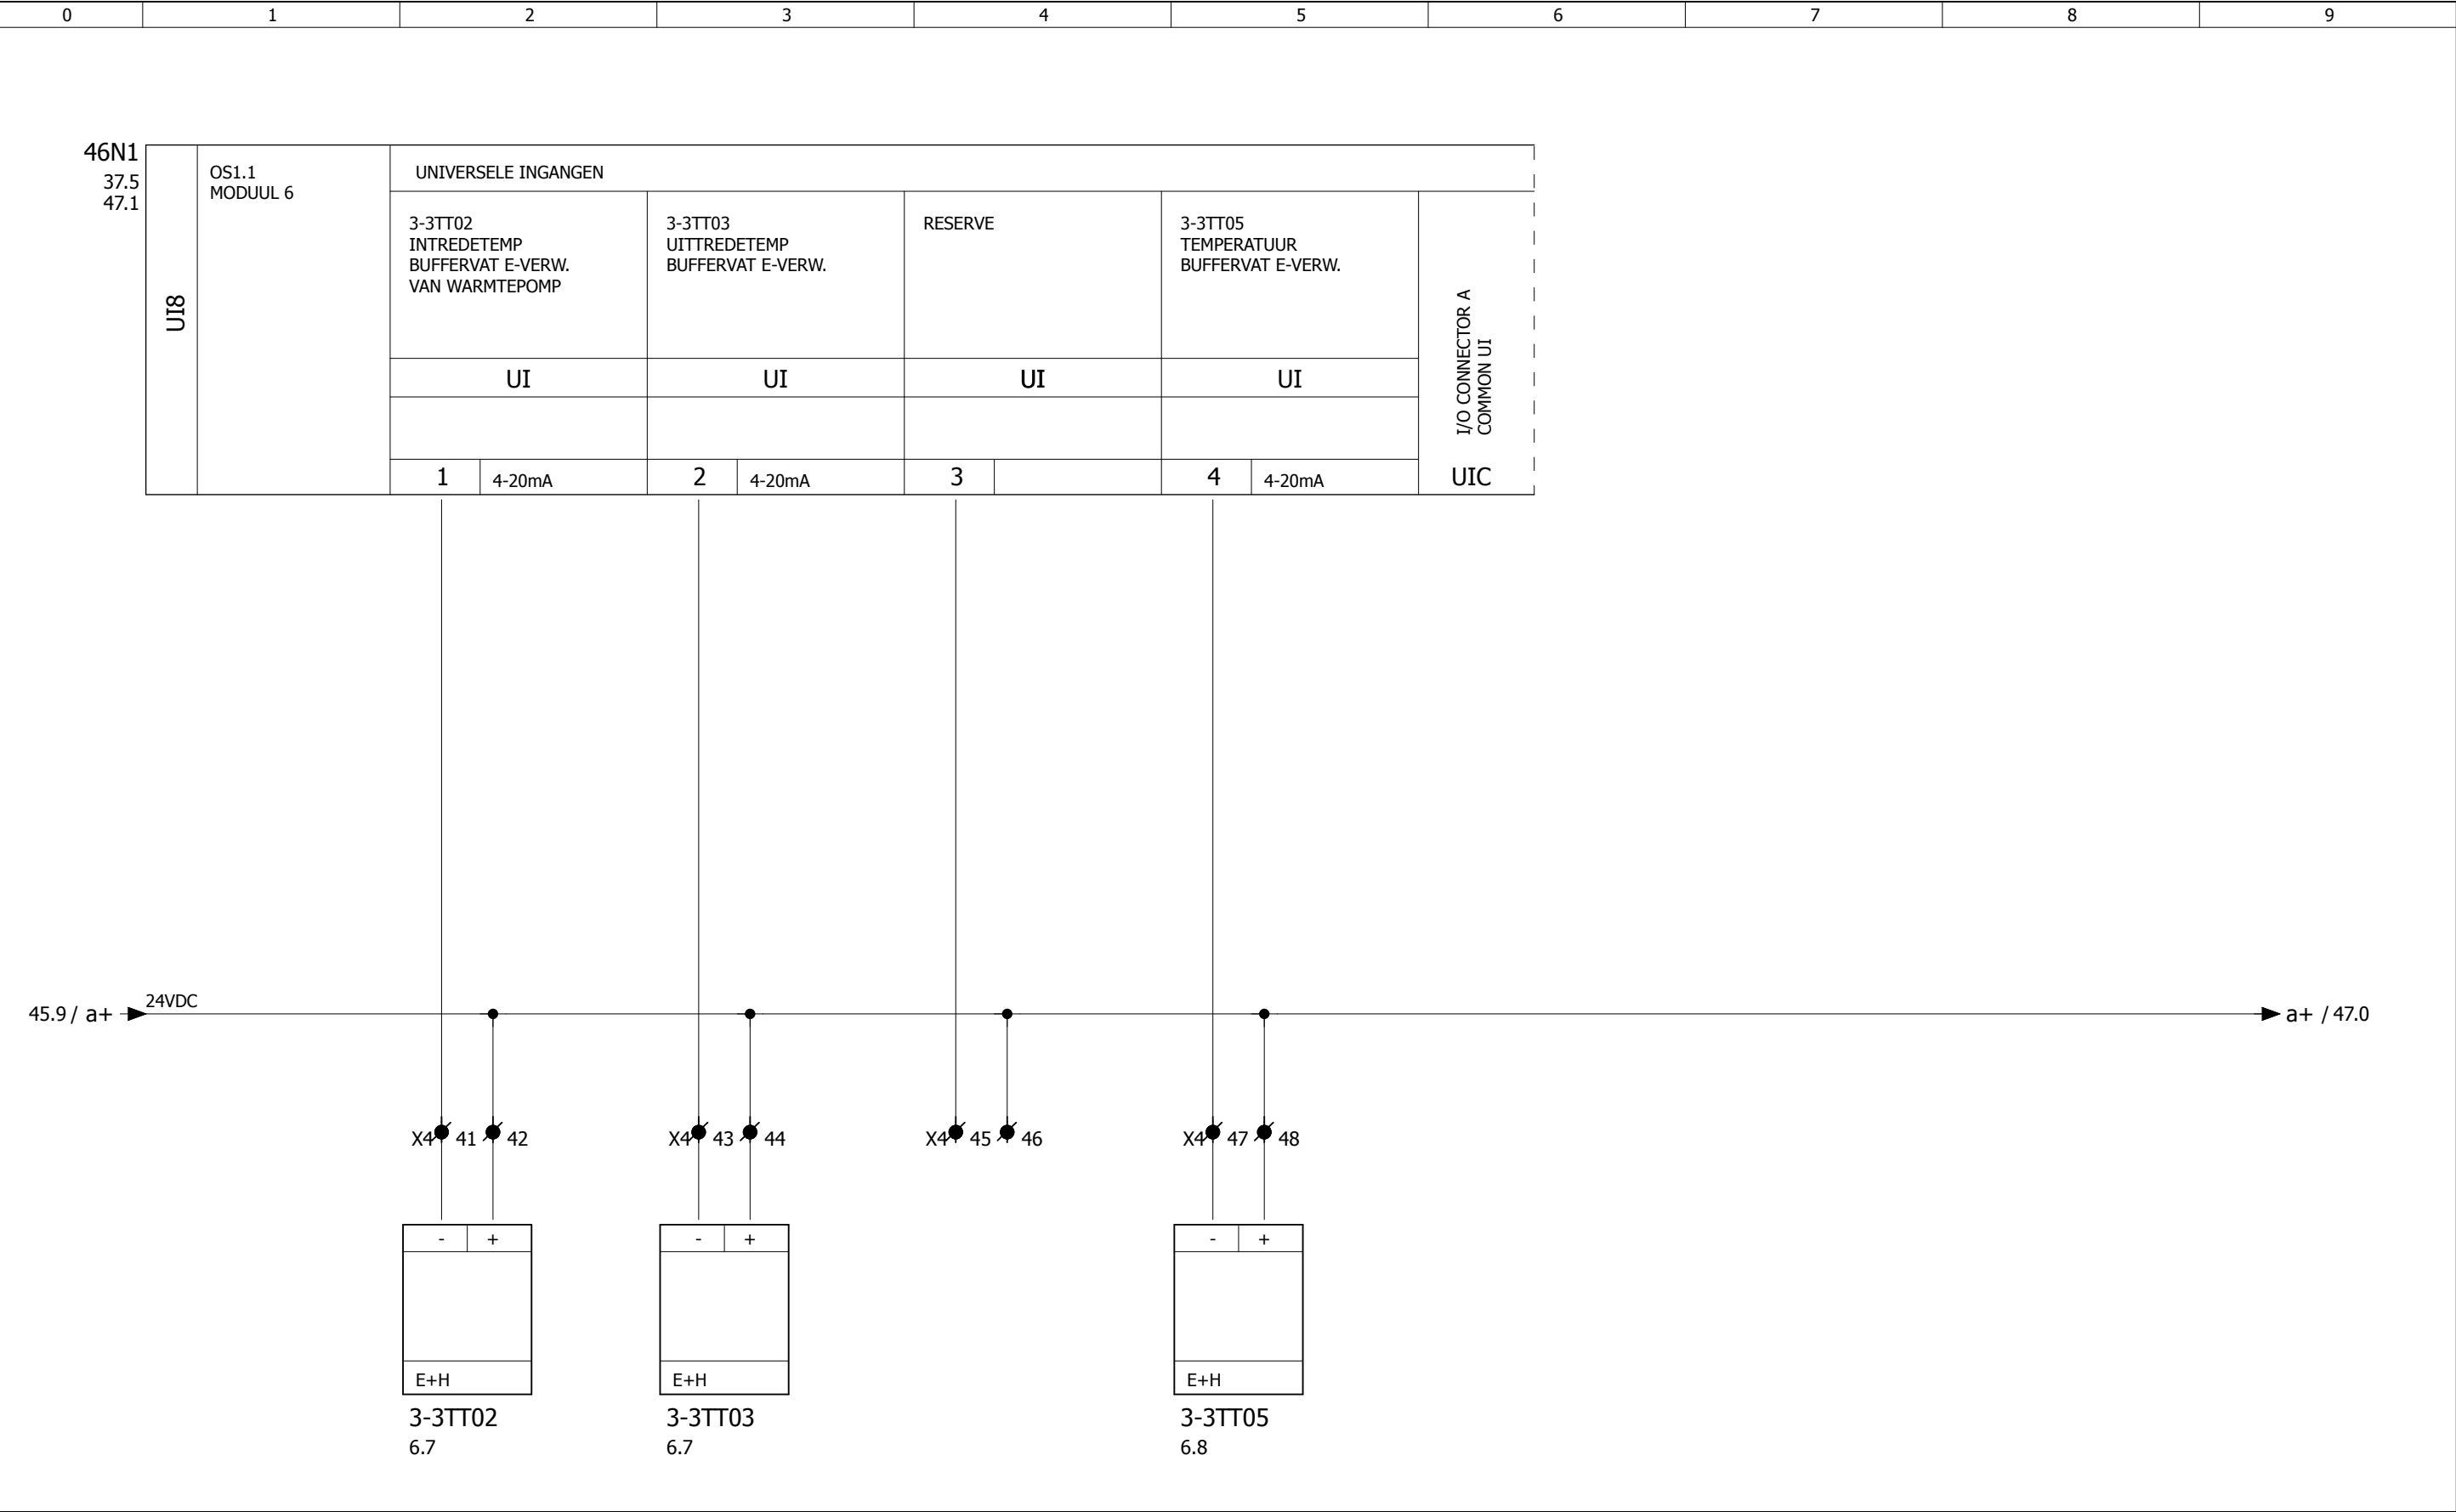


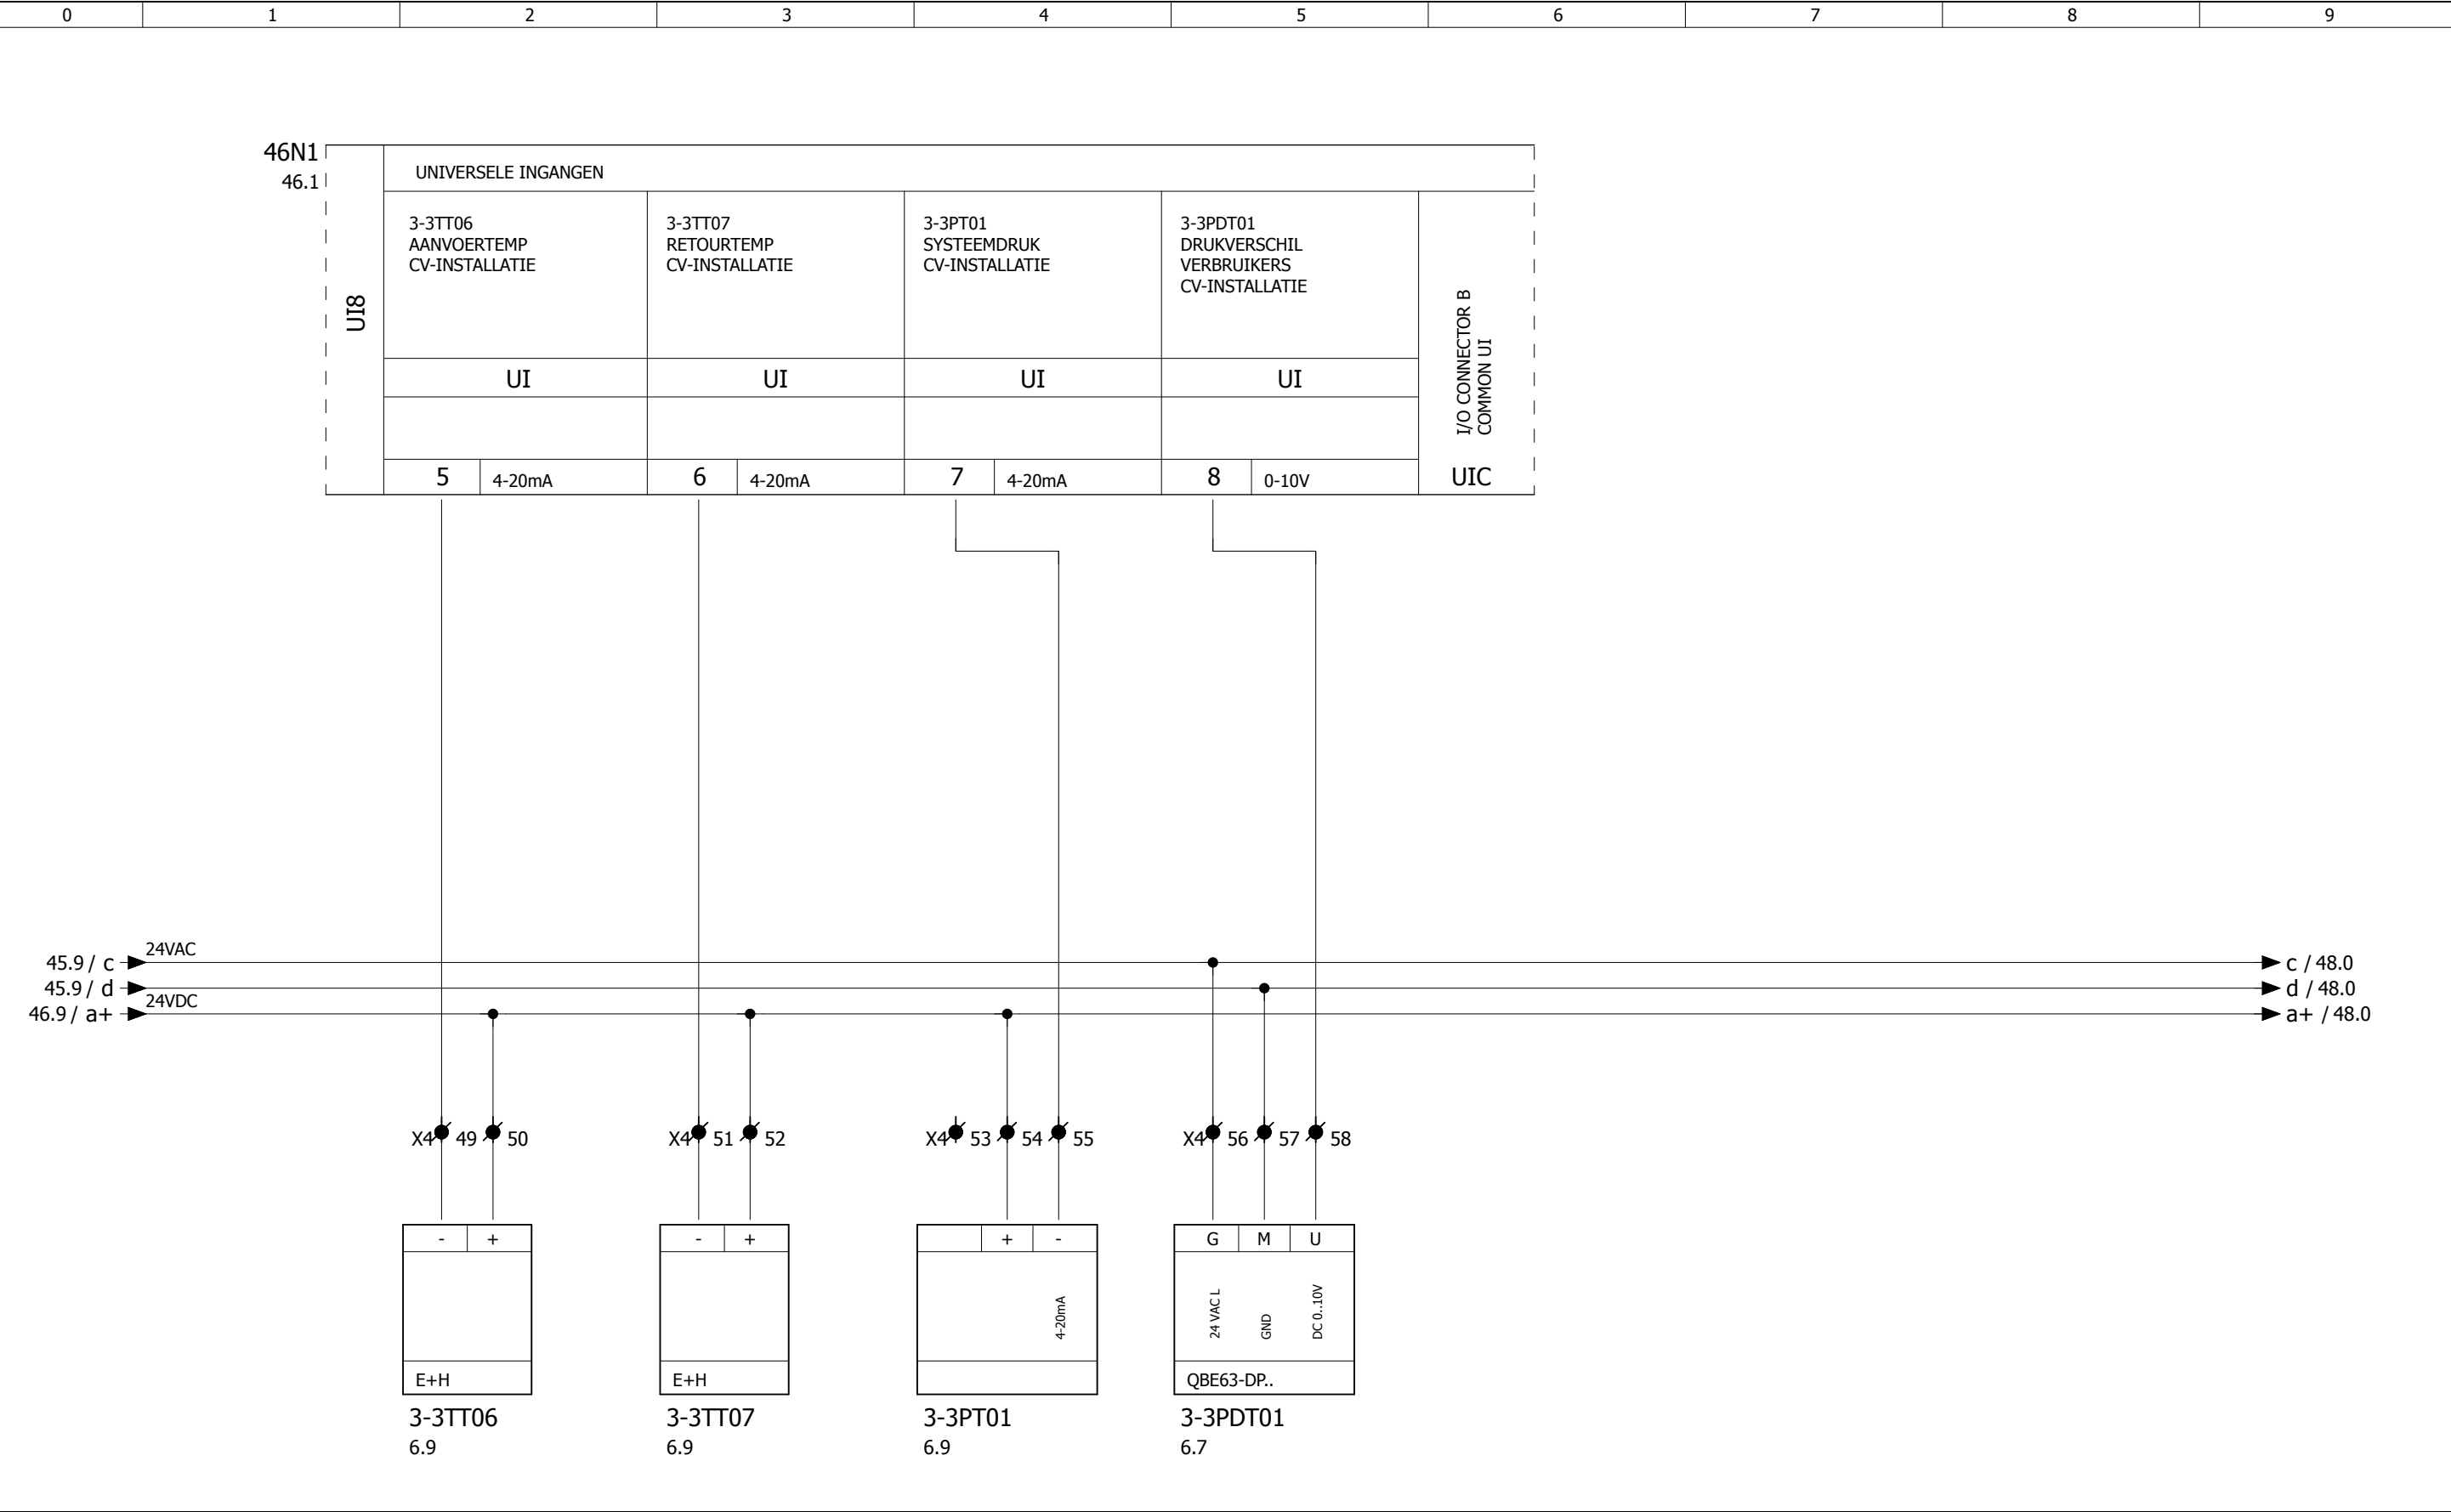


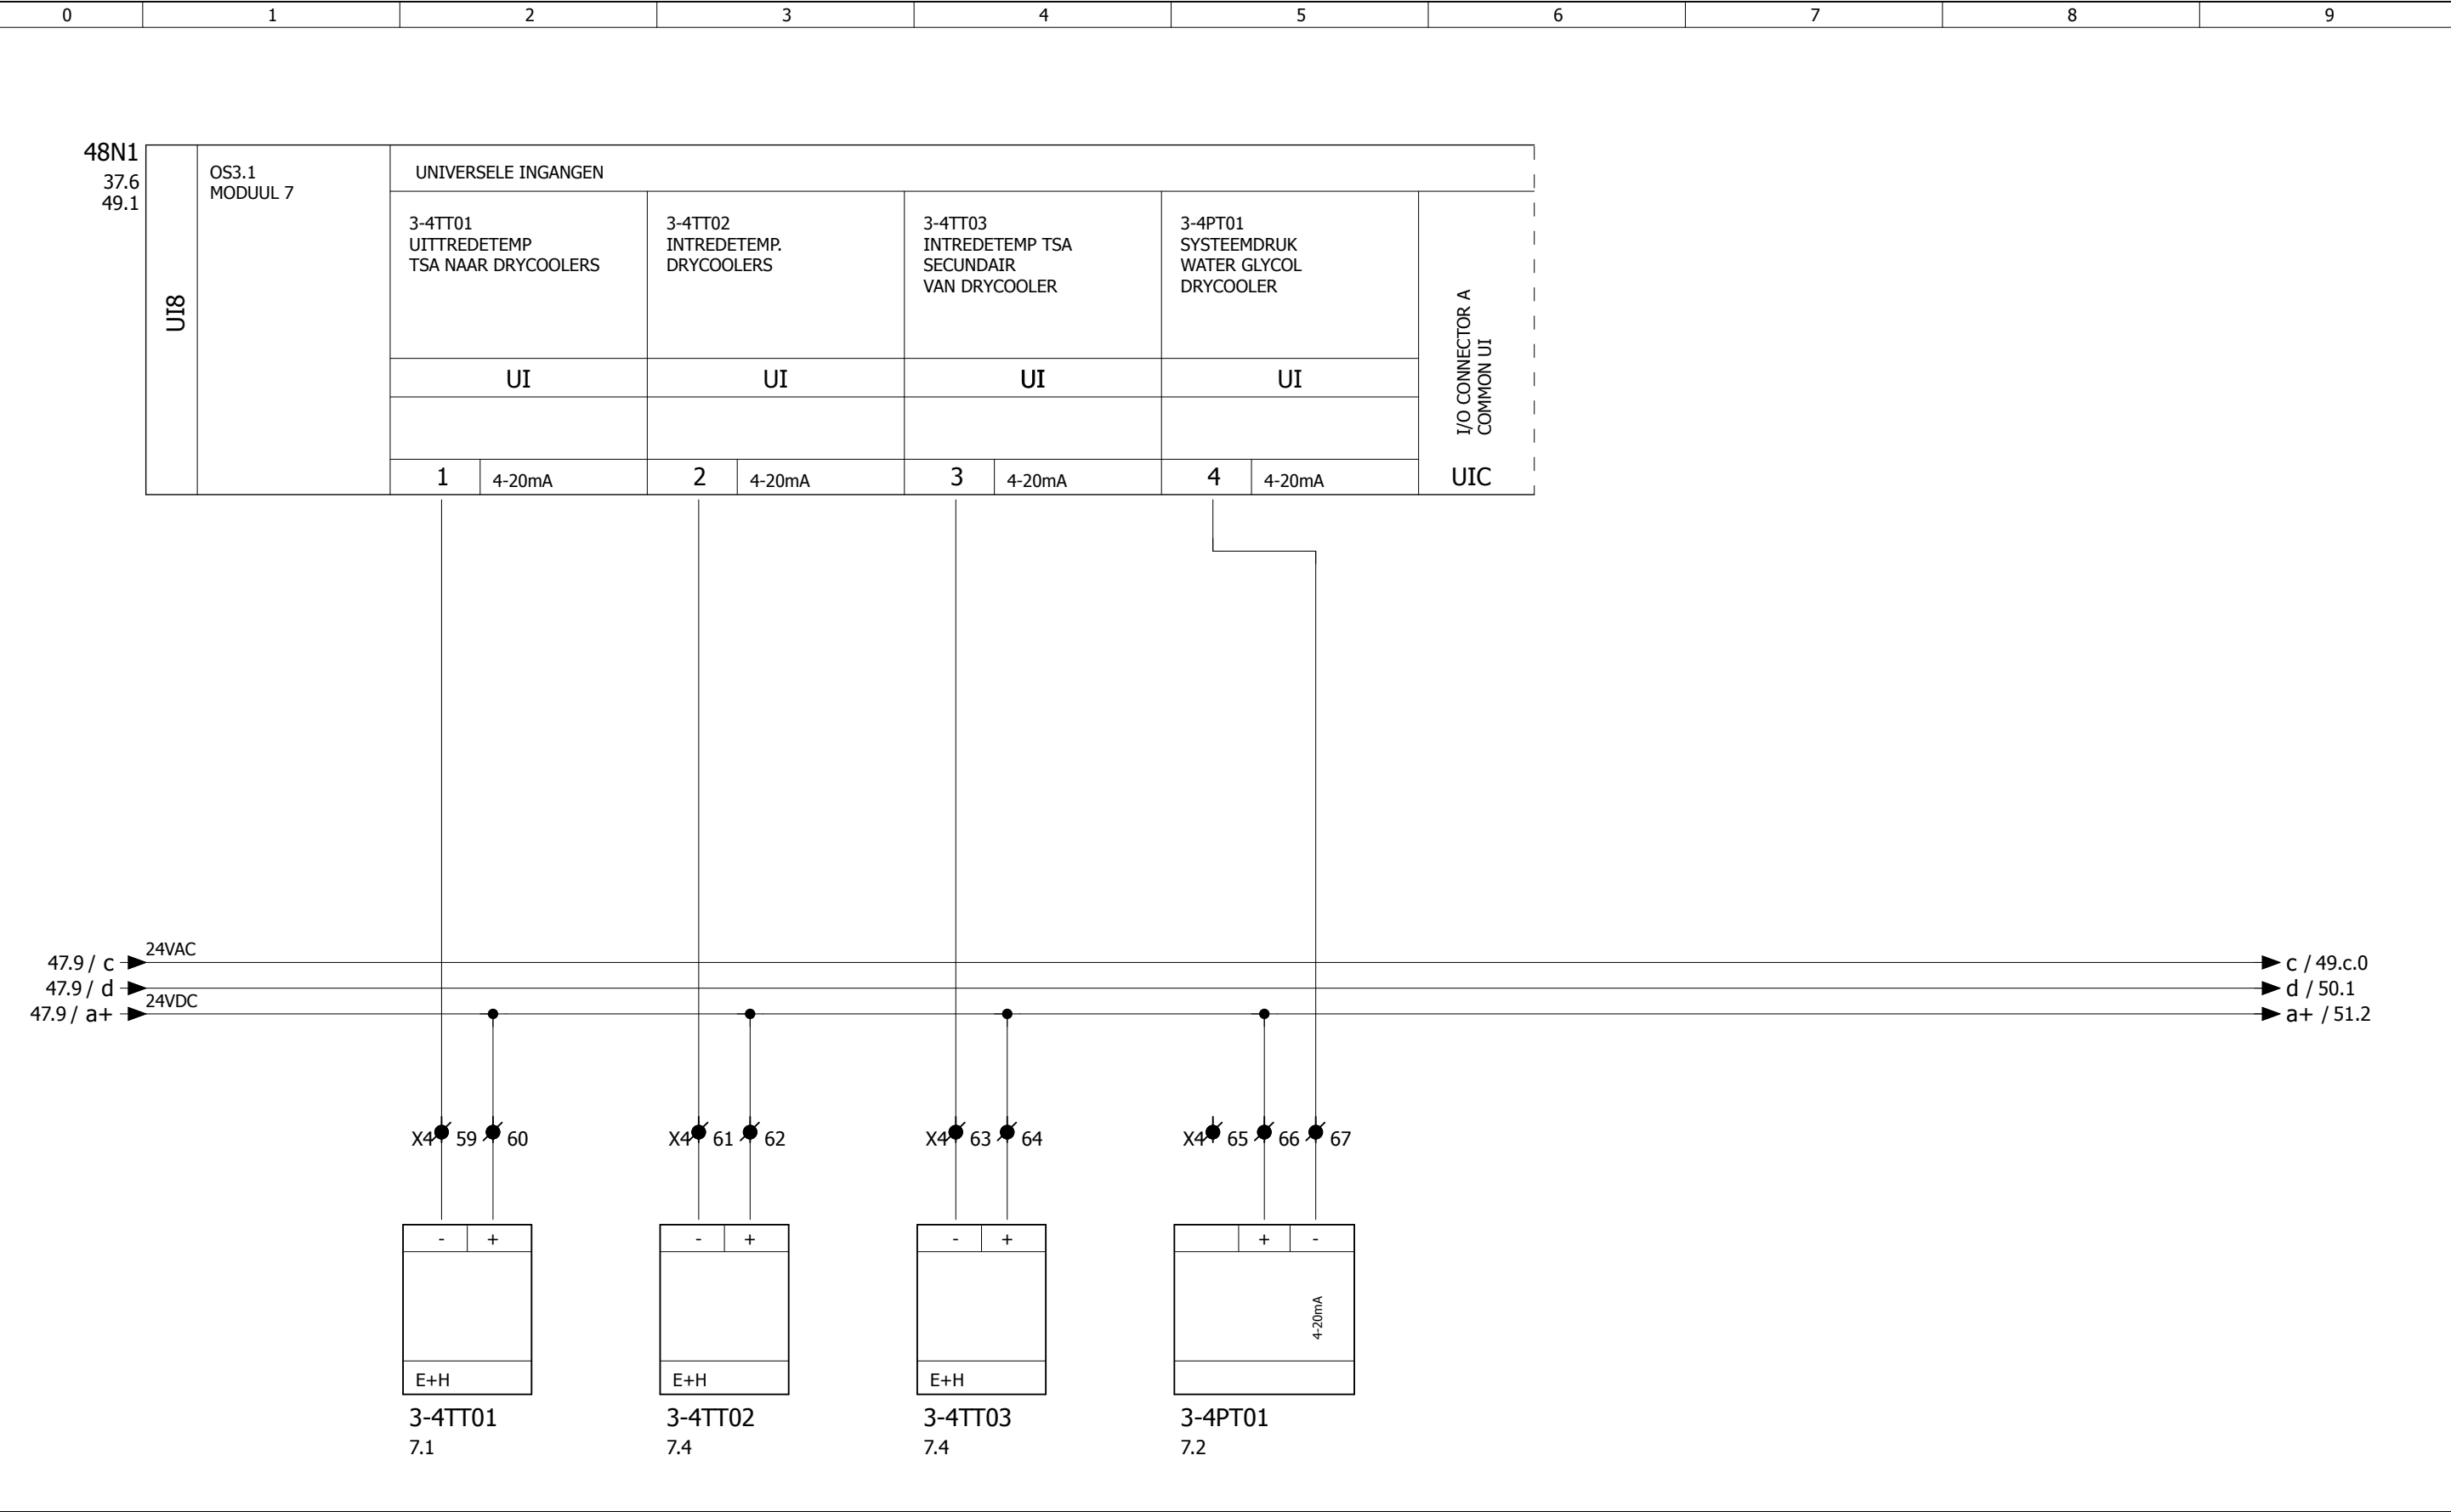


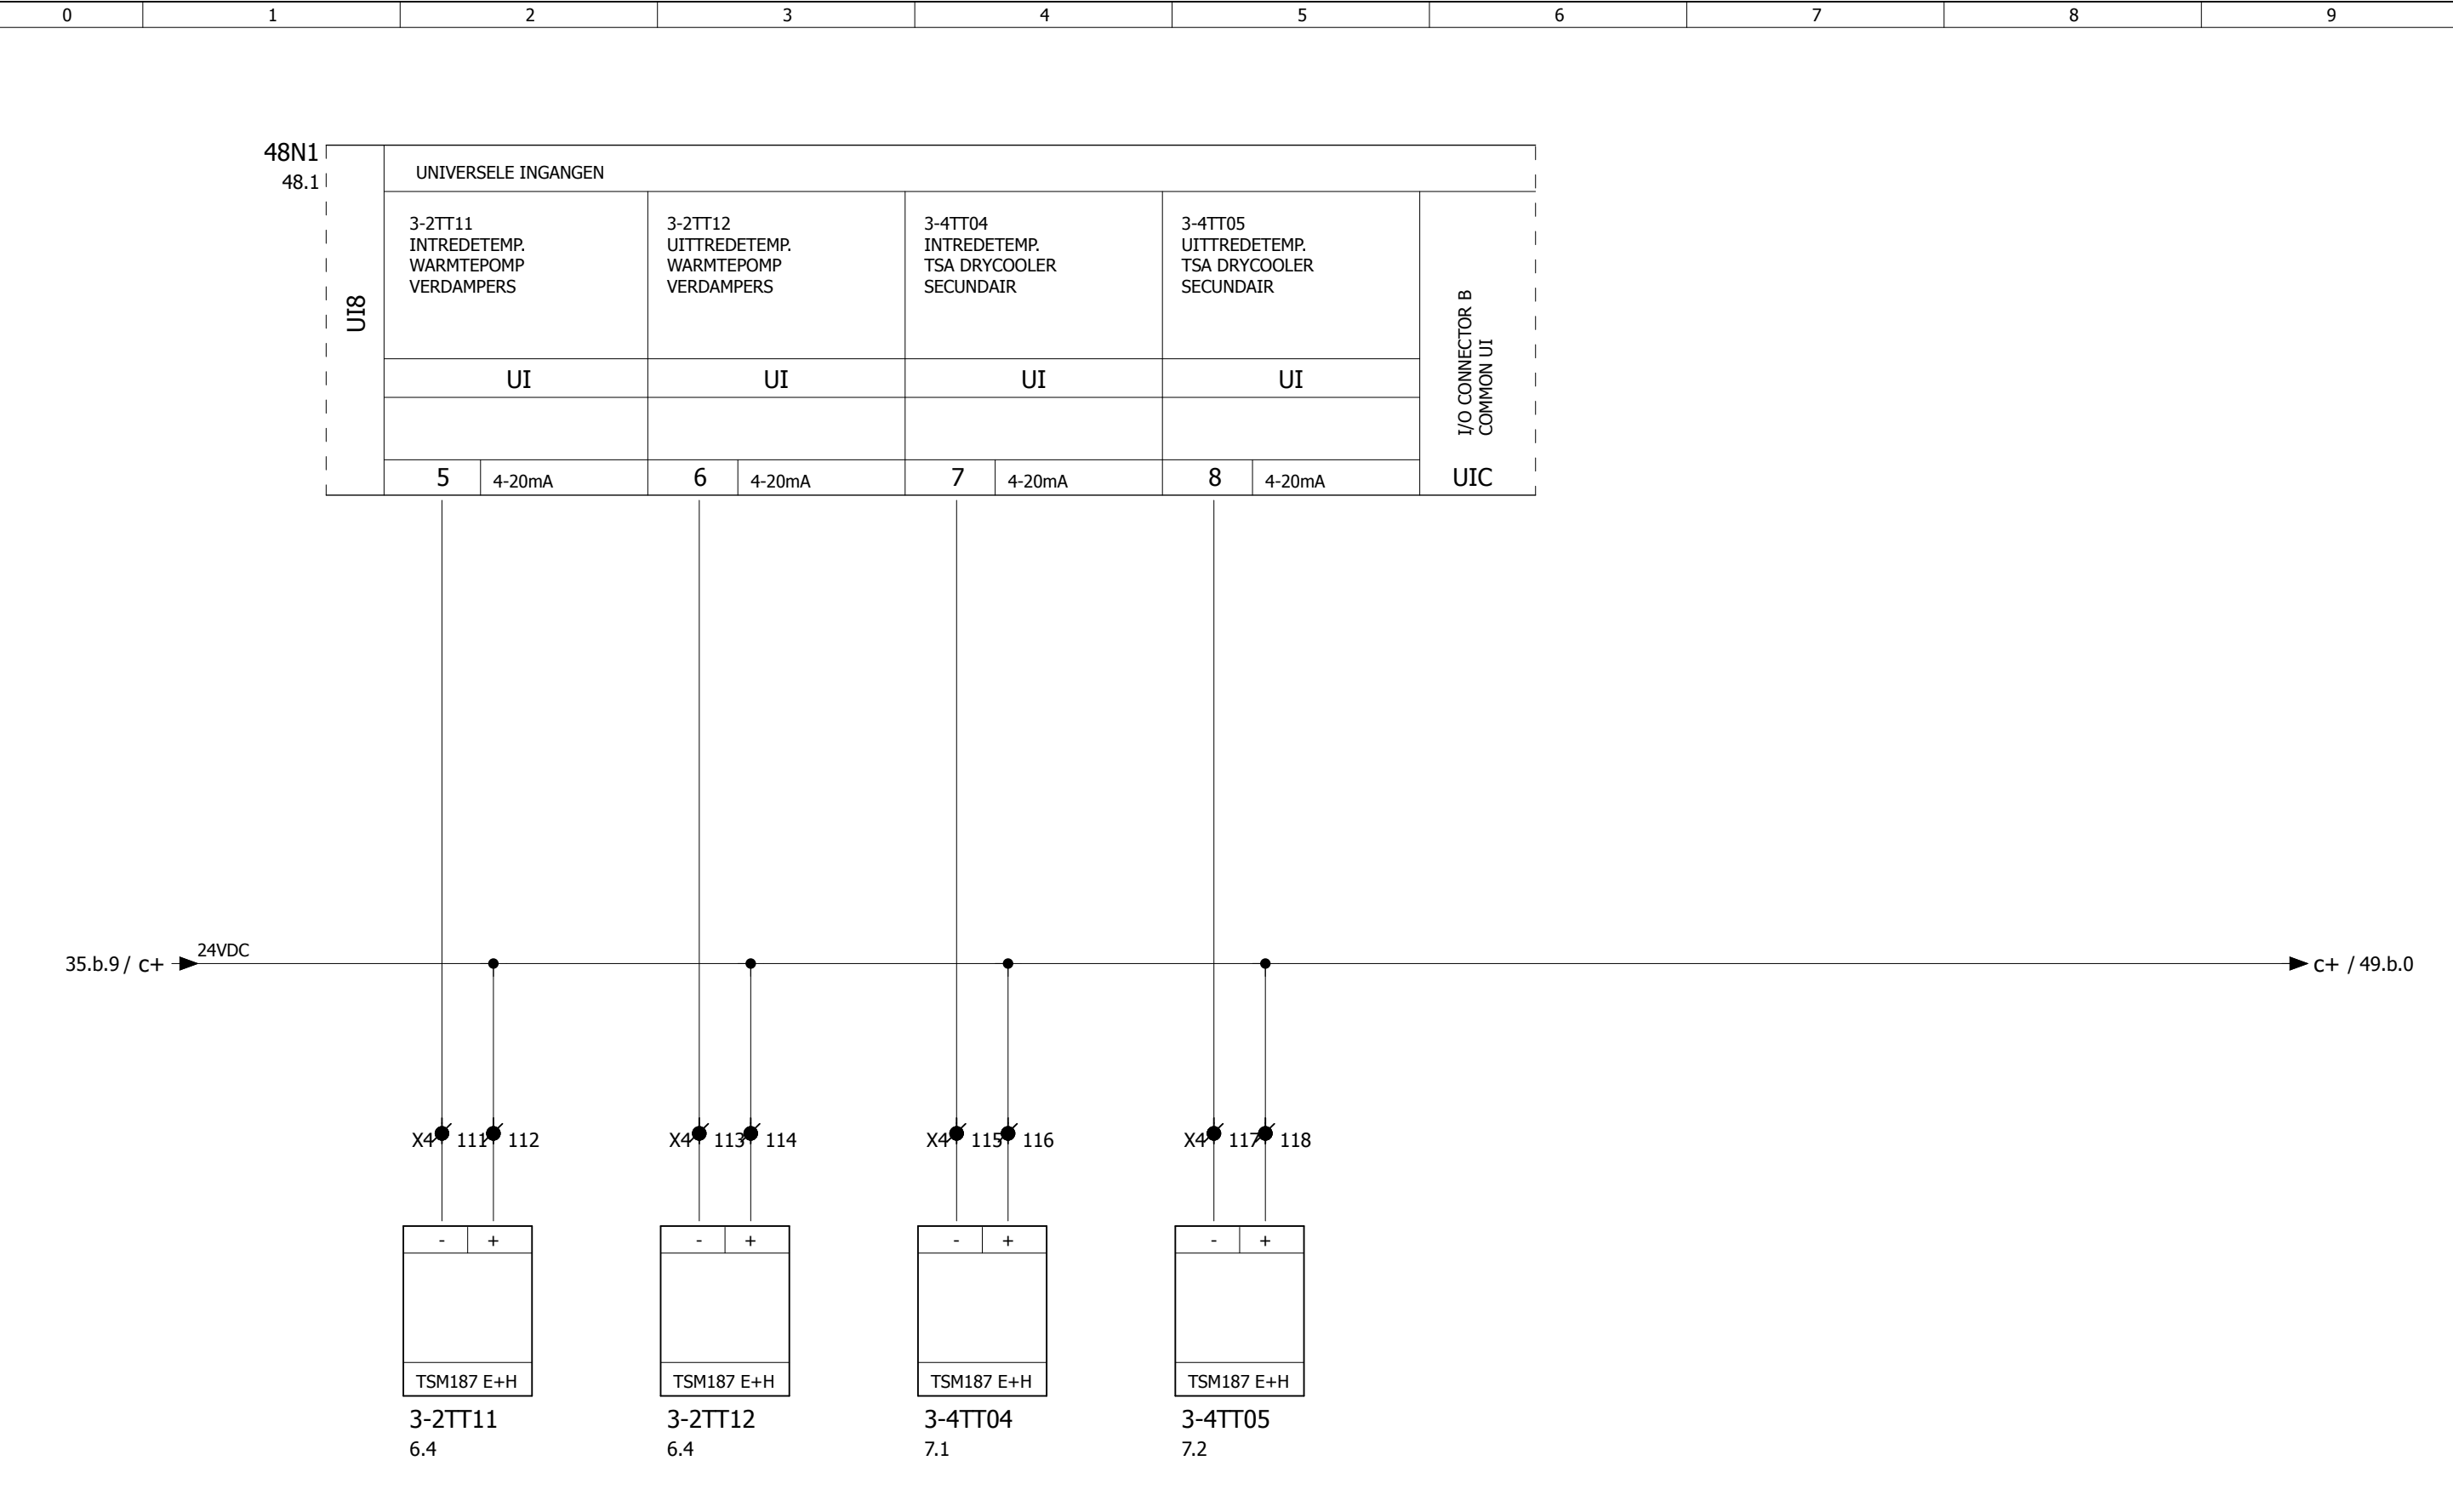


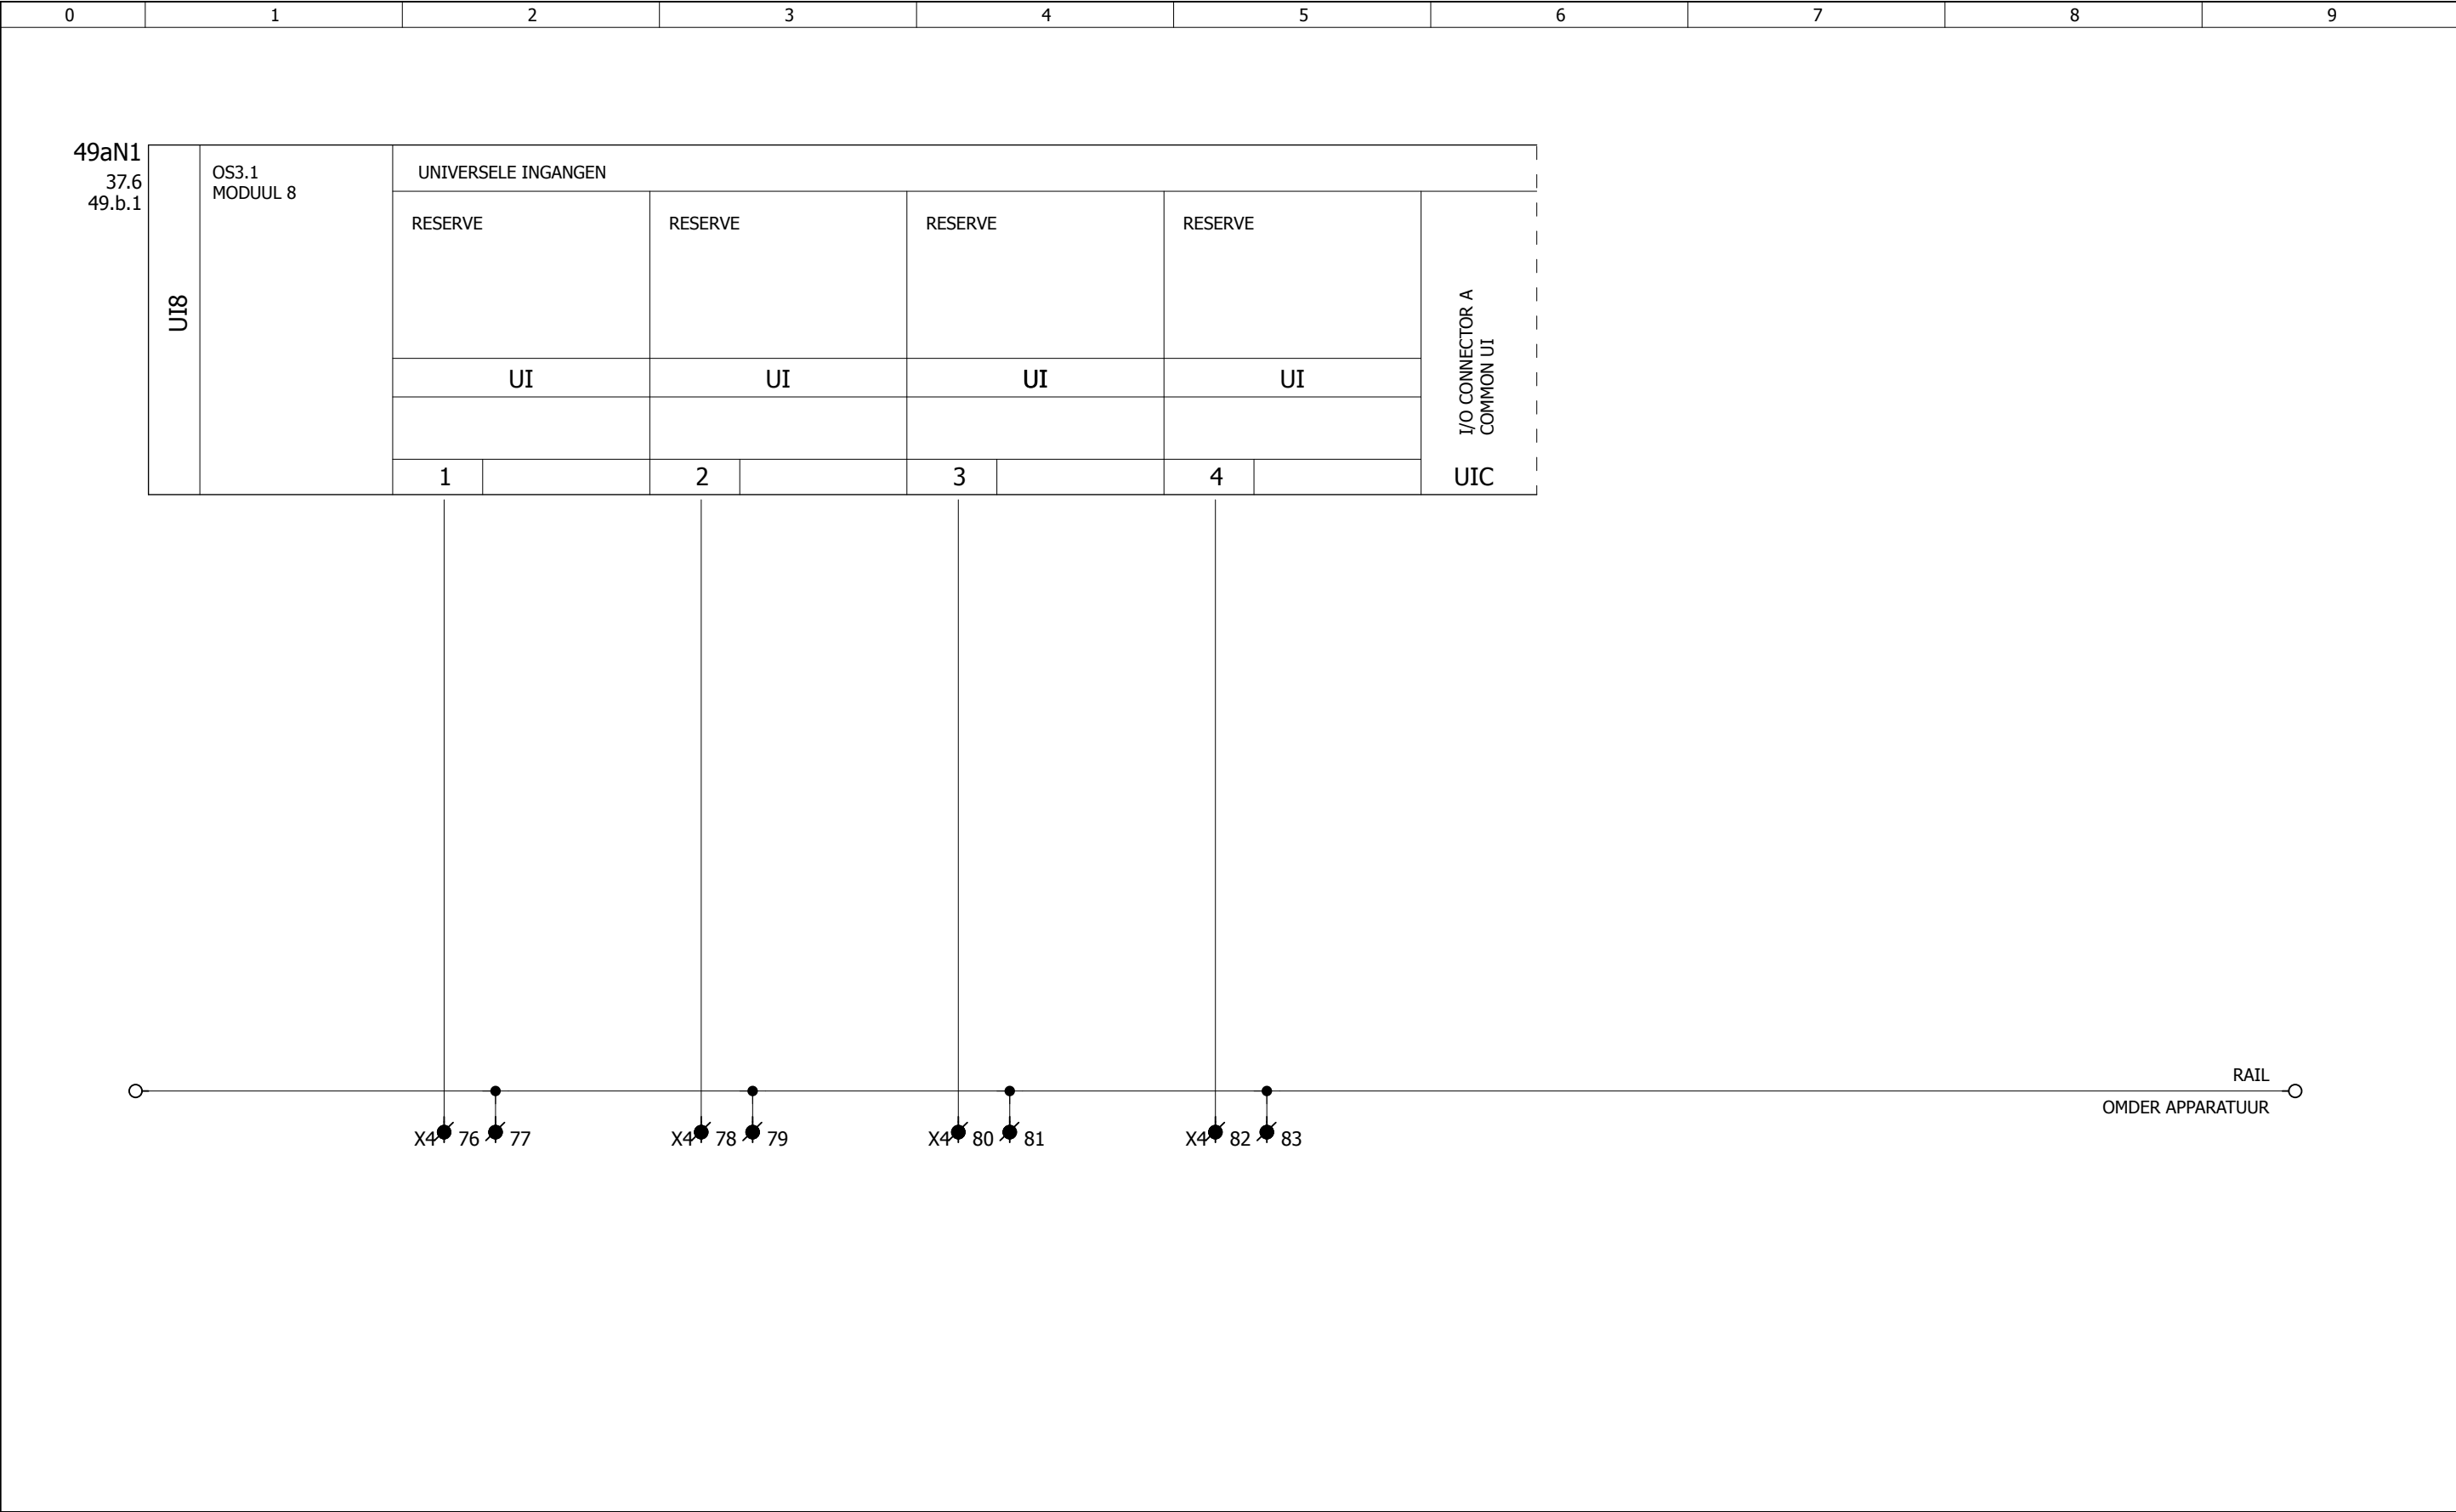


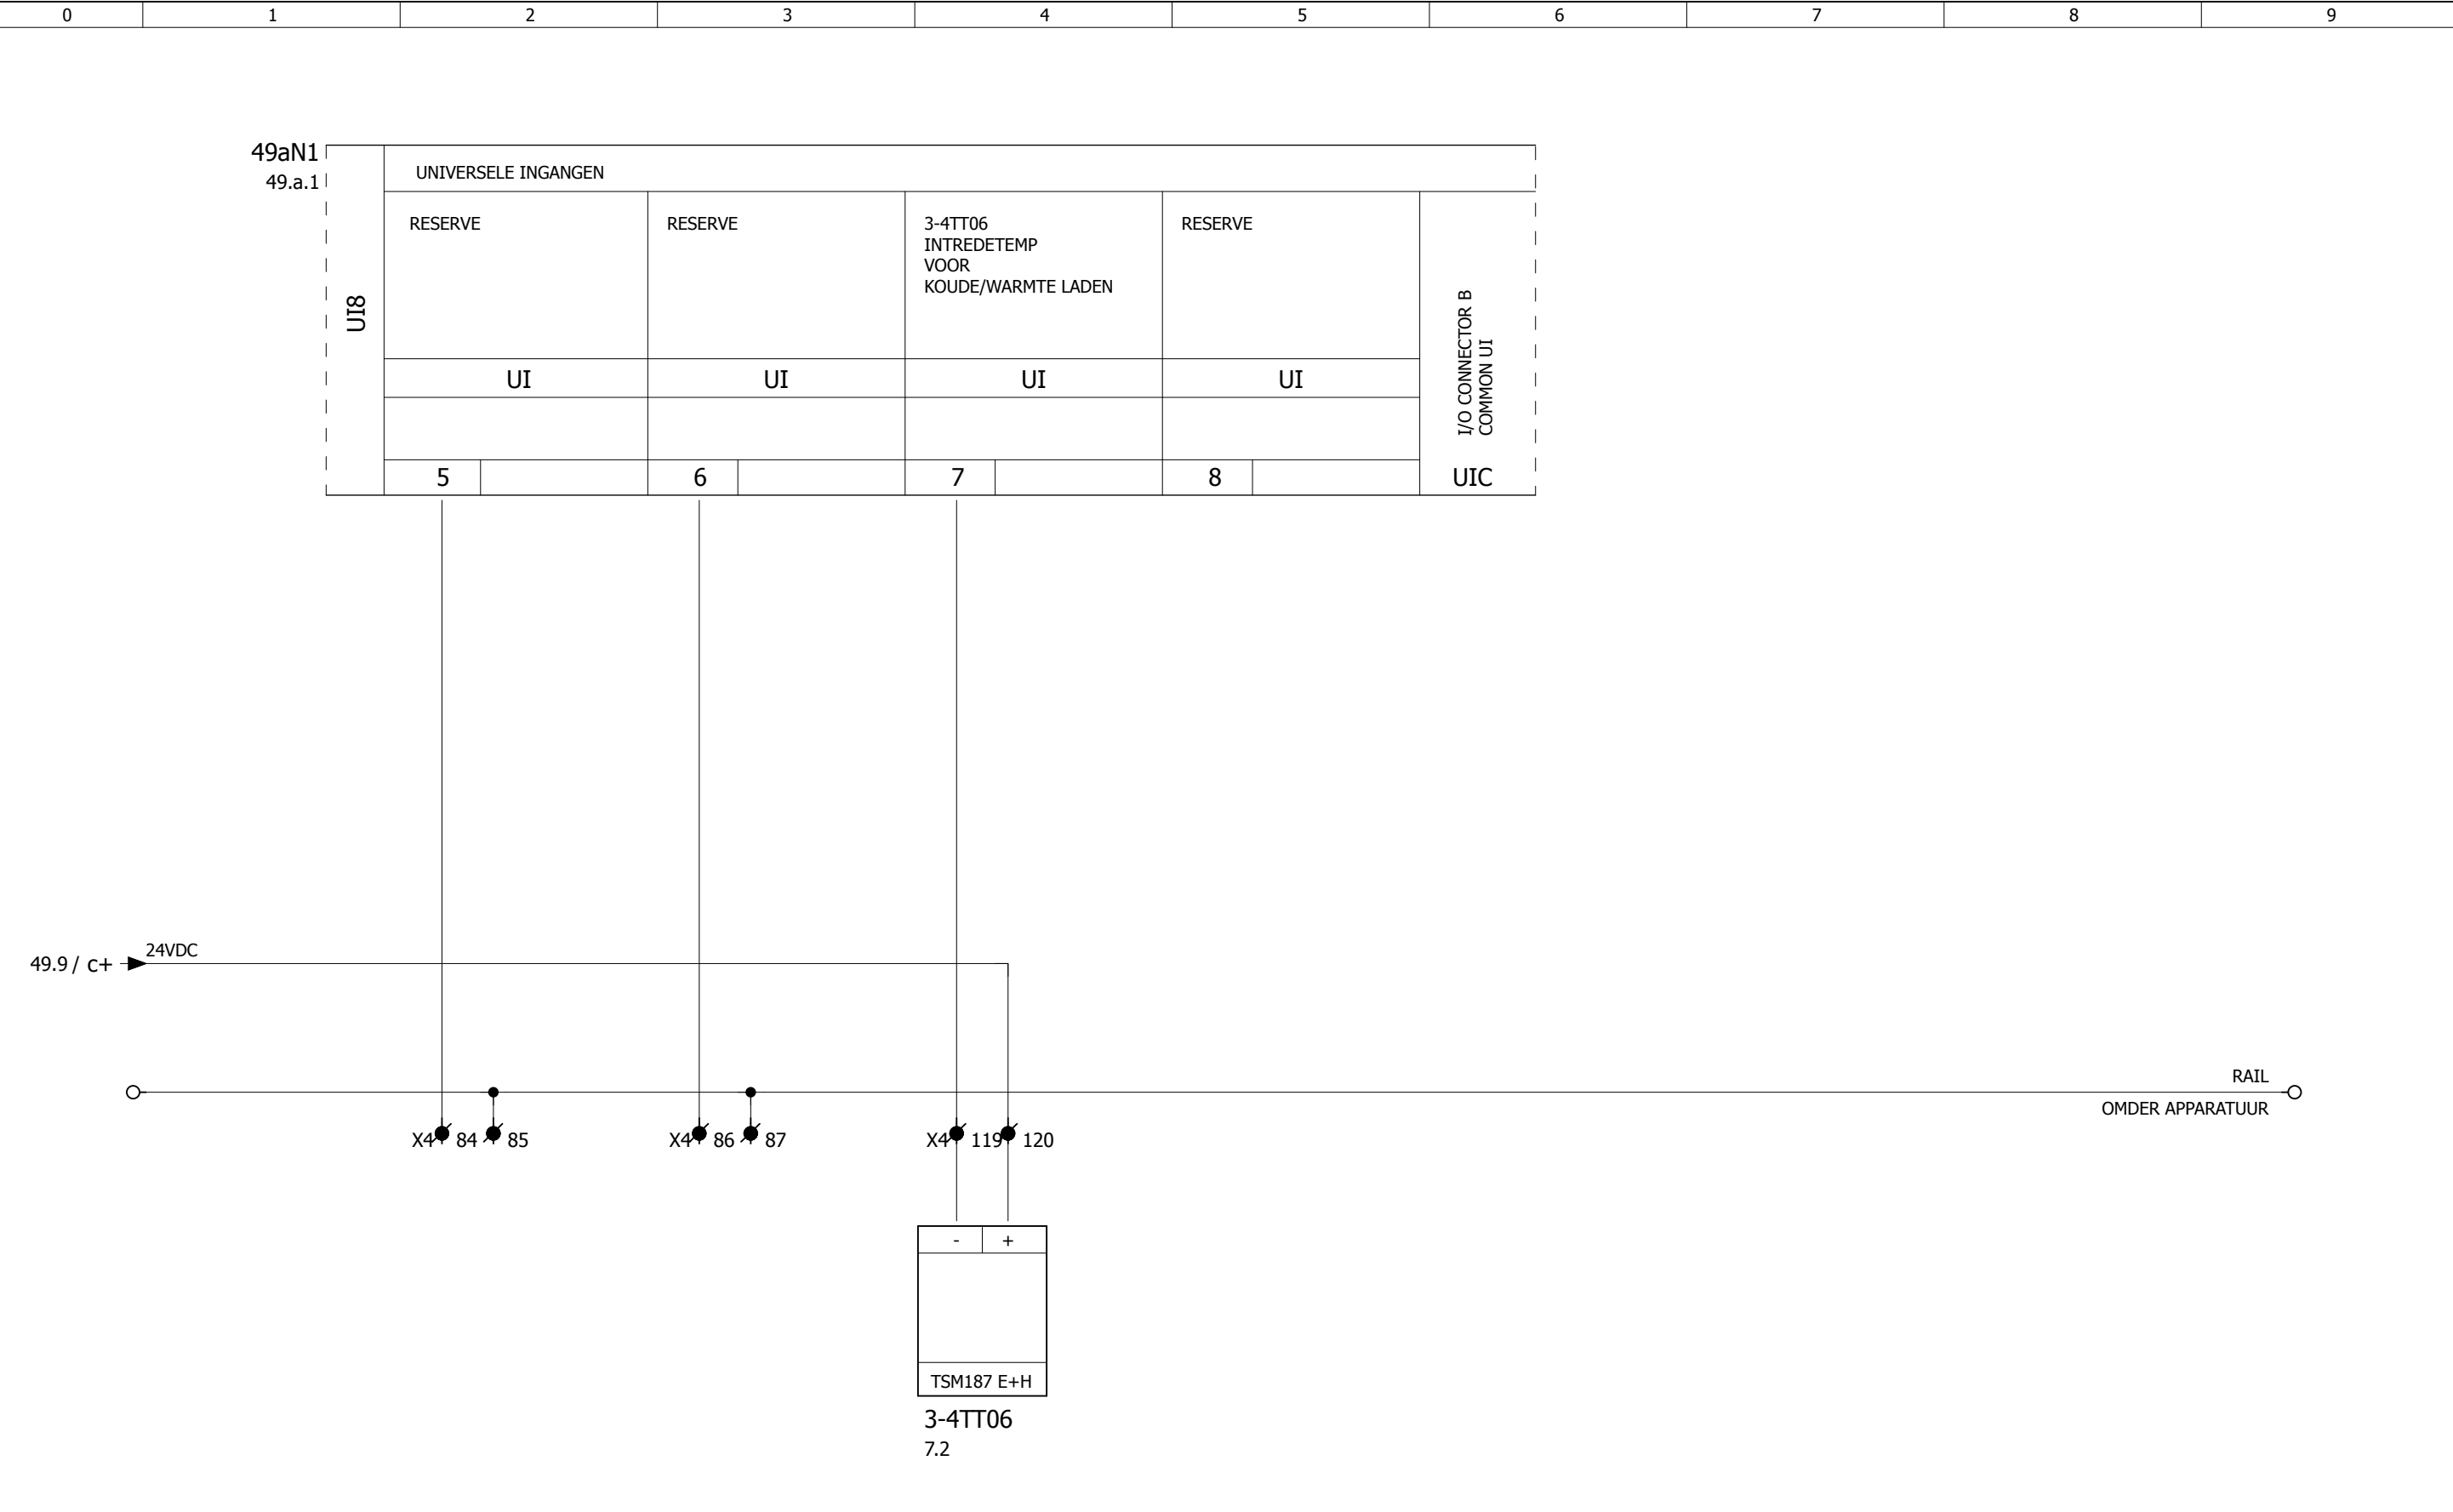


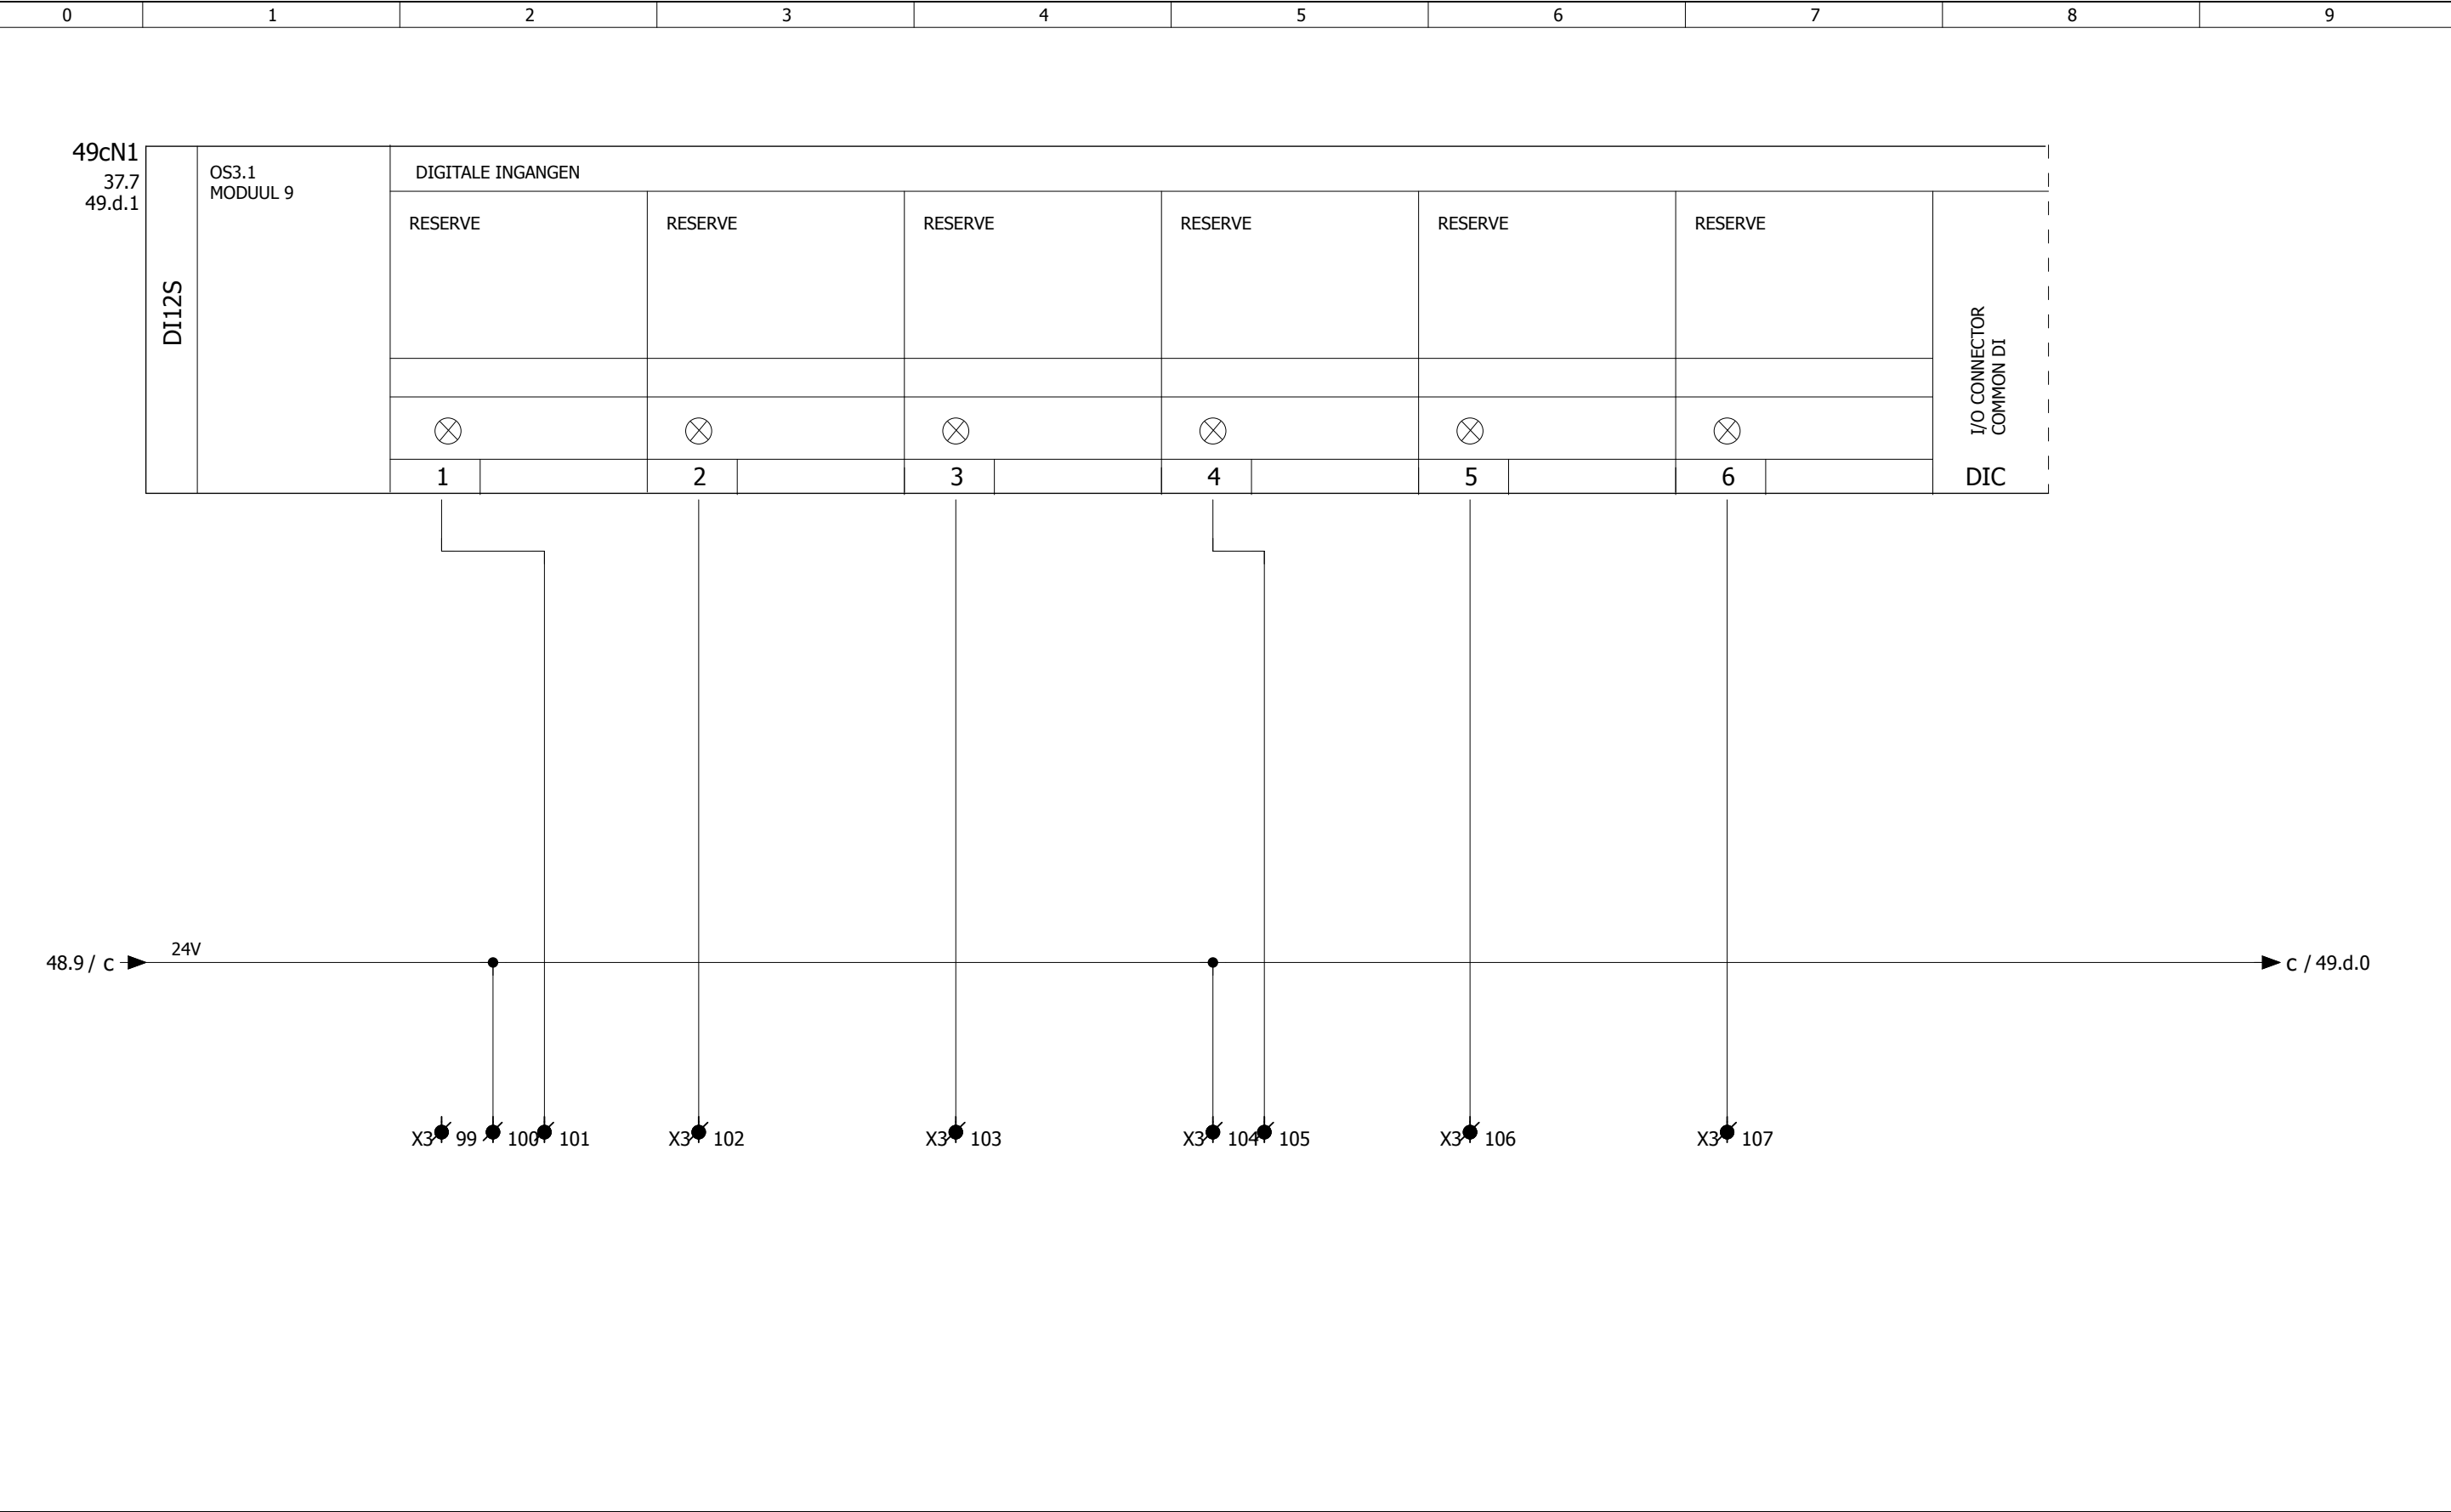


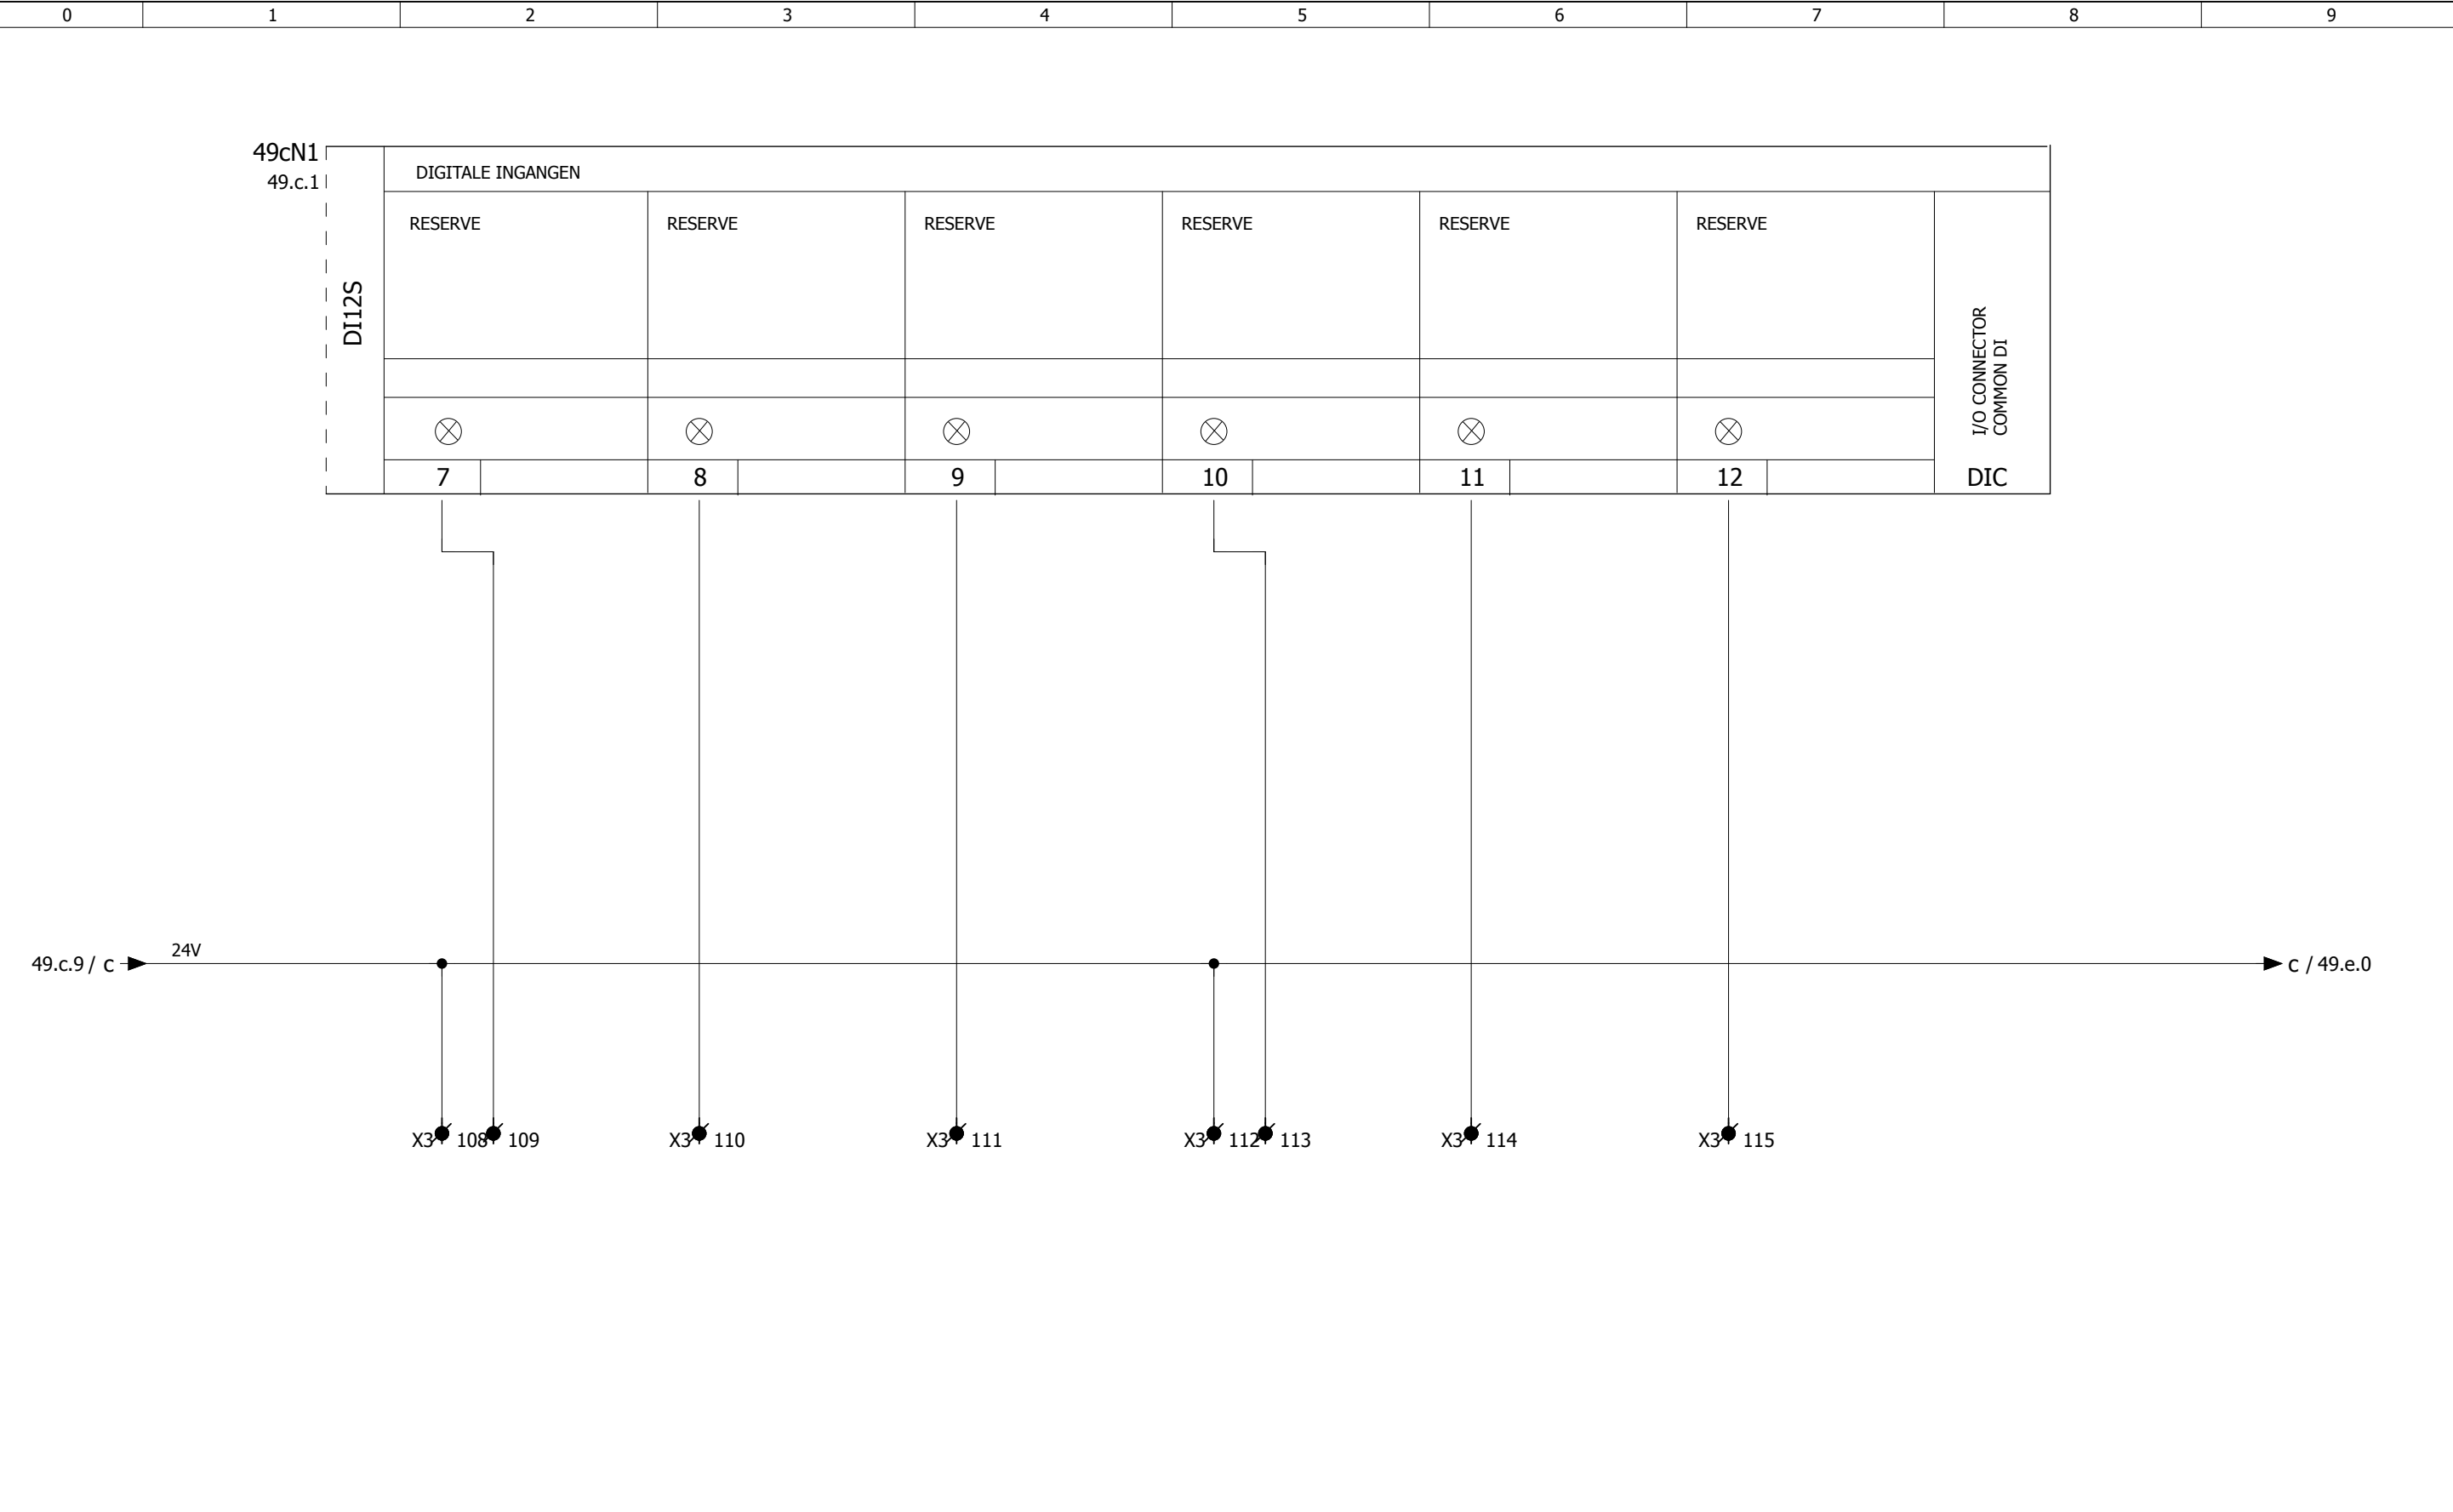


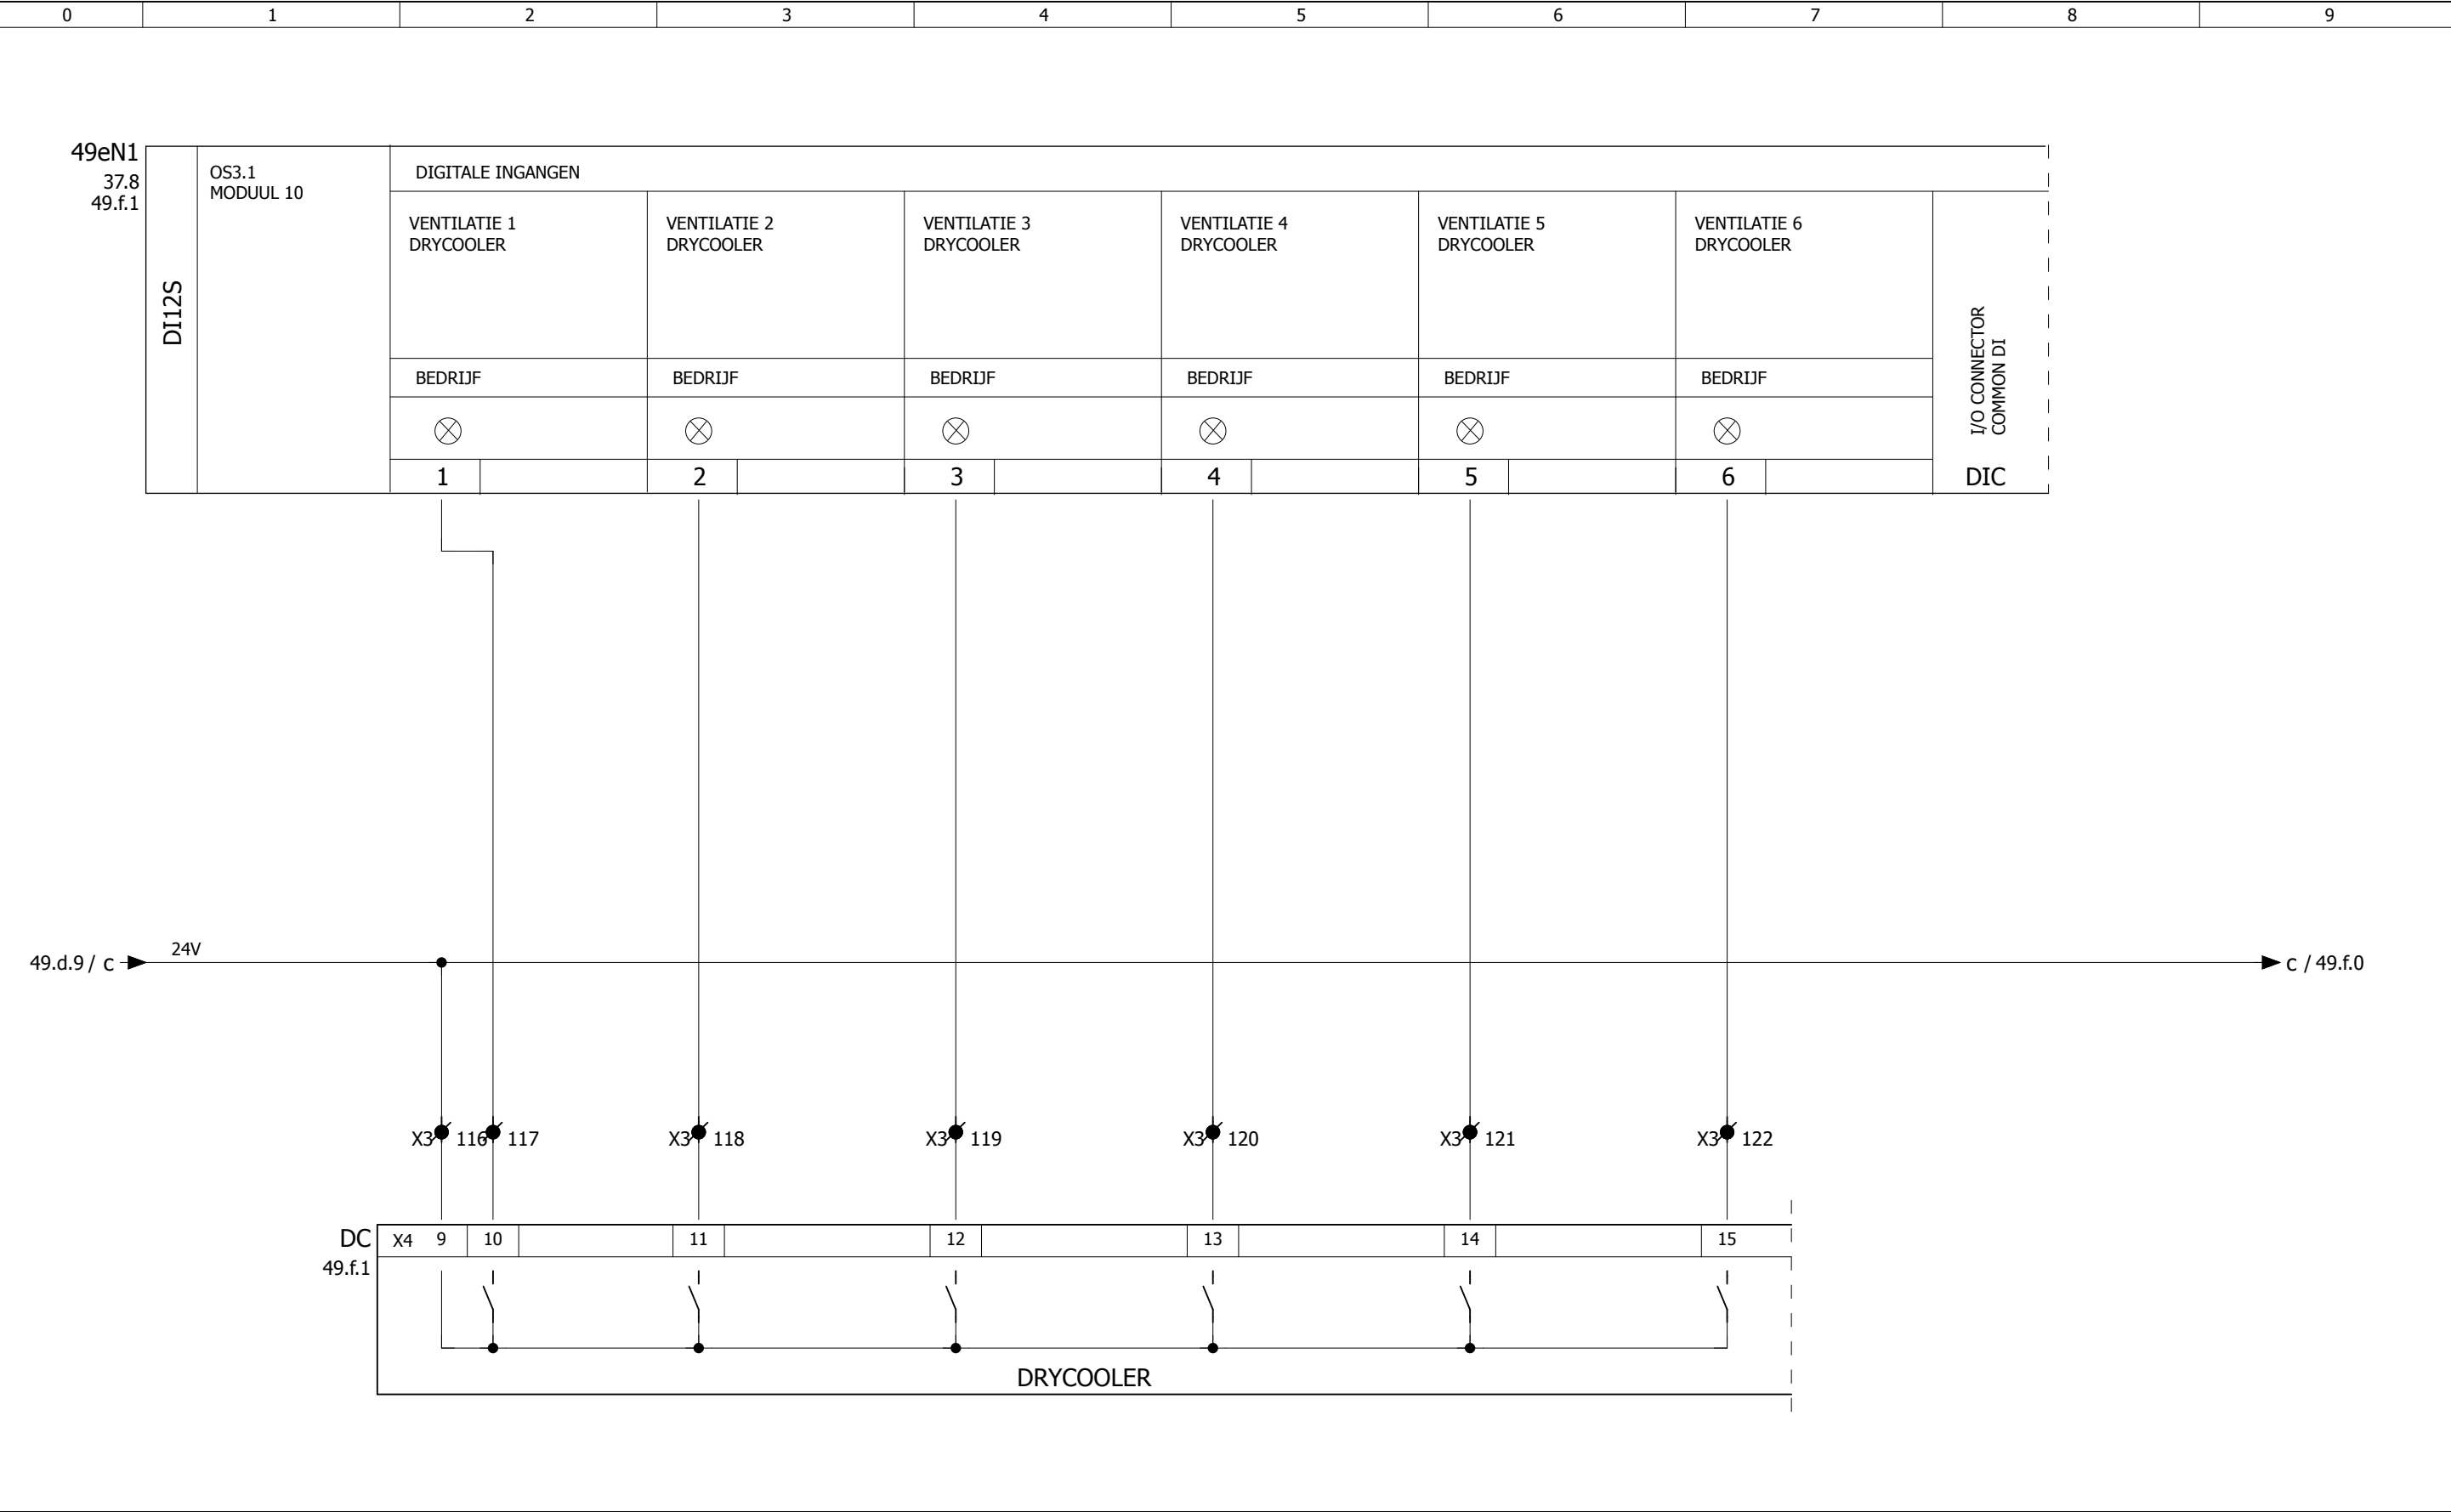


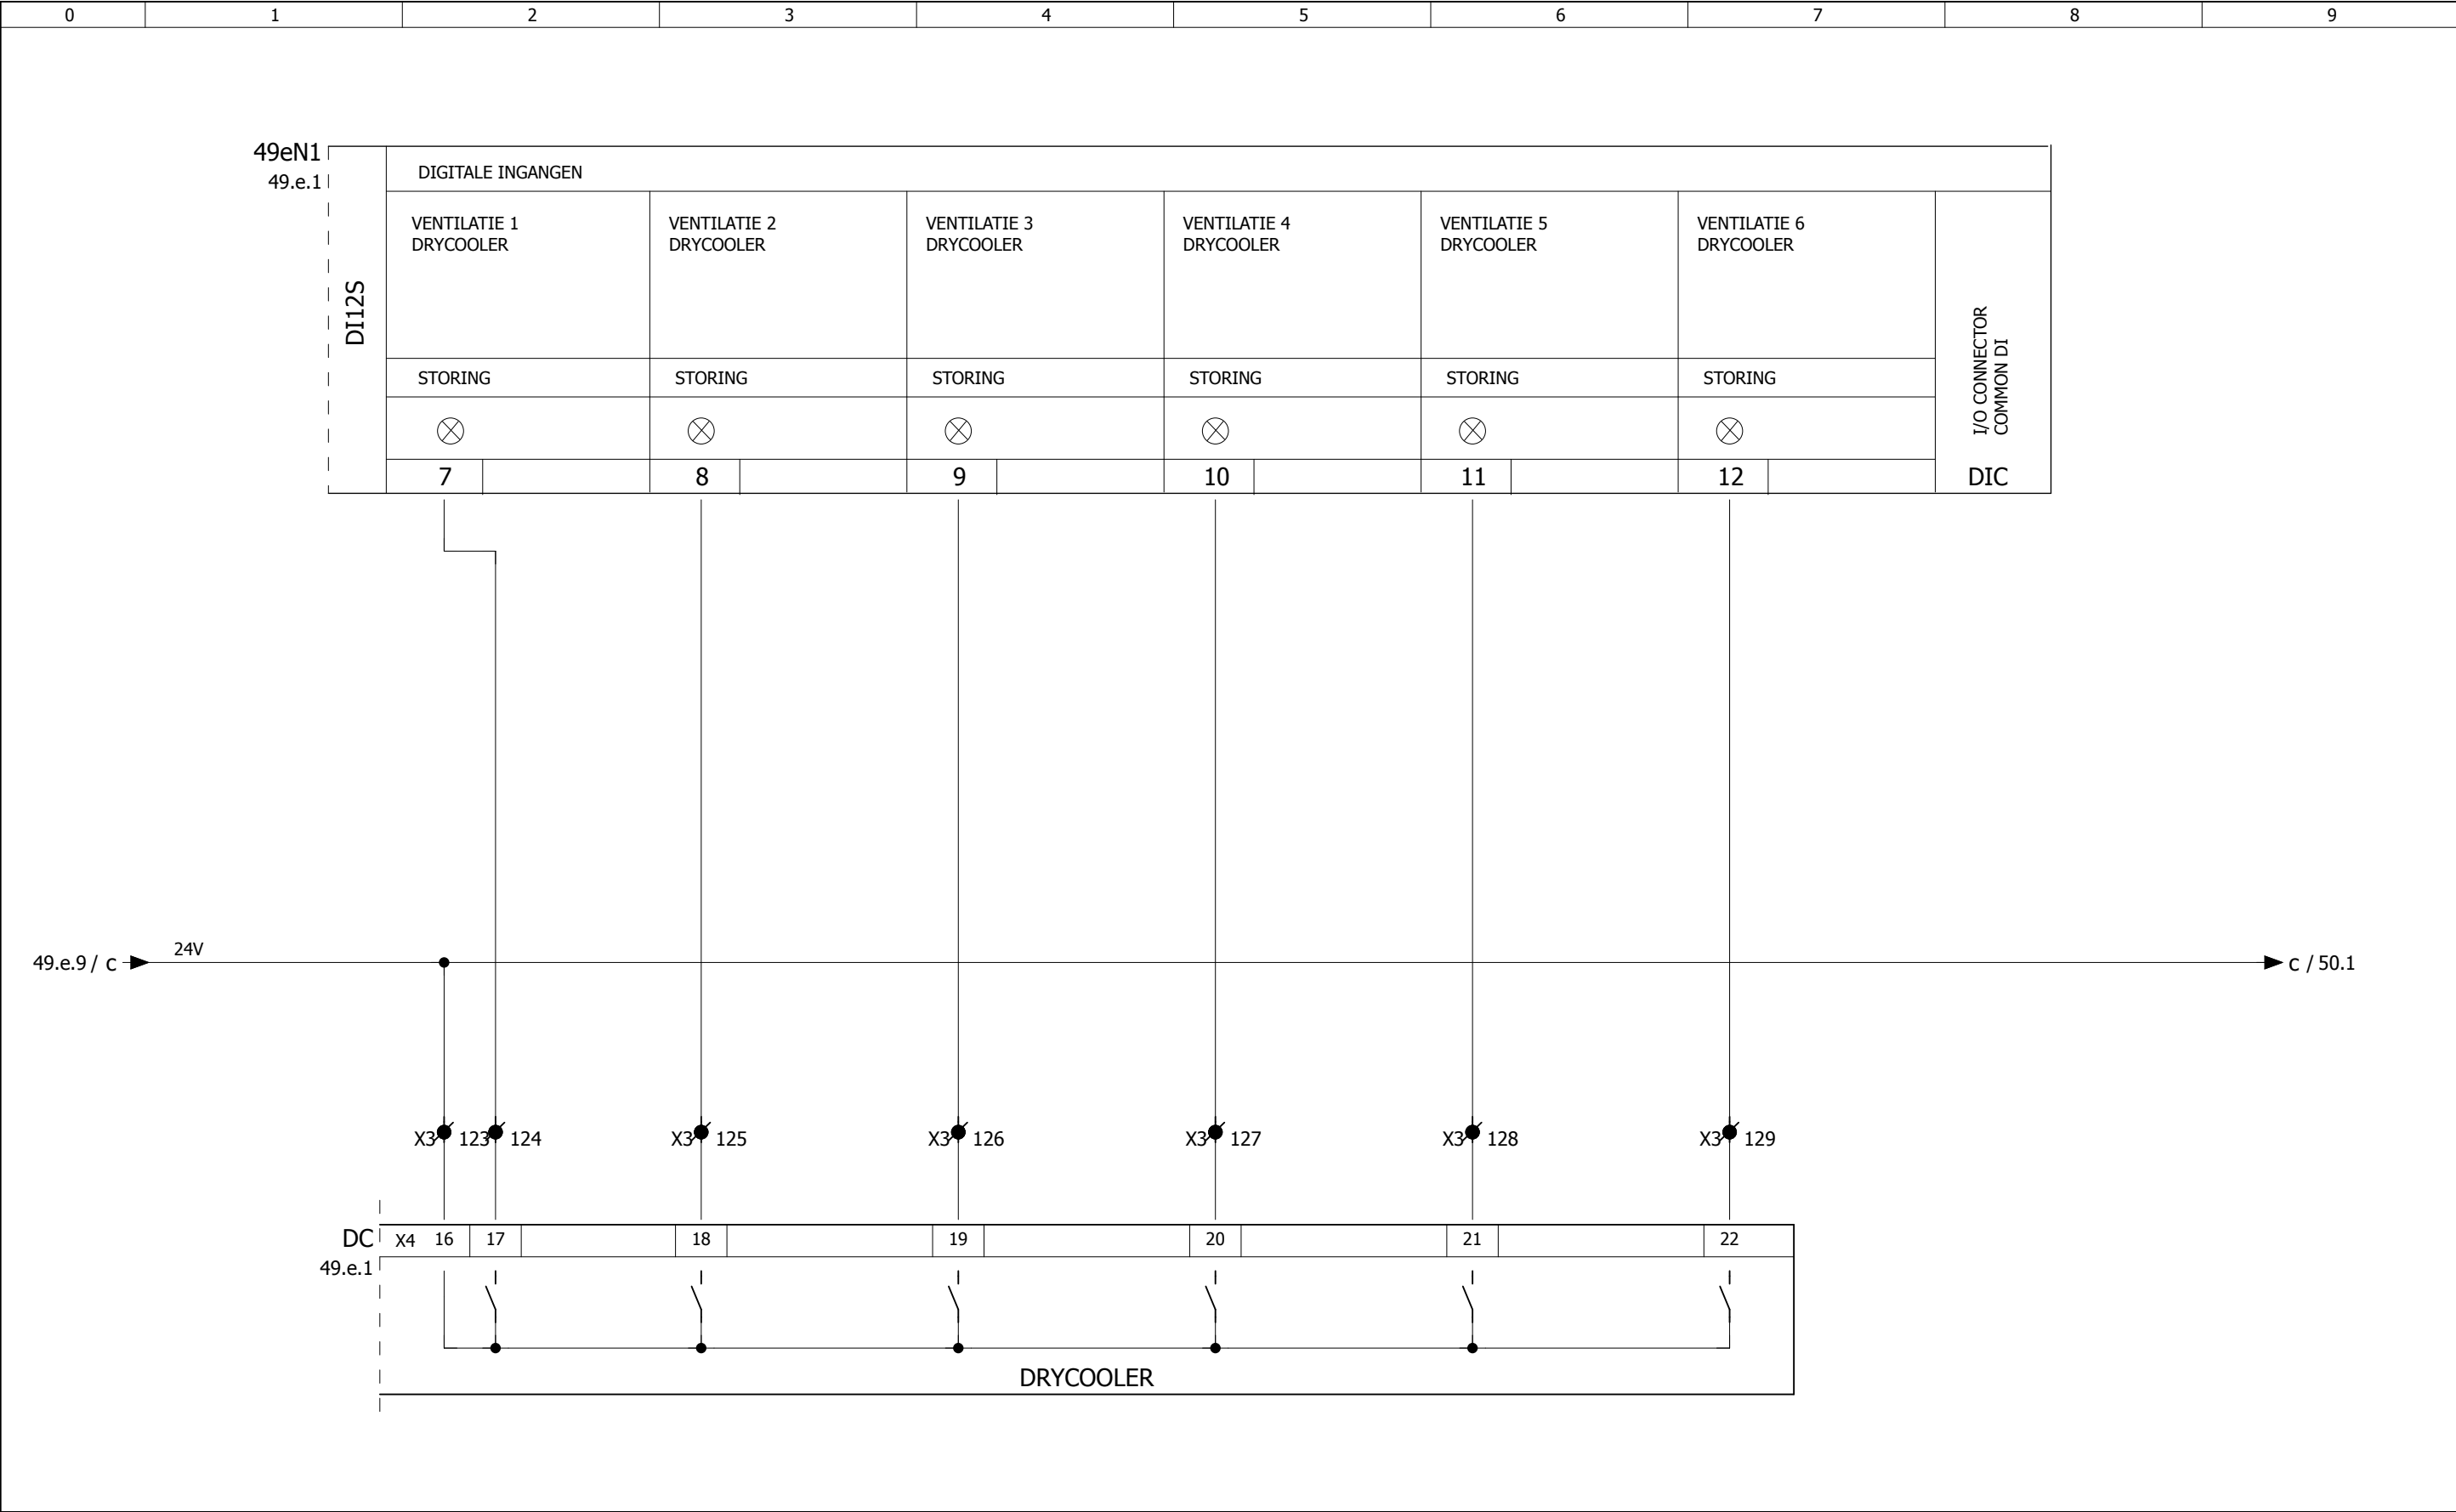


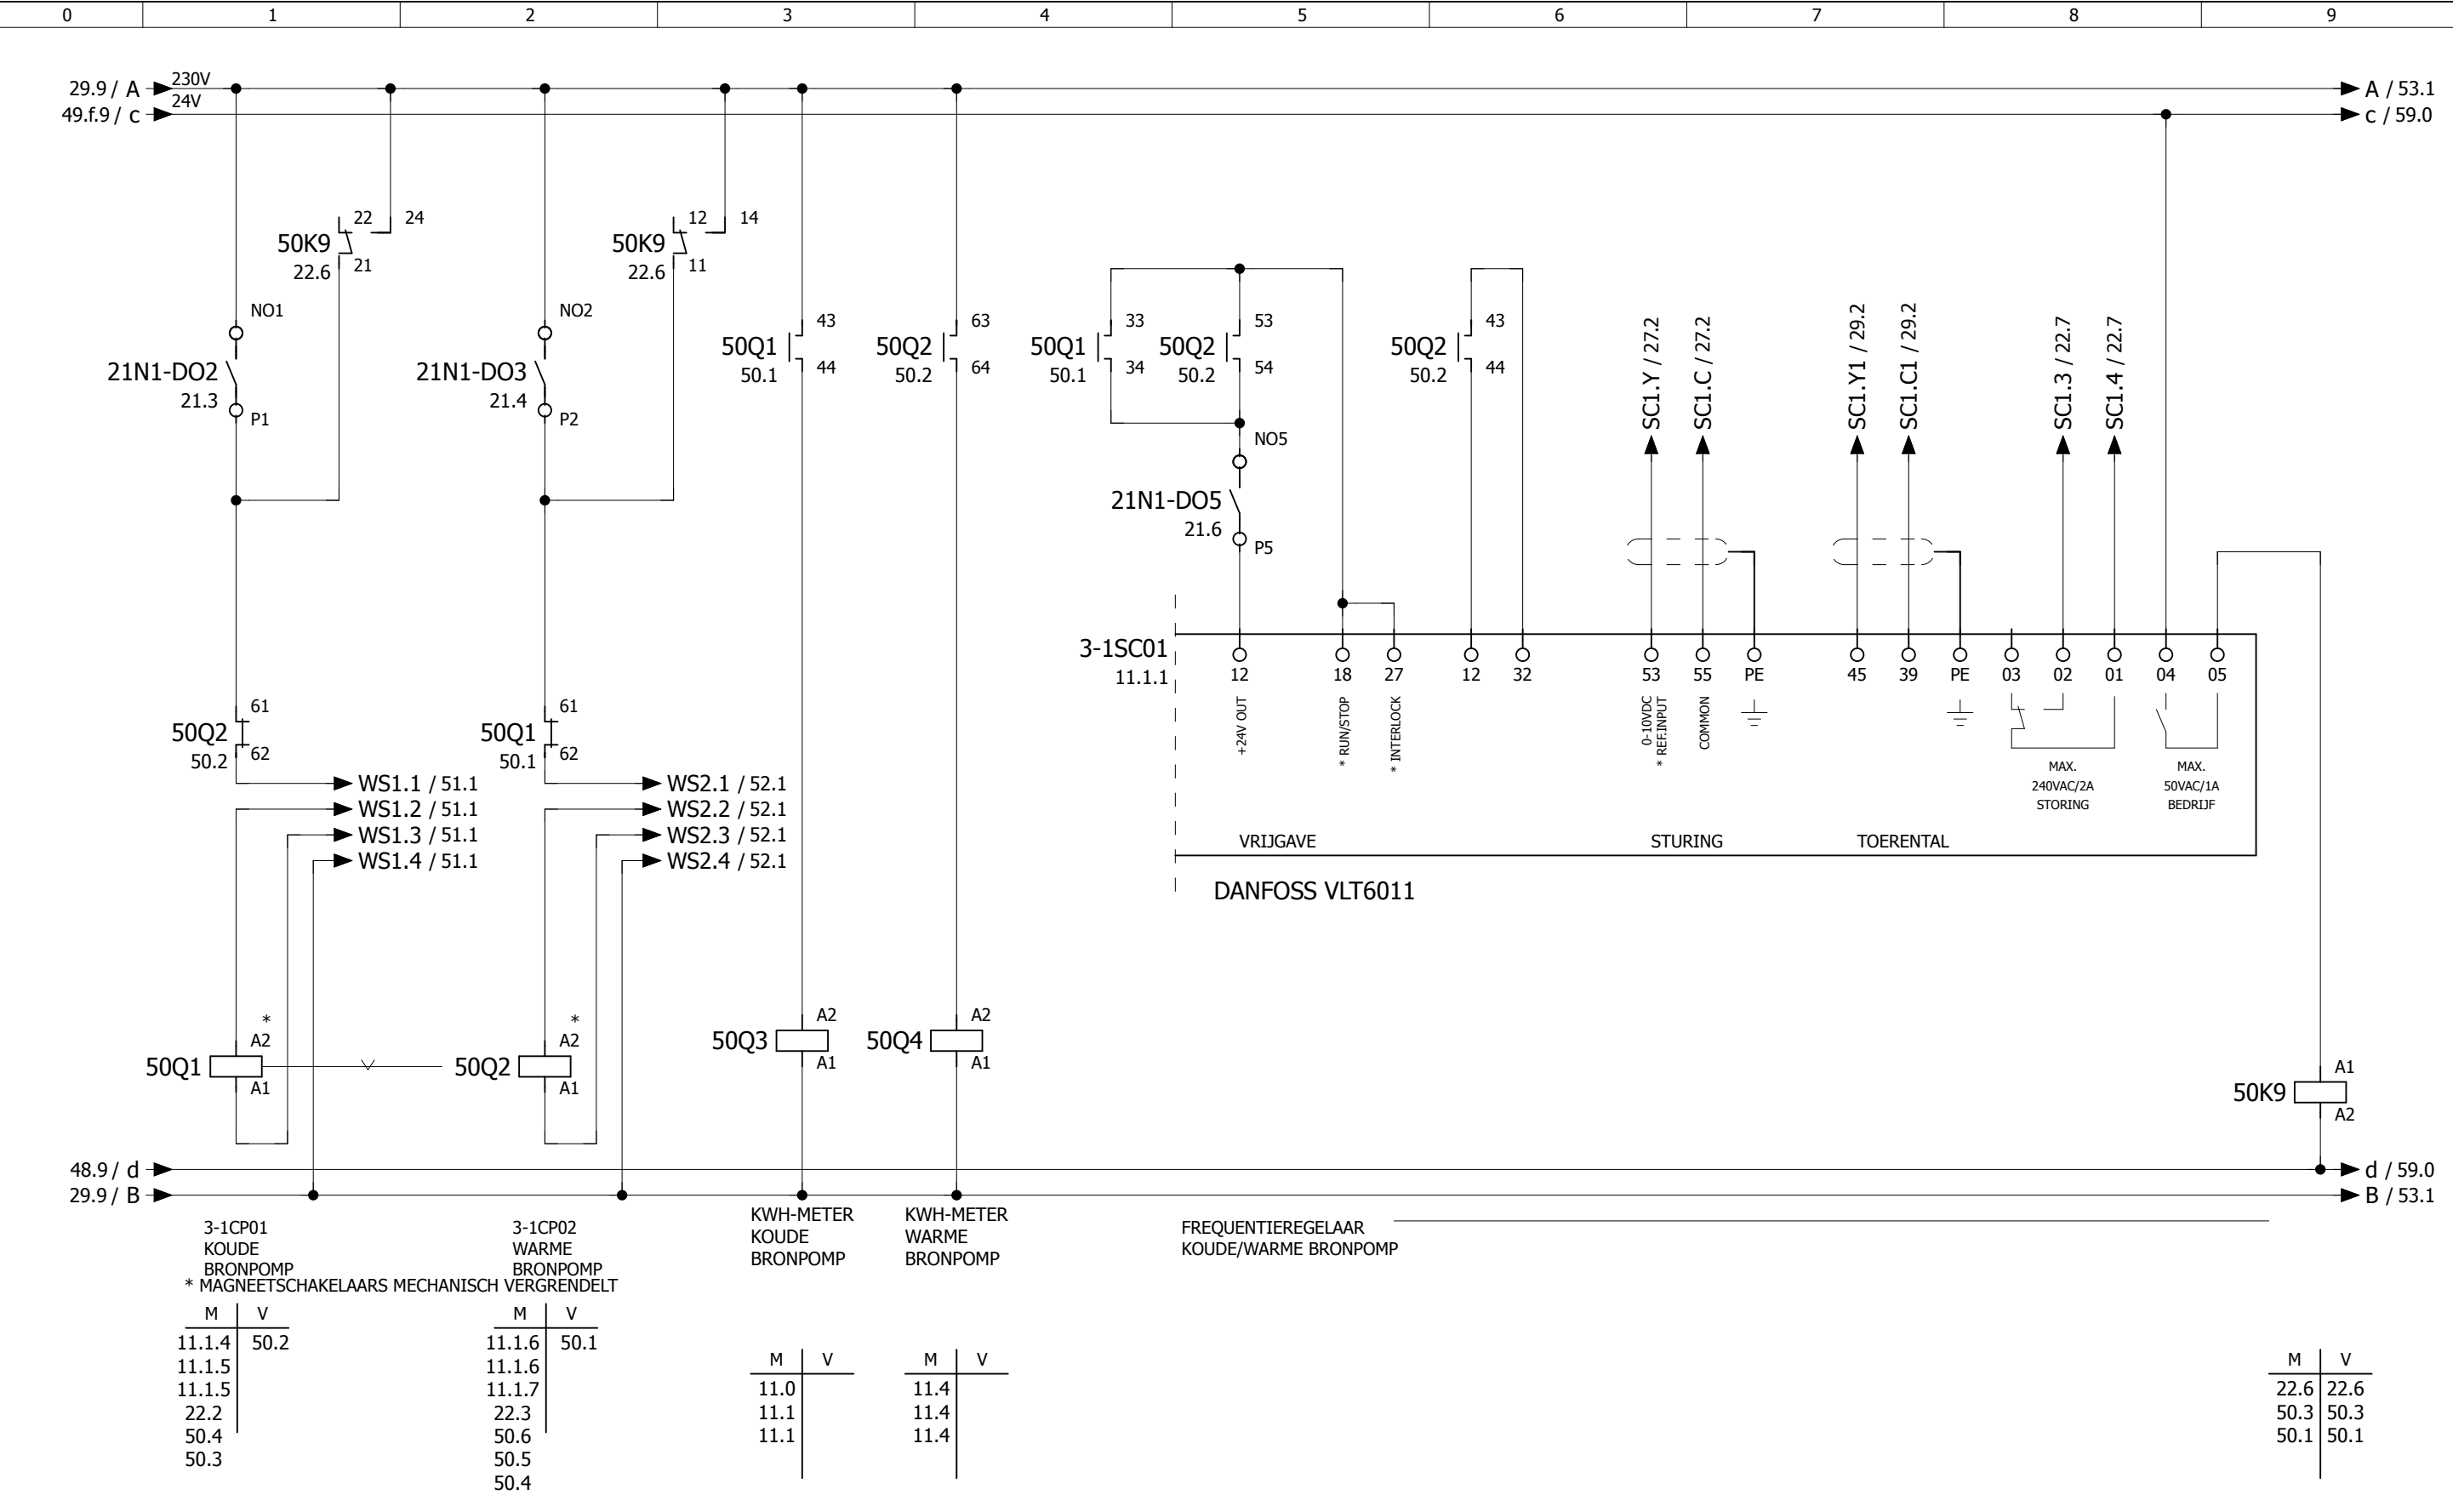

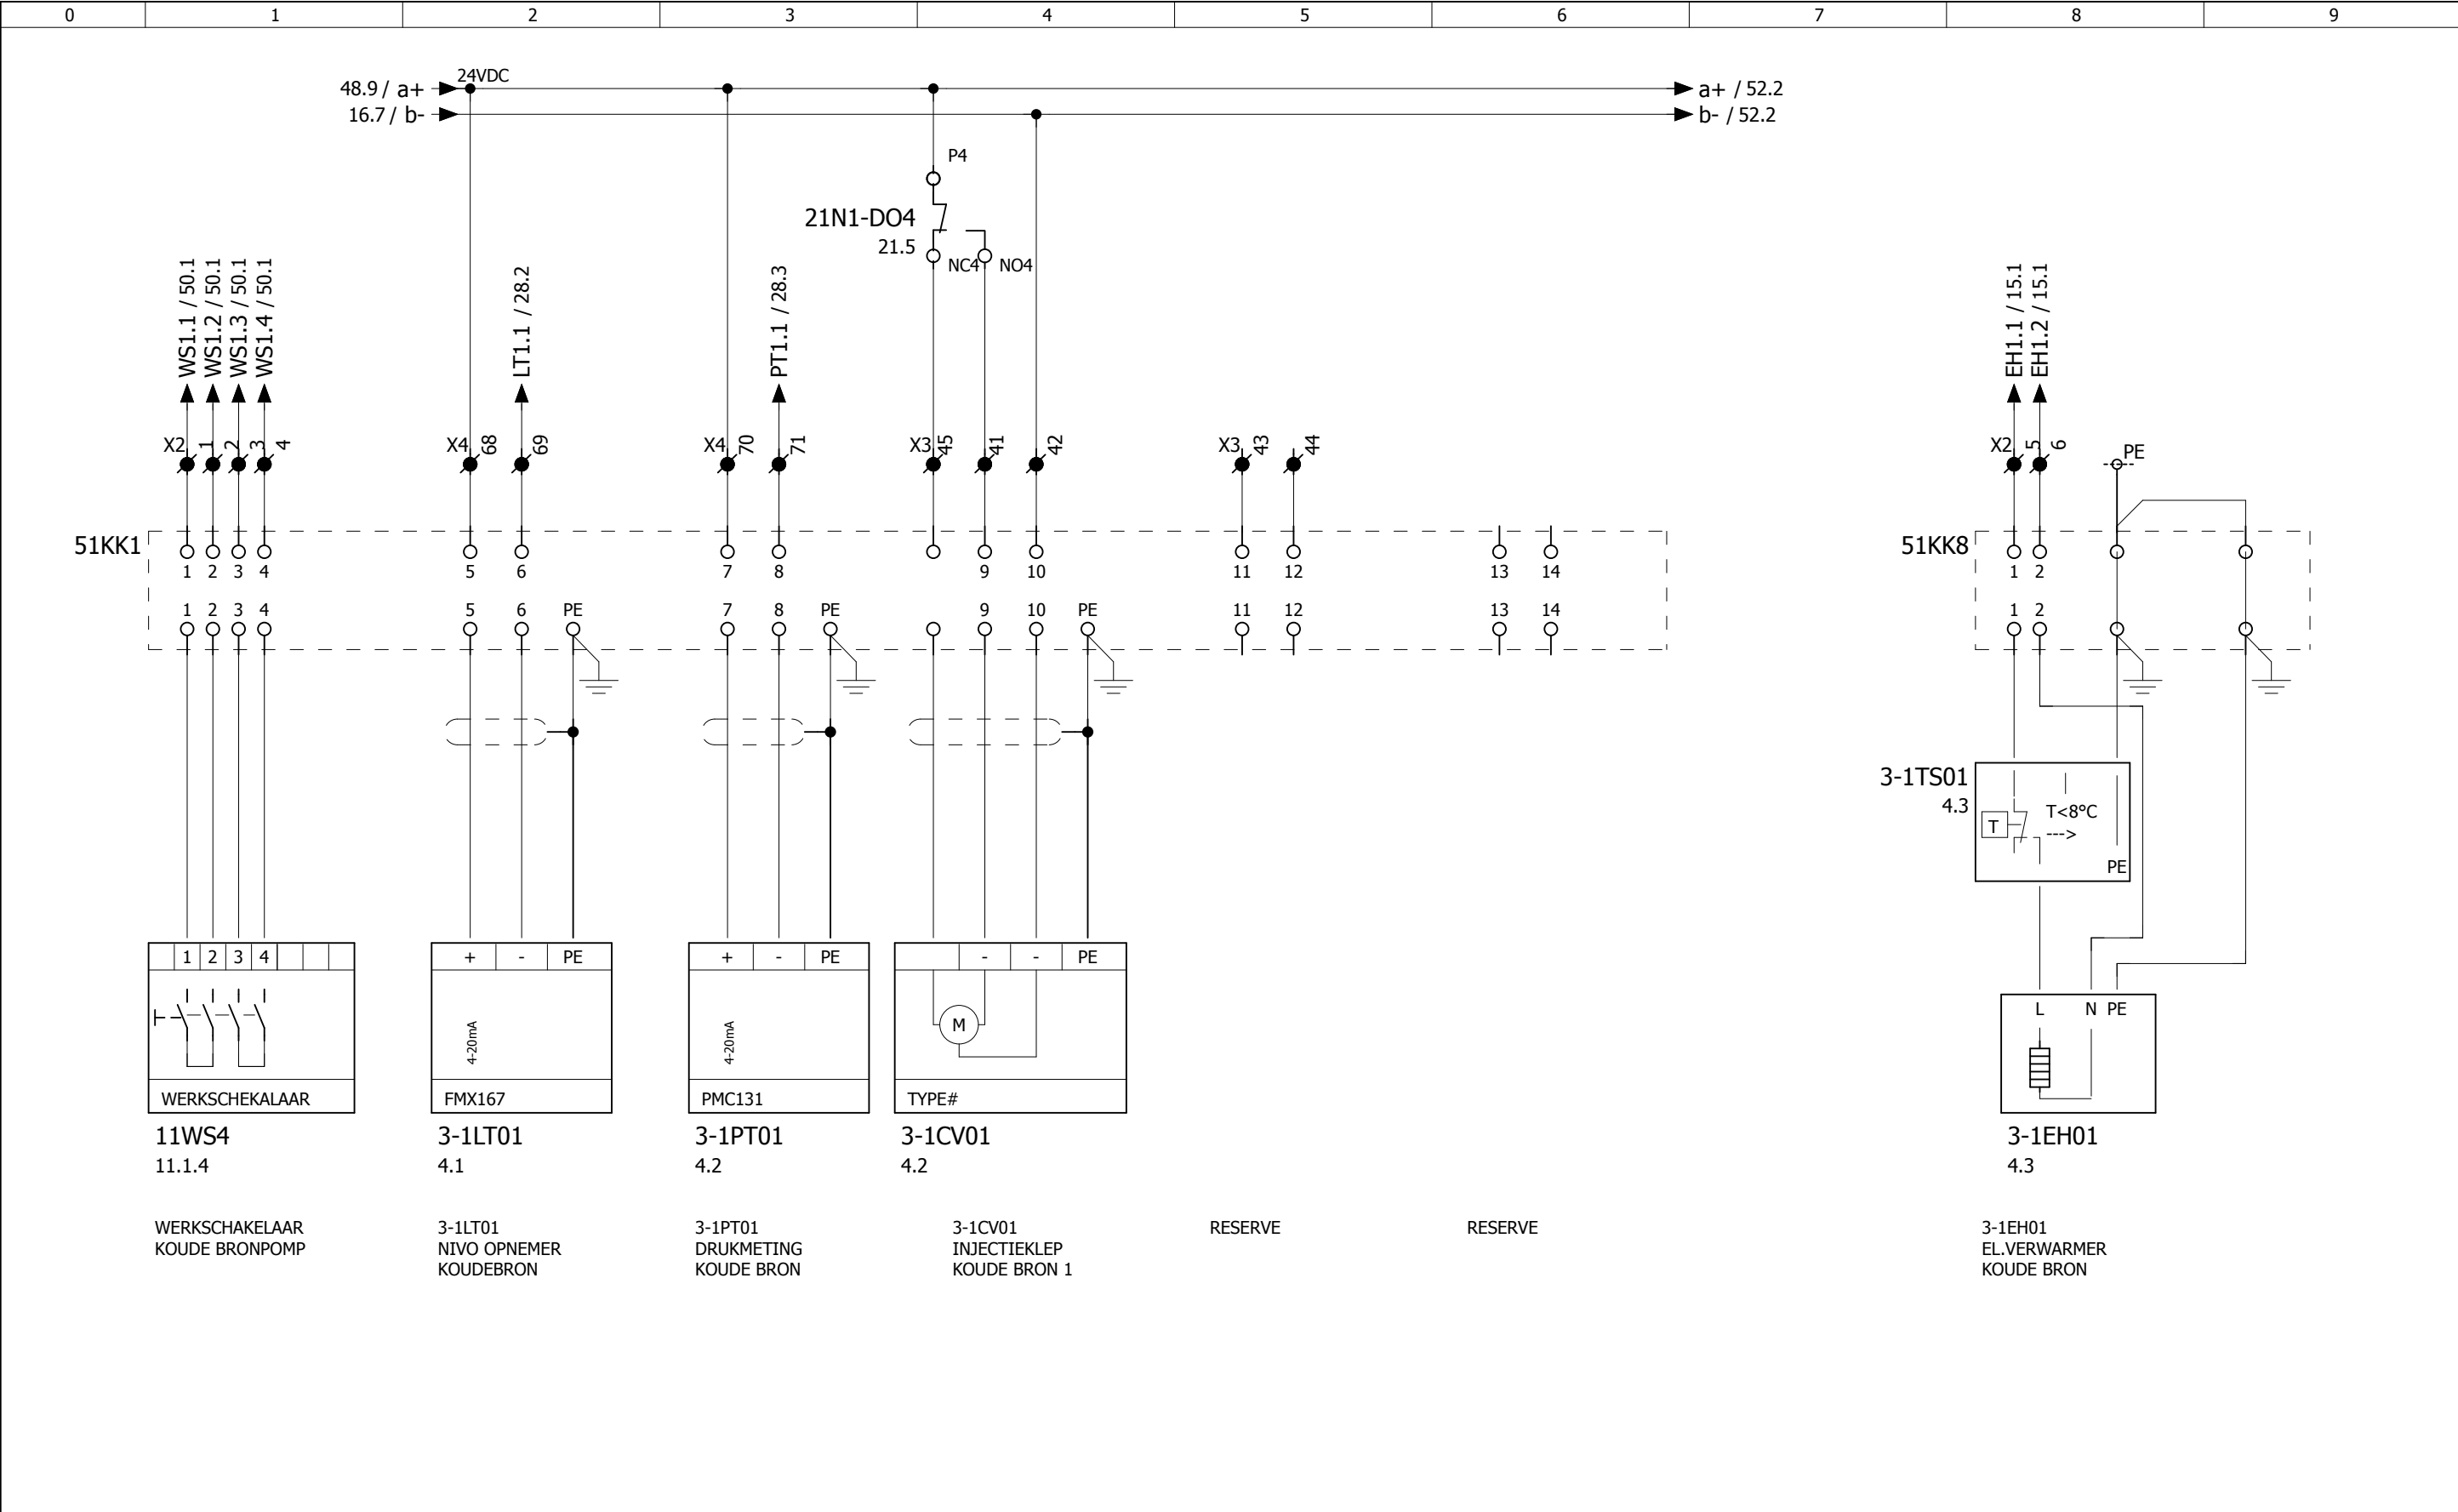


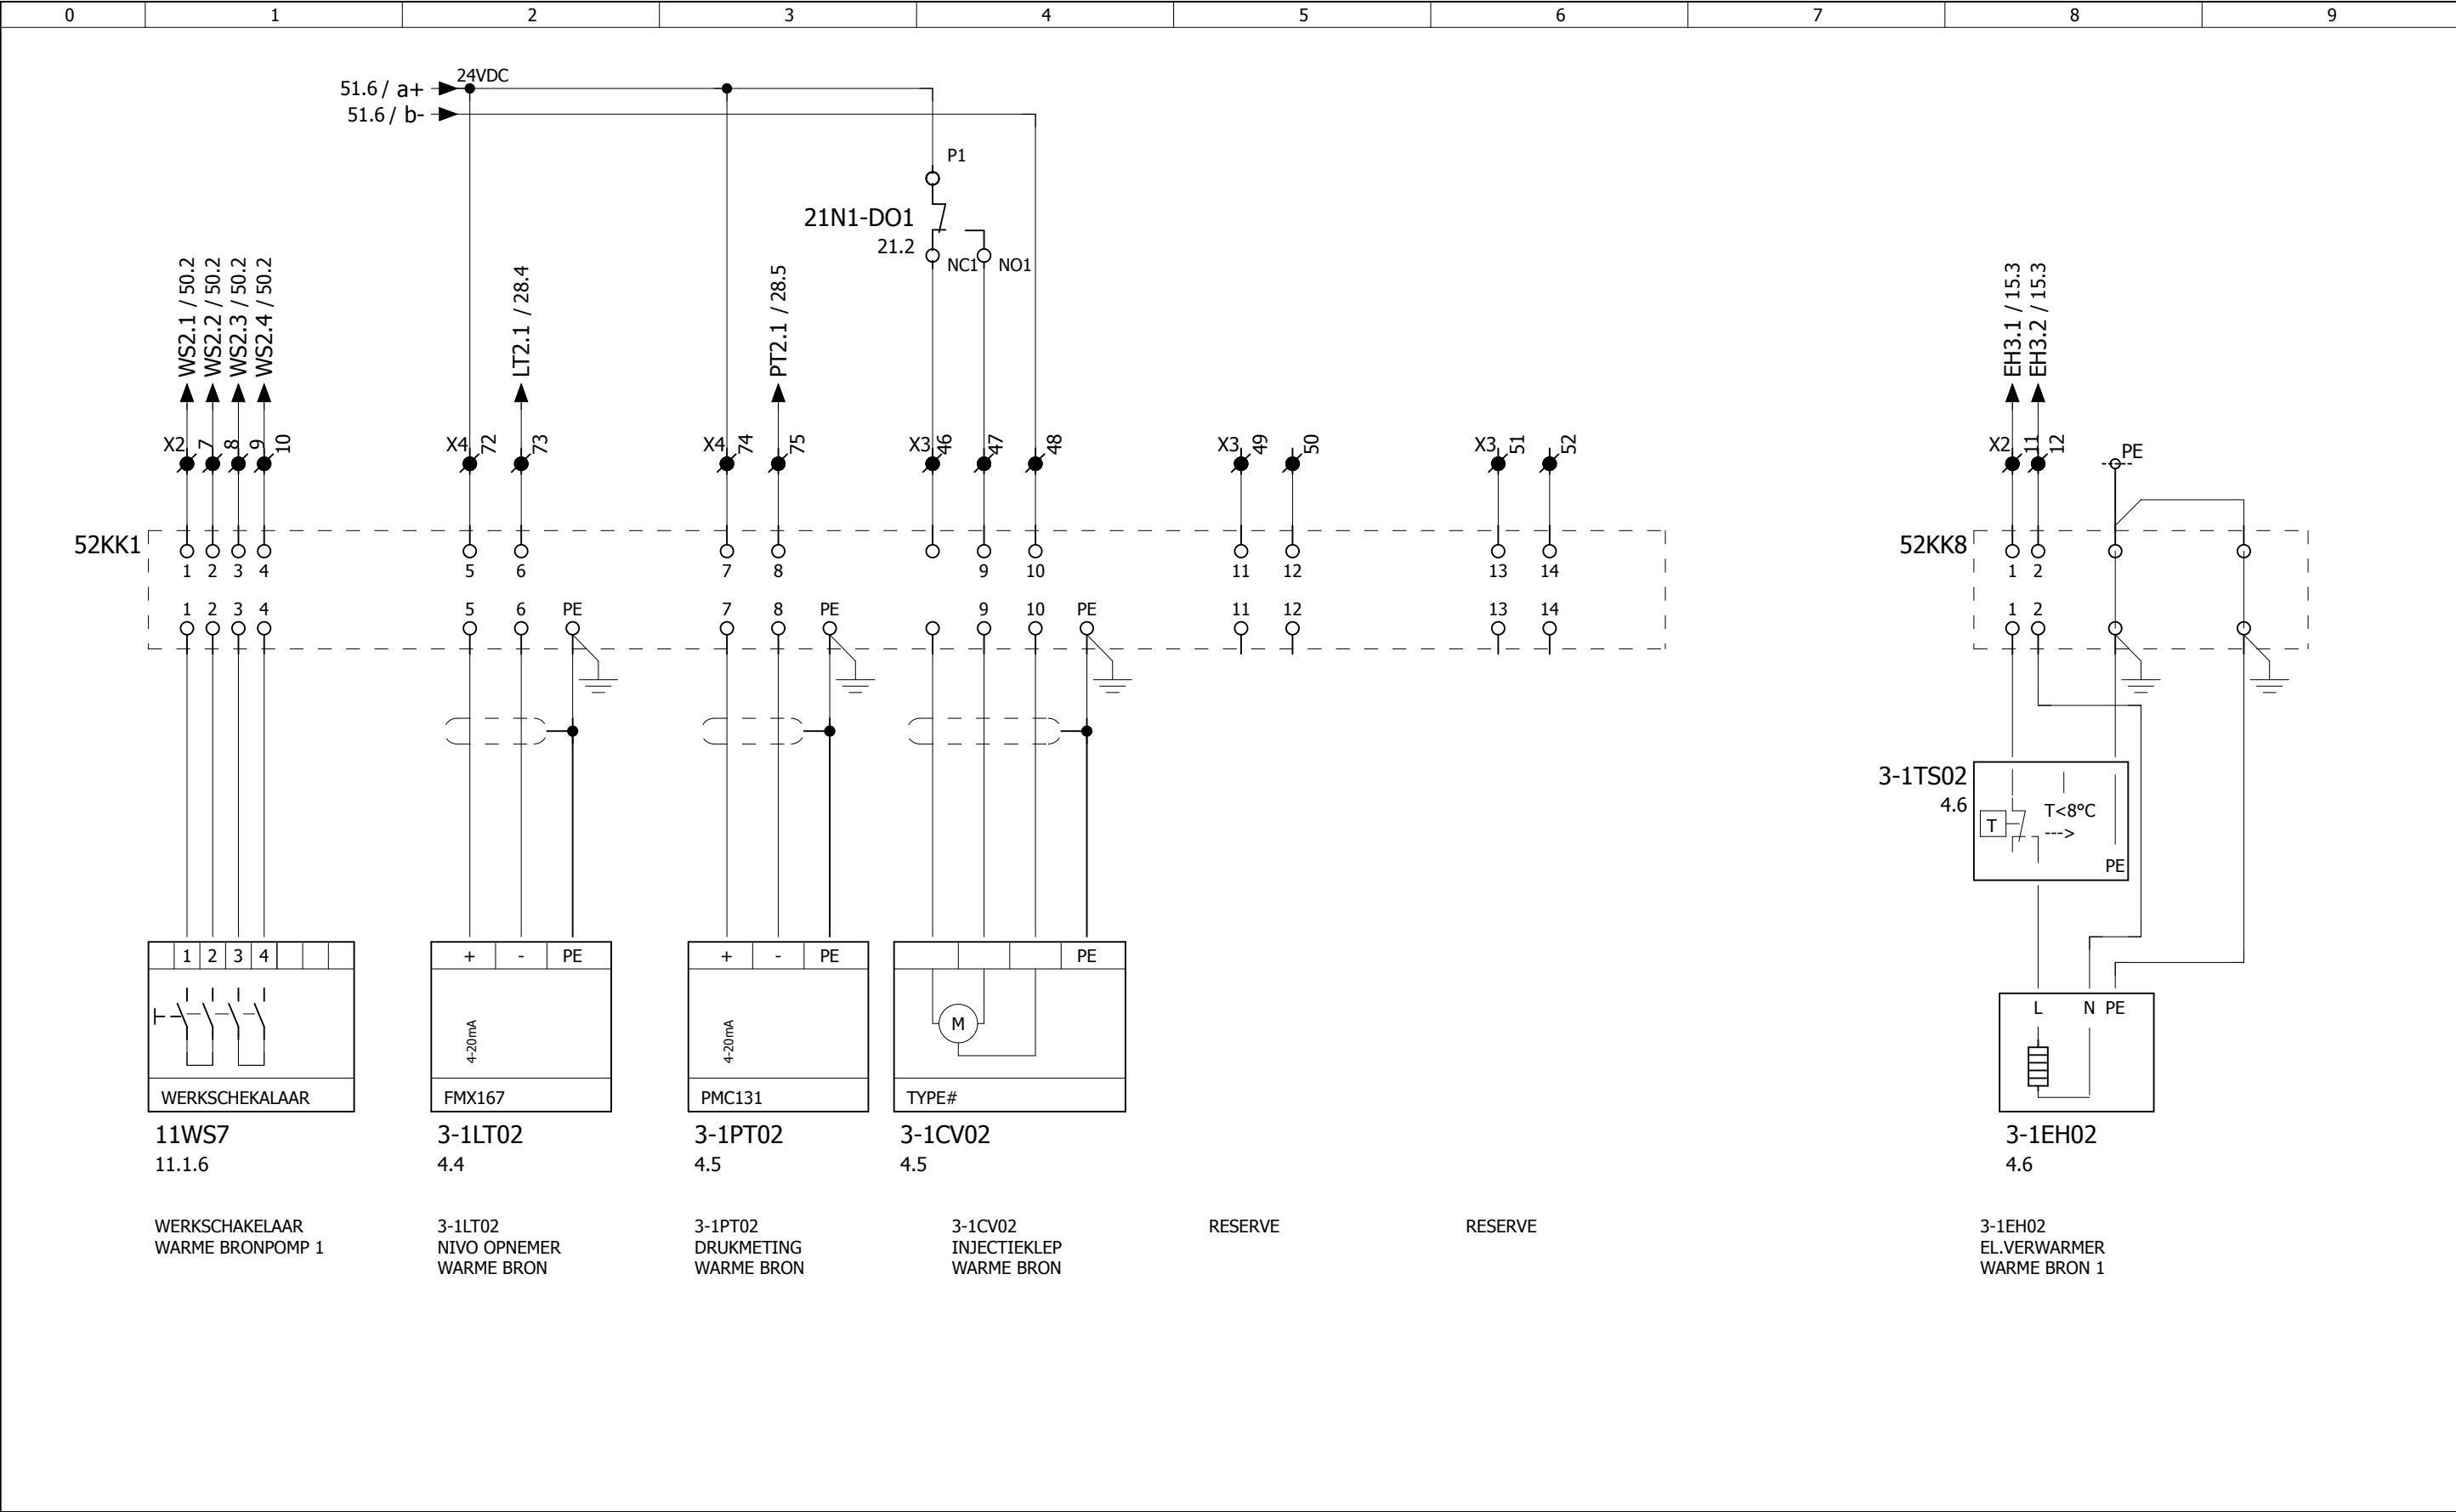


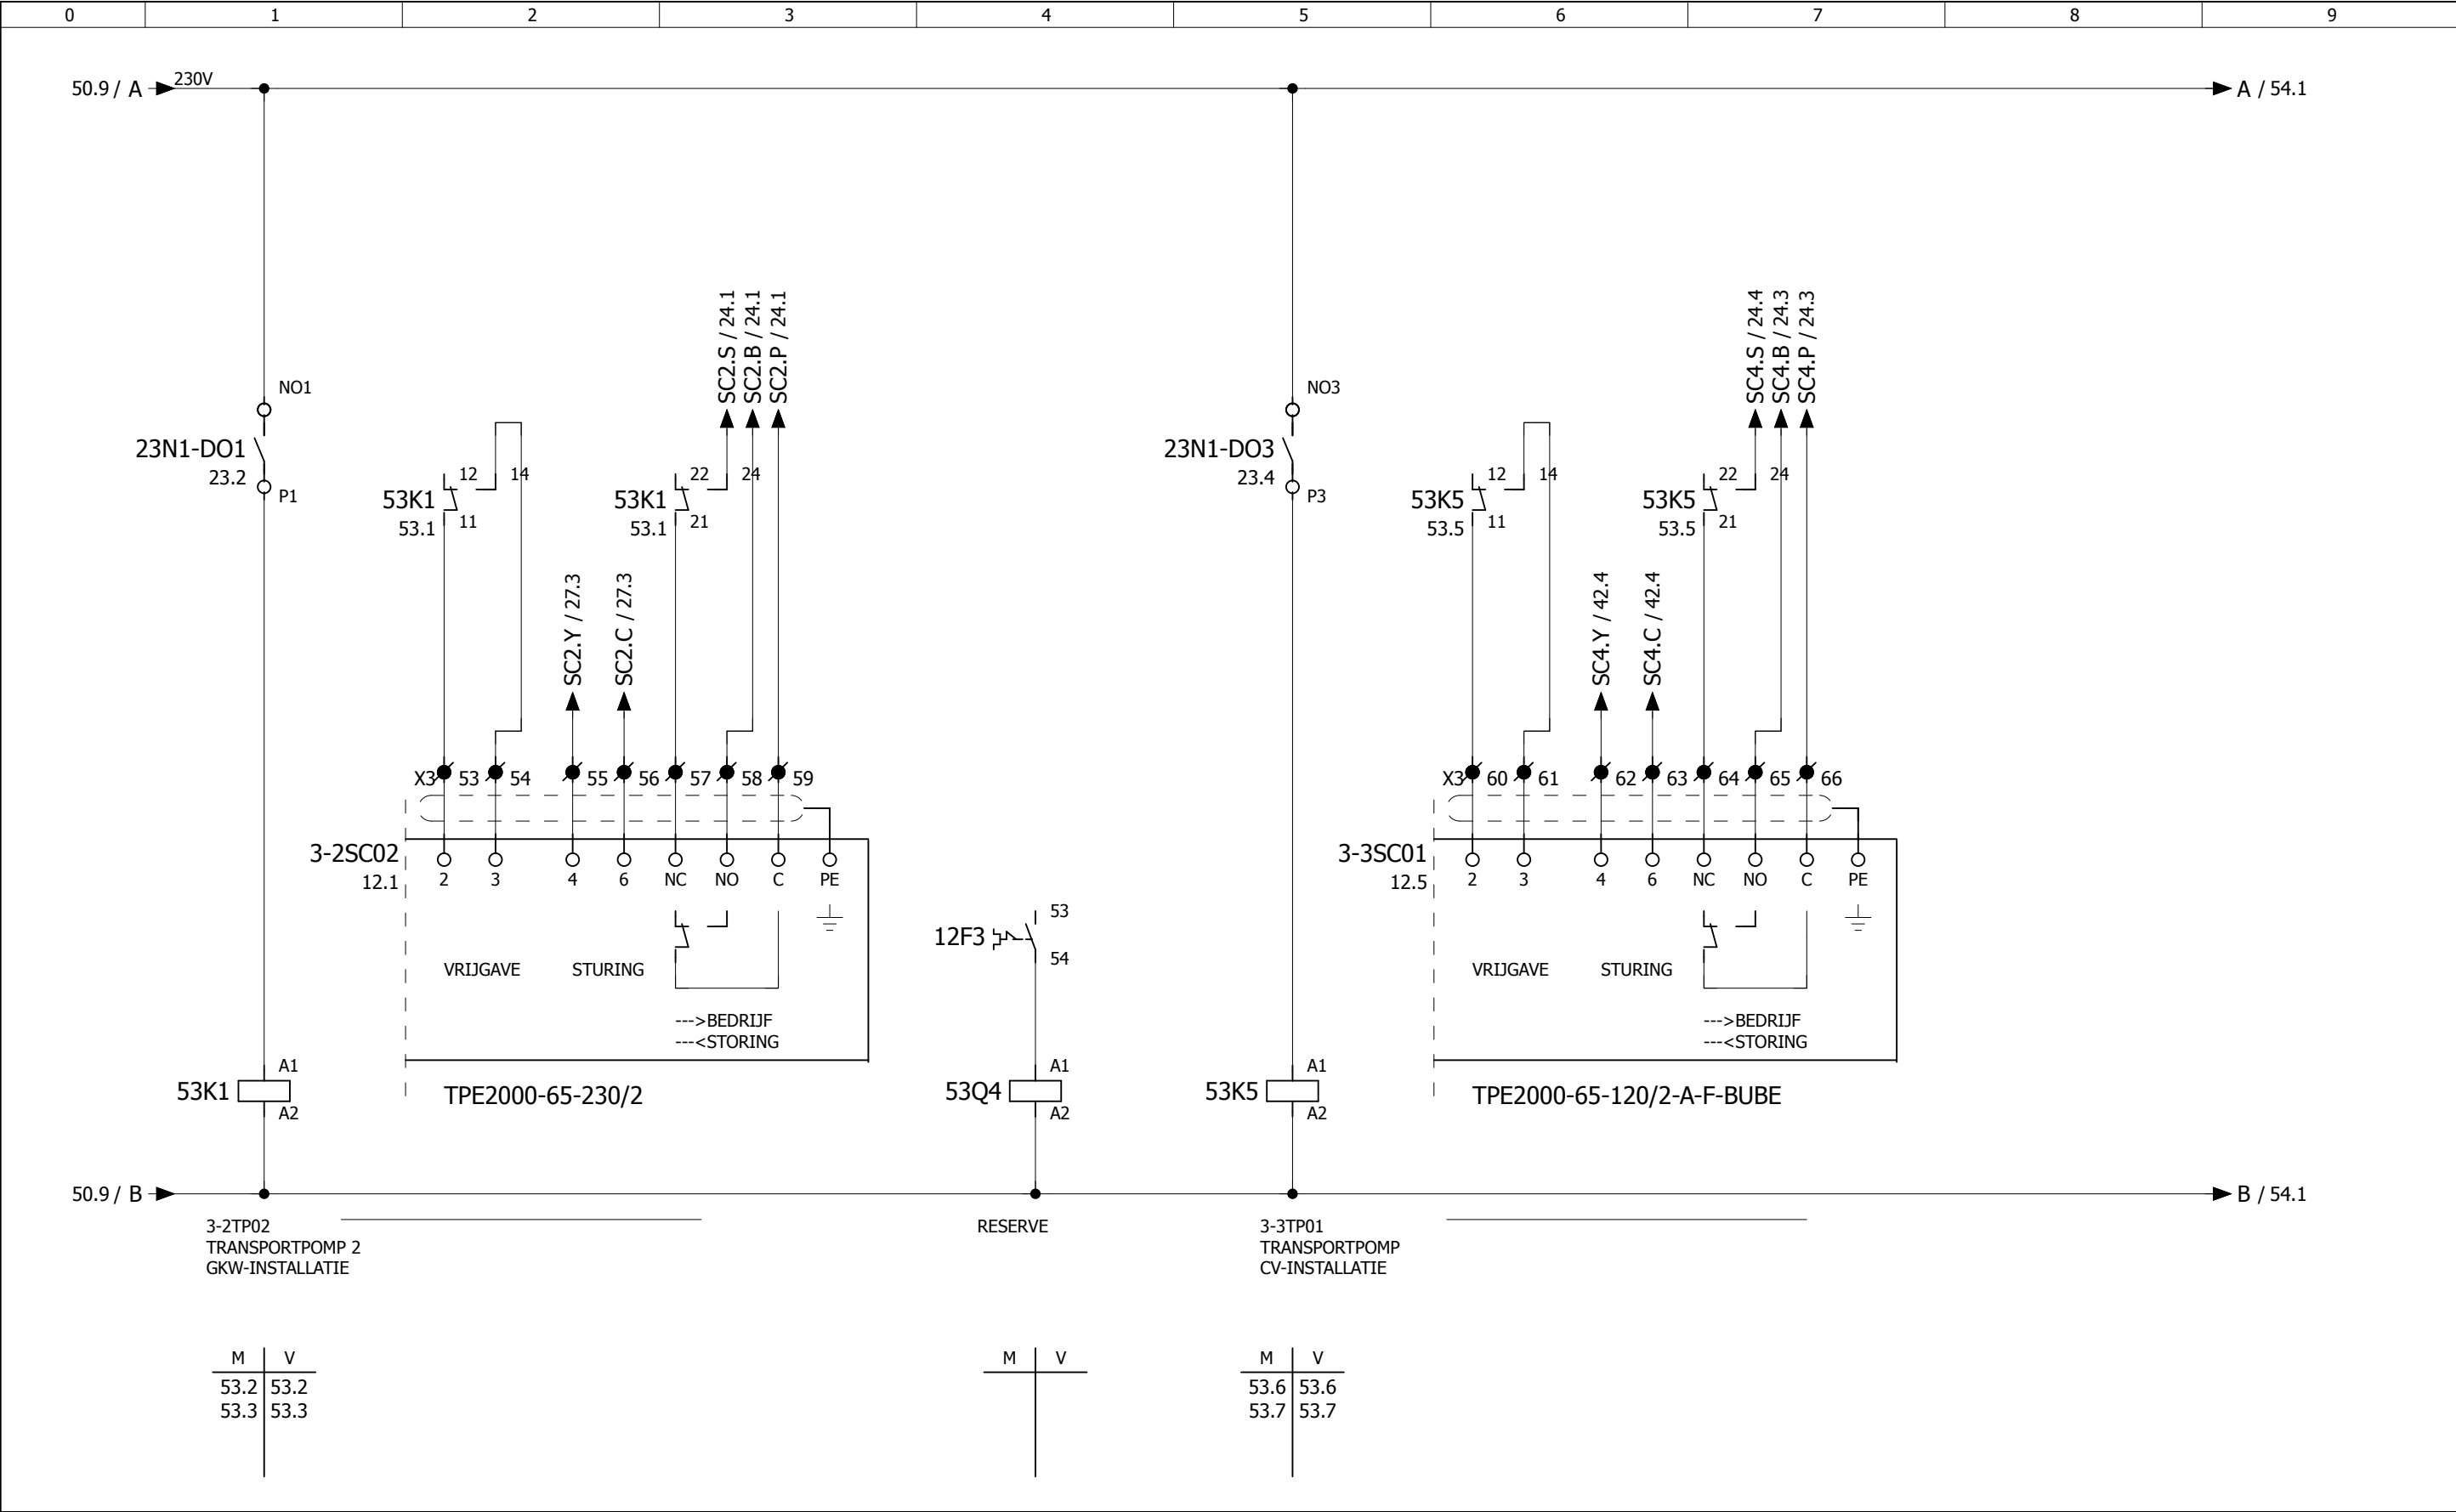


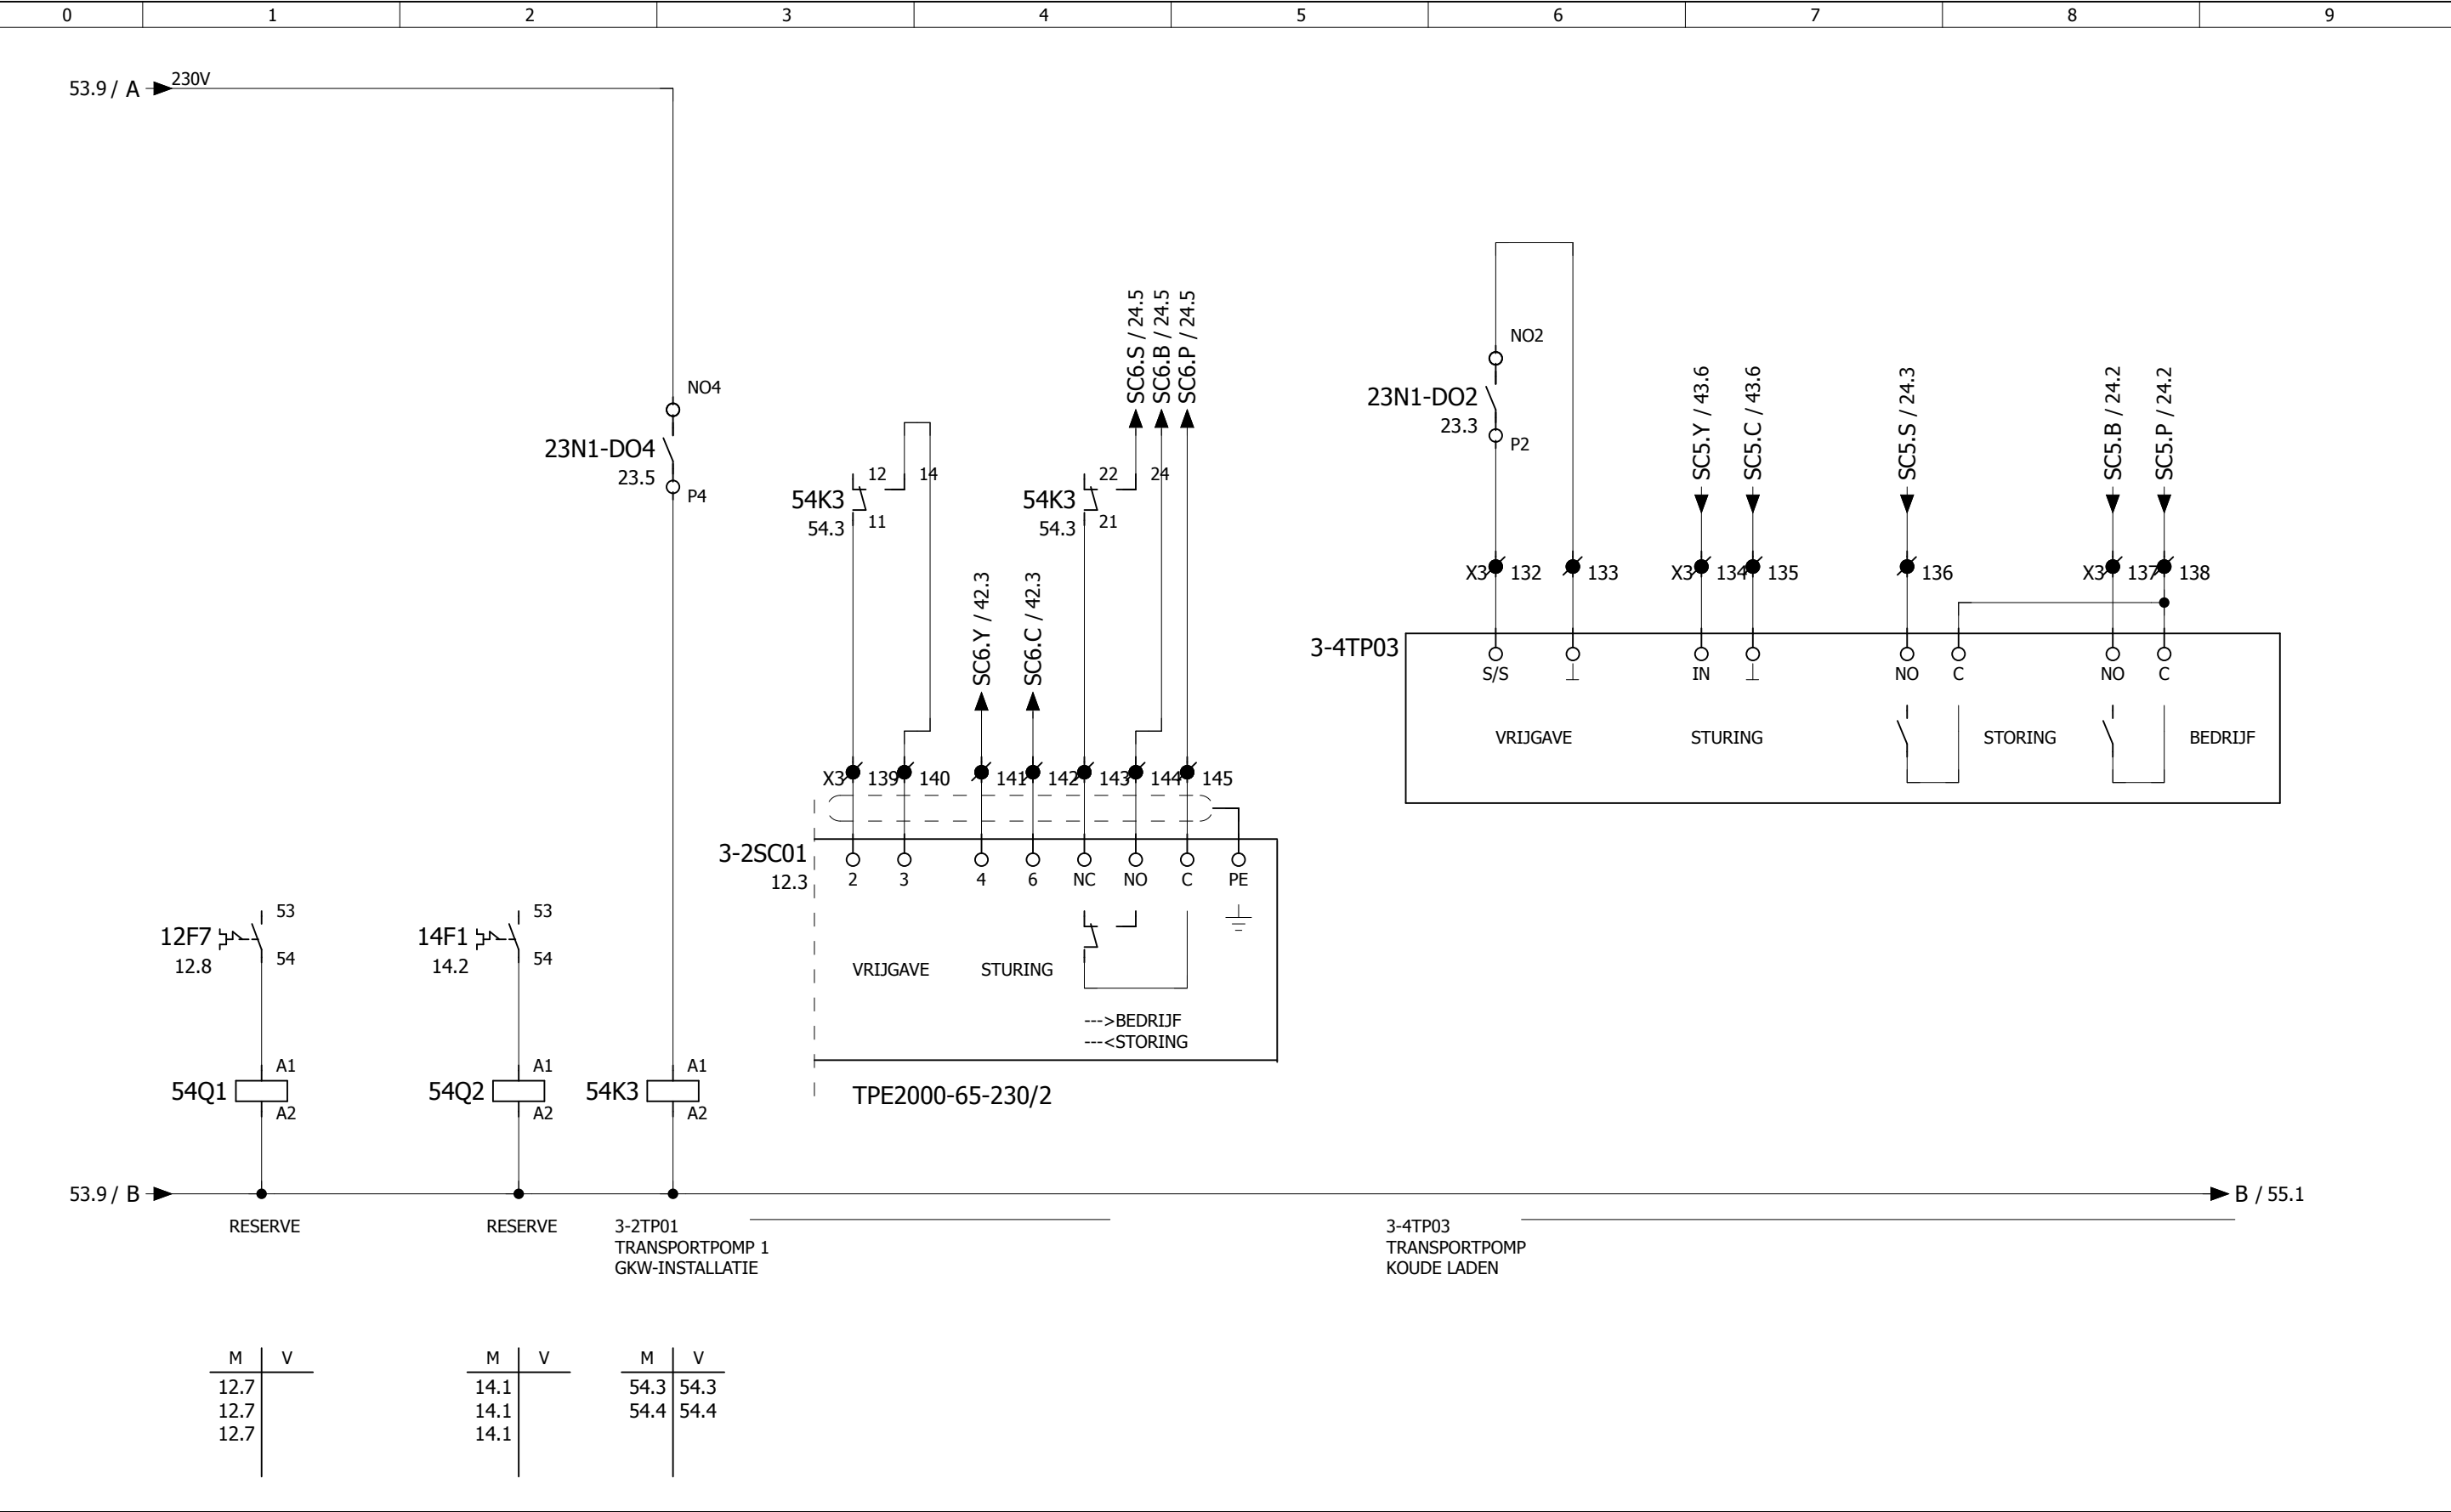


A	PH:03-06-13	</
---	-------------	--

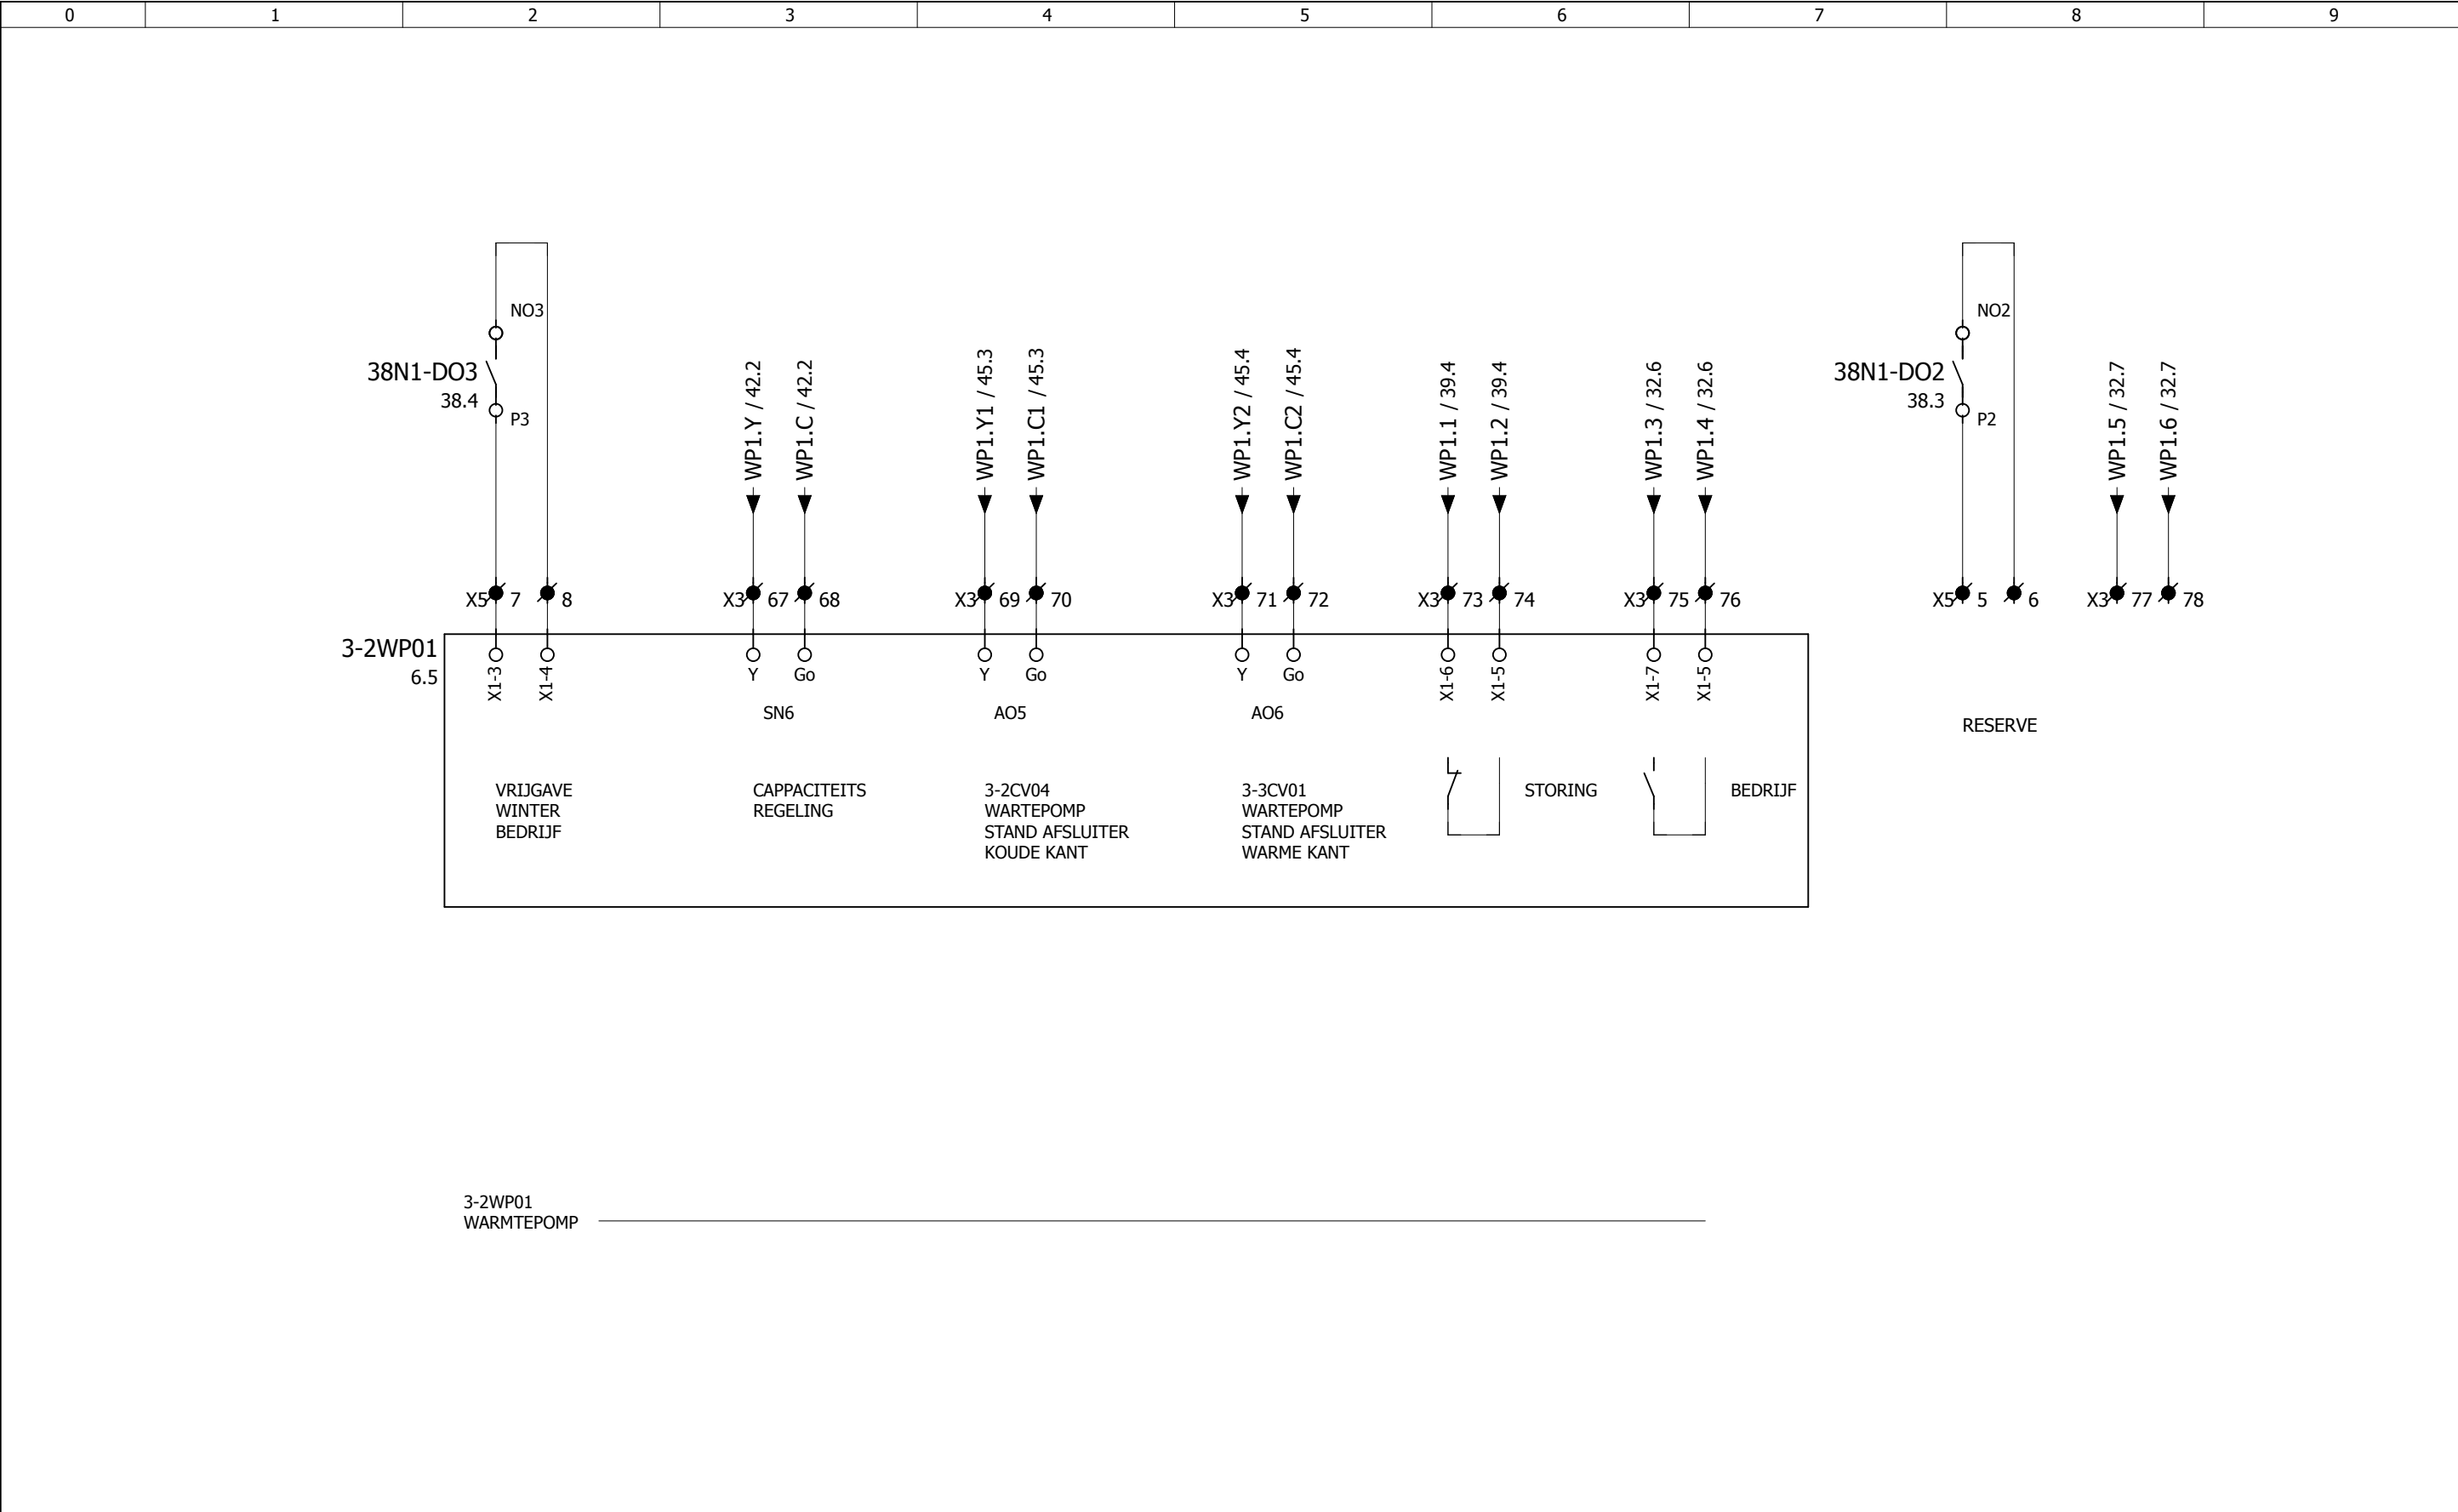

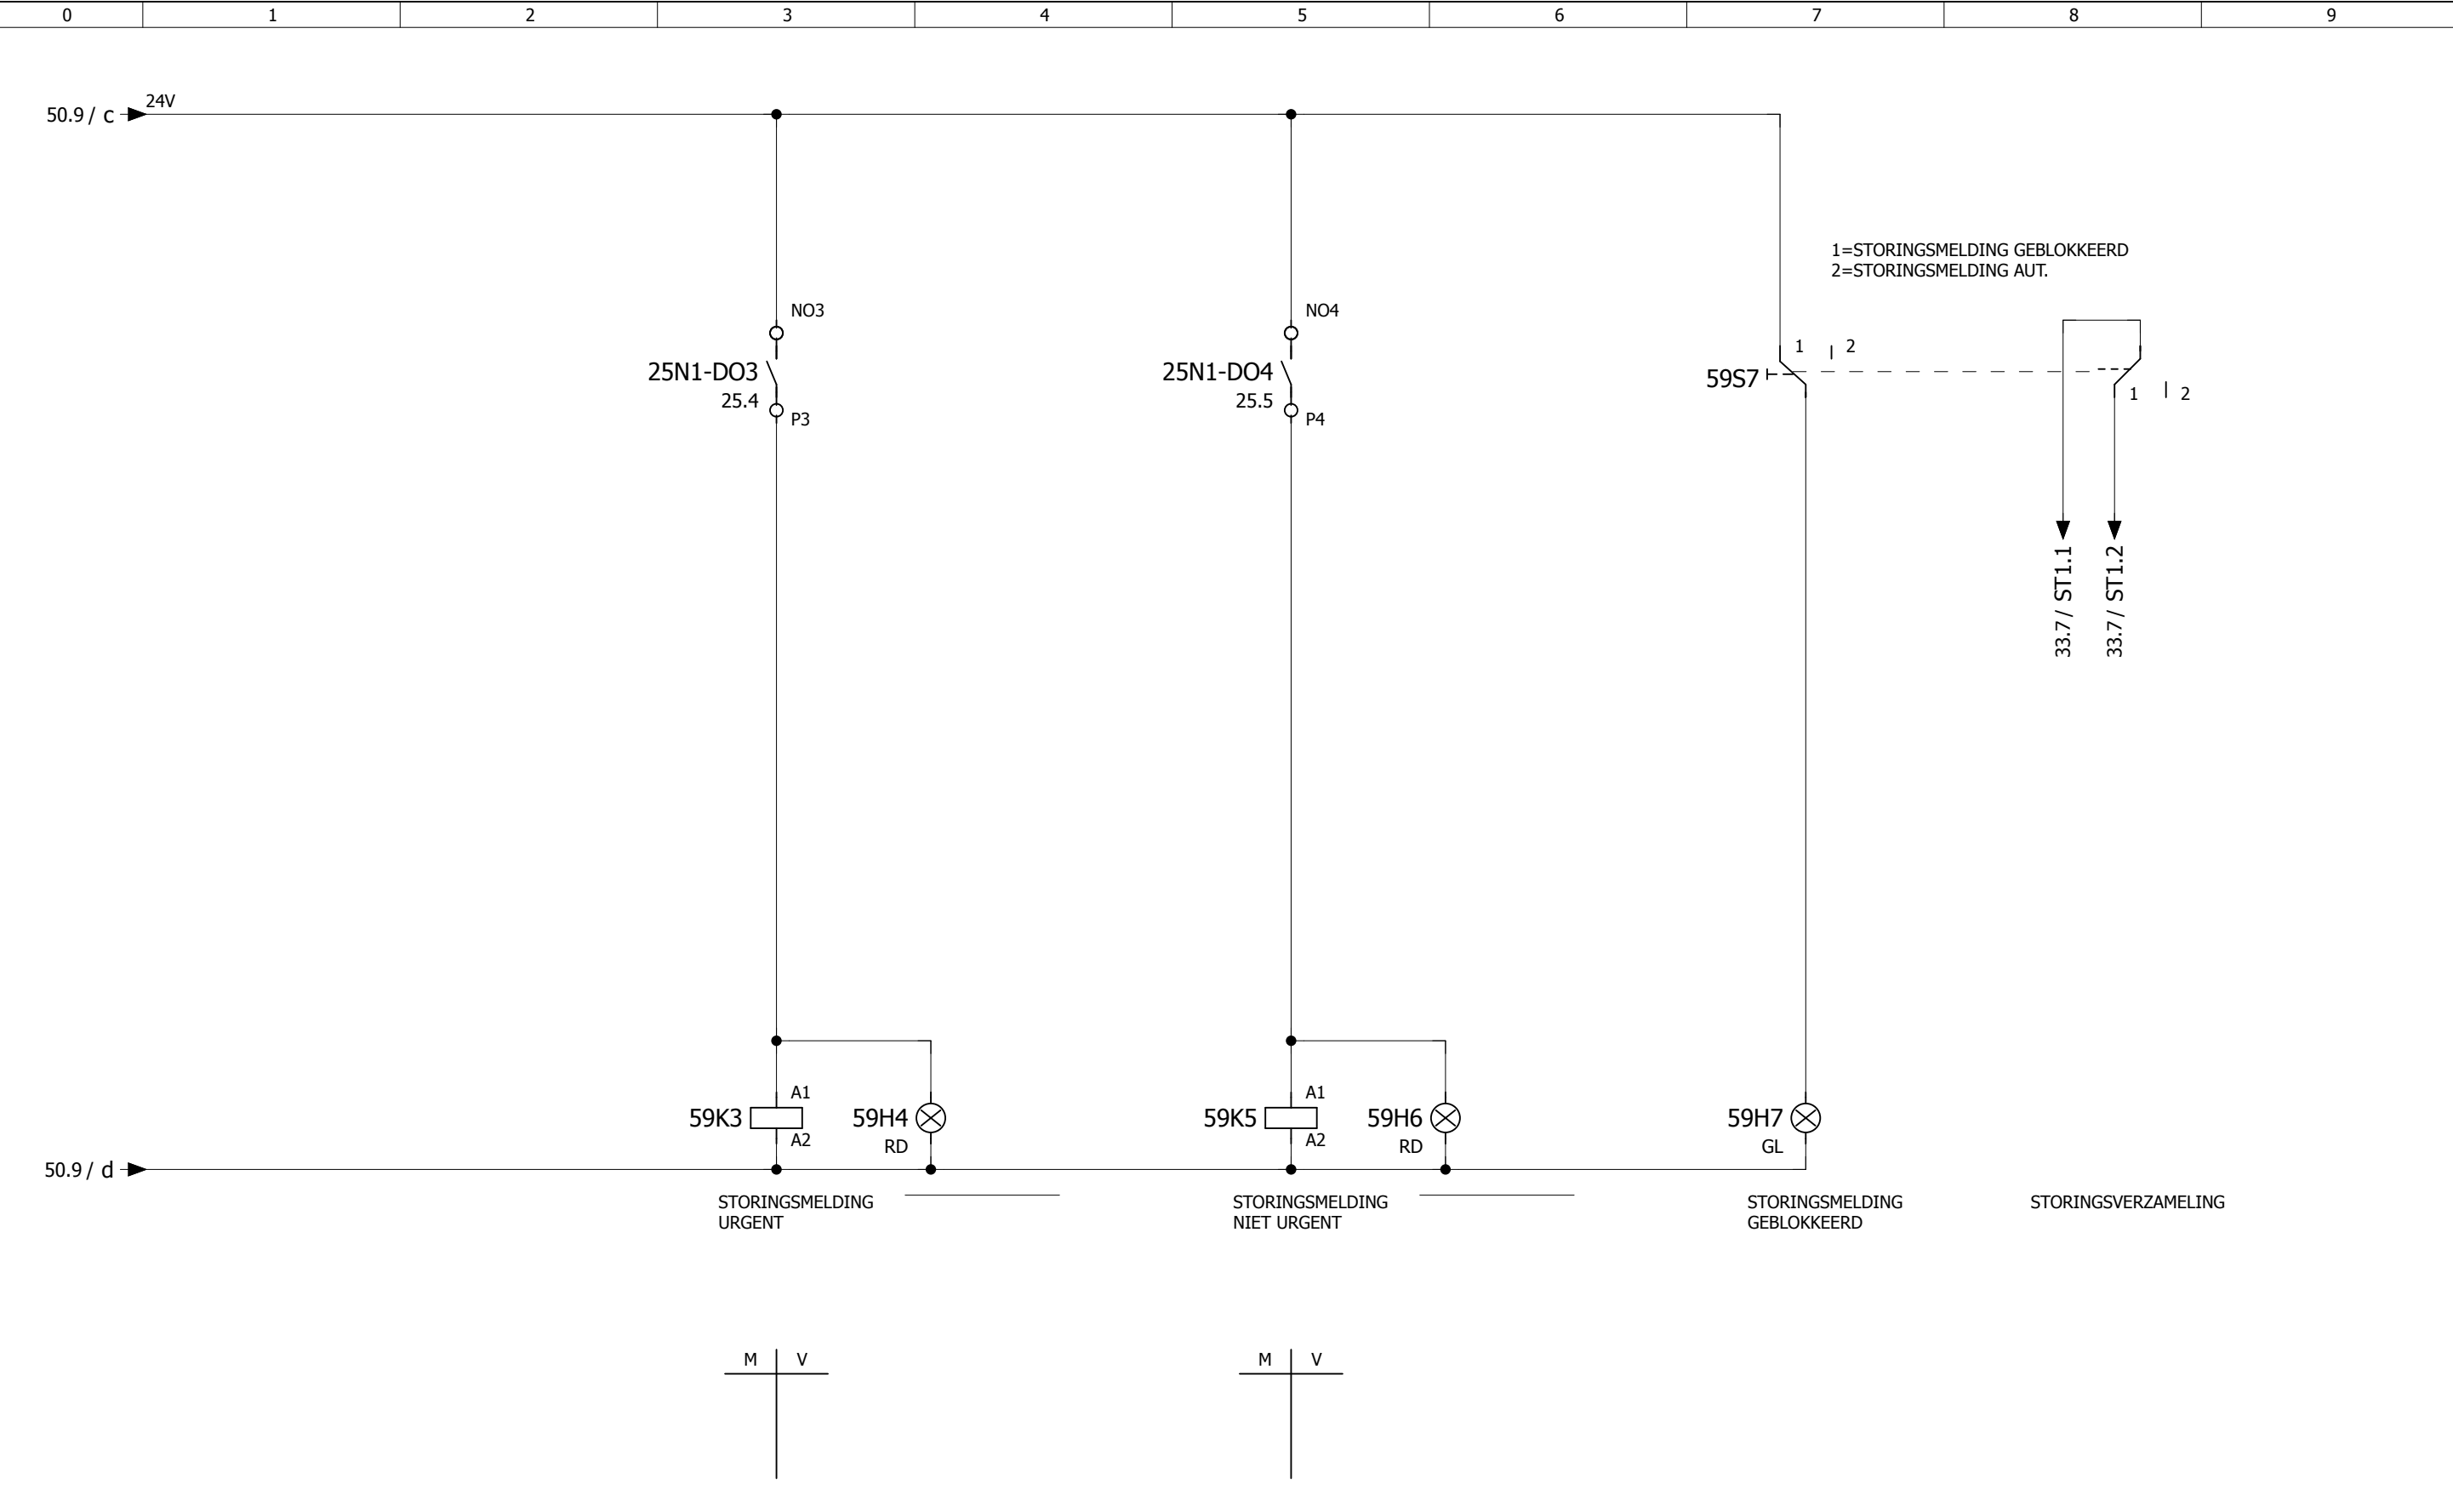

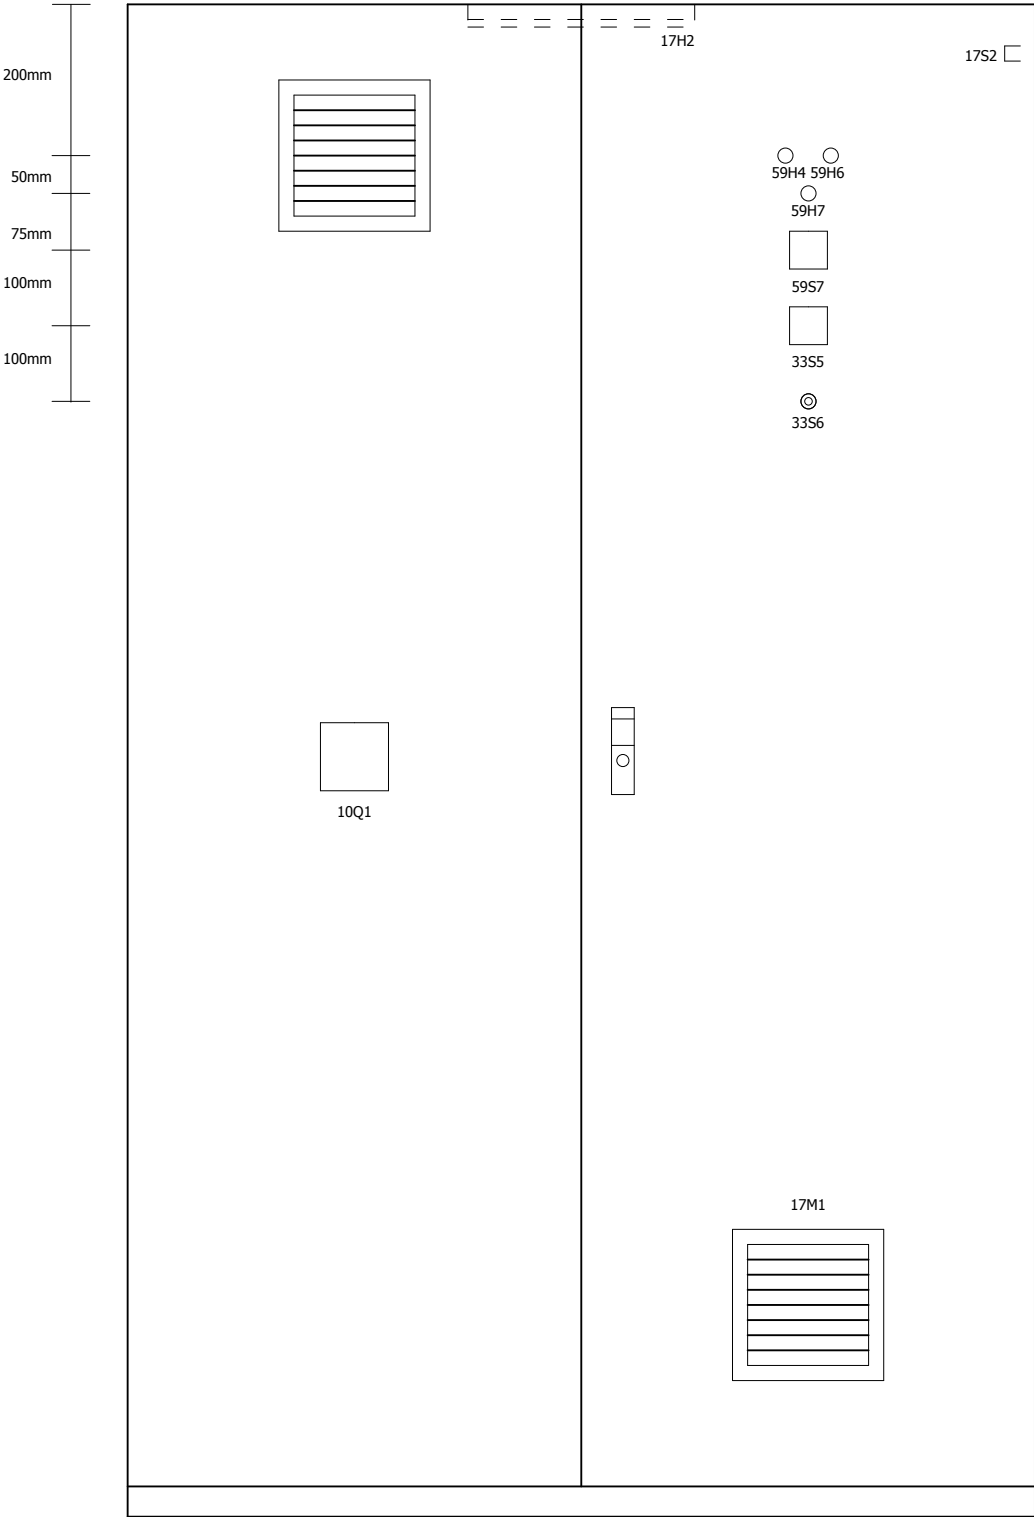

FABR. : ELDON
TYPE : MKD 20124
AFMETING HxBxD : 2000x1200x400mm
KLEUR : RAL 7032
SCHAAL 1:10 (OP A3 FORMAAT)

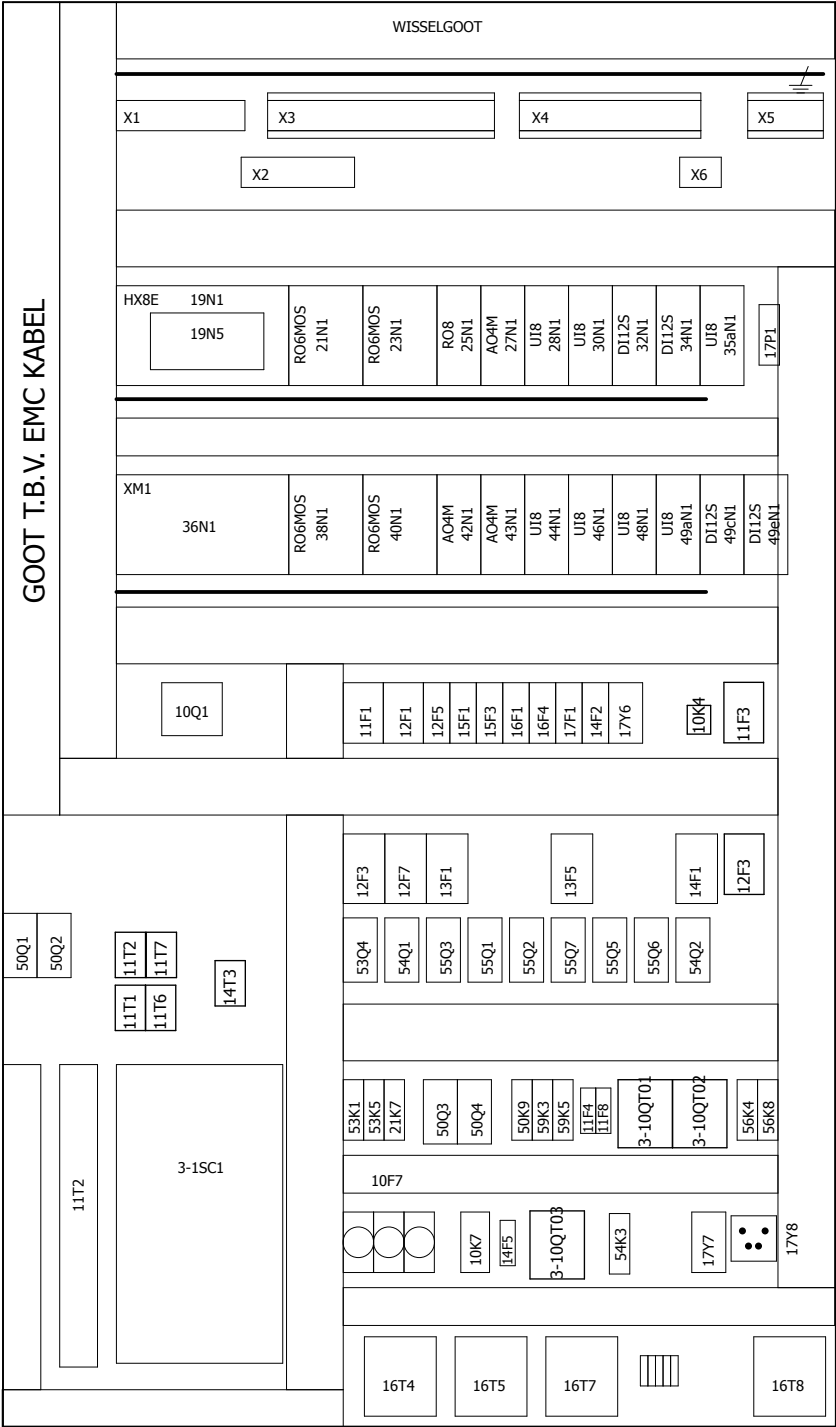

[illegible]

A	PH:03-06-13	KROPMAN INSTALLATIETECHNIEK	OMSCHRIJVING: X1 AANSLUITKLEMMEN 230/400V	PROJECT: KANTOORGEBOUW ITS KADASTER - APELDOORN	REGELKAST: RK3	PL/PE/TK: WP/PE/PH
B	PH:04-03-15				ORDERNR.: 2233001	ONTWERPDATUM: 5-1-2006
C	PH:28-05-15		ADVISEUR: GRONTMIJ INSTALLATEUR: KROPMAN INSTALLATIETECHNIEK BV - NIJMEGEN	TEK.NR.:	BLAD: 62	
D	PH:10-06-15					
E	JJ:21-07-15					
F	PB:20-10-15					
WIJZ.DATUM						
REVISIE						

[illegible]

A	PH:03-06-13	KROPMAN INSTALLATIETECHNIEK	OMSCHRIJVING: X3 AANSLUITKLEMMEN 24V	PROJECT: KANTOORGEBOUW ITS KADASTER - APELDOORN		REGELKAST: RK3	PL/PE/TK: WP/PE/PH
B	PH:04-03-15			ADVISEUR: GRONTMIJ INSTALLATEUR: KROPMAN INSTALLATIETECHNIEK BV - NIJMEGEN	ORDERNR.: 2233001	ONTWERPDATUM: 5-1-2006	
C	PH:28-05-15		TEK.NR.:		BLAD: 64		
D	PH:10-06-15						
E	JJ:21-07-15						
F	PB:20-10-15		REVISIE				
WIJZ.DATUM							

[illegible]

A	PH:03-06-13	KROPMAN INSTALLATIETECHNIEK	OMSCHRIJVING: X3 AANSLUITKLEMMEN 24V	PROJECT: KANTOORGEBOUW ITS KADASTER - APELDOORN	REGELKAST: RK3	PL/PE/TK: WP/PE/PH
B	PH:04-03-15				ORDERNR.: 2233001	ONTWERPDATUM: 5-1-2006
C	PH:28-05-15				TEK.NR.:	BLAD: 66
D	PH:10-06-15		ADVISEUR: GRONTMIJ			
E	JJ:21-07-15		INSTALLATEUR: KROPMAN INSTALLATIETECHNIEK BV - NIJMEGEN			
F	PB:20-10-15					
WIJZ.DATUM		REVISIE				

[illegible]

A	PH:03-06-13	KROPMAN INSTALLATIETECHNIEK	OMSCHRIJVING: X4 AANSLUITKLEMMEN MEETLEIDINGEN	PROJECT: KANTOORGEBOUW ITS KADASTER - APELDOORN	REGELKAST: RK3	PL/PE/TK: WP/PE/PH
B	PH:04-03-15			ADVISEUR: GRONTMIJ	ORDERNR.: 2233001	ONTWERPDATUM: 5-1-2006
C	PH:28-05-15		INSTALLATEUR: KROPMAN INSTALLATIETECHNIEK BV - NIJMEGEN		TEK.NR.:	BLAD: 67
D	PH:10-06-15					
E	JJ:21-07-15					
F	PB:20-10-15					
WIJZ.DATUM			REVISIE			

0		1		2		3		4		5		6		7		8		9	
KABELKODERING		KABELTYPE/DOORSNEDE		KLEMMENSTROOKKODERING		X4 AANSLUITKLEMMEN MEETLEIDINGEN		PAGINA / PAD											
NOOT: DE MET PE GECODEERDE AANSLUITINGEN OP AARDRAIL MONTEREN		FUNKTIE/BENAMING		3-2TT06		3-2TT06		3-2TT06		3-2TT06		3-2TT06		3-2TT06		3-2TT06		3-2TT06	
				3-2TT07		3-2TT07		3-2TT07		3-2TT07		3-2TT07		3-2TT07		3-2TT07		3-2TT07	
				3-2TT08		3-2TT08		3-2TT08		3-2TT08		3-2TT08		3-2TT08		3-2TT08		3-2TT08	
				3-2PT01		3-2PT01		3-2PT01		3-2PT01		3-2PT01		3-2PT01		3-2PT01		3-2PT01	
				3-2PD01		3-2PD01		3-2PD01		3-2PD01		3-2PD01		3-2PD01		3-2PD01		3-2PD01	
				3-2FT01		3-2FT01		3-2FT01		3-2FT01		3-2FT01		3-2FT01		3-2FT01		3-2FT01	
				3-3TT01		3-3TT01		3-3TT01		3-3TT01		3-3TT01		3-3TT01		3-3TT01		3-3TT01	
				3-3TT02		3-3TT02		3-3TT02		3-3TT02		3-3TT02		3-3TT02		3-3TT02		3-3TT02	
				3-3TT03		3-3TT03		3-3TT03		3-3TT03		3-3TT03		3-3TT03		3-3TT03		3-3TT03	
				RESERVE		RESERVE		RESERVE		RESERVE		RESERVE		RESERVE		RESERVE		RESERVE	
				3-3TT05		3-3TT05		3-3TT05		3-3TT05		3-3TT05		3-3TT05		3-3TT05		3-3TT05	
				3-3TT06		3-3TT06		3-3TT06		3-3TT06		3-3TT06		3-3TT06		3-3TT06		3-3TT06	

[illegible]

A	PH:03-06-13	KROP MAN INSTALLATIETECHNIEK	OMSCHRIJVING: X4 AANSLUITKLEMMEN MEETLEIDINGEN	PROJECT: KANTOORGEBOUW ITS KADASTER - APELDOORN		REGELKAST: RK3	PL/PE/TK: WP/PE/PH
B	PH:04-03-15			ADVISEUR: GRONTMIJ INSTALLATEUR: KROPAN INSTALLATIETECHNIEK BV - NIJMEGEN	ORDERNR.: 2233001	ONTWERPDATUM: 5-1-2006	
C	PH:28-05-15		TEK.NR.:		BLAD: 70		
D	PH:10-06-15						
E	JJ:21-07-15						
F	PB:20-10-15		WIJZ.DATUM	REVISIE			

[illegible]

A	PH:03-06-13	KROPMAN INSTALLATIETECHNIEK	OMSCHRIJVING: X5 AANSLUITKLEMMEN VREEMDE SPANNING	PROJECT: KANTOORGEBOUW ITS KADASTER - APELDOORN	REGELKAST: RK3	PL/PE/TK: WP/PE/PH
B	PH:04-03-15			ADVISEUR: GRONTMIJ	ORDERNR.: 2233001	ONTWERPDATUM: 5-1-2006
C	PH:28-05-15				TEK.NR.:	BLAD: 72
D	PH:10-06-15		INSTALLATEUR: KROPMAN INSTALLATIETECHNIEK BV - NIJMEGEN			
E	JJ:21-07-15					
F	PB:20-10-15					
WIJZ.DATUM			REVISIE			

0		1		2		3		4		5		6		7		8		9	
KLEMMENSTROOKCODERING X6 X6 AANSLUITKLEMMEN DATACOMMUNICATIE		PAGINA / PAD		19.2		19.2		19.3		19.4		19.4		19.4					
		AANSLUITING EXTERN						SH						SH					
		ONDERDEEL KODE EXTERN		RK2		RK2		WX6/RK2.1		3-10QT04		3-10QT04		7W1					
		KLEMNUMMER PE = AARDRAIL		1		2		3		4		5		6					
		AANSLUITING INTERN												G					
		ONDERDEEL KODE INTERN		19N1		19N1				19N1		19N1		3-10QT03					
KABELKODERING		KABELTYPE/DOORSNEDE																	
				1		1		SH											