


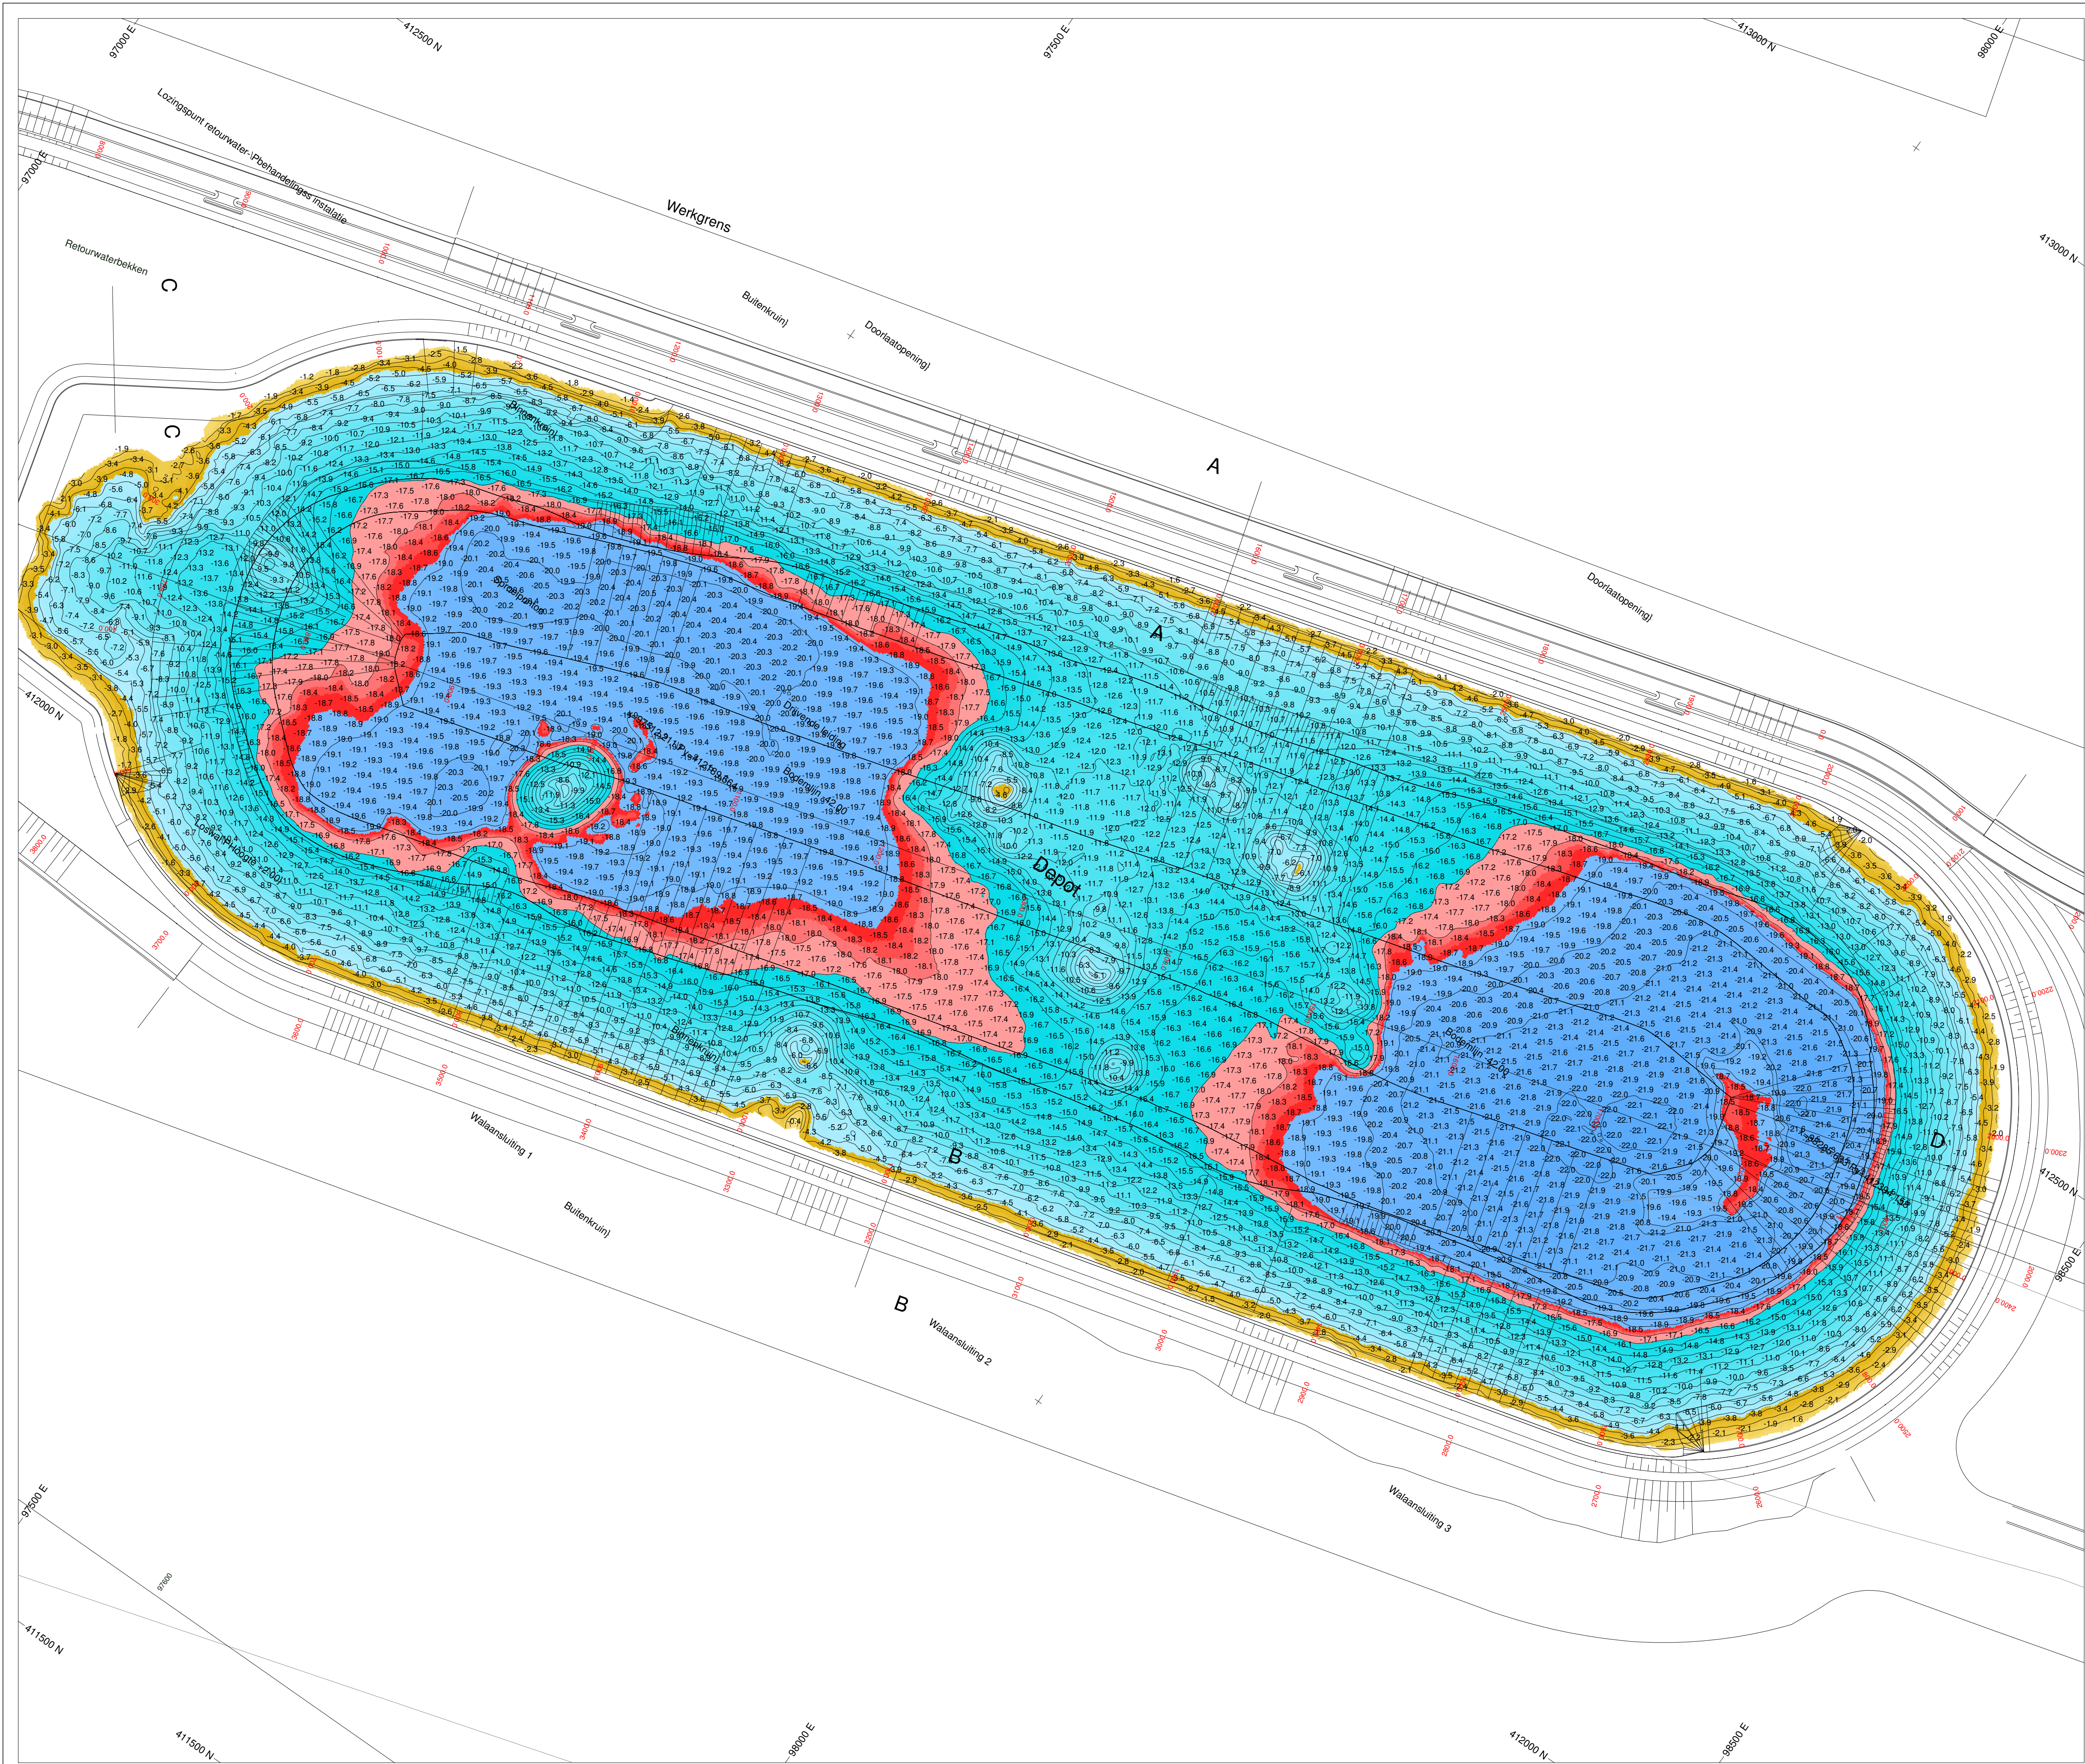

Depot Moerdijk

Hollandsch Diep

Opnamegegevens:

Datum van opname:	17-10-2017
Meetvaartuig:	ms Hydrograaf
Opgenomen door:	B. Bonhof
Positioneringssysteem:	Applanix Wavemaster GNSS-RTK (VRSNOW)
Bewegingssensor:	Applanix Wavemaster
Gyrocompas:	Applanix Wavemaster
Acquisitiesoftware:	PDS2000
versie:	4.1.2.9
Datum van verwerking:	14-10-2016
Verwerkt door:	B. Bonhof
Verwerkingssoftware:	PDS2000
versie:	4.1.2.9

Getekend door: B. Bonhof

Datum: 17-10-2017

Tekeningnummer: 02.003

Scale 1:2000

0 m 50 m 100 m 150 m 200 m



Papierformaat: **A1**

Legend for depth contours:

- 0.50
- 2.00
- 4.00
- 6.00
- 8.00
- 9.50
- 11.00
- 12.50
- 14.50
- 16.50
- 18.50
- 20.00
- 21.50
- 23.00
- 24.50
- 26.50
- 28.50
- 30.50