


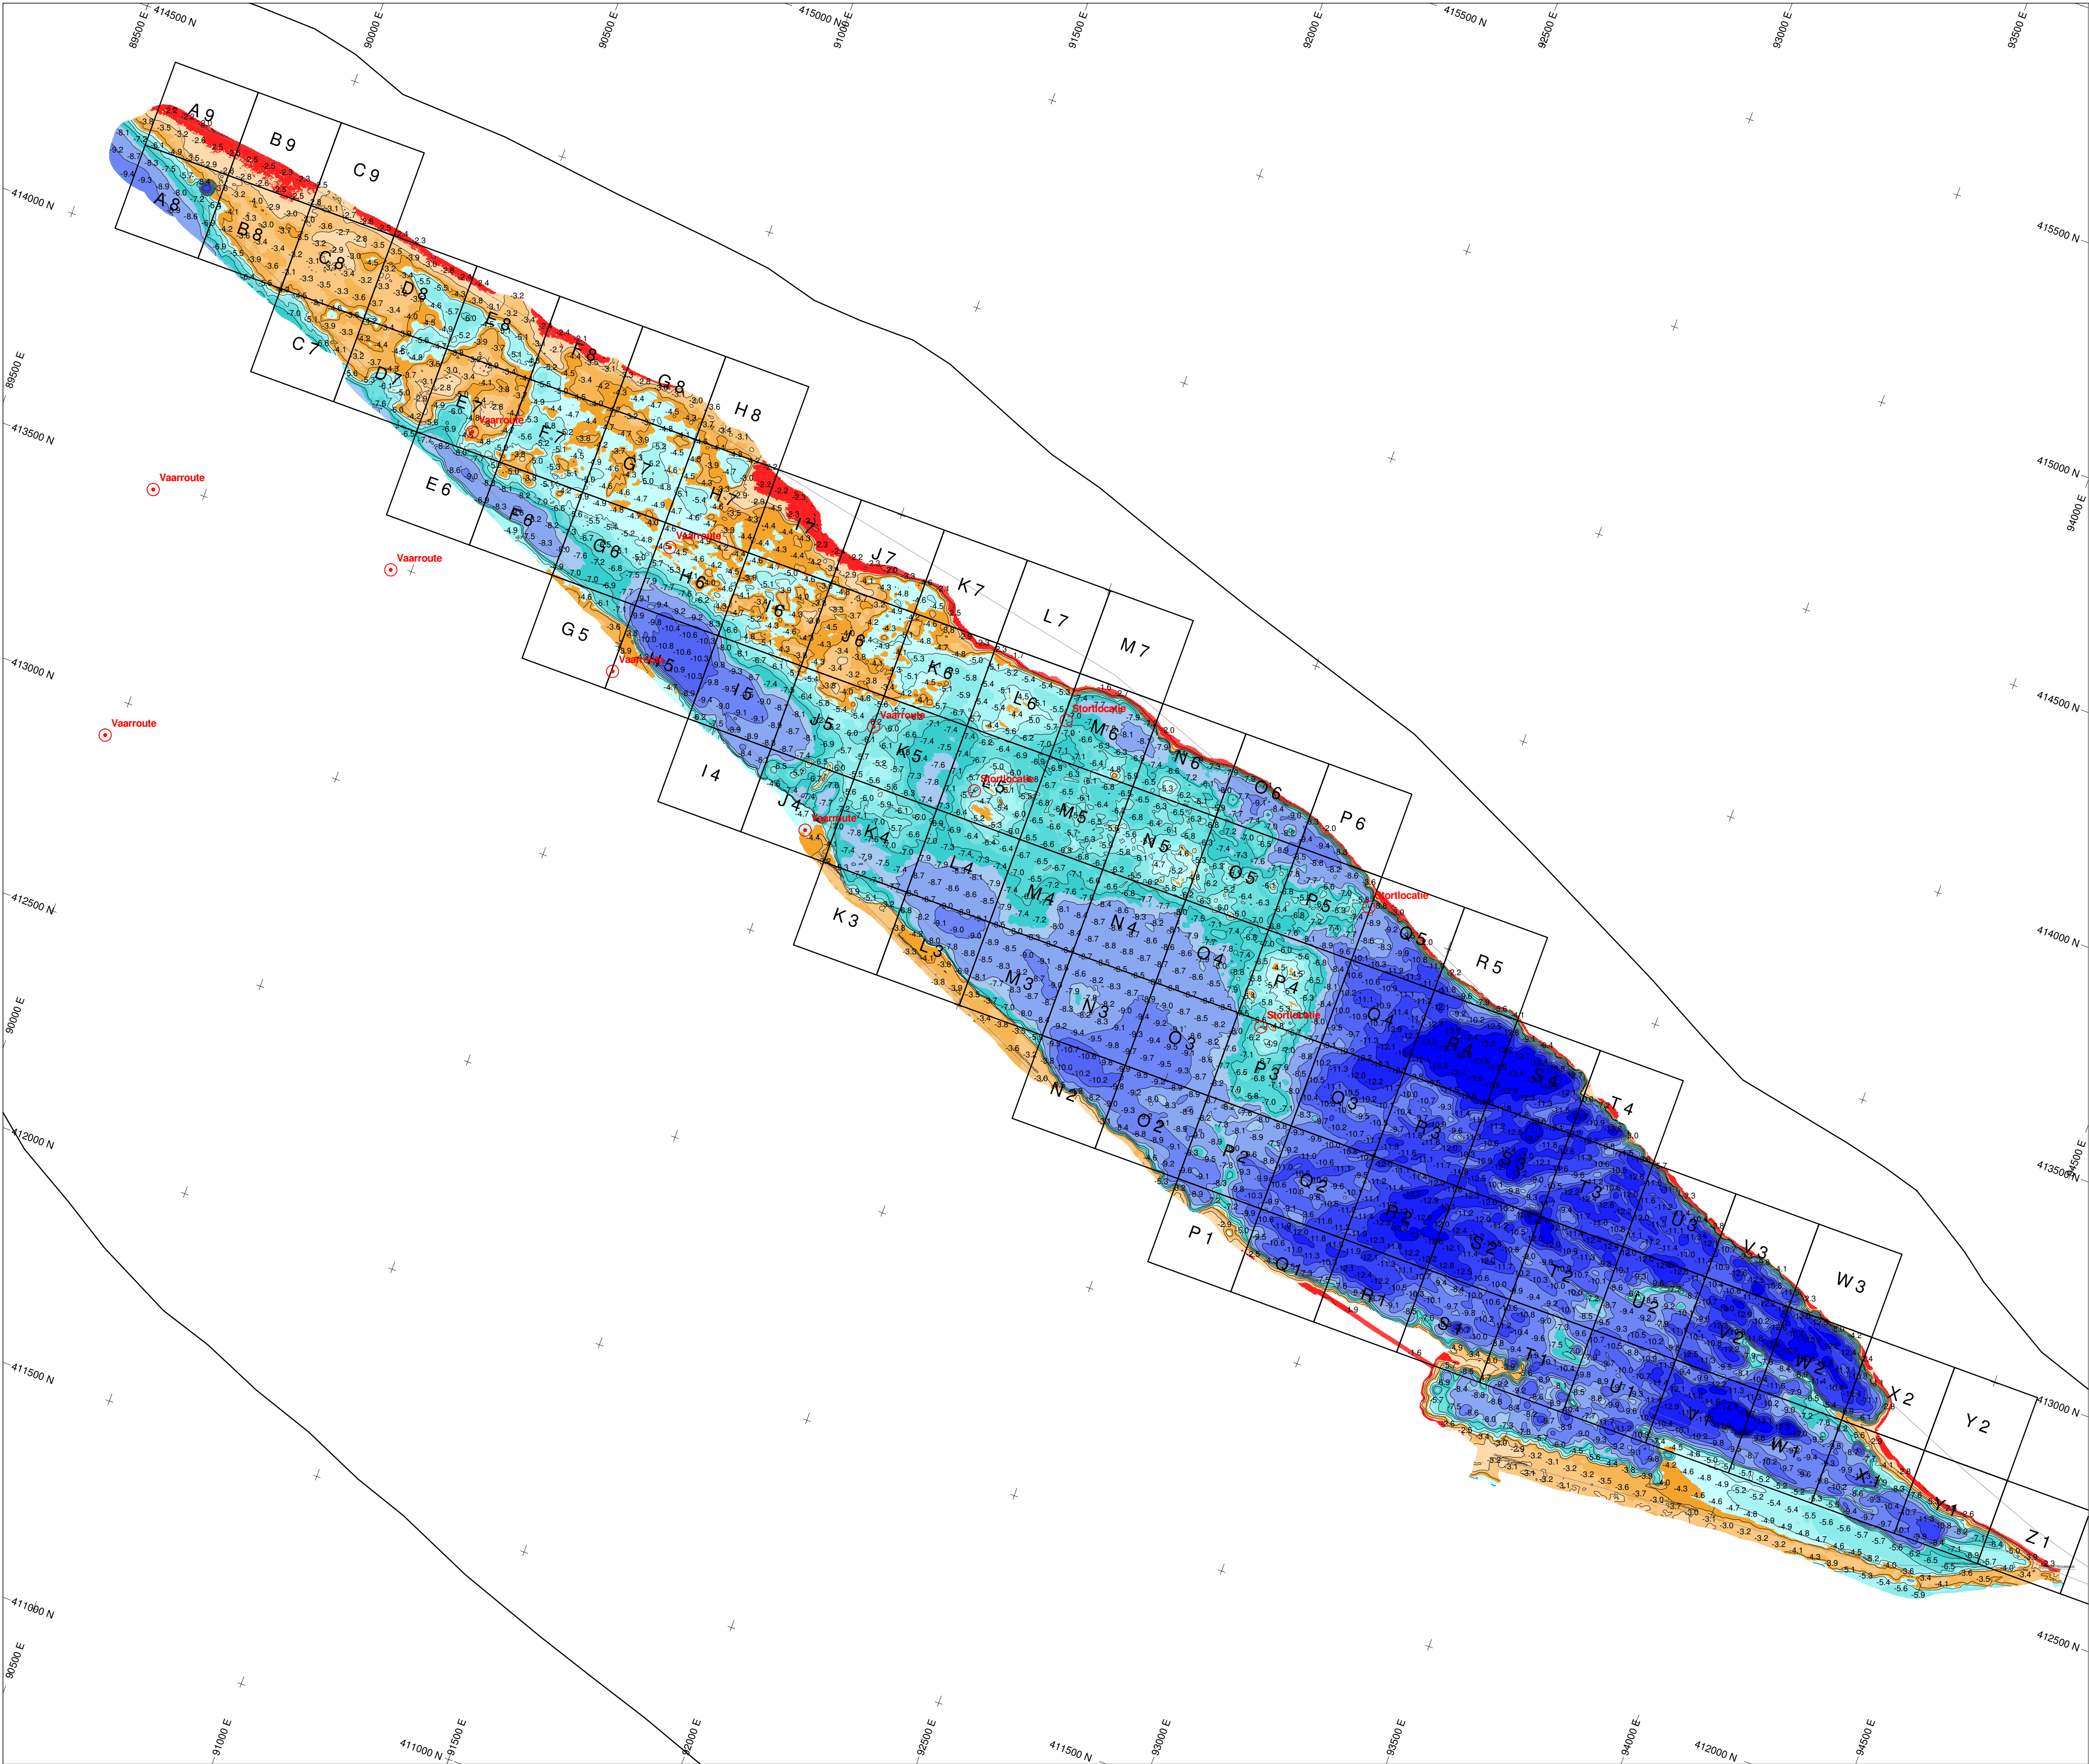


Put van Cromstrijen Hollandsch Diep


Opnamegegevens:

Datum van opname: 02/03/04-10-2018
Meesvaartuig: MS Etna
Opgenomen door: A. Pennock
Positioneringssysteem: Applanix Wavemaster GNSS-RTK (VRSNOW)
Bewegingssensor: Applanix Wavemaster
Gyrocompas: Applanix Wavemaster
Acquisitiesoftware: PDS2000
versie: 4.1.4.1
Datum van verwerking: 04-10-2018
Verwerkt door: H. Nengerman
Verwerkingssoftware: Autoclean
versie: 1.3

Getekend door: W. Roth
Datum: 04-10-2018
Tekeningsnummer: 06.001

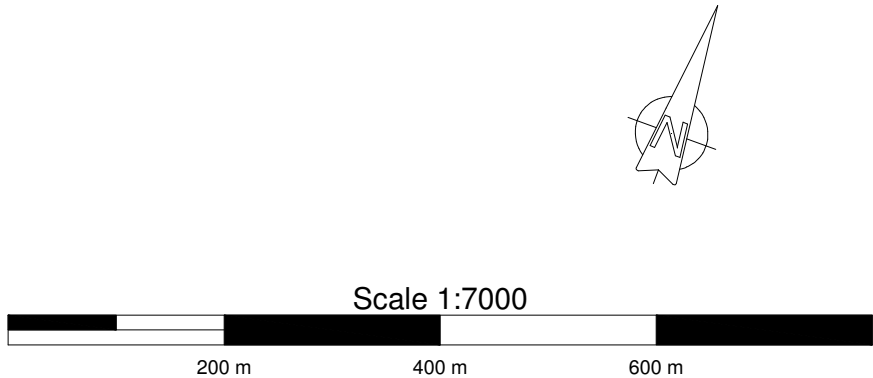

Opdrachtnemer: Combinatie
Baggerbedrijf De Boer
&
Van der Kamp

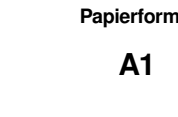

Opdrachtgever: Rijkswaterstaat
Ministerie van Infrastructuur en Waterstaat

Papierformaat:
A1