


Sportthal De Berkel

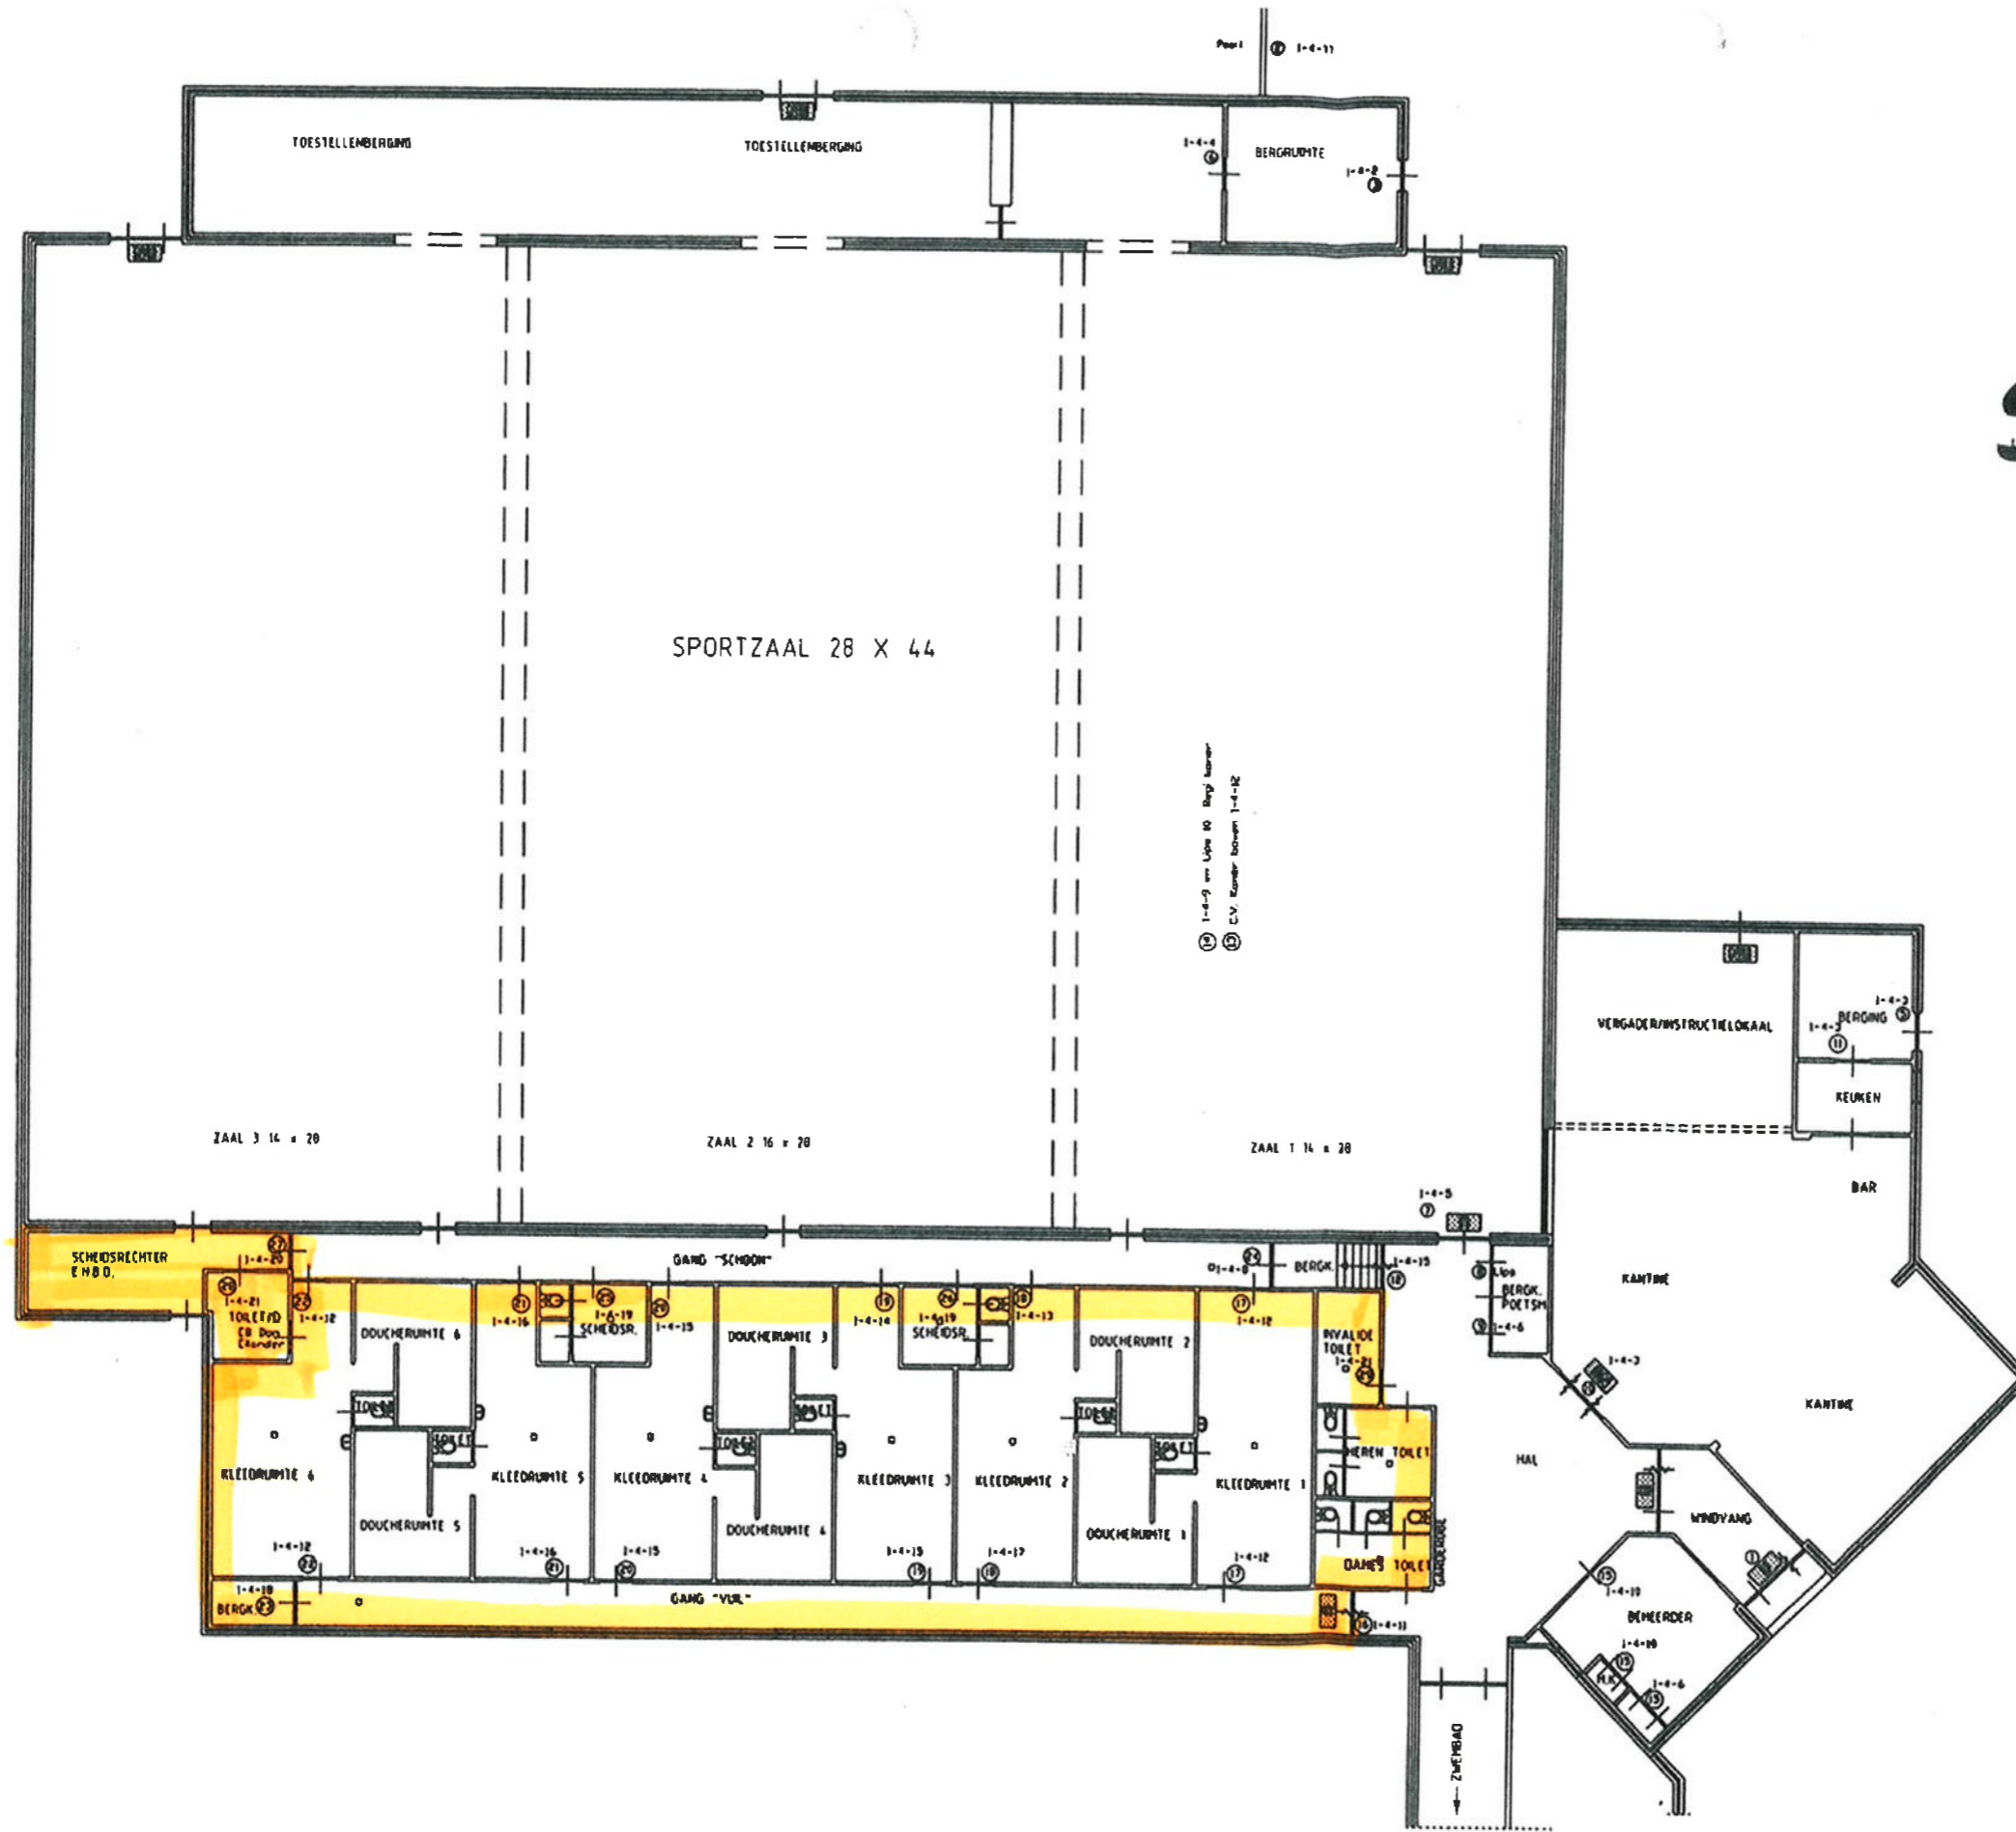

Legenda	
	ZELFSLUITENDE DEUR
	NOODUITGANG TRANSPARENT
	LITGANG TRANSPARENT
	AUTOMATISCH OPVOUWBARE SCHEIDSWANDEN
	SCHUWBARE SCHEIDSWAND
	SPOUWMAAR 100-70-100
	SPOUWMAAR 150-100-150
	SCHAARPUTJE

Sportcomplex de Berkel
 plattegrond Sportthal
 FK 09-03-2000 1:100
 001 A1

Linnenstraat 20 Horst