



SLUIT AAN OP DEEL 3, TEKENINGNUMMER E65-00-31

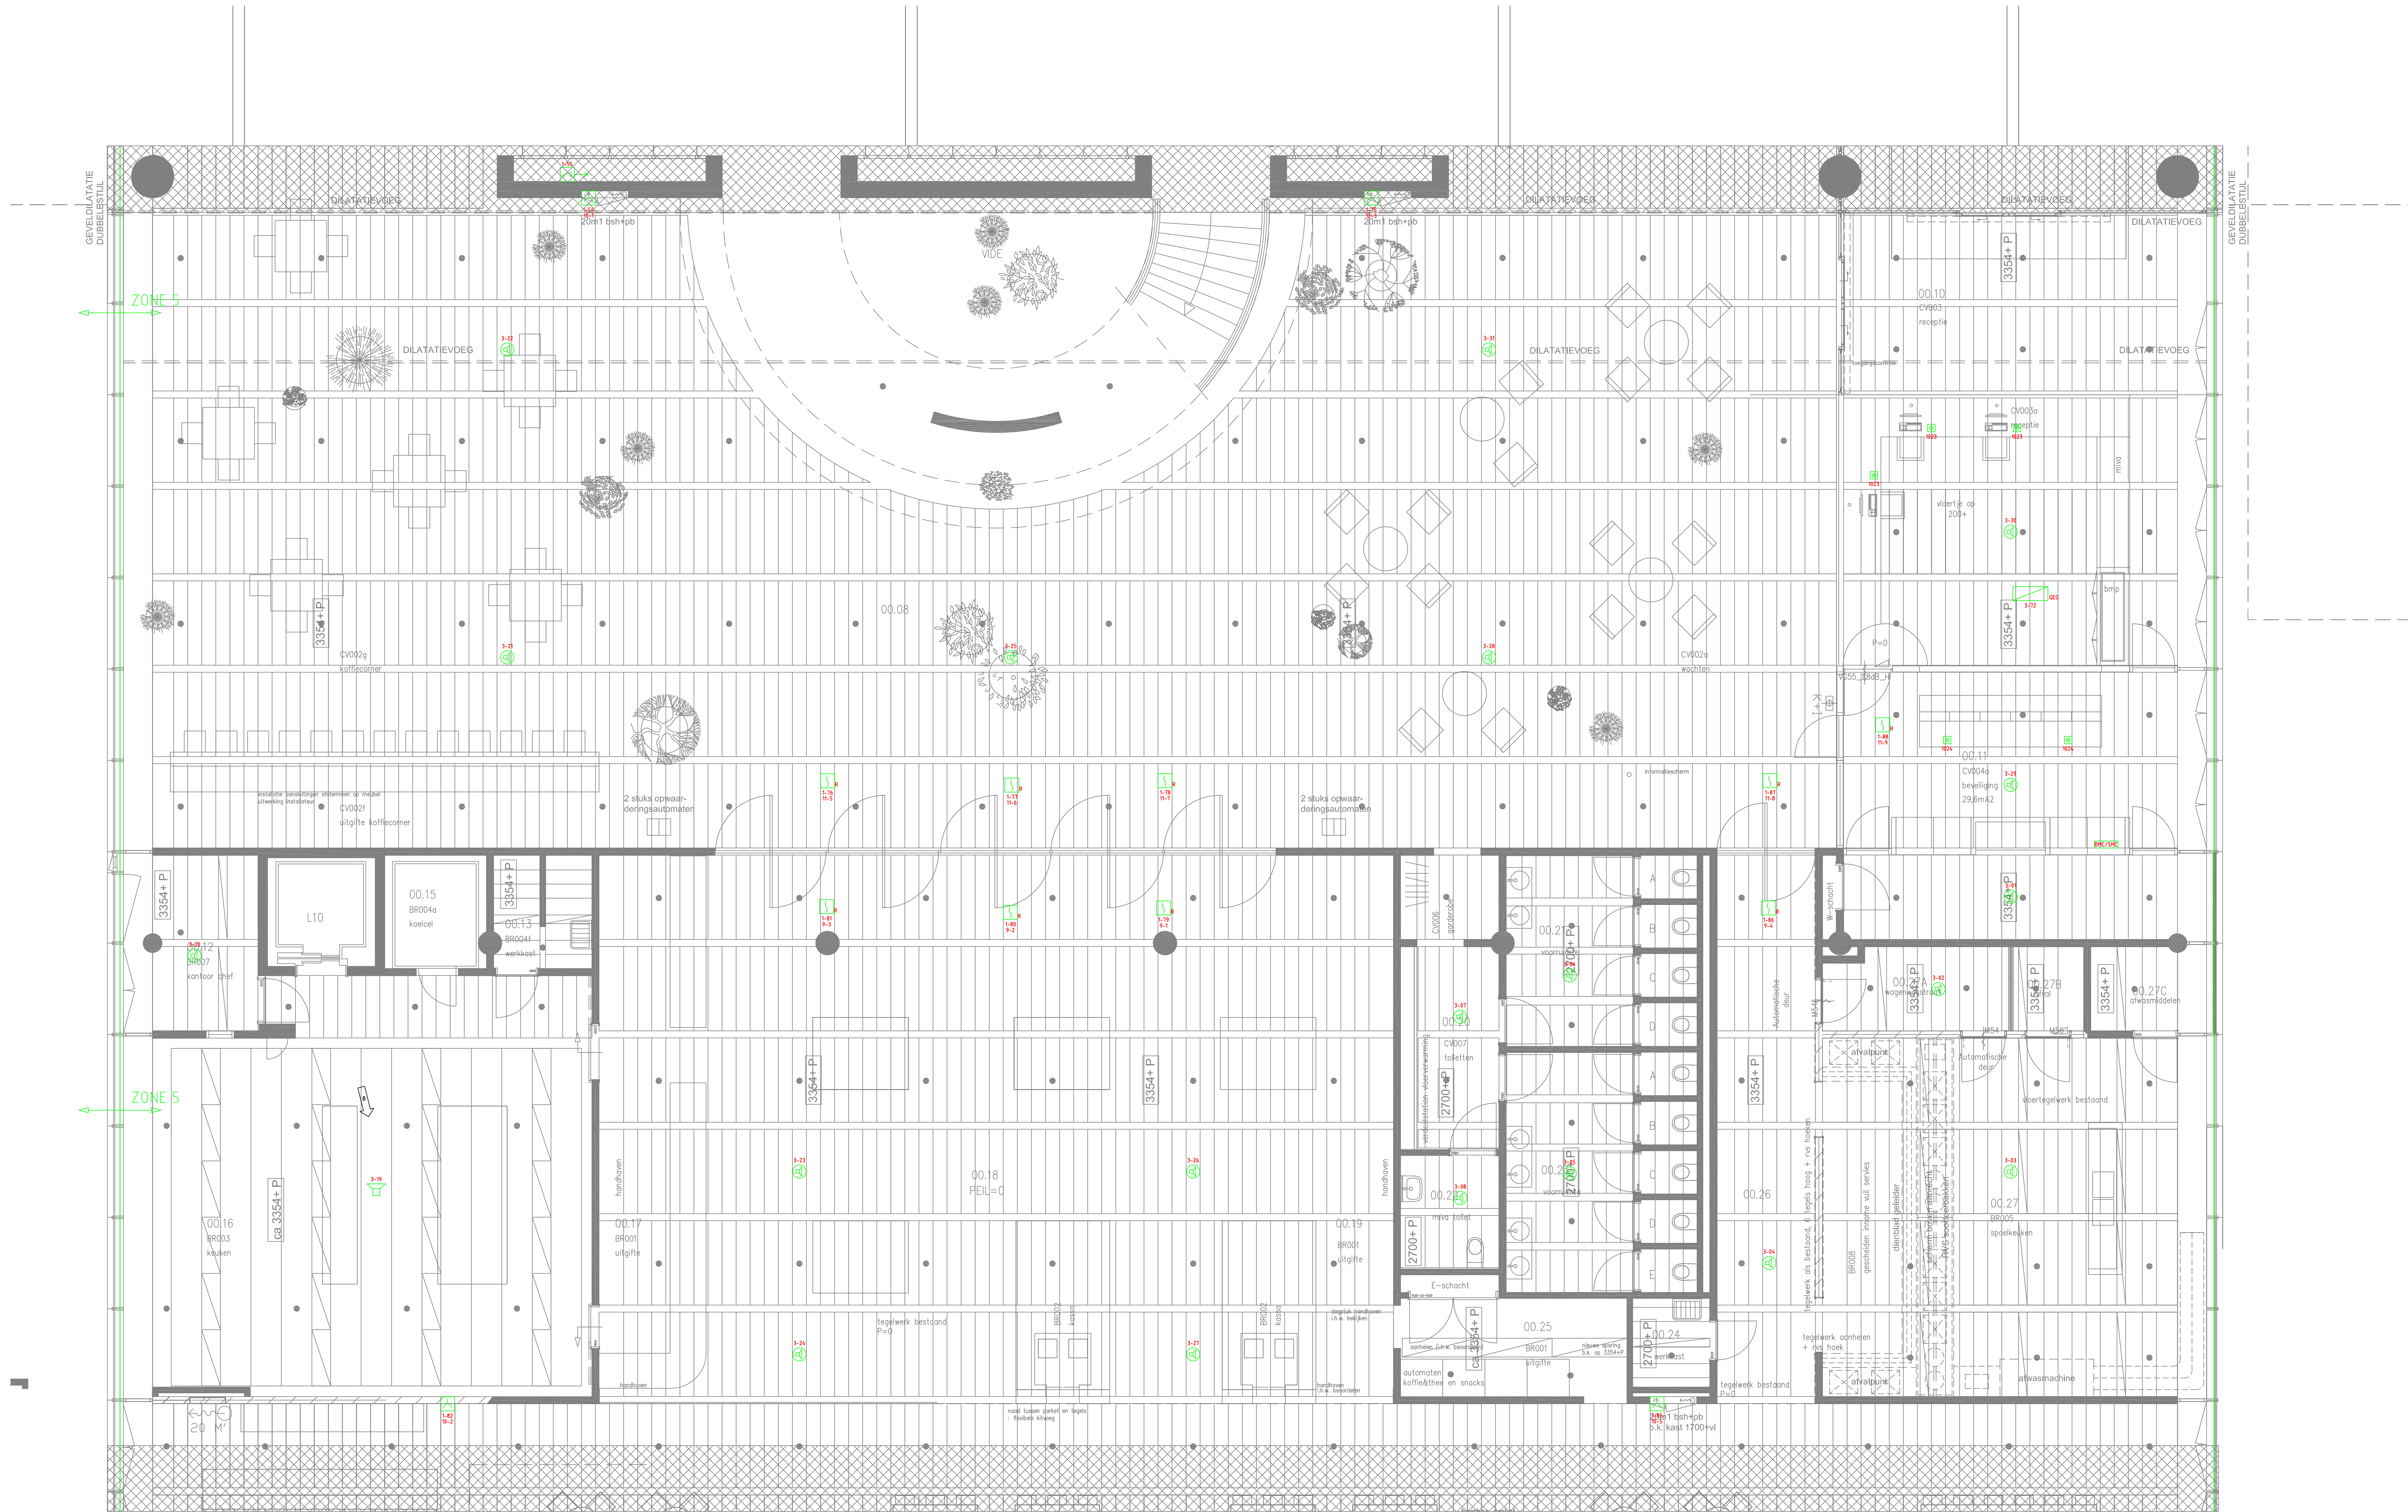

SLUIT AAN OP DEEL 5, TEKENINGNUMMER E65-00-51

Legenda

- Rookmelder
- Brandhandmelder
- Kleefmagneet
- Stuursignaal van BMC
- Ontvangsignaal naar BMC
- Nevenindicator
- Luidspreker opbouw
- Luidspreker inbouw plafond
- Stuurbox(en) t.b.v. afschakelen sloten 24V TGC
- Brandmeldcentrale/Sprinklercentrale
- Flitslicht
- Zwaailicht
- Nevenpaneel
- Geografische paneel

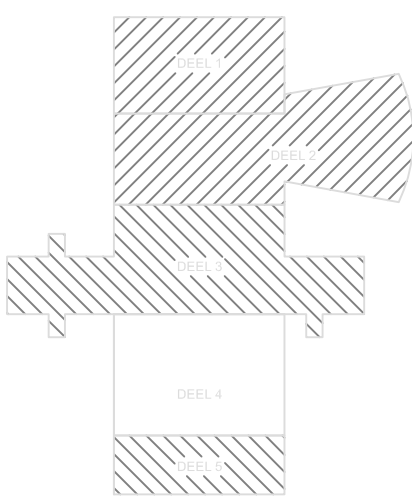

Plafond tekening B8.400 d.d. 26-01-2012
Bouwkundige onderlegger B8.100 d.d. 26-01-2012

Opdrachtgever Provinciehuis Utrecht
Phylagoralaan 101
3594 BB Utrecht
T 030 2589111
www.provincieutrecht.nl

Architect Van Mourik Architecten
Wassenaarseweg 32
2596 CJ Den Haag
T 070 0000830
www.architectenvanmourik.nl

Deerns
RAADGEVEND INGENIEURS BV
Fleminglaan 10
Postbus 1211
2280 CE Rijswijk
T 088 374 0000
www.deerns.nl

nr	omschrijving	Projectnum.	65-35-205	65d	get	gepl	gereg	acc	acc
1	Revisie: Brandmelding		11-01-2015		PA				
2	Concept		1-1-2015		OS				
3	Concept		26-1-2015		OS				

Eureka provinciehuis Utrecht
Begane Grond - Deel 4
Brandmeld- & Ontruimingsinstallatie
CAD-Bat: E-61-29-045
behoort tot:

---	--	--