



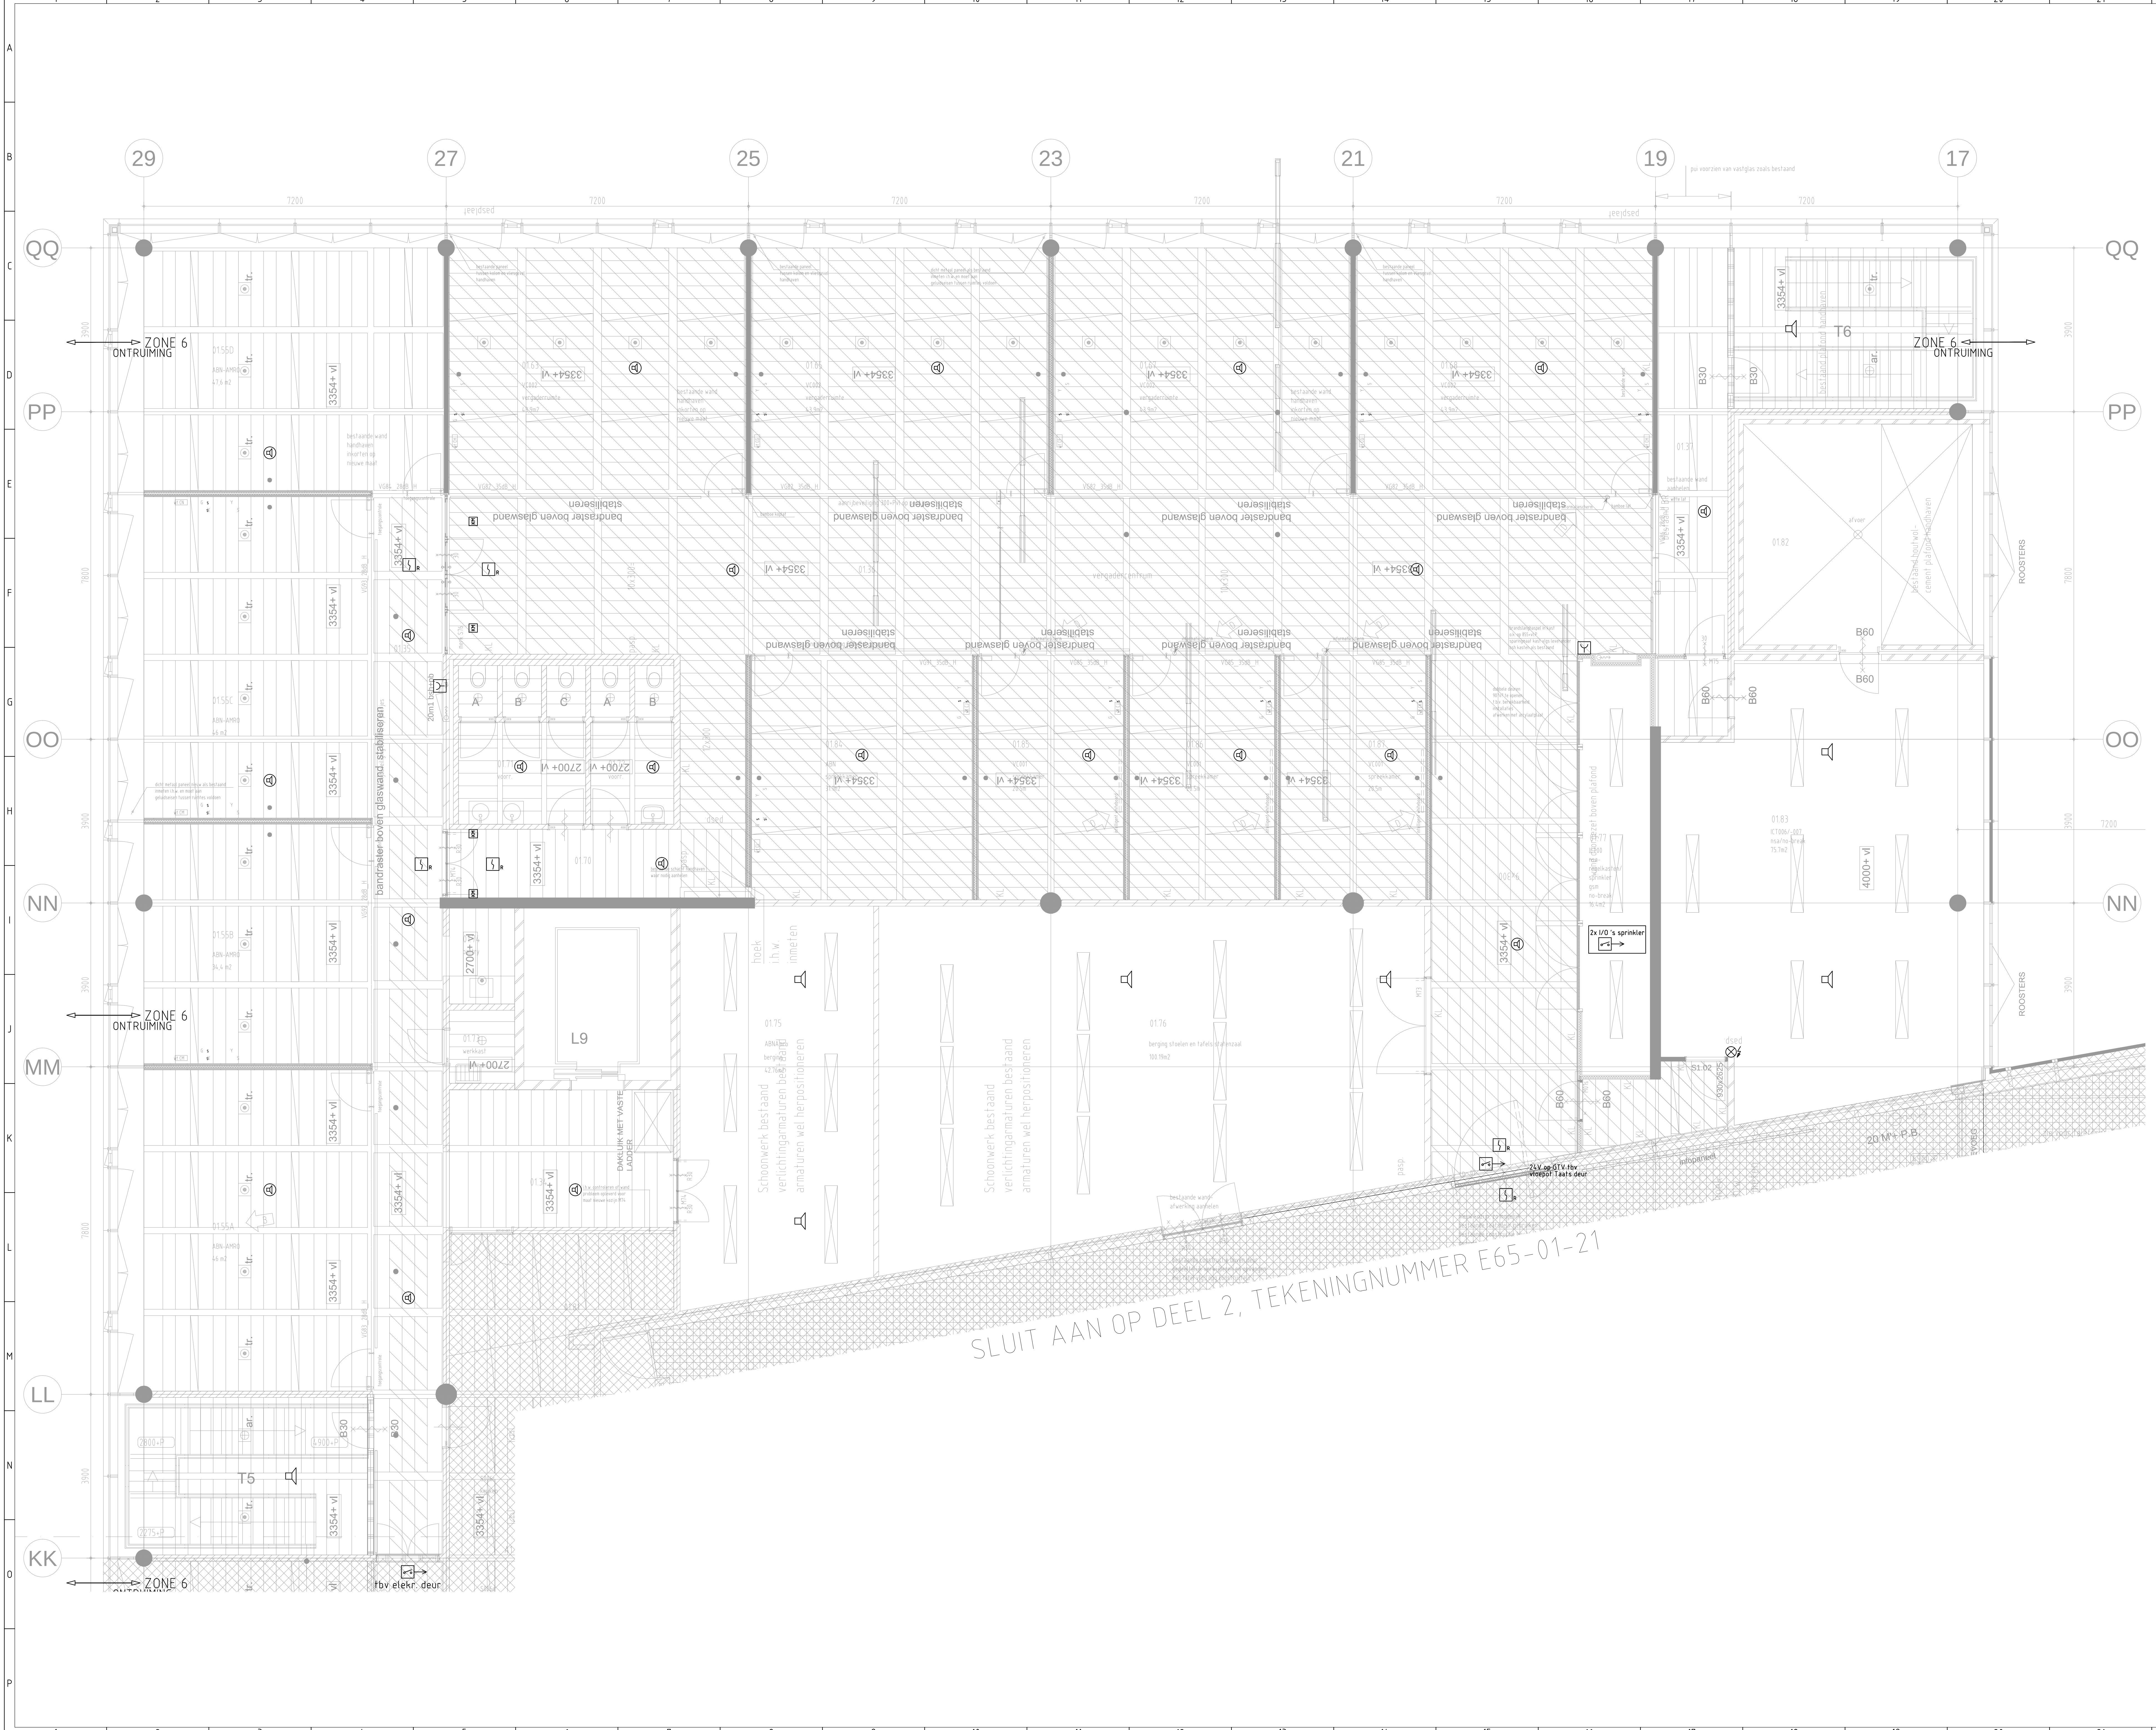

Legenda

- Rookmelder
Afstand tot de wand = 0.5m
Afstand tot uitblaasopening > 1.5m
- Handmelder H= 1.2m - 1.5m
- Kleefmagneet
- Stuursignaal van BMC
- Ontvangstsignaal naar BMC
- Nevenindicator
- Luidspreker opbouw (BOSCH, 6W, ø220mm, diepte111mm
Type: LC1-WM06E8 + LC1-CSMB)
- Luidspreker inbouw plafond (SIEMENS, 6W, ø150mm,
diepte62mm, wall/ceiling, Type:L98104-W9002-P25)
- Stuurbox(en) t.b.v. afschakelen slofen 24V TIG
Aantal en lokatie n.t.b. na definitief ontwerp BMC.
- Brandmeldcentrale/Sprinklercentrale
- Flitslicht
- Zwaailicht

CONCEPT

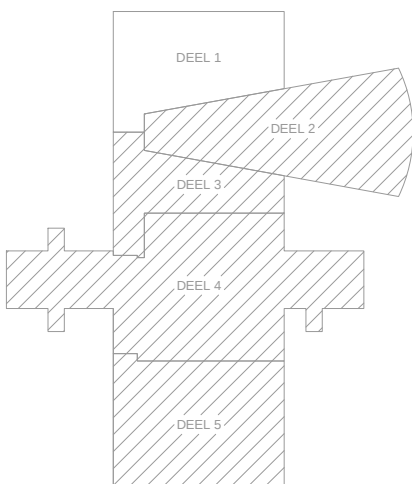

Opdrachtgever

Provinciehuis Utrecht

Architect

Van Mourik Architecten

Phylaxiaslaan 101

3584 BB Utrecht

T 030 2989111

www.provincie-utrecht.nl

Wassenaarseweg 32

2596 CJ Den Haag

T 070 3606830

www.architectenvanmourik.nl

Deerns

RAADGEVEND INGENIEURSBV

Fleminglaan 10

Postbus 1231

2280 CE Rijswijk

T 088 374 0000

www.deerns.nl

nr.	omschrijving	Plattegrond: 24-01-2012	d.d.	get.	gemaakt	corr.	etc.
1	Revisie	24-1-2012	05	AW			

Eureka Provinciehuis Utrecht

1e Verdieping - Deel 1

Brandmeld- & Ontruimingsinstallatie

LAO-Revisie

E-vert-01-04

behoort tot:

www.werkspheer.nl

Project:

Strukton

Workspheer

Leuven-Haarlem

Postbus 950

3416 AT Haarlem

3418 BV Haarlem

Tel: 020-564-5888

Fax: 020-564-5889

020-564-5890

Revisie

E65-01-11

1/5

Architect

Postbus 155

proj.nr.: 441655500

ref.nr.: 1

E65-01-11

A0+

1/5