



WEEKRAPPORT WEEK 2 2021

CUIKSEWEG MONDSESTRAAT

TE HAPS

GEMEENTE CUIJK

RAPPORTEUR T.H.L. HOS



Archeologie

1. ADMINISTRATIEVE GEGEVENS

Werkputnummers	1
Aantal vierkante meters tussenvlak aangelegd	Ca 7.500 m ²
Aantal vierkante meters sporenvlak aangelegd	Ca 4.400 m ²
Aantal vierkante meters extra vlak aangelegd	0 m ²
Aantal profielen aangelegd en gedocumenteerd	18
Uitgeschreven spoornummers	S1 - S305
Uitgeschreven vondstnummers	V1-V200
Genomen monsters	11
Ingezette specialisten:	
Bezoek:	

Bijzonderheden:

- Geen

Afspraken overleg bevoegde overheid:


- De vier Romeinse plattegronden hoeven niet volledig blootgelegd te worden. Het is voldoende om het stuk waar de belangrijke oversnijdingen zijn te bewaren, zodat dit deel integraal onderzocht kan worden.

2. WERKZAAMHEDEN

Tabel 1 geeft de voortgang van de werkzaamheden weer, afbeelding 2 geeft een overzicht van de nummering en de ligging van de werkputten.

Tabel 1 *Overzicht van de voortgang van de opgraving met vetgedrukt de werkzaamheden die deze weken zijn uitgevoerd*

[illegible]

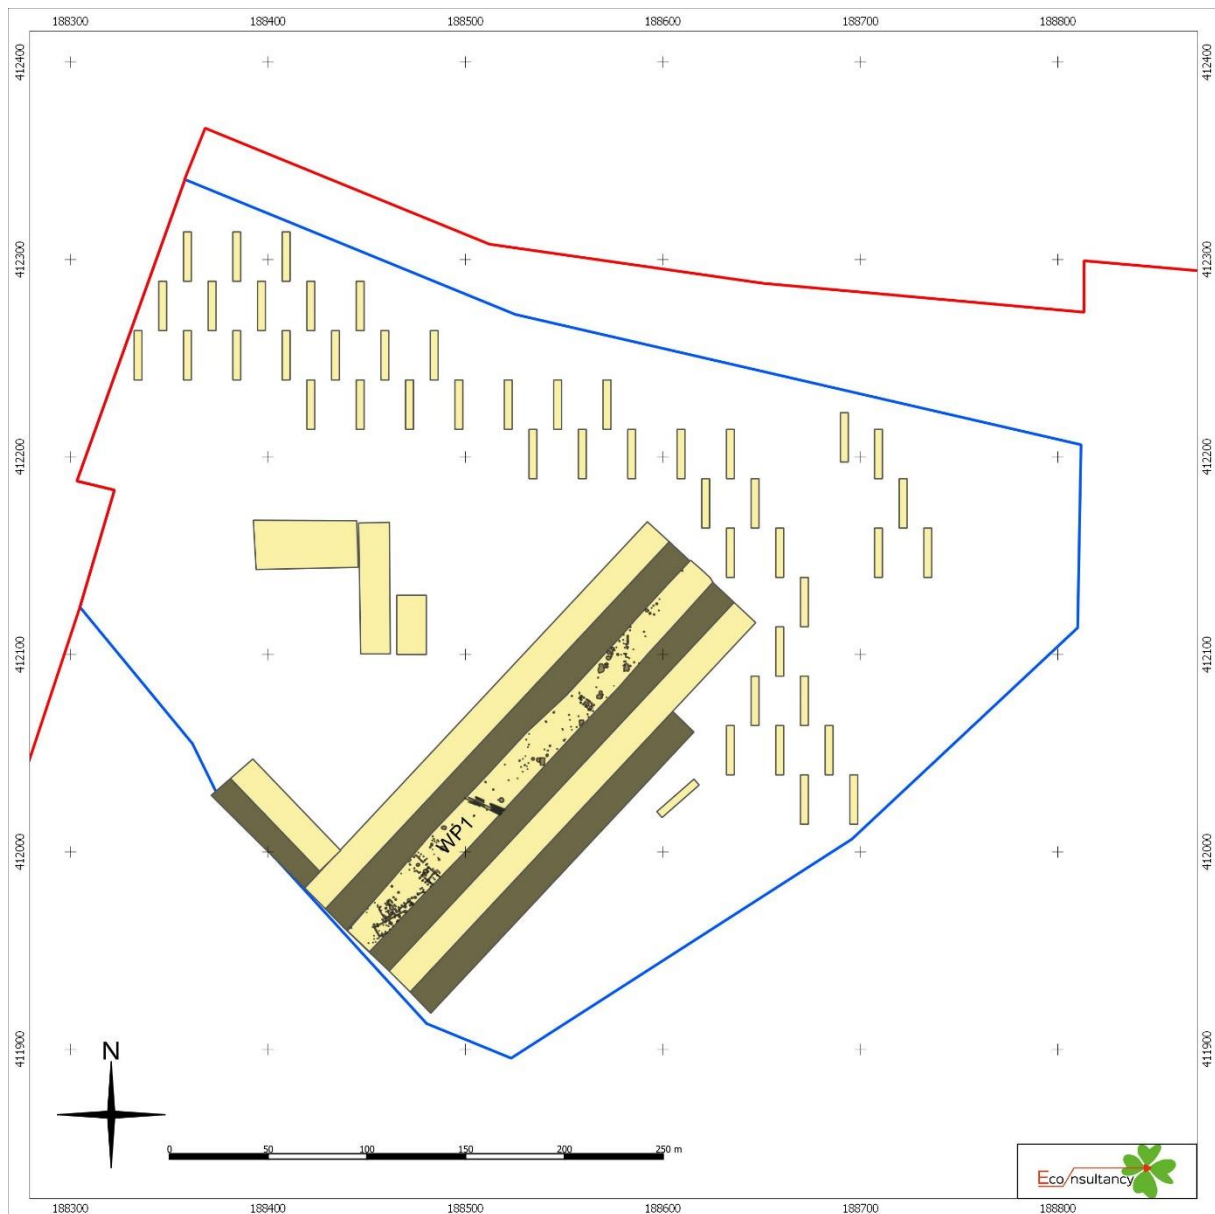

Afbeelding 2: Puttenplan

3. BELANGRIJKE BESLISSINGEN

- Geen

4. WERKPUT 1

Werkzaamheden: werkput 1 is volledig aangelegd en gecoupeerd tot aan de Romeinse plattegronden. De plattegrond meet 250 m lang en 15 m breed. In het midden waaiert de put iets uit zodat de totale oppervlakte ongeveer 4.400 m² is.

Sporen:

Er zijn in werkput 1 7 structuren herkend. Het gaat om twee vermoedelijke plattegronden uit de late prehistorie, vier plattegronden uit de Romeinse tijd en een karrenspoor. We nummeren de structuren door vanuit de vorige campagnes.

Tabel 2 structurenlijst


structuurnummer	type	datering	opmerkingen
448	-	late prehistorie	
449	huisplattegrond	vroege IJzertijd	
450	karrenspoor	Nieuwe tijd?	
451	huisplattegrond	Romeinse tijd	
452	huisplattegrond	Romeinse tijd	
453	huisplattegrond	Romeinse tijd	
454	huisplattegrond	Romeinse tijd	


Structuur 448

Structuur 448 is een palencluster in het noorden van de werkput. Er zijn een tiental goede palen aanwezig, waarbij er aan de westkant een redelijk goede lijn aanwezig lijkt te zijn. Aan de oostkant is deze nog niet duidelijk. Vermoedelijk wordt het duidelijker als de belendende put opengaat. Vondstmateriaal dateert de structuur in de late prehistorie vermoedelijk de IJzertijd.

Structuur 449

Structuur 449 is een vrij smalle structuur (ca 3 m breed) met daarin een paar grote kuilen. De paalkuilen van de structuur zijn ook fors. Hij lijkt hiermee op structuur 122 van de Laarakker. Deze structuur heb ik uiteindelijk niet opgenomen in het rapport omdat de paalzetting te vaag was en ik geen vergelijkbare structuren gevonden heb. Een ¹⁴C datering gaf een uitkomst van: 1111 - 932 BC. Bij het couperen van de sporen van structuur 449 is aardewerk aangetroffen dat op het oog in de late Bronstijd / vroege IJzertijd gedateerd kan worden.

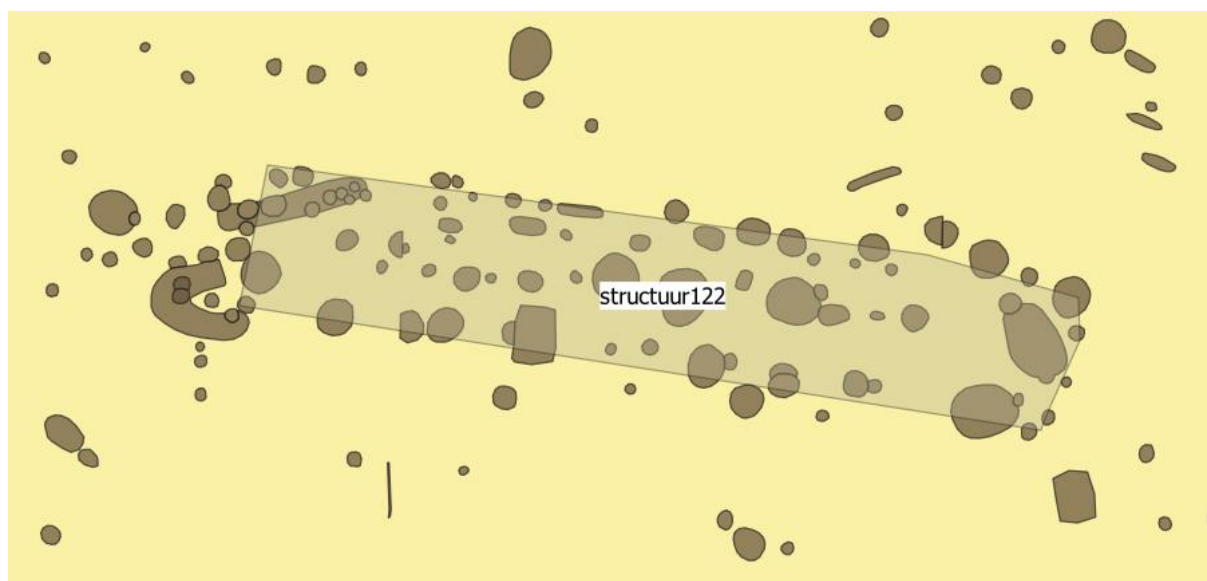


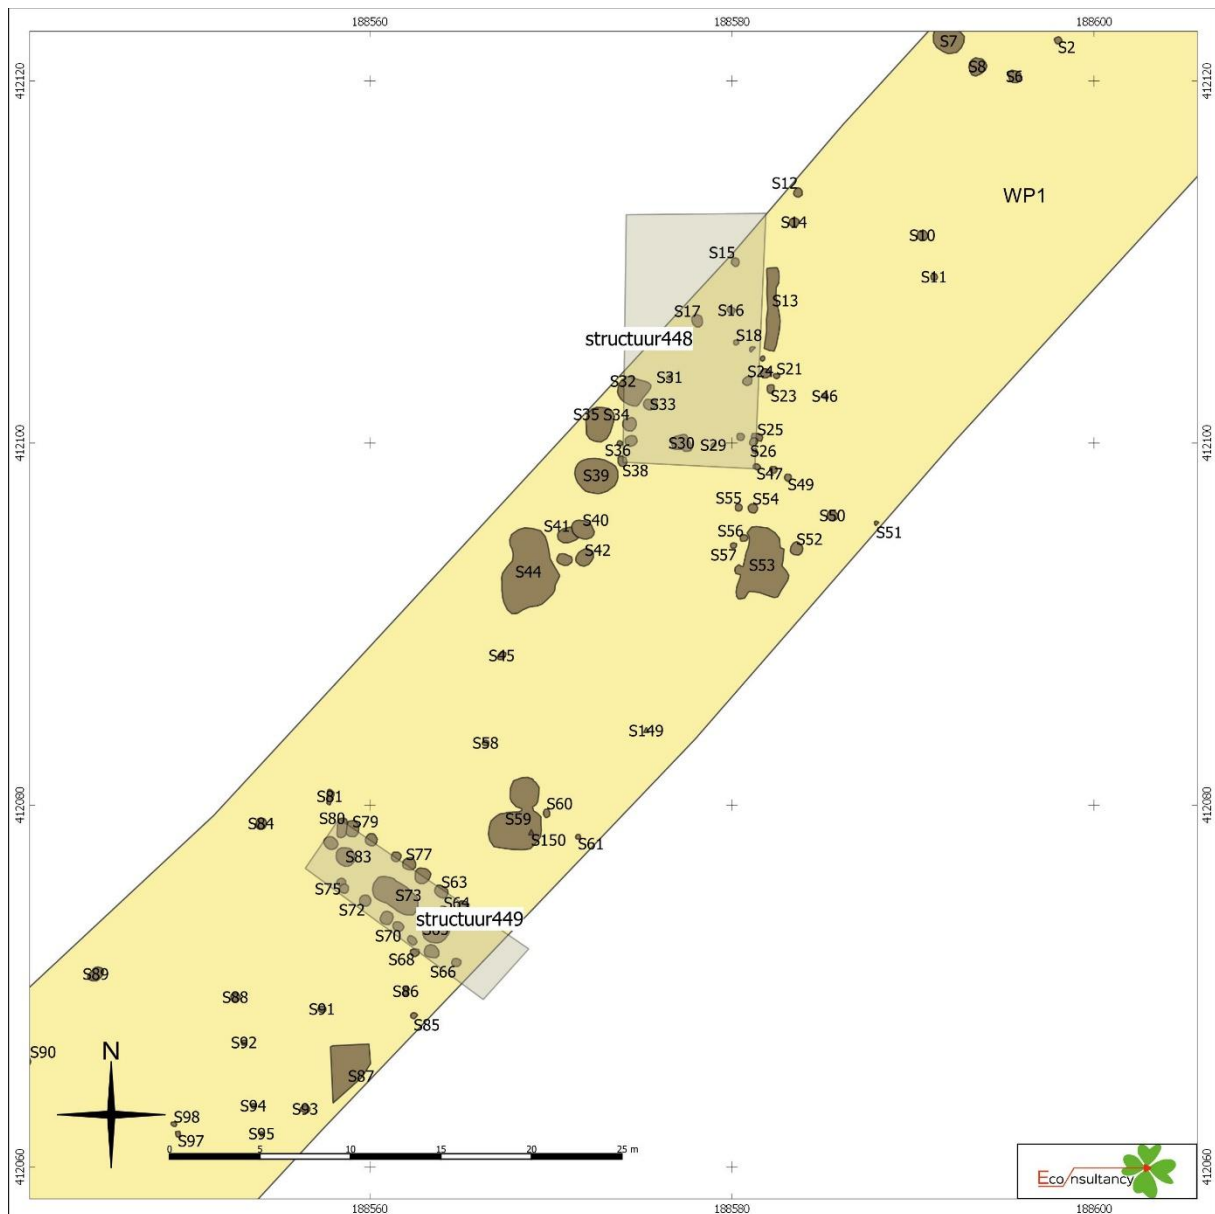

Structuur 450

Structuur 450 betreft een zone van 10 m breed met karrensporen erin. De karrensporen lijken van onder het plaggendeck te komen wat een oude datering zou suggereren. Echter de structuur is met 10 m vrij breed én het ligt in het verlengde van een 19^e eeuwse weg. Ik vermoed daarom dat de karrensporen daarom toch in de Nieuwe tijd gedateerd kunnen worden. Het profiel moeten zal hier uitsluitsel over moeten geven.




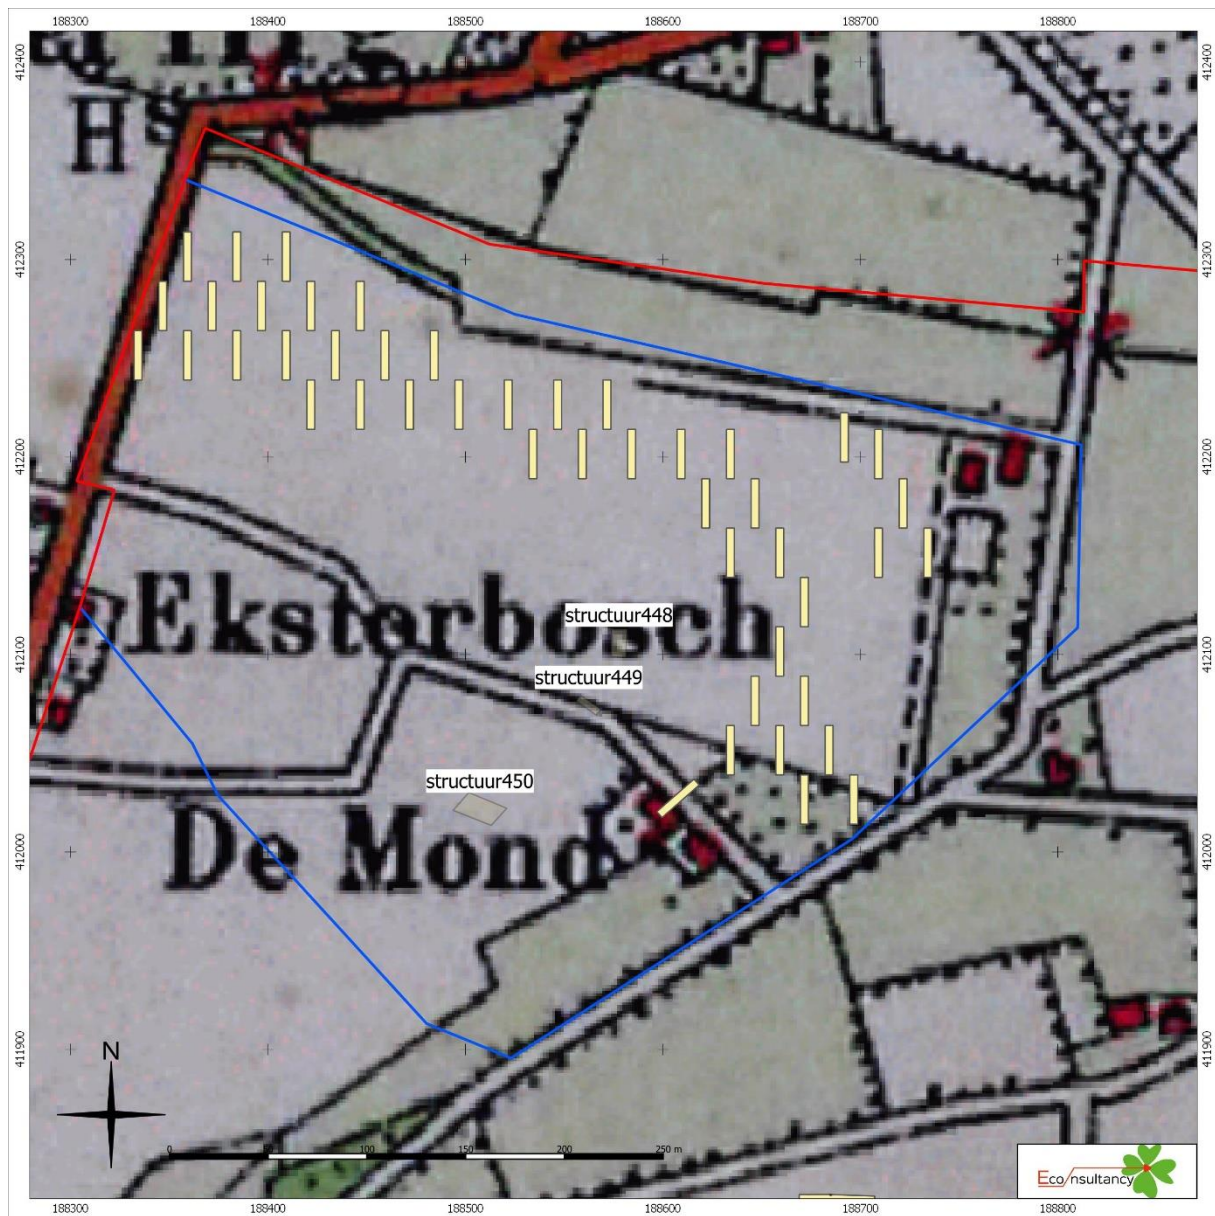


Figuur 1 karrensporen op de topografische kaarten van omstreeks 1900.

Structuur 451 - 454

De structuren 451 - 454 liggen in het zuiden van werkput 1. Het gaat om vier verschillend georiënteerde huisplattegronden uit de Romeinse tijd. Geen van de plattegronden is compleet aangetroffen. De zone met oversnijdingen ligt deels in werkput 1 en deels in de werkput ten westen hiervan. We couperen de sporen aan de rand en gaan onderzoeken hoe de gebouwen er uitgezien hebben (middenstijlen, binnenstijlen, staldeel, woondeel etc.). De zone met de oversnijdingen laten we liggen voor als we de naastgelegen put opentrekken. Bij de aanleg is veel aardewerk aangetroffen. Ook vijf fibula's en een bronzen sesterties.

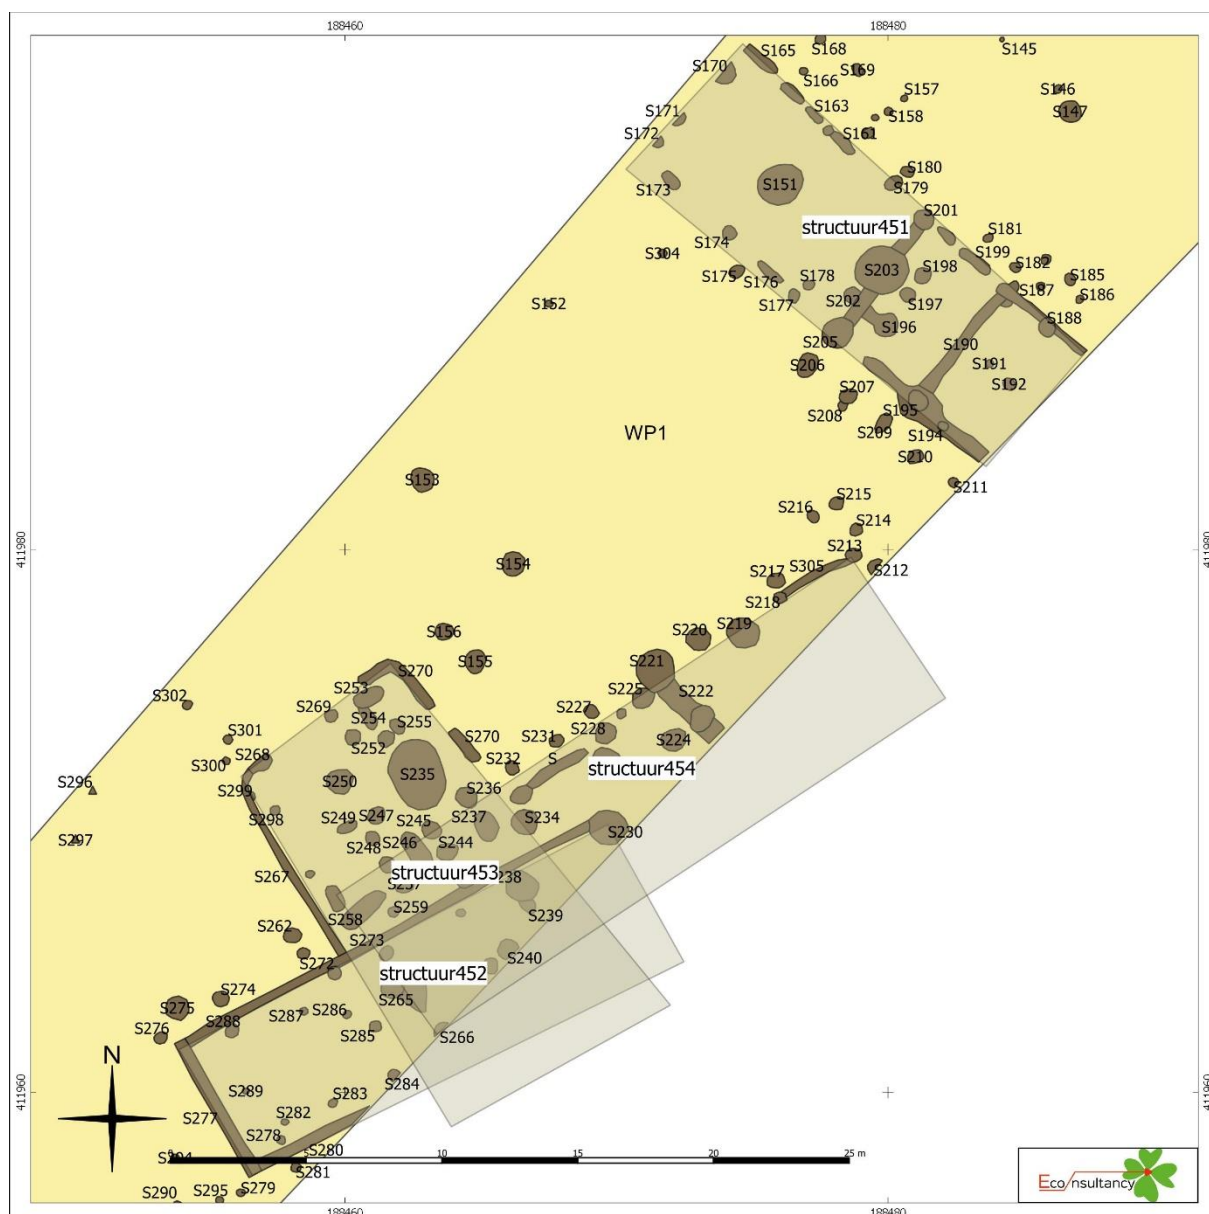

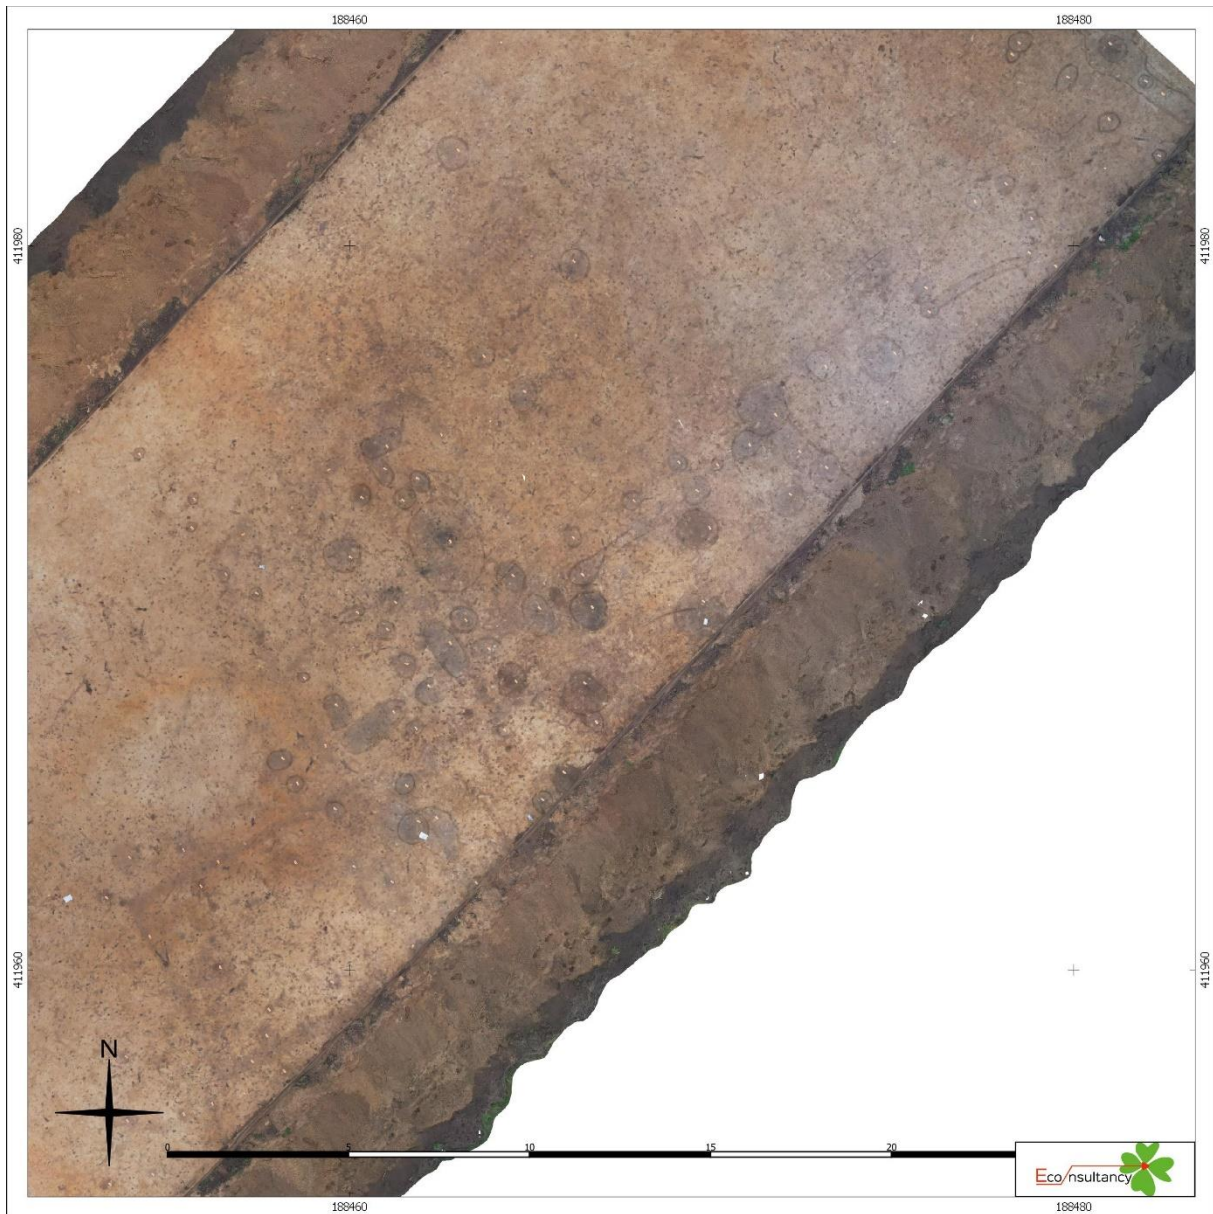

5. WERKPUT 2

Werkzaamheden: de bovengrond is eraf gedraaid. Er is wat aardewerk aangetroffen en een bronzen munt. De plattegrond is aan de zuidkant iets versmald in verband met de aanwezigheid van hekwerk.

Sporen: -

Vondsten: -

Interpretatie: -

6. VONDSTEN

Het aangetroffen aardewerk dateert in de late prehistorie en de Romeinse tijd. Vondsten uit andere periodes zijn nagenoeg afwezig. Er is redelijk veel litisch materiaal aanwezig. Er is wat tufsteen herkend, wat tefriet en een slijpsteen. Het meeste lijkt niet antropogeen bewerkt te zijn. Daarnaast zijn er enkele vuurstenen afslagen gezien.

Het metaal is redelijk veel aanwezig. Er zijn meerdere fibula's gevonden en twee bronzen munten. Daarnaast zijn er wat knopjes en ander klein materiaal aanwezig.

7. Monsters

Structuur 448 en 449 zijn bemonsterd. Er zijn houtskoolmonsters genomen van de paalkuilen en botanische monsters van de kuilen (11 stuks)

8. WETENSCHAPPELIJKE ONTWIKKELINGEN

Geen

9. AFWIJKINGEN TEN OPZICHTE VAN HET PLAN VAN AANPAK

Geen.

10. MOGELIJK MEER- OF MINDERWERK

Geen. Vooralsnog valt alles in fase 1.

11. AFWIJKINGEN TEN OPZICHTE VAN HET PROGRAMMA VAN EISEN

Er zijn geen afwijkingen op het PvE

12. GEDANE MELDINGEN AAN OPDRACHTGEVER, BEVOEGD GEZAG OF DEPOT

Zie hoofdstuk 1.

13. WERKZAAMHEDEN VOLGENDE WEEK

Volgende week maandag beginnen we in het noordoosten van het terrein met twee proefsleuven die onder OOO begeleiding gegraven moeten worden. Als het goed is wordt die dag het OOO onderzoek afgerond en kunnen we de rest vrij aanleggen.

Werkput 2 zal worden aangelegd. Het couperen zal zich focussen op de Romeinse plattegronden en het noorden van werkput 2.

14 januari 2021

Tom Hos