



WEEKRAPPORT WEEK 9 2022

CUIKSEWEG MONDSESTRAAT

TE HAPS

GEMEENTE CUIJK

RAPPORTEUR T.H.L. HOS



Archeologie

1. ADMINISTRATIEVE GEGEVENS

Werkputnummers	4, 5, 7, 8, 12, 13, 14
Aantal vierkante meters fase 1 (cumulatief; fixed price)	15.000 m ²
Aantal vierkante meters fase 2 (cumulatief; m² prijs)	ca. 6.500 m ²
Aantal vierkante meters proefsleuven	ca. 4.800 m ²
Aantal profielen aangelegd en gedocumenteerd	10 (profiel 172-181)
Uitgeschreven spoornummers	S1787 - S1919
Uitgeschreven vondstnummers	V1449 - V1809
Monsters algemeen	87 algemene monsters waarvan: 2 micromorfologie 16 textuurmonsters profiel 5 blokbergingen (4 potten en urn)
Monsters houtskool	126
Metaal	79 (vondstnummers)
Hout	87 (vondstnummers, allen uit waterputten)
Ingezette specialisten:	
Bezoek:	

Bijzonderheden:

Geen

Afspraken overleg bevoegde overheid:


- De locatie van de groenwal is volledig aangelegd. De meeste putten zijn ook al onderzocht en weer dichtgedraaid. Volgende week worden werkput 5 en 11 afgerond. Derks zet zo snel mogelijk de locatie van de groenwal uit. Zodat we kunnen controleren of dat wat aangelegd is wel voldoende is.
- De foto's voor het OOO onderzoek zijn nog niet binnen. Maandag worden ze verwacht. Maandag gaan we wel beginnen met het vrijgeven van de 30 m zone.
- Volgende week donderdag is er overleg met de archeoloog van de gemeente (Johan van Kampen), de opdrachtgever (Arjan Eising) en Econsultancy over de kosten voor de opgraving die gemaakt zijn en nog gemaakt gaan worden (ook de uitwerking).

2. WERKZAAMHEDEN

Tabel 1 geeft de voortgang van de werkzaamheden weer, afbeelding 2 geeft een overzicht van de nummering en de ligging van de werkputten.

Tabel 1 Overzicht van de voortgang van de opgraving met vetgedrukt de werkzaamheden die deze weken zijn uitgevoerd

Werkput	Oppervlakte	bovengrond	aanleg vlak en inmeten sporen	couperen en afwerken	dichtdraaien
1	4.400 m ²	gedraaid	aangelegd	afgerond	dicht
2	3.900 m ²	gedraaid	aangelegd	afgerond	dicht
3	3.900 m ²	gedraaid	aangelegd	noordelijke 80 m nog	dicht tot 80 m
4	2.800 m ²	gedraaid	aangelegd	afgerond	
5	1.600 m ²	gedraaid	aangelegd		
7	600 m ²	gedraaid	aangelegd	afgerond	
8	1.100 m ²	gedraaid	aangelegd	afgerond	dicht
12	1.600 m ²	gedraaid	aangelegd	zuid afgerond	zuid dicht
13	700 m ²	zuid gedraaid	zuid aangelegd		
14	600 m ²	zuid gedraaid	zuid aangelegd	zuid afgerond	zuid dicht
17 - 60	4.800 m ²	n.v.t.	gedraaid	afgerond	dichtgedraaid

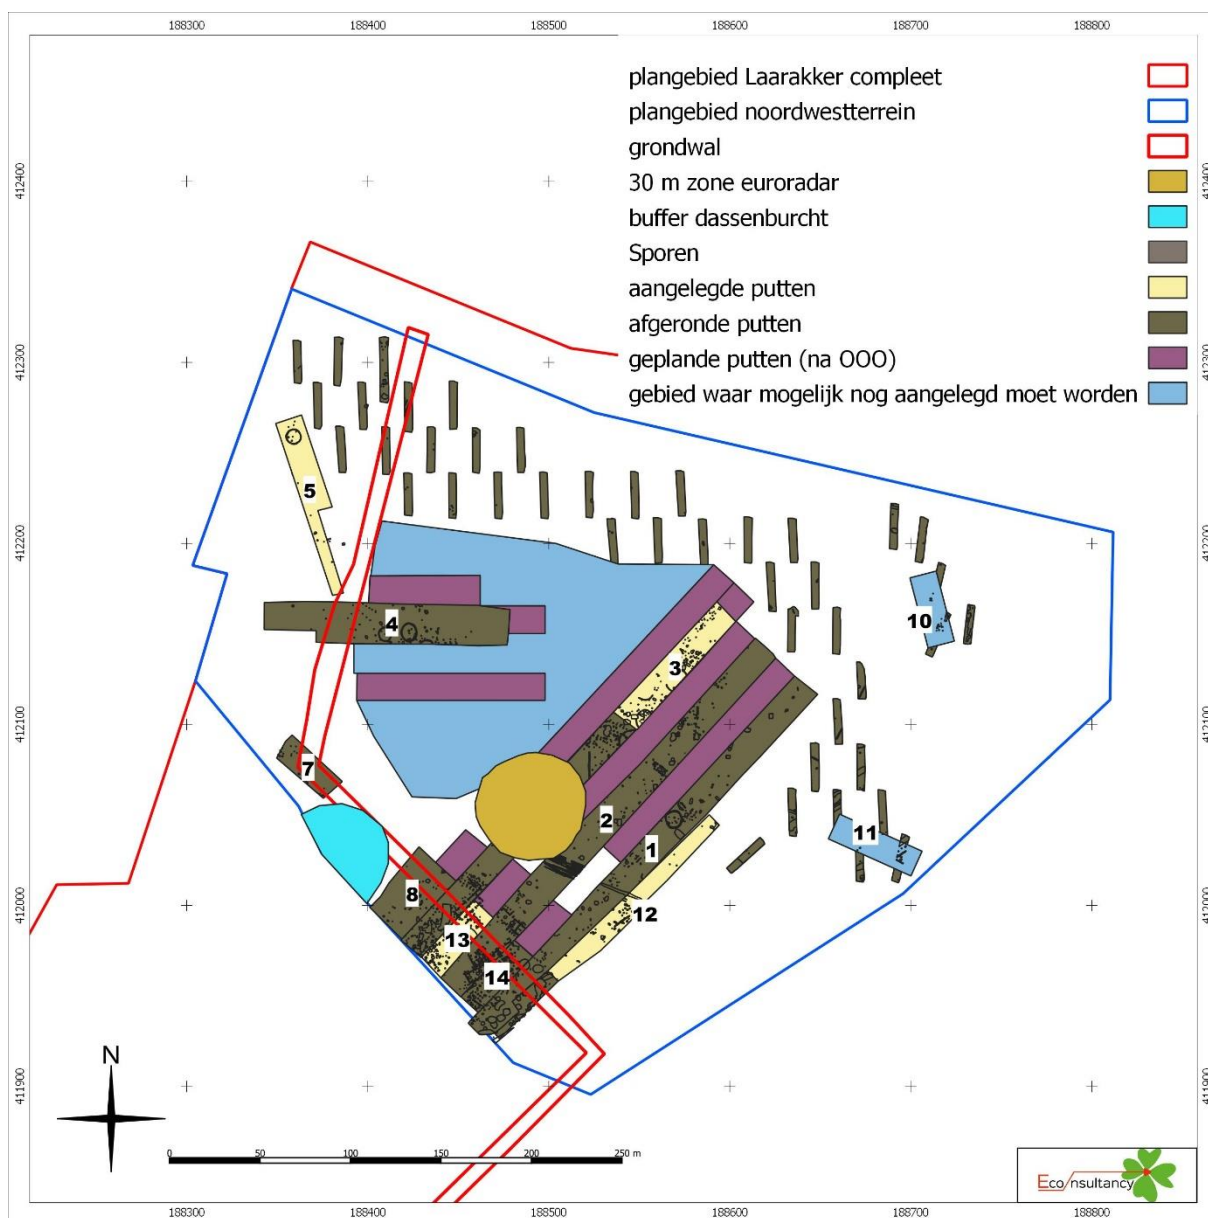

Figuur 1 Puttenplan

3. BELANGRIJKE BESLISSINGEN

Zie: Afspraken overleg bevoegde overheid (hoofdstuk 1)

4. SPOREN EN STRUCTUREN

Werkzaamheden: De werkputten van de groenzone zijn allen aangelegd. De meeste zijn ook alweer afgewerkt en dichtgedraaid. Er dient nog gecoupeerd te worden in werkput 11 (1 huisplattegrond) en werkput 5. In het zuidoosten, met name in werkput 12 en 2 zijn in totaal 13 Romeinse waterputten opgegraven. In de structurenlijst is een overzicht gegeven.

Site Lay-out

In het zuiden is een Romeinse vindplaats aanwezig, die bestaat uit acht huisplattegronden, dertien waterputten en een horreum.

In het zuidoosten, met name in werkput 12 en 2 zijn in totaal 13 Romeinse waterputten opgegraven. In de structurenlijst is een overzicht gegeven. De houten constructie varieerde flink: van houten planken tot een holle boomstam tot vlechtwerk tot ingeslagen paaltjes. Bijzondere objecten in de vulling van de waterputten zijn een houten ton/emmer en een compleet potje. Van de meeste putten een algemeen monster genomen. Het lijkt afdoende om een waterput bij de uitwering op botanische resten te analyseren.

Verspreid over het terrein, maar met name in het oosten, zijn waarschijnlijk 11 huisplattegronden uit de Bronstijd en IJzertijd aangetroffen. De meesten hiervan liggen in werkput 3 (6 stuks). Midden over het plangebied loopt een zone met kringgreppels. Er zijn er nu acht aangetroffen. De kringgreppels waren, voor zover dat al vastgesteld kon worden, ononderbroken en bevatten tenminste 1 centraal graf. Vermoedelijk dateren ze in de Bronstijd.

Tabel 2 structurenlijst


structuurnummer	type	datering	opmerkingen
448	-	late prehistorie	
449	huisplattegrond	vroege IJzertijd	type 2
450	karrenspoor	Romeinse tijd	
451	huisplattegrond	Romeinse tijd	
452	huisplattegrond	Romeinse tijd	
453	huisplattegrond	Romeinse tijd	
454	huisplattegrond	Romeinse tijd	
455	huisplattegrond	IJzertijd?	
456	bijgebouw	IJzertijd	
457	kringgreppel	Bronstijd	
458	bijgebouw	IJzertijd	
459	bijgebouw	IJzertijd	
460	bijgebouw	IJzertijd	
461 (S514/S1414)	waterput	Romeinse tijd	planken put met enkele losse liggende planken en houten emmer
462 (S1137)	waterput	Romeinse tijd	uitgebroken constructie
463 (S477/S1441)	waterput	Romeinse tijd	vierkante kist met paaltjes en staakjes eromheen
464 (S1135)	waterput	Romeinse tijd	uitgebroken constructie
465 (S1144)	waterput	Romeinse tijd	waterput met twiggjes en plankjes en Romeins potje
466	bijgebouw	late prehistorie / Romeins	
467	huisplattegrond?		
468	huisplattegrond	Romeinse tijd	
469	huisplattegrond	vroege/midden IJzertijd	type 1
470	huisplattegrond	neo/Bronstijd	veel aw rare structuur, afstanden te groot
471	spieker		
472	huisplattegrond	vroege/midden IJzertijd	type 1
473	huisplattegrond	vroege/midden IJzertijd	type 1
474	kringgreppel		centraal graf

475	kringgreppel		centraal graf
476	kringgreppel		centraal graf
477	huisplattegrond	vroege/midden IJzertijd	met aardewerkdepot type 2
478	huisplattegrond		
479	huisplattegrond	Merovingisch?	
480	kringgreppel		centraal graf
481	kringgreppel		centraal graf
482	kringgreppel		
483	horreum?	Romeins	10 x 8 m
484	huisplattegrond	Romeins	
485	bijgebouw		6 palig
486 (S1267)	waterput	Romeinse tijd	dubbele rij houten plankjes, schuin aangetroffen (oorspronkelijk recht ingeslagen)
487 (S1451)	waterput	Romeinse tijd	holle boomstam
488 (S1150)	waterput	Romeinse tijd	waterput met kleine holle boomstam
489 (S1274)	waterput	Romeinse tijd	waterput met veenachtige vulling, geen constructie meer aanwezig
490 (S1272)	waterput	Romeinse tijd	uitgebroken constructie
491 (S1270)	waterput	Romeinse tijd	uitgebroken constructie enkele losse planken gevonden
492 (S1280)	waterput	Romeinse tijd	vlechtwerk
493 (S1145)	waterput	Romeinse tijd	planken constructie
494	huisplattegrond	Romeinse tijd	
495	huisplattegrond	1300 - 1000	gelijke paalzetting als die op de Laarakker

5. WERKPUT 8 EN 12-14


De werkputten 8, 12, 13 en 14 zijn op de locatie waar de grondwal komt al bijna volledig gecoupeerd. Alleen de structuren 468 (volledig) en 496 (deels) moeten nog worden gecoupeerd.

Bij het couperen van werkput 14 is opnieuw een halve maalsteen in een spoor aangetroffen (V1561 in S1915). Dit was in werkput 1 ook al het geval (V750 in S243). Zeer waarschijnlijk kijken we naar een rituele depositie, mogelijk een verlatingsoffer. Mogelijk behoren ze bij dezelfde plattegrond. We hebben nog niet gekeken of ze van dezelfde maalsteen afkomstig zijn.

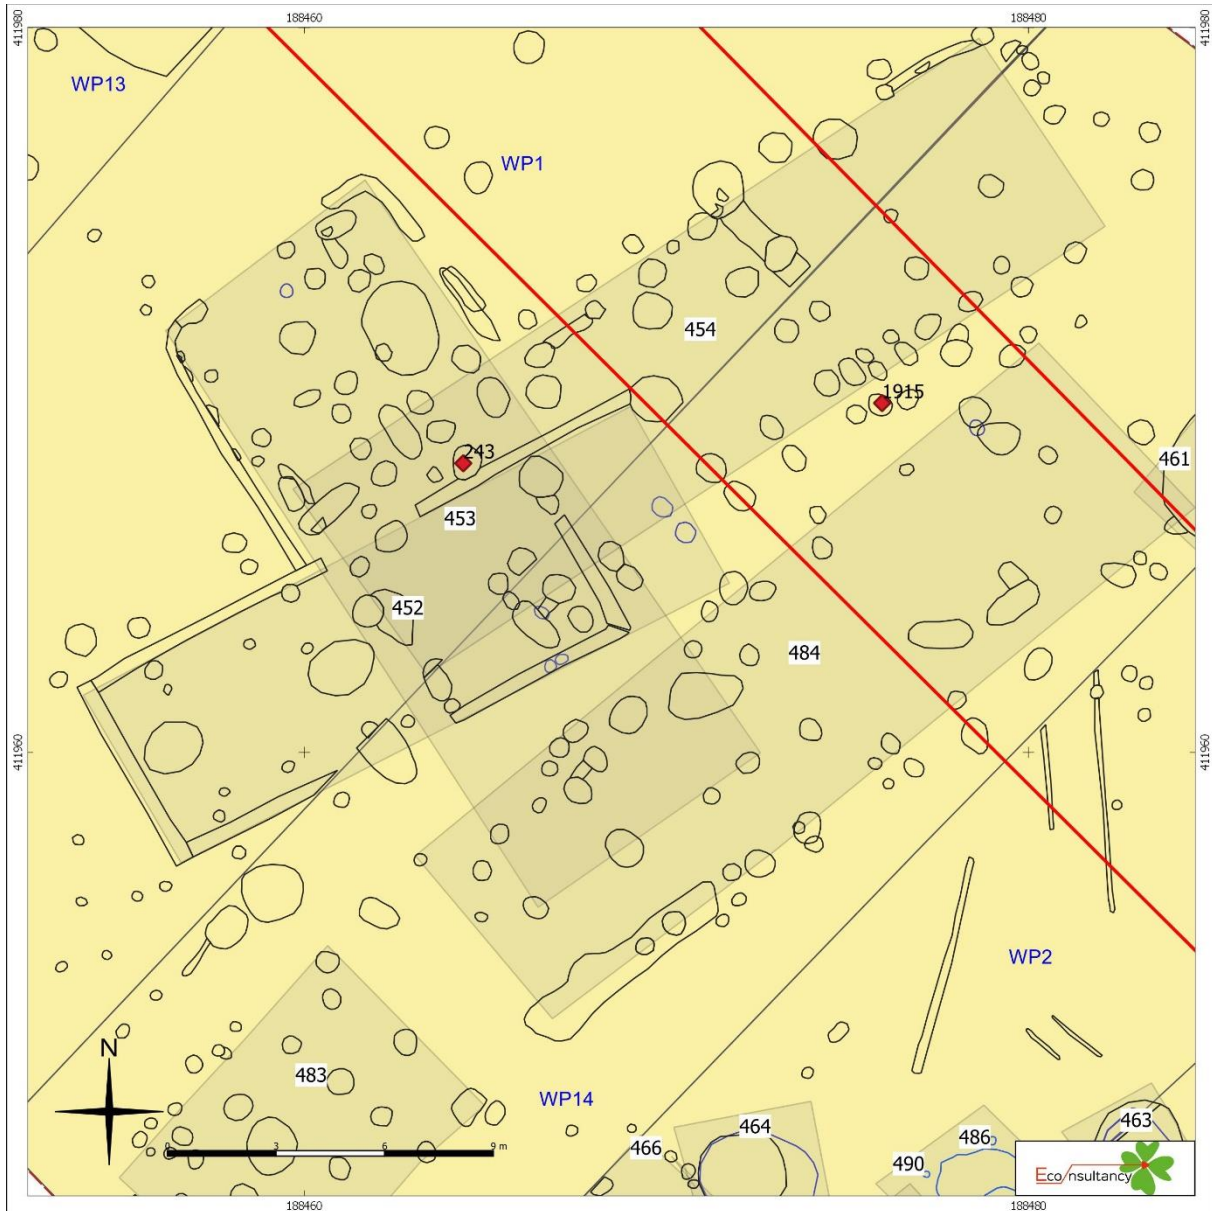

Figuur 2 Romeinse plattegronden in wp 1,14 en 2. De rode diamant geeft de locatie van de maalstenen aan.


In wp 3 en 13 is aan de zuidzijde een sporencluster aangetroffen (structuur 467) waaruit we nu geen duidelijke plattegrond hebben kunnen destileren. We wagen binnen nog een poging, maar vermoedelijk blijft het bij een sporencluster.

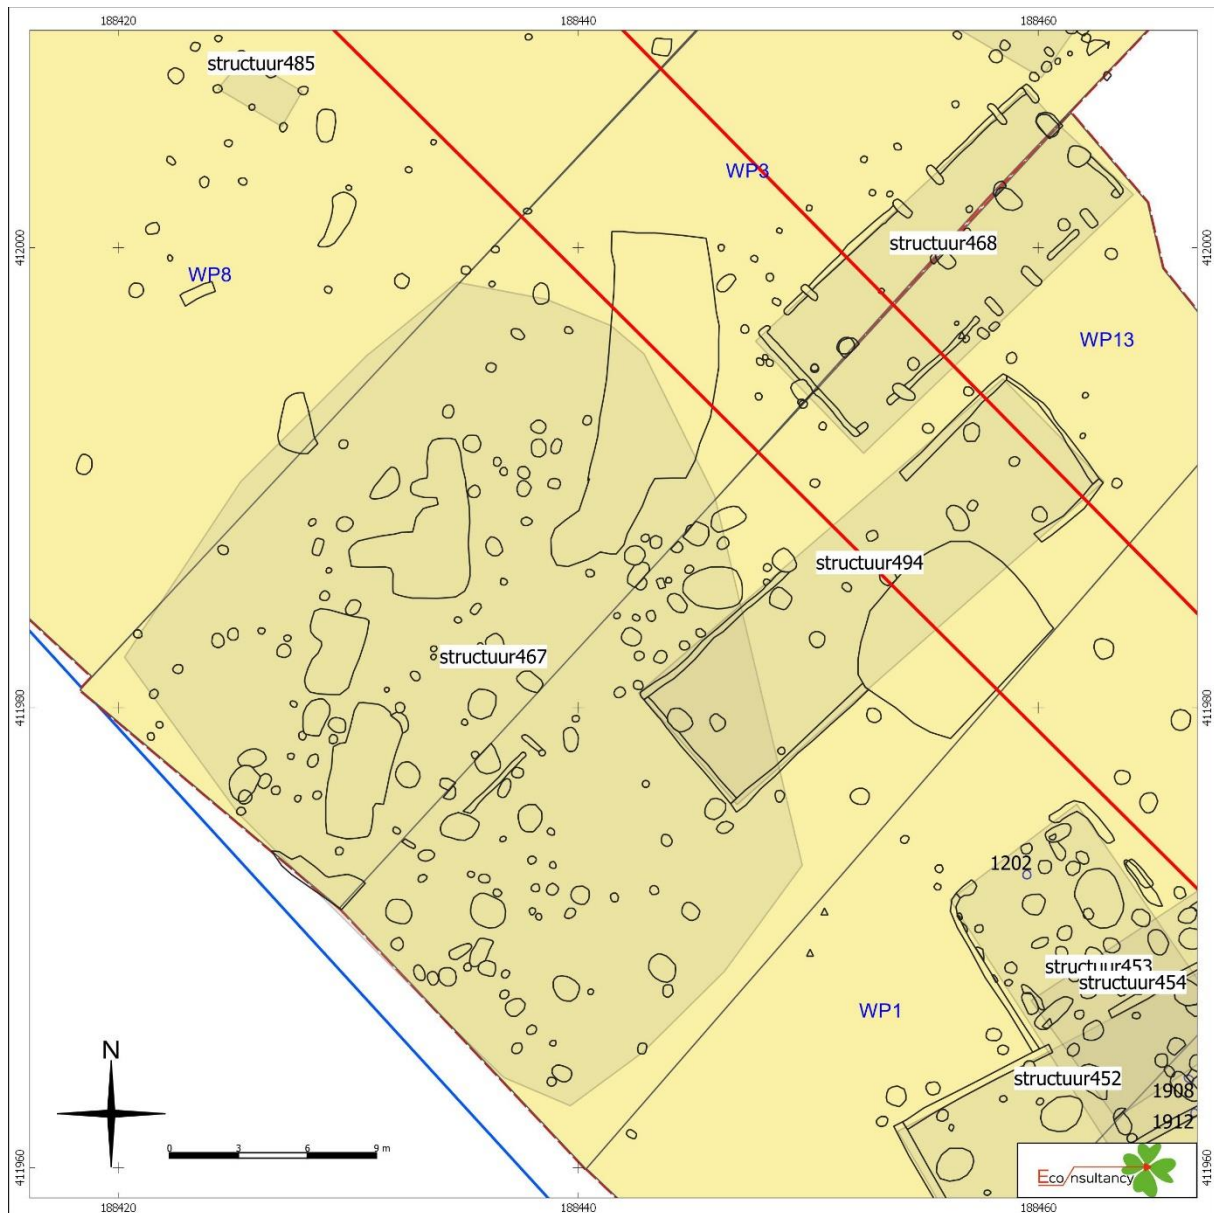

Figuur 3 wp 8, 3 en 13

6. WERKPUT 4, 5 EN 7


Wp 7 heeft geen goede sporen / structuren opgeleverd. Hier hoeft niet meer uitgebreid te worden. Ook de uitbreiding van wp 4 heeft geen goede sporen opgeleverd. Structuur 479 loop niet verder door naar het noorden. Uitbreiding naar het noorden is niet meer nodig. Het afwerken van kringgreppel S480 heeft drie grote houtskoolconcentraties opgeleverd en één aardewerkconcentratie. De houtskoolconcentraties zijn met een algemeen monster bemonsterd. We hebben vastgesteld dat de concentraties zich binnen de greppel bevinden, maar wel in de greppel ingegraven zijn (zie ook bijlage 1). Werkput 5 is nog niet gecoupeerd.

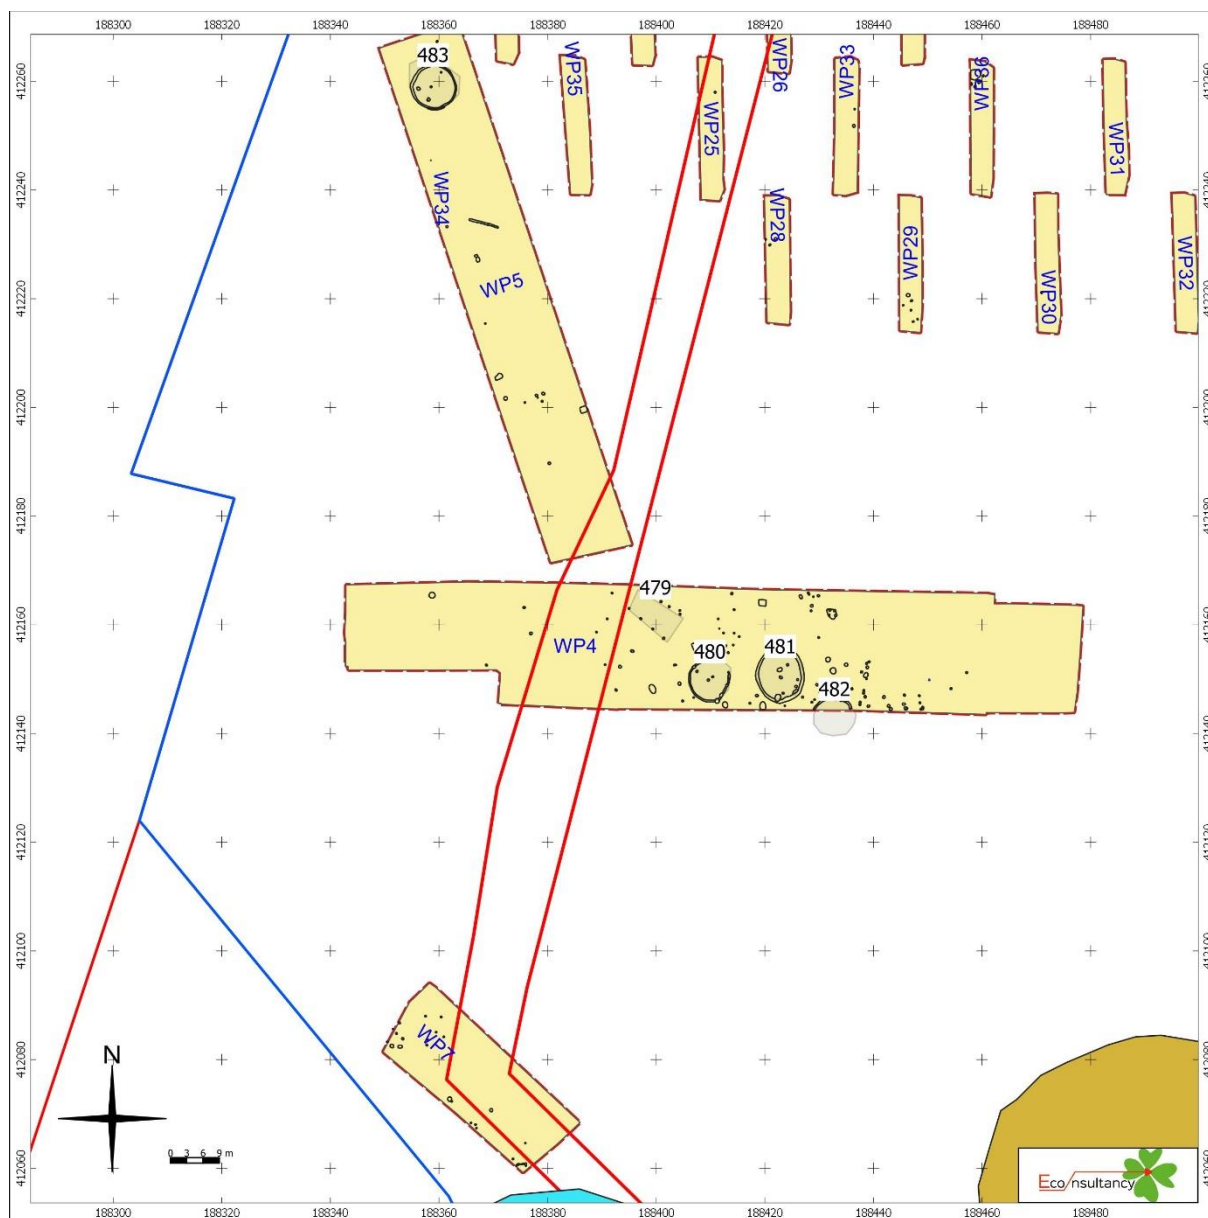

Figuur 4 wp 4, 5 en 7

7. WERKPUT 12

Werkput 12 heeft nog een structuur opgeleverd. Structuur 495 heeft een paalzetting van plattegronden die we kennen van de Laarakker en dateren tussen 1300 en 1000 v. Chr. De plattegrond heeft de kenmerkende dubbele palenrij op de korte kant. Er zal nog uitgebreid moeten worden om de plattegrond compleet te maken.

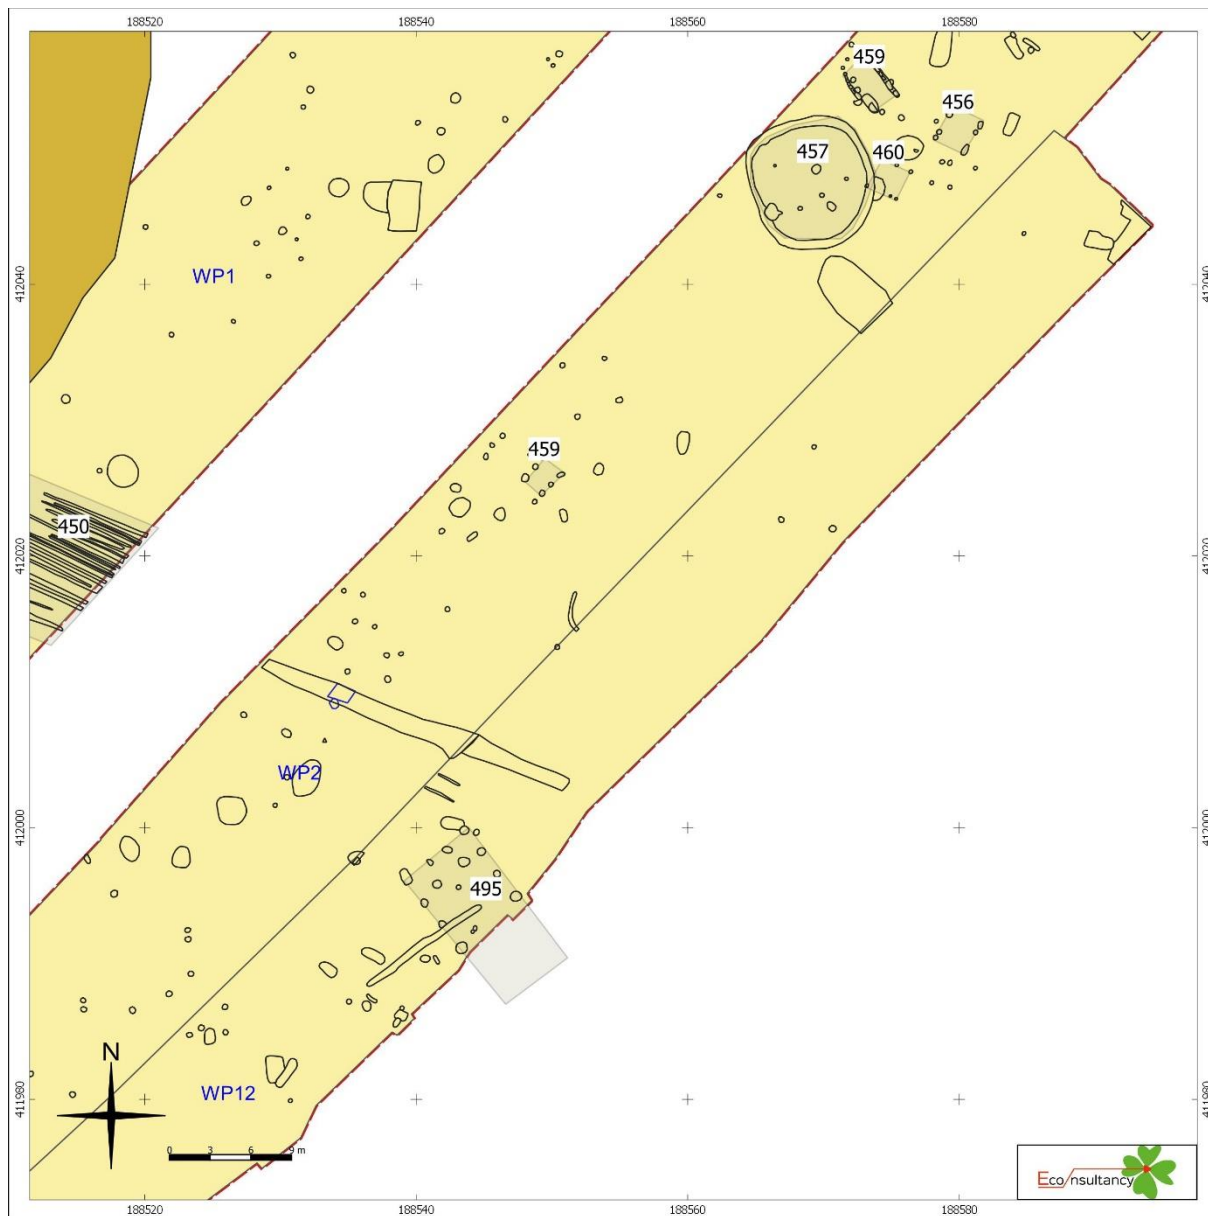

Figuur 5 structuur 495 in werkput 12

8. VONDSTEN

Het aangetroffen aardewerk dateert in de late prehistorie en de Romeinse tijd. Vondsten uit andere periodes zijn nagenoeg afwezig. Er is redelijk veel lithisch materiaal aanwezig. Er is wat tufsteen herkend, wat tefriet en een slijpsteen. Het meeste natuursteen lijkt niet antropogeen bewerkt te zijn. Daarnaast zijn er enkele vuurstenen afslagen gezien.

Het metaal is redelijk veel aanwezig. Er zijn meerdere fibula's gevonden en meerdere bronzen munten. (waaronder een muntschat). Daarnaast zijn er wat knopjes en ander klein materiaal aanwezig.

9. Monsters

In hoofdstuk 1 staan de monsters weergegeven die we genomen hebben.

10. WETENSCHAPPELIJKE ONTWIKKELINGEN

Geen

11. AFWIJKINGEN TEN OPZICHTE VAN HET PLAN VAN AANPAK

Geen.

12. MOGELIJK MEER- OF MINDERWERK

Geen

13. AFWIJKINGEN TEN OPZICHTE VAN HET PROGRAMMA VAN EISEN

Er zijn geen afwijkingen op het PvE

14. GEDANE MELDINGEN AAN OPDRACHTGEVER, BEVOEGD GEZAG OF DEPOT

Zie hoofdstuk 1.

15. WERKZAAMHEDEN VOLGENDE WEEK

Couperen: Alle putten die nu open liggen moeten afgewerkt kunnen worden. Het gaat om wp 11, 3, 5 en 12.

Aanleggen: zolang er geen OOO uitsluitsel is kan er niet aangelegd worden. Maandag wordt de 30 m zone rondom de granaten onderzocht. Hopelijk krijgen we dan ook uitslag van de wo ii foto's. Of er stellingen opstaan.

25 Februari 2022

Tom Hos

