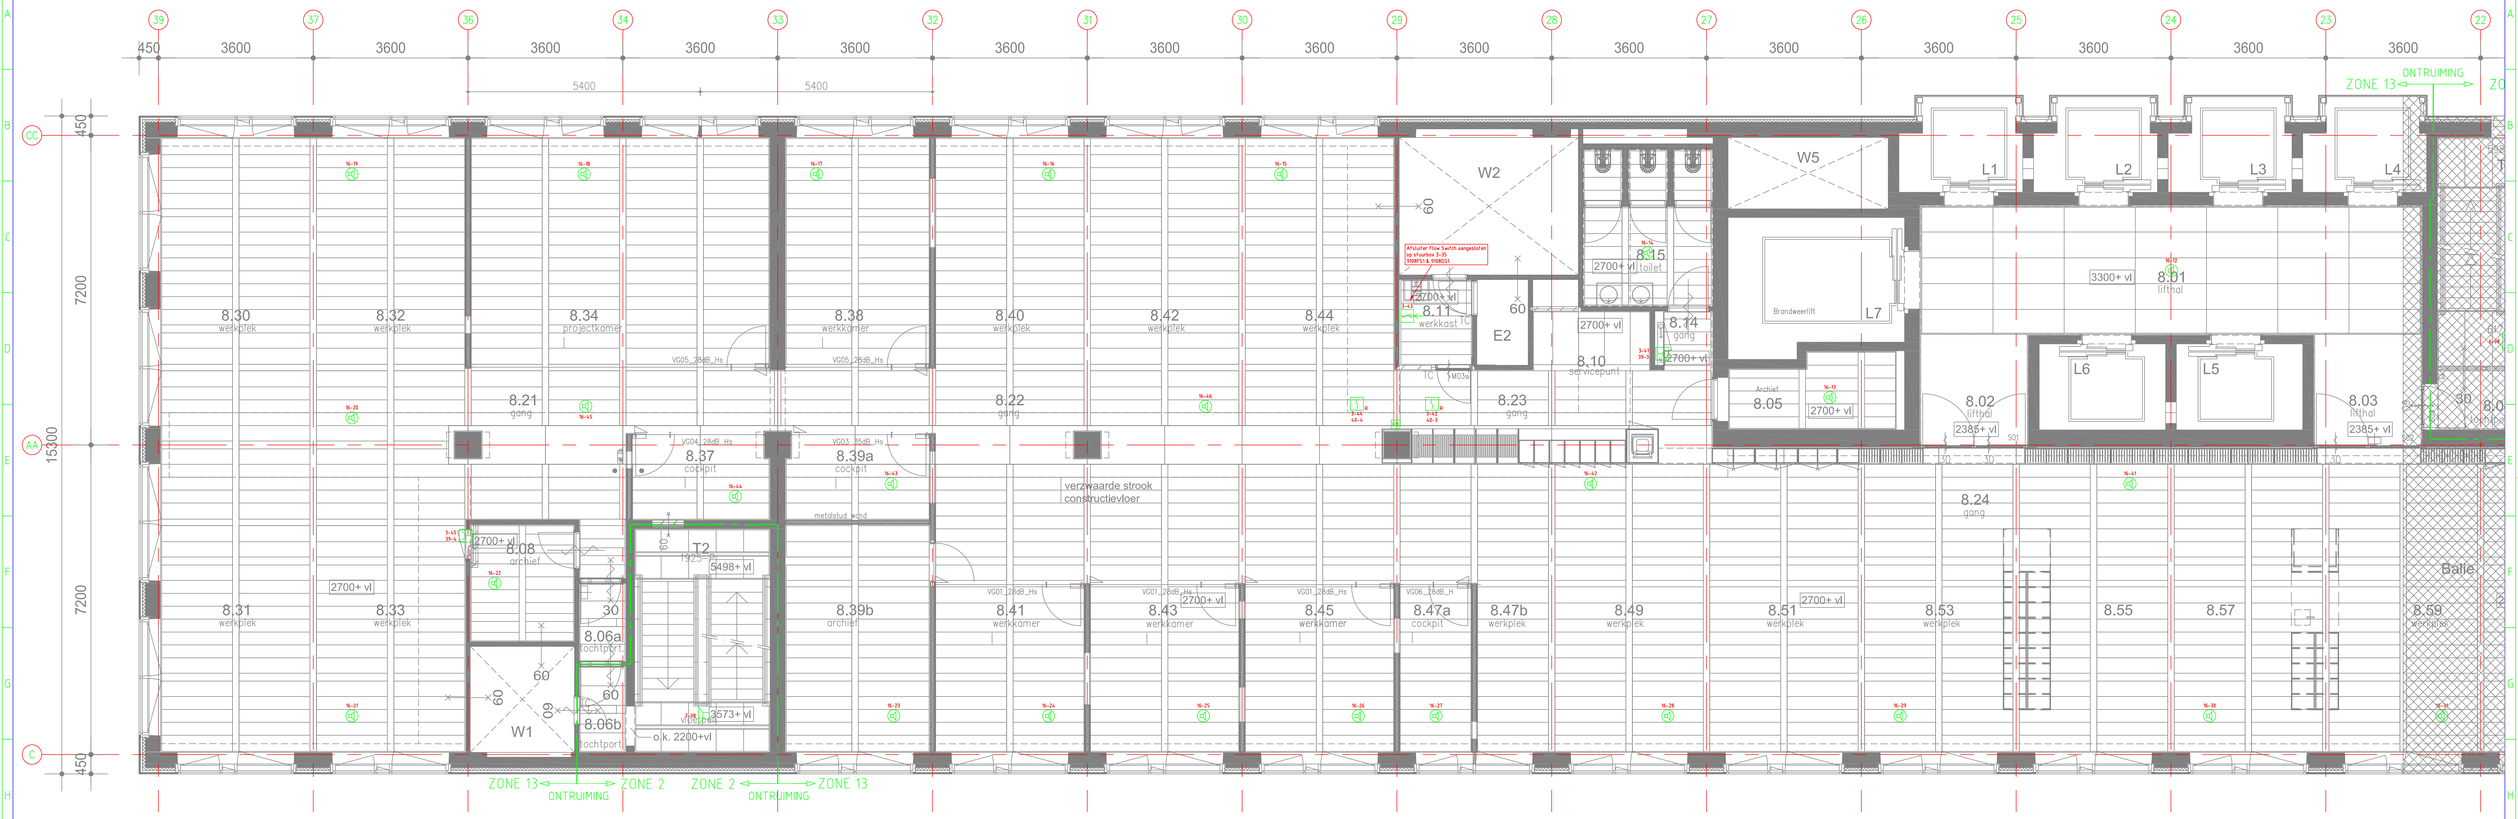
8.30 werkplek
8.32 werkplek
8.34 projectkamer
8.38 werkkamer
8.40 werkplek
8.42 werkplek
8.44 werkplek
W2
8.15 toilet
W5
L1
L2
L3
L4
8.11 werkkast
E2
8.10 servicepunt
8.14 gang
Brandweerlift
L7
3300+ vl
8.01 lifthal
L6
L5
8.21 gang
8.22 gang
8.23 gang
8.05 Archief
8.02 lifthal
8.03 lifthal
8.37 cockpit
8.39a cockpit
verzwaarde strook constructievloer
8.24 gang
8.08 archief
T2
5498+ vl
8.31 werkplek
8.33 werkplek
8.06a tochtport
8.06b tochtport
W1
o.k. 2200+vl
8.39b archief
8.41 werkkamer
8.43 werkkamer
8.45 werkkamer
8.47a cockpit
8.47b werkplek
8.49 werkplek
8.51 werkplek
8.53 werkplek
8.55
8.57
8.59 werkplek
Balie
ZONE 13
ONTRUIMING
ZONE 2
ZONE 1
T1
W3
8.66a werkkamer
8.20 toilet
8.17 servicepunt
8.16 gang
R1
E3
8.18 gang
8.66b ICT/SFR ruimte
8.68 werkplek
8.70 werkplek
8.72 werkkamer
8.76 werkkamer
8.78 werkplek
8.80 werkplek
8.03
8.04 tochtportaal
8.25 gang
8.26 gang
8.27 gang
8.73a spreekkamer
8.75 cockpit
8.73b spreekkamer
T3
8.09 archief
8.07a tochtport
8.07b tochtport
W4
8.61 werkplek
8.63 werkkamer
8.65 werkkamer
8.67 werkkamer
8.69 werkplek
8.71 werkplek
8.79 werkplek
8.81 werkplek
Legenda
Rookmelder
Afstand tot de wand > 0.5m
Afstand tot uitblaasopening > 1.5m
Handmelder H= 1.2m - 1.5m
Kleefmagneet
Stuursignaal van BMC
Ontvangstsignaal naar BMC
Nevenindicator
Luidspeaker opbouw (BOSCH, 6W, Φ220mm, diepte:111mm Type: LC1-WM06E8 + LC1-CSMB)
Luidspeaker inbouw plafond (SIEMENS, 6W, Φ150mm, diepte:62mm, wall/ceiling, Type:L98104-W9002-P25)
Stuurbox(en) t.b.v. afschakelen sloten 24V TGC Aantal en lokatie n.t.b. na definitief ontwerp BMC.
Brandmeldcentrale/Sprinklercentrale
Flitslicht
Zwaailicht
Kabel type ontruiming: DRAK VULT-N-MB 2X1.5 ROOD MT
Kabel type brandmeld: DRAK SIGK MBZH 1X2X0,8 BM MT
Plafond tekening d.d. 07-02-2013
Bouwkundige onderlegger d.d. 07-02-2013
Opdrachtgever
Provinciehuis Utrecht
Phytagorasiaan 101
3584 BB Utrecht
T 030 2589111
www.provincie-utrecht.nl
Deerns
RAADGEVENDE INGENIEURS BV
Flemingiaan 10
Postbus 1211
2280 CE Rijswijk
T 088 374 0000
www.deerns.nl
rev omschrijving d.d. get. gezien akc. acc.
A Revise brandmelding 25-06-2015 P.H. A.v.d.W.
0 Definitief 26-6-2013 PP+BV
Eureka provinciehuis Utrecht
8e verdieping
Brandmeld- & Ontruimingsinstallatie
CAD-Ref.
behoort bij
Website Strukton Worksphere
www.strukturworksphere.com
Email
Strukton Worksphere
Locatie Utrecht
Weshanaadlr 2
Postbus 1035
3542 DA Utrecht
3600 BV Maarssen
t: 0346-580888
Fax: 0346-580000
status
Revisie
archief
schaal 1:50
A0
projnr 443059900
tekenr E65-08-01
id
AUTEURSRECHTEN VOORBEHOUDEN OVEREENKOMSTIG DE WET