

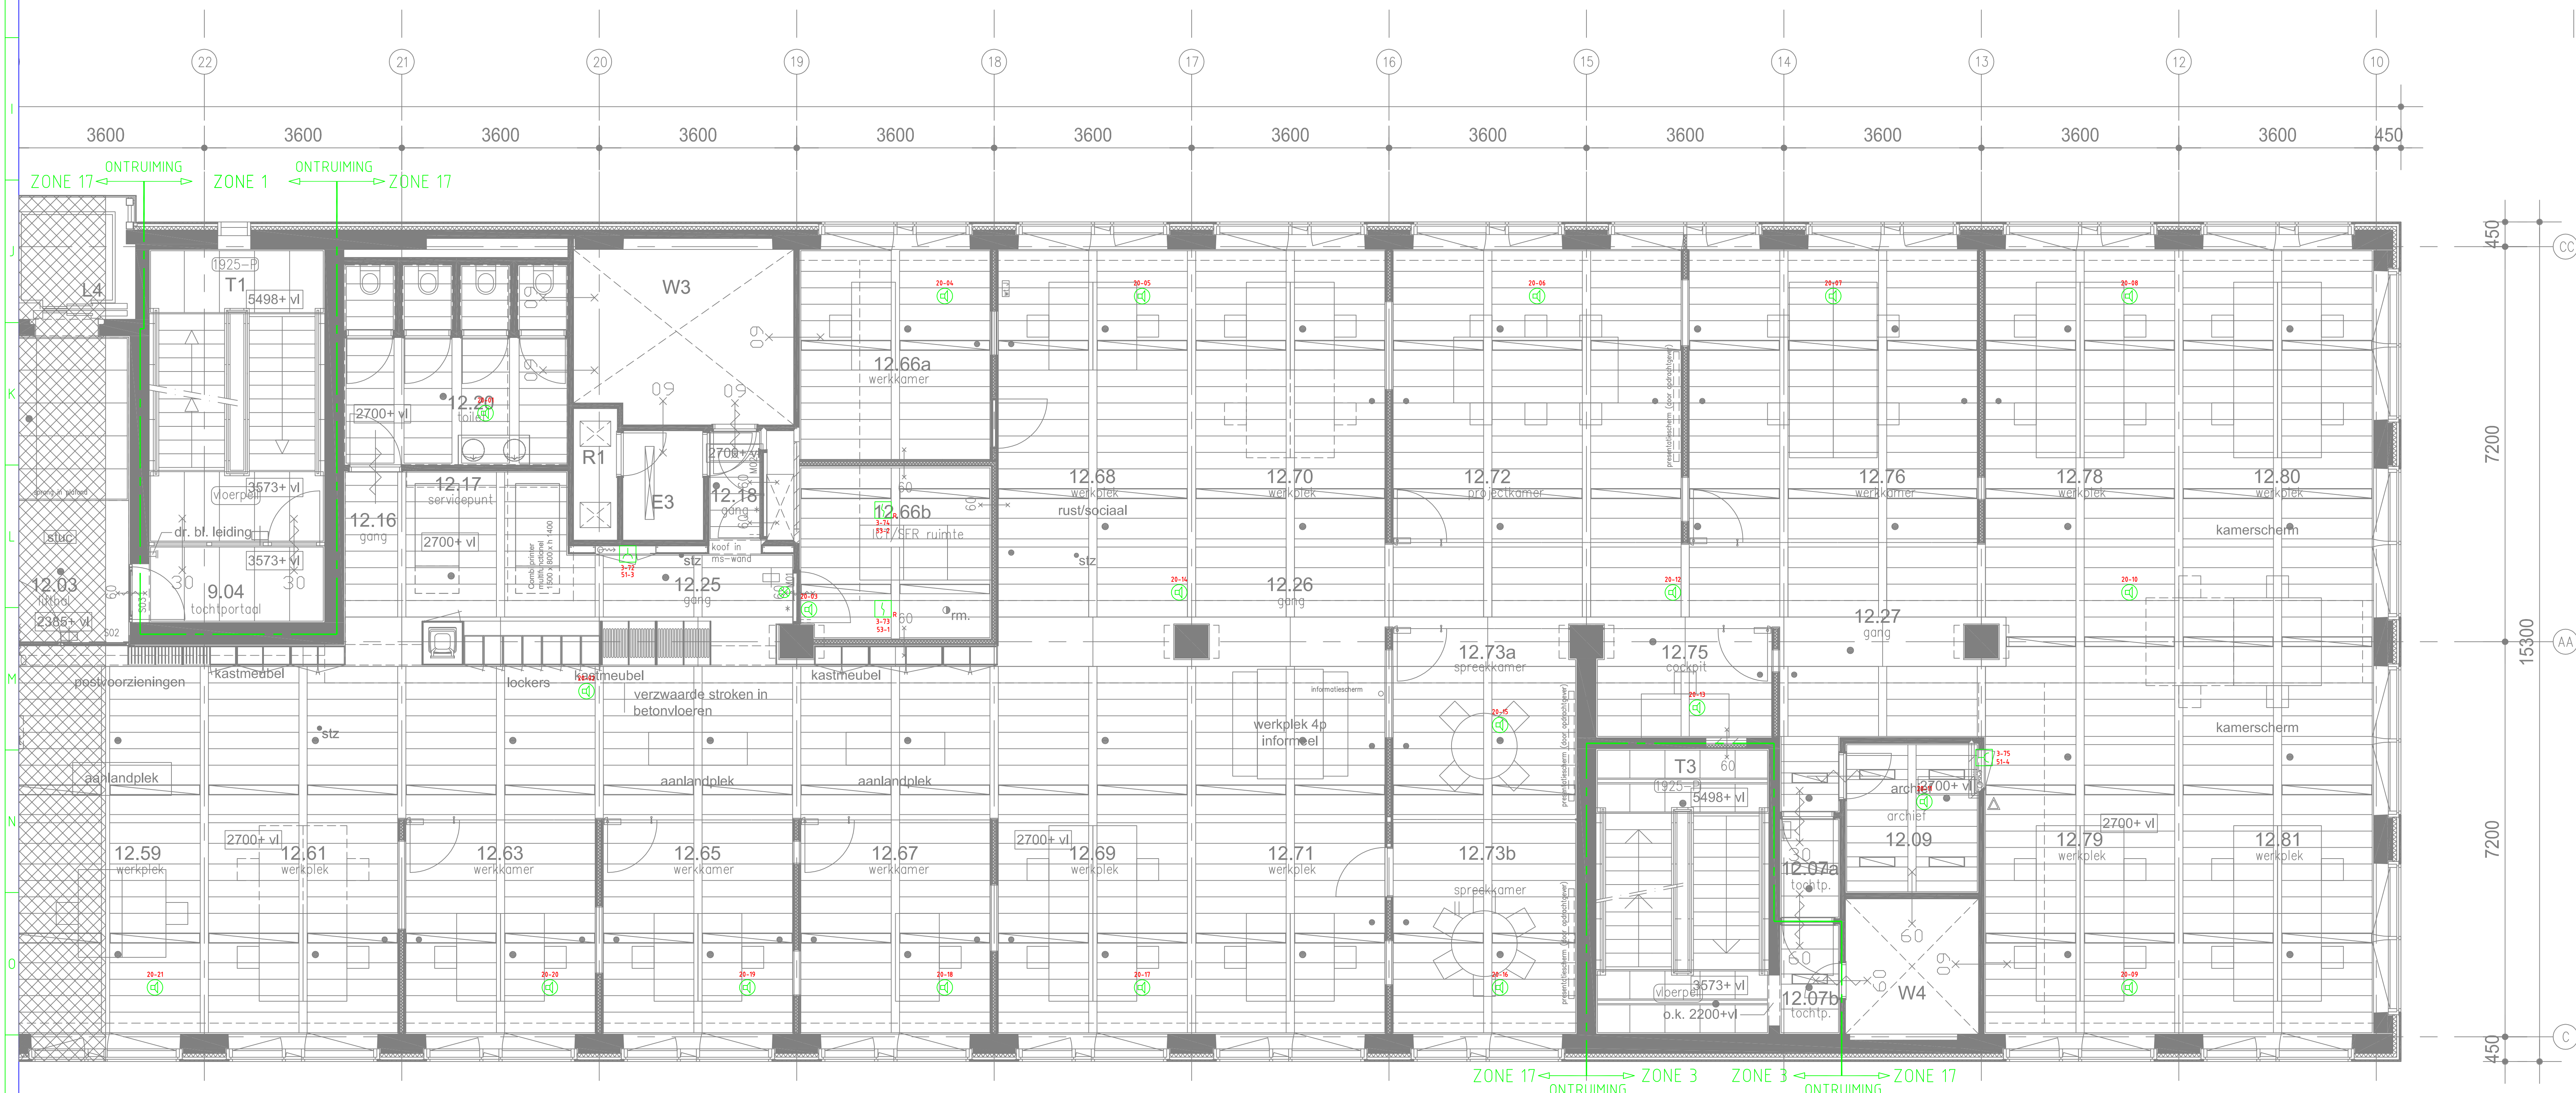


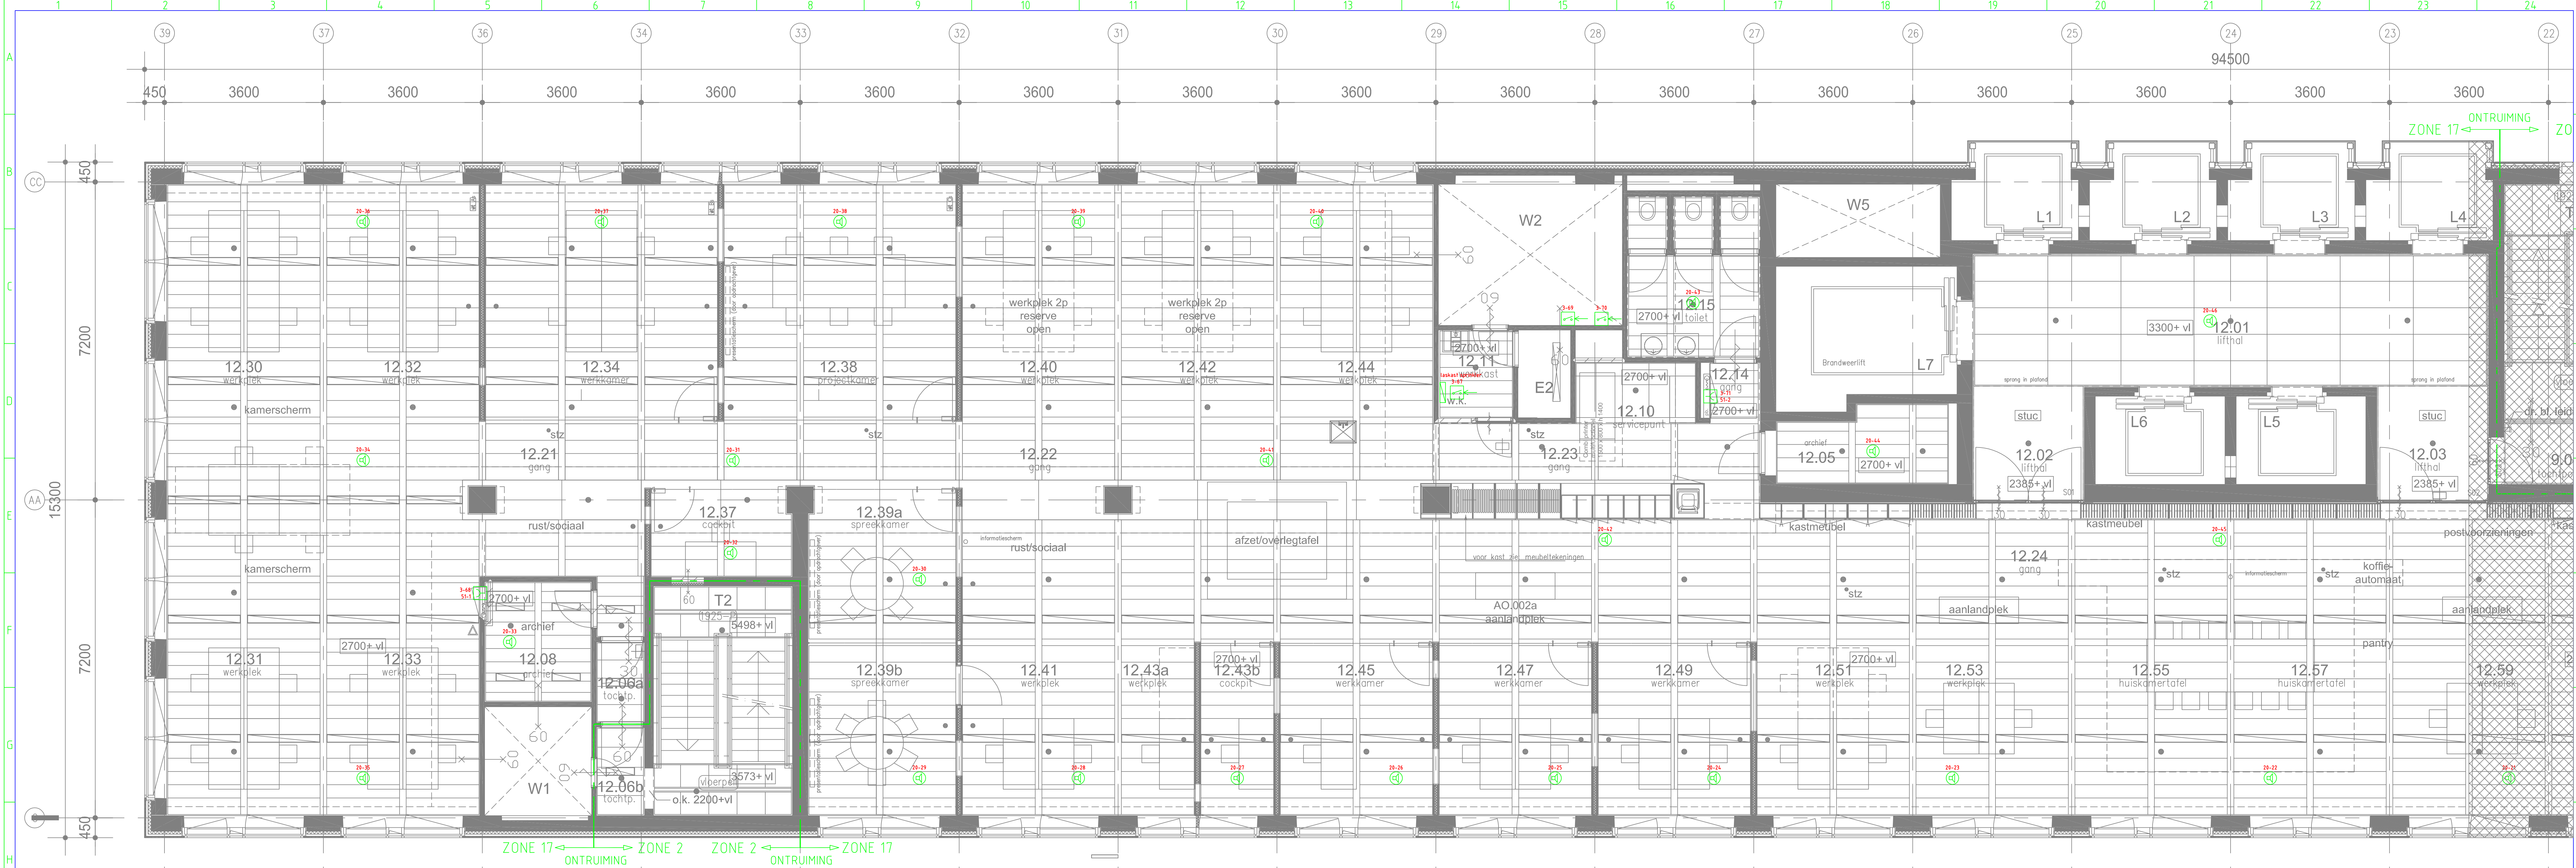

- | | |
|--|---|
| | Rookmelder |
| | Brandhandmelder |
| | Kleefmagneet |
| | Stuursignaal van BMC |
| | Ontvangstsignaal naar BMC |
| | Nevenindicator |
| | Luidspreker opbouw |
| | Luidspreker inbouw plafond |
| | Stuurboeken f.b.v. afschakelen sloten 24V TGC |
| | Brandmeldcentrale/Sprinklercentrale |
| | Flitslicht |
| | Zwaailicht |
| | Nevenpaneel |

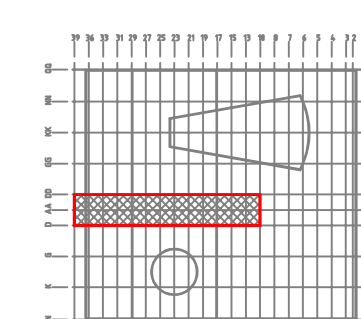

Plafond tekening B8.410 d.d. 26-01-201
Bouwkundige onderlegger B8.110 d.d. 26-01-201

Opdrachtgever

Provinciehuis Utrecht

Phytagoraslaan 10
3584 BB Utrecht
T 030 2589111
www.provincie-utrecht.nl

Architect
Van Mourik Architecten
Wassenaarseweg 3
2596 CJ Den Haag
T 070 380683
www.architectenvanmourik.nl

Deerns
RAADGEVENDE INGENIEURSB.V.

Fleminglaan 1
Postbus 121
2280 CE Rijswijk
T 088 374 000

 Strukton Worksphere	Tel. 0346-500088 Fax 0346-500020	status Revisie	archief.	
			school. 150	A0
Locatie Maarsse Planenlaan 1 Postbus 1830	3606 AK Maarsse 3606 BV Maarsse		proj.nr. 663055100 Tek.nr. E65-12-01	bl. 1/1

21	22	23	24
----	----	----	----