



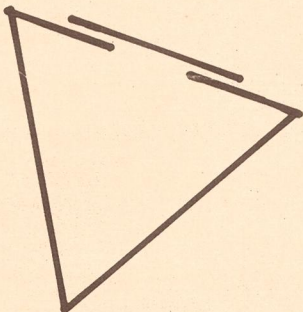

- afstand gebouw - insteekstrook: 15 mtr. in verband met het te overbruggen hogtverschil
- fietsenstalling afscheiden van rijper door middel van straatmeubilair (bijv. bloembakken, paaltjes o.d.)
- extra maatregelen t.p.v. oversteepleads zwenkbaanvoertuigen (verlichting, versnelling, drempels), markering etc.)
- openbare verlichting op eigen terrein + parkeerterrein.
- in periode van sluiting openlichtbaden, het auto-parkeren toestaan op eigen terrein. (fietsenstalling verplaatsbaar)

ZONNEWEG

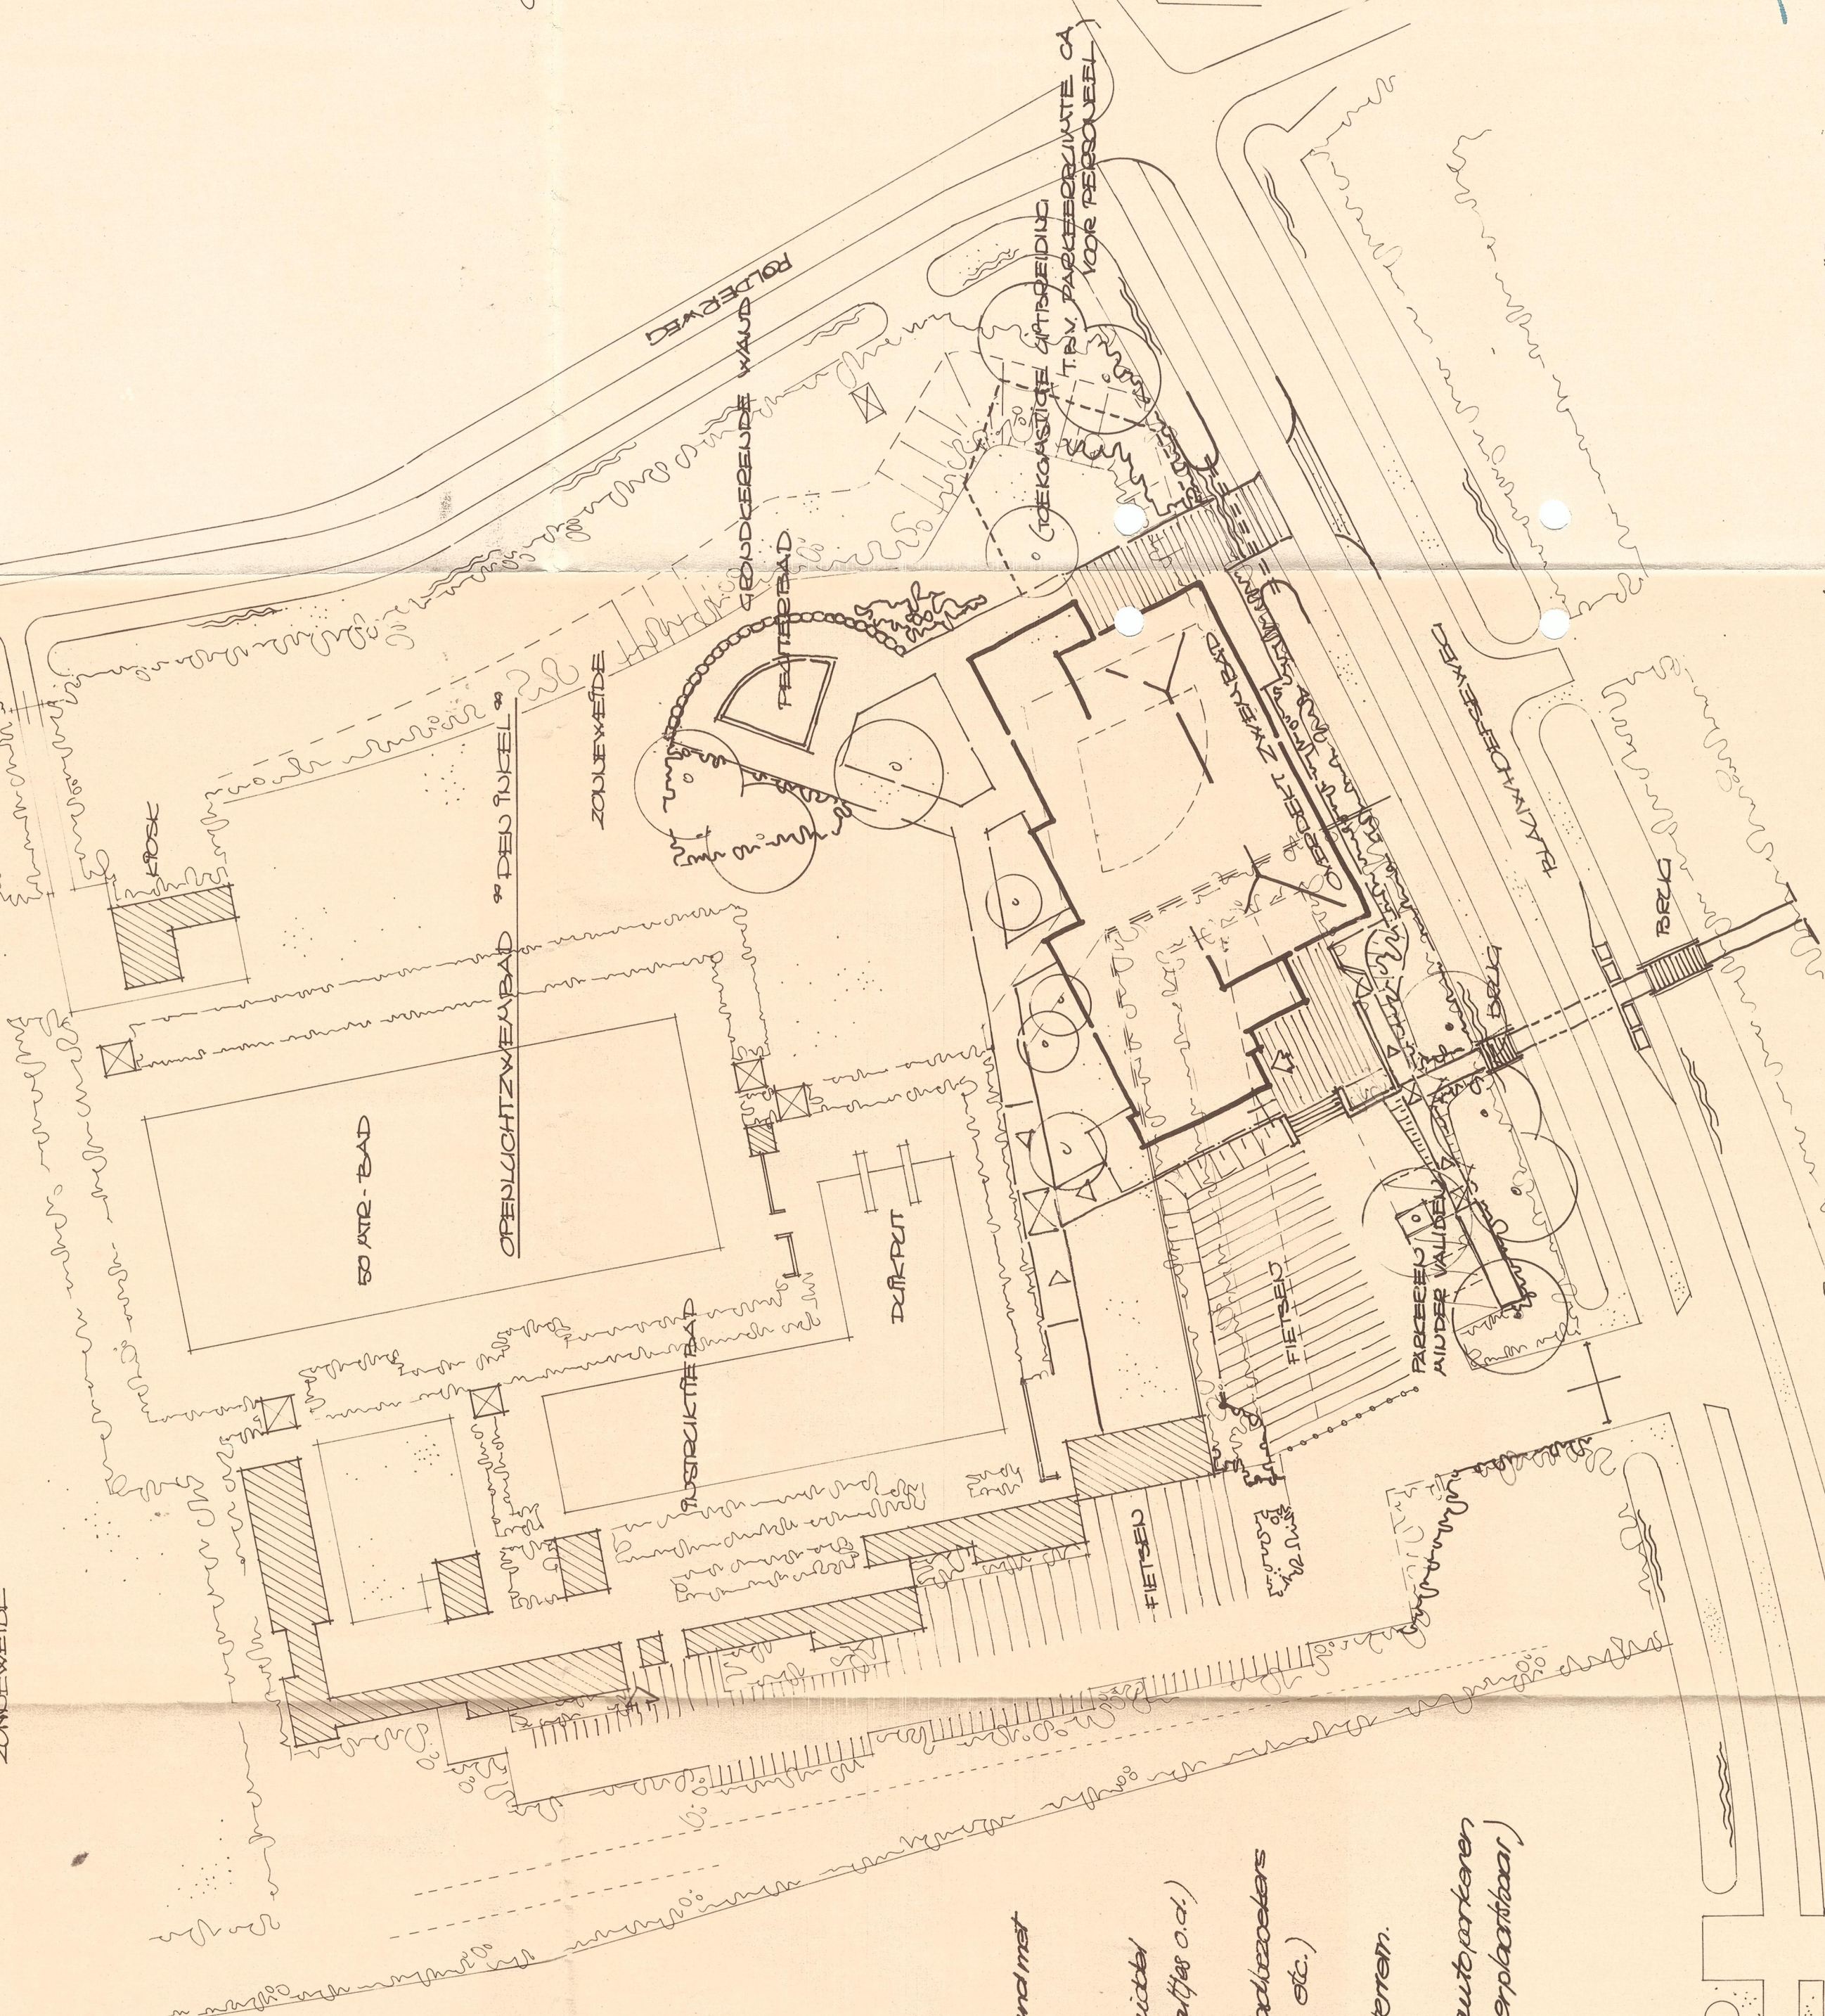

CAMPUS / RECREATIE TERREIN
DEN RIJSEL

1992 / 3 9 3 A
2 FEB. 1993

WELSTANDSKOMMISSIE
Vereniging, dorp, stad en land
Middelstraat 8
Postbus 10001 EC Zierikzee
Tel. 01119 - 175 15
datum 17 FEB. 1993

Behoort bij besluit van burgemeester en
wethouders van de gemeente Reimerswaal
van

24 FEB 1993

het hoofd bureau Volkshuisvesting en
Ruimtelijke Ordening,

Handwritten signature and initials.

PARKERINGSZWEABAD

GEMEENTEWERKEN REIMERSWAAL	
KANTOOR:	ONDERWERP:
Code Plan 1	ZWEABAD TE KRIJNDEEL
Kruisnum	SITUATIE
Gen. d.d. 19/1/93	Schaal 1:500
Gen. d.d.	Tekening bevestigd
Gen. d.d.	in werke
Gen. d.d.	No
Gen. d.d.	Gen.
Gen. d.d.	Gen.
Code	04-044-120