63.417

AFSNIJLIJN AFDRUK

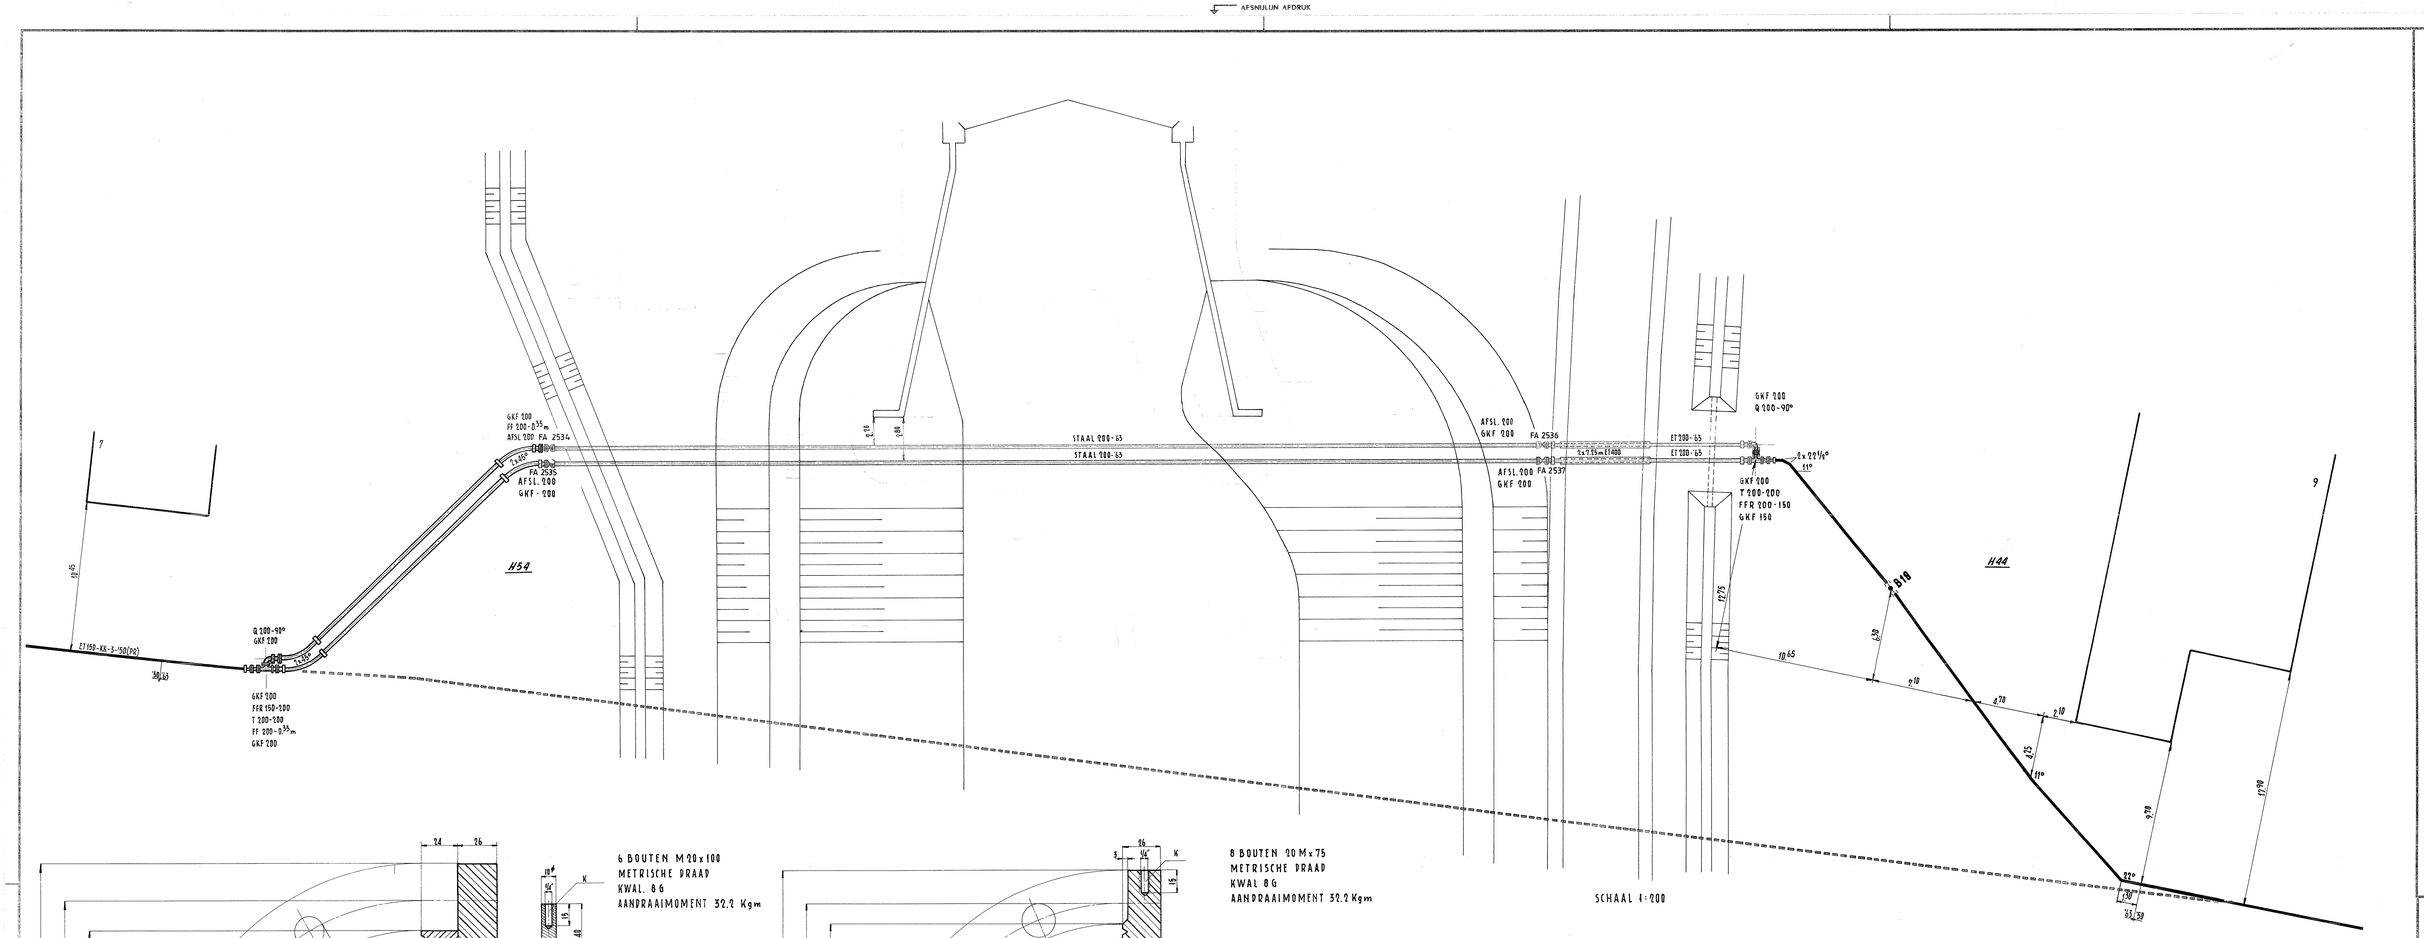


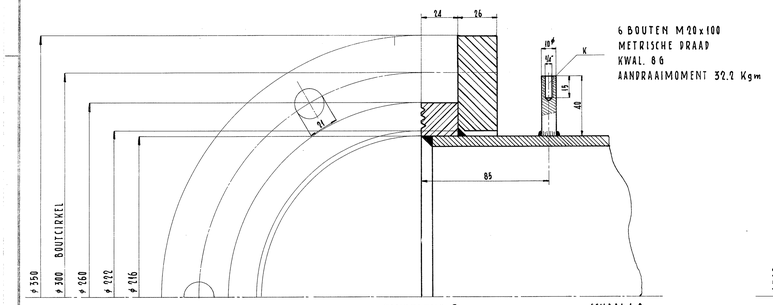


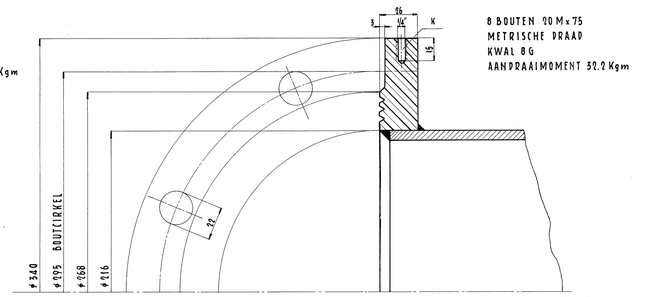


VOOR HET ASFALTEREN OPENINGEN „K" AFDICHTEN MET 1¼" IJZEREN BOUTJES

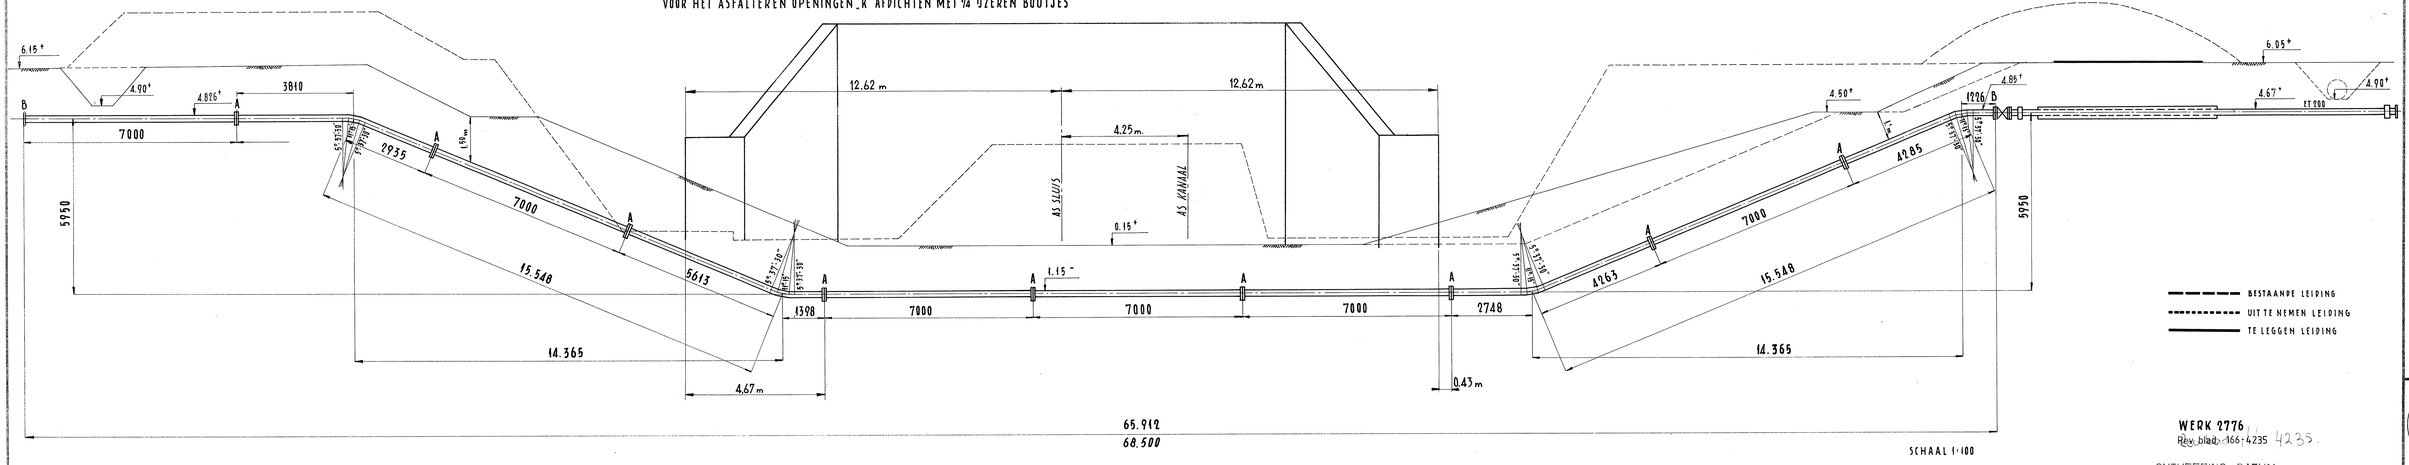


BESTAANDE LEIDING
UIT TE NEMEN LEIDING
TE LEGGEN LEIDING

WERK 2776
Rev. blad 166+4235 4235

ONTHEFFING | DATUM
Nº GEEN

| No. | DATUM | GET. | GEC. | GEZ. | AARD V/D WIJZIGING | |
|---|---|---|---|---|---|---|
| A | 13-12-63 | | | | N.A.P. MATEN (REVISIE WERK) | |
| B | 11-11-65 | TW | | | REVISIEWERK | |

BIJGEWERKT

ZINKER DOOR SLUIS IN TOELEIDINGSKANAAL GEM. OSS

SCHAAL 1:100 + DIV.

ARCHIEF No. 63.417

N.V. WATERLEIDINGMAATSCHAPPIJ OOST-BRABANT

GET. 13-9-63
GEC.
GEZ.
DIR.

250
251